



工程指示 / 要求簡箋(E.I.)

工程指示編號: EI9195 (HK0604) 修改版次: B

工程編號: J035 工程名稱:

工程項目: 修補地盤收口件(鋁板及Glass wall鋁零件)

收件人: 生社 發件人: Johnny

日期: 2018.4.11

要求提供 / 確認 事項:

- | | | |
|------------------------------------|-------------------------------------|-------------------------------|
| <input type="checkbox"/> 初步鋁料 B.M. | <input type="checkbox"/> 加工拆圖, 然後生產 | <input type="checkbox"/> 尺寸表 |
| <input type="checkbox"/> 正式鋁料 B.M. | <input type="checkbox"/> 技術上資料 / 指示 | <input type="checkbox"/> 報價 |
| <input type="checkbox"/> 配件 B.M. | <input type="checkbox"/> 樣辦或貨品說明書 | <input type="checkbox"/> 分判合約 |
| <input type="checkbox"/> 其他: _____ | | |

內容:

請按附件4程

- AL402 x 4支

* - AL402B x 1支 * (加撥 M5 平螺絲及更新尺寸) → 附件

* - AL402B-1 x 1支 * (加撥 M5 平螺絲及更新尺寸) → 附件

* - CLDH-01 x 5支 * (更新尺寸) → 附件

* - 加配, 38x38x3mm(30mm長) x 10nos

請在 24.4.2018 前完成上列要求。

附有關圖紙 / 文件:

以上項目為:

- 原合約工程包 原合約工程加 / 減賬 新工程報價

原因: -

分發東莞各部門:

- () 生產技術總監 連附件 () 技術部 連附件 () 生產部 連附件 () 機械設計部 連附件
 () 採購部 連附件 () 生產統籌部 連附件
 () 質檢部 連附件 () 會計部 連附件 () 報關組 連附件 () 其他 _____ 連附件

分發香港各部門:

- () 行政部 連附件 () 會計部 連附件 () 統籌部 連附件 () 工程部地盤科文 連附件
 () 採購部 連附件 () QS 部 連附件 () 維修部 連附件 () 其他 _____ 連附件

傳遞編號:


發件人簽署:

項目經理簽署:

美特鋁質 有限公司
MIDI Aluminium Fabricator Ltd.

E1-9195

工程號 J835 地盤 將軍澳66D平台

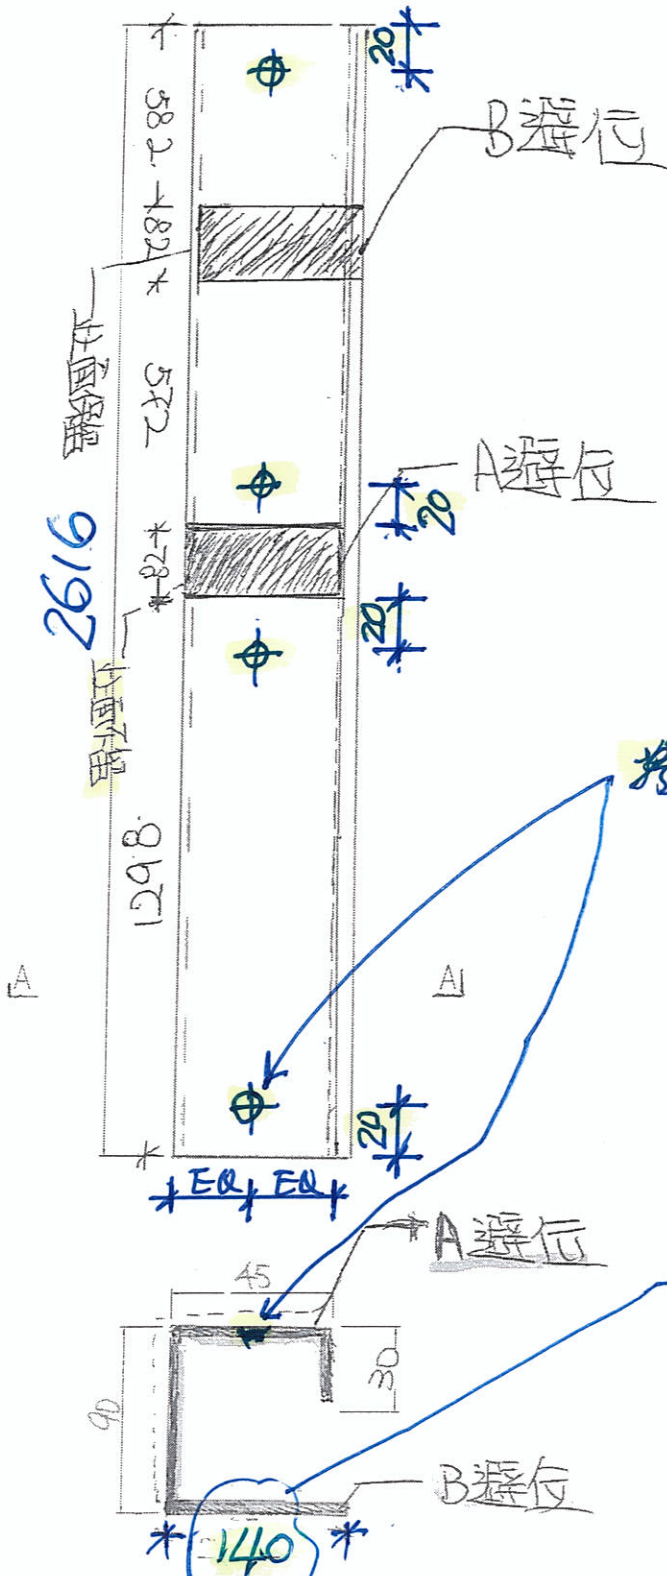

撥M5平頭孔, 4個.

改為(底部)此數

1支

10/4/18


名稱	裝飾條加工圖	制圖	曾建平	2017-02-24	修改		
材料	2mm 鋁片	復核			日期		
顏色	PPG UCT515482XL(RY)-3 3 Coats 銀	批准			圖號	J835	AL402-B



美特鋁質有限公司
MIDI Aluminium Fabricator Ltd.

工程號 J835 地盤 將軍澳66D平台

EI-9195


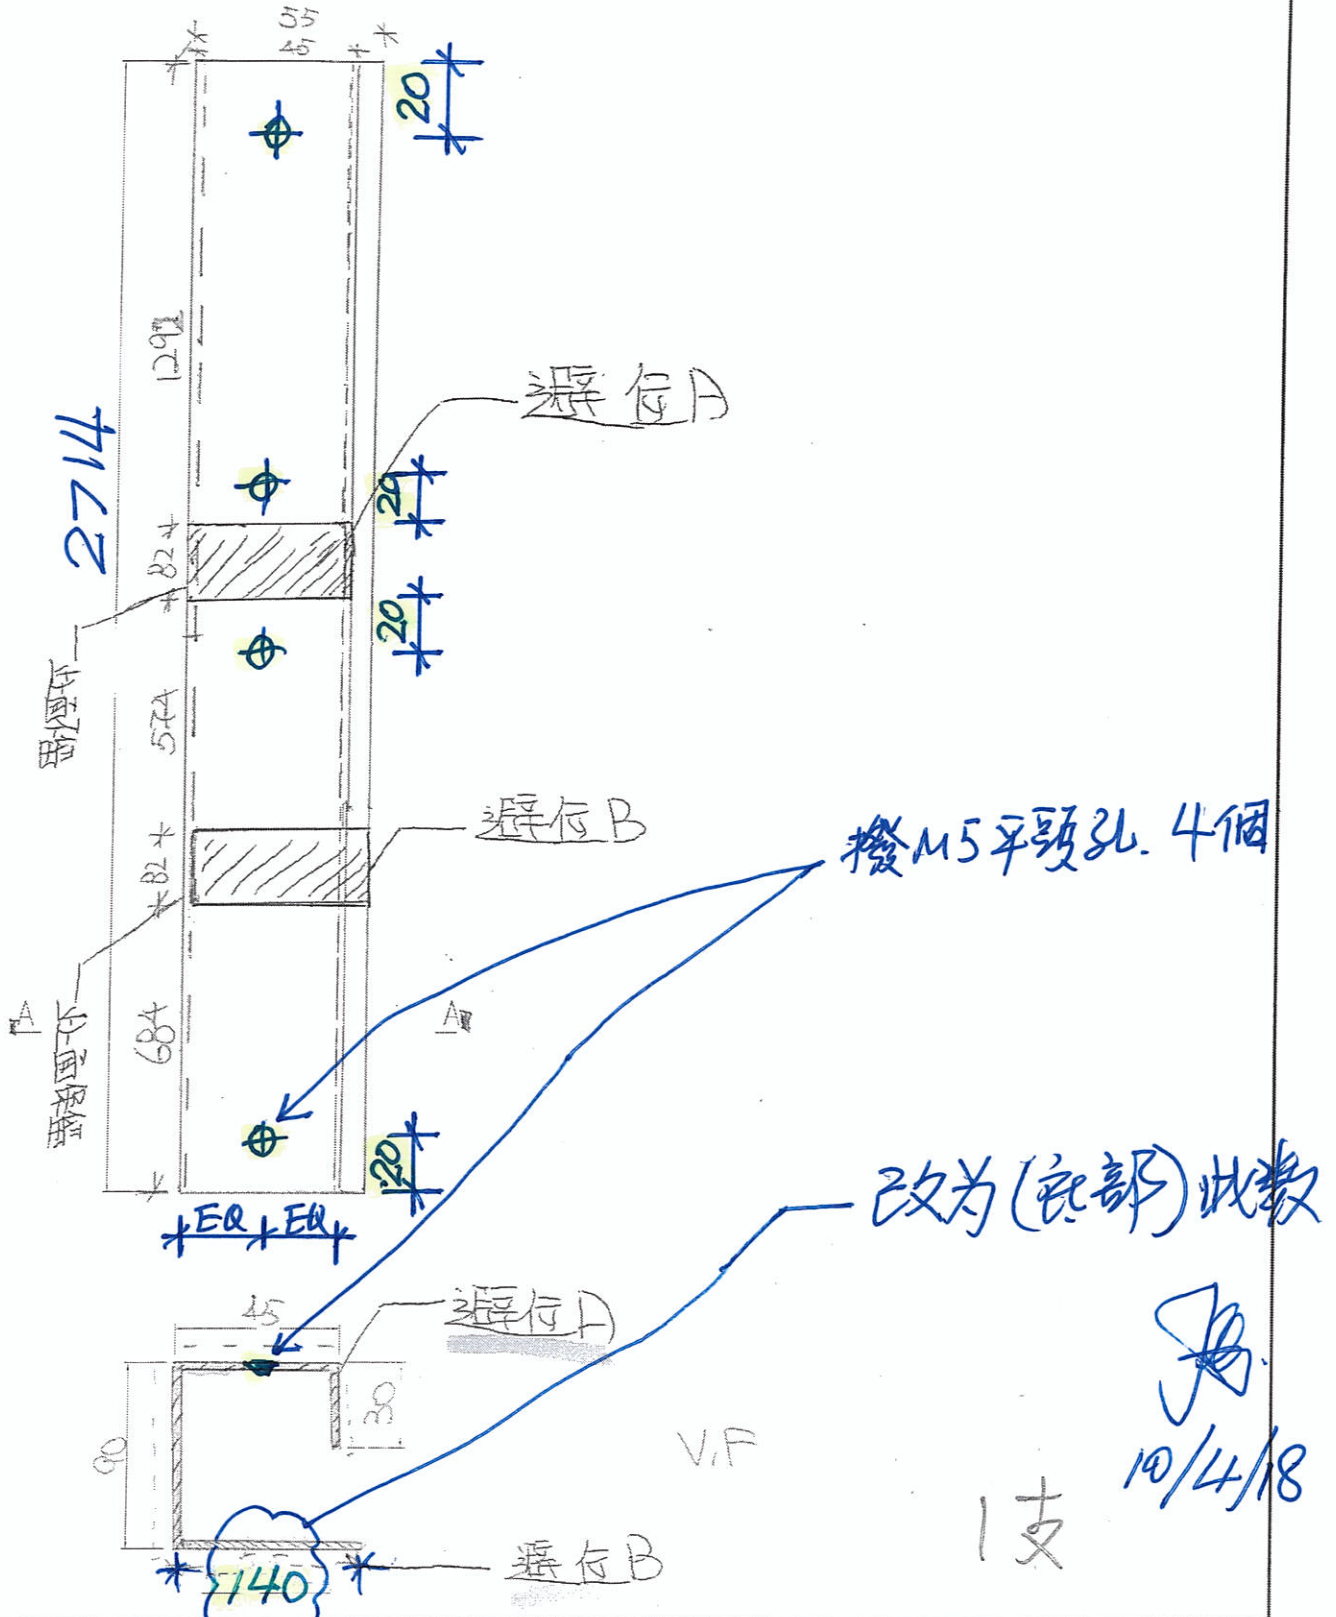


名稱	裝飾條加工圖	制圖	曾建平	2017-02-24	修改		
材料	2mm 鋁擠件	復核			日期		
顏色	PPG UCT515482XL(RY)-3 3 Coats 霧色	批准			圖號	J835	AL402-B1

ET-9195 請通知工廠，做

其中一面銑定中M5孔 (供收土在料) 另一面留空地盤銑

由工廠預制鋁角碼
數量做 10 隻 38x38x3 長 30

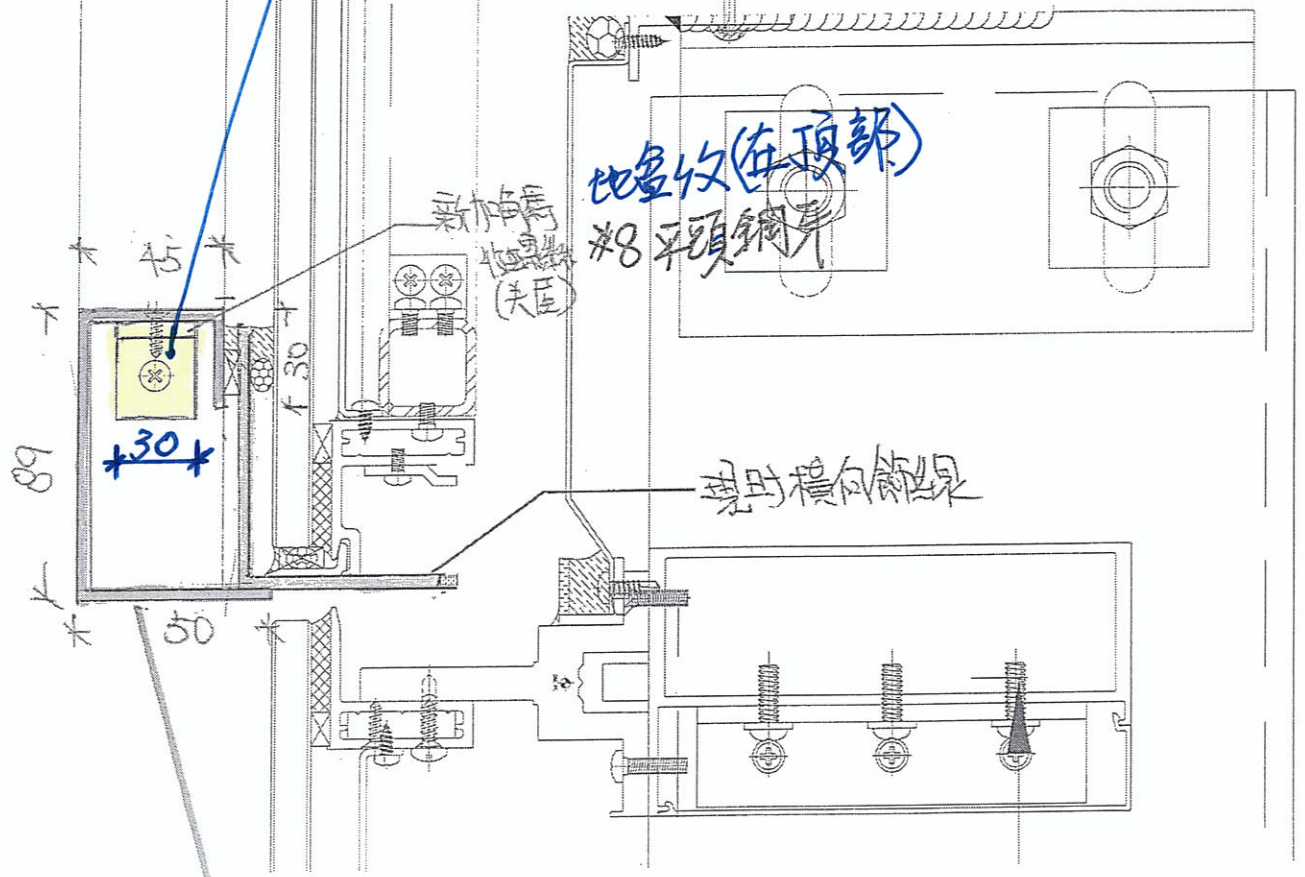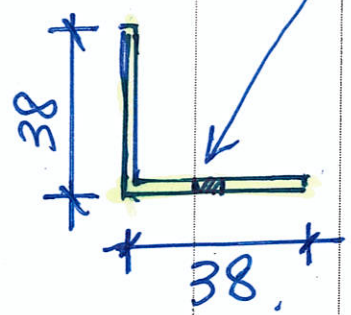

後加鋁蓋

G/F (頂)


10/4/18

美特鋁質有限公司
MIDI Aluminium Fabricator Ltd.



工程號 J835 地盤 將軍澳66D平台

EI-9195

數量 5

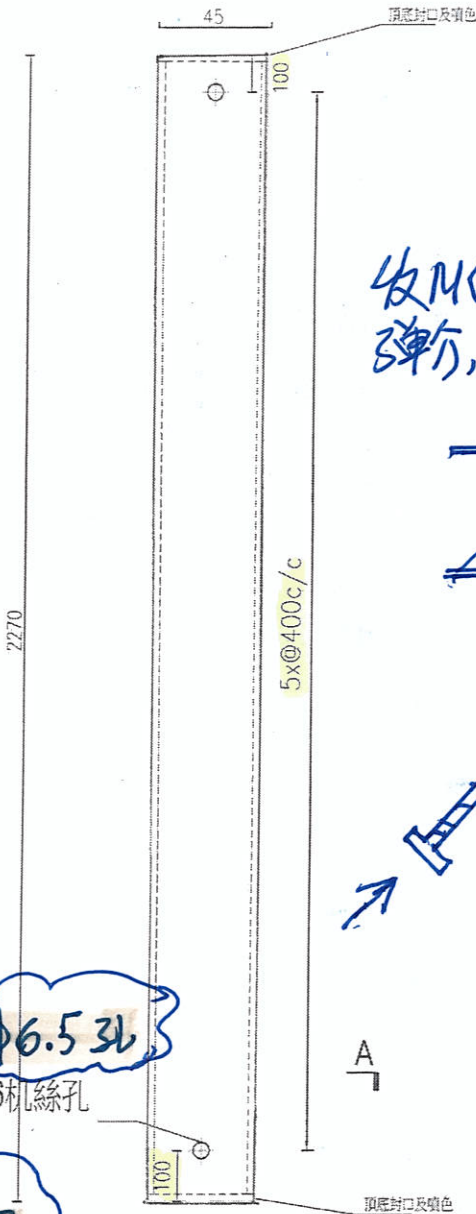

把手組裝文樣

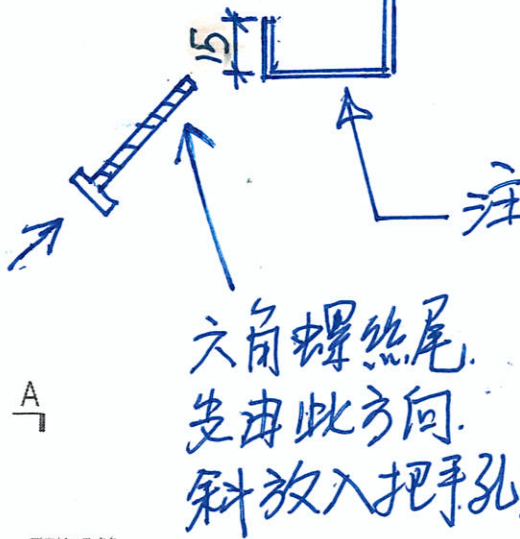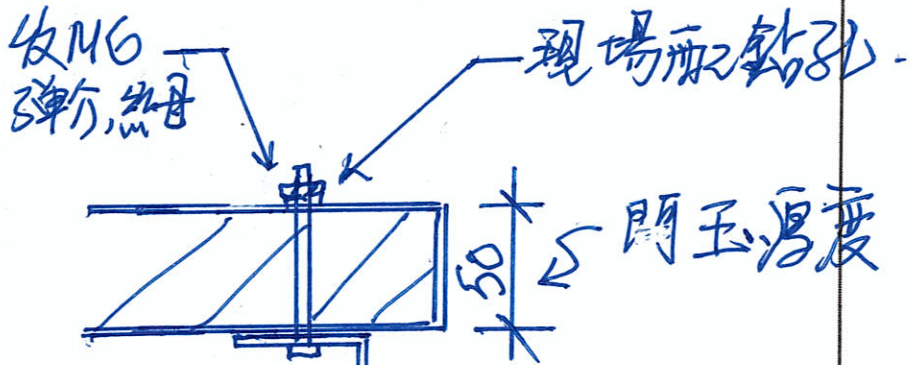


注意①有精防
喉嚨該2幅
此門手把中
裝正鎖胆中畫
(鎖胆拆掉)

配 M6 X 65 六角螺絲連彈介絲母
配 M6 六角圓螺絲 彈介螺絲母 一同到地盤 一同到地盤

②其餘3幅手
把裝於鎖胆
傍邊裝前向
大判管工距離

此腳請改為
50

$\phi 6.5$ 孔
M6 螺絲孔

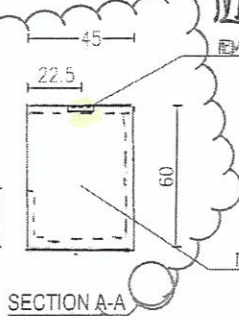

*全噴

名稱	鋁門手把	制圖	JYC	2018-04-10	修改
材料	3mm 鋁板	復核			日期
顏色	PPG UCT64301SC-3 J Coats 銀	批准			圖號 J835-CLDH-01