

工程指示 / 要求簡箋(E.I.)

工程指示編號: EJ9195 (HK-0592) 修改版次:

工程編號: JB35 工程名稱: TK066D) 平台

工程項目: 修補地盤收口件(鋁板門及Glass wall 鋁摺件)

收件人: 生統 發件人: Johnny 日期: 2018, 4, 10

□要求提供 / □確認 事項:

- () 初步鋁料 B.M. () 加工拆圖, 然後生產 () 尺寸表
- () 正式鋁料 B.M. () 技術上資料 / 指示 () 報價
- () 配件 B.M. () 樣辦或貨品說明書 () 分判合約
- () 其他: _____

內容:

請按附件生產

- AL402 x 4支

- AL402B x 2支

- CLDH-01 x 5支

請在 24, 4, 2018 前完成上列要求。

附有關圖紙 / 文件:

以上項目為:

- 原合約工程包 原合約工程加 / 減賬 新工程報價

原因: - _____

分發東莞各部門:

- () 生產技術總監 連附件 () 技術部 連附件 () 生產部 連附件 () 機械設計部 連附件
- () 採購部 連附件 () 生產統籌部 連附件
- () 質檢部 連附件 () 會計部 連附件 () 報關組 連附件 () 其他 _____ 連附件

分發香港各部門:

- () 行政部 連附件 () 會計部 連附件 () 統籌部 連附件 () 工程部地盤科文 連附件
- () 採購部 連附件 () QS 部 連附件 () 維修部 連附件 () 其他 _____ 連附件

傳遞編號:


發件人簽署:

項目經理簽署:

J-835- 發火報告記錄

To: Johnny
Fr: 積奇

9/4/18

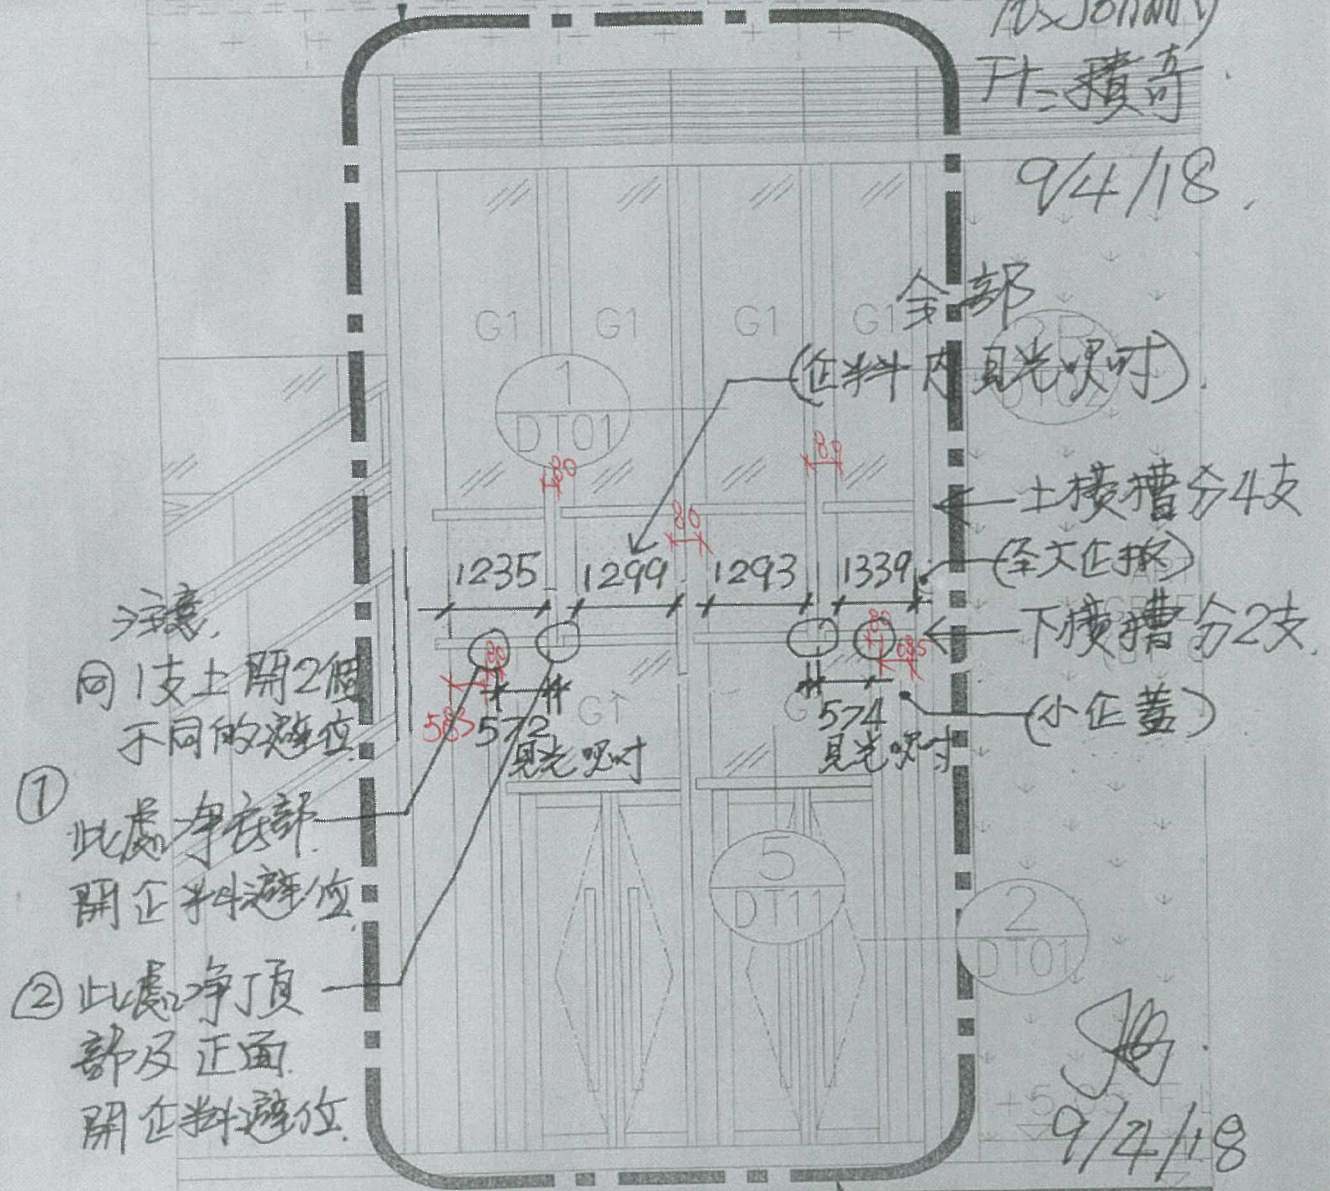


注意
同1支土開2個
不同的避位

- ① 此處淨衣部
開正料避位
- ② 此處淨頂
部及正面
開正料避位

9/4/18

註：此下槽蓋開避位注意，
分槽面開及槽衣部開不同。



GW12

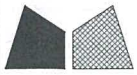

工程號 J835 地盤 將軍澳66D平台


長度

A1	1233mm	x 1
A2	1297mm	x 1
A3	1291mm	x 1
A4	1337mm	x 1

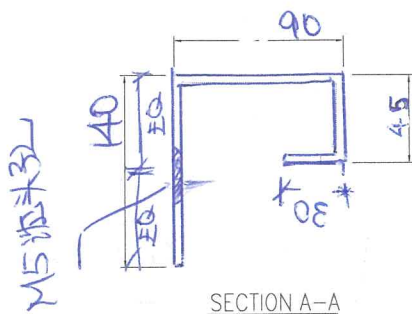
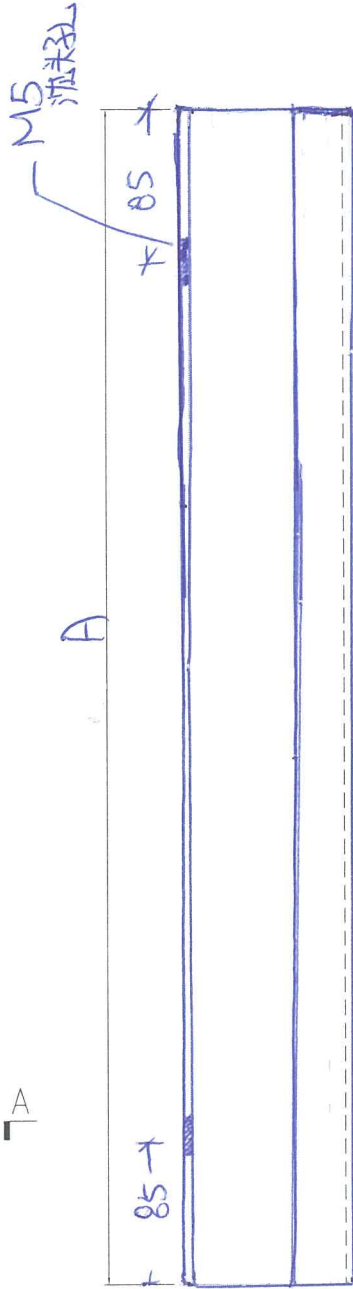


SECTION A-A

名稱	裝飾條加工圖	制圖	曾建平	2017-02-24	修改		
材料	2mm 鋁板	復核			日期		
顏色	PPG UCT515482XL(RY)-3 3 Coats 深藍	批准			圖號	J835-AL402	

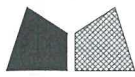



工程號 J835 地盤 將軍澳66D平台

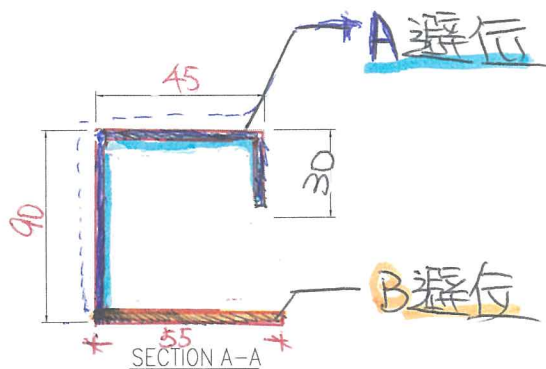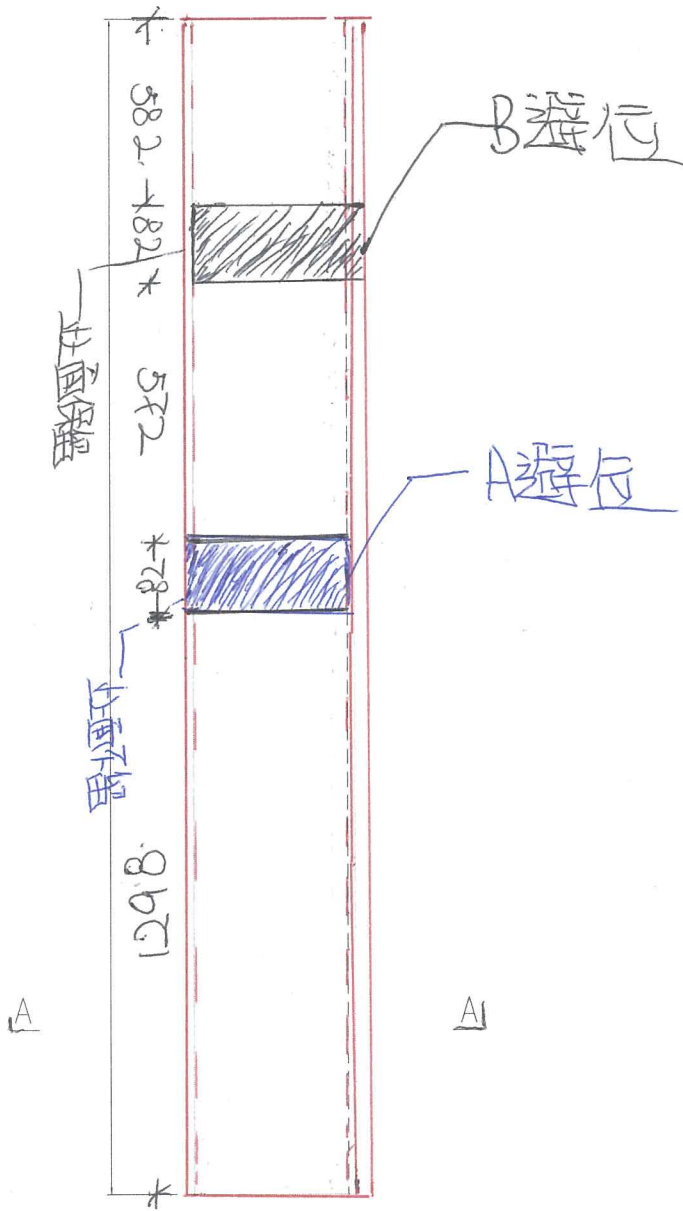

名稱	裝飾條加工圖	制圖	曾建平	2017-02-24	修改		
材料	2mm 鋁質片	復核			日期		
顏色	PPG UCT515482XL(RY)-3 3 Coats 銀灰	批准			圖號	J835-AL402-B	



工程號	J835	地盤	將軍澳66D平台
-----	------	----	----------

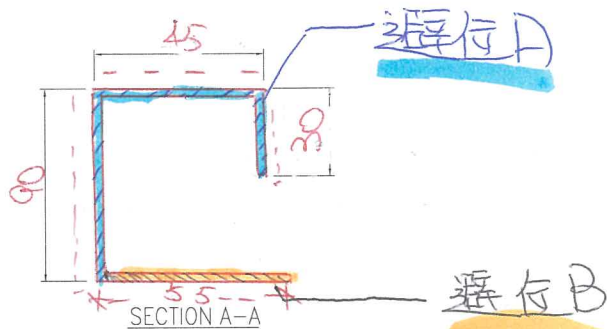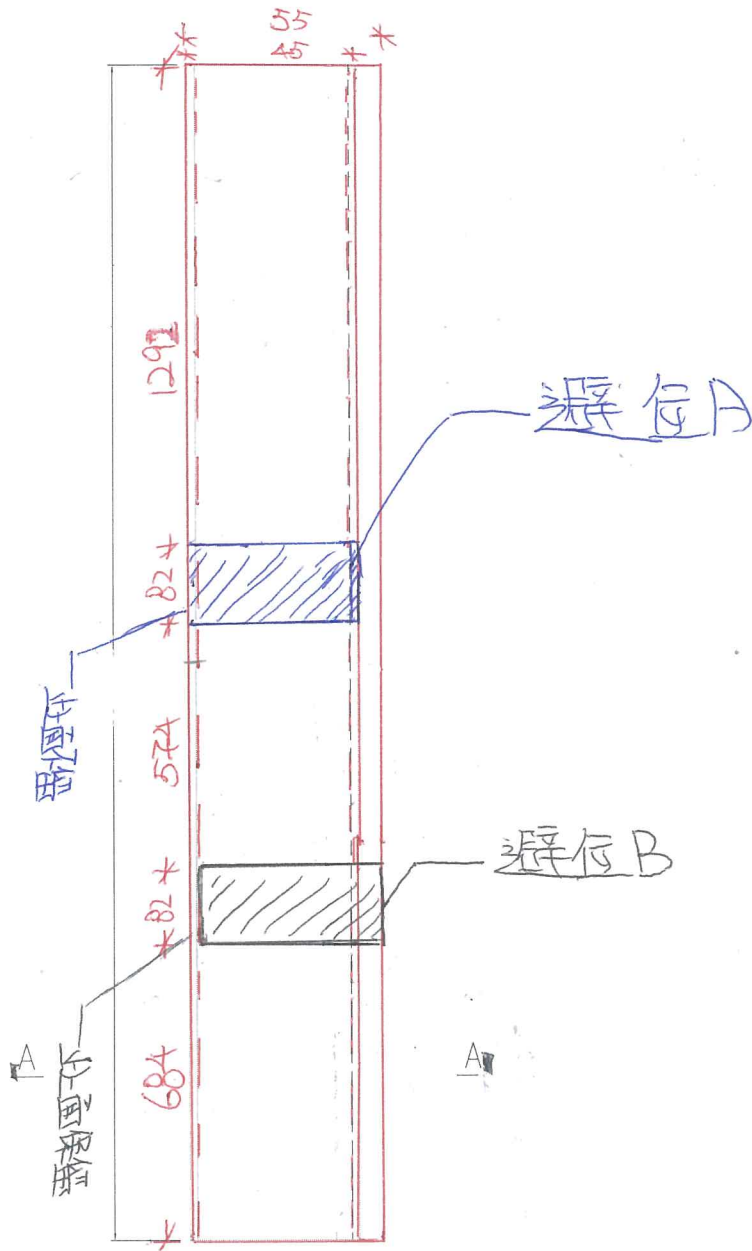

V.F



名稱	裝飾條加工圖	制圖	曾建平	2017-02-24	修改			
材料	2mm 鋁擠件	復核			日期			
顏色	PPG UCT515482XL(RY)-3 3 Coats 深灰色	批准			圖號	J835-AL402-B1		



美特鋁質 有限公司
MIDI Aluminium Fabricator Ltd.

工程號 J835 地盤 將軍澳66D平台

數量 5

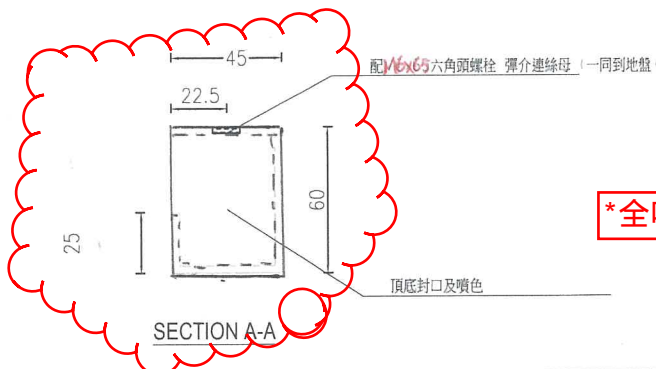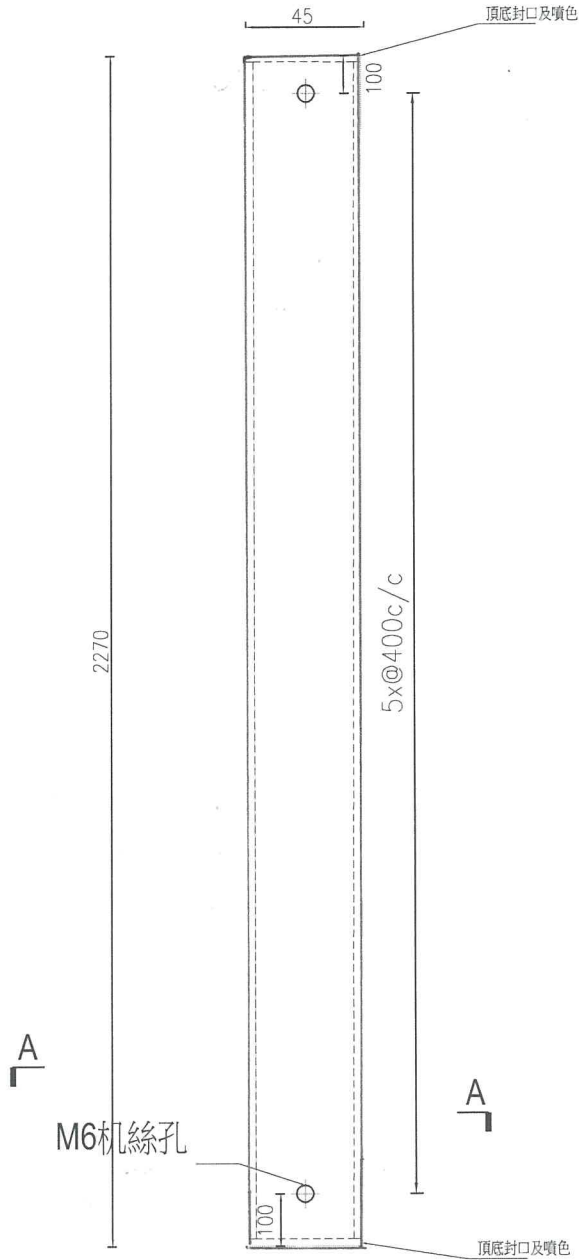

***全噴**

名稱	鋁門手把	制圖	JYC	2018-04-10	修改		
材料	3mm 鋁板	復核			日期		
顏色	PPG UCT64301SC-3 3 Coats 霧色	批准			圖號	J835-CLDH-01	