



HK-06A1

工程指示 / 要求簡箋 (E.I.)

工程指示編號: EI9219/18

修改版次: A

工程編號: 0835

工程名稱: TK066D2平台

工程項目: 玻璃牆 - 地盤用 - 更換大判玻璃窗板

收件人: 生統

發件人: Johnny

日期: 2018.4.17

要求提供 / 確認 事項:

- | | | |
|------------------------------------|-------------------------------------|-------------------------------|
| <input type="checkbox"/> 初步鋁料 B.M. | <input type="checkbox"/> 加工拆圖, 然後生產 | <input type="checkbox"/> 尺寸表 |
| <input type="checkbox"/> 正式鋁料 B.M. | <input type="checkbox"/> 技術上資料 / 指示 | <input type="checkbox"/> 報價 |
| <input type="checkbox"/> 配件 B.M. | <input type="checkbox"/> 樣辦或貨品說明書 | <input type="checkbox"/> 分判合約 |
| <input type="checkbox"/> 其他: _____ | | |

內容:

請見附件生產

- J835 LB310 鋁板 x 2件
- J835 LB311 2mm 摺邊 x 4支
- LB312 2mm v x 6支
- LB313 2mm v x 4支
- AL228a x 2件
- AL708 x 5支

請在 2018.4.26 前完成上列要求。

附有關圖紙 / 文件:

以上項目為:

- 原合約工程包 原合約工程加 / 減賬 新工程報價

原因: -

分發東莞各部門:

- () 生產技術總監 連附件 () 技術部 連附件 () 生產部 連附件 () 機械設計部 連附件
 () 採購部 連附件 (/) 生產統籌部 連附件
 () 質檢部 連附件 () 會計部 連附件 () 報關組 連附件 () 其他 _____ 連附件

分發香港各部門:

- () 行政部 連附件 () 會計部 連附件 () 統籌部 連附件 (/) 工程部地盤科文 連附件
 () 採購部 連附件 () QS 部 連附件 () 維修部 連附件 () 其他 _____ 連附件


傳遞編號: HK0629/18

發件人簽署: Johnny

項目經理簽署: P.P. [Signature]

 美特鋁質 有限公司 MIDI Aluminium Fabricator Ltd.			
工程號	J835	地盤	將軍澳66D平台

产品编号	L(mm)	数量	A	N	M	B	N1	M1	备注
		2							

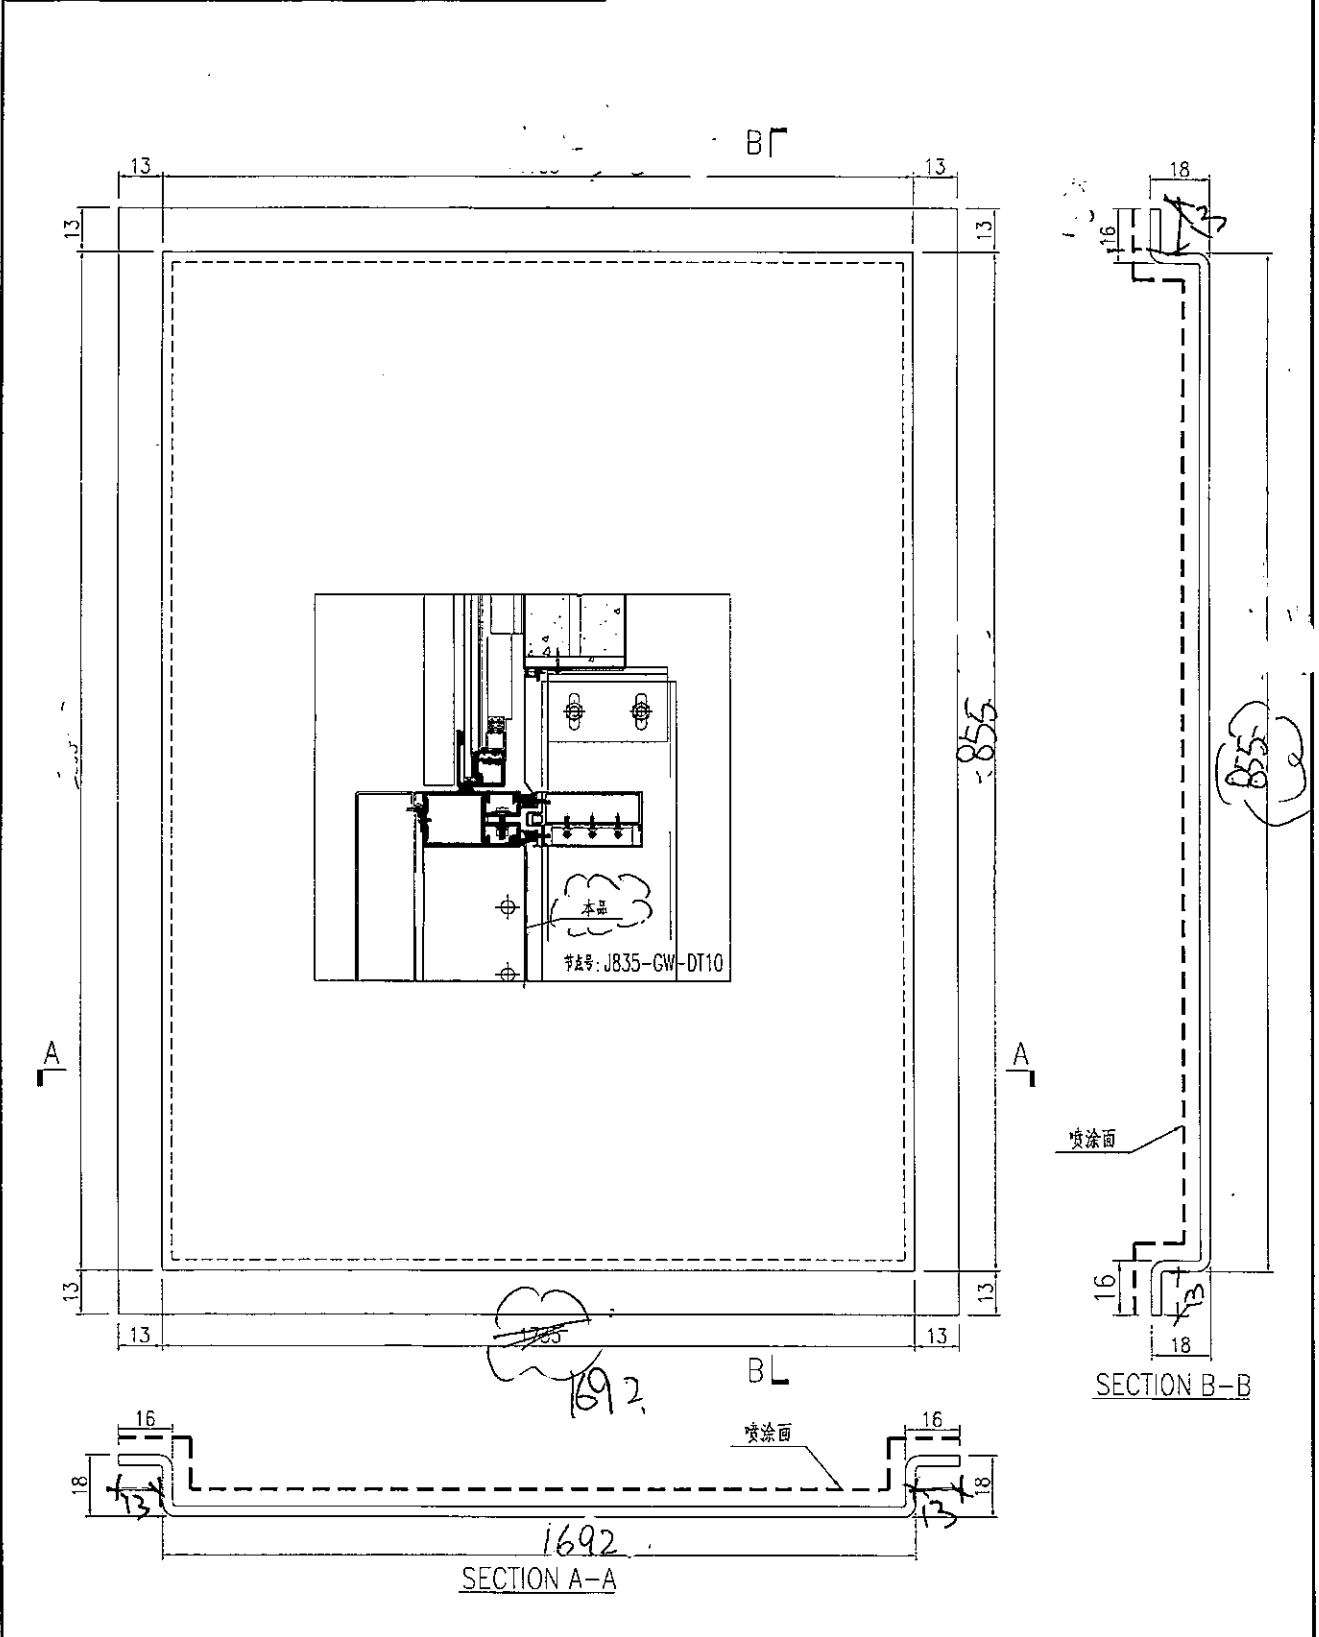


名稱	鋁板加工圖	制圖	曾建平	2017-01-02	修改			
材料	3mm厚鋁板	復核			日期			
顏色	PPG UCT9 6878SC-3 3 Coats	批准			圖號	J835-AL228a		

(絕)


 美特鋁質 有限公司
MIDI Aluminium Fabricator Ltd.

工程號 J835 地盤 將軍澳66D平台

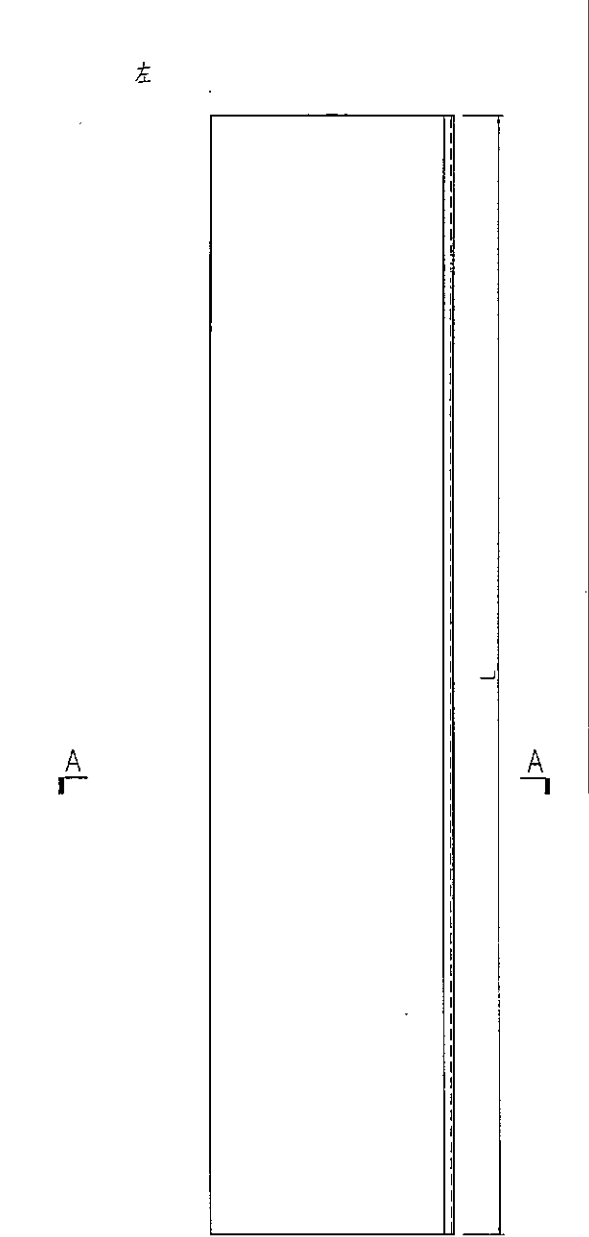


产品编号	L(MM)	数量	A	B	C	D	E	N	M
J835-AL708-01	1053	8							
J835-AL708-02	1459	8							
J835-AL708-03	1303	52							
J835-AL708-04	563	4							
J835-AL708-05	1403	4							
J835-AL708-06	1066.5	2							
J835-AL708-07	1718	5							
J835-AL708-08	1480	4							
J835-AL708-09	1572.5	2							
J835-AL708-10	1145.5	2							
J835-AL708-11	1432	4							
J835-AL708-12	1427	8							
J835-AL708-13	1298	2							
J835-AL708-14	1564.5	4							
J835-AL708-15	1743	2							
J835-AL708-16	1203.5	2							
J835-AL708-17	1144	2							
J835-AL708-18	1289	2							
J835-AL708-19	1718	30							
J835-AL708-20	900	2							
J835-AL708-21	893	2							
J835-AL708-22	1191	6							
J835-AL708-23	1229	2							
J835-AL708-24	1953	2							
J835-AL708-25	1968	2							
J835-AL708-26	1948	2							
J835-AL708-27	1841	7							

L = 1718 x 5支

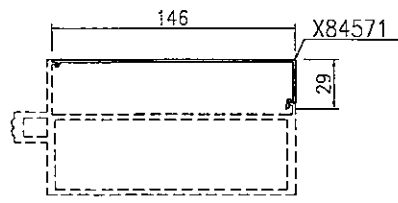

SECTION A-A

名稱	主橫蓋加工圖	制圖	曾建平	2017-06-10	修改			
材料	X84571	復核			日期			
顏色	PPG UCT515482XL(RY)-3 3 Coats 銀	批准			圖號	J835-AL708		

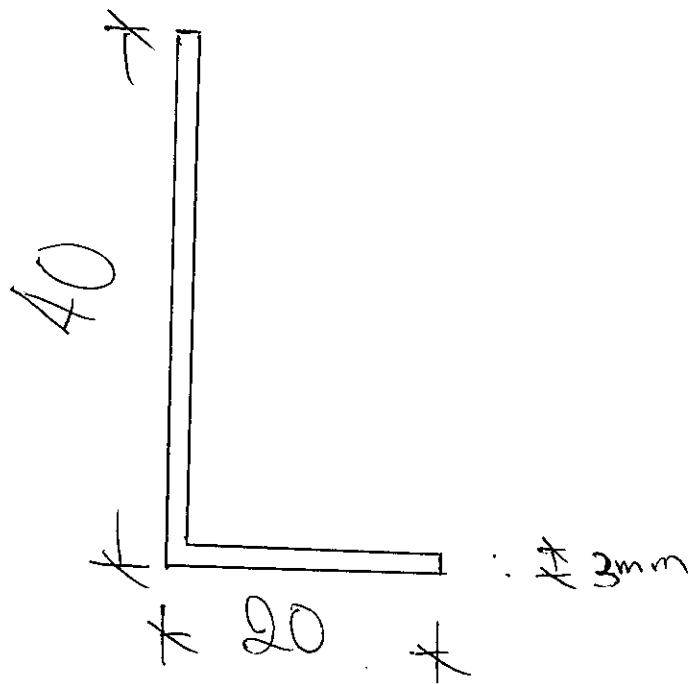

碼釐

20 x 40mm x 3mm 摺角 x L = 1m

x 15支