



工程指示 / 要求簡箋 (E.I.)

工程指示編號: EI 9219/18 修改版次: B
 工程編號: J835 工程名稱: TK066D2平台
 工程項目: ~~玻璃地盤~~ 更換大判寫字樓樓板
 收件人: 生統 發件人: Johnny 日期: 2018.04.18

□ 要求提供 / □ 確認 事項 :

- | | | |
|-------------------------------------|-------------------------------------|-------------------------------|
| <input type="checkbox"/> 初步鋁料 B.M. | <input type="checkbox"/> 加工拆圖, 然後生產 | <input type="checkbox"/> 尺寸表 |
| <input type="checkbox"/> 正式鋁料 B.M. | <input type="checkbox"/> 技術上資料 / 指示 | <input type="checkbox"/> 報價 |
| <input type="checkbox"/> 配件 B.M. | <input type="checkbox"/> 樣辦或貨品說明書 | <input type="checkbox"/> 分判合約 |
| <input type="checkbox"/> 其他 : _____ | | |

內容 :

請見附件生產

- J835 LB310 鋁板 x 2件
- J835 LB311 2mm 摺邊 x 4支
- LB312 2mm ✓ x 6支
- LB313 2mm ✓ x 4支
- ▲ AL228a x 2件 (等上噴漆面) 米米
- ▲ AL708 x 5支
- ▲ 20x40x3mm 摺角 x 15支

請在 2018.4.26 前完成上列要求。

附有關圖紙 / 文件 :

以上項目為:

- 原合約工程包 原合約工程加 / 減賬 新工程報價

原因: - _____

分發東莞各部門 :

- () 生產技術總監 連附件 () 技術部 連附件 () 生產部 連附件 () 機械設計部 連附件
 () 採購部 連附件 (/) 生產統籌部 連附件
 () 質檢部 連附件 () 會計部 連附件 () 報關組 連附件 () 其他 _____ 連附件

分發香港各部門 :

- () 行政部 連附件 () 會計部 連附件 () 統籌部 連附件 (/) 工程部地盤科文 連附件
 () 採購部 連附件 () QS 部 連附件 () 維修部 連附件 () 其他 _____ 連附件

傳遞編號: HK0651/18


發件人簽署: Johnny
 項目經理簽署: P.P. [Signature]

美特鋁質 有限公司
MIDI Aluminium Fabricator Ltd.

产品编号	L(mm)	数量	A	N	M	B	N1	M1	备注
		2							

2

工程號	J835	地盤	將軍澳66D平台
-----	------	----	----------

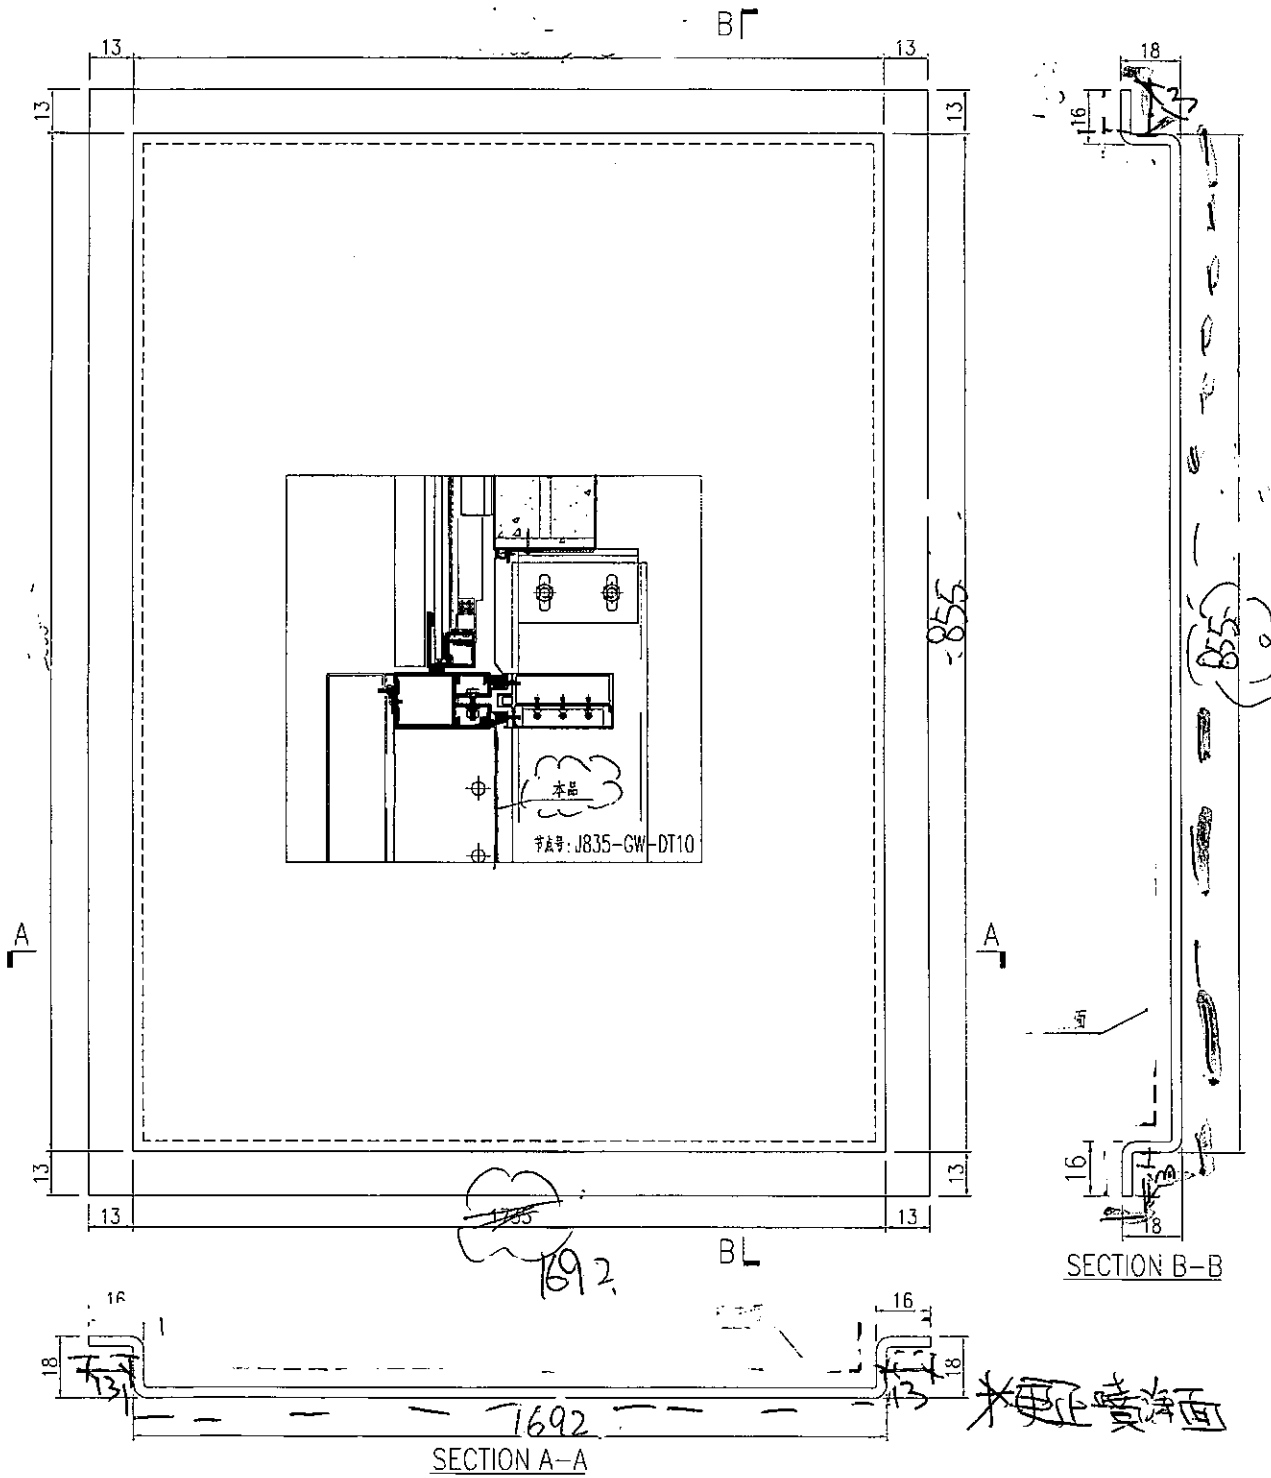

名稱	鋁板加工圖	制圖	曾建平	2017-01-02	修改			
材料	3mm厚鋁板	復核			日期			
顏色	PPG UC19 6878 SC-3 3 Coats	批准			圖號	J835-AL2280		

(藍色)