



工程指示 / 要求簡箋(E.I.)

工程指示編號: EI9219/18 修改版次:  
 工程編號: 0835 工程名稱: TK066DJ平台  
 工程項目: 玻璃牆-地盤用-再換大判寫字樓鋁板  
 收件人: 生產 發件人: Johnny 日期: 2018.4.4

要求提供 / 確認 事項:

- |                                    |                                     |                               |
|------------------------------------|-------------------------------------|-------------------------------|
| <input type="checkbox"/> 初步鋁料 B.M. | <input type="checkbox"/> 加工拆圖, 然後生產 | <input type="checkbox"/> 尺寸表  |
| <input type="checkbox"/> 正式鋁料 B.M. | <input type="checkbox"/> 技術上資料 / 指示 | <input type="checkbox"/> 報價   |
| <input type="checkbox"/> 配件 B.M.   | <input type="checkbox"/> 樣辦或貨品說明書   | <input type="checkbox"/> 分判合約 |
| <input type="checkbox"/> 其他: _____ |                                     |                               |

內容:

請見附件生產

- 0835 LB310 鋁板 x 2件
- 0835 LB311 2mm 摺槽 x 4支
- LB312 2mm ✓ x 6支
- LB313 2mm ✓ x 4支

請在 2018.4.26 前完成上列要求。

附有關圖紙 / 文件:

以上項目為:

- 原合約工程包                       原合約工程加 / 減脹                       新工程報價

原因: - \_\_\_\_\_

分發東莞各部門:

- ( ) 生產技術總監 連附件    ( ) 技術部    連附件    ( ) 生產部    連附件    ( ) 機械設計部 連附件  
 ( ) 採購部    連附件    ( / ) 生產統籌部 連附件  
 ( ) 質檢部    連附件    ( ) 會計部    連附件    ( ) 報關組    連附件    ( ) 其他 \_\_\_\_\_ 連附件

分發香港各部門:

- ( ) 行政部 連附件    ( ) 會計部 連附件    ( ) 統籌部 連附件    ( / ) 工程部地盤科文 連附件  
 ( ) 採購部 連附件    ( ) QS 部 連附件    ( ) 維修部 連附件    ( ) 其他 \_\_\_\_\_ 連附件

傳遞編號: HK0629/18

發件人簽署: Johnny

項目經理簽署: PP. [Signature]





EG-DWG3


通用

 <b>美特鋁質</b> 有限公司 MIDI Aluminium Fabricator Ltd.			
工程號	J835	地盤	將軍澳66D平台

产品编号	L(MM)	数量	A	N	M	B	N1	M1	备注
	1878	<del>1</del> 4							

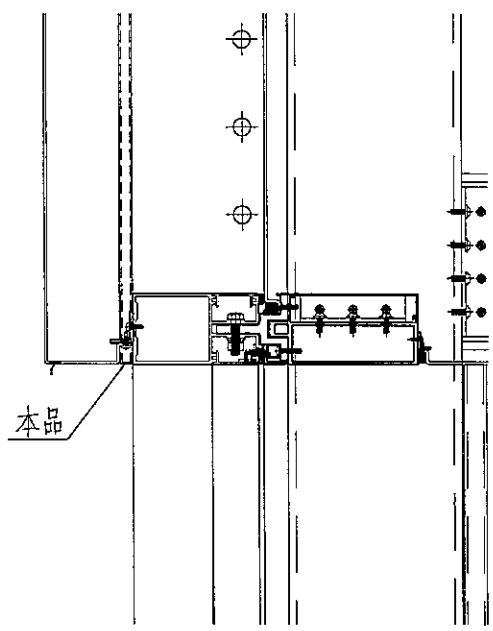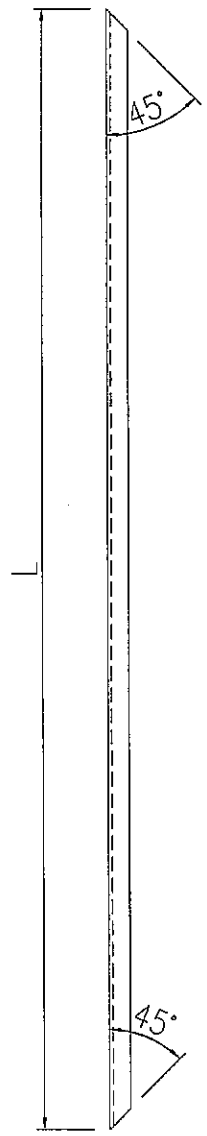

J835-GW-DT10/01

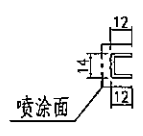

名稱	鋁板加工圖	制圖	曾建平	2017-04-17	修改			
材料	2mm厚鋁板	復核			日期			
顏色	UCT64301SC-3 3Coats 深灰色	批准			圖號	J835-LB311		

EG-DWG3


2個

22

 <b>美特鋁質</b> 有限公司 MIDI Aluminium Fabricator Ltd.			
工程號	J835	地盤	將軍澳66D平台

产品编号	L(MM)	数量	A	N	M	B	N1	M1	备注
J835-LB312-01	<del>1070</del>	20							
J835-LB312-02	1105	<del>X</del>							

6支

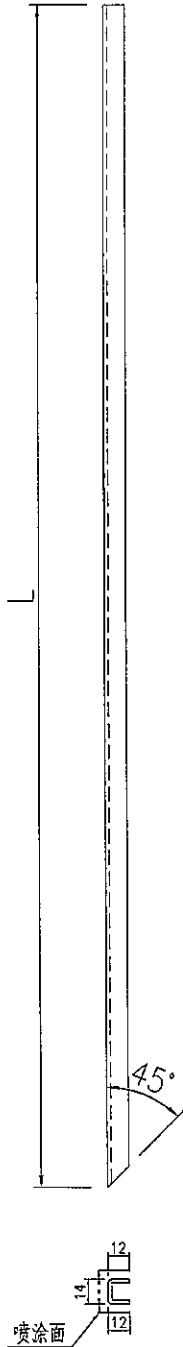

名稱	鋁板加工圖	制圖	曾建平	2017-04-17	修改		
材料	2mm厚鋁板	復核			日期		
顏色	UCT64301SC-3 3Coats 深灰色	批准			圖號	J835-LB312	

EG-DWG3




真

23

 <b>美特鋁質</b> 有限公司 MIDI Aluminium Fabricator Ltd.			
工程號	J835	地盤	將軍澳66D平台

产品编号	L(MM)	数量	A	N	M	B	N1	M1	备注
	<del>1718</del>	5							


1880 x 4

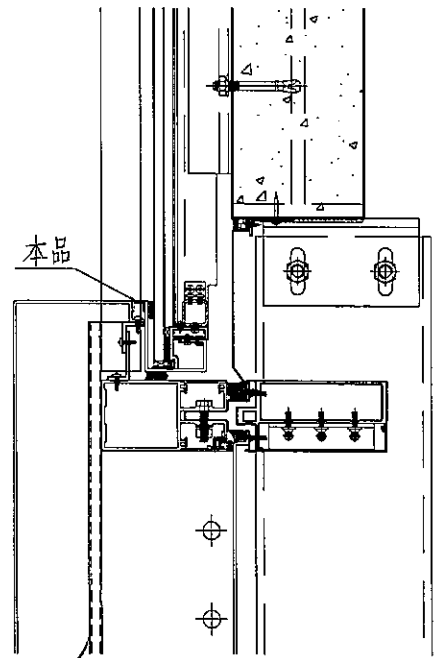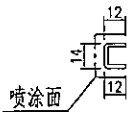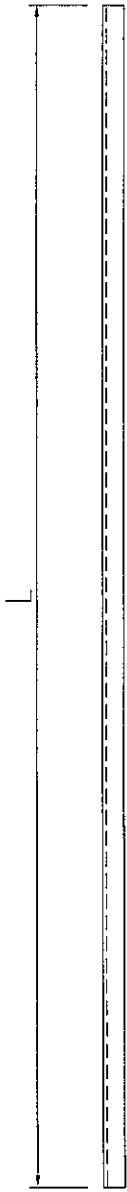

J835-GW-DT10/01

LB312

名稱	鋁板加工圖	制圖	曾建平	2017-04-17	修改			
材料	2mm厚鋁板	復核			日期			
顏色	UCT64301SC-3 3Coats 深灰色	批准			圖號	J835-LB313		

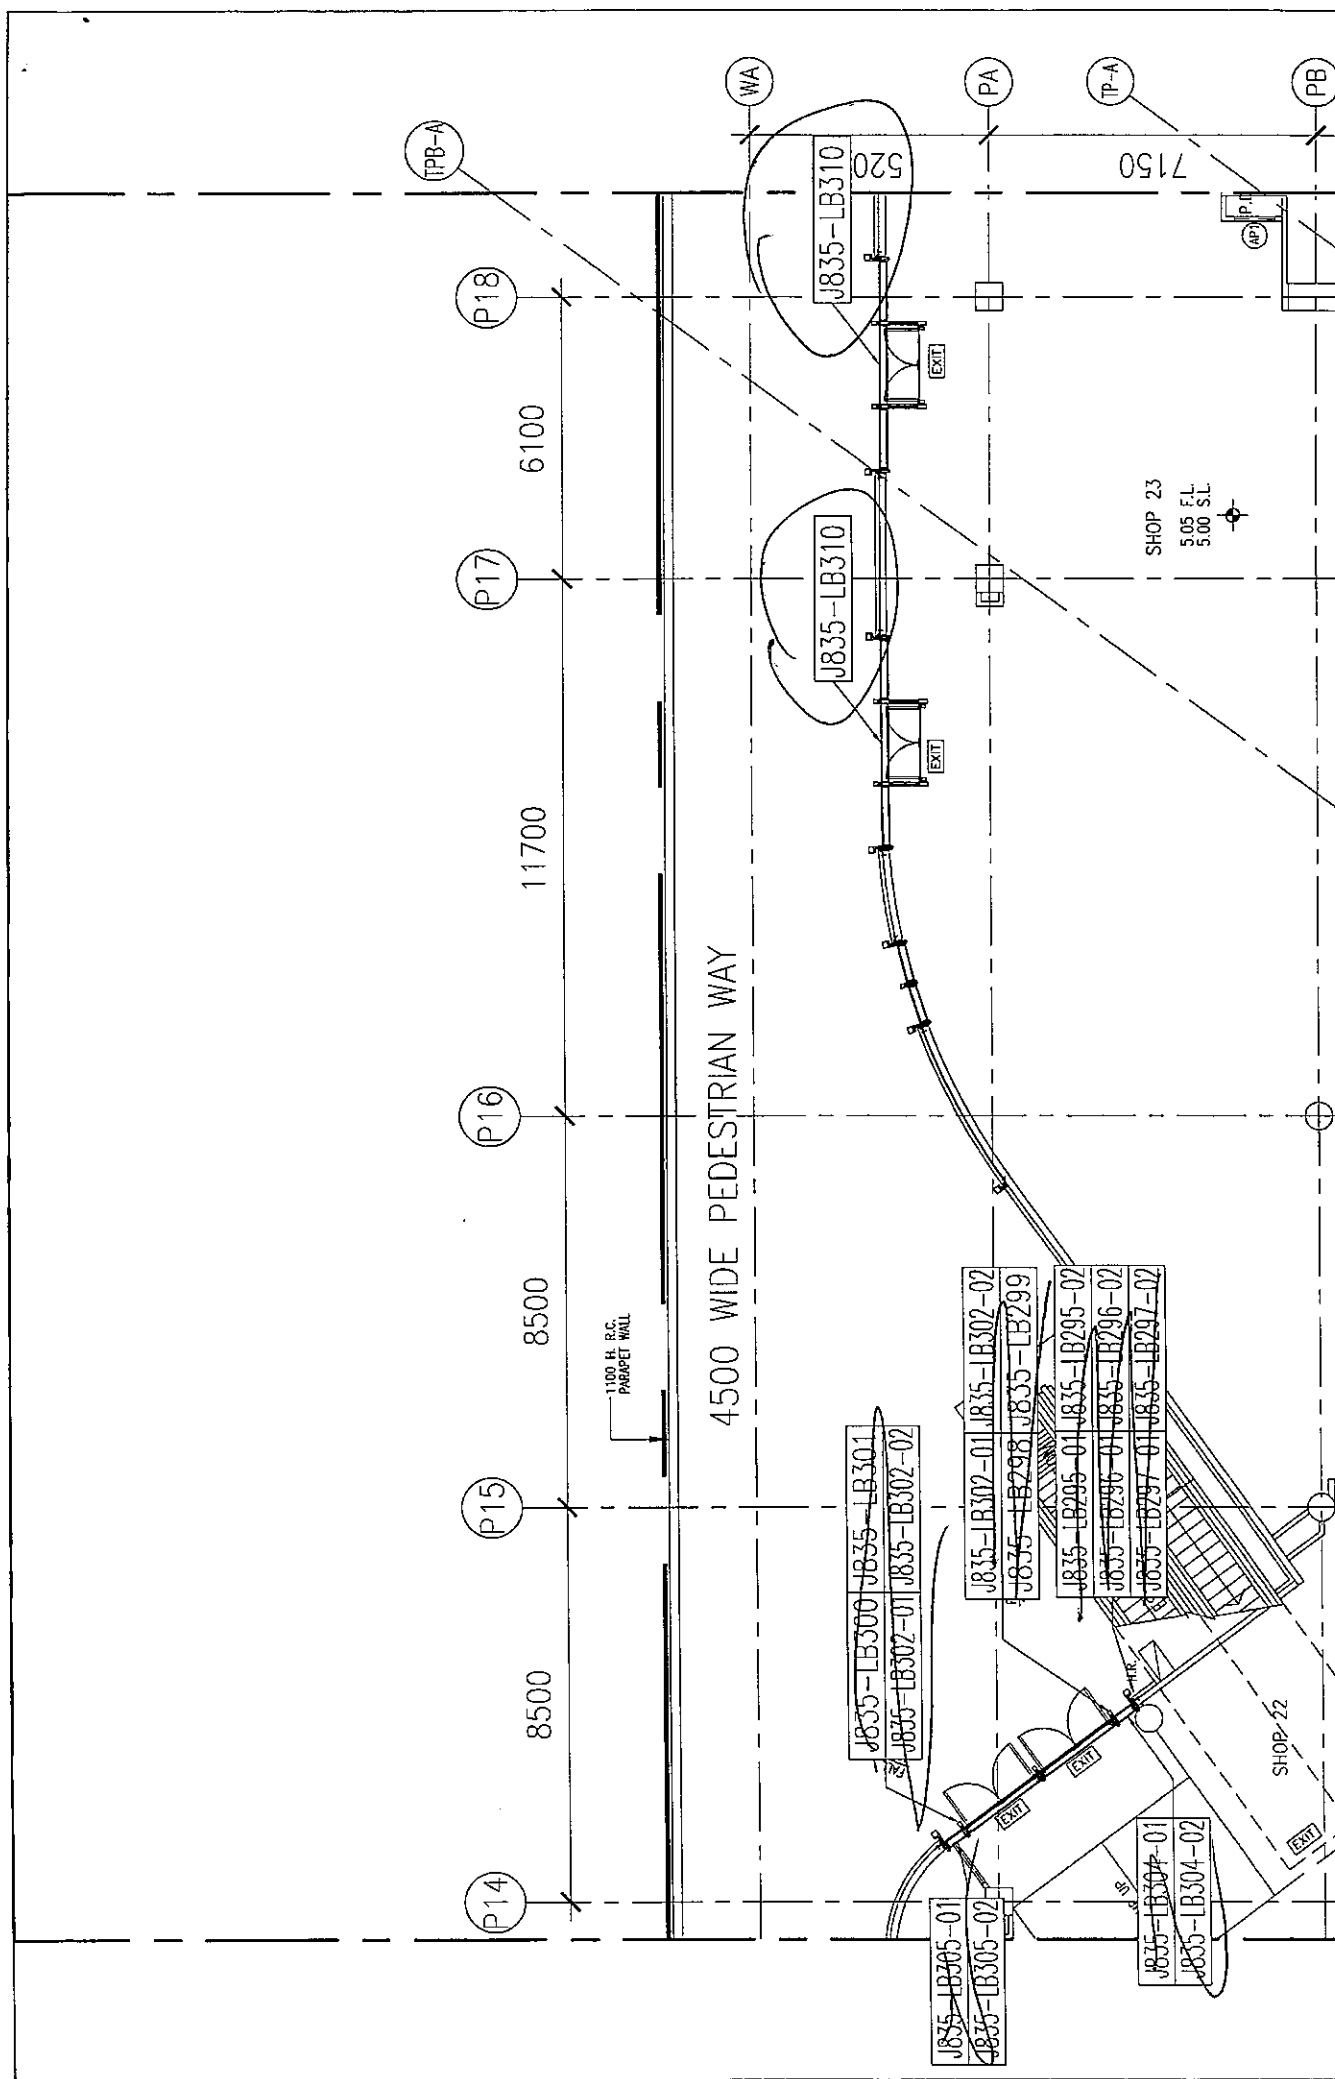

工程號: J-835 地盤: 輝興60D平台	窗號: - 顏色: -	數量: - 位置: -	繪圖: 曾建平 校核: -	日期: 2017.05.20	批准: -	採用: 地盤 工廠口	日期: -	名稱: GF鋁板位置圖 圖號: J835-LK247	版次: -
---------------------------	----------------	----------------	------------------	----------------	-------	------------	-------	-------------------------------	-------