



工程指示 / 要求簡箋(E.I.)

工程指示編號: E1 9398

修改版次:

工程編號: J835

工程名稱: TK066D2 平台

工程項目: TK066D2 平台桁架格柵

收件人: 生統

發件人: Johnny

日期: 31/5/2018

要求提供 / 確認 事項:

- | | | |
|------------------------------------|-------------------------------------|-------------------------------|
| <input type="checkbox"/> 初步鋁料 B.M. | <input type="checkbox"/> 加工拆圖, 然後生產 | <input type="checkbox"/> 尺寸表 |
| <input type="checkbox"/> 正式鋁料 B.M. | <input type="checkbox"/> 技術上資料 / 指示 | <input type="checkbox"/> 報價 |
| <input type="checkbox"/> 配件 B.M. | <input type="checkbox"/> 樣辦或貨品說明書 | <input type="checkbox"/> 分判合約 |
| <input type="checkbox"/> 其他: _____ | | |

內容:

桁架 = 835-T8A1 x 1

請在 8.6.2018 前完成上列要求。

附有關圖紙 / 文件:

以上項目為:

- 原合約工程包 原合約工程加 / 減賬 新工程報價

原因: -

分發東莞各部門:

- () 生產技術總監 連附件 () 技術部 連附件 () 生產部 連附件 () 機械設計部 連附件
 () 採購部 連附件 () 生產統籌部 連附件
 () 質檢部 連附件 () 會計部 連附件 () 報關組 連附件 () 其他 _____ 連附件

分發香港各部門:

- () 行政部 連附件 () 會計部 連附件 () 統籌部 連附件 () 工程部地盤科文 連附件
 () 採購部 連附件 () QS 部 連附件 () 維修部 連附件 () 其他 _____ 連附件

傳遞編號:


HK/0903

發件人簽署:


PP. Foly


項目經理簽署:

 美特鋁質有限公司 MIDI Aluminium Fabricator Ltd.				類別		物料號	
修改	A			制圖	張燎原	2018.	圖號 835-T8-A1
日期	2016/12/2			復核	-	-	數量 1
				批准			位置

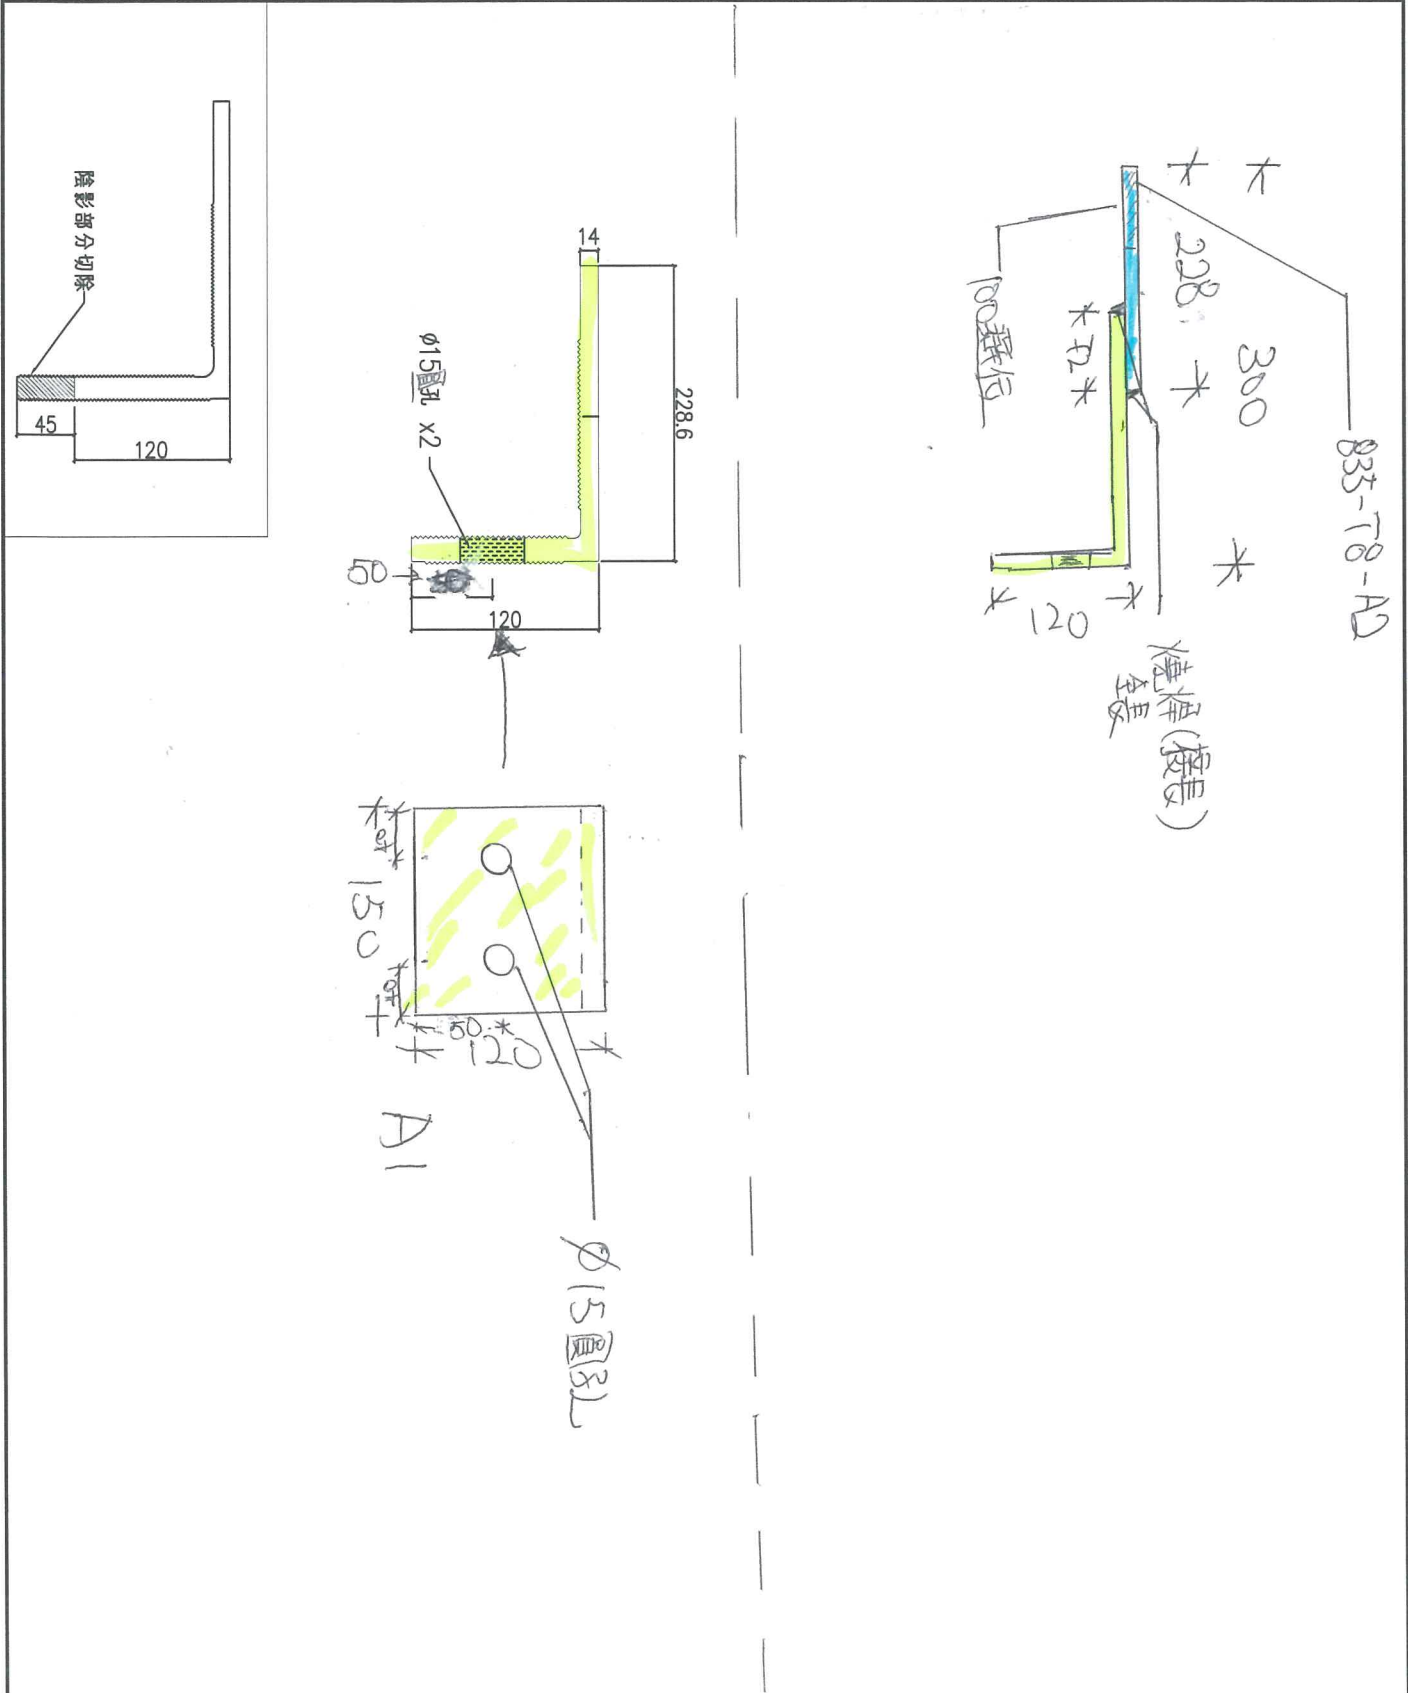

工程號	J-832	地盤	將軍澳95	附件
名稱	牆邊鋁碼	採用		
材料	X85202	地盤		
顏色	MILL	工廠		

 美特鋁質有限公司 MIDI Aluminium Fabricator Ltd.				類別	物料號			
				制圖	張燎原	2018.	圖號	835-T8-A2
修改	A			復核	-	-	數量	1
日期	2016/12/2			批准			位置	

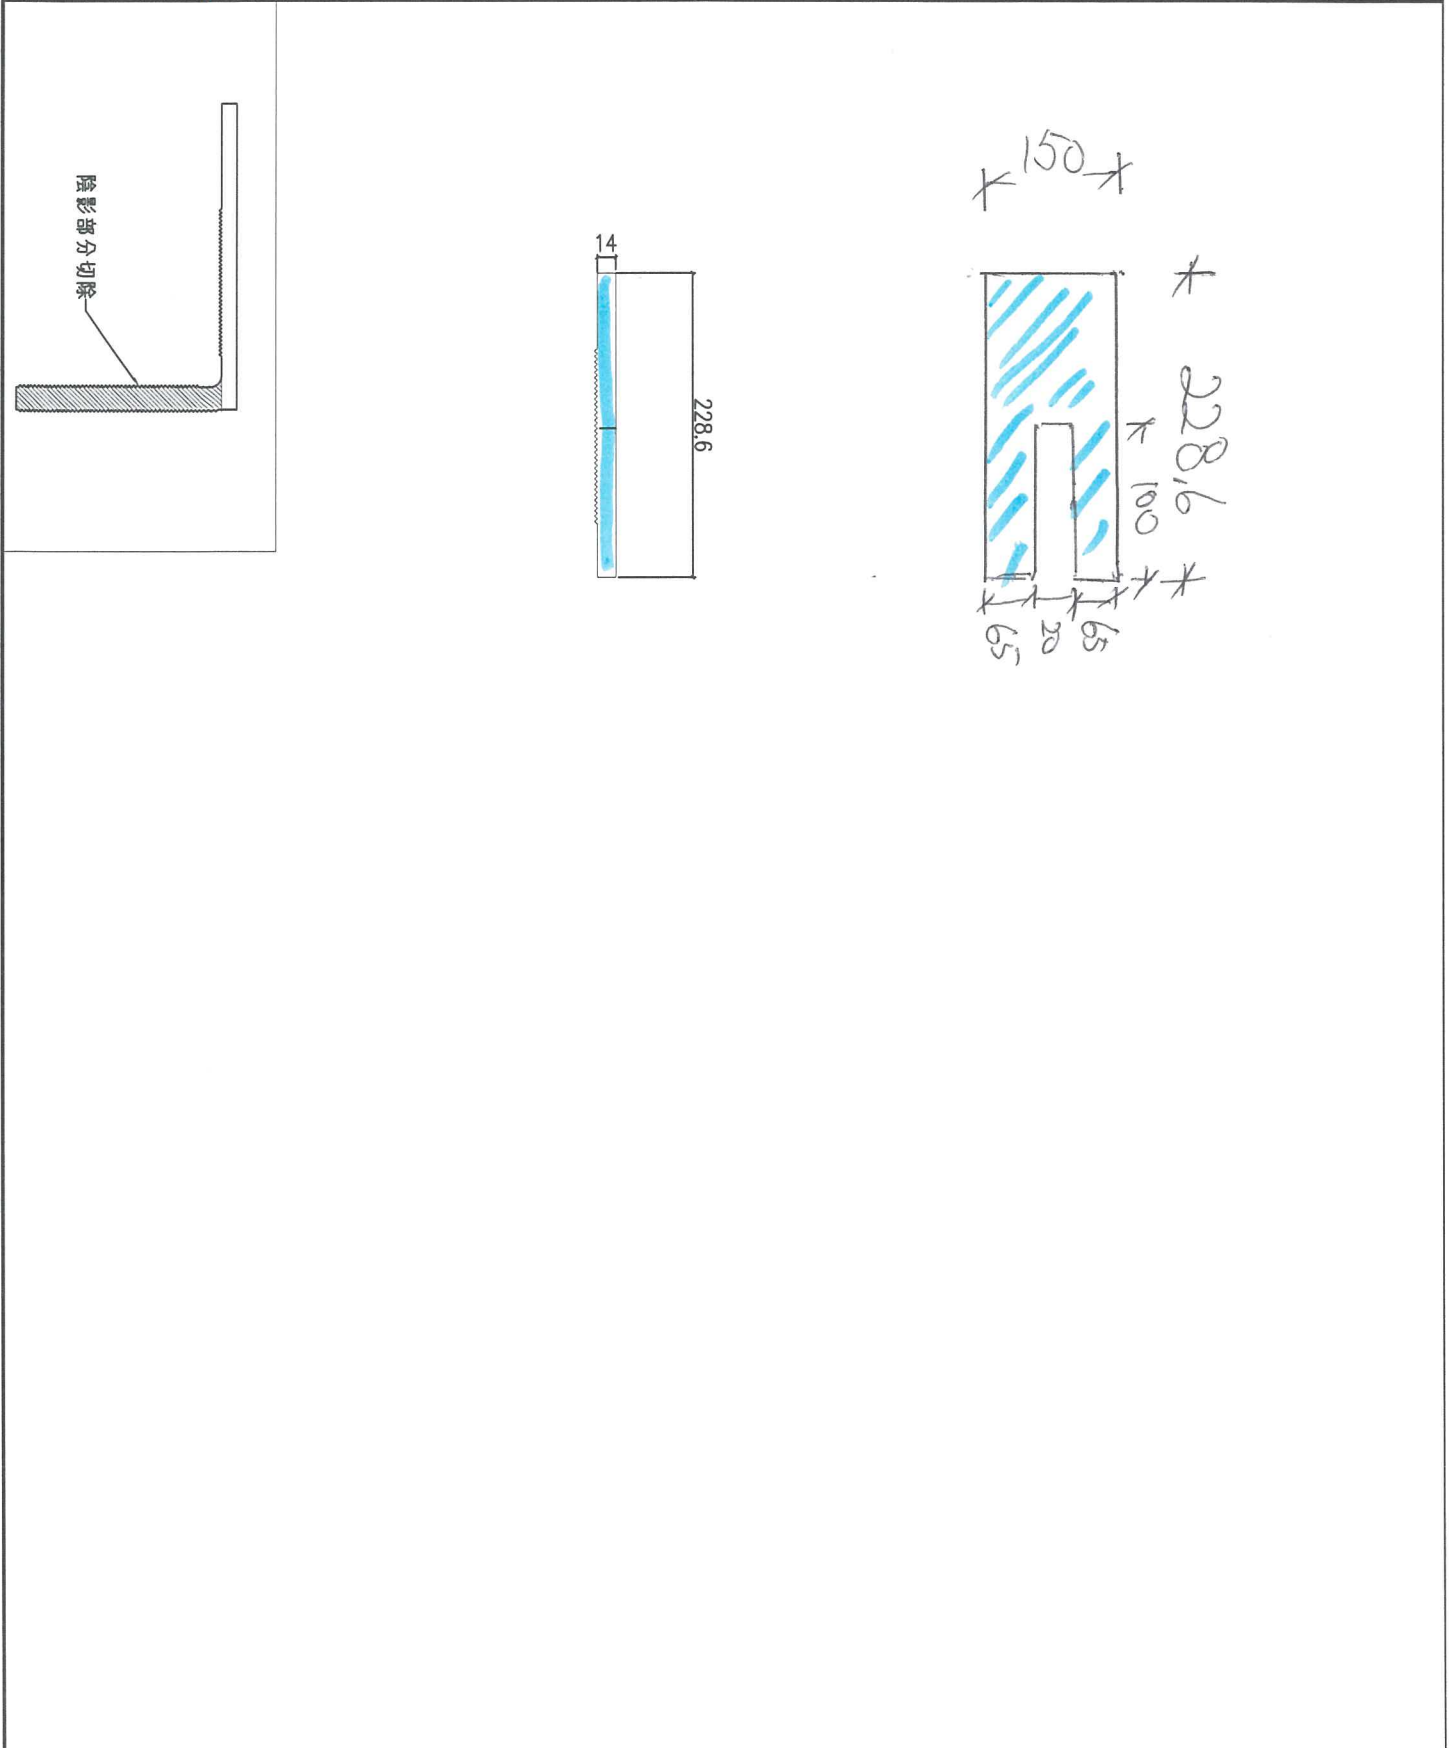

工程號	J-832	地盤	將軍澳95	附件
名稱	牆邊鋁碼		採用	
材料	X85202		地盤	
顏色	MILL		工廠	