



以此份為準

工程指示 / 要求簡箋(E.I.)

工程指示編號: EI/ 0003 /19 修改版次: B

工程編號 : J836

工程名稱 : 日出康城 7 期 (平台)

工程項目 : WW3 玻璃生產 (補回圖案拆圖)

收件人 : Maggie Lor

發件人 : 大明

日期 : 28 /1/2019

要求提供 /  確認 事項 :

- |                                     |                                     |                               |
|-------------------------------------|-------------------------------------|-------------------------------|
| <input type="checkbox"/> 初步鋁料 B.M.  | <input type="checkbox"/> 加工拆圖, 然後生產 | <input type="checkbox"/> 尺寸表  |
| <input type="checkbox"/> 正式鋁料 B.M.  | <input type="checkbox"/> 技術上資料 / 指示 | <input type="checkbox"/> 報價   |
| <input type="checkbox"/> 配件 B.M.    | <input type="checkbox"/> 樣辦或貨品說明書   | <input type="checkbox"/> 分判合約 |
| <input type="checkbox"/> 其他 : _____ |                                     |                               |

內容 :

現確認 WW3 I.G.U. 玻璃圖案, 請依

附件資料生產相關 I.G.U. 有關 LAMINATED  
Glass 之圖案待定。

(此項目所有 I.G.U. 夾膠為 10mm)

請在 15/3/2019 前完成上列要求。

附有關圖紙 / 文件 : B.m 表 3 頁

圖紙 - 30 頁

以上項目為:

- 原合約工程包       原合約工程加 / 減賬       新工程報價

原因 :- \_\_\_\_\_

分發東莞各部門 :

- ( ) 生產技術總監  連附件    ( ) 技術部     連附件    ( ) 生產部     連附件    ( ) 機械設計部  連附件  
 ( ) 採購部     連附件    ( ) 生產統籌部  連附件  
 ( ) 質檢部     連附件    ( ) 會計部     連附件    ( ) 報關組     連附件    (  ) 其他 王禮秋  連附件

分發香港各部門 :

- ( ) 行政部  連附件    ( ) 會計部  連附件    ( ) 統籌部  連附件    ( ) 工程部地盤科文  連附件  
 ( ) 採購部  連附件    ( ) QS 部     連附件    ( ) 維修部  連附件    ( ) 其他 \_\_\_\_\_  連附件


傳遞編號 :

HK 0297

FTP

發件人簽署 :

項目經理簽署 :

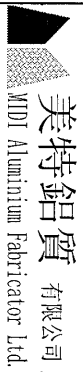

美特鋁質有限公司  
MTD Aluminium Fabricator Ltd.


工程號: J-836  
地盤名稱: 日出康城  
項目類別: WW3

計算: 曾建平  
核對: 日期:  
批准: 日期:  
送呈: 胡哥  
副本:  
A/C Code:

廠用玻璃B.M.表  
修改版次:  
修改內容  
玻璃圖號  
顏色與類型  
厚度 (mm)  
寬度 (mm)  
高度 (mm)  
數量 (塊)  
總面積 (平方米)  
備注  
此BM依據

序號	修改內容	玻璃圖號	顏色與類型	厚度 (mm)	玻璃尺寸			數量 (塊)	總面積 (平方米)	備注
					寬度 (mm)	高度 (mm)	(塊)			
1	修改	836-GL1-G201	12mm THK. FRITTED TEMPERED GLASS+12mm AIR+12mm THK. TEMPERED GLASS I.G.U.	36	1208.0	2727.0	5	16.471		
2	修改	836-GL1-G202		36	1183.0	2727.0	3	9.678		
3	修改	836-GL1-G203		36	1214.0	2727.0	3	9.932		
4	暫停	836-GL1-G204		36	1801.0	538.0	2	1.938		
5	修改	836-GL1-G205		36	1210.0	2727.0	2	6.599		
6	修改	836-GL1-G206		36	1185.0	2727.0	14	45.241		
7	修改	836-GL1-G207		36	1177.5	2727.0	7	22.477		
8	修改	836-GL1-G208		36	1181.5	2727.0	1	3.222		
9	修改	836-GL1-G209		36	1179.0	2727.0	6	19.291		
10	修改	836-GL1-G210		36	1162.0	2727.0	2	6.338	弧形玻璃，加工圖見836-GL1-G210	
11	修改	836-GL1-G211		36	1340.0	2727.0	1	3.654	弧形玻璃，加工圖見836-GL1-G211	
12	修改	836-GL1-G212		36	1286.5	2727.0	1	3.508	弧形玻璃，加工圖見836-GL1-G212	
13		836-GL1-G201A		36	1208.0	2187.5	5	13.213		
14		836-GL1-G202A		36	1183.0	2187.5	3	7.763		
15		836-GL1-G203A		36	1214.0	2187.5	2	5.311		
16		836-GL1-G205A		36	1210.0	2187.5	1	2.647		
17		836-GL1-G206A		36	1185.0	2187.5	12	31.106		
18		836-GL1-G207A		36	1177.5	2187.5	7	18.030		
19		836-GL1-G208A		36	1181.5	2187.5	1	2.585		
20		836-GL1-G209A		36	1179.0	2187.5	6	15.474		
21		836-GL1-G203B		36	1214.0	1174.0	1	1.425		
22		836-GL1-G205B		36	1210.0	1174.0	1	1.421		
23		836-GL1-G206B		36	1185.0	1174.0	2	2.782		
24		836-GL1-G210A		36	1195.0	1174.0	1	1.403		

①

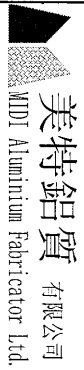

美特鋁質 有限公司  
MDT Aluminium Fabricator Ltd.

廠用玻璃B.M.表


工程號:	J-836	計算:	曾建平	日期:	13/9/2018	送呈:	胡哥
地盤名稱:	日出康城	核對:		日期:		副本:	
項目類別:	WW3	批准:		日期:		A/C Code:	

B.M.編號:	修改版次:	修改版次:	總計玻璃面積 (平方米):	271.395	此B.M.依據
---------	-------	-------	---------------	---------	---------

序號	修改內容	玻璃圖號	顏色與類型	厚度 (mm)	玻璃尺寸			數量 (塊)	總面積 (平方米)	備注
					寬度 (mm)	高度 (mm)				
25		836-GL1-G211A	12mm THK. FRITTED TEMPERED GLASS+12mm AIR+12mm THK. TEMPERED GLASS I.G.U.	36	1183.0	1174.0	1	1.389		
26		836-GL1-G212A		36	1178.0	1174.0	1	1.383		
27		836-GL1-G213A		36	1178.0	1174.0	1	1.383		
28		836-GL1-G214A		36	1183.0	1174.0	1	1.389		
29		836-GL1-G215A		36	1180.0	1174.0	1	1.385		
30		836-GL1-G216A		36	1178.0	1174.0	1	1.383		
31							合計	95	259.82	
32		836-GL4-G1	15mm THK. CLEAR TEMPERED GLASS+1.52PVB+12mm THK. CLEAR TEMPERED LAMINATED GLASS	28.52	1536.0	1238.5	1	1.902	弧形玻璃, 加工圖見836-GL4-G1	
33		836-GL4-G2		28.52	1664.0	1309.5	1	2.179	弧形玻璃, 加工圖見836-GL4-G2	
34		836-GL4-G3		28.52	1676.0	1227.5	1	2.057	弧形玻璃, 加工圖見836-GL4-G3	
35		836-GL4-G4		28.52	1677.5	1305.5	1	2.190	弧形玻璃, 加工圖見836-GL4-G4	
36		836-GL4-G5		28.52	1678.5	1363.0	1	2.288	弧形玻璃, 加工圖見836-GL4-G5	
37		836-GL4-G6		28.52	1694.5	1471.0	1	2.493	弧形玻璃, 加工圖見836-GL4-G6	
38		836-GL4-G7		28.52	1685.5	1519.0	1	2.560	弧形玻璃, 加工圖見836-GL4-G7	
39		836-GL4-G8		28.52	1669.5	1519.0	1	2.536	弧形玻璃, 加工圖見836-GL4-G8	
40		836-GL4-G9		28.52	1647.5	1558.0	1	2.567	弧形玻璃, 加工圖見836-GL4-G9	
41		836-GL4-G10		28.52	1608.0	1292.0	1	2.078	弧形玻璃, 加工圖見836-GL4-G10	
42		836-GL4-G11		28.52	1585.0	1156.5	1	1.833	弧形玻璃, 加工圖見836-GL4-G11	
							合計	11	11.57	
						總計:	106	271.40		

- 1). 本表中所採用之玻璃為信義玻璃廠出品之玻璃原片
- 2). 本表中所有玻璃對角線尺寸偏差要求不超過正負2mm。
- 3). 本表中所有玻璃要求粗磨邊處理並倒棱角。
- 4). 本表中不同種類玻璃參照玻璃加工圖加工。

10

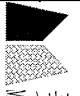 <b>美特鋁質有限公司</b> MIDI Aluminium Fabricator Ltd.		<b>工程號:</b> J-836	<b>計算:</b> 曾建平	<b>日期:</b> 13/9/2018	<b>送呈:</b> 胡哥
<b>廠用玻璃B.M.表</b>		<b>地盤名稱:</b> 日出康城	<b>核對:</b>	<b>日期:</b>	<b>副本:</b>
<b>BM編號:</b>		<b>項目類別:</b> WW3	<b>批准:</b>	<b>日期:</b>	<b>A/C Code:</b>
<b>修改內容</b>	<b>玻璃圖號</b>	<b>顏色與類型</b>	<b>總計玻璃面積 (平方米):</b> 271.395	<b>此BM依據</b>	
<b>序號</b>	<b>厚度 (mm)</b>	<b>玻璃尺寸</b>	<b>數量</b>	<b>總面積</b>	<b>備注</b>
<b>加工</b>	<b>寬度 (mm)</b>	<b>高度 (mm)</b>	<b>(塊)</b>	<b>(平方米)</b>	
5. 本表中所有強化玻璃均需HEAT SOAK TEST。					
6. 本表中所有強化玻璃之入爐方向均以寬度方向進入。					
7. 本表中所有玻璃成品送交東莞美而特廠，每次交貨時須齊層、齊款、齊數量，每次來貨之具體數量由美而特廠生產統籌部提供。					
8. 本表中所有玻璃成品均需注明室內外面及其玻璃編號，以便識別。					

~~16~~ ①



美特鋁質 有限公司  
MIDI Aluminium Fabricator Ltd.

玻璃加工圖紙見：J836-GL1

工程號	J-836	地盤	日出康城(WW3)
-----	-------	----	-----------

玻璃編號	寬度	高度	數量
836-GL1-G201	1208	2727	5
836-GL1-G202	1183	2727	3
836-GL1-G203	1214	2727	3
836-GL1-G204	1801	538	2
836-GL1-G205	1210	2727	2
836-GL1-G206	1185	2727	14
836-GL1-G207	1178	2727	7
836-GL1-G208	1182	2727	1
836-GL1-G209	1179	2727	6
836-GL1-G210	1162	2727	2
836-GL1-G211	1340	2727	1
836-GL1-G212	1287	2727	1
836-GL1-G201A	1208	2188	5
836-GL1-G202A	1183	2188	3
836-GL1-G203A	1214	2188	2
836-GL1-G205A	1210	2188	1
836-GL1-G206A	1185	2188	12
836-GL1-G207A	1178	2188	7
836-GL1-G208A	1182	2188	1
836-GL1-G209A	1179	2188	6
836-GL1-G203B	1214	1174	1
836-GL1-G205B	1210	1174	1
836-GL1-G206B	1185	1174	2
836-GL1-G210A	1195	1174	1
836-GL1-G211A	1183	1174	1
836-GL1-G212A	1178	1174	1
836-GL1-G213A	1178	1174	1
836-GL1-G214A	1183	1174	1
836-GL1-G215A	1180	1174	1
836-GL1-G216A	1178	1174	1
		合計	95

(沒有圖案)暫停

名稱	玻璃加工圖	制圖	黃漢卿	2018.9.6	修改		
材料		復核			日期		
顏色		批准			圖號	J836-GL1a	

①




美特鋁質 有限公司  
MIDI Aluminium Fabricator Ltd.


加工數量: 5塊  
圖案顏色: 香檳金

工程號 J-836 地盤 日出康城(WW3)

原EI/0003/19 新增

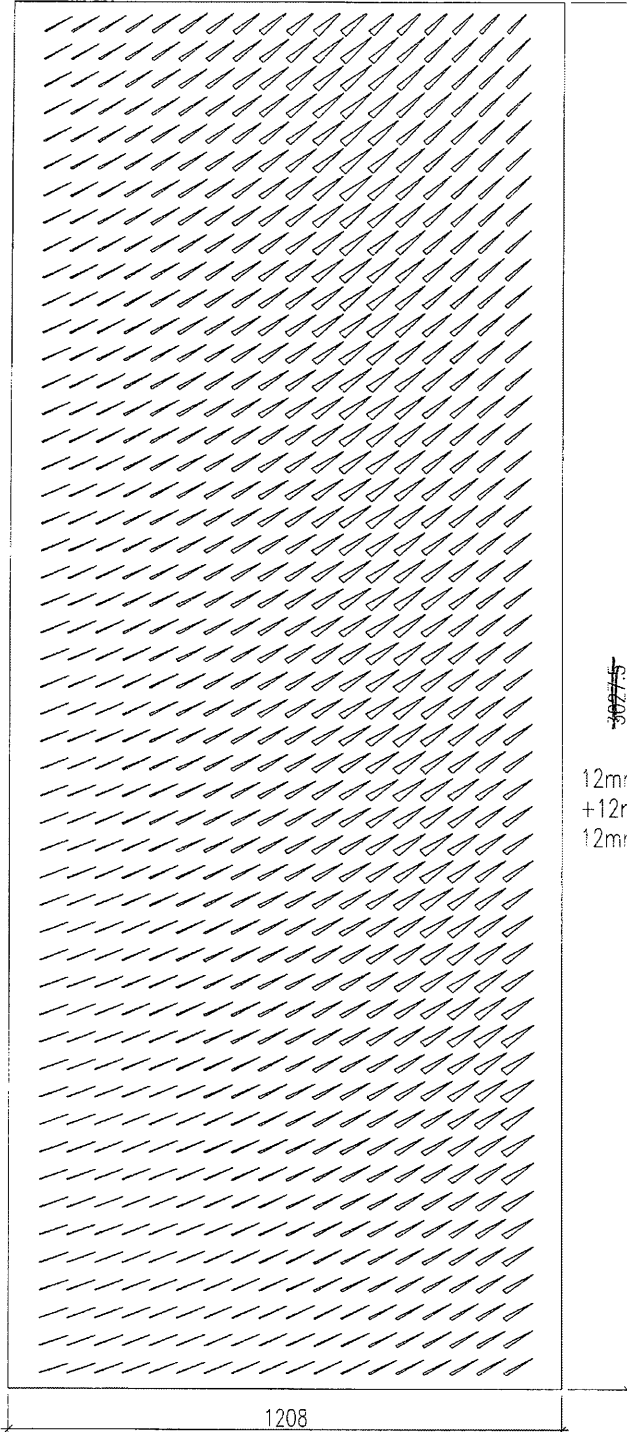

12mm THK. FRITTED TEMPERED GLASS  
+12mm AIR+  
12mm THK. TEMPERED GLASS I.G.U.

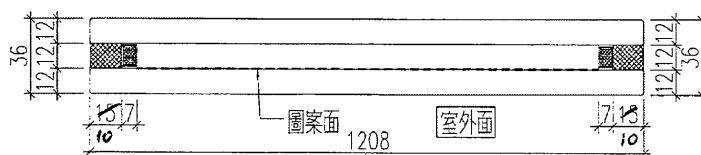

名稱	玻璃加工圖	制圖	黃漢卿	2019.1.3	修改			
材料		復核			日期			
顏色		批准			圖號	836-GL1-G201		






美特鋁質 有限公司  
MIDI Aluminium Fabricator Ltd.

加工數量: 3塊  
圖案顏色: 香檳金


工程號 | J-836 | 地盤 | 日出康城(WW3)

原EI/0003/19 新增

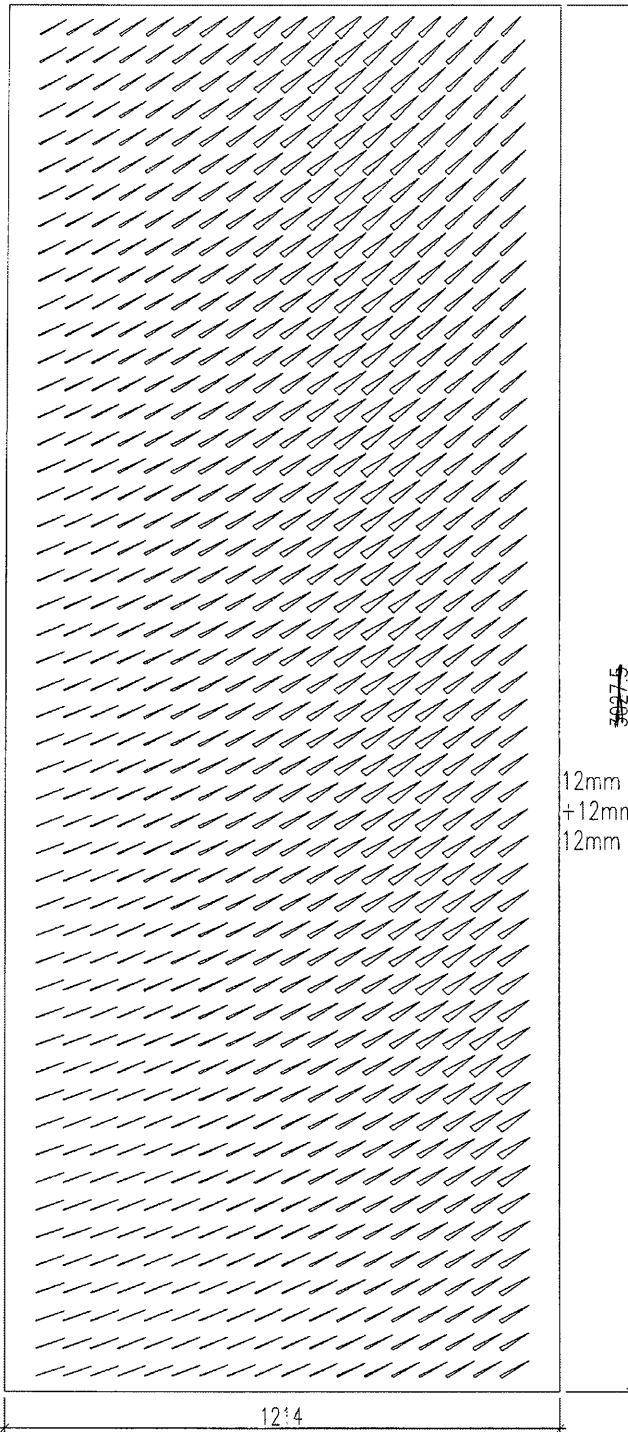

12mm THK. FRITTED TEMPERED GLASS  
+12mm AIR+  
12mm THK. TEMPERED GLASS I.G.U.

↑  
玻璃入牆方向

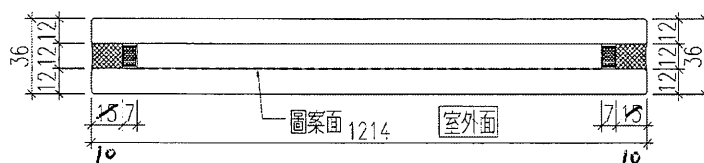

名稱	玻璃加工圖	制圖	黃漢卿	2019.1.3	修改		
材料		復核			日期		
顏色		批准			圖號	836-GL1-G203	

5

# EG-DWG3




美特鋁質 有限公司  
MIDI Aluminium Fabricator Ltd.

加工數量: 2塊  
圖案顏色: 香檳金


工程號 J-836 地盤 日出康城(WW3)

原E1/0003/19 新增

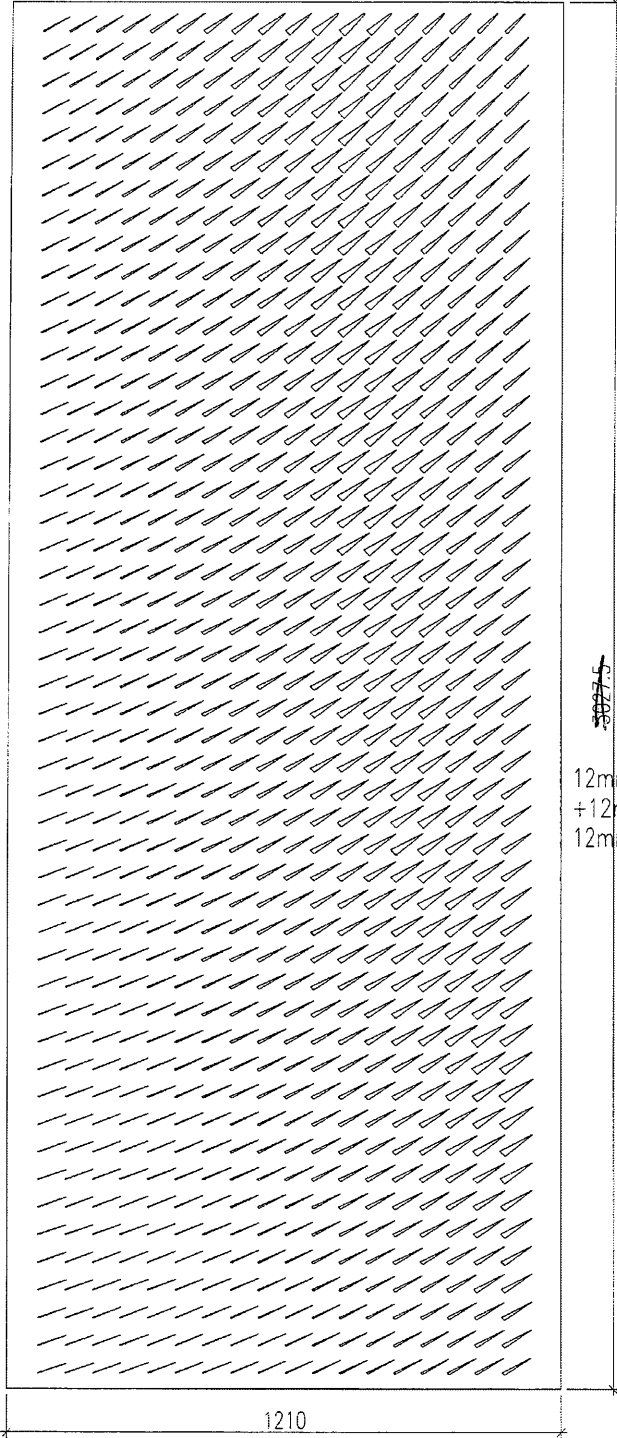

12mm THK. FRITTED TEMPERED GLASS  
+12mm AIR+  
12mm THK. TEMPERED GLASS I.G.U.

↑  
玻璃入牆方向

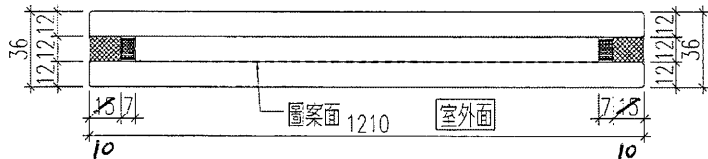

名稱	玻璃加工圖	制圖	黃漢卿	2019.1.3	修改		
材料		復核			日期		
顏色		批准			圖號	836-GL1-G205	


5

 美特鋁質 有限公司  
MIDI Aluminium Fabricator Ltd.

加工數量：14塊  
圖案顏色：香檳金


工程號 J-836 地盤 日出康城(WW3)

原EI/0003/19 新增

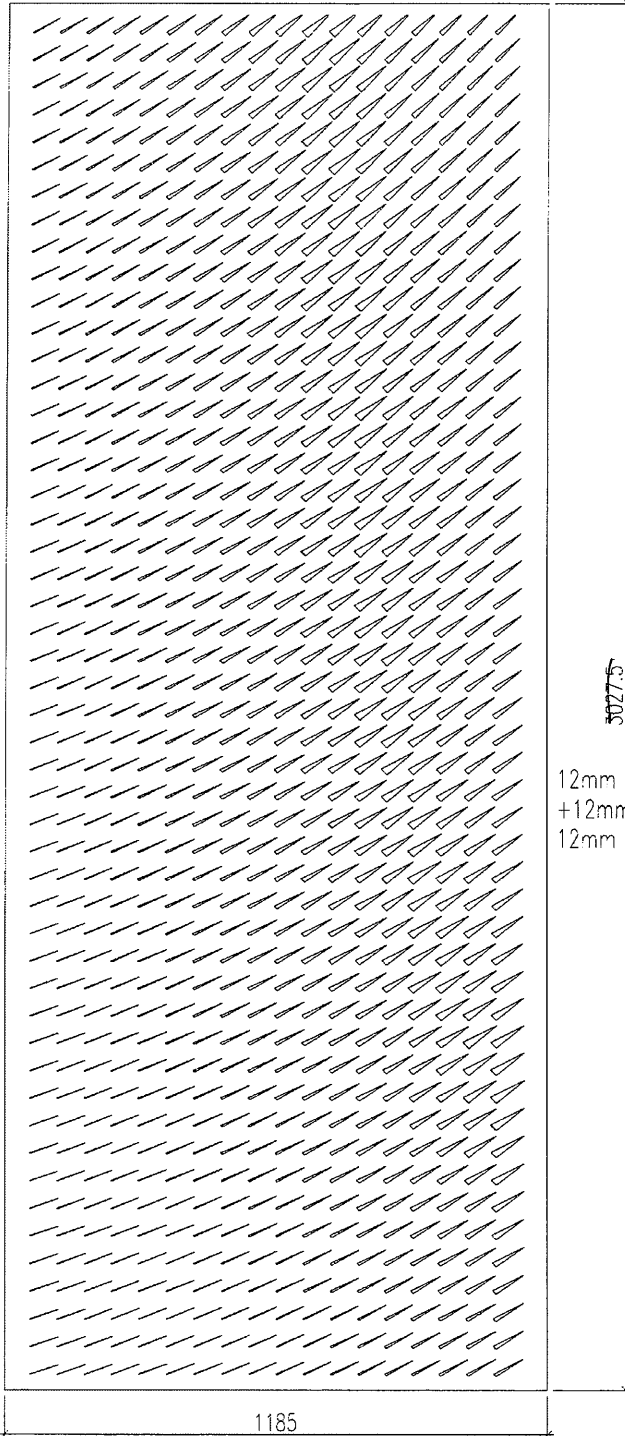

12mm THK. FRITTED TEMPERED GLASS  
+12mm AIR+  
12mm THK. TEMPERED GLASS I.G.U.

↑  
玻璃入牆方向

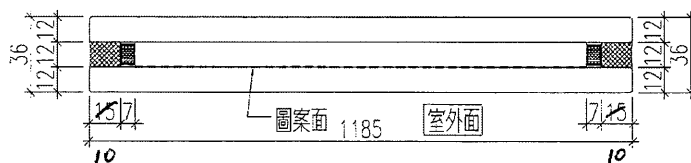

名稱	玻璃加工圖	制圖	黃漢卿	2019.1.3	修改			
材料		復核			日期			
顏色		批准			圖號	836-GL1-G206		




美特鋁質 有限公司  
MIDI Aluminium Fabricator Ltd.

加工數量: 7塊  
圖案顏色: 香檳金


工程號 J-836 地盤 日出康城(WW3)

原EI/0003/19 新增

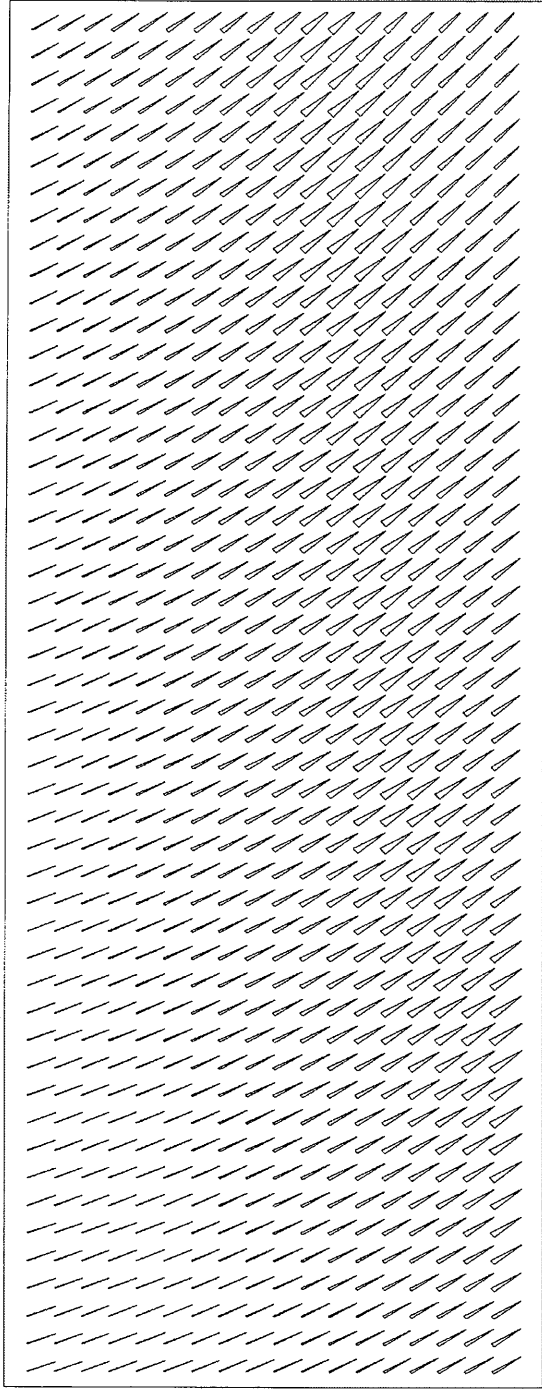


12mm THK. FRITTED TEMPERED GLASS  
+12mm AIR+  
12mm THK. TEMPERED GLASS I.G.U.

↑  
玻璃入爐方向

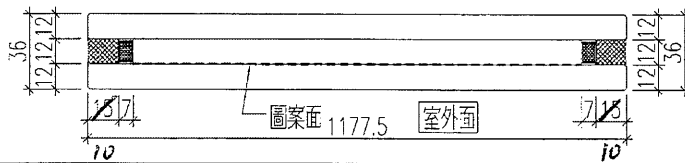


名稱	玻璃加工圖	制圖	黃漢卿	2019.1.3	修改			
材料		復核			日期			
顏色		批准			圖號	836-GL1-G207		

 美特鋁質 有限公司  
MIDI Aluminium Fabricator Ltd.

加工數量: 1塊  
圖案顏色: 香檳金

工程號: J-836 | 地盤: 日出康城(WW3)


原EI/0003/19 新增

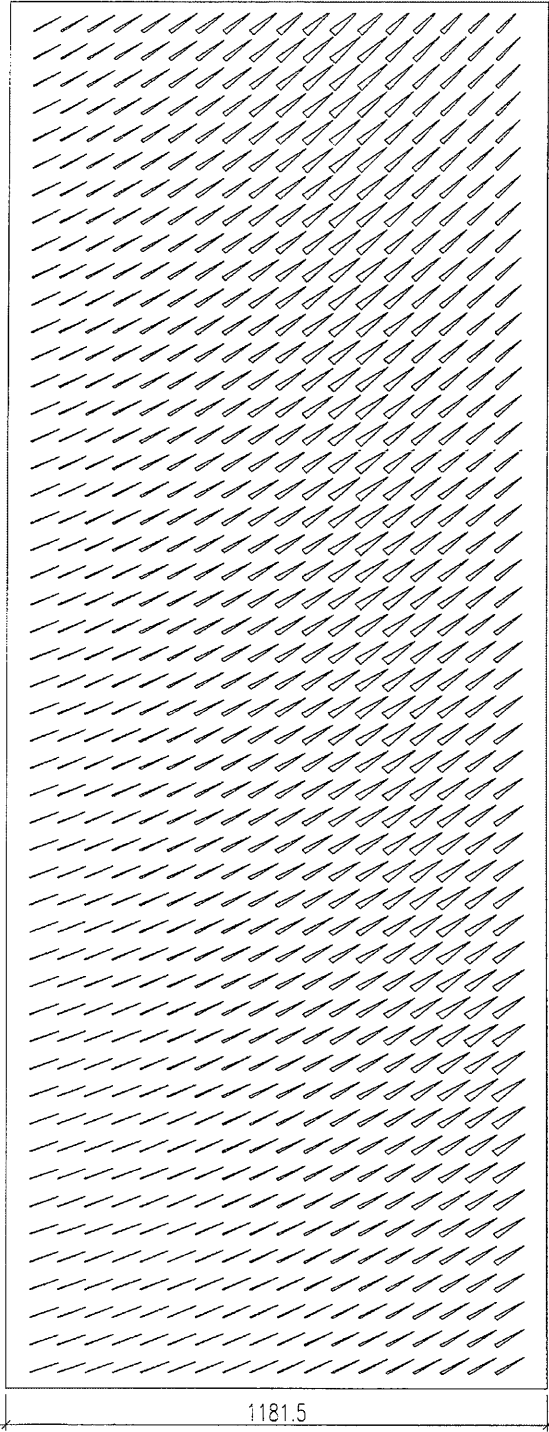

2727

12mm THK. FRITTED TEMPERED GLASS  
+12mm AIR+  
12mm THK. TEMPERED GLASS I.G.U.

↑  
玻璃入爐方向

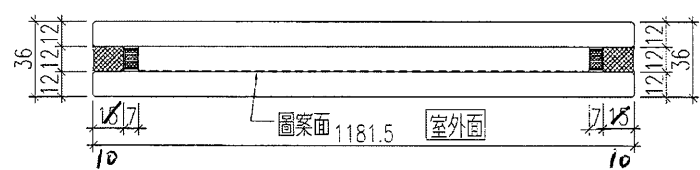

名稱	玻璃加工圖	制圖	黃漢卿	2019.1.3	修改		
材料		復核			日期		
顏色		批准			圖號	836-GL1-G208	




美特鋁質 有限公司  
MIDI Aluminium Fabricator Ltd.

加工數量: 6塊  
圖案顏色: 香檳金

工程號 J-836 地盤 日出康城(WW3)

原EI/0003/19 新增

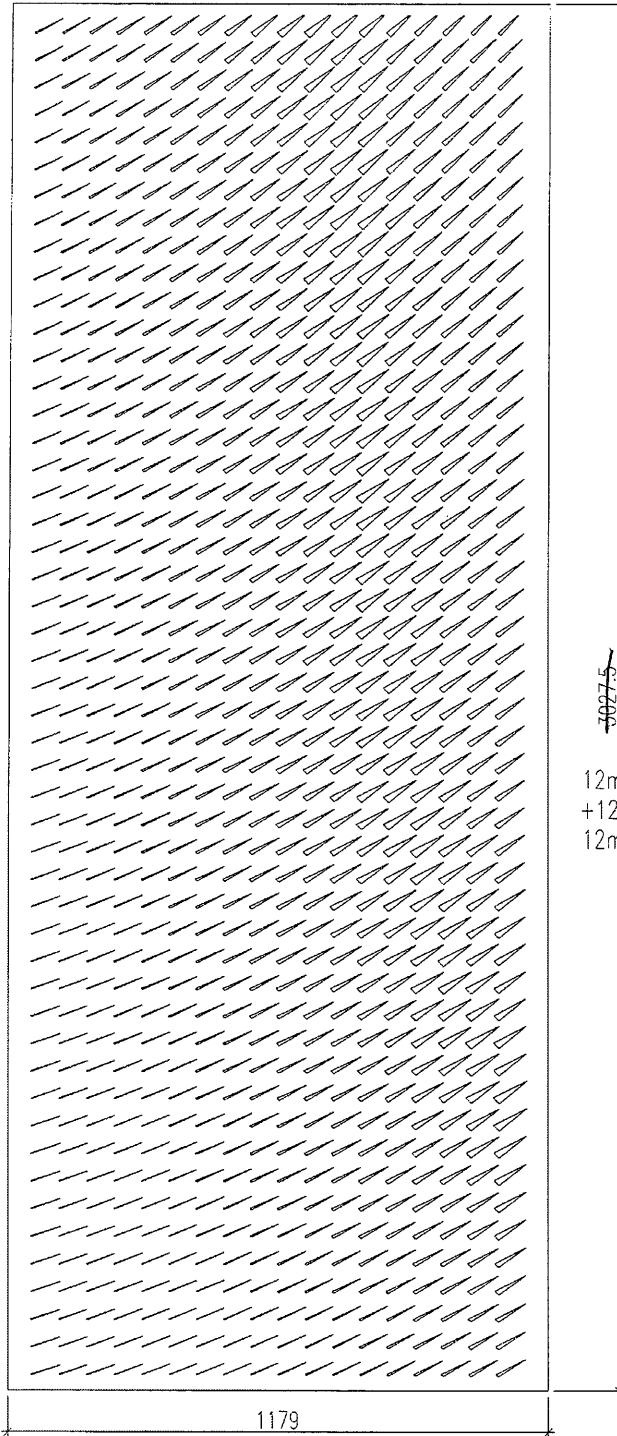

12mm THK. FRITTED TEMPERED GLASS  
+12mm AIR+  
12mm THK. TEMPERED GLASS I.G.U.



名稱	玻璃加工圖	制圖	黃漢卿	2019.1.3	修改		
材料		復核			日期		
顏色		批准			圖號	836-GL1-G209	




美特鋁質 有限公司  
MIDI Aluminium Fabricator Ltd.

加工數量: 2塊  
圖案顏色: 香檳金


工程號 J-836 地盤 日出康城(WW3)

原EI/0003/19 A版次

12mm THK. FRITTED TEMPERED GLASS  
+12mm AIR+  
12mm THK. TEMPERED GLASS I.G.U.

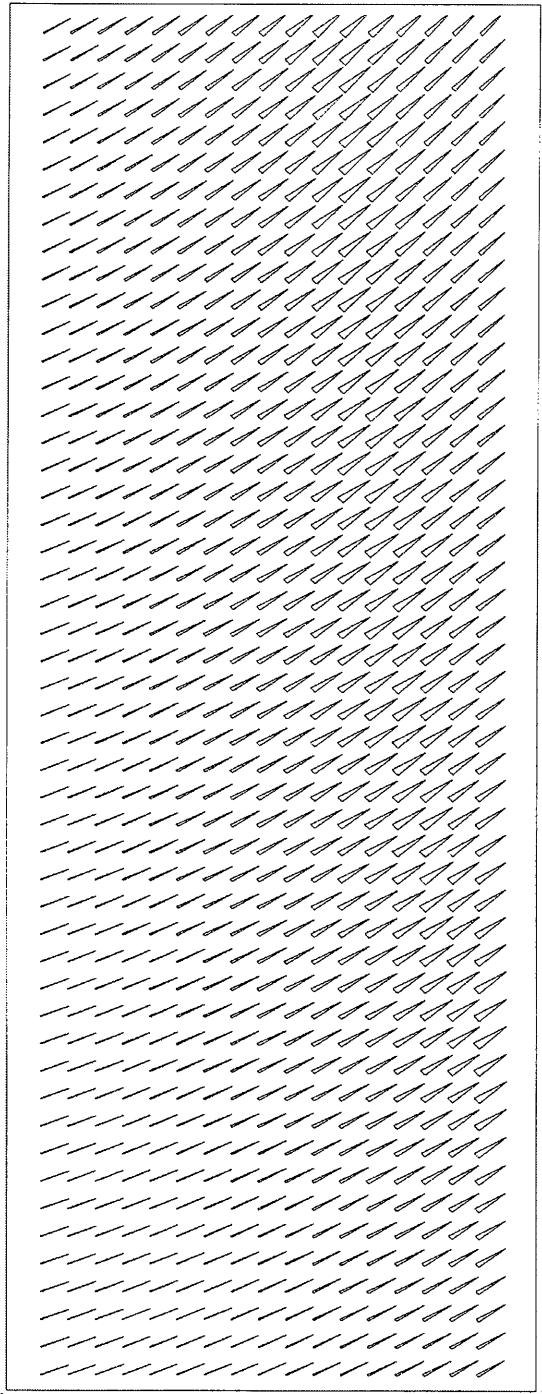

5.22075  
2.72

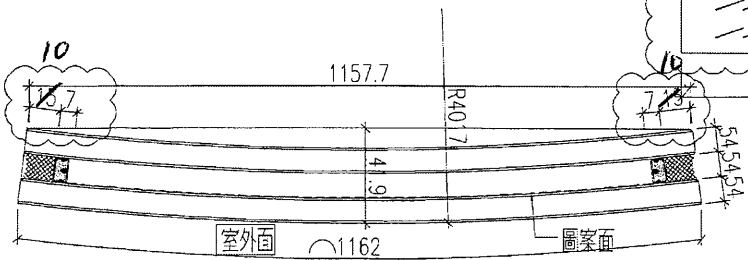

名稱	玻璃加工圖	制圖	黃漢卿	2019.1.3	修改	A		
材料		復核			日期	2019.1.3		
顏色		批准			圖號	836-GL1-G210		





 美特鋁質 有限公司  
MIDI Aluminium Fabricator Ltd.

加工數量: 1塊  
圖案顏色: 香檳金

工程號 J-836 地盤 日出康城(WW3)

原EI/0003/19 A版次

12mm THK. FRITTED TEMPERED GLASS  
+12mm AIR+  
12mm THK. TEMPERED GLASS I.G.U.

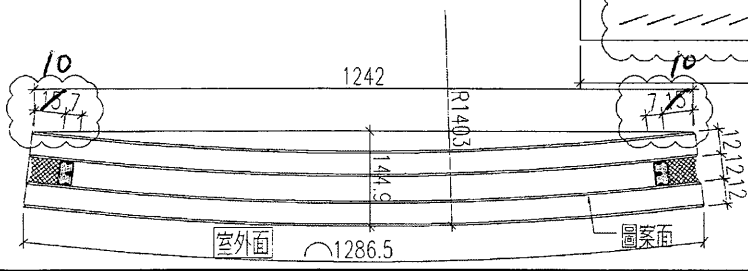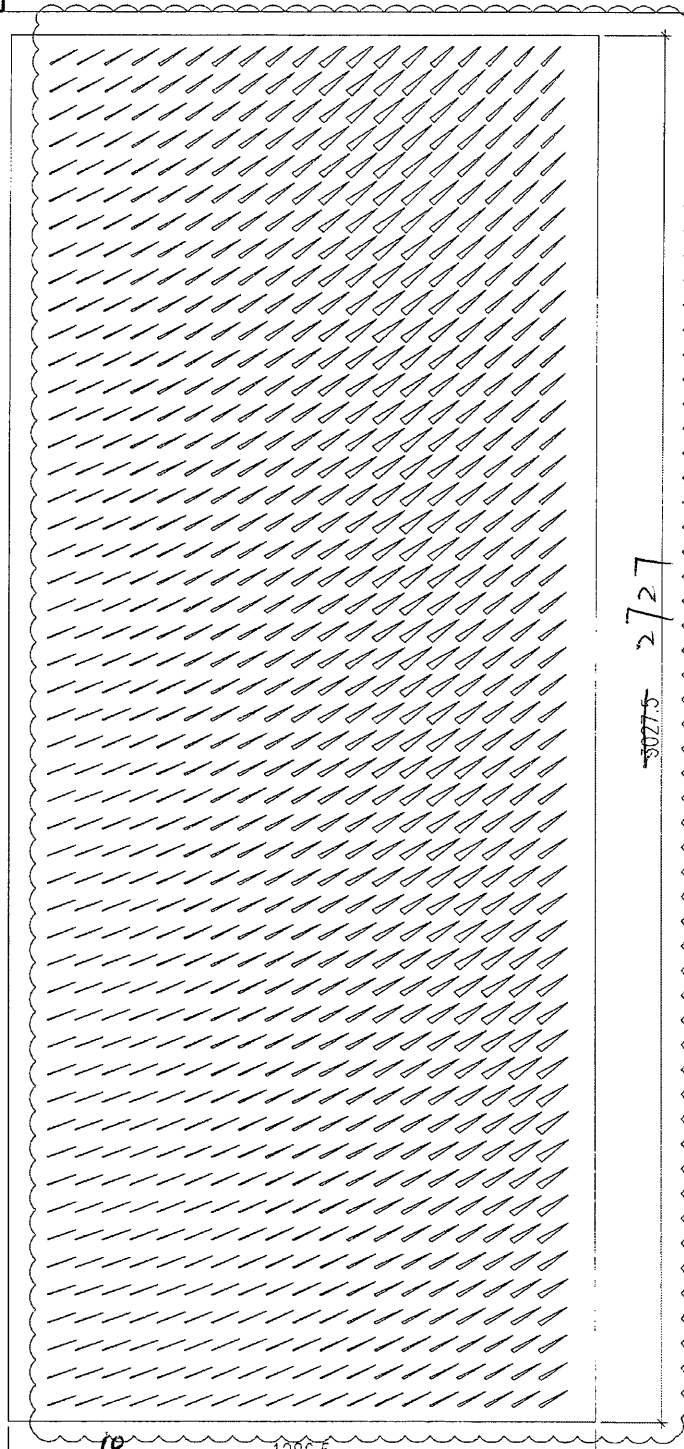


名稱	玻璃加工圖	制圖	黃漢卿	2019.1.3	修改	A		
材料		復核			日期	2019.1.3		
顏色		批准			圖號	836-GL1-G212		

 美特鋁質 有限公司  
MIDI Aluminium Fabricator Ltd.

加工數量: 5塊  
圖案顏色: 香檳金


工程號 J-836 地盤 日出康城(WW3)

原EI/0003/19 新增

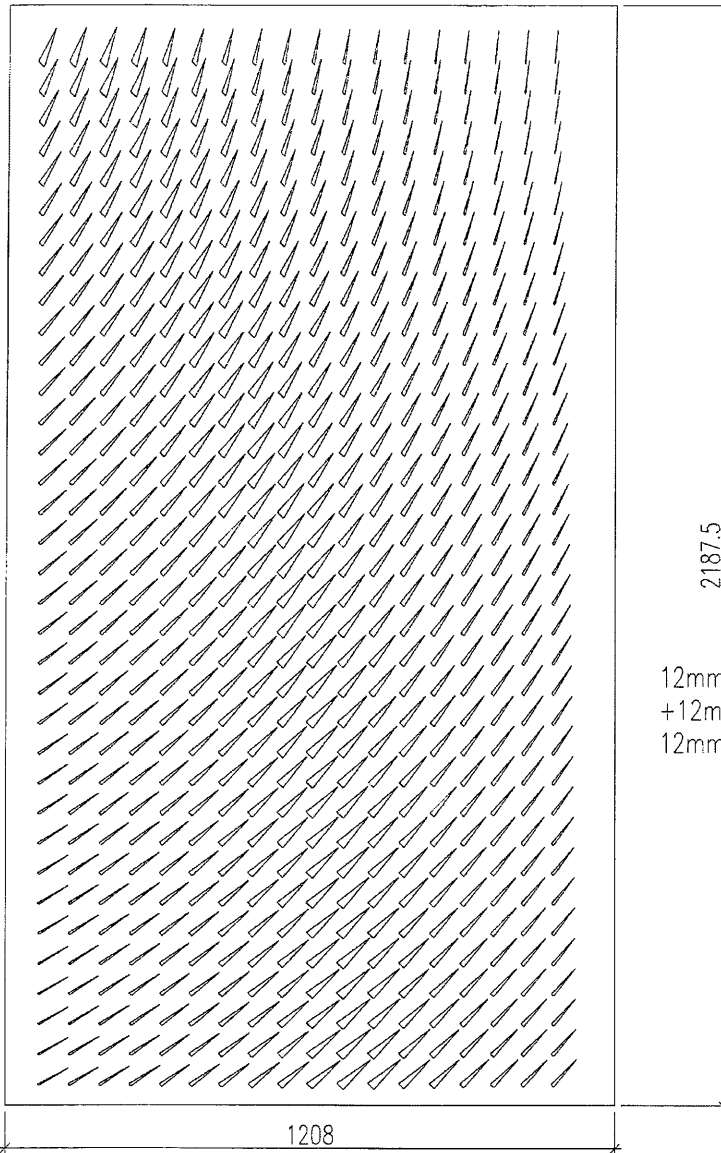

12mm THK. FRITTED TEMPERED GLASS  
+12mm AIR+  
12mm THK. TEMPERED GLASS I.G.U.

↑  
玻璃入爐方向

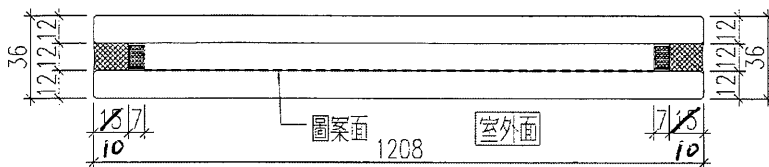


名稱	玻璃加工圖	制圖	黃漢卿	2019.1.3	修改		
材料		復核			日期		
顏色		批准			圖號	836-GL1-G201A	

美特鋁質 有限公司  
MIDI Aluminium Fabricator Ltd.

加工數量: 3塊  
圖案顏色: 香檳金


工程號 J-836 地盤 日出康城(WW3)

原EI/0003/19 新增

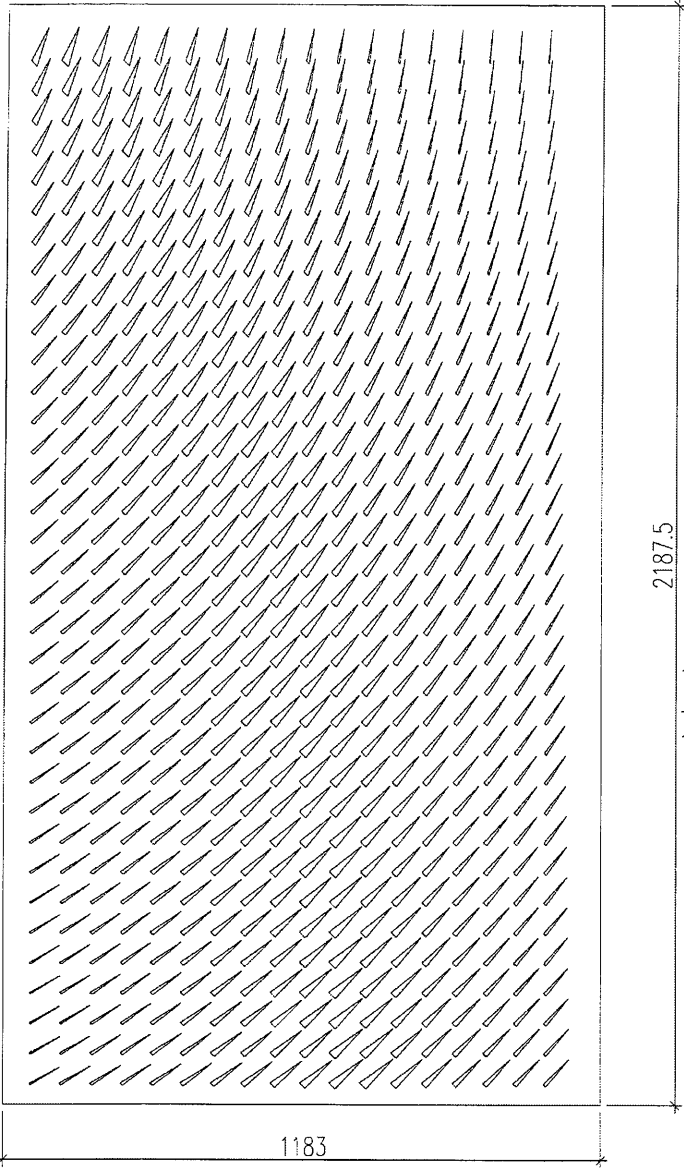

12mm THK. FRITTED TEMPERED GLASS  
+12mm AIR+  
12mm THK. TEMPERED GLASS I.G.U.

↑  
玻璃入爐方向

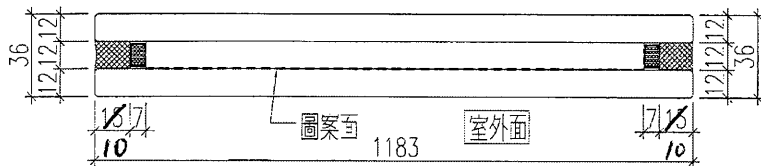


名稱	玻璃加工圖	制圖	黃漢卿	2019.1.3	修改		
材料		復核			日期		
顏色		批准			圖號	836-GL1-G202A	


**美特鋁質** 有限公司  
 MIDI Aluminium Fabricator Ltd.

加工數量: 2塊  
 圖案顏色: 香檳金


工程號 | J-836 | 地盤 | 日出康城(WW3)

原EI/0003/19 新增

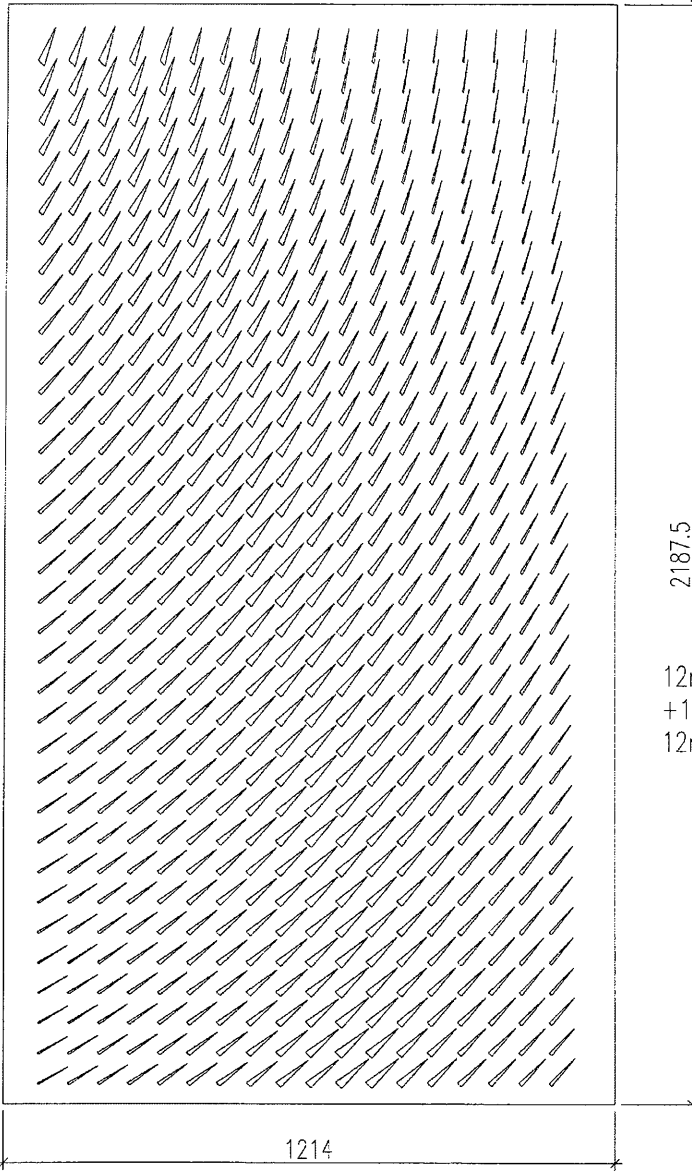

12mm THK. FRITTED TEMPERED GLASS  
 +12mm AIR+  
 12mm THK. TEMPERED GLASS I.G.U.

  
 玻璃入櫃方向

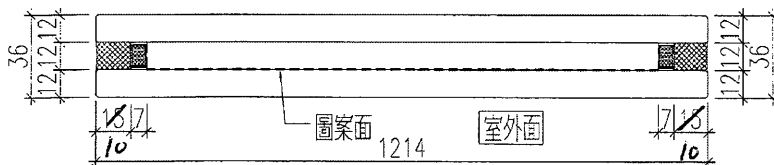

名稱	玻璃加工圖	制圖	黃漢卿	2019.1.3	修改		
材料		復核			日期		
顏色		批准			圖號	836-GL1-G203A	




美特鋁質 有限公司  
MIDI Aluminium Fabricator Ltd.

加工數量: 1塊  
圖案顏色: 香檳金

工程號 J-836 地盤 日出康城(WW3)


原EI/0003/19 新增

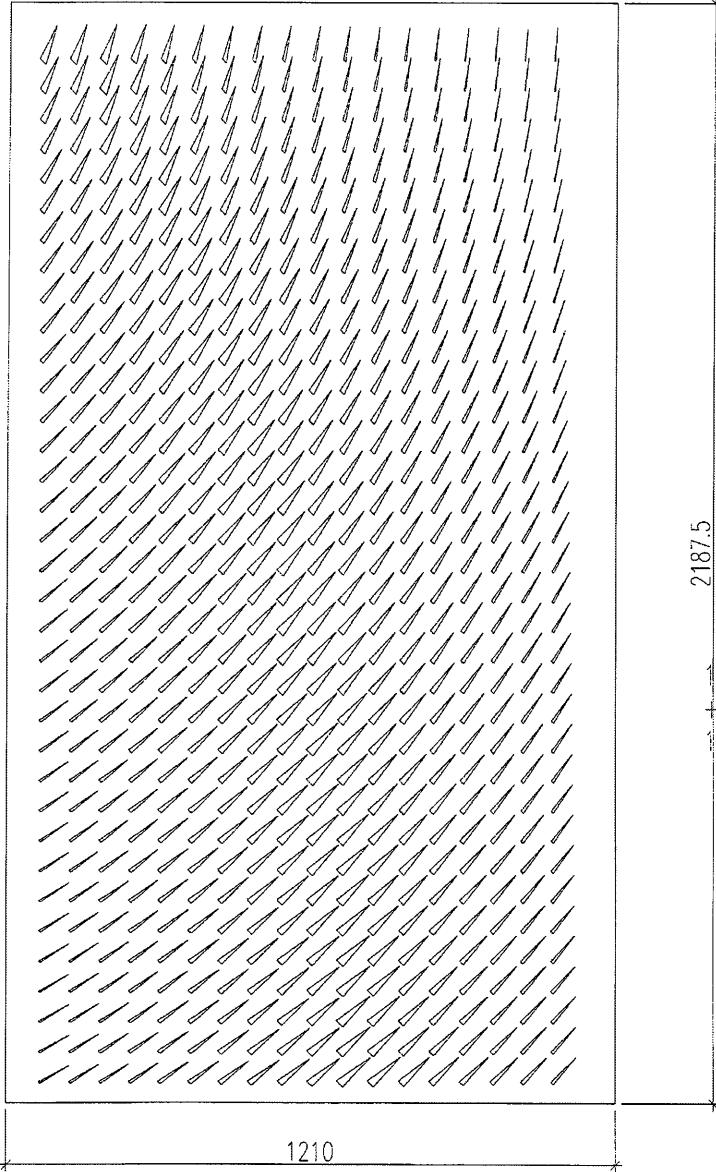

2187.5

12mm THK. FRITTED TEMPERED GLASS  
+12mm AIR+  
12mm THK. TEMPERED GLASS I.G.U.

↑  
玻璃入鑲方向

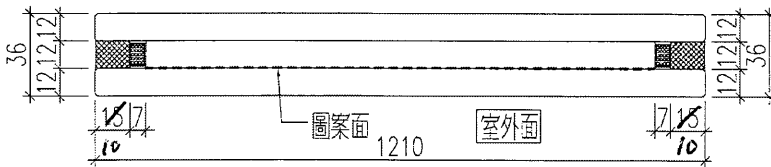

名稱	玻璃加工圖	制圖	黃漢卿	2019.1.3	修改		
材料		復核			日期		
顏色		批准			圖號	836-GL1-G205A	

17

# EG-DWG3




美特鋁質 有限公司  
MIDI Aluminium Fabricator Ltd.

加工數量: 12塊  
圖案顏色: 香檳金


工程號 J-836 地盤 日出處(WW3)

原EI/0003/19 新增

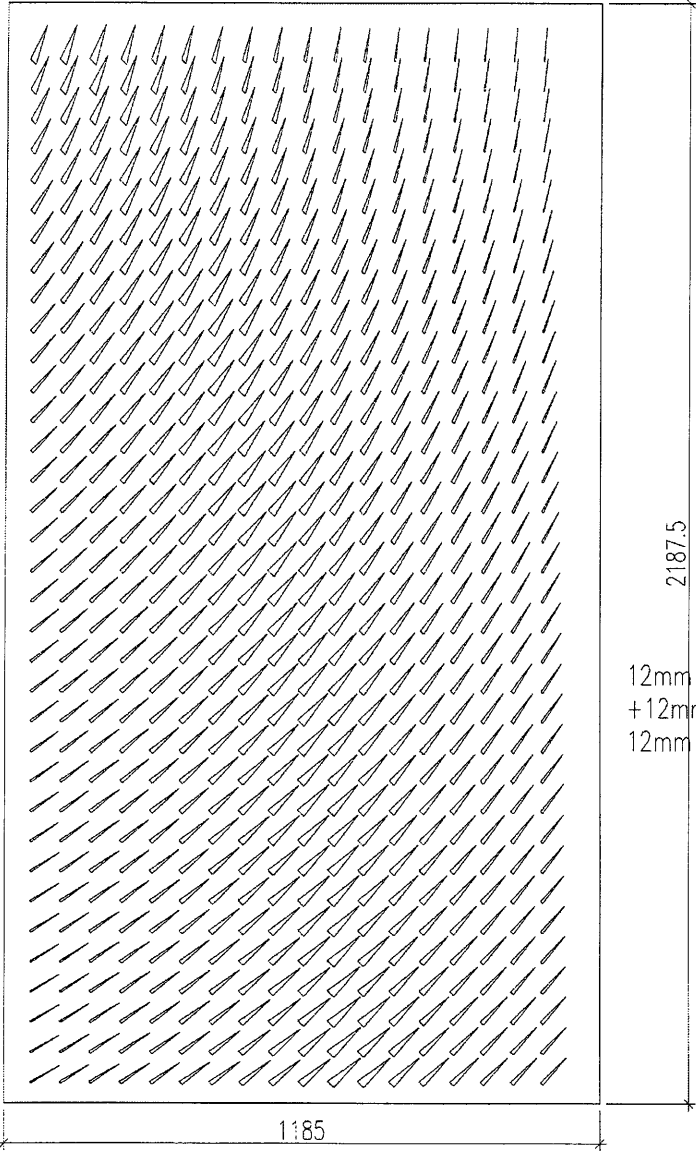

12mm THK. FRITTED TEMPERED GLASS  
+12mm AIR+  
12mm THK. TEMPERED GLASS I.G.U.

↑  
玻璃入爐方向

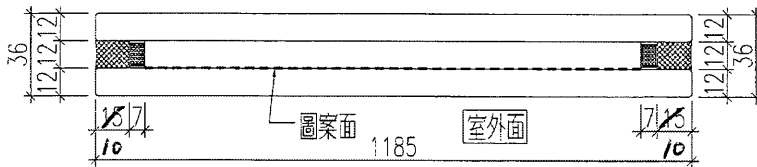

名稱	玻璃加工圖	制圖	黃漢卿	2019.1.3	修改			
材料		復核			日期			
顏色		批准			圖號	836-GL1-G206A		

17

18

# EG-DWG3




美特鋁質 有限公司  
MIDI Aluminium Fabricator Ltd.

加工數量: 7塊  
圖案顏色: 香檳金


工程號 J-836 地盤 日出康城(WW3)

原EI/0003/19 新增

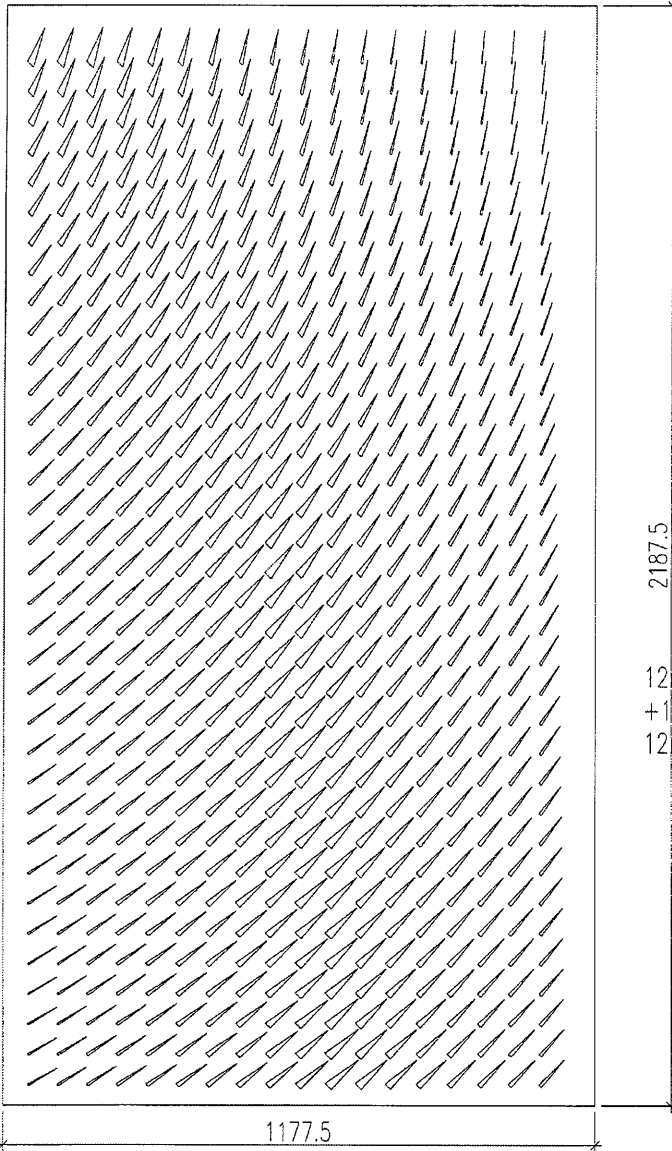

12mm THK. FRITTED TEMPERED GLASS  
+12mm AIR+  
12mm THK. TEMPERED GLASS I.G.U.

↑  
玻璃入爐方向

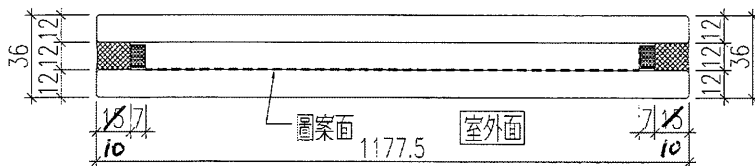

名稱	玻璃加工圖	制圖	黃漢卿	2019.1.3	修改			
材料		復核			日期			
顏色		批准			圖號	836-GL1-G207A		

18




美特鋁質 有限公司  
MiDI Aluminium Fabricator Ltd.

加工數量: 1塊  
圖案顏色: 香檳金

工程號 J-836 地盤 日出康城(WW3)


原E1/0003/19 新增

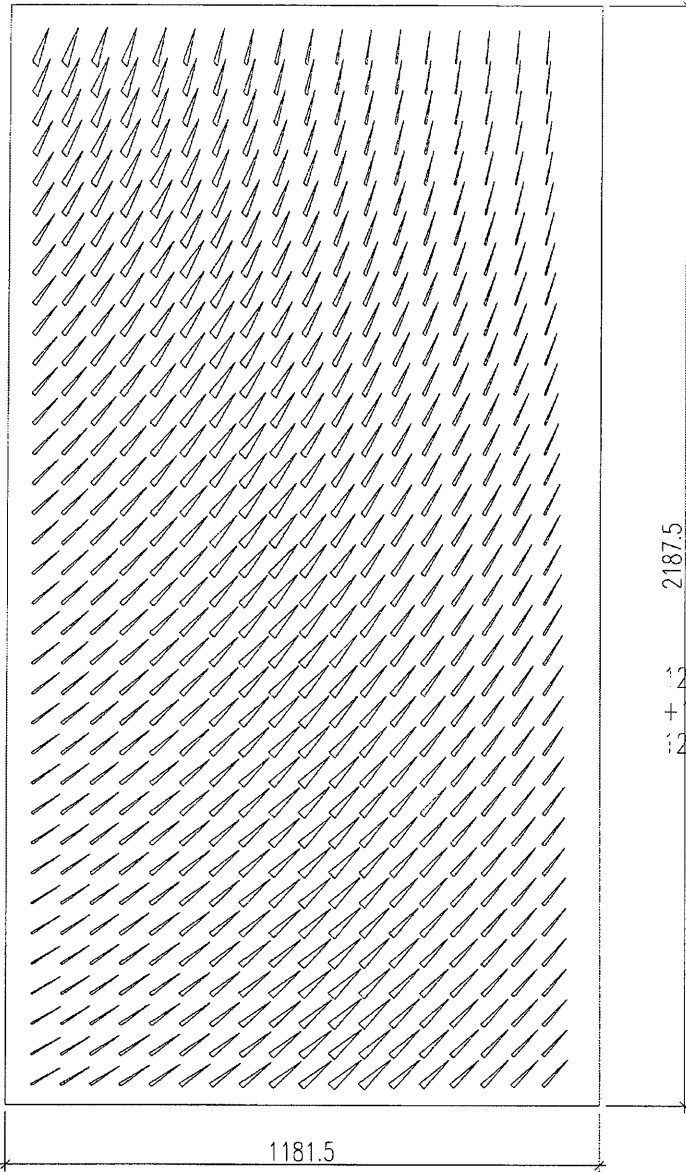

2187.5

12mm THK. FRITTED TEMPERED GLASS  
+ 12mm AIR+  
12mm THK. TEMPERED GLASS I.G.U.

↑  
玻璃入爐方向

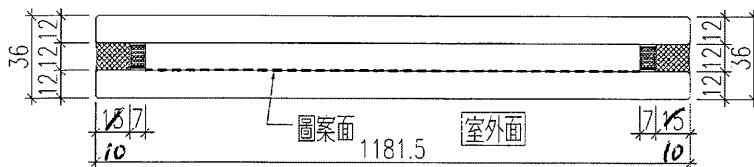

名稱	玻璃加工圖	制圖	黃漢卿	2019.1.3	修改			
材料		復核			日期			
顏色		批准			圖號	836-GL1-G208A		




美特鋁質 有限公司  
MIDI Aluminium Fabricator Ltd.

加工數量: 6塊  
圖案顏色: 香檳金


工程號 J-836 地盤 日出康城(WW3)

原EI/0003/19 新增

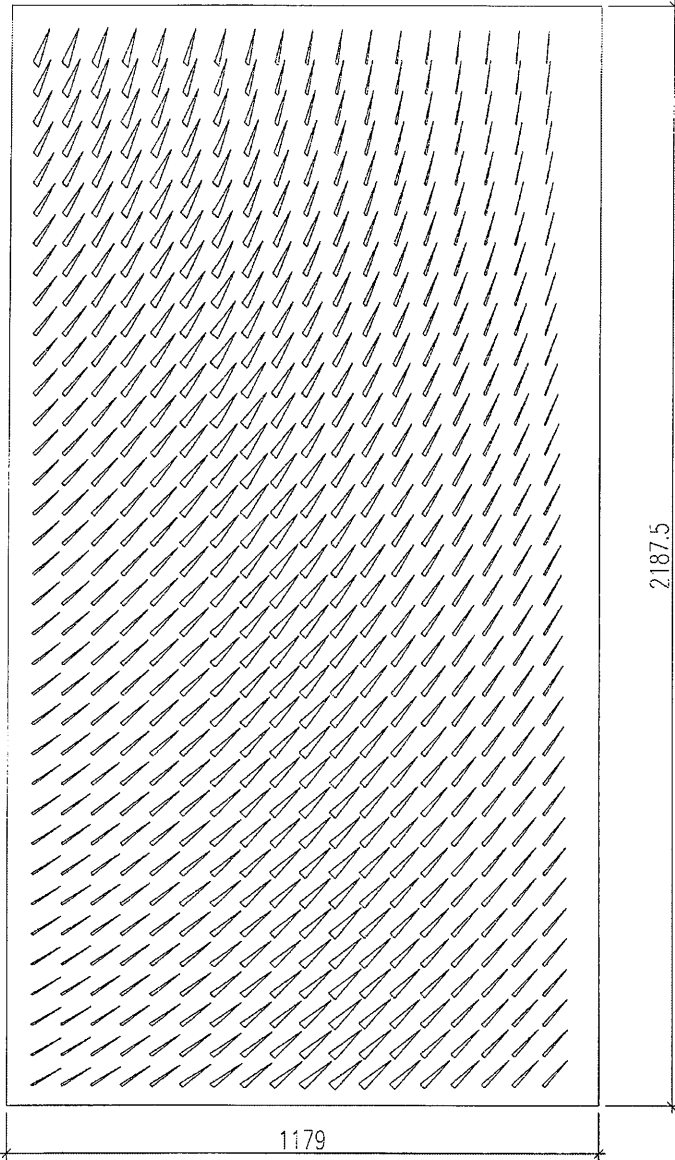

12mm THK. FRITTED TEMPERED GLASS  
+12mm AIR+  
12mm THK. TEMPERED GLASS I.G.U.

↑  
玻璃入爐方向

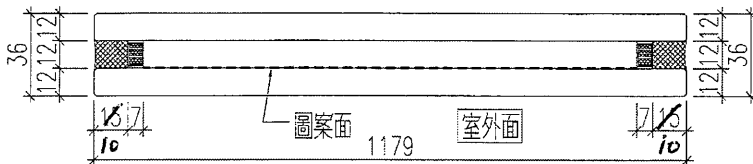

名稱	玻璃加工圖	制圖	黃漢卿	2019.1.3	修改		
材料		復核			日期		
顏色		批准			圖號	836-GL1-G209A	




美特鋁質 有限公司  
MIDI Aluminium Fabricator Ltd.


加工數量: 1塊  
圖案顏色: 香檳金

工程號 J-836 地盤 日出康城(WW3)

原EI/0003/19 新增

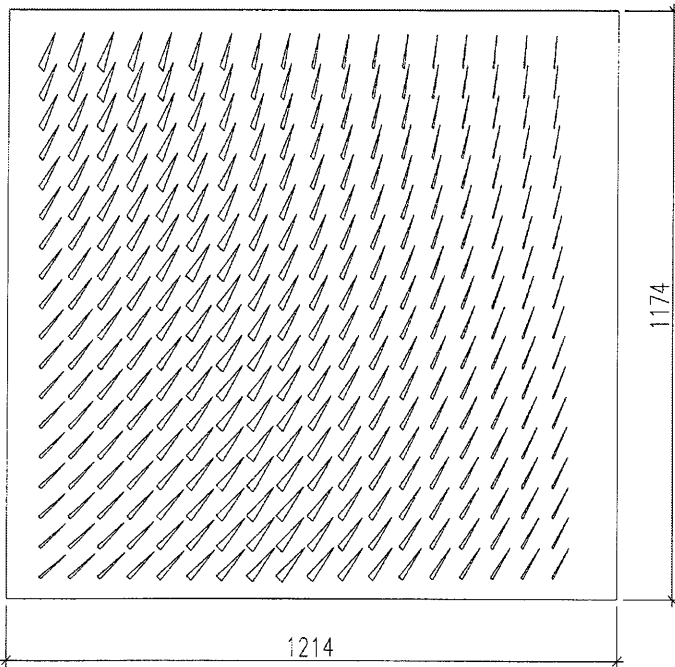

12mm THK. FRITTED TEMPERED GLASS  
+12mm Air+  
12mm THK. TEMPERED GLASS I.G.U.

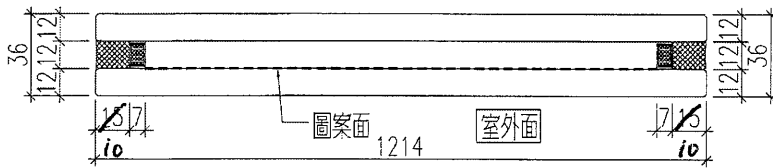

名稱	玻璃加工圖	制圖	黃漢卿	2019.1.3	修改			
材料		復核			日期			
顏色		批准			圖號	836-GL1-G203B		

21




美特鋁質 有限公司  
M:DI Aluminium Fabricator Ltd.


加工數量: 1塊  
圖案顏色: 香檳金

工程號 J-836 地盤 日出康城(WW3)

原EI/0003/19 新增

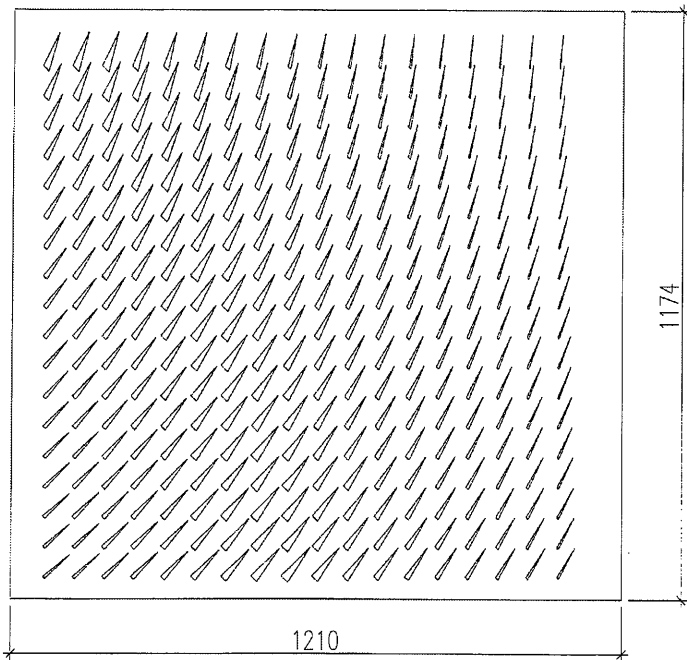

12mm THK. FRITTED TEMPERED GLASS  
+12mm AIR+  
12mm THK. TEMPERED GLASS I.G.U.

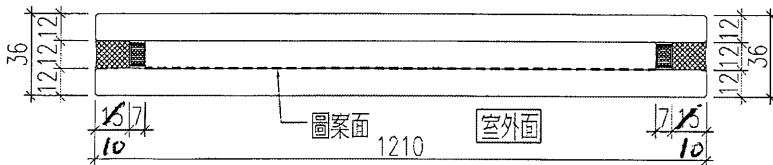


名稱	玻璃加工圖	制圖	黃漢卿	2019.1.3	修改			
材料		復核			日期			
顏色		批准			圖號	836-GL1-G205B		


**美特鋁質** 有限公司  
 MIDI Aluminium Fabricator Ltd.


加工數量: 2塊  
 圖案顏色: 香檳金

工程號 J-836 地盤 日出康城(WW3)

原E1/0003/19 新增

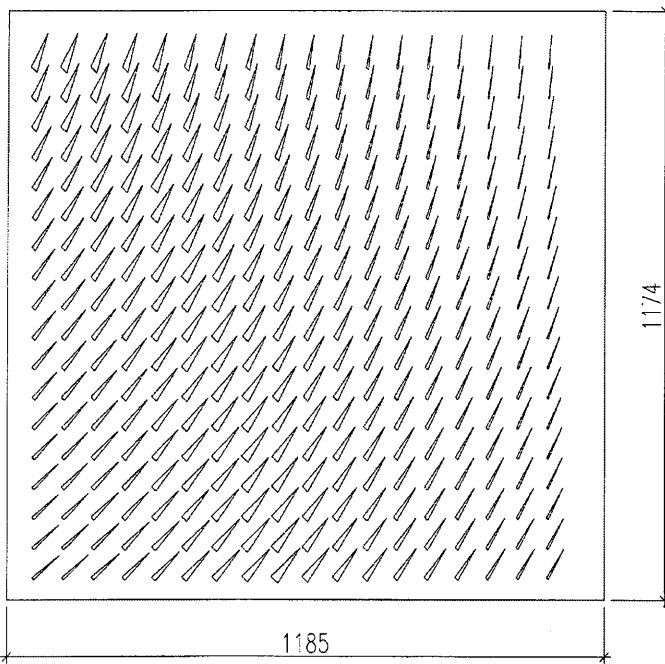

12mm THK. FRITTED TEMPERED GLASS  
 +12mm AIR+  
 12mm THK. TEMPERED GLASS I.G.U.

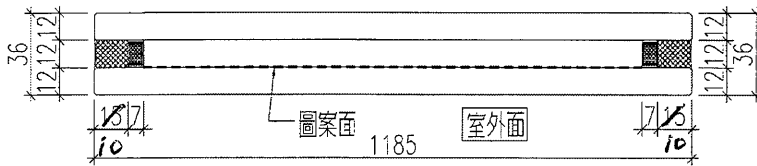

名稱	玻璃加工圖	制圖	黃漢卿	2019.1.3	修改		
材料		復核			日期		
顏色		批准			圖號	836-GL1-G206B	




美特鋁質 有限公司  
MIDI Aluminium Fabricator Ltd.


加工數量: 1塊  
圖案顏色: 香檳金

工程號 J-836 地盤 日出康城(WW3)

原EI/0003/19 新增

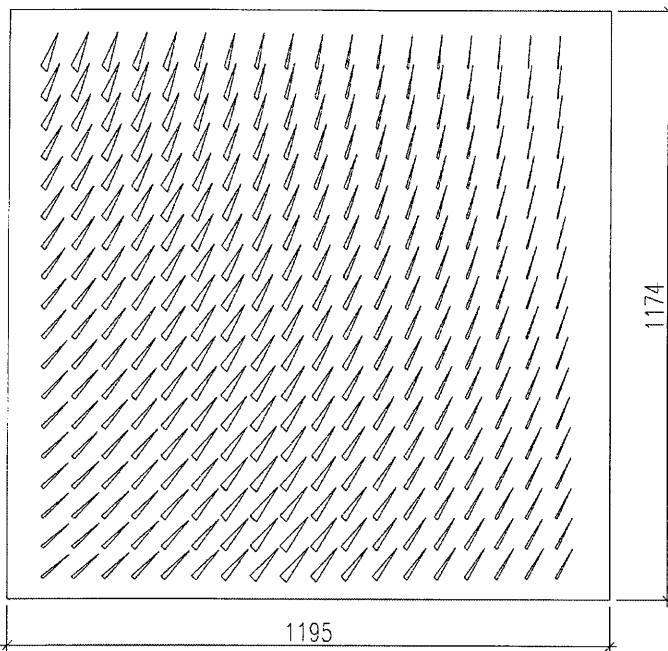

12mm THK. FRITTED TEMPERED GLASS  
+12mm AIR+  
12mm THK. TEMPERED GLASS I.G.U.

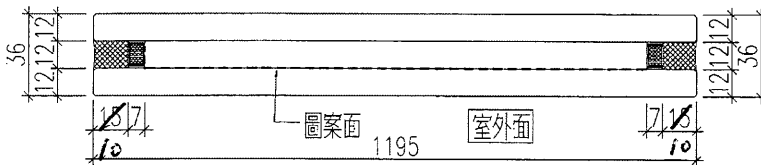

名稱	玻璃加工圖	制圖	黃漢卿	2019.1.3	修改		
材料		復核			日期		
顏色		批准			圖號	836-GL1-G210A	

25

EG-DWG3




美特鋁質 有限公司  
MIDI Aluminium Fabricator Ltd.


加工數量: 1塊  
圖案顏色: 香檳金

工程號 J-836 地盤 日出康城(WW3)

原E1/0003/19 新增

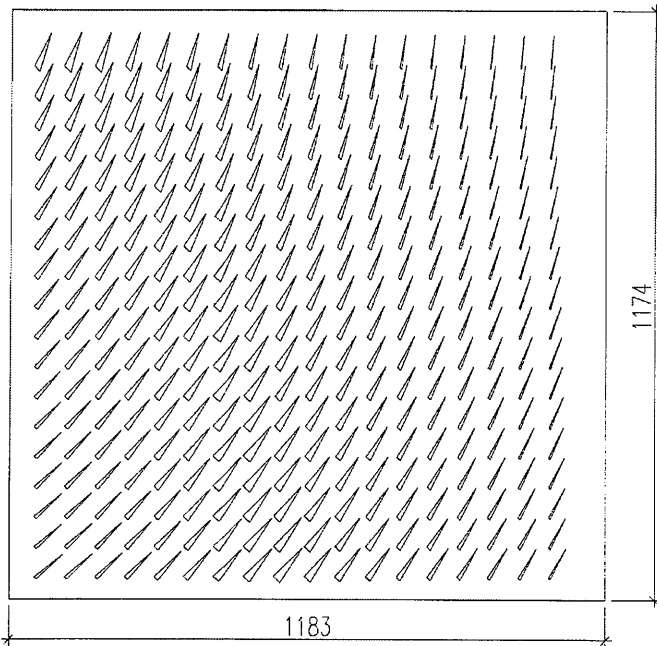

12mm THK. FRITTED TEMPERED GLASS  
+12mm AIR+  
12mm THK. TEMPERED GLASS I.G.U.

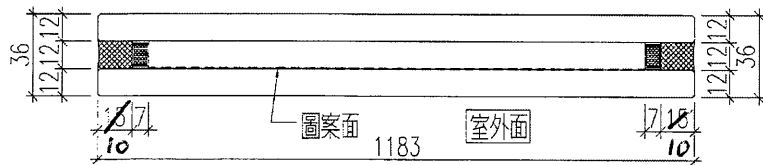

名稱	玻璃加工圖	制圖	黃漢卿	2019.1.3	修改			
材料		復核			日期			
顏色		批准			圖號	836-GL1-G211A		


25


**美特鋁質** 有限公司  
 MIDI Aluminium Fabricator Ltd.


加工數量: 1塊  
 圖案顏色: 香檳金

工程號 J-836 地盤 日出康城(WW3)

原EI/0003/19 新增

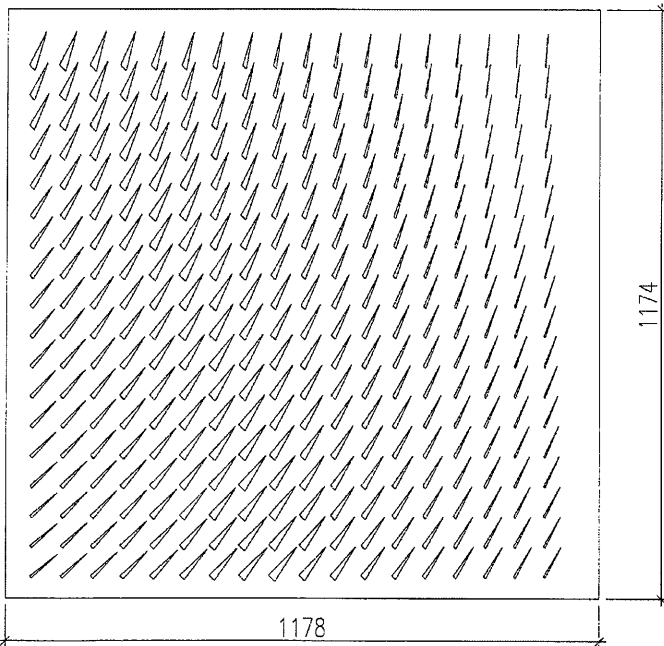

12mm THK. FRITTED TEMPERED GLASS  
 +12mm AIR+  
 12mm THK. TEMPERED GLASS I.G.U.

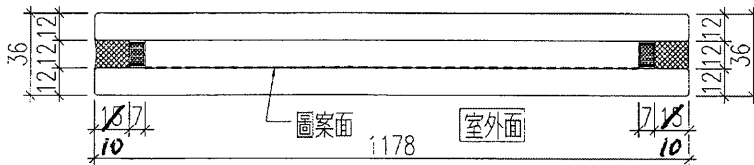

名稱	玻璃加工圖	制圖	黃漢卿	2019.1.3	修改			
材料		復核			日期			
顏色		批准			圖號	836-GL1-G212A		




美特鋁質 有限公司  
MIDI Aluminium Fabricator Ltd.

加工數量: 1塊  
圖案顏色: 香檳金


工程號 J-836 地盤 日出康城(WW3)

原EI/0003/19 新增

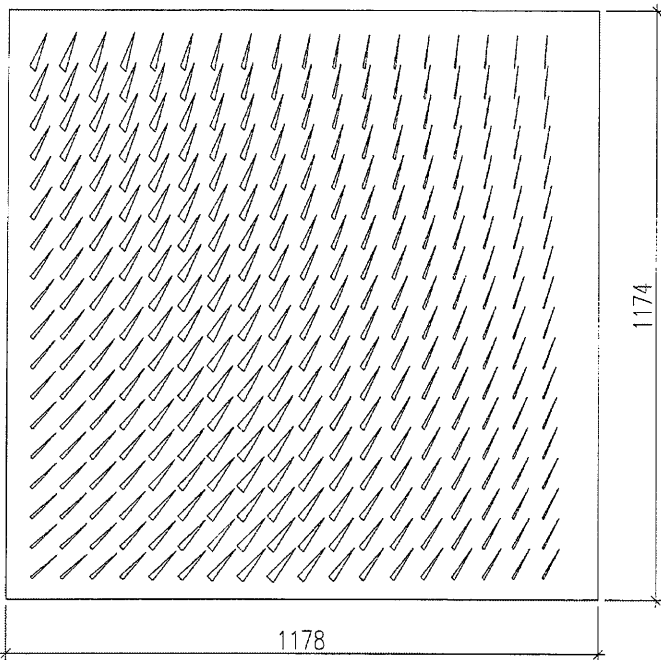

12mm THK. FRITTED TEMPERED GLASS  
+12mm AIR+  
12mm THK. TEMPERED GLASS I.G.U.

↑  
玻璃入爐方向

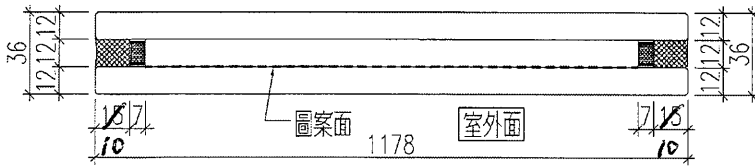

名稱	玻璃加工圖	制圖	黃漢卿	2019.1.3	修改			
材料		復核			日期			
顏色		批准			圖號	836-GL1-G213A		




美特鋁質 有限公司  
MIDI Aluminium Fabricator Ltd.


加工數量: 1塊  
圖案顏色: 香檳金

工程號 J-836 地盤 日出康城(WW3)

原E1/0003/19 新增

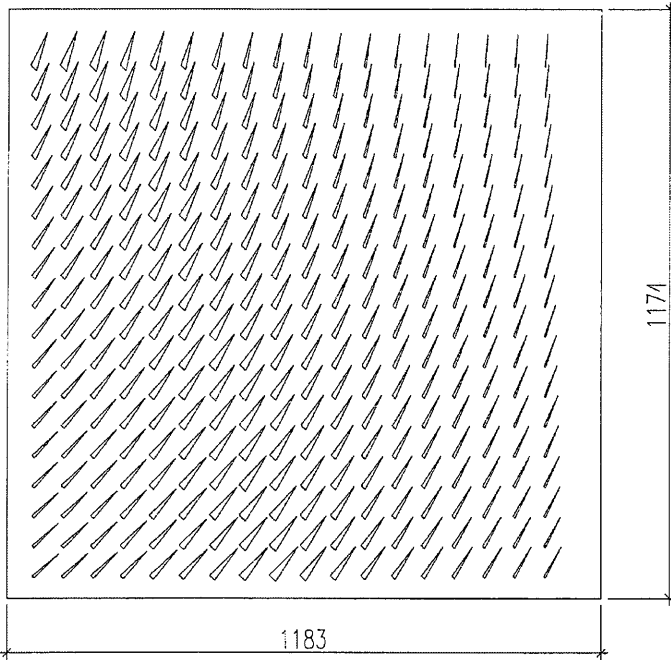

12mm THK. FRITTED TEMPERED GLASS  
+12mm AIR+  
12mm THK. TEMPERED GLASS I.G.U.

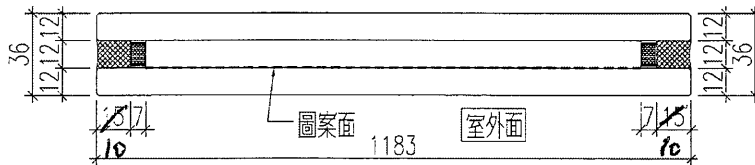

名稱	玻璃加工圖	制圖	黃漢卿	2019.1.3	修改		
材料		復核			日期		
顏色		批准			圖號	836-GL1-G214A	




美特鋁質 有限公司  
MIDI Aluminium Fabricator Ltd.

加工數量: 1塊  
圖案顏色: 香檳金


工程號 J-836 地盤 日出康城(WW3)

原EI/0003/19 新增

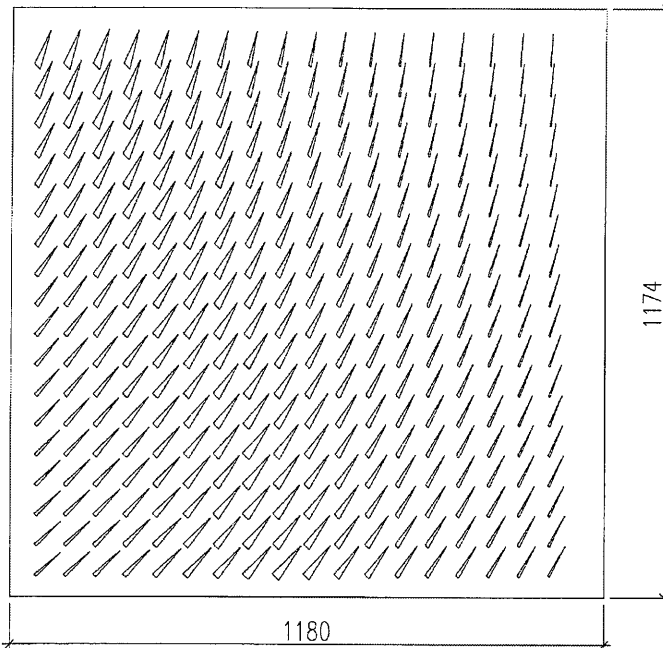

12mm THK. FRITTED TEMPERED GLASS  
+12mm AIR+  
12mm THK. TEMPERED GLASS I.G.U.

↑  
玻璃入植方向

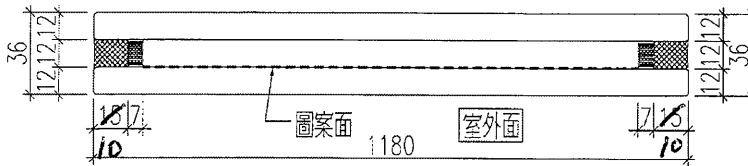

名稱	玻璃加工圖	制圖	黃漢卿	2019.1.3	修改		
材料		復核			日期		
顏色		批准			圖號	836-GL1-G215A	




美特鋁質 有限公司  
MIDI Aluminium Fabricator Ltd.


加工數量: 1塊  
圖案顏色: 香檳金

工程號 J-836 地盤 日出康城(WW3)

原EI/0003/19 新增

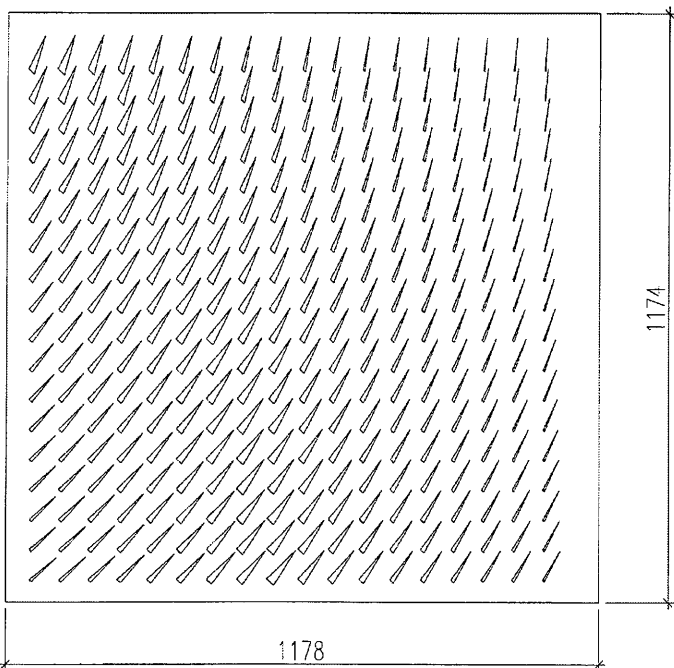

12mm THK. FRITTED TEMPERED GLASS  
+12mm AIR+  
12mm THK. TEMPERED GLASS I.G.U.

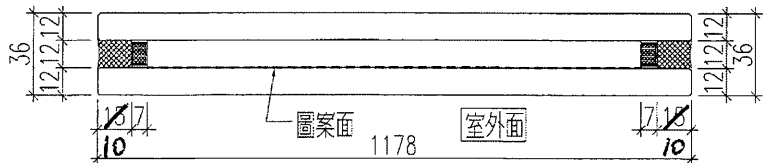

名稱	玻璃加工圖	制圖	黃漢卿	2019.1.3	修改			
材料		復核			日期			
顏色		批准			圖號	836-GL1-G216A		


20




美特鋁質 有限公司  
MIDI Aluminium Fabricator Ltd.

工程號 J-836 地盤 日出康城(WW3)

2 PARTIAL ELEVATION OF WINDOW WALL  
2001 (ALL R.C. STRUCTURAL INFORMATION UNDER SEPARATE SUBMISSION)

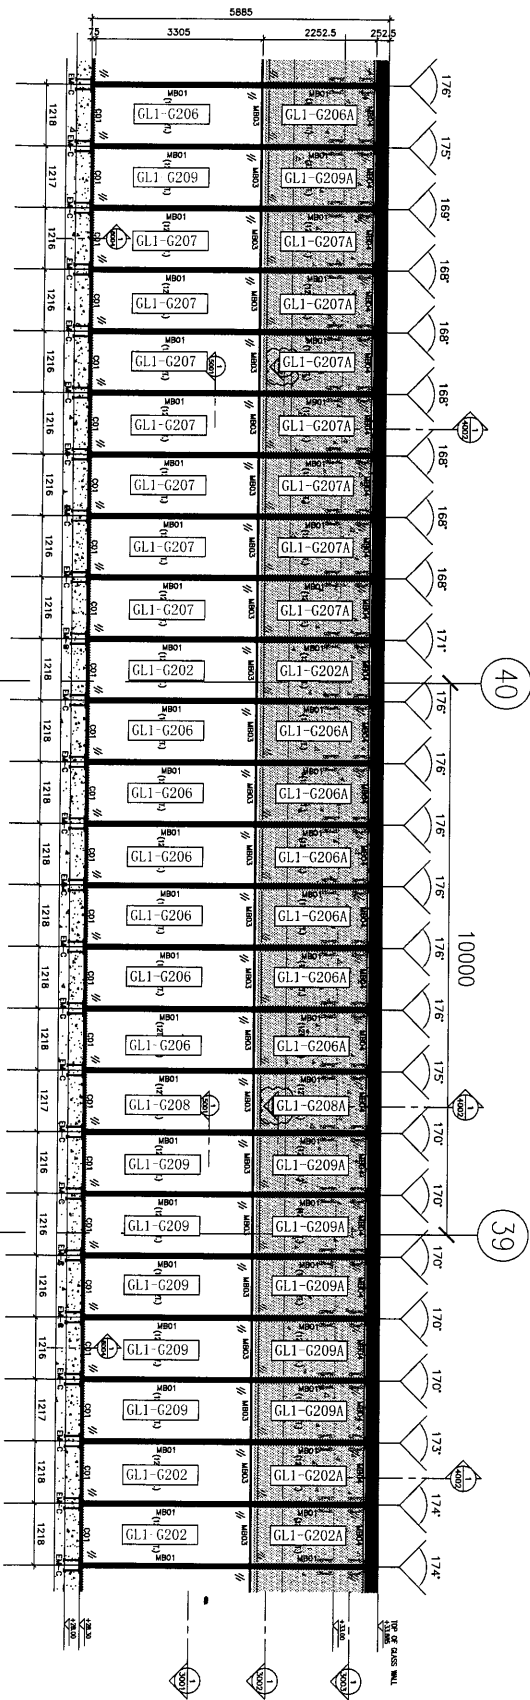

1 PARTIAL ELEVATION OF WINDOW WALL  
2001 (ALL R.C. STRUCTURAL INFORMATION UNDER SEPARATE SUBMISSION)

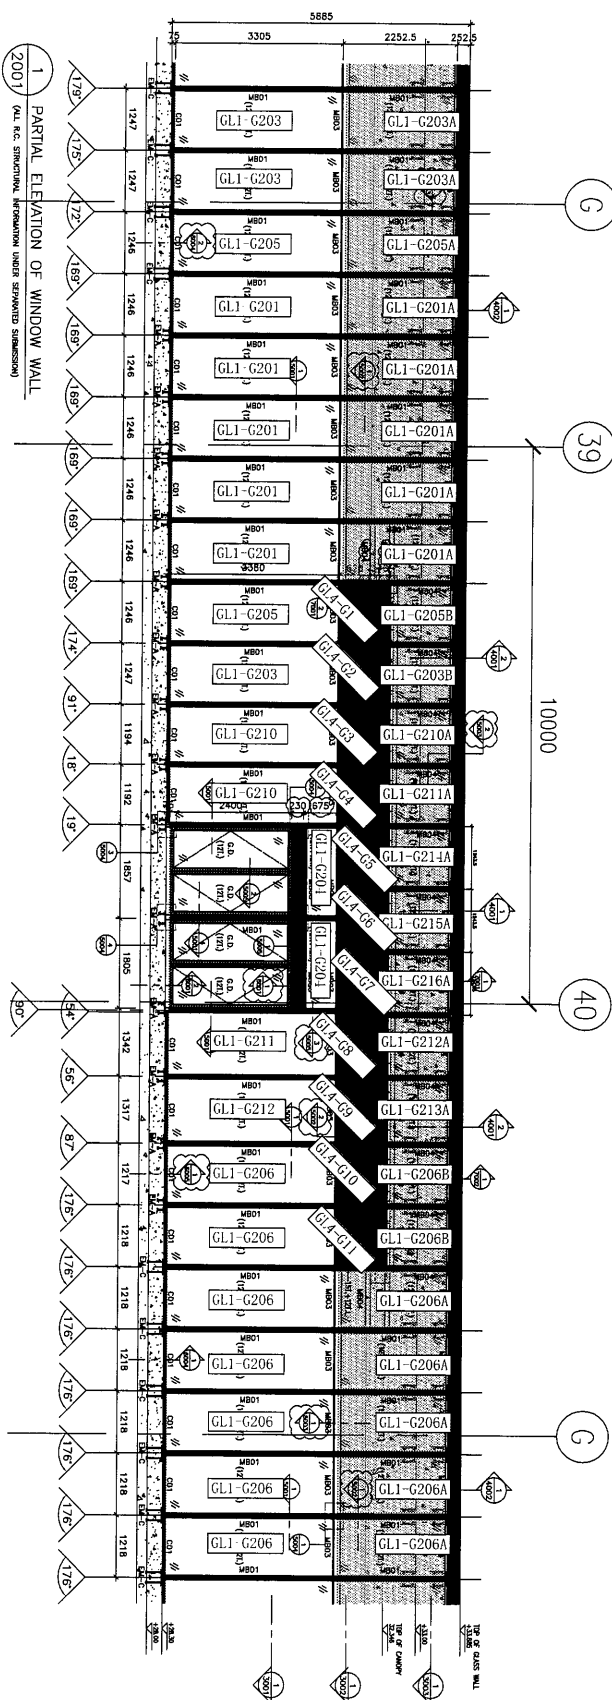

名稱	玻璃安裝位置圖	制圖	黃漢卿	2018.9.6	修改	
材料		復核			日期	
顏色		批准			圖號	J836-WW3-LP1

7-1/2018/09/06 18:36 美特鋁質在日出康城(WW3)玻璃安裝位置圖 (2018-9-6) 應用玻璃和鋁質在日出康城(WW3)玻璃安裝位置圖 (2018-9-6) 01/26/19 10:33:11