



以此為準

工程指示 / 要求簡箋 (E.I.)

工程指示編號：EI/ 0003 /19 修改版次：C
 工程編號：J836 工程名稱：日出康城7期(平台)
 工程項目：WW3 玻璃生產修改
 收件人：Maggie Lor 發件人：Joe Chan 日期：27/2/2019

- 要求提供 / 確認 事項：
- | | | |
|---------------|----------------|----------|
| () 初步鋁料 B.M. | () 加工拆圖，然後生產 | () 尺寸表 |
| () 正式鋁料 B.M. | () 技術上資料 / 指示 | () 報價 |
| () 配件 B.M. | () 樣辦或貨品說明書 | () 分判合約 |
| () 其他：_____ | | |
- To = 工廠 ~ 少額
1+15頁
請安排加工

內容：現確認雨篷玻璃圖案，請依附件資料
 生產玻璃。
 (雨篷玻璃直接送地盤)

請在 31/3/2019 前完成上列要求。

附有關圖紙 / 文件：
 15頁


- 以上項目為：
- 原合約工程包 原合約工程加 / 減賬 新工程報價

原因：-

- 分發東莞各部門：
- () 生產技術總監 連附件 () 技術部 連附件 () 生產部 連附件 () 機械設計部 連附件
 () 採購部 連附件 () 生產統籌部 連附件
 () 質檢部 連附件 () 會計部 連附件 () 報關組 連附件 其他 王禮秋 連附件

- 分發香港各部門：
- () 行政部 連附件 () 會計部 連附件 () 統籌部 連附件 工程部地盤科文 連附件 積哥
 () 採購部 連附件 () QS 部 連附件 () 維修部 連附件 () 其他 _____ 連附件

傳遞編號：HK 0493/19 發件人簽署：
 項目經理簽署：

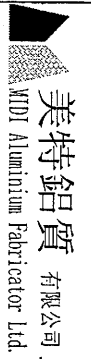

美特鋁質有限公司
MTD Aluminium Fabricator Ltd.

工程號: J-836
地盤名稱: 日出康城

項目類別: WW3

計算: 曾建平
核對: 日期: 13/9/2018

批准: 日期: 副本: 胡哥
A/C Code:

廠用玻璃B.M.表

BM編號:


修改版次:

總計玻璃面積 (平方米): 271.395

此BM依據

序號	修改內容	玻璃圖號	顏色與類型	厚度 (mm)	玻璃尺寸			數量 (塊)	總面積 (平方米)	備註
					寬度 (mm)	高度 (mm)				
1	修改	836-GL1-G201	12mm THK. FRITTED TEMPERED GLASS+12mm AIR+12mm THK. TEMPERED GLASS I.G.U.	36	1208.0	2727.0	5	16.471		
2	修改	836-GL1-G202		36	1183.0	2727.0	3	9.678		
3	修改	836-GL1-G203		36	1214.0	2727.0	3	9.932		
4	暫停	836-GL1-G204		36	1801.0	538.0	2	1.938		
5	修改	836-GL1-G205		36	1210.0	2727.0	2	6.599		
6	修改	836-GL1-G206		36	1185.0	2727.0	14	45.241		
7	修改	836-GL1-G207		36	1177.5	2727.0	7	22.477		
8	修改	836-GL1-G208		36	1181.5	2727.0	1	3.222		
9	修改	836-GL1-G209		36	1179.0	2727.0	6	19.291		
10	修改	836-GL1-G210		36	1162.0	2727.0	2	6.338	弧形玻璃, 加工圖見836-GL1-G210	
11	修改	836-GL1-G211		36	1340.0	2727.0	1	3.654	弧形玻璃, 加工圖見836-GL1-G211	
12	修改	836-GL1-G212		36	1286.5	2727.0	1	3.508	弧形玻璃, 加工圖見836-GL1-G212	
13		836-GL1-G201A		36	1208.0	2187.5	5	13.213		
14		836-GL1-G202A		36	1183.0	2187.5	3	7.763		
15		836-GL1-G203A		36	1214.0	2187.5	2	5.311		
16		836-GL1-G205A		36	1210.0	2187.5	1	2.647		
17		836-GL1-G206A		36	1185.0	2187.5	1	31.106		
18		836-GL1-G207A		36	1177.5	2187.5	7	18.030		
19		836-GL1-G208A		36	1181.5	2187.5	1	2.585		
20		836-GL1-G209A		36	1179.0	2187.5	6	15.474		
21		836-GL1-G203B		36	1214.0	1174.0	1	1.425		
22		836-GL1-G205B		36	1210.0	1174.0	1	1.421		
23		836-GL1-G206B		36	1185.0	1174.0	2	2.782		
24		836-GL1-G210A		36	1195.0	1174.0	1	1.403		

①

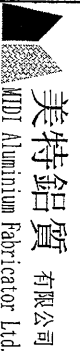

美特鋁質 有限公司
MTDI Aluminium Fabricator Ltd.

工程號: J-836
地盤名稱: 日出康城
項目類別: WW3

計算: 黃漢卿
核對: 日期:
批准: 日期:

日期: 6/9/2018
送呈: 胡哥
副本: A/C Code:

廠用玻璃B.M.表

B.M.編號:

修改版次:

總計玻璃面積 (平方米): 287.527

此B.M.依據


序號	修改內容	玻璃圖號	顏色與類型	厚度 (mm)	玻璃尺寸			數量 (塊)	總面積 (平方米)	備註
					寬度 (mm)	高度 (mm)	高度 (mm)			
25		836-GL1-G211A		36	1183.0	1174.0	1	1.389		
26		836-GL1-G212A	12mm THK. FRITTED TEMPERED	36	1178.0	1174.0	1	1.383		
27		836-GL1-G213A	GLASS+12mm AIR+12mm THK. TEMPERED GLASS I.G.U.	36	1178.0	1174.0	1	1.383		
28		836-GL1-G214A		36	1183.0	1174.0	1	1.389		
29		836-GL1-G215A		36	1180.0	1174.0	1	1.385		
30		836-GL1-G216A		36	1178.0	1174.0	1	1.383		
31						合計	95	275.95		
32		836-GL4-G1	15mm THK. CLEAR TEMPERED	28.52	1536.0	1238.5	1	1.902	弧形玻璃, 加工圖見836-GL4-G1	
33		836-GL4-G2	GLASS+1.52PVB+12mm THK. CLEAR TEMPERED LAMINATED GLASS	28.52	1664.0	1309.5	1	2.179	弧形玻璃, 加工圖見836-GL4-G2	
34		836-GL4-G3		28.52	1676.0	1227.5	1	2.057	弧形玻璃, 加工圖見836-GL4-G3	
35		836-GL4-G4		28.52	1677.5	1305.5	1	2.190	弧形玻璃, 加工圖見836-GL4-G4	
36		836-GL4-G5		28.52	1678.5	1363.0	1	2.288	弧形玻璃, 加工圖見836-GL4-G5	
37		836-GL4-G6		28.52	1694.5	1471.0	1	2.493	弧形玻璃, 加工圖見836-GL4-G6	
38		836-GL4-G7		28.52	1685.5	1519.0	1	2.560	弧形玻璃, 加工圖見836-GL4-G7	
39		836-GL4-G8		28.52	1669.5	1514.3	1	2.536	弧形玻璃, 加工圖見836-GL4-G8	
40		836-GL4-G9		28.52	1647.5	1558.0	1	2.567	弧形玻璃, 加工圖見836-GL4-G9	
41		836-GL4-G10		28.52	1608.0	1292.0	1	2.078	弧形玻璃, 加工圖見836-GL4-G10	
42		836-GL4-G11		28.52	1585.0	1156.5	1	1.833	弧形玻璃, 加工圖見836-GL4-G11	
						合計	11	11.57		
						總計:	106	287.53		

- 1) 本表中所採用之玻璃為信義玻璃廠出品之玻璃原片
- 2) 本表中所有玻璃對角線尺寸偏差要求不超過正負2mm。
- 3) 本表中所有玻璃要求粗磨邊處理並倒稜角。
- 4) 本表中不同種類玻璃參照玻璃加工圖加工。

加工: 壹壹

2

已補回玻璃圖案。可生

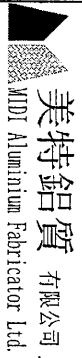

美特鋁質有限公司
MDT Aluminium Fabricator Ltd.

工程號:	J-836	計算:	曾建平	日期:	13/9/2018	送呈:	胡哥
地盤名稱:	日出康城	核對:		日期:		副本:	

廠用玻璃B.M.表	項目類別:	WW3	批准:	日期:		A/C Code:	
-----------	-------	-----	-----	-----	--	-----------	--

BM編號:	修改版次:	總計玻璃面積 (平方米):	271.395	此BM依據			
-------	-------	---------------	---------	-------	--	--	--

序號	修改內容	玻璃圖號	顏色與類型	厚度 (mm)	玻璃尺寸			數量 (塊)	總面積 (平方米)	備注
					寬度 (mm)	高度 (mm)	高度 (mm)			

- 5). 本表中所有強化玻璃均需HEAT SOAK TEST。
- 6). 本表中所有強化玻璃之入爐方向均以寬度方向進入。
- 7). 本表中所有玻璃成品送交東莞莞美而特廠，每次交貨時須齊層、齊款、齊數量，每次來貨之具體數量由莞而特廠生產統籌部提供。
- 8). 本表中所有玻璃成品均需注明室內外面及其玻璃編號，以便識別。


10



美特鋁質 有限公司
MIDI Aluminium Fabricator Ltd.

工程號	J-836	地盤	日出康城(WW3)
-----	-------	----	-----------

15mm THK. CLEAR TEMPERED GLASS+1.52PVB+
12mm THK. CLEAR TEMPERED LAMINATED GLASS
填充圖案詳見WW3-FD1, 圖案顏色為白色

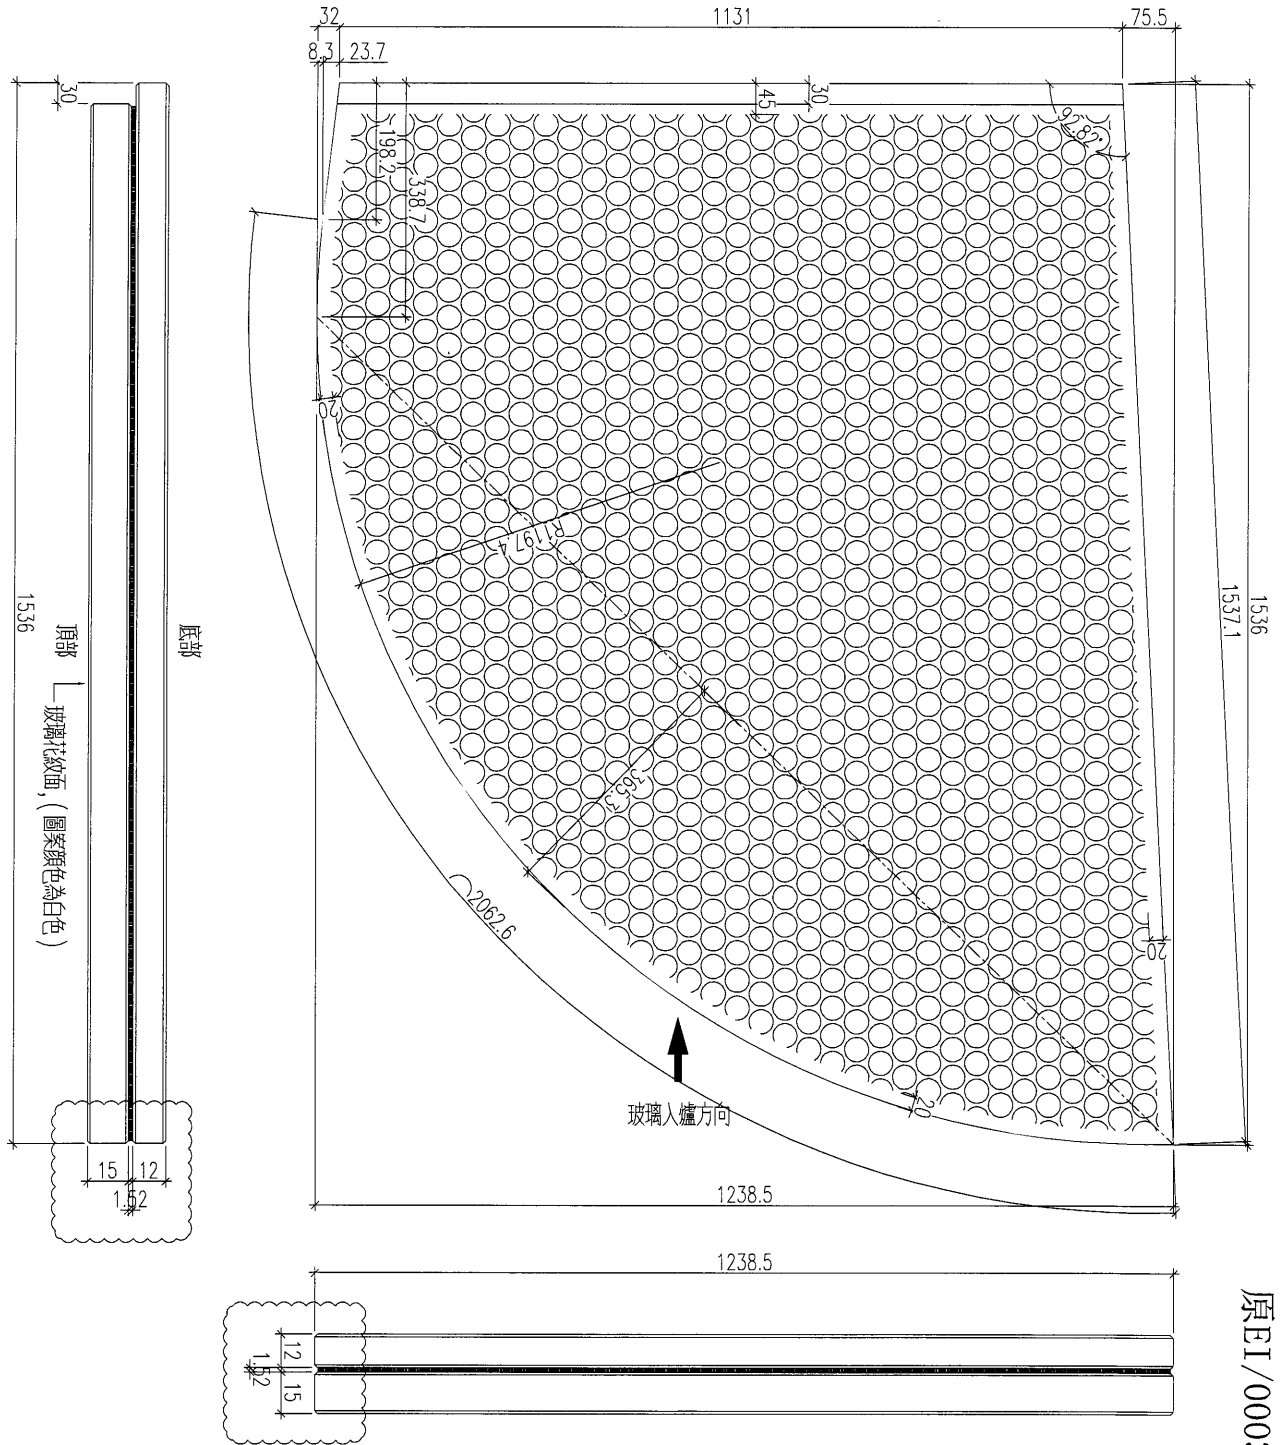


原E1/0003/19 B版次

名稱	玻璃加工圖	制圖	黃漢卿	2018.9.6	修改	A	
材料		復核			日期	2019.2.25	
顏色		批准			圖號	836-GL4-G1	

美特鋁質 有限公司
MIDI Aluminium Fabricator Ltd.

工程號 J-836 地盤 日出康城(WW3)

15mm THK. CLEAR TEMPERED GLASS+1.52PVB+
12mm THK. CLEAR TEMPERED LAMINATED GLASS
填充圖案詳見WW3-FD1, 圖案顏色為白色

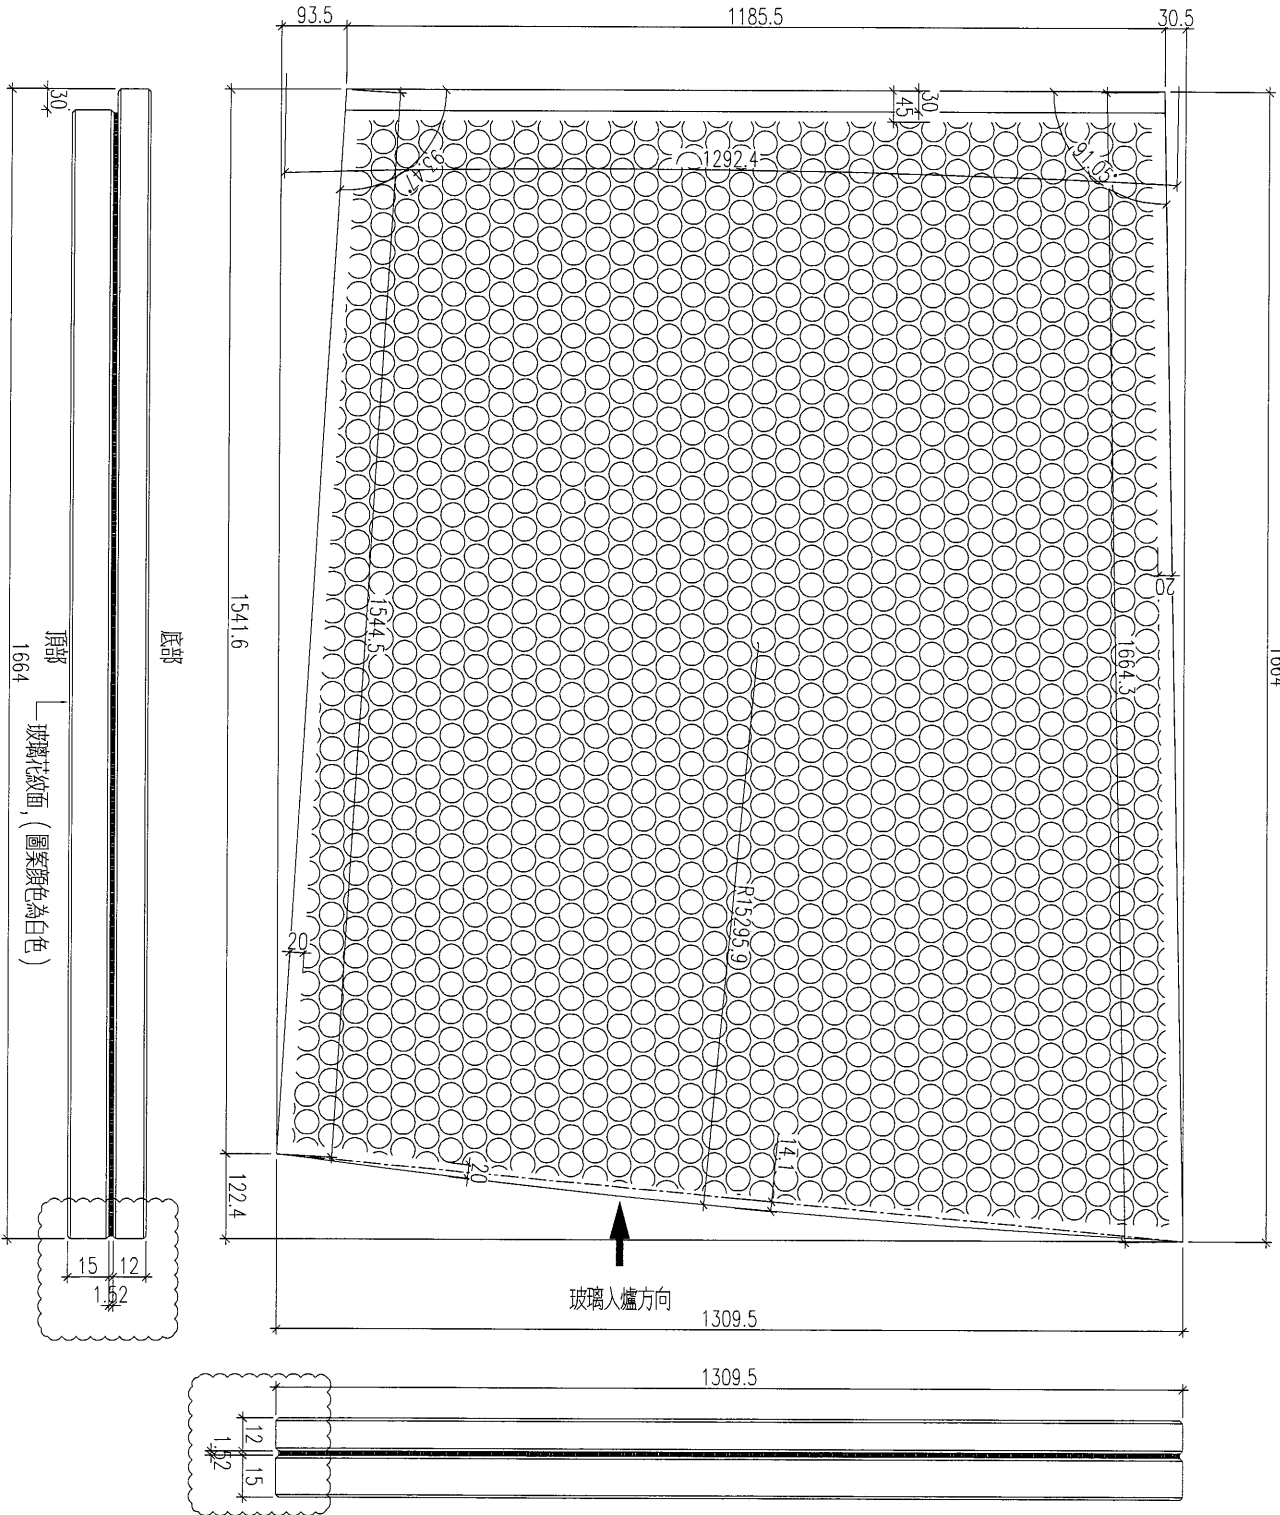

原EI/0003/19 B版次


名稱	玻璃加工圖	制圖	黃漢卿	2018.9.6	修改	A		
材料		復核			日期	2019.2.25		
顏色		批准			圖號	836-GL4-G2		



美特鋁質 有限公司
MIDI Aluminium Fabricator Ltd.

工程號 J-836 地盤 日出康城(WW3)

15mm THK. CLEAR TEMPERED GLASS+1.52PVB+
12mm THK. CLEAR TEMPERED LAMINATED GLASS
填充圖案詳見WW3-FD1, 圖案顏色為白色

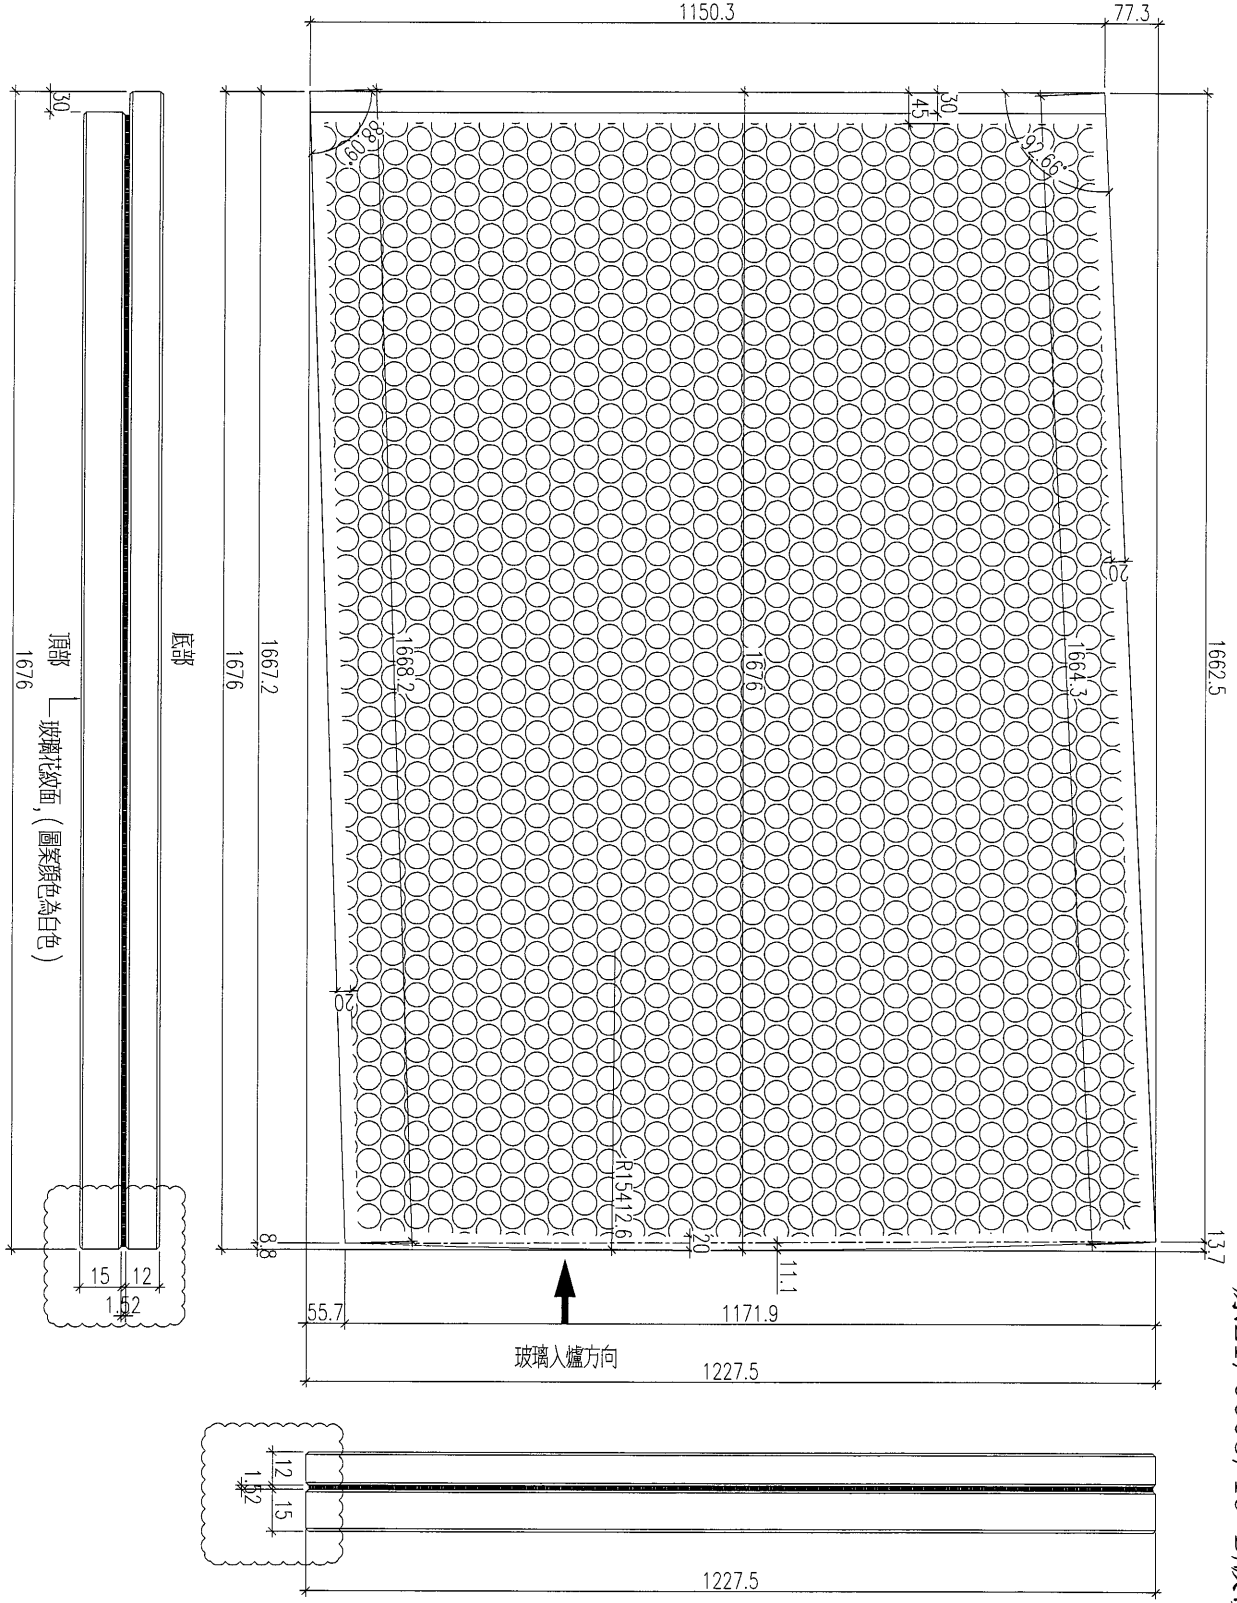

原EI/0003/19 B版次

名稱	玻璃加工圖	制圖	黃漢卿	2018.9.6	修改	A		
材料		復核			日期	2019.2.25		
顏色		批准			圖號	836-GL4-G3		



美特鋁質 有限公司
MIDI Aluminium Fabricator Ltd.


工程號

J-836

地盤

日出康城(WW3)

15mm THK. CLEAR TEMPERED GLASS+1.52PVB+
12mm THK. CLEAR TEMPERED LAMINATED GLASS
填充圖案詳見WW3-FD1, 圖案顏色為白色

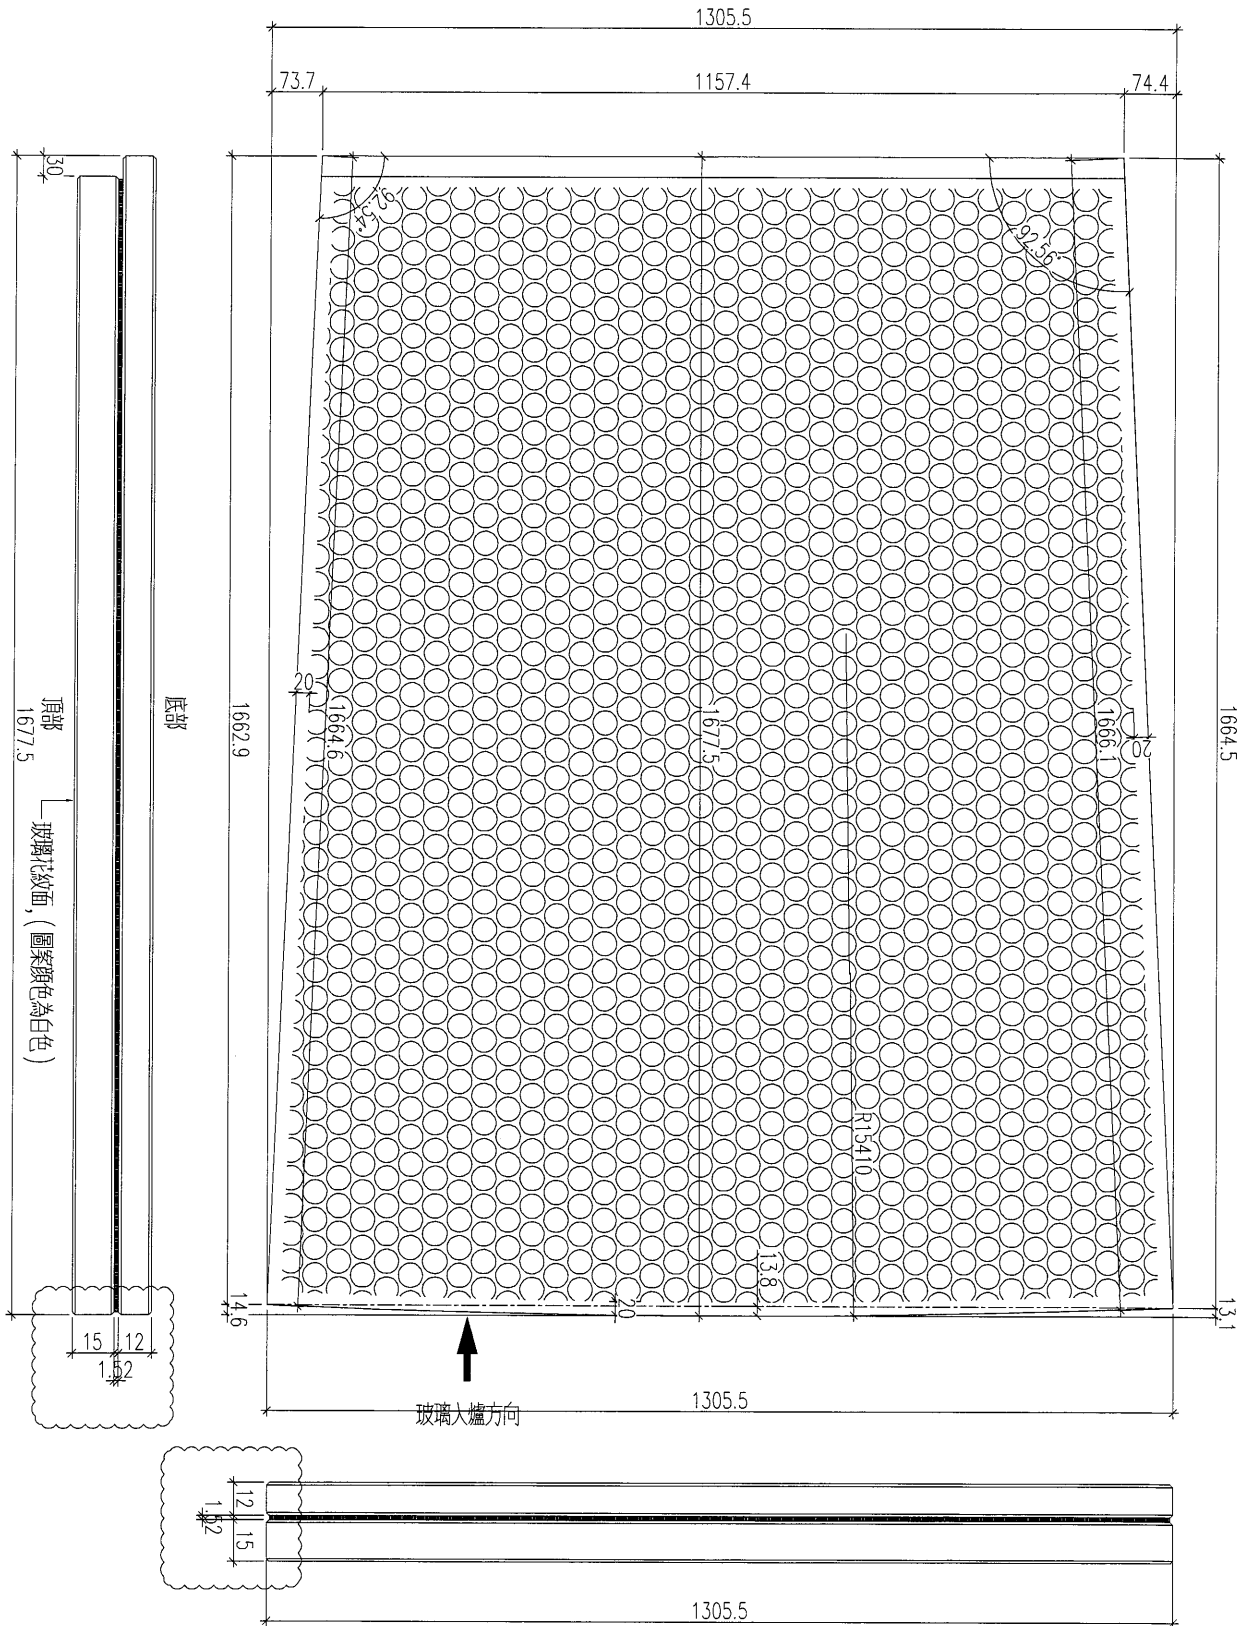

原EI/0003/19 B版次


名稱	玻璃加工圖	制圖	黃漢卿	2018.9.6	修改	A		
材料		復核			日期	2019.2.25		
顏色		批准			圖號	836-GL4-G4		



美特鋁質 有限公司
MIDI Aluminium Fabricator Ltd.

15mm THK. CLEAR TEMPERED GLASS+1.52PVB+
12mm THK. CLEAR TEMPERED LAMINATED GLASS
填充圖案詳見WW3-FD1, 圖案顏色為白色

工程號	J-836	地盤	日出康城(WW3)
-----	-------	----	-----------

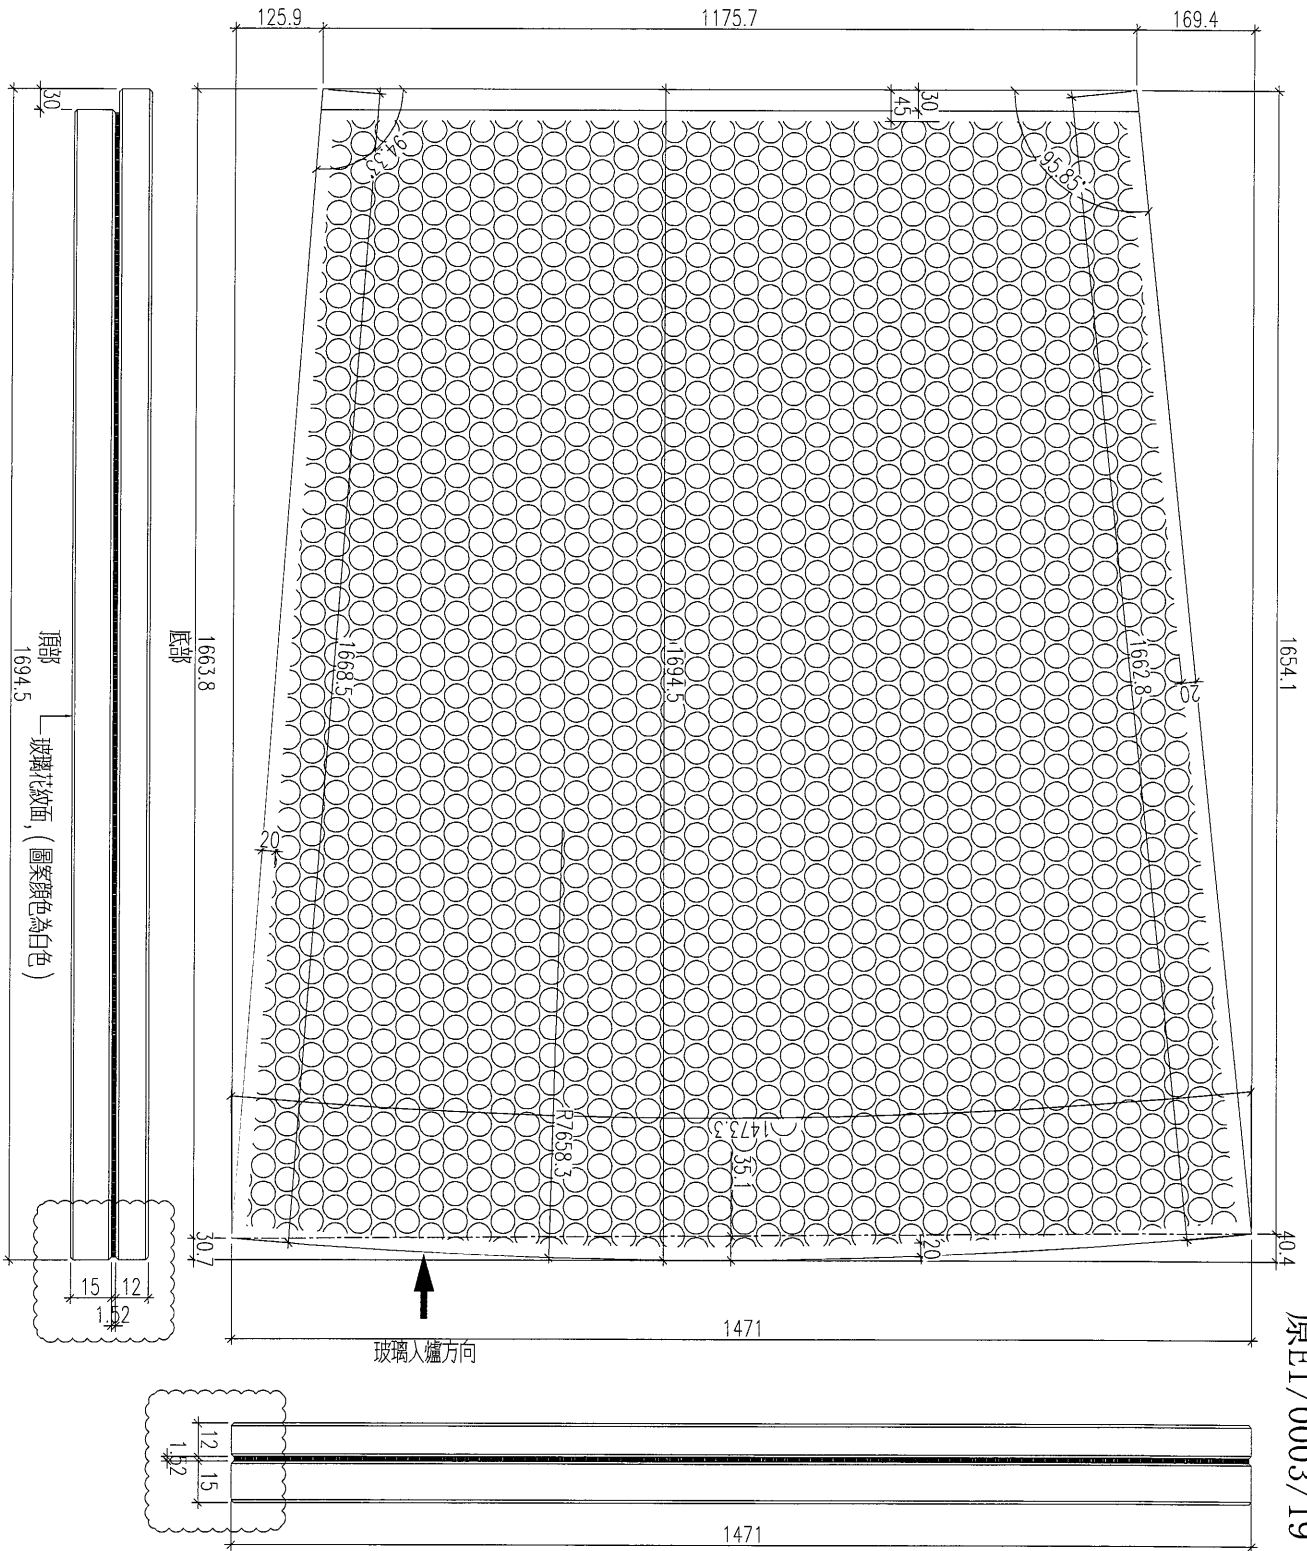

原EI/0003/19 B版次

名稱	玻璃加工圖	制圖	黃漢卿	2018.9.6	修改	A		
材料		復核			日期	2019.2.25		
顏色		批准			圖號	836-GL4-G6		

10


EG-DWG3



美特鋁質 有限公司
MIDI Aluminium Fabricator Ltd.

15mm THK. CLEAR TEMPERED GLASS+1.52PVB+
12mm THK. CLEAR TEMPERED LAMINATED GLASS
填充圖案詳細見WW3-FD1, 圖案顏色為白色

工程號	J-836	地盤	日出康城(WW3)
-----	-------	----	-----------

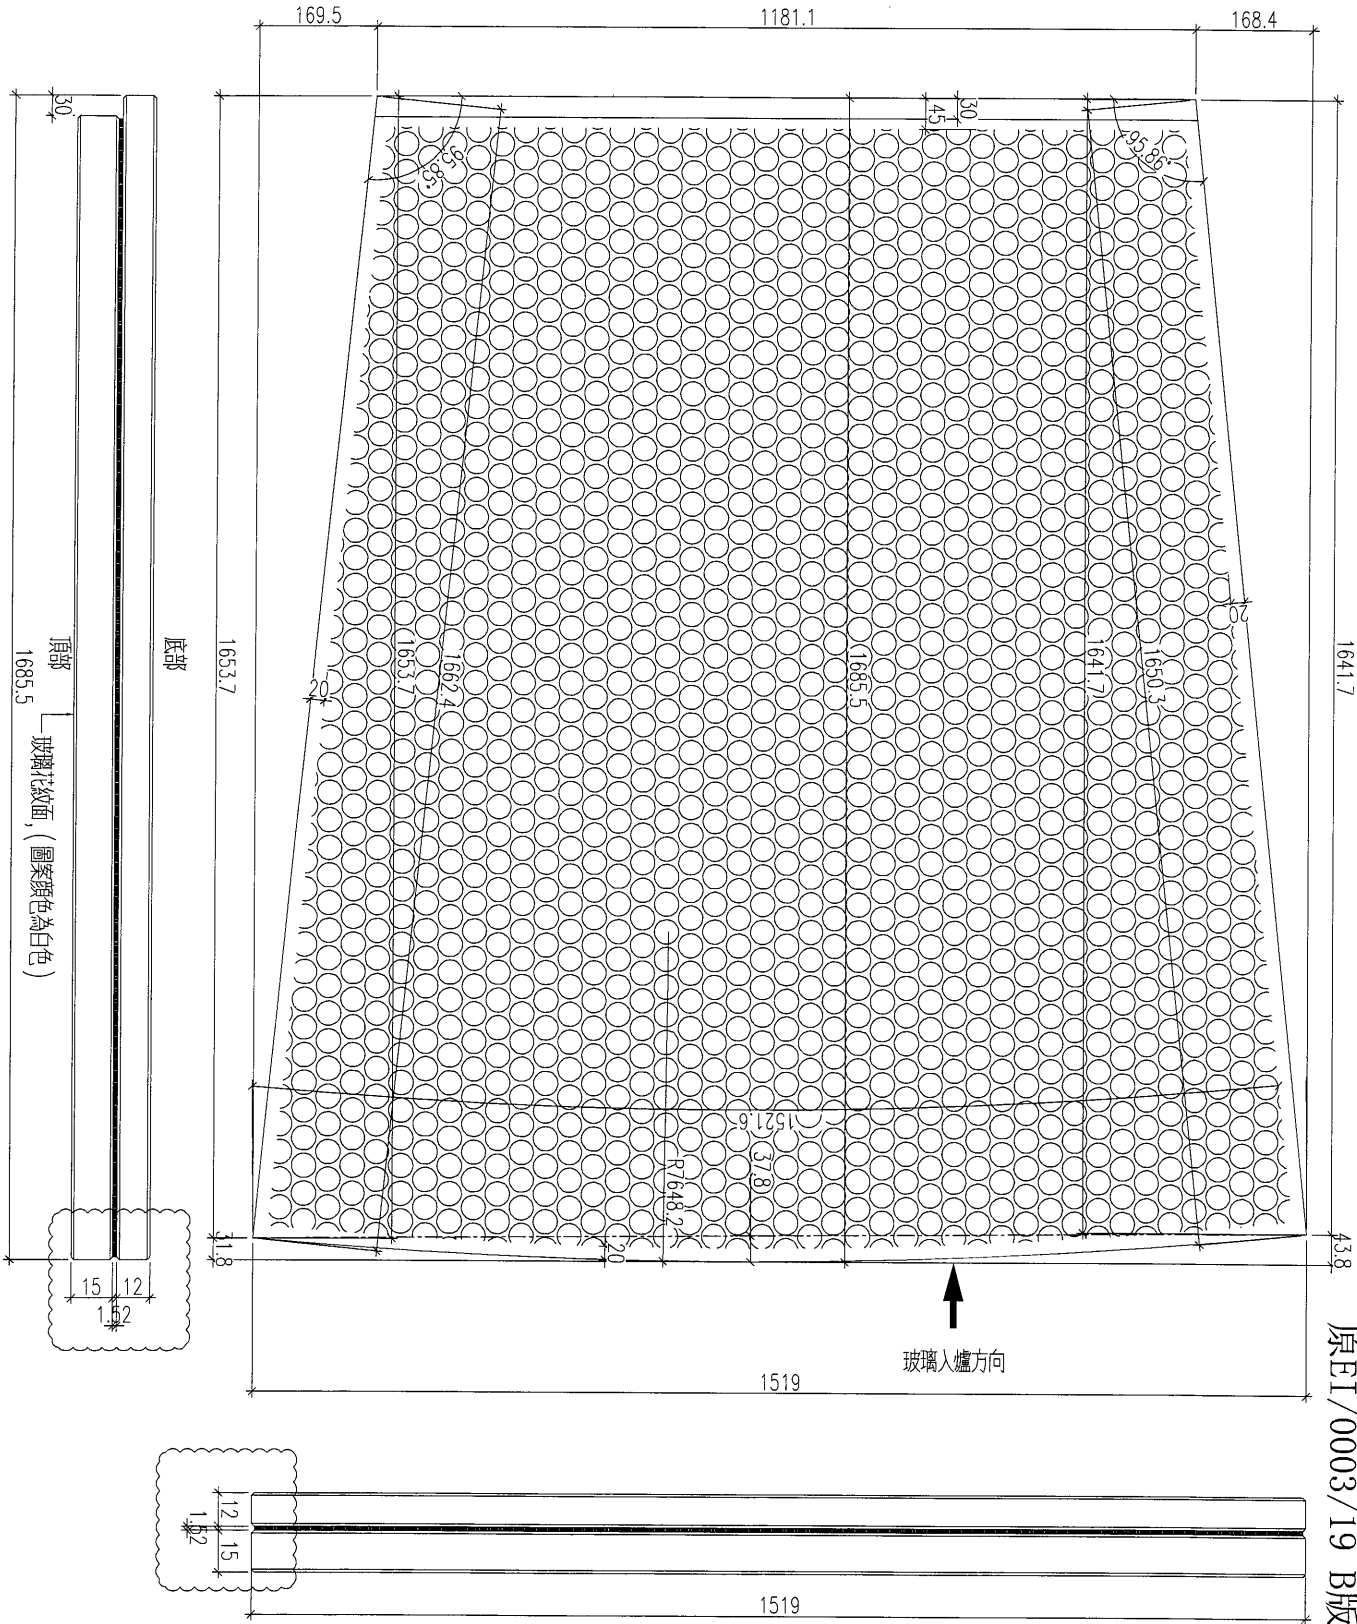

原E1/0003/19 B版次


名稱	玻璃加工圖	制圖	黃漢卿	2018.9.6	修改	A		
材料		復核			日期	2019.2.25		
顏色		批准			圖號	836-GL4-G7		



美特鋁質 有限公司
MIDI Aluminium Fabricator Ltd.

工程號 J-836 地盤 日出康城(WW3)

15mm THK. CLEAR TEMPERED GLASS+1.52PVB+
12mm THK. CLEAR TEMPERED LAMINATED GLASS
填充圖案詳見WW3-FD1, 圖案顏色為白色

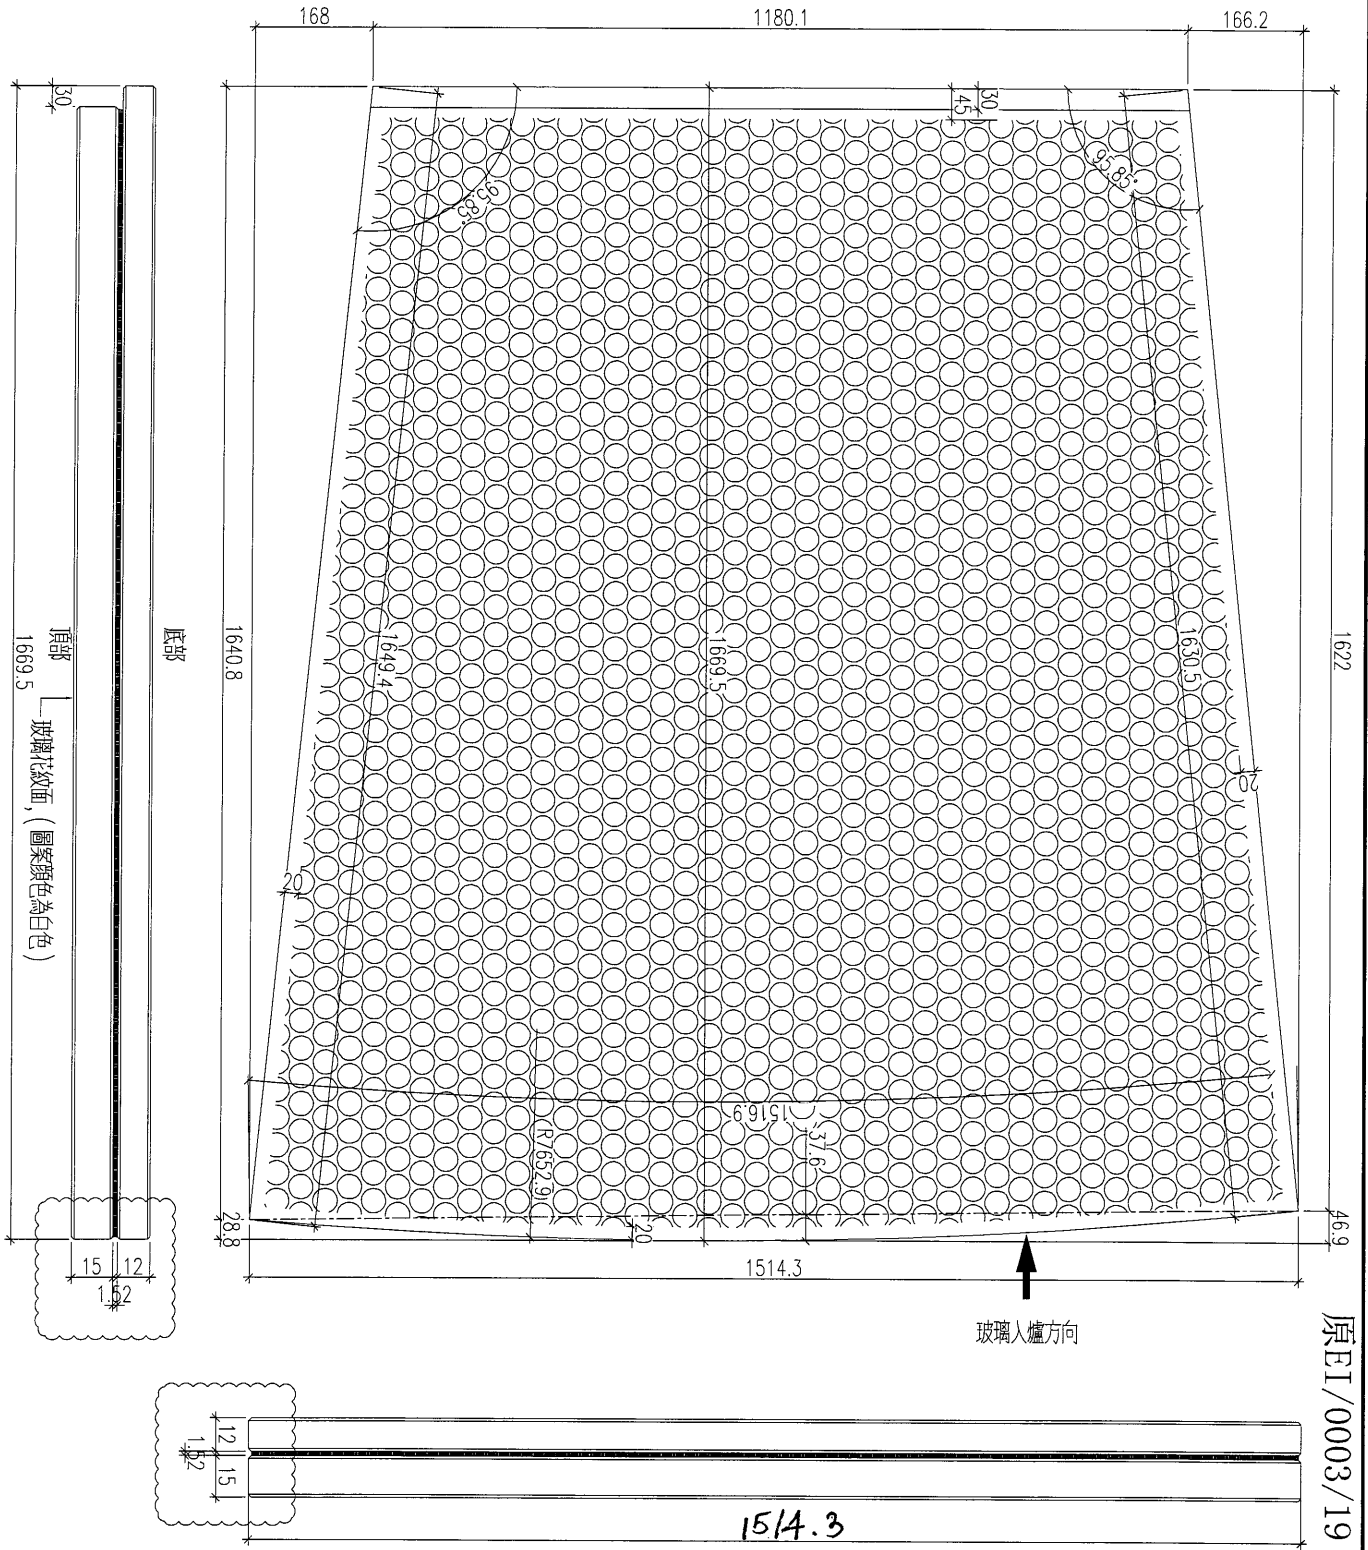

原I/0003/19 B版次


名稱	玻璃加工圖	制圖	黃漢卿	2018.9.6	修改	A		
材料		復核			日期	2019.2.25		
顏色		批准			圖號	836-GL4-G8		



美特鋁質 有限公司
MIDI Aluminium Fabricator Ltd.

工程號	J-836	地盤	日出康城(WW3)
-----	-------	----	-----------

15mm THK. CLEAR TEMPERED GLASS+1.52PVB+
12mm THK. CLEAR TEMPERED LAMINATED GLASS
填充圖案詳見WW3-FD1, 圖案顏色為白色

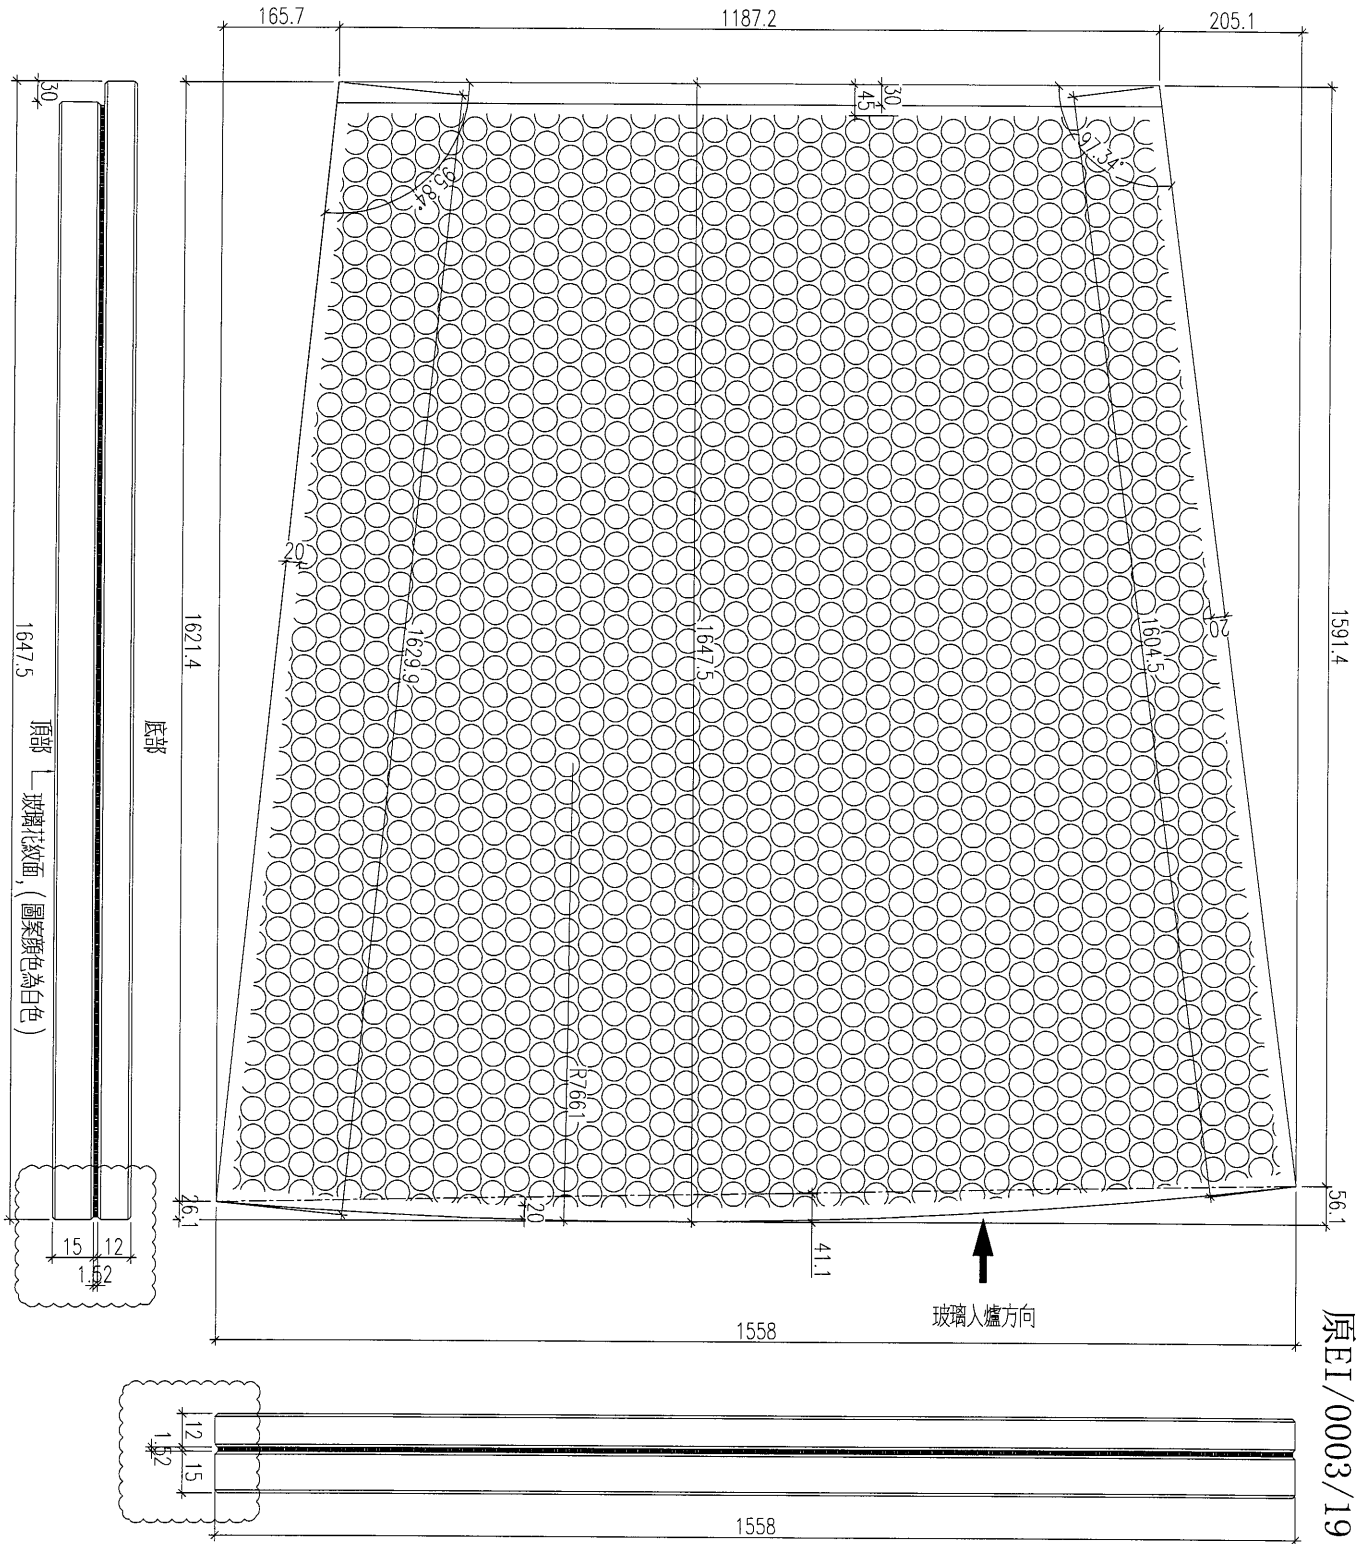

1591.4

56.1

原I/0003/19 B版次

名稱	玻璃加工圖	制圖	黃漢卿	2018.9.6	修改	A	
材料		復核			日期	2019.2.25	
顏色		批准			圖號	836-GL4-G9	

13


EG-DWG3



美特鋁質 有限公司
MIDI Aluminium Fabricator Ltd.

15mm THK. CLEAR TEMPERED GLASS+1.52PVB+
12mm THK. CLEAR TEMPERED LAMINATED GLASS
填充圖案詳見WW3-FD1, 圖案顏色為白色

工程號	J-836	地盤	日出康城(WW3)
-----	-------	----	-----------

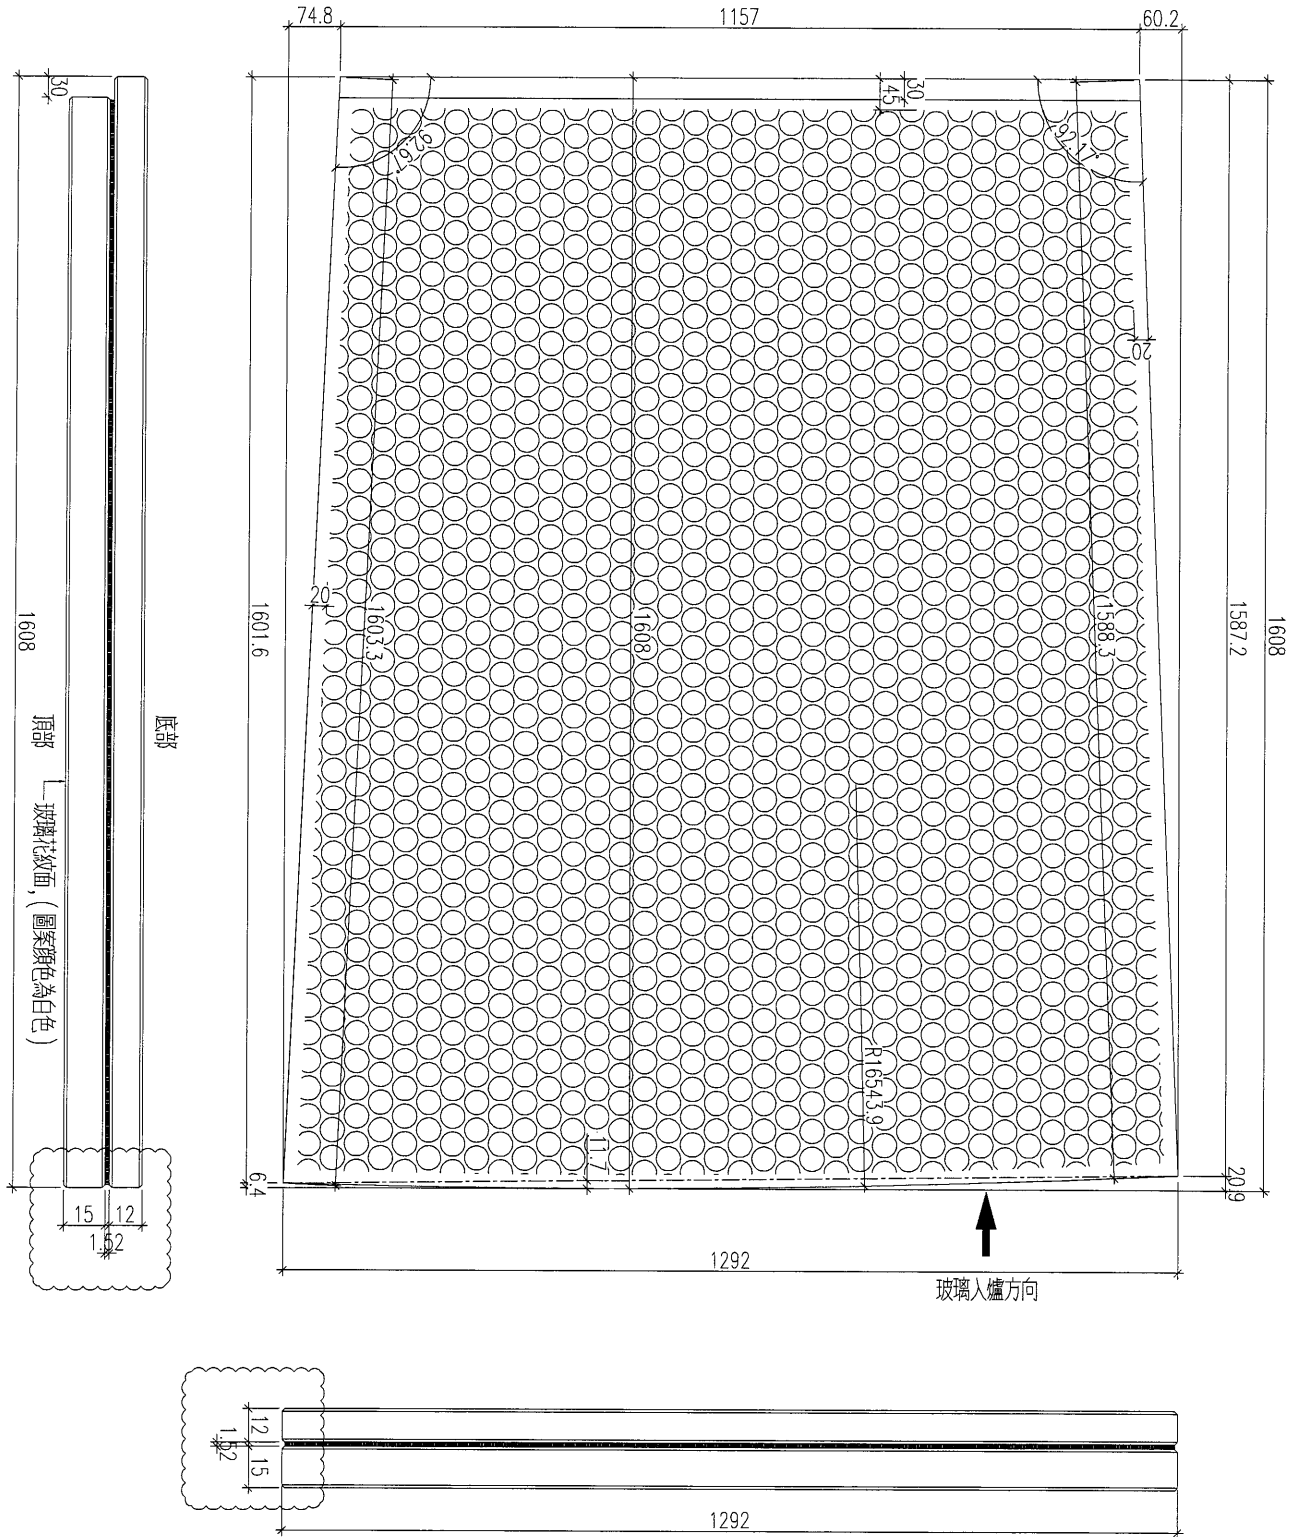

原EI/0003/19 B版次




名稱	玻璃加工圖	制圖	黃漢卿	2018.9.6	修改	A		
材料		復核			日期	2019.2.25		
顏色		批准			圖號	836-GL4-G10		



美特鋁質 有限公司
MIDI Aluminium Fabricator Ltd.

15mm THK. CLEAR TEMPERED GLASS+1.52PVB+
12mm THK. CLEAR TEMPERED LAMINATED GLASS
填充圖案詳見WW3-FD1, 圖案顏色為白色

工程號 J-836 地盤 日出康城(WW3)

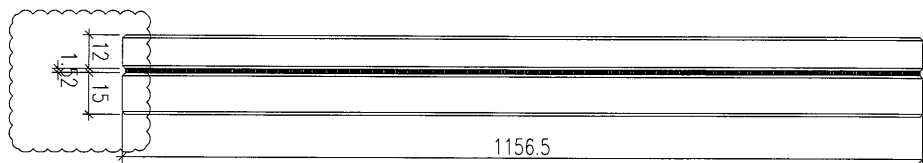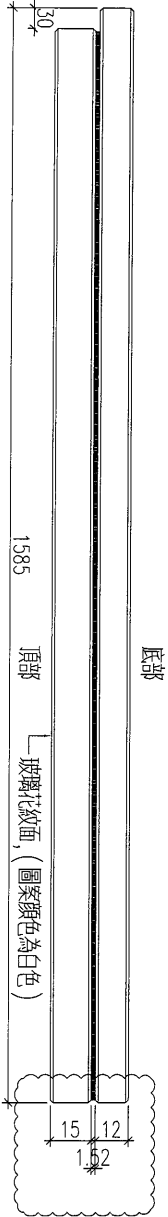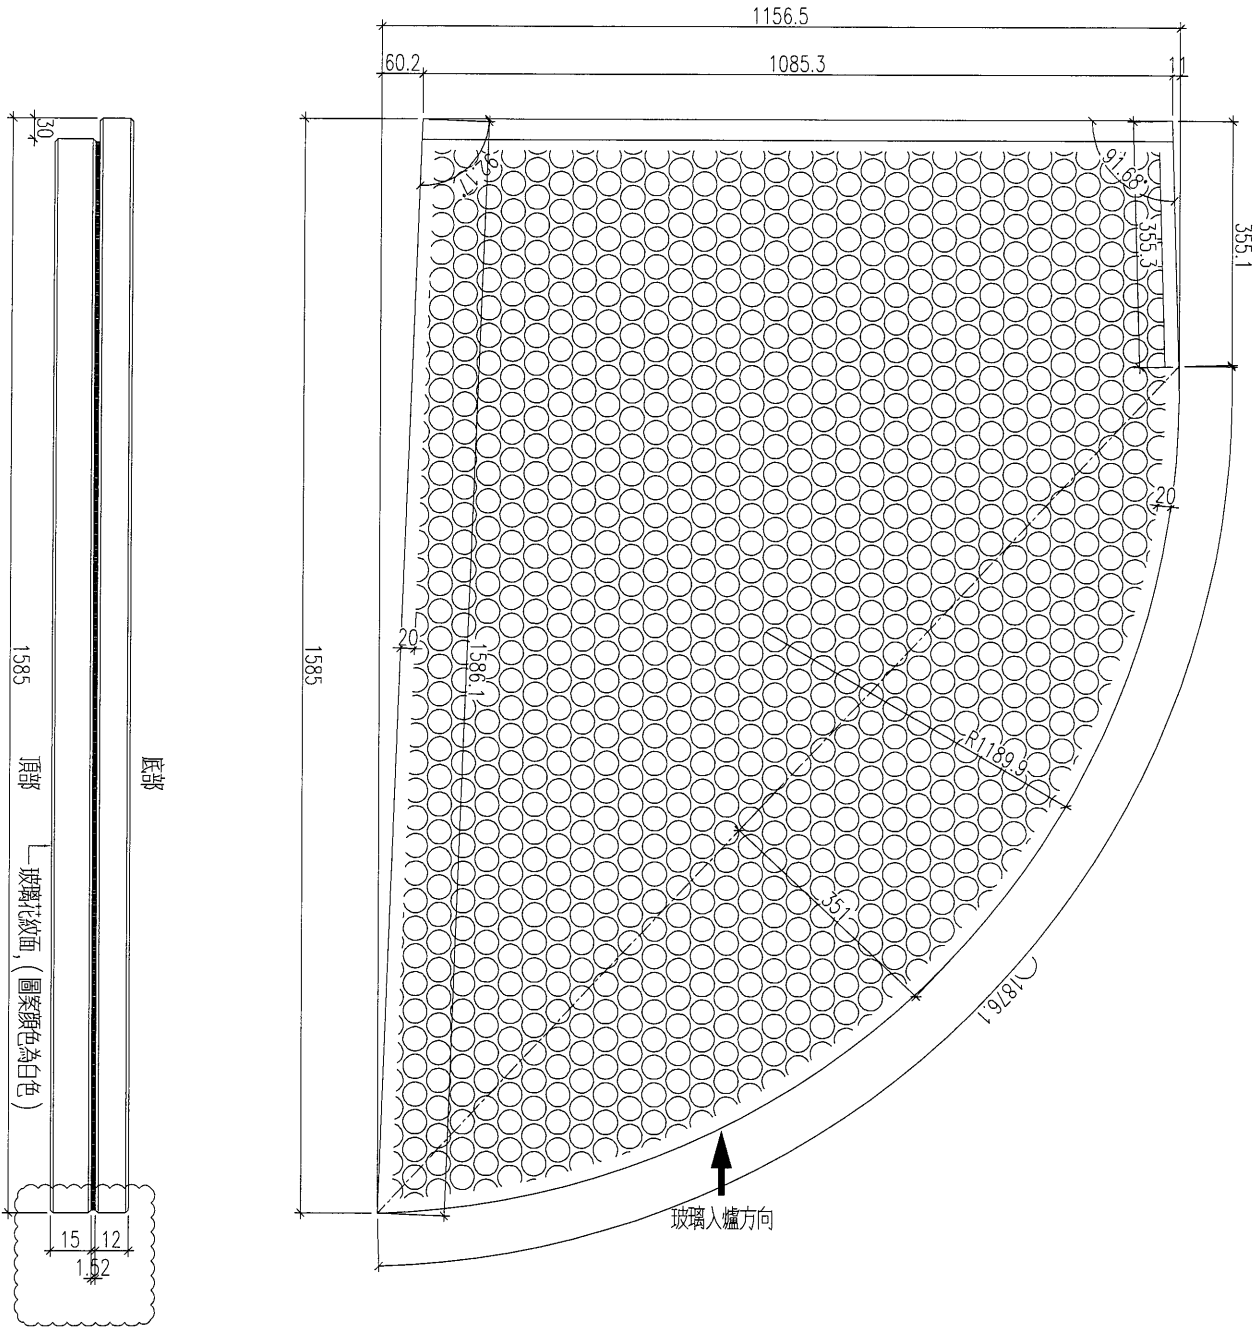



原E1/0003/19 B版次

名稱	玻璃加工圖	制圖	黃漢卿	2018.9.6	修改	A		
材料		復核			日期	2019.2.25		
顏色		批准			圖號	836-GL4-G11		


玻璃填充示意圖

工程號	J-836	地盤	日出康城(WW3)
-----	-------	----	-----------

原EI/0003/19 新增

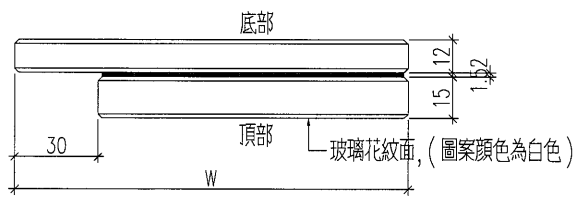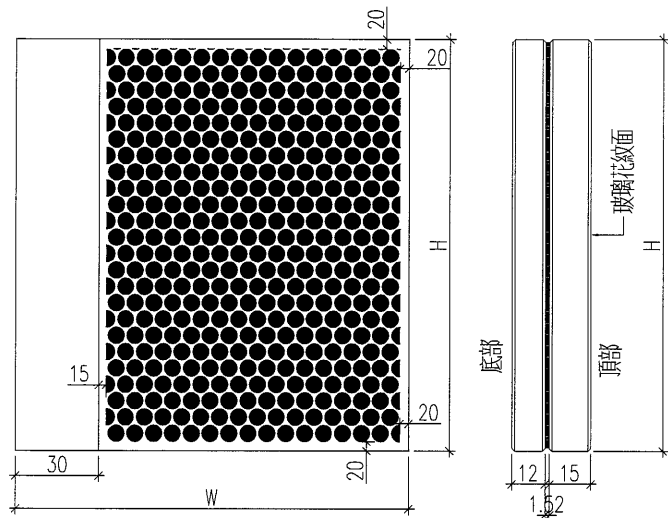

放大看

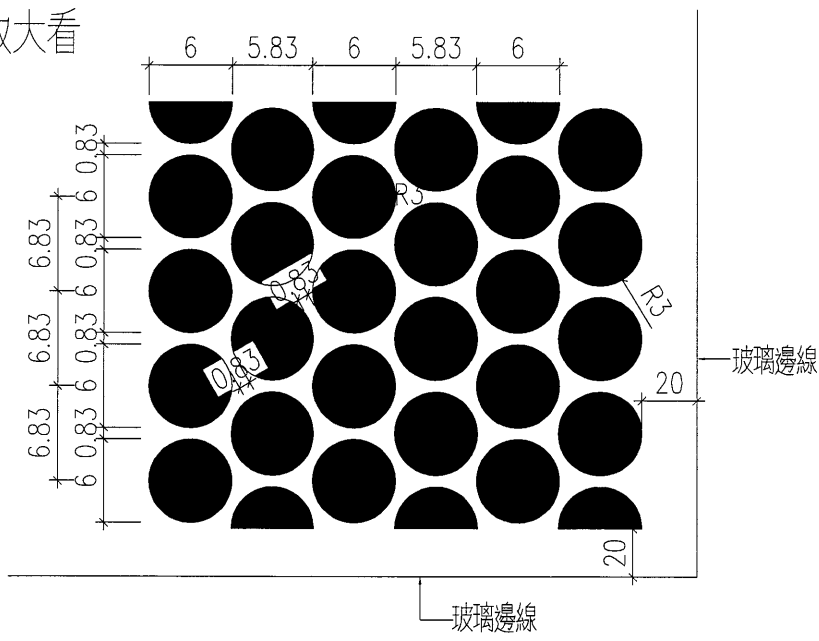

名稱	玻璃花紋填充示意圖	制圖	黃漢卿	2018.9.6	修改			
材料		復核			日期			
顏色		批准			圖號	WW3-FD1		