

工程指示 / 要求簡箋(E.I.)

工程指示編號：EI/0003 /19 修改版次：D  
 工程編號：J836 工程名稱：日出康城7期(平台)  
 工程項目：WW3 雨篷玻璃更正種類 (送地盤)  
 收件人：Maggie Lor 發件人：李耀鵬 日期：2019/3/18

要求提供 / 確認 事項：

- |                                    |                                     |                               |
|------------------------------------|-------------------------------------|-------------------------------|
| <input type="checkbox"/> 初步鋁料 B.M. | <input type="checkbox"/> 加工拆圖，然後生產  | <input type="checkbox"/> 尺寸表  |
| <input type="checkbox"/> 正式鋁料 B.M. | <input type="checkbox"/> 技術上資料 / 指示 | <input type="checkbox"/> 報價   |
| <input type="checkbox"/> 配件 B.M.   | <input type="checkbox"/> 樣辦或貨品說明書   | <input type="checkbox"/> 分判合約 |
| <input type="checkbox"/> 其他：_____  |                                     |                               |

內容：

現確認 WW3 雨篷玻璃更正為：  
 15mm 有線鋼化 + 1.52 PVB + 12mm 白玻半鋼化  
 (免圖案面)  
 15mm Clear Tempered /w Fritted Pattern + 1.52 PVB + 12mm Clear Heat Strengthened Glass.  
 煩請安排開片生產 (已確認玻璃未做鋼化)  
 送地盤

請在 2019/3/29 前完成上列要求。

附有關圖紙 / 文件：

15頁 + 1頁派位圖。

以上項目為：

- 原合約工程包  原合約工程加 / 減賬  新工程報價

原因：-

分發東莞各部門：

- 生產技術總監  連附件  技術部  連附件  生產部  連附件  機械設計部  連附件  
 採購部  連附件  生產統籌部  連附件  
 質檢部  連附件  會計部  連附件  報關組  連附件  其他 \_\_\_\_\_  連附件


分發香港各部門：

- 行政部  連附件  會計部  連附件  統籌部  連附件  工程部地盤科文  連附件 核可  
 採購部  連附件  QS 部  連附件  維修部  連附件  其他 \_\_\_\_\_  連附件

傳遞編號：

發件人簽署：

項目經理簽署：

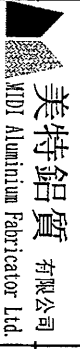

美特鋁質 有限公司  
MTD Aluminium Fabricator Ltd.

工程號: J-836  
地盤名稱: 日出康城

計算: 曾建平  
核對: 日期: 13/9/2018

送呈: 胡哥  
副本: 日期: 13/9/2018

應用玻璃B.M.表

項目類別: WW3

批准: 日期: 271.395

A/C Code: 此B.M.依據

B.M.編號: 修改版次: 總計玻璃面積 (平方米): 271.395 備注

序號	修改內容	玻璃圖號	顏色與類型	厚度 (mm)	玻璃尺寸		數量 (塊)	總面積 (平方米)	備注
					寬度 (mm)	高度 (mm)			
1	修改	836-GL1-G201	12mm THK. FRITTED TEMPERED GLASS+12mm AIR+12mm THK. TEMPERED GLASS I.G.U.	36	1208.0	2727.0	5	16.471	
2	修改	836-GL1-G202		36	1183.0	2727.0	3	9.678	
3	修改	836-GL1-G203		36	1214.0	2727.0	3	9.932	
4	暫停	836-GL1-G204		36	1801.0	538.0	2	1.938	
5	修改	836-GL1-G205		36	1210.0	2727.0	2	6.599	
6	修改	836-GL1-G206		36	1185.0	2727.0	14	45.241	
7	修改	836-GL1-G207		36	1177.5	2727.0	7	22.477	
8	修改	836-GL1-G208		36	1181.5	2727.0	1	3.222	
9	修改	836-GL1-G209		36	1179.0	2727.0	6	19.291	
10	修改	836-GL1-G210		36	1162.0	2727.0	2	6.338	弧形玻璃, 加工圖見836-GL1-G210
11	修改	836-GL1-G211		36	1340.0	2727.0	1	3.654	弧形玻璃, 加工圖見836-GL1-G211
12	修改	836-GL1-G212		36	1286.5	2727.0	1	3.508	弧形玻璃, 加工圖見836-GL1-G212
13		836-GL1-G201A		36	1208.0	2187.5	5	13.213	
14		836-GL1-G202A		36	1183.0	2187.5	3	7.763	
15		836-GL1-G203A		36	1214.0	2187.5	2	5.311	
16		836-GL1-G205A		36	1210.0	2187.5	1	2.647	
17		836-GL1-G206A		36	1185.0	2187.5	12	31.106	
18		836-GL1-G207A		36	1177.5	2187.5	7	18.030	
19		836-GL1-G208A		36	1181.5	2187.5	1	2.585	
20		836-GL1-G209A		36	1179.0	2187.5	6	15.474	
21		836-GL1-G203B		36	1214.0	1174.0	1	1.425	
22		836-GL1-G205B		36	1210.0	1174.0	1	1.421	
23		836-GL1-G206B		36	1185.0	1174.0	2	2.782	
24		836-GL1-G210A		36	1195.0	1174.0	1	1.403	

應用玻璃B.M.表

項目類別: WW3

批准:

日期:

A/C Code:

B.M.編號: 修改版本: D

總計玻璃面積 (平方米): 287.527

此BM依據

序號	修改內容	玻璃圖號	顏色與類型	厚度 (mm)	玻璃尺寸			數量 (塊)	總面積 (平方米)	備註
					寬度 (mm)	高度 (mm)				
25		836-GL1-G211A	12mm THK. FRITTED TEMPERED	36	1183.0	1174.0	1	1.389		
26		836-GL1-G212A	GLASS+12mm AIR+12mm THK. TEMPERED	36	1178.0	1174.0	1	1.383		
27		836-GL1-G213A	GLASS I.G.U.	36	1178.0	1174.0	1	1.383		
28		836-GL1-G214A		36	1183.0	1174.0	1	1.389		
29		836-GL1-G215A		36	1180.0	1174.0	1	1.385		
30		836-GL1-G216A		36	1178.0	1174.0	1	1.383		
31							合計	275.95		
32		836-GL4-G1	15mm THK. CLEAR TEMPERED	28.52	1536.0	1238.5	1	1.902	弧形玻璃, 加工圖見836-GL4-G1	
33		836-GL4-G2	GLASS+1.52PVB+12mm THK. CLEAR HEAT STRENGTHEN LAMINATED GLASS	28.52	1664.0	1309.5	1	2.179	弧形玻璃, 加工圖見836-GL4-G2	
34		836-GL4-G3		28.52	1676.0	1227.5	1	2.057	弧形玻璃, 加工圖見836-GL4-G3	
35		836-GL4-G4		28.52	1677.5	1305.5	1	2.190	弧形玻璃, 加工圖見836-GL4-G4	
36		836-GL4-G5		28.52	1678.5	1363.0	1	2.288	弧形玻璃, 加工圖見836-GL4-G5	
37		836-GL4-G6		28.52	1694.5	1471.0	1	2.493	弧形玻璃, 加工圖見836-GL4-G6	
38		836-GL4-G7		28.52	1685.5	1519.0	1	2.560	弧形玻璃, 加工圖見836-GL4-G7	
39		836-GL4-G8		28.52	1669.5	1514.3	1	2.536	弧形玻璃, 加工圖見836-GL4-G8	
40		836-GL4-G9		28.52	1647.5	1558.0	1	2.567	弧形玻璃, 加工圖見836-GL4-G9	
41		836-GL4-G10		28.52	1608.0	1292.0	1	2.078	弧形玻璃, 加工圖見836-GL4-G10	
42		836-GL4-G11		28.52	1585.0	1156.5	1	1.833	弧形玻璃, 加工圖見836-GL4-G11	
							合計	11.57		
							總計:	106	287.53	


玻璃送地盤

15/4.3

弧形玻璃, 加工圖見836-GL4-G1

- 1) 本表中所有採用之玻璃為信義玻璃廠出品之玻璃原片
- 2) 本表中所有玻璃對角線尺寸偏差要求不超過正負2mm。
- 3) 本表中所有玻璃要求粗磨邊處理並倒棱角。
- 4) 本表中不同種類玻璃參照玻璃加工圖加工。

已補回玻璃圖案, 可生

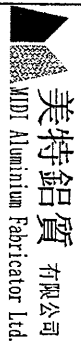

美特鋁質 有限公司  
MIDI Aluminium Fabricator Ltd.

工程號:		J-836		計算:	曾建平		日期:	13/9/2018		送呈:	胡哥		
地盤名稱:		日出康城		核對:			日期:			副本:			
廠用玻璃B.M.表		項目類別:	WW3		批准:			日期:			A/C Code:		
BM編號:	修改版次:				總計玻璃面積 (平方米):			271.395		此BM依據			
序號	修改內容	玻璃圖號	顏色與類型		厚度 (mm)	玻璃尺寸		數量 (塊)	總面積 (平方米)		備注		
						寬度 (mm)	高度 (mm)						
<p>5) 本表中所有強化玻璃均需HEAT SOAK TEST。</p> <p>6) 本表中所有強化玻璃之入爐方向均以寬度方向進入。</p> <p>7) 本表中所有玻璃成品送交東莞美而特廠，每次交貨時須齊層、齊款、齊數量，每次來貨之具體數量由美而特廠生產統籌部提供。</p> <p>8) 本表中所有玻璃成品均需注明室內外面及其玻璃編號，以便識別。</p>													

40



美特鋁質 有限公司  
MIDI Aluminium Fabricator Ltd.


工程號

J-836

地盤

日出康城(WW3)

15mm THK. CLEAR TEMPERED GLASS+1.52PVB+  
12mm THK. CLEAR **HEAT STRENGTHENED** GLASS  
填充圖案詳細見WW3-FD1, 圖案顏色為白色

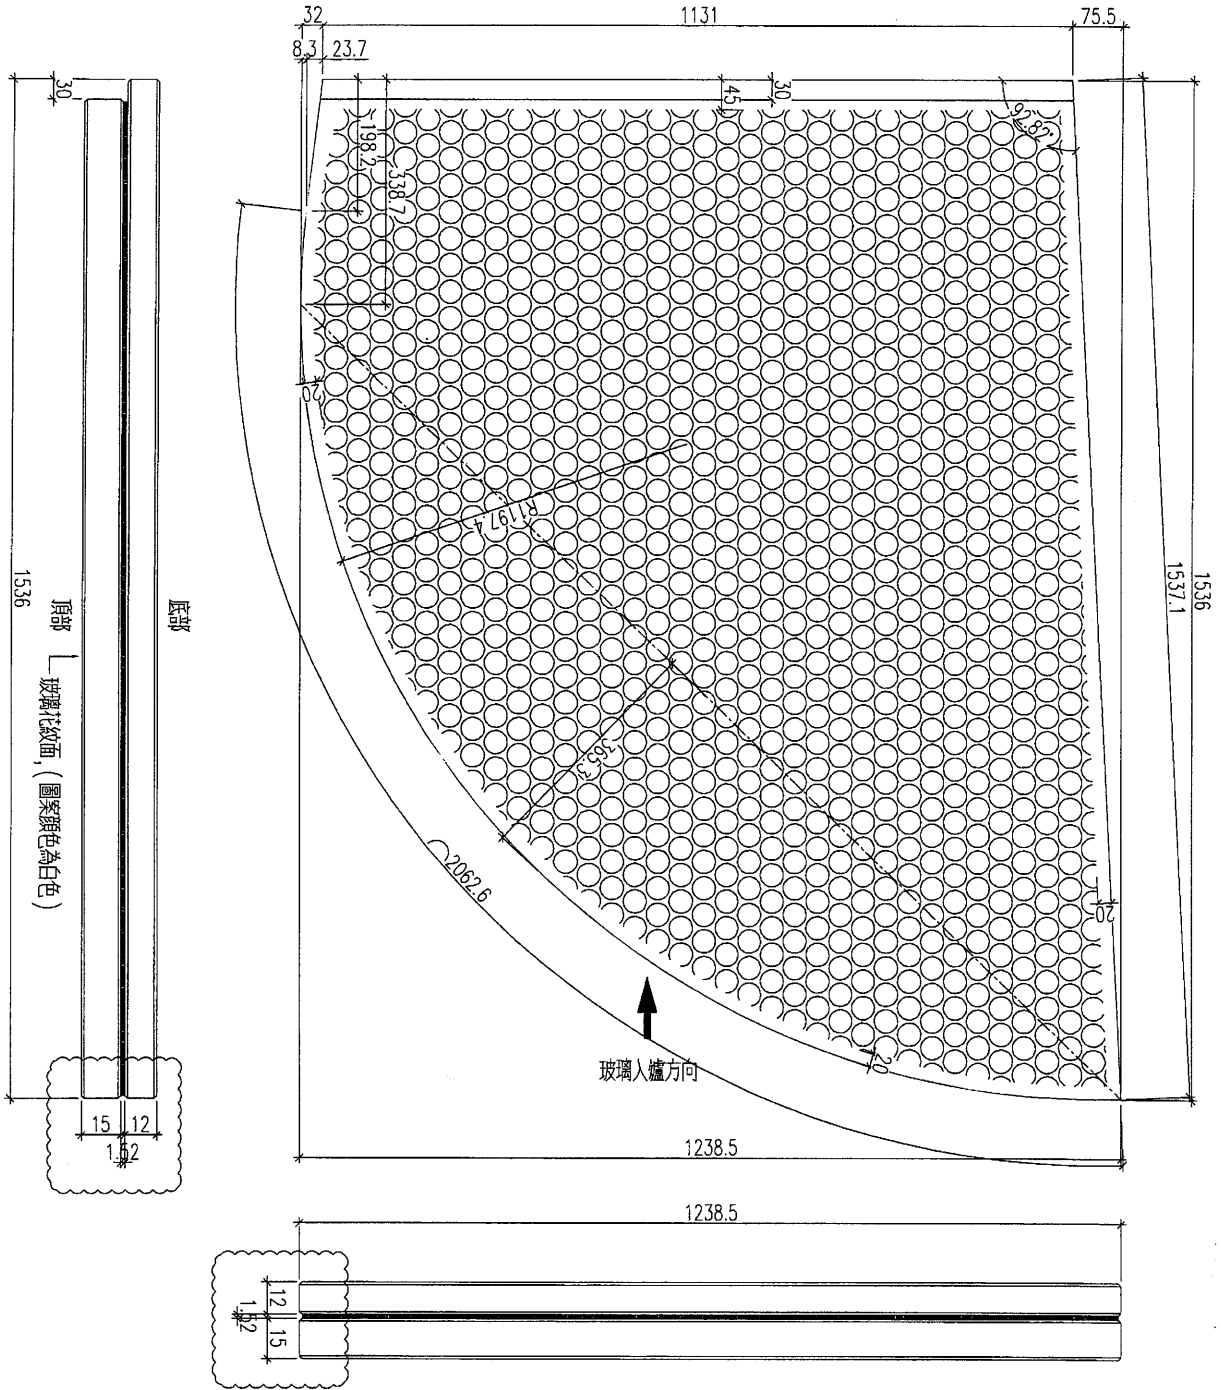

名稱	玻璃加工圖	制圖	黃漢卿	2018.9.6	修改	A	
材料		復核			日期	2019.2.25	
顏色		批准			圖號	836-GL4-G1	



美特鋁質 有限公司  
MIDI Aluminium Fabricator Ltd.


工程號

J-836

地盤

日出康城(WW3)

15mm THK. CLEAR TEMPERED GLASS+1.52PVB+  
12mm THK. CLEAR **HEAT STRENGTHENED** GLASS  
填充圖案詳見WW3-FD1, 圖案顏色為白色

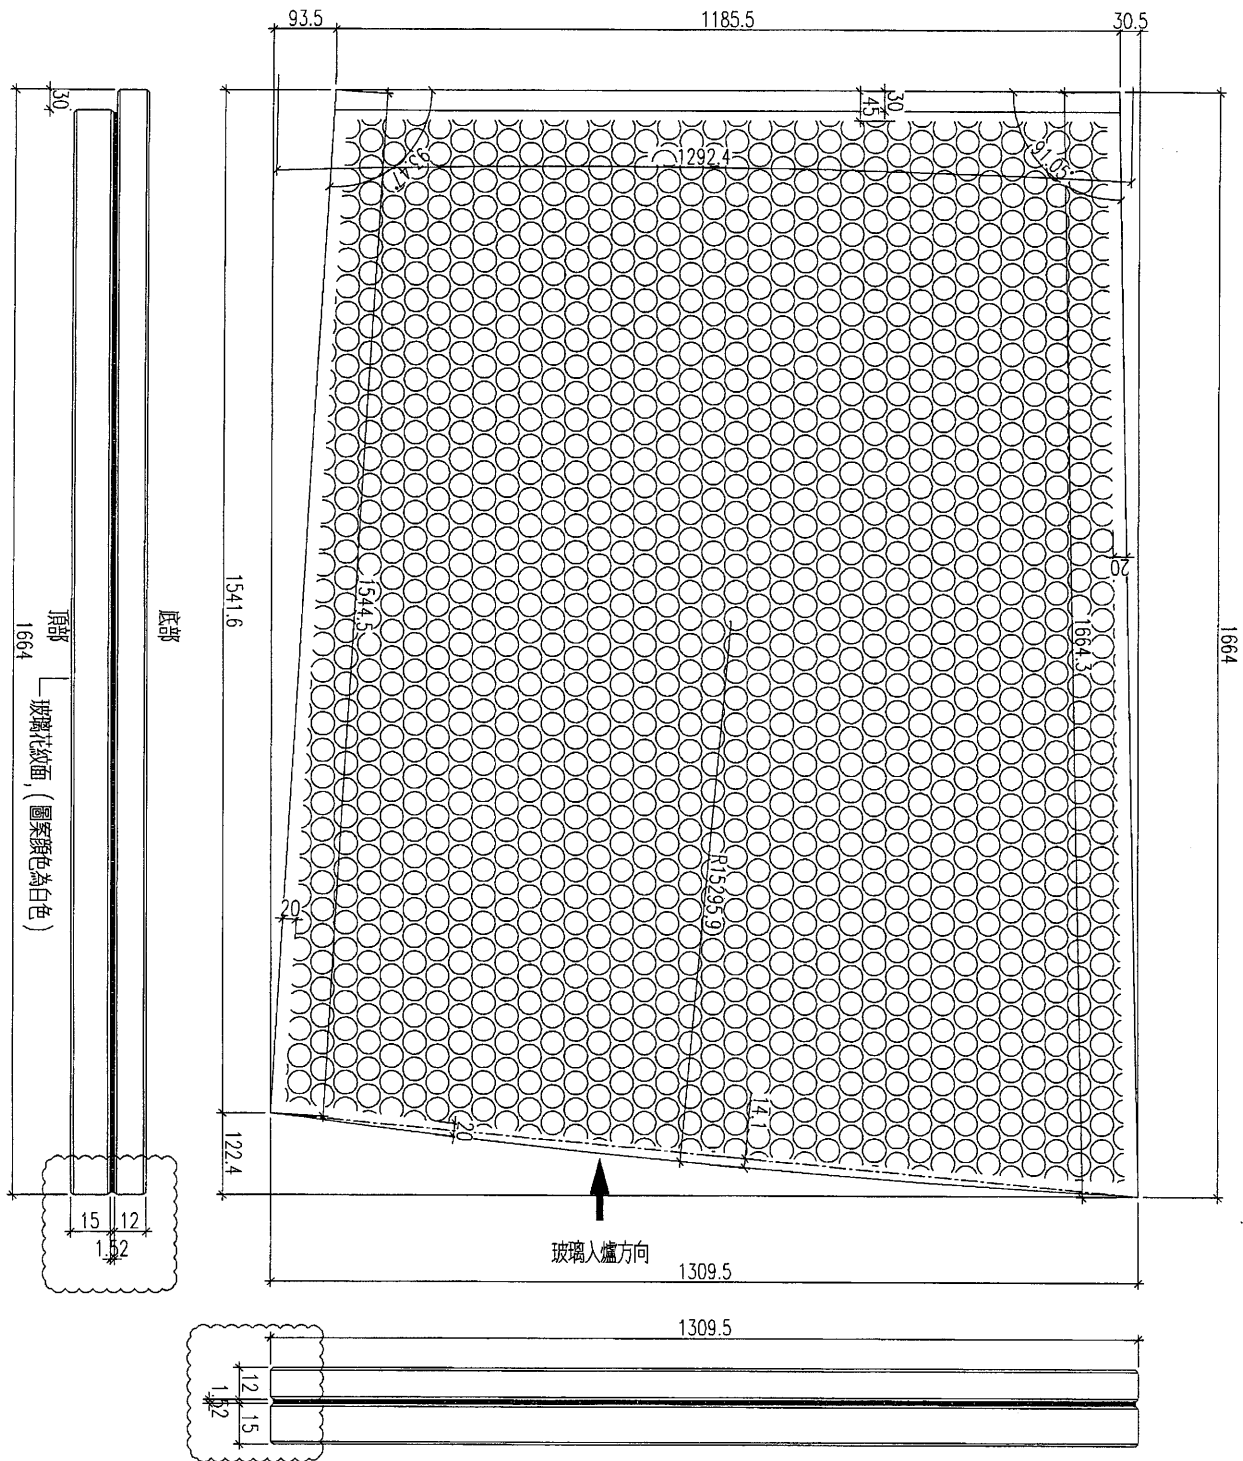


名稱	玻璃加工圖	制圖	黃漢卿	2018.9.6	修改	A		
材料		復核			日期	2019.2.25		
顏色		批准			圖號	836-GL4-G2		



美特鋁質 有限公司  
MIDI Aluminium Fabricator Ltd.

工程號 J-836 地盤 日出康城(WW3)

15mm THK. CLEAR TEMPERED GLASS+1.52PVB+  
12mm THK. CLEAR **HEAT STRENGTHENED** GLASS  
填充圖案詳見WW3-FD1, 圖案顏色為白色

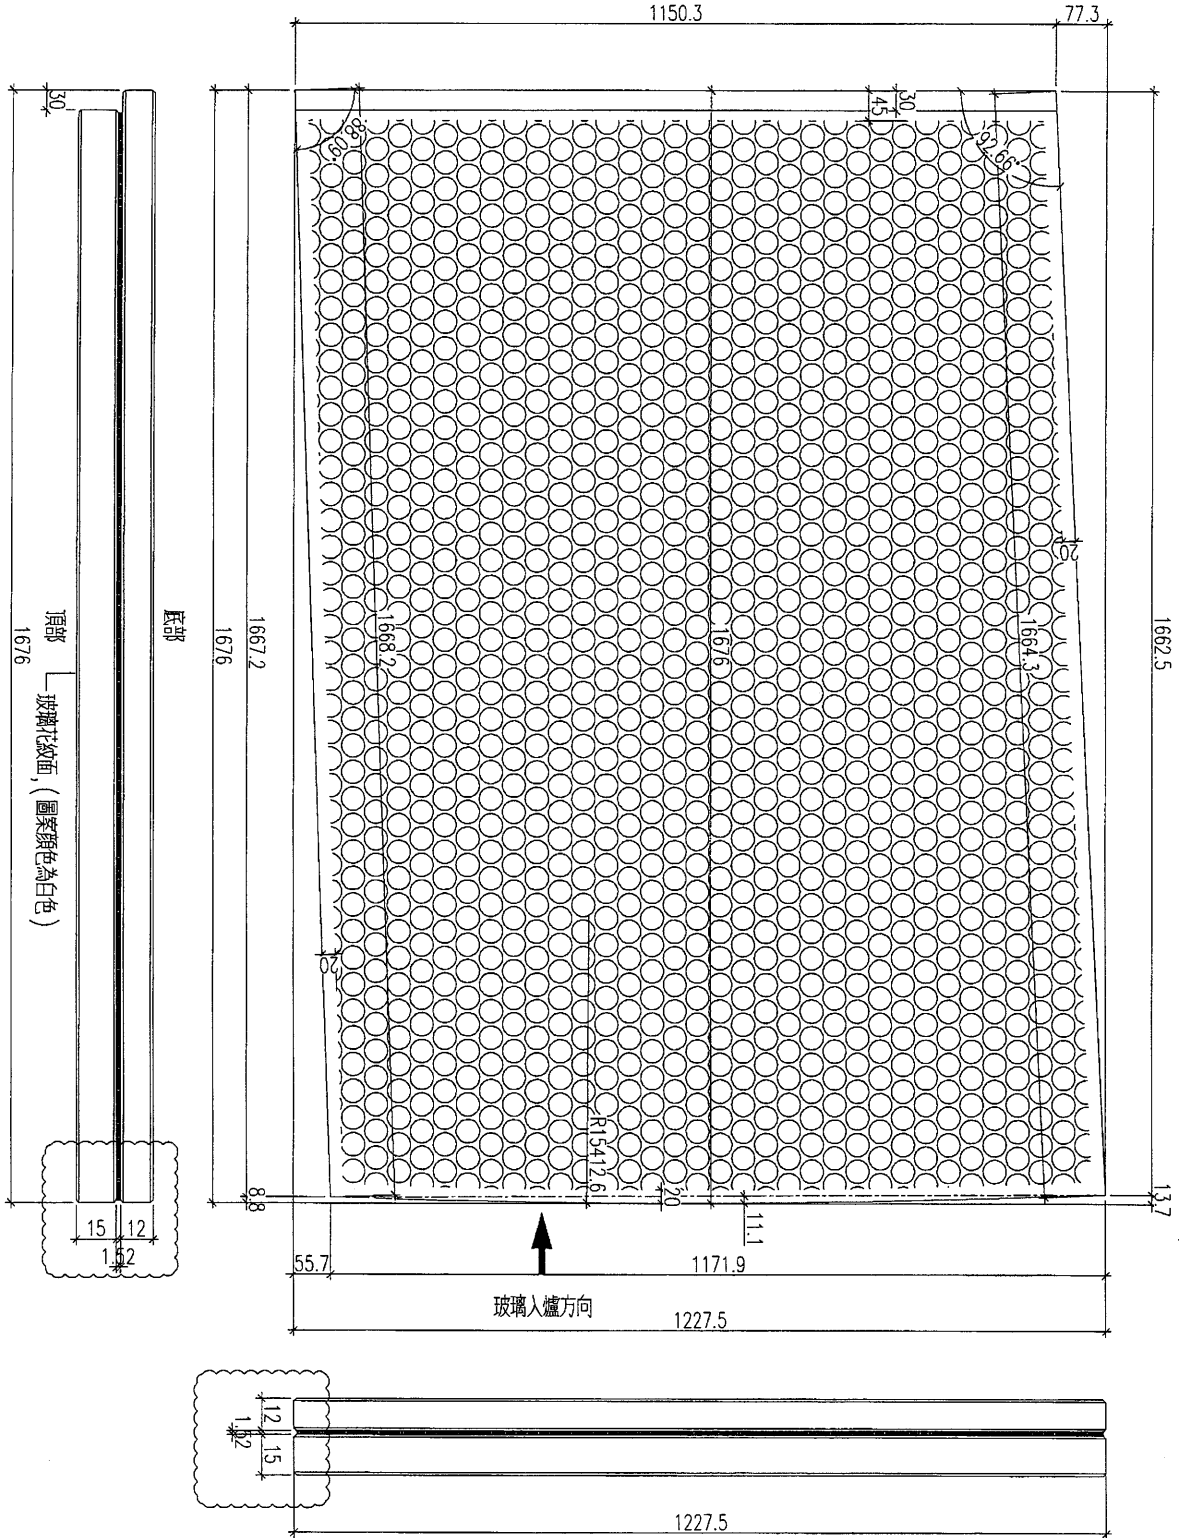


名稱	玻璃加工圖	制圖	黃漢卿	2018.9.6	修改	A	
材料		復核			日期	2019.2.25	
顏色		批准			圖號	836-GL4-G3	



美特鋁質 有限公司  
MIDI Aluminium Fabricator Ltd.

15mm THK. CLEAR TEMPERED GLASS+1.52PVB+  
12mm THK. CLEAR **HEAT STRENGTHENED** GLASS  
填充圖案詳細見WW3-FD1, 圖案顏色為白色

工程號	J-836	地盤	日出康城(WW3)
-----	-------	----	-----------

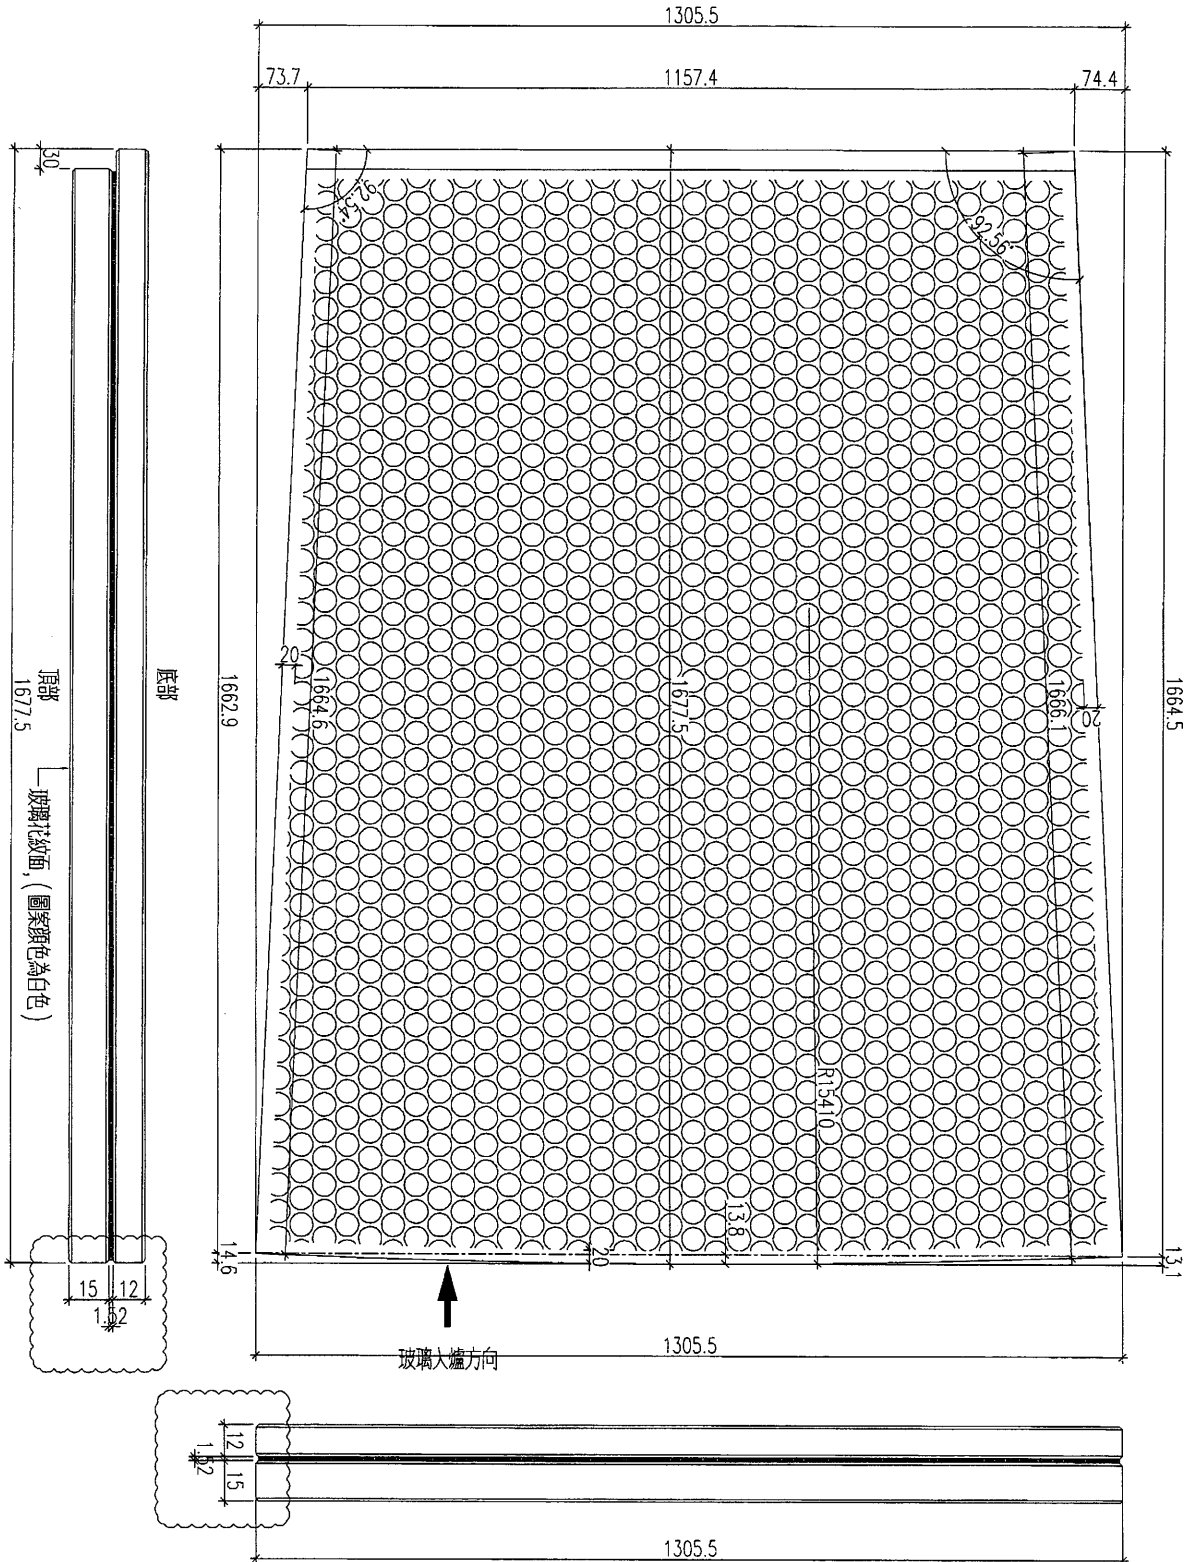


名稱	玻璃加工圖	制圖	黃漢卿	2018.9.6	修改	A		
材料		復核			日期	2019.2.25		
顏色		批准			圖號	836-GL4-G4		



美特鋁質 有限公司  
MIDI Aluminium Fabricator Ltd.

15mm THK. CLEAR TEMPERED GLASS+1.52PVB+  
12mm THK. CLEAR **HEAT STRENGTHENED** GLASS  
填充圖案詳細見WW3-FD1, 圖案顏色為白色

工程號	J-836	地盤	日出康城(WW3)
-----	-------	----	-----------

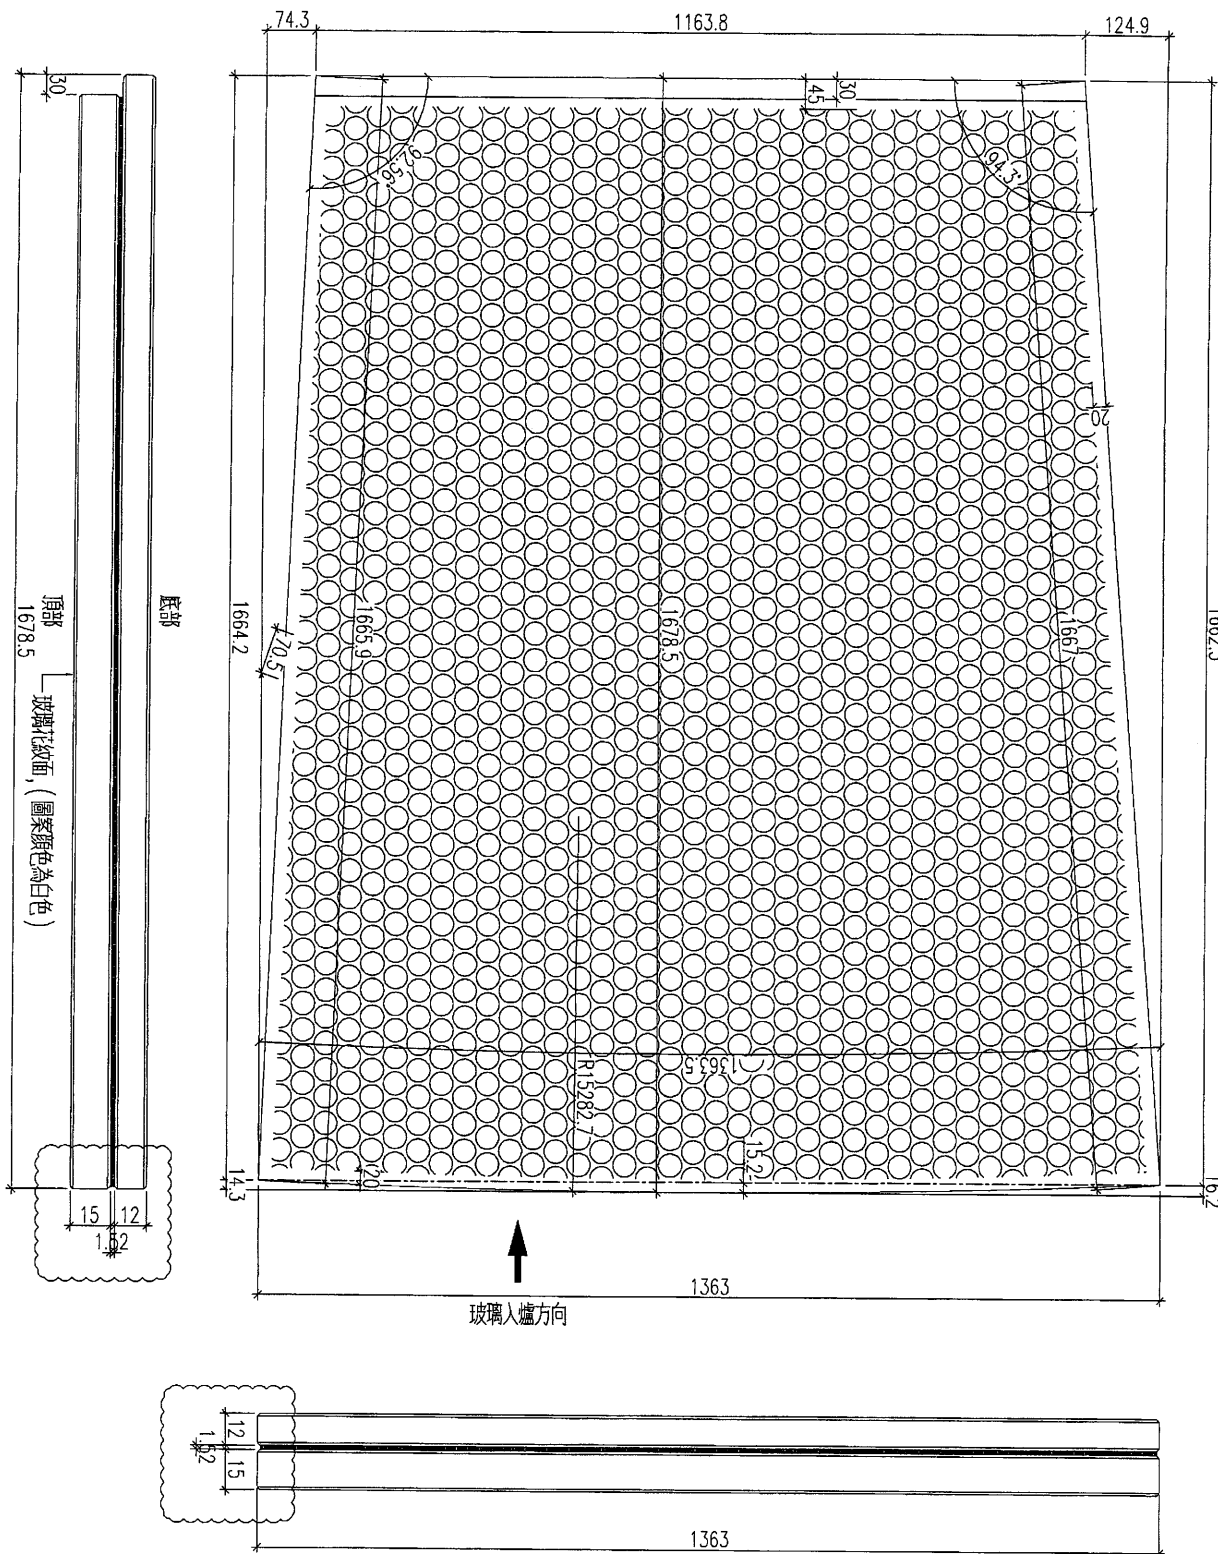

名稱	玻璃加工圖	制圖	黃漢卿	2018.9.6	修改	A	
材料		復核			日期	2019.2.25	
顏色		批准			圖號	836-GL4-G5	



美特鋁質 有限公司  
MIDI Aluminium Fabricator Ltd.


工程號

J-836

地盤

日出康城(WW3)

15mm THK. CLEAR TEMPERED GLASS+1.52PVB+  
12mm THK. CLEAR **HEAT STRENGTHENED** GLASS  
填充圖案詳見WW3-FD1, 圖案顏色為白色

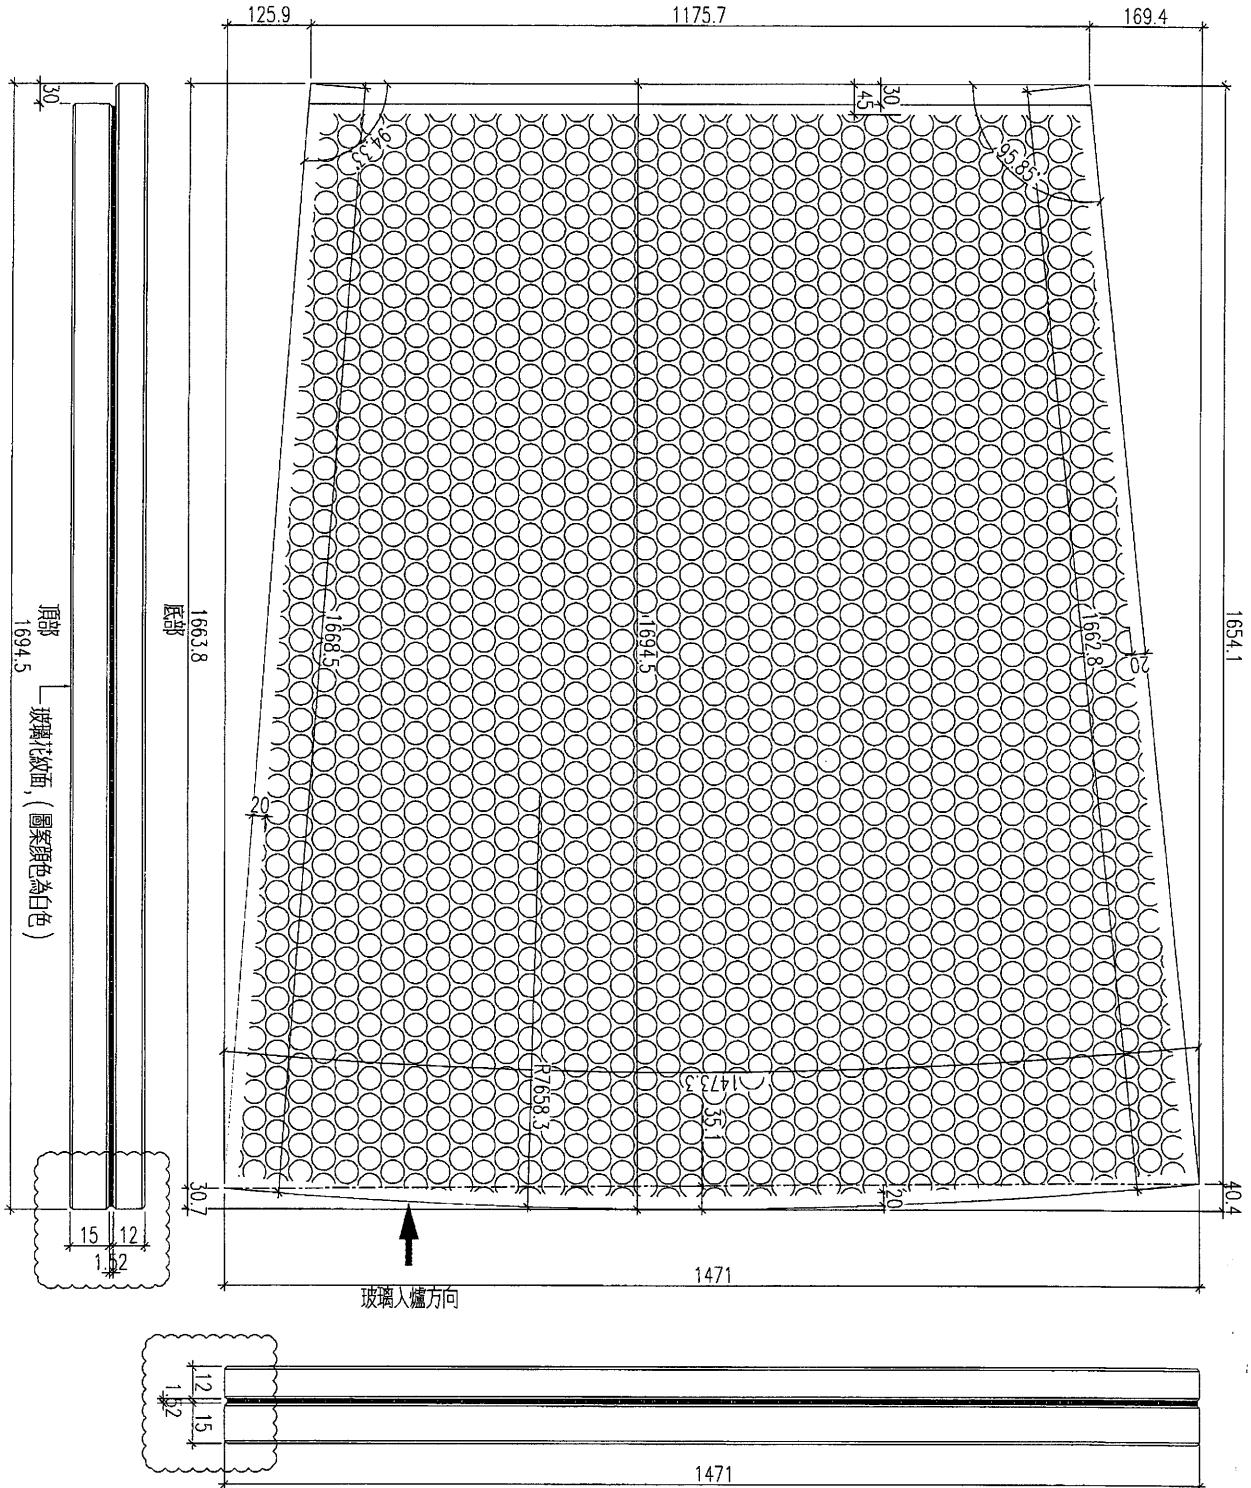

名稱	玻璃加工圖	制圖	黃漢卿	2018.9.6	修改	A	
材料		復核			日期	2019.2.25	
顏色		批准			圖號	836-GL4-G6	



美特鋁質 有限公司  
MIDI Aluminium Fabricator Ltd.


工程號

J-836

地盤

日出康城 (WW3)

15mm THK. CLEAR TEMPERED GLASS+1.52PVB+  
12mm THK. CLEAR **HEAT STRENGTHENED** GLASS  
填充圖案詳細見WW3-FD1, 圖案顏色為白色

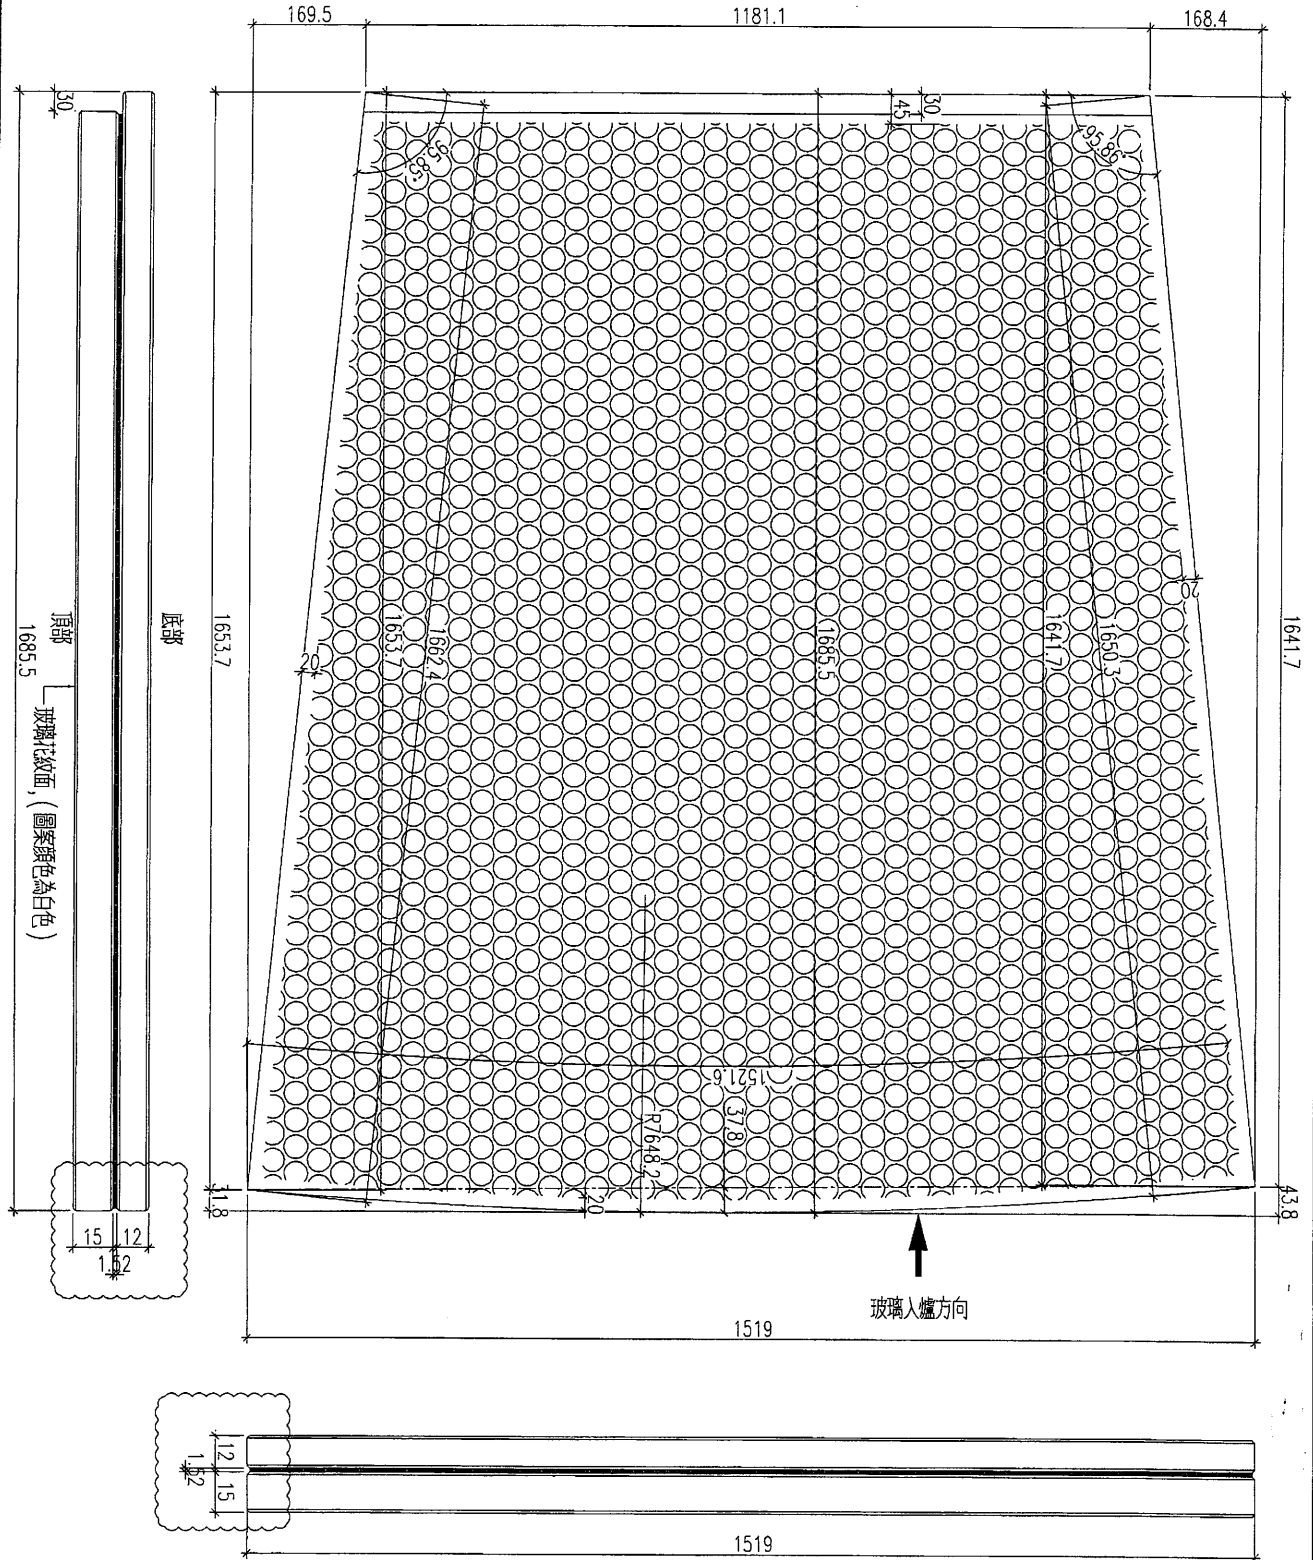

名稱	玻璃加工圖	制圖	黃漢卿	2018.9.6	修改	A		
材料		復核			日期	2019.2.25		
顏色		批准			圖號	836-GL4-G7		



美特鋁質 有限公司  
MIDI Aluminium Fabricator Ltd.


工程號

J-836

地盤

日出康城(WW3)

15mm THK. CLEAR TEMPERED GLASS+1.52PVB+  
12mm THK. CLEAR **HEAT STRENGTHENED** GLASS  
填充圖案詳見WW3-FD1, 圖案顏色為白色

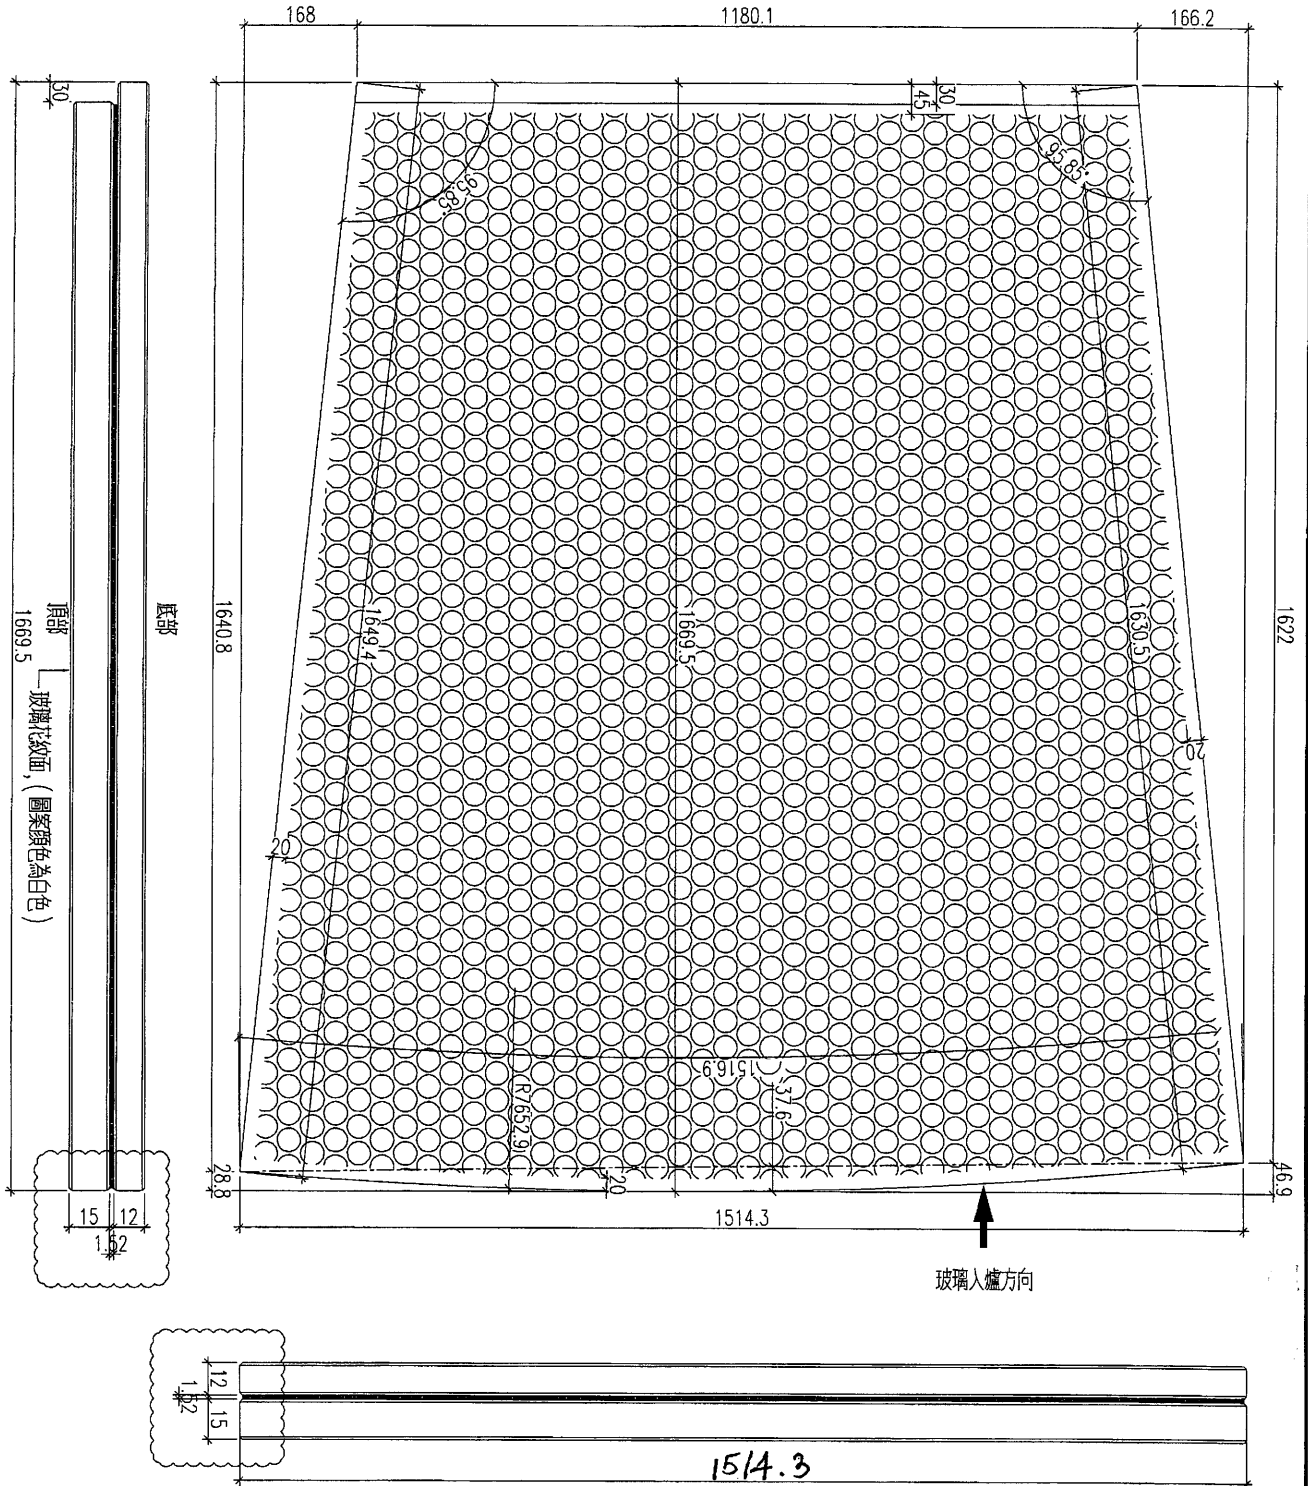


名稱	玻璃加工圖	制圖	黃漢卿	2018.9.6	修改	A	
材料		復核			日期	2019.2.25	
顏色		批准			圖號	836-GL4-G8	



美特鋁質 有限公司  
MIDI Aluminium Fabricator Ltd.

工程號 J-836 地盤 日出康城 (WW3)

15mm THK. CLEAR TEMPERED GLASS+1.52PVB+  
12mm THK. CLEAR **HEAT STRENGTHENED** GLASS  
填充圖案詳細見WW3-FD1, 圖案顏色為白色

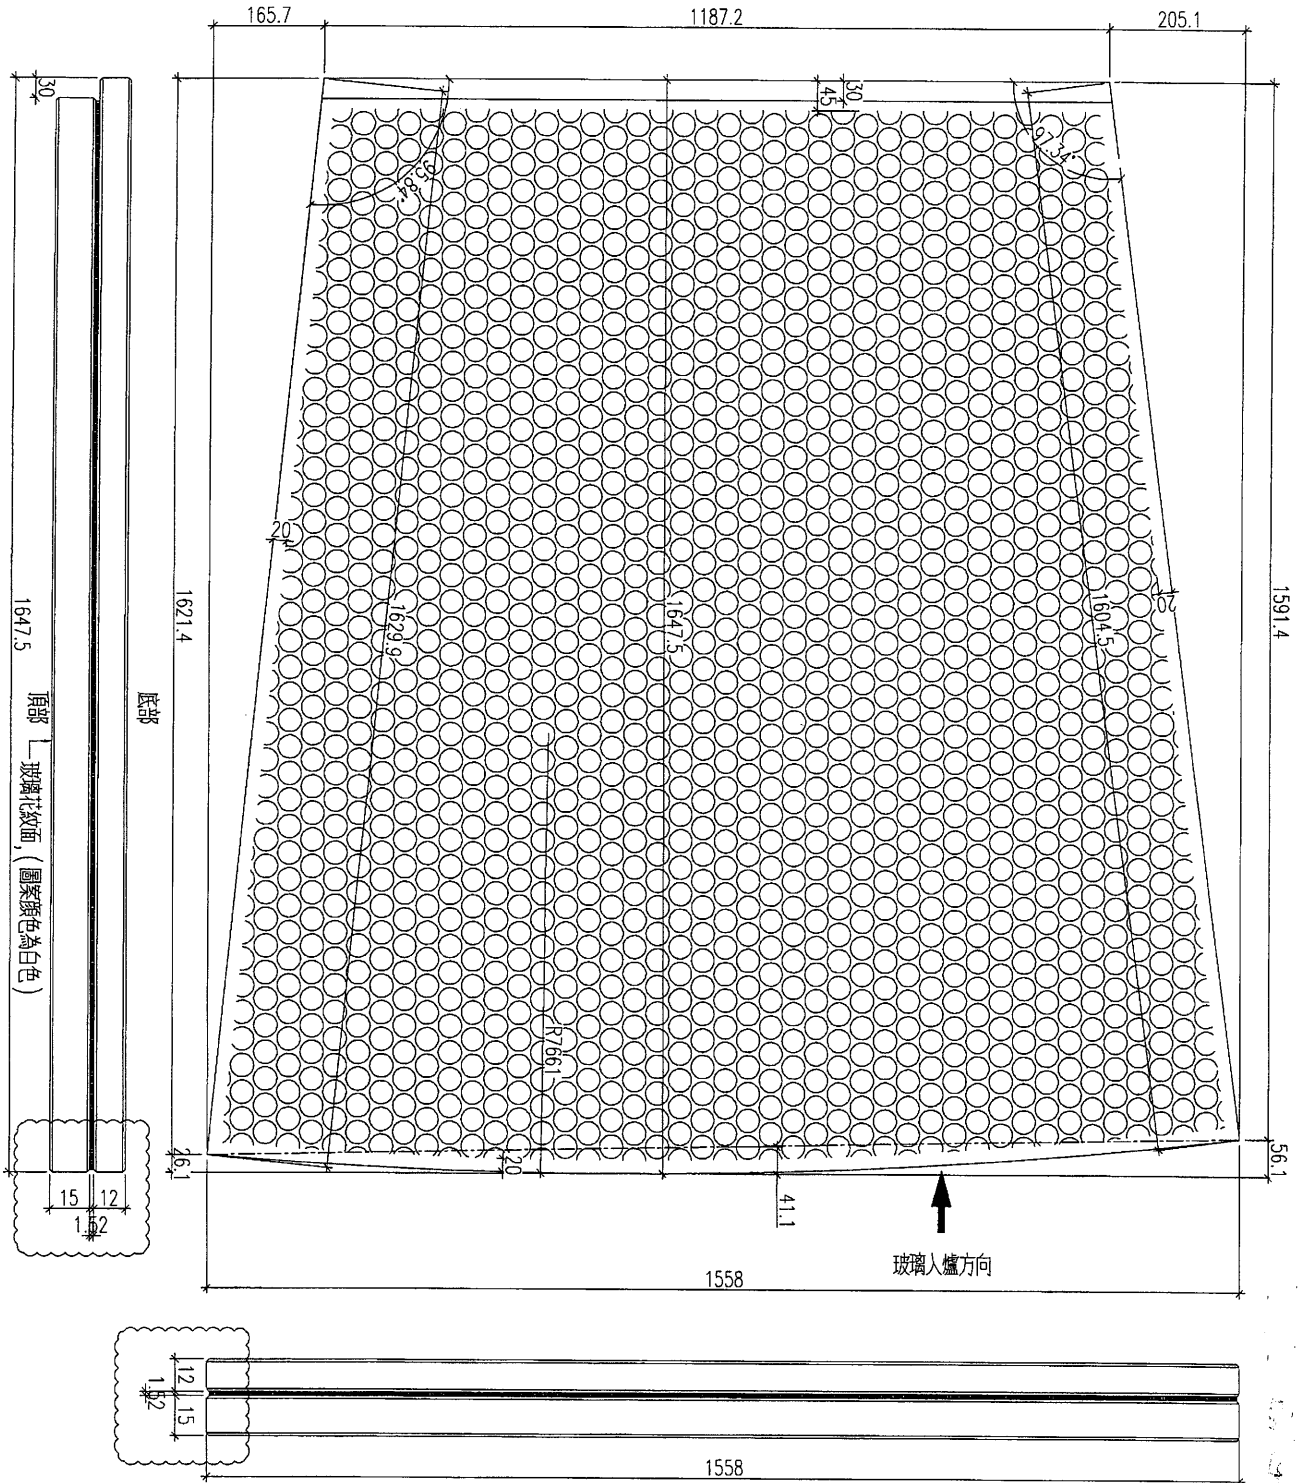

名稱	玻璃加工圖	制圖	黃漢卿	2018.9.6	修改	A	
材料		復核			日期	2019.2.25	
顏色		批准			圖號	836-GL4-G9	

13


EG-DWG3



美特鋁質 有限公司  
MIDI Aluminium Fabricator Ltd.

工程號 J-836 地盤 日出康城 (WW3)

15mm THK. CLEAR TEMPERED GLASS+1.52PVB+  
12mm THK. CLEAR **HEAT STRENGTHENED** GLASS  
填充圖案詳見WW3-FD1, 圖案顏色為白色

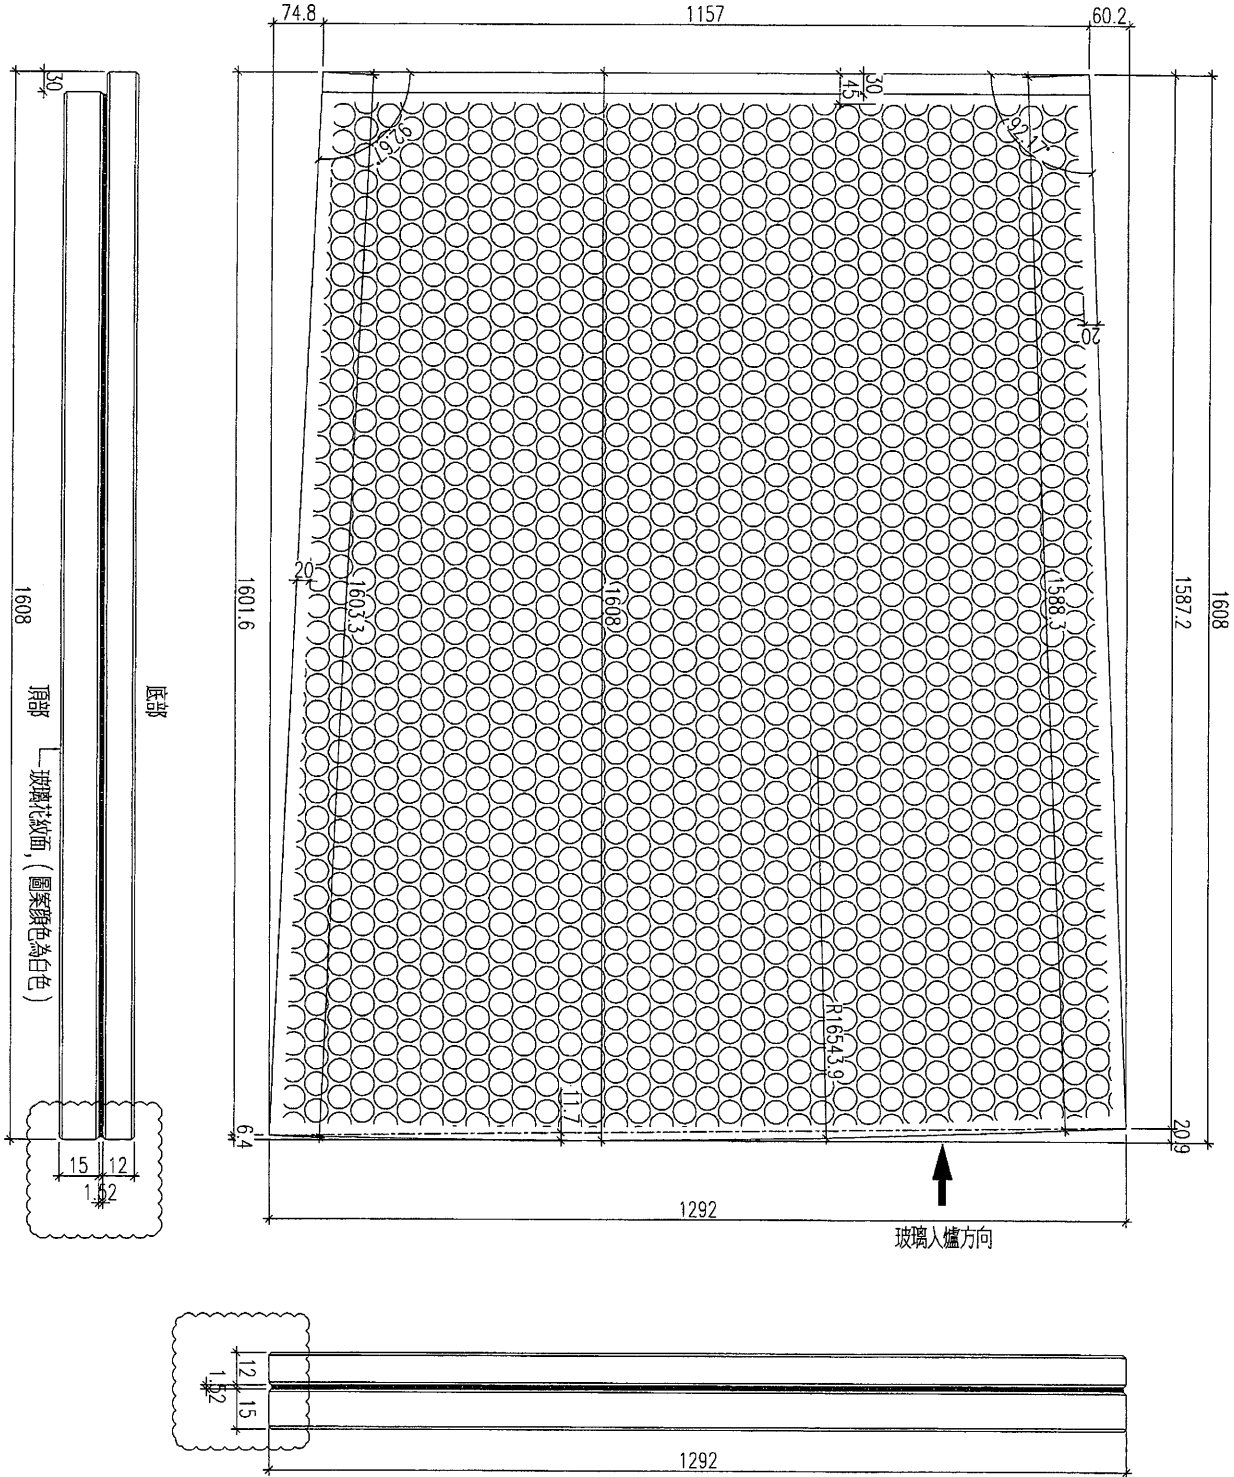

名稱	玻璃加工圖	制圖	黃漢卿	2018.9.6	修改	A	
材料		復核			日期	2019.2.25	
顏色		批准			圖號	836-GL4-G10	



美特鋁質 有限公司  
MIDI Aluminium Fabricator Ltd.




工程號

J-836

地盤

日出康城 (WW3)

15mm THK. CLEAR TEMPERED GLASS+1.52PVB+  
12mm THK. CLEAR **HEAT STRENGTHENED** GLASS  
填充圖案詳見WW3-FD1, 圖案顏色為白色

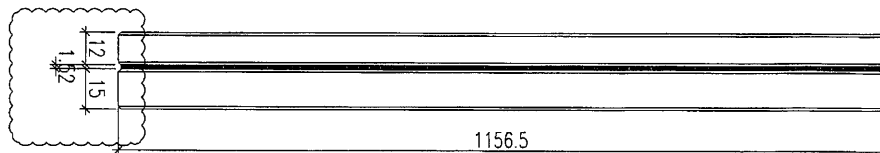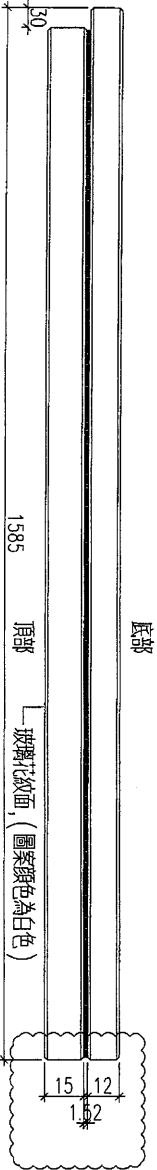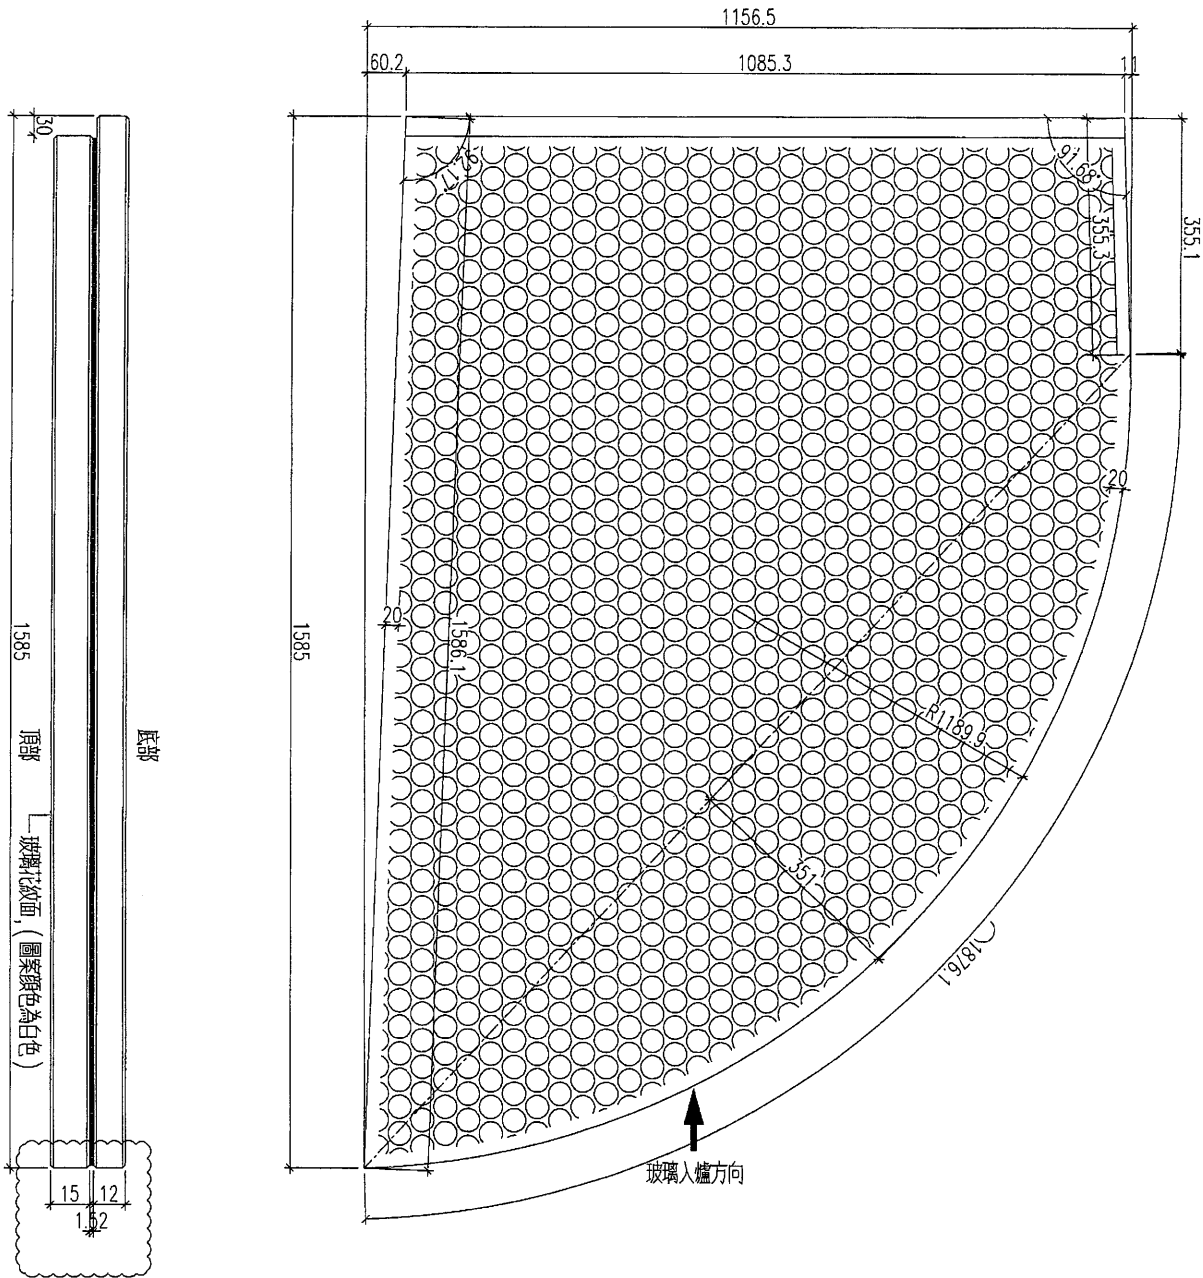

名稱	玻璃加工圖	制圖	黃漢卿	2018.9.6	修改	A	
材料		復核			日期	2019.2.25	
顏色		批准			圖號	836-GL4-G11	





美特鋁質 有限公司  
MIDI Aluminium Fabricator Ltd.


玻璃填充示意圖

工程號	J-836	地盤	日出康城(WW3)
-----	-------	----	-----------

原EI/0003/19 新增

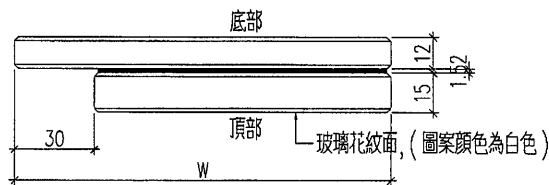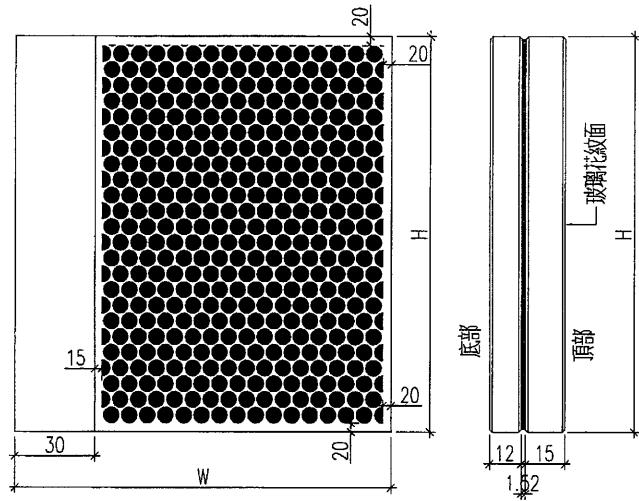


放大看

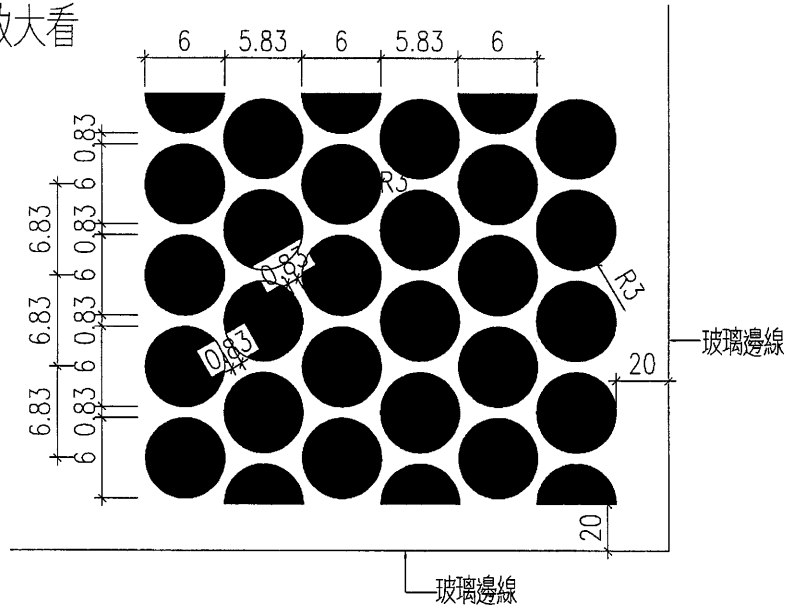

名稱	玻璃花紋填充示意圖	制圖	黃漢卿	2018.9.6	修改		
材料		復核			日期		
顏色		批准			圖號	WW3-FD1	

1 PARTIAL ELEVATION OF WINDOW WALL  
2001 (ALL R.C. STRUCTURAL INFORMATION UNDER SEPARATED SUBMISSION)

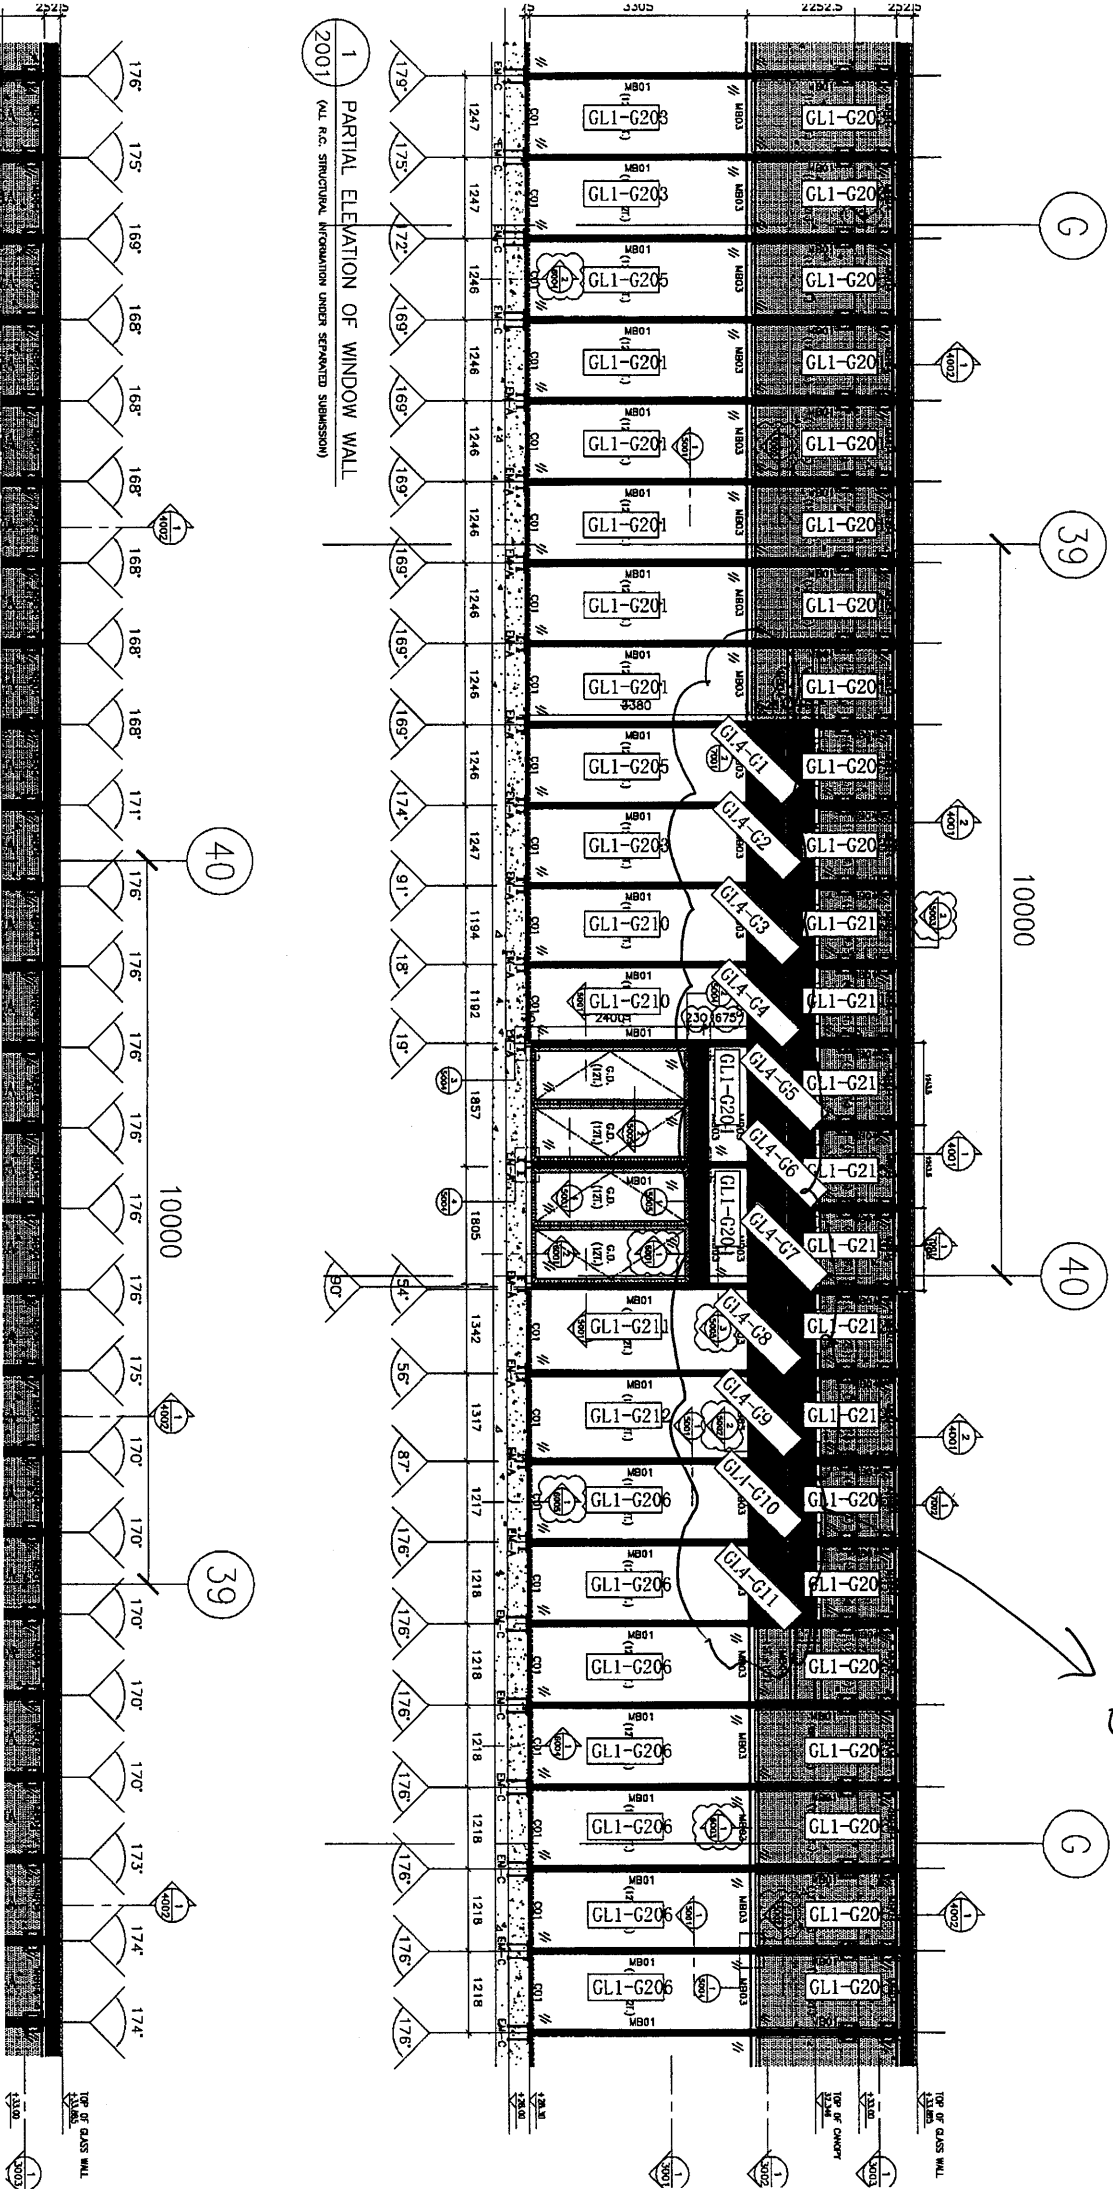

G

39

40

G

176° 175° 169° 168° 168° 168° 168° 168° 168° 168° 168° 171° 176° 176° 176° 176° 176° 176° 176° 175° 170° 170° 170° 170° 173° 174° 174°

10000

40

39

10000

Canopy like this.

TOP OF GLASS WALL

TOP OF CHAMFER

1390

3000

3200

3000

3200

2252.5 2252.5

1247 1247 1246 1246 1246 1246 1246 1246 1246 1246 1246 1246 1247 1194 1192 1857 1805 1342 1317 1217 1218 1218 1218 1218 1218 1218

3000

3000

