

工程指示 / 要求簡箋(E.I.)

工程指示編號：EI/ 0038 /19 修改版次：A  
 工程編號：J836 工程名稱：日出康城7期(平台)  
 工程項目：WW1 玻璃九字框生產修改  
 收件人：生統 發件人：Joe Chan 日期：18/3/2019

要求提供 /  確認 事項：

- |                                    |                                     |                               |
|------------------------------------|-------------------------------------|-------------------------------|
| <input type="checkbox"/> 初步鋁料 B.M. | <input type="checkbox"/> 加工拆圖，然後生產  | <input type="checkbox"/> 尺寸表  |
| <input type="checkbox"/> 正式鋁料 B.M. | <input type="checkbox"/> 技術上資料 / 指示 | <input type="checkbox"/> 報價   |
| <input type="checkbox"/> 配件 B.M.   | <input type="checkbox"/> 樣辦或貨品說明書   | <input type="checkbox"/> 分判合約 |
| <input type="checkbox"/> 其他：_____  |                                     |                               |

內容：請依附件資料，加工九字框玻璃。  
 修改內容：由原本的斜鋁巴改為3mm厚鋁巴

請在 31/3/2019 前完成上列要求。

附有關圖紙 / 文件：

3頁

以上項目為：

- 原合約工程包       原合約工程加 / 減脹       新工程報價

原因：-

分發東莞各部門：

- ( ) 生產技術總監  連附件    ( ) 技術部  連附件    ( ) 生產部  連附件    ( ) 機械設計部  連附件  
 ( ) 採購部  連附件    (✓) 生產統籌部  連附件    梅軍  
 ( ) 質檢部  連附件    ( ) 會計部  連附件    ( ) 報關組  連附件    (✓) 其他 王禮秋、小羅  連附件

分發香港各部門：


- ( ) 行政部  連附件    ( ) 會計部  連附件    ( ) 統籌部  連附件    ( ) 工程部地盤科文  連附件  
 ( ) 採購部  連附件    ( ) QS 部  連附件    ( ) 維修部  連附件    ( ) 其他 \_\_\_\_\_  連附件

傳遞編號：HK 0640/19

發件人簽署：


項目經理簽署：

原單元組裝圖

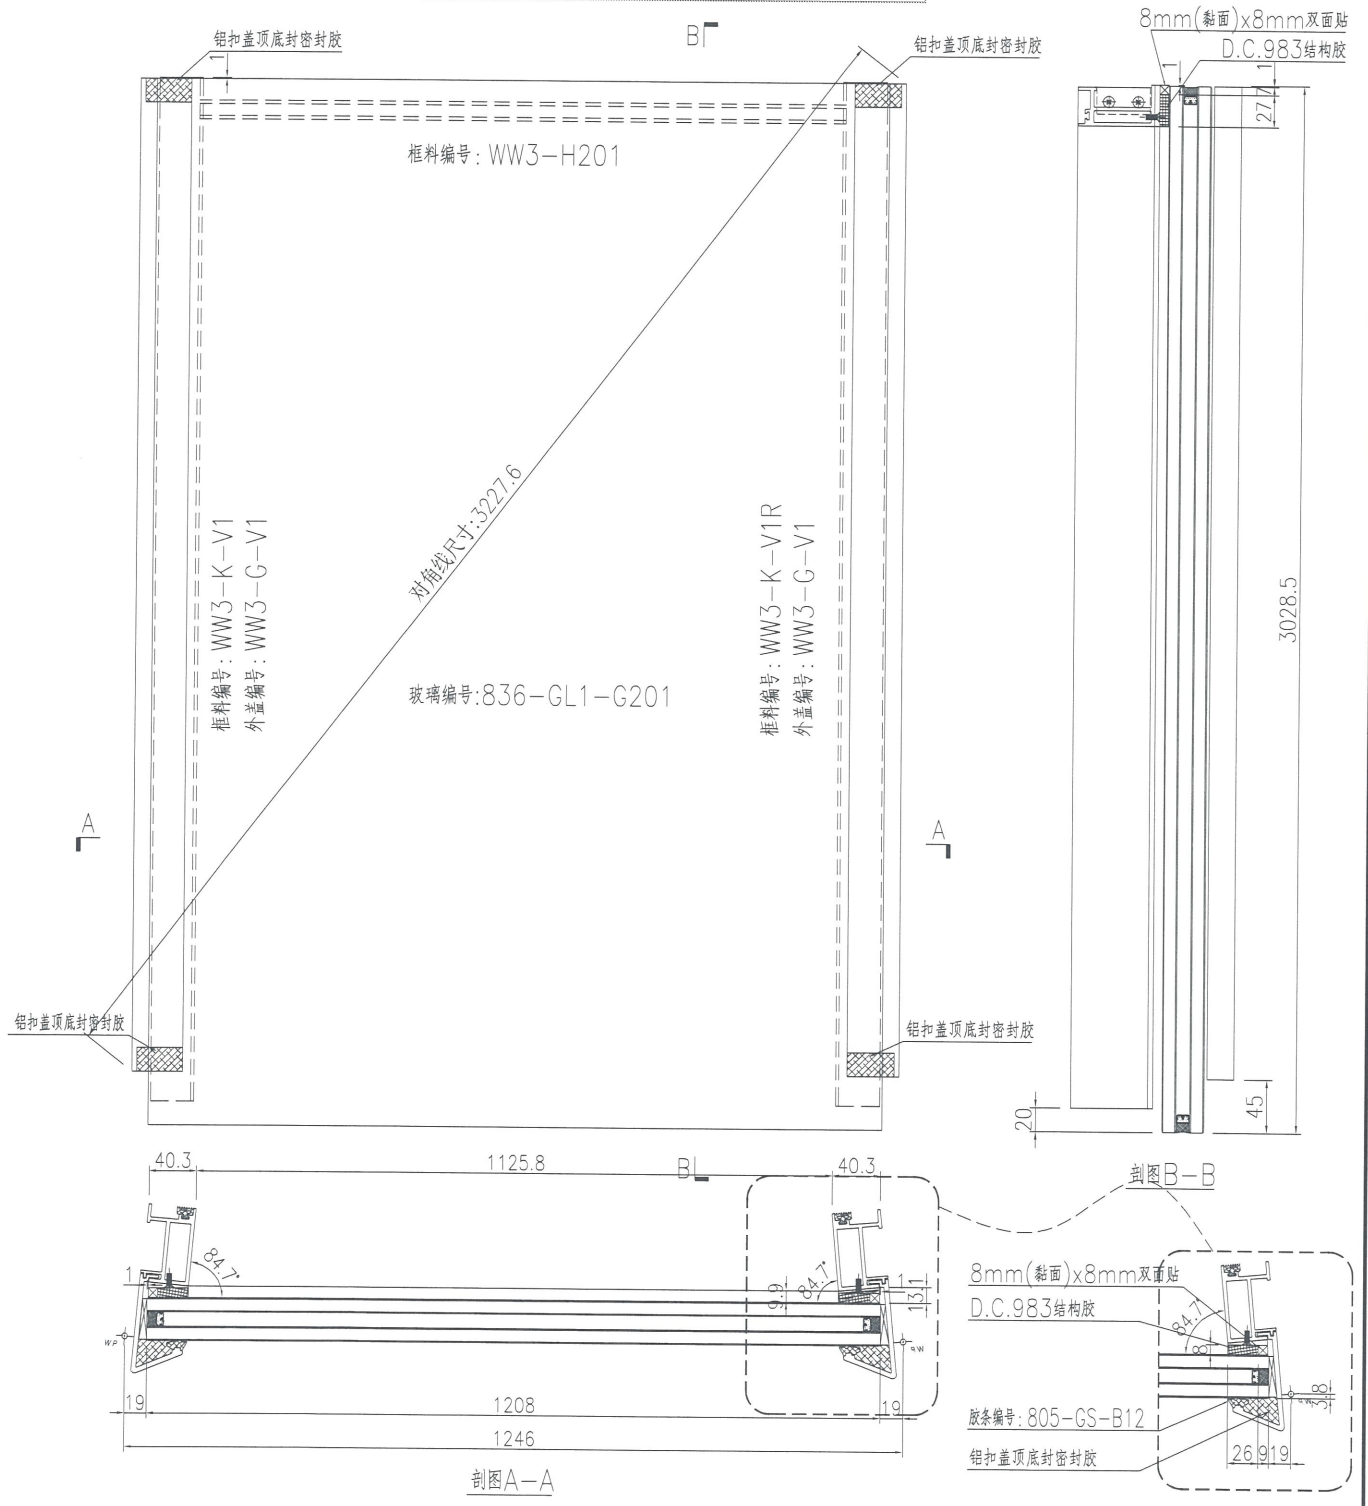


名稱	單元件組框圖	制圖	黃漢卿	2018.10.30	修改		
材料	--	復核			日期		
顏色	TUC51602XL(RY)-3 深灰色	批准			圖號	J836-WW3-G201	

WW3及WW1 九字料樣板

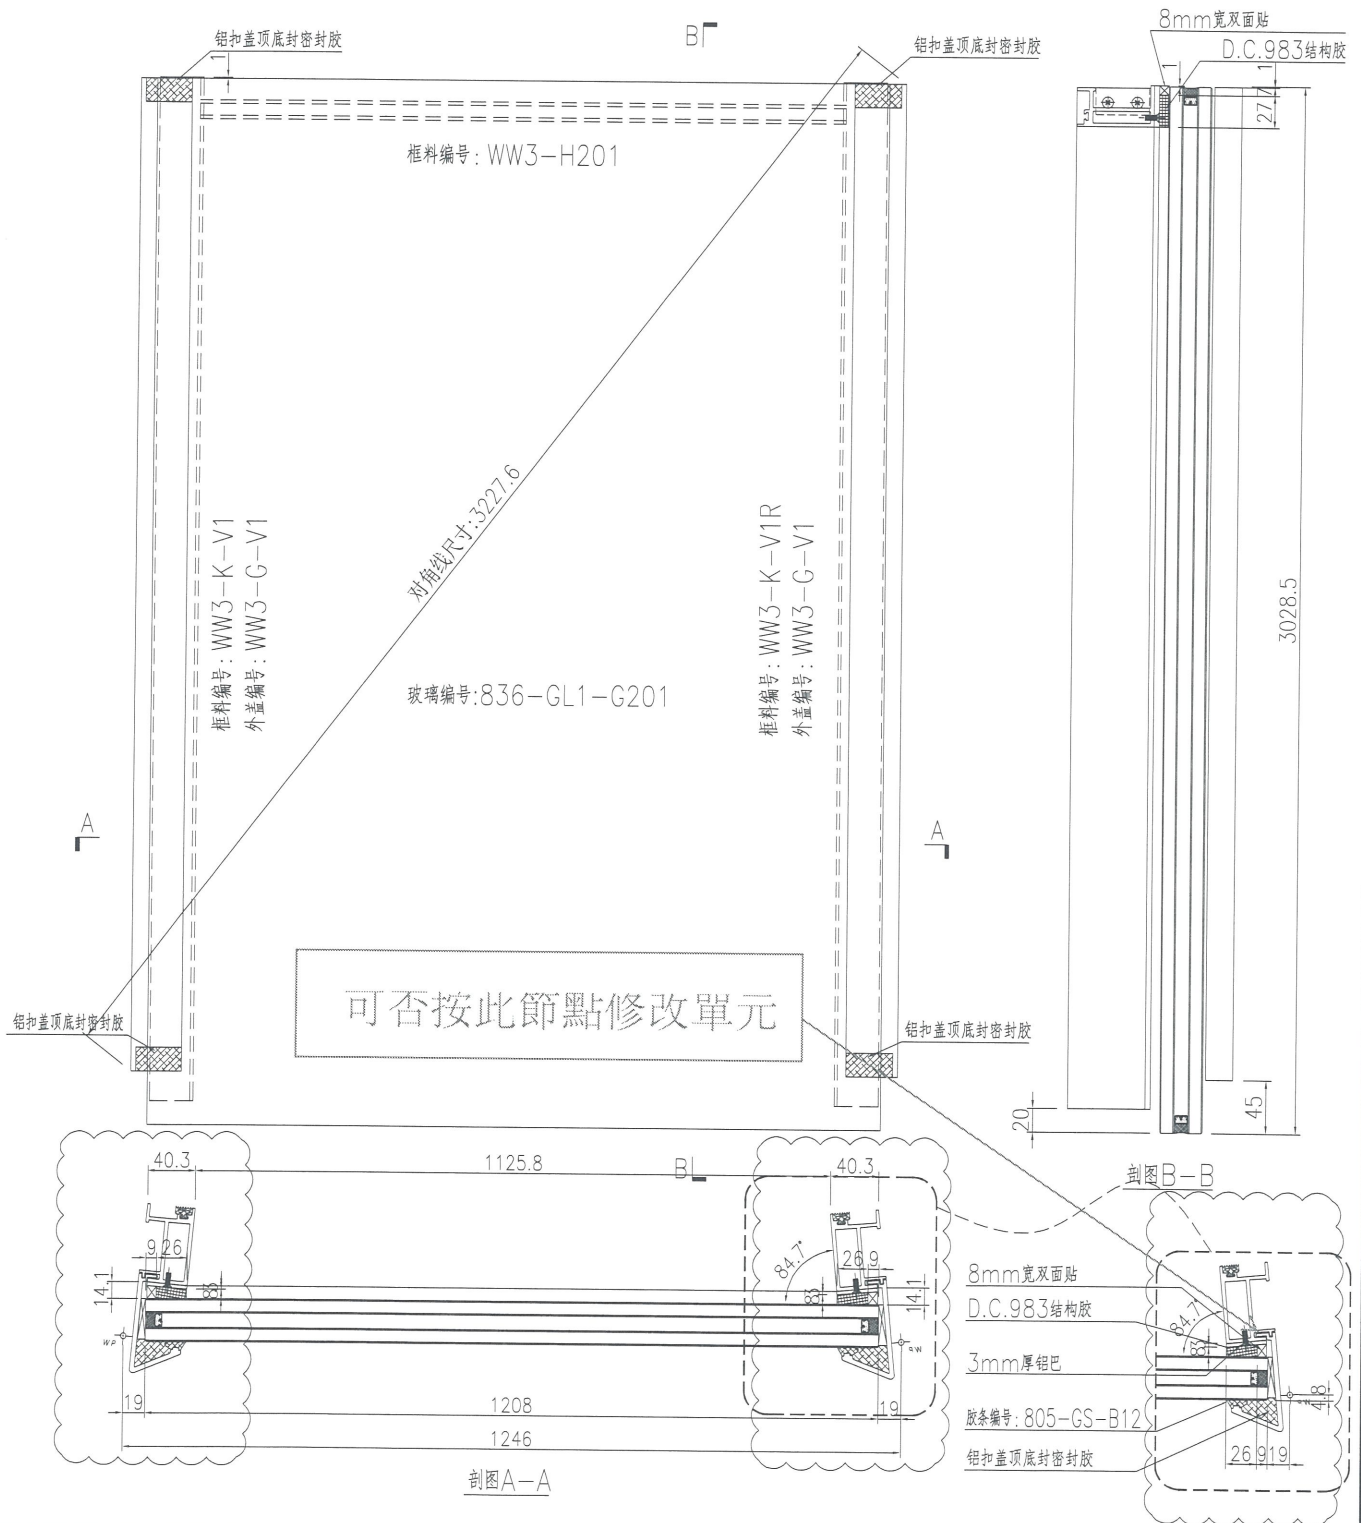

名稱	單元件組框圖	制圖	黃漢卿	2018.10.30	修改		
材料	--	復核			日期		
顏色	TUC51602XL(RY)-3 深灰色	批准			圖號	J836-WW3-G201	

3

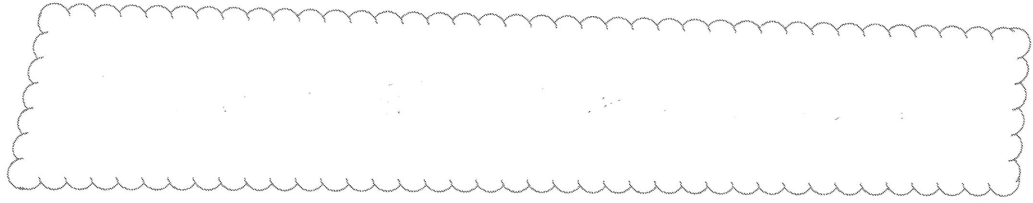

8mm宽双面贴

D.C.983结构胶

3mm厚铝巴

胶条编号: 805-GS-B12

铝扣盖顶底封密封胶

