



工程指示 / 要求簡箋(E.I.)

工程指示編號：EI/ 0038 /19 修改版次：D
 工程編號：J836 工程名稱：日出康城7期(平台)
 工程項目：WW1 九字框生產修改
 收件人：生統 發件人：Joe Chan 日期：29/5/2019

要求提供 / 確認 事項：

- | | | |
|------------------------------------|-------------------------------------|-------------------------------|
| <input type="checkbox"/> 初步鋁料 B.M. | <input type="checkbox"/> 加工拆圖，然後生產 | <input type="checkbox"/> 尺寸表 |
| <input type="checkbox"/> 正式鋁料 B.M. | <input type="checkbox"/> 技術上資料 / 指示 | <input type="checkbox"/> 報價 |
| <input type="checkbox"/> 配件 B.M. | <input type="checkbox"/> 樣辦或貨品說明書 | <input type="checkbox"/> 分判合約 |
| <input type="checkbox"/> 其他：_____ | | |

內容：有關加工圖 J836-WW1-ZK57 和
 J836-WW1-ZK58 有加工修，
 請依附件資料加工組裝玻璃。

請在 20/6/2019 前完成上列要求。

附有關圖紙 / 文件：

9 頁

以上項目為：

- 原合約工程包 原合約工程加 / 減賬 新工程報價

原因：-

分發東莞各部門：

- | | | | | | | | |
|---------------------------------|------------------------------|---|---|------------------------------|------------------------------|--|------------------------------|
| <input type="checkbox"/> 生產技術總監 | <input type="checkbox"/> 連附件 | <input type="checkbox"/> 技術部 | <input type="checkbox"/> 連附件 | <input type="checkbox"/> 生產部 | <input type="checkbox"/> 連附件 | <input type="checkbox"/> 機械設計部 | <input type="checkbox"/> 連附件 |
| <input type="checkbox"/> 採購部 | <input type="checkbox"/> 連附件 | <input checked="" type="checkbox"/> 生產統籌部 | <input checked="" type="checkbox"/> 連附件 | 梅軍 | | | |
| <input type="checkbox"/> 質檢部 | <input type="checkbox"/> 連附件 | <input type="checkbox"/> 會計部 | <input type="checkbox"/> 連附件 | <input type="checkbox"/> 報關組 | <input type="checkbox"/> 連附件 | <input checked="" type="checkbox"/> 其他 | 王禮秋 琅 |

分發香港各部門：

- | | | | | | | | | |
|------------------------------|------------------------------|-------------------------------|------------------------------|------------------------------|------------------------------|---|---|----|
| <input type="checkbox"/> 行政部 | <input type="checkbox"/> 連附件 | <input type="checkbox"/> 會計部 | <input type="checkbox"/> 連附件 | <input type="checkbox"/> 統籌部 | <input type="checkbox"/> 連附件 | <input checked="" type="checkbox"/> 工程部地盤科文 | <input checked="" type="checkbox"/> 連附件 | 積哥 |
| <input type="checkbox"/> 採購部 | <input type="checkbox"/> 連附件 | <input type="checkbox"/> QS 部 | <input type="checkbox"/> 連附件 | <input type="checkbox"/> 維修部 | <input type="checkbox"/> 連附件 | <input type="checkbox"/> 其他 | <input type="checkbox"/> 連附件 | |

傳遞編號：

HK 1271/19

發件人簽署：

項目經理簽署：

圖則登記表
DRAWING REGISTER

接收日期 Receiving Date (適用於客戶圖則)									
工程名稱 Project Title: 日出康城	年								
WW1 單元件拆圖	月								
工程編號 Project No: J-836	日								
分發予 Distributed To		發出日期 Issued Date							
		年	18	19	19	19			
		月	10	3	4	5			
		日	11	19	30	29			
圖則編號 Drg. No.	圖則名稱 Drawing Title	修訂編號 Revision No.							
J836-WW1-AL27	九字料加工圖	-	-	-	-				
J836-WW1-AL28	九字料加工圖	-	-	-	-				
J836-WW1-AL29	九字料加工圖	-	-	-	-				
J836-WW1-AL30	九字料加工圖	-	-	-	-				
J836-WW1-AL31	九字料加工圖	-	-	-	-				
J836-WW1-AL32	九字料加工圖	-	-	-	-				
J836-WW1-AL33	九字料加工圖	-	-	-	-				
J836-WW1-AL34	九字料加工圖	-	-	-	-				
J836-WW1-AL35	九字料加工圖	-	-	-	-				
J836-WW1-AL36	九字料加工圖	-	-	-	-				
J836-WW1-AL37	九字料加工圖	-	-	-	-				
J836-WW1-AL37a	九字料加工圖			新增	-				
J836-WW1-AL38	九字料加工圖	-	-	-	-				
J836-WW1-AL39	九字料加工圖	-	-	-	-				
J836-WW1-AL40	九字料加工圖	-	-	-	-				
J836-WW1-AL41	九字料加工圖	-	-	-	-				
J836-WW1-AL42	九字料加工圖	-	-	-	-				
J836-WW1-AL43	九字料加工圖	-	-	-	-				
J836-WW1-AL44	九字料加工圖	-	-	-	-				
J836-WW1-AL50	鋁巴加工圖	-	A	-	-				
J836-WW1-AL51	鋁巴加工圖	-	A	-	-				
J836-WW1-AL52	鋁巴加工圖	-	A	-	-				
J836-WW1-AL53	鋁巴加工圖	-	A	-	-				
J836-WW1-AL54	鋁巴加工圖	-	A	-	-				
J836-WW1-AL55	鋁巴加工圖	-	A	-	-				
J836-WW1-AL60	扣蓋加工圖	-	-	-	-				
J836-WW1-AL65	鋁角加工圖	-	-	-	-				
J836-WW1-AL70	九字料加工圖				新增				

圖則登記表
DRAWING REGISTER

接收日期 Receiving Date (適用於客戶圖則)									
工程名稱 Project Title: 日出康城		年							
WW1 單元件拆圖		月							
工程編號 Project No: J-836		日							
分發予 Distributed To					發出日期 Issued Date				
		年	18	19	19	19			
		月	10	3	4	5			
		日	11	19	30	29			
圖則編號 Drg. No.		圖則名稱 Drawing Title		修訂編號 Revision No.					
				新增					
J836-WW1-AL71	九字料加工圖	-	A	-	-				
J836-WW1-ZK01	單元件組框圖	-	A	-	-				
J836-WW1-ZK02	單元件組框圖	-	A	-	-				
J836-WW1-ZK03	單元件組框圖	-	A	-	-				
J836-WW1-ZK04	單元件組框圖	-	A	-	-				
J836-WW1-ZK05	單元件組框圖	-	A	-	-				
J836-WW1-ZK06	單元件組框圖	-	A	-	-				
J836-WW1-ZK07	單元件組框圖	-	A	-	-				
J836-WW1-ZK08	單元件組框圖	-	A	-	-				
J836-WW1-ZK09	單元件組框圖	-	A	-	-				
J836-WW1-ZK10	單元件組框圖	-	A	-	-				
J836-WW1-ZK11	單元件組框圖	-	A	-	-				
J836-WW1-ZK12	單元件組框圖	-	A	-	-				
J836-WW1-ZK13	單元件組框圖	-	A	-	-				
J836-WW1-ZK14	單元件組框圖	-	A	-	-				
J836-WW1-ZK15	單元件組框圖	-	A	-	-				
J836-WW1-ZK16	單元件組框圖	-	A	-	-				
J836-WW1-ZK17	單元件組框圖	-	A	-	-				
J836-WW1-ZK18	單元件組框圖	-	A	-	-				
J836-WW1-ZK19	單元件組框圖	-	A	B	-				
J836-WW1-ZK20	單元件組框圖	-	A	-	-				
J836-WW1-ZK21	單元件組框圖	-	A	-	-				
J836-WW1-ZK22	單元件組框圖	-	A	-	-				
J836-WW1-ZK23	單元件組框圖	-	A	-	-				
J836-WW1-ZK24	單元件組框圖	-	A	-	-				
J836-WW1-ZK25	單元件組框圖	-	A	B	-				
J836-WW1-ZK26	單元件組框圖	-	A	B	-				

圖則登記表
DRAWING REGISTER

接收日期 Receiving Date (適用於客戶圖則)									
工程名稱 Project Title: 日出康城	年								
WW1 單元件拆圖	月								
工程編號 Project No: J-836	日								
分發予 Distributed To		發出日期 Issued Date							
		年	18	19	19	19			
		月	10	3	4	5			
		日	11	19	30	29			
圖則編號 Drg. No.	圖則名稱 Drawing Title	修訂編號 Revision No.							
J836-WW1-ZK27	單元件組框圖	-	A	-	-				
J836-WW1-ZK28	單元件組框圖	-	A	-	-				
J836-WW1-ZK29	單元件組框圖	-	A	-	-				
J836-WW1-ZK30	單元件組框圖	-	A	-	-				
J836-WW1-ZK31	單元件組框圖	-	A	-	-				
J836-WW1-ZK32	單元件組框圖	-	A	B	-				
J836-WW1-ZK33	單元件組框圖	-	A	B	-				
J836-WW1-ZK34	單元件組框圖	-	A	B	-				
J836-WW1-ZK35	單元件組框圖	-	A	B	-				
J836-WW1-ZK36	單元件組框圖	-	A	B	-				
J836-WW1-ZK37	單元件組框圖	-	A	B	-				
J836-WW1-ZK38	單元件組框圖	-	A	B	-				
J836-WW1-ZK39	單元件組框圖	-	A	B	-				
J836-WW1-ZK40	單元件組框圖	-	A	B	-				
J836-WW1-ZK41	單元件組框圖	-	A	B	-				
J836-WW1-ZK42	單元件組框圖	-	A	B	-				
J836-WW1-ZK43	單元件組框圖	-	A	B	-				
J836-WW1-ZK44	單元件組框圖	-	A	B	-				
J836-WW1-ZK45	單元件組框圖	-	A	B	-				
J836-WW1-ZK46	單元件組框圖	-	A	B	-				
J836-WW1-ZK47	單元件組框圖	-	A	B	-				
J836-WW1-ZK48	單元件組框圖	-	A	B	-				
J836-WW1-ZK49	單元件組框圖	-	A	B	-				
J836-WW1-ZK50	單元件組框圖	-	A	B	-				
J836-WW1-ZK51	單元件組框圖	-	A	B	-				
J836-WW1-ZK52	單元件組框圖	-	A	-	-				

圖則登記表
DRAWING REGISTER

接收日期 Receiving Date (適用於客戶圖則)											
工程名稱 Project Title: 日出康城	年										
		月									
			日								
工程編號 Project No: J-836											
分發予 Distributed To					發出日期 Issued Date						
		年	18	19	19	19					
			月	10	3	4	5				
				日	11	19	30	29			
圖則編號 Drg. No.	圖則名稱 Drawing Title		修訂編號 Revision No.								
J836-WW1-ZK53	單元件組框圖		-	A	B	-					
J836-WW1-ZK55	單元件組框圖		-	A	B	-					
J836-WW1-ZK56	單元件組框圖		-	A	B	-					
J836-WW1-ZK57	單元件組框圖		-	A	-	B					
J836-WW1-ZK58	單元件組框圖		-	A	-	B					
J836-WW1-LP04	單元件安裝位置圖		-	-	-	-					
J836-WW1-LP05	單元件安裝位置圖		-	-	-	-					

⑥



EG-DWG3




美特鋁質 有限公司
MIDI Aluminium Fabricator Ltd.

产品编号	L(MM)	数量	A	B	C	D	E	N	M
		1							

工程號	J836	地盤	日出康城
-----	------	----	------

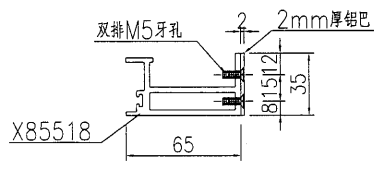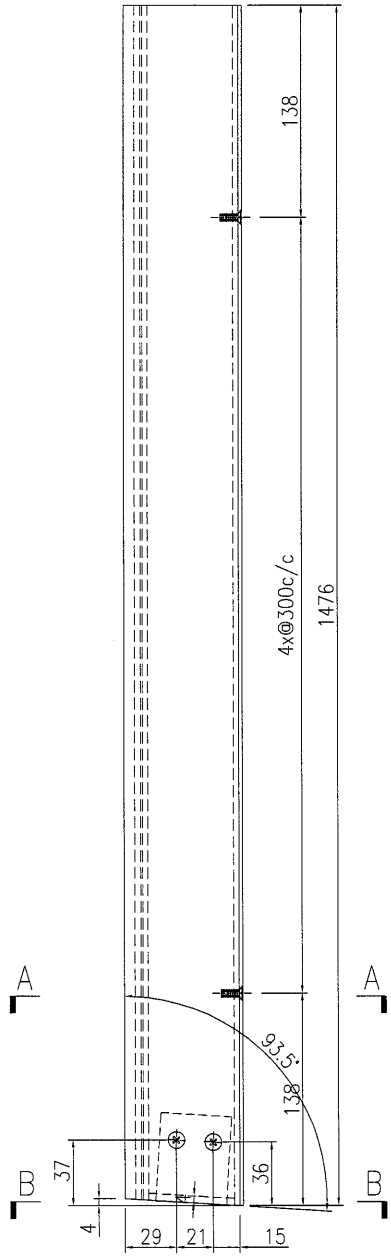

SECTION A-A

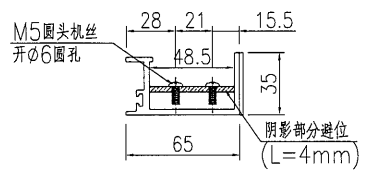

SECTION B-B

名稱	九字料加工圖	制圖	曾建平	2018-10-06	修改		
材料	X85518+2mm厚鋁巴	復核			日期		
顏色	TUC51602XL(RY)-3 深灰色	批准			圖號	J836-WW1-AL71	




7

EG-DWG3


美特鋁質 有限公司
 MIDI Aluminium Fabricator Ltd.

产品编号	L(MM)	数量	A	B	C	D	E	N	M
		1							

工程號	J836	地盤	日出康城
-----	------	----	------

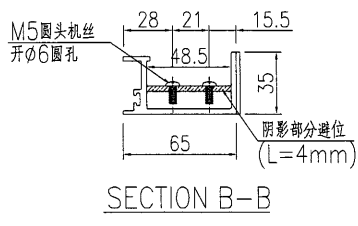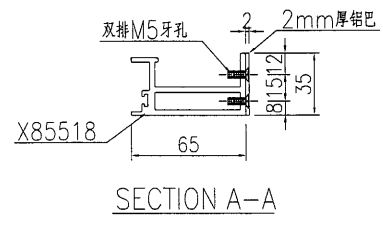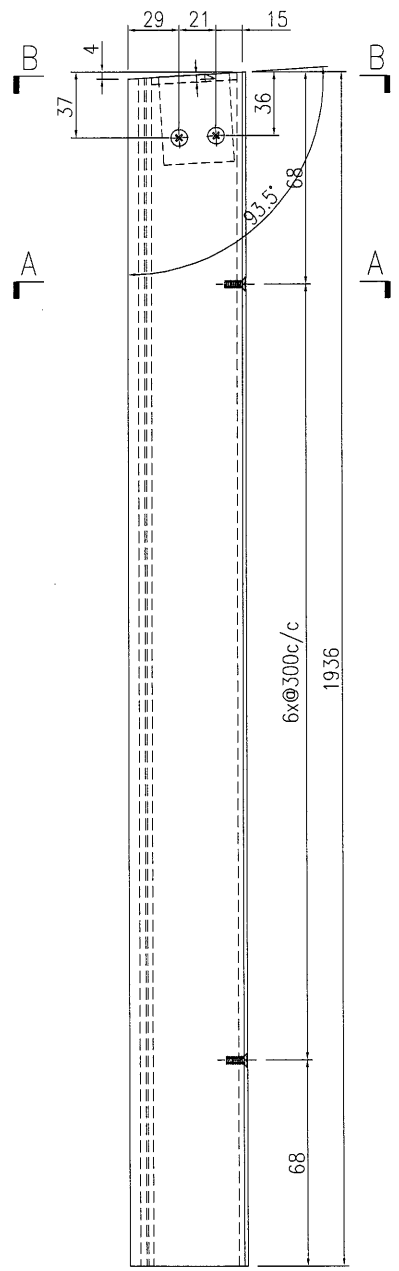


名稱	九字料加工圖	制圖	曾建平	2018-10-06	修改		
材料	X85518+2mm厚鋁巴	復核			日期		
顏色	TUC51602XL(RY)-3 深灰色	批准			圖號	J836-WW1-AL70	




美特鋁質有限公司
MIDI Aluminium Fabricator Ltd.

产品编号	L(MM)	数量	A	B	C	D	E	N	M
		1							


工程號 J836 地盤 日出康城

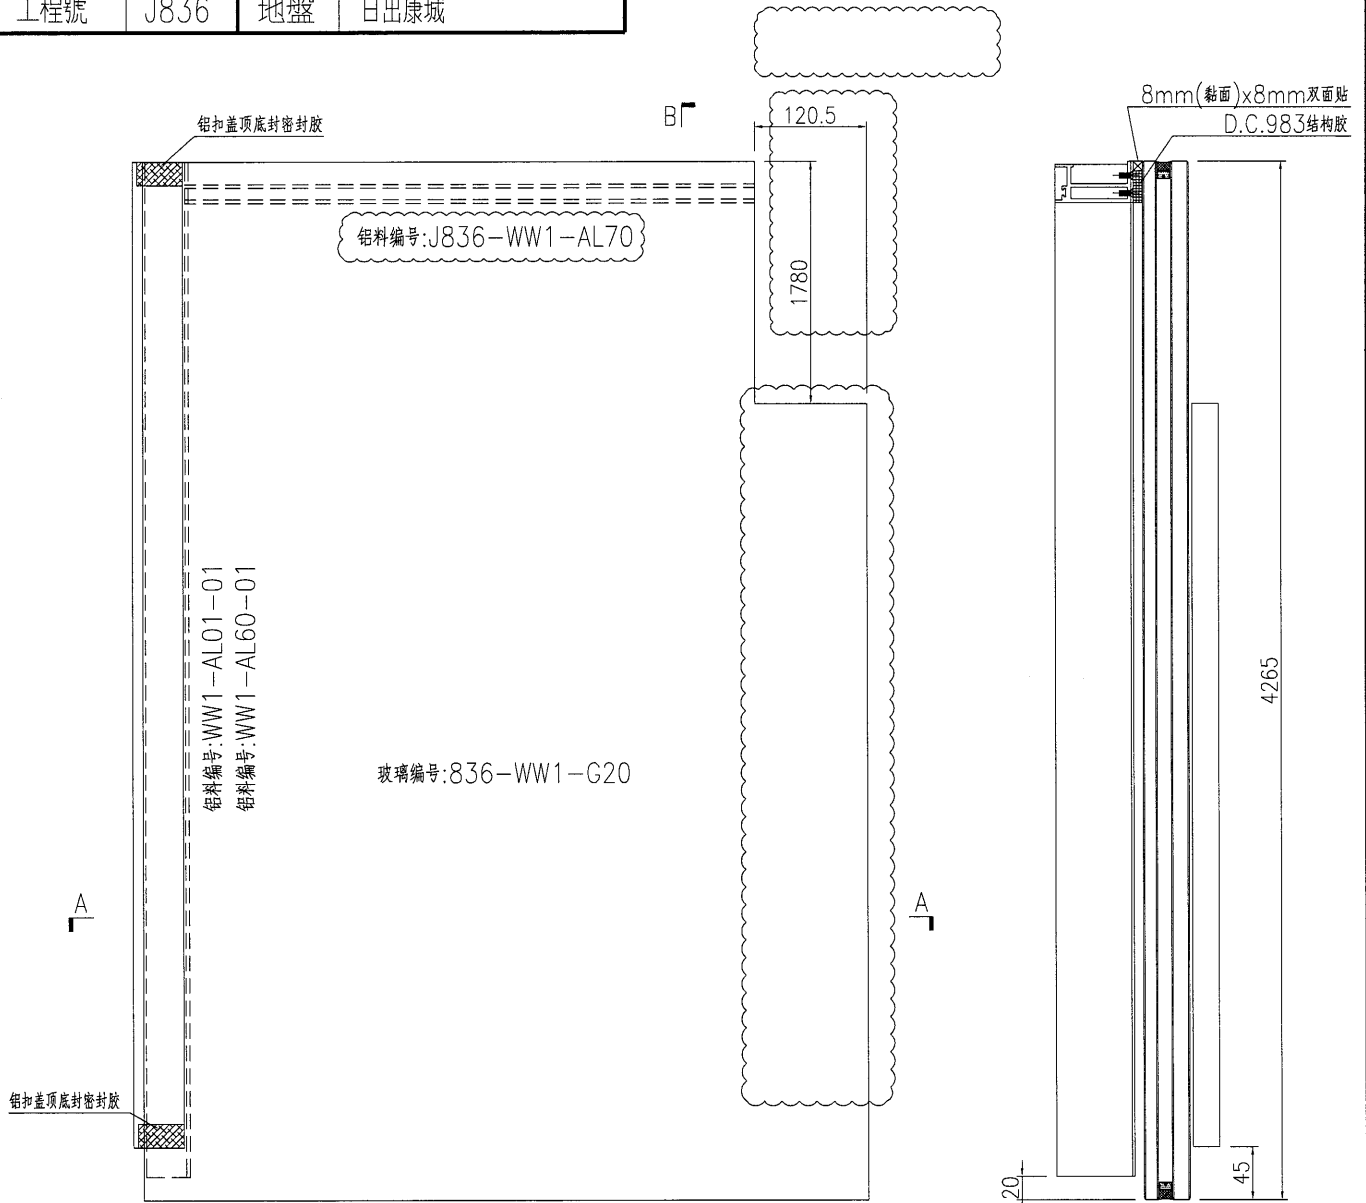

SECTION B-B

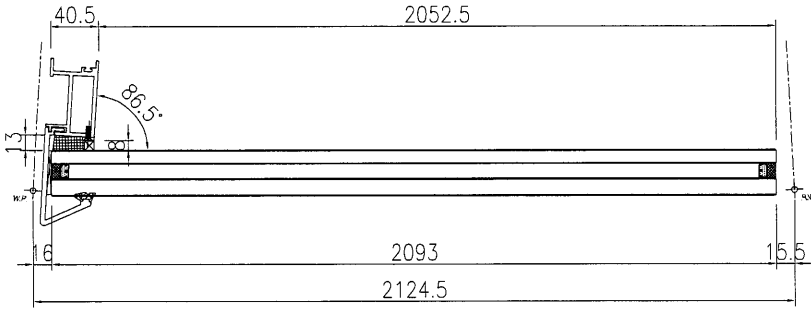

SECTION A-A

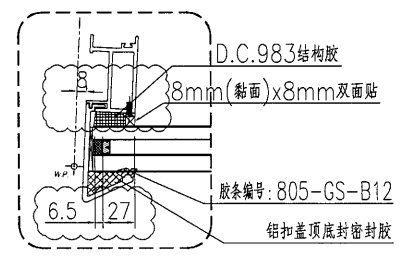


名稱	單元件組框圖	制圖	曾建平	2018-10-06	修改	A	B
材料	--	復核			日期	2019-03-19	2019-05-28
顏色	TUC51602XL(RY)-3 深灰色	批准			圖號	J836-WW1-ZK57	



美特鋁質有限公司
MIDI Aluminium Fabricator Ltd.

产品编号	L(MM)	数量	A	B	C	D	E	N	M
		1							

工程號	J836	地盤	日出康城
-----	------	----	------

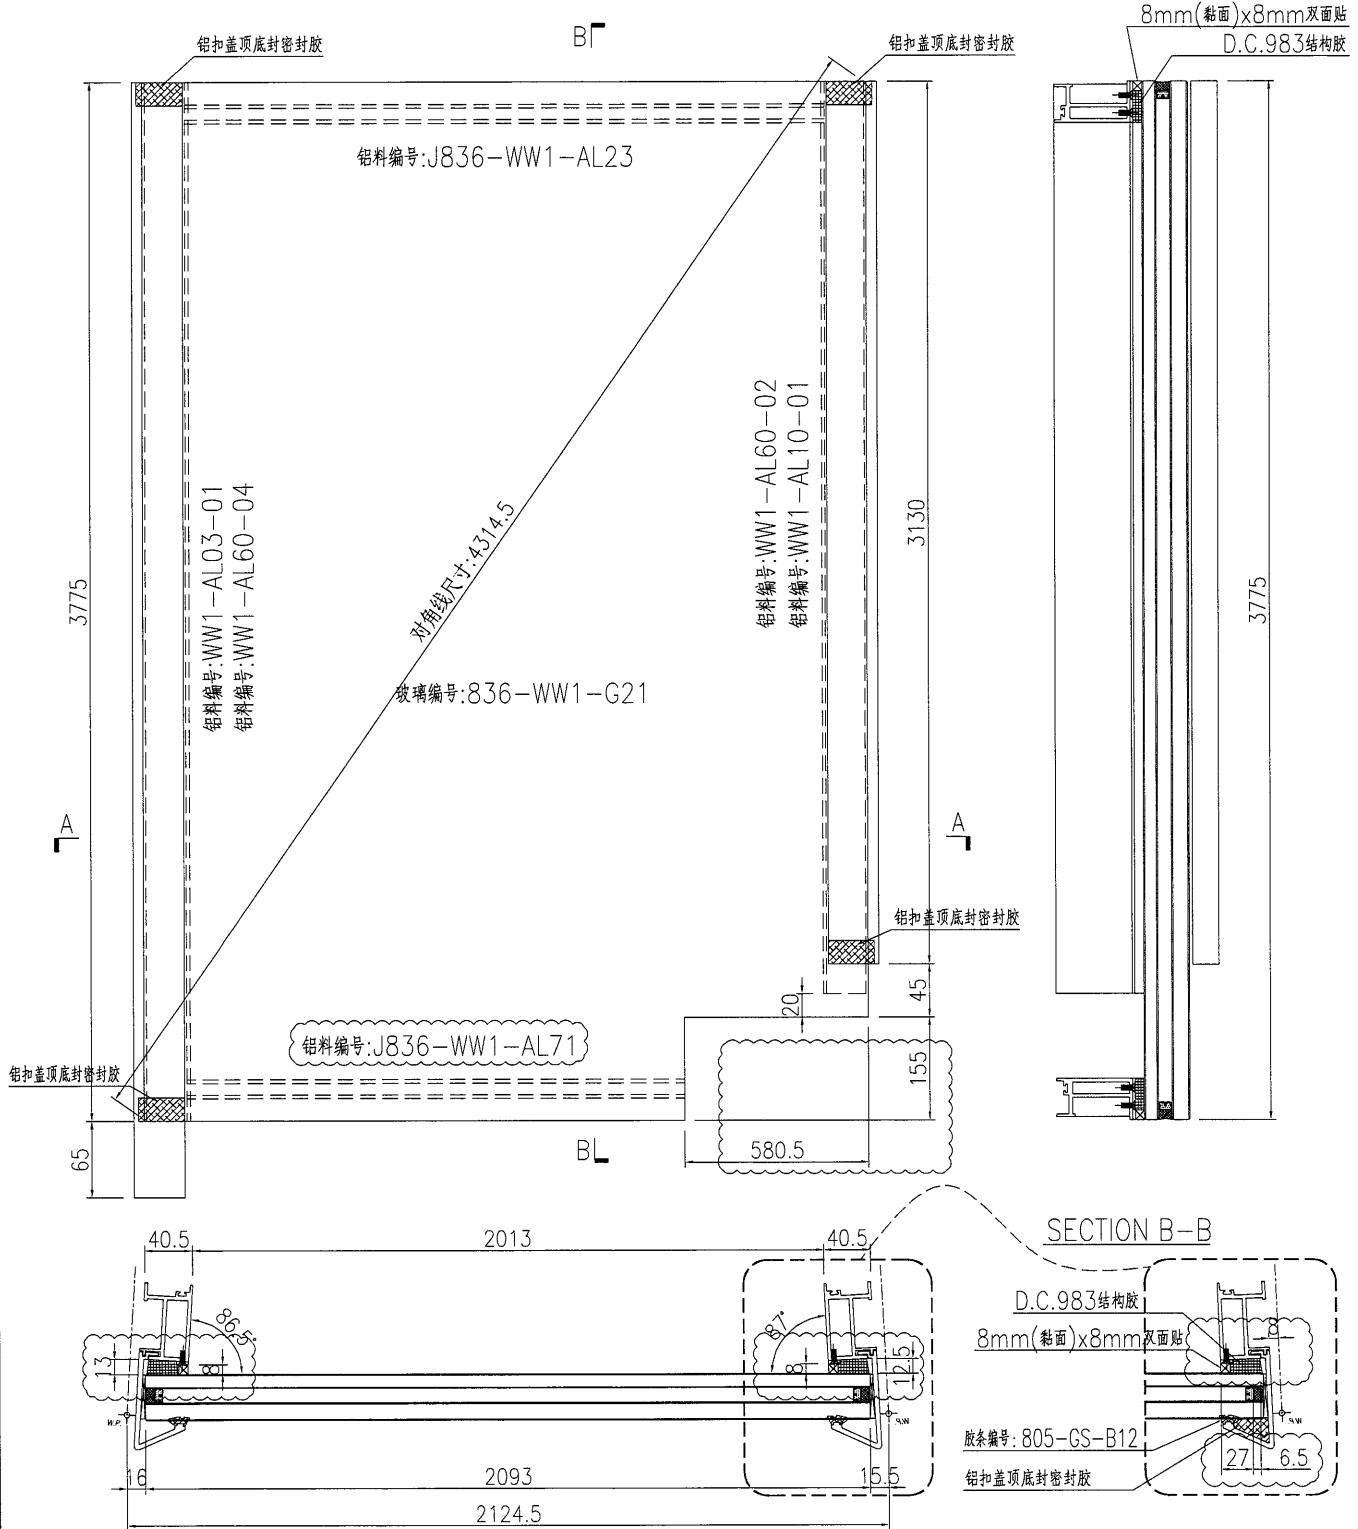

名稱	單元件組框圖	制圖	曾建平	2018-10-06	修改	A	B
材料	--	復核			日期	2019-03-19	2019-05-28
顏色	TUC51602XL(RY)-3 深灰色	批准			圖號	J836-WW1-ZK58	