

工程指示 / 要求簡箋(E.I.)

工程指示編號：EI/ 0038 /19 修改版次： E  
 工程編號：J836 工程名稱：日出康城7期(平台)  
 工程項目：WW1 九字框生產修改 E  
 收件人：生統 發件人：Joe Chan 日期：22/6/2019

要求提供 /  確認 事項：

- |                                    |                                     |                               |
|------------------------------------|-------------------------------------|-------------------------------|
| <input type="checkbox"/> 初步鋁料 B.M. | <input type="checkbox"/> 加工拆圖，然後生產  | <input type="checkbox"/> 尺寸表  |
| <input type="checkbox"/> 正式鋁料 B.M. | <input type="checkbox"/> 技術上資料 / 指示 | <input type="checkbox"/> 報價   |
| <input type="checkbox"/> 配件 B.M.   | <input type="checkbox"/> 樣辦或貨品說明書   | <input type="checkbox"/> 分判合約 |
| <input type="checkbox"/> 其他：_____  |                                     |                               |

內容：

請依附件資料，生產九字框。

修改部份：① ZK 57, ZK 58 啣膠密封

② 新增鋁料3枝，用於組裝框件

請在 30/6/2019 前完成上列要求。

附有關圖紙 / 文件：

10頁

以上項目為：

- 原合約工程包       原合約工程加 / 減賬       新工程報價

原因：-

分發東莞各部門：

- ( ) 生產技術總監  連附件    ( ) 技術部  連附件    ( ) 生產部  連附件    ( ) 機械設計部  連附件  
 ( ) 採購部  連附件    (✓) 生產統籌部  連附件    梅軍  
 ( ) 質檢部  連附件    ( ) 會計部  連附件    ( ) 報關組  連附件    ( ) 其他 \_\_\_\_\_  連附件

分發香港各部門：

- ( ) 行政部  連附件    ( ) 會計部  連附件    ( ) 統籌部  連附件    ( ) 工程部地盤科文  連附件  
 ( ) 採購部  連附件    ( ) QS 部  連附件    ( ) 維修部  連附件    ( ) 其他 \_\_\_\_\_  連附件

傳遞編號：

HK 1443/19

發件人簽署：

項目經理簽署：





3

圖則登記表  
DRAWING REGISTER

工程名稱 Project Title: <b>日出康城</b>	年 月 日	接收日期 Receiving Date (適用於客戶圖則)									
<b>WW1 單元件拆圖</b>											
工程編號 Project No: <b>J-836</b>											

分發予 Distributed To	年 月 日	發出日期 Issued Date									
		18	19	19	19	19					
		10	3	4	5	6					
		11	19	30	29	13					

圖則編號 Drg. No.	圖則名稱 Drawing Title
J836-WW1-AL71	九字料加工圖
J836-WW1-ZK01	單元件組框圖
J836-WW1-ZK02	單元件組框圖
J836-WW1-ZK03	單元件組框圖
J836-WW1-ZK04	單元件組框圖
J836-WW1-ZK05	單元件組框圖
J836-WW1-ZK06	單元件組框圖
J836-WW1-ZK07	單元件組框圖
J836-WW1-ZK08	單元件組框圖
J836-WW1-ZK09	單元件組框圖
J836-WW1-ZK10	單元件組框圖
J836-WW1-ZK11	單元件組框圖
J836-WW1-ZK12	單元件組框圖
J836-WW1-ZK13	單元件組框圖
J836-WW1-ZK14	單元件組框圖
J836-WW1-ZK15	單元件組框圖
J836-WW1-ZK16	單元件組框圖
J836-WW1-ZK17	單元件組框圖
J836-WW1-ZK18	單元件組框圖
J836-WW1-ZK19	單元件組框圖
J836-WW1-ZK20	單元件組框圖
J836-WW1-ZK21	單元件組框圖
J836-WW1-ZK22	單元件組框圖
J836-WW1-ZK23	單元件組框圖
J836-WW1-ZK24	單元件組框圖
J836-WW1-ZK25	單元件組框圖
J836-WW1-ZK26	單元件組框圖

修訂編號 Revision No.				
		新增	-	
-	A	-	-	-
-	A	-	-	-
-	A	B	-	-
-	A	-	-	-
-	A	-	-	-
-	A	-	-	-
-	A	-	-	-
-	A	B	-	-
-	A	B	-	-



5

圖則登記表  
DRAWING REGISTER

工程名稱 Project Title: <b>日出康城</b>		接收日期 Receiving Date (適用於客戶圖則)									
WW1 單元件拆圖		年									
工程編號 Project No: <b>J-836</b>		月									
分發予 Distributed To		日									
		發出日期 Issued Date									
		年	18	19	19	19	19				
		月	10	3	4	5	6				
		日	11	19	30	29	13				
圖則編號 Drg. No.	圖則名稱 Drawing Title	修訂編號 Revision No.									
J836-WW1-ZK53	單元件組框圖	-	A	B	-	-					
J836-WW1-ZK55	單元件組框圖	-	A	B	-	-					
J836-WW1-ZK56	單元件組框圖	-	A	B	-	-					
J836-WW1-ZK57	單元件組框圖	-	A	-	B	C					
J836-WW1-ZK58	單元件組框圖	-	A	-	B	C					
J836-WW1-LP04	單元件安裝位置圖	-	-	-	-	-					
J836-WW1-LP05	單元件安裝位置圖	-	-	-	-	-					

6


EG-DWG3



美特鋁質有限公司  
MIDI Aluminium Fabricator Ltd.

产品编号	L(MM)	数量	A	B	C	D	E	N	M
WW1-AL12-01	4930	3	65	65	16	300			
WW1-AL12-02	3600	3	150	150	11	300			


工程號	J836	地盤	日出康城
-----	------	----	------




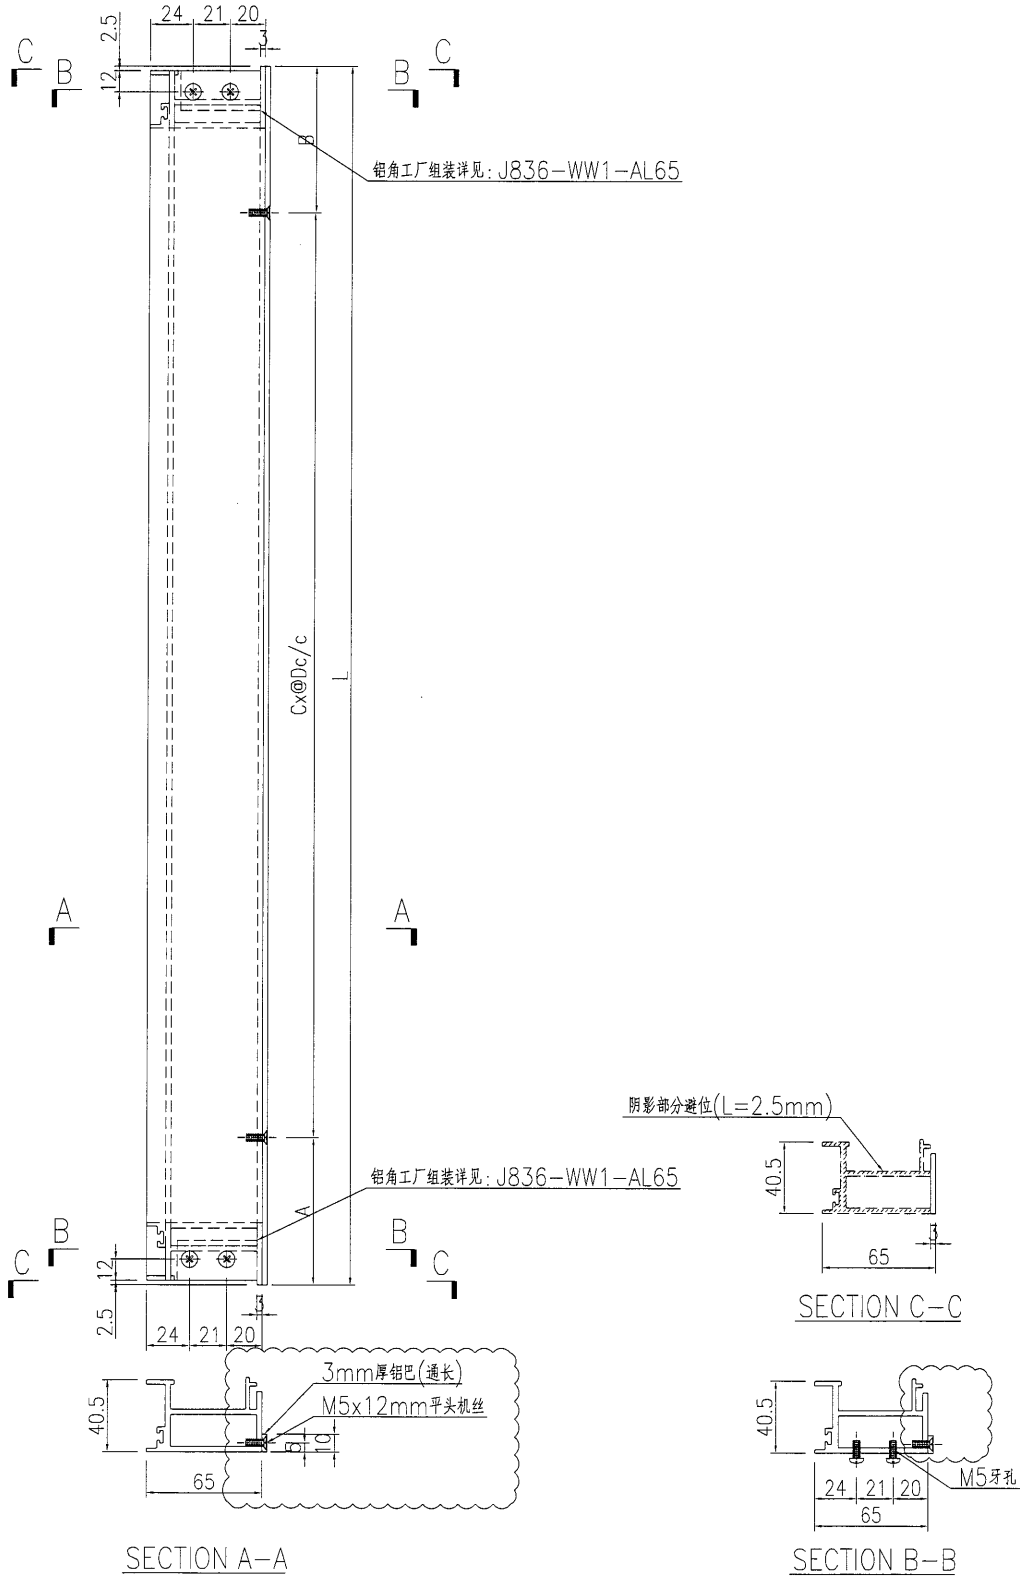


名稱	九字料加工圖	制圖	曾建平	2018-10-06	修改	A	B	
材料	X85517+3mm厚鋁巴	復核			日期	2019-03-19	2019-06-13	
顏色	TUC51602XL(RY)-3 深灰色	批准			圖號	J836-WW1-AL12		

7

EG-DWG3

 <b>美特鋁質</b> 有限公司 MIDI Aluminium Fabricator Ltd.	产品编号	L(MM)	数量	A	B	C	D	E	N	M	
			1								
工程號	J836	地盤	日出康城								

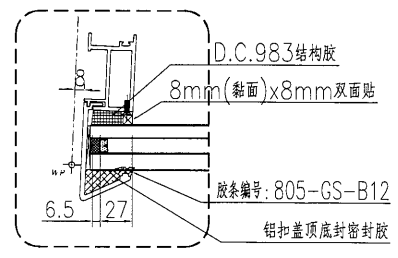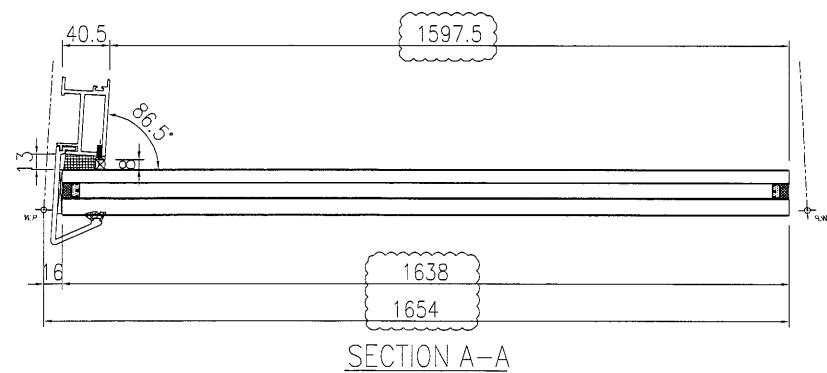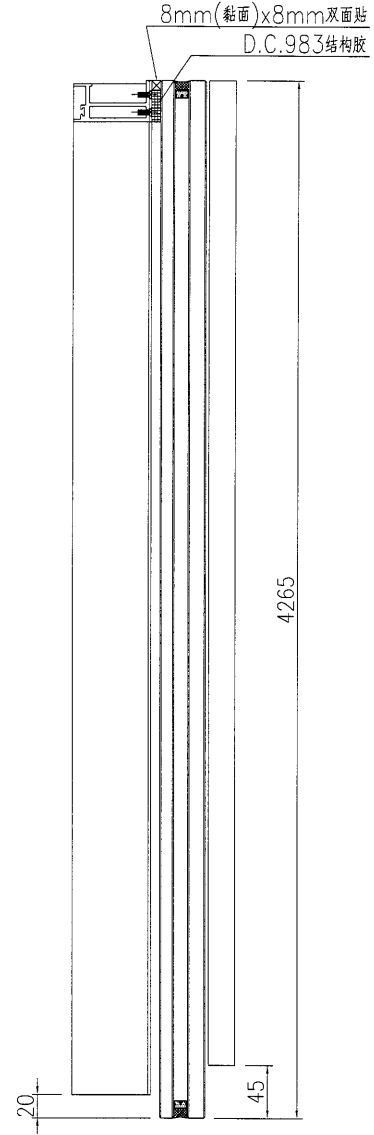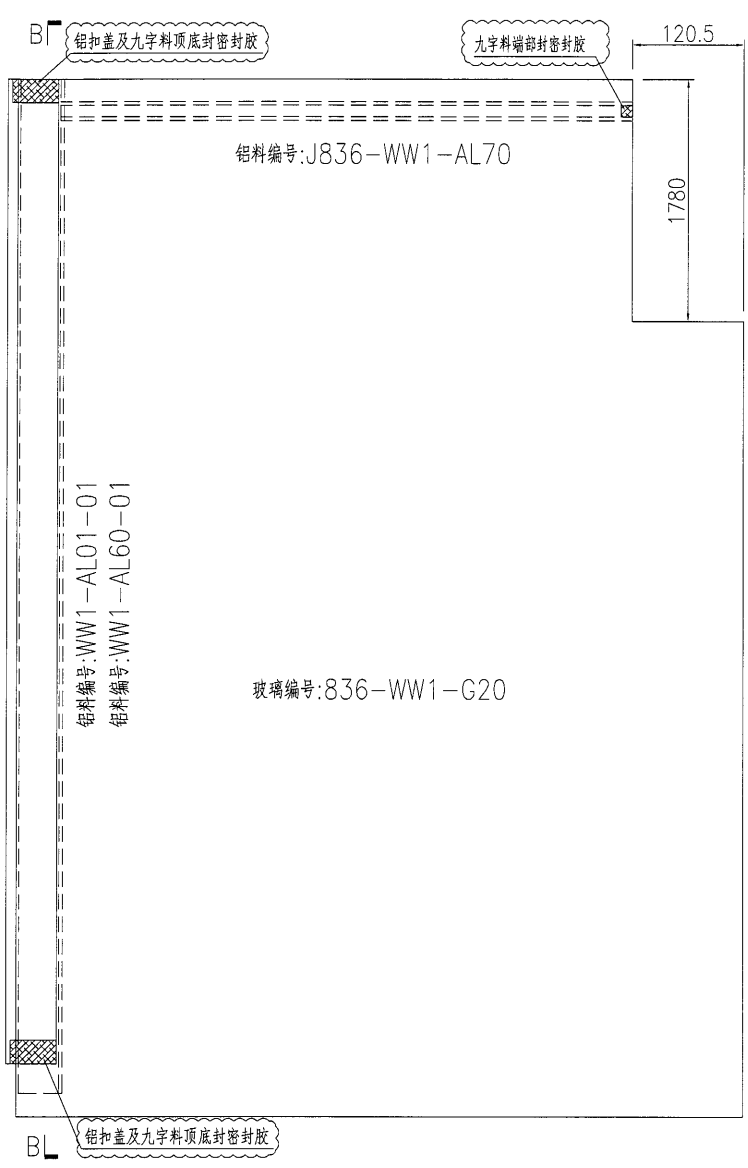



名稱	單元件組框圖	制圖	曾建平	2018-10-06	修改	A	B	C
材料	--	復核			日期	2019-03-19	2019-05-28	2019-06-13
顏色	TUC51602XL(RY)-3 深灰色	批准			圖號	J836-WW1-ZK57		




美特鋁質 有限公司  
MIDI Aluminium Fabricator Ltd.

产品编号	L(MM)	数量	A	B	C	D	E	N	M
		1							

工程號 J836 地盤 日出康城

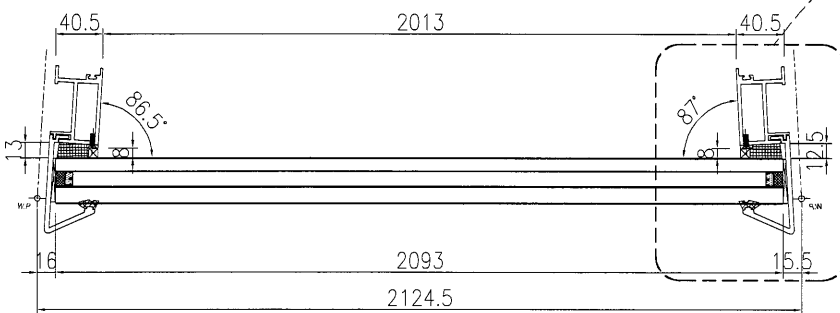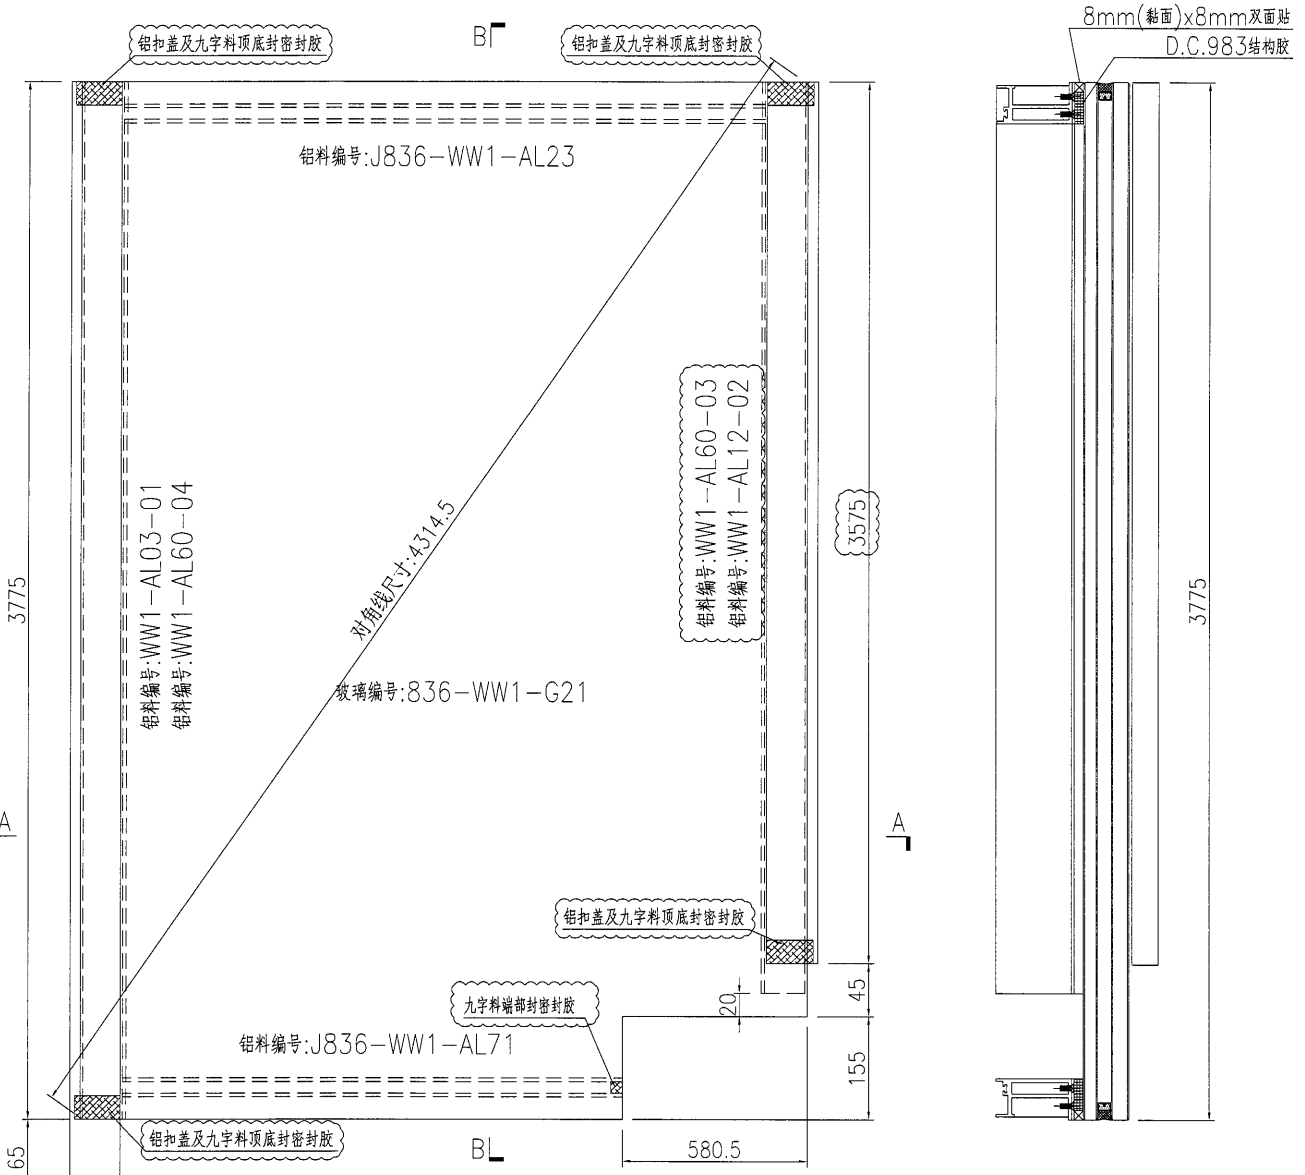

SECTION A-A

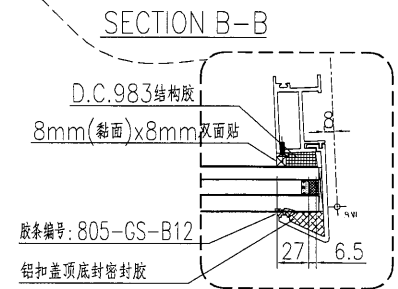


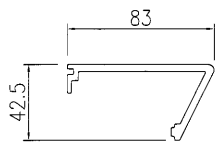
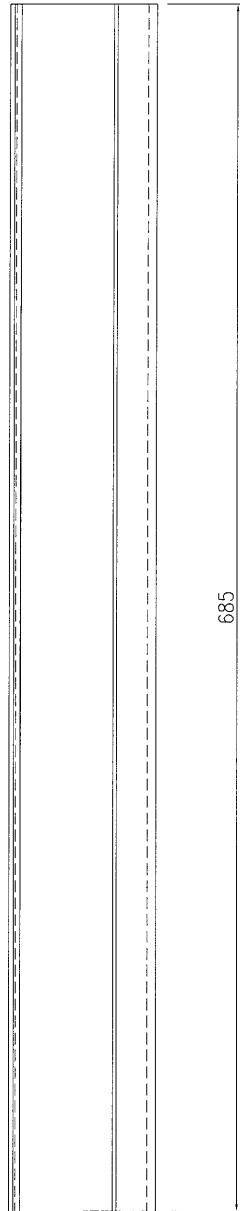
SECTION B-B

名稱	單元件組框圖	制圖	曾建平	2018-10-06	修改	A	B	C
材料	--	復核			日期	2019-03-19	2019-05-28	2019-06-13
顏色	TUC51602XL(RY)-3 深灰色	批准			圖號	J836-WW1-ZK58		

9

EG-DWG3

 <b>美特鋁質</b> 有限公司 MIDI Aluminium Fabricator Ltd.	产品编号	L(MM)	数量	A	B	C	D	E	N	M
	WW1-AL60-01	4220	22							
	WW1-AL60-02	3085	41							
	WW1-AL60-03	3575	4							
	WW1-AL60-04	3840	22							
	WW1-AL60-05	5060	27							
	WW1-AL60-06	4995	10							
工程號	J836	地盤	日出康城							



SECTION A-A

名稱	扣蓋加工圖	制圖	曾建平	2018-10-06	修改	A		
材料	X85519	復核			日期	2019-06-13		
顏色	TUC51602XL(RY)-3 深灰色	批准			圖號	J836-WW1-AL60		

(10)



EG-DWG3




美特鋁質 有限公司  
MIDI Aluminium Fabricator Ltd.

产品编号	L(MM)	数量	A	B	C	D	E	N	M
		1							

工程號	J836	地盤	日出康城
-----	------	----	------

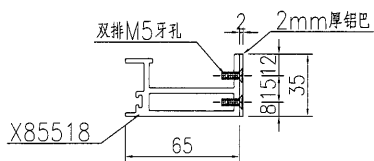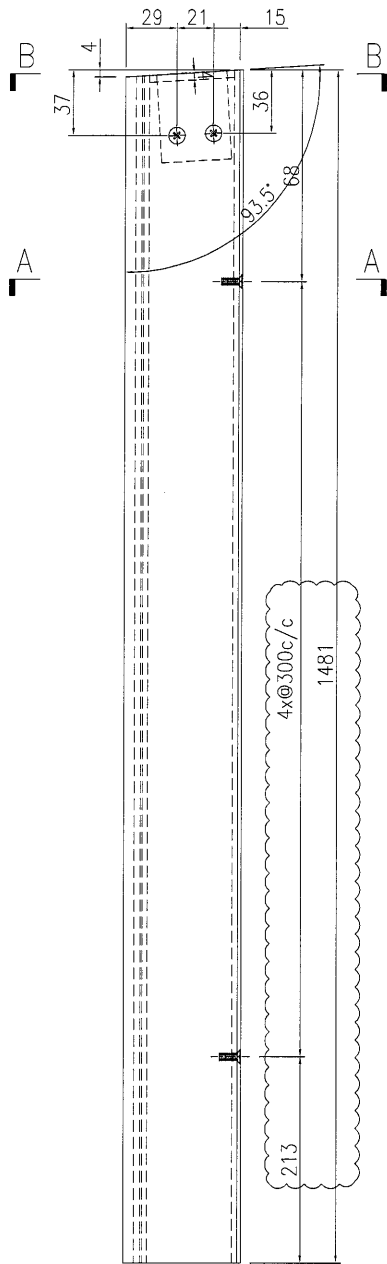

SECTION A-A

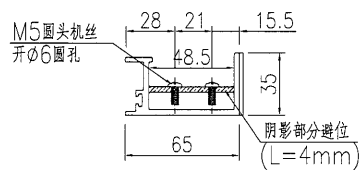

SECTION B-B

名稱	九字料加工圖	制圖	曾建平	2018-10-06	修改	A		
材料	X85518+2mm厚鋁巴	復核			日期	2019-06-13		
顏色	TUC51602XL(RY)-3 深灰色	批准			圖號	J836-WW1-AL70		