

工程指示 / 要求簡箋(E.I.)

工程指示編號：EI/0201 /19 修改版次：
 工程編號：J836 工程名稱：日出康城7期(平台)
 工程項目：WW4(N-RH) 百叶背板修改加工
 收件人：生統 發件人：Joe Chan 日期：30/1/2019

要求提供 / 確認 事項：

- | | | |
|------------------------------------|-------------------------------------|-------------------------------|
| <input type="checkbox"/> 初步鋁料 B.M. | <input type="checkbox"/> 加工拆圖，然後生產 | <input type="checkbox"/> 尺寸表 |
| <input type="checkbox"/> 正式鋁料 B.M. | <input type="checkbox"/> 技術上資料 / 指示 | <input type="checkbox"/> 報價 |
| <input type="checkbox"/> 配件 B.M. | <input type="checkbox"/> 樣辦或貨品說明書 | <input type="checkbox"/> 分判合約 |
| <input type="checkbox"/> 其他：_____ | | |

內容：請依附件資料，加工背板

請在 28/2/2019 前完成上列要求。

附有關圖紙 / 文件：

11 頁

以上項目為：

- 原合約工程包 原合約工程加 / 減賬 新工程報價

原因：-

分發東莞各部門：

- | | | | |
|--|---|---|--|
| <input type="checkbox"/> 生產技術總監 <input type="checkbox"/> 連附件 | <input type="checkbox"/> 技術部 <input type="checkbox"/> 連附件 | <input type="checkbox"/> 生產部 <input type="checkbox"/> 連附件 | <input type="checkbox"/> 機械設計部 <input type="checkbox"/> 連附件 |
| <input type="checkbox"/> 採購部 <input type="checkbox"/> 連附件 | <input checked="" type="checkbox"/> 生產統籌部 <input checked="" type="checkbox"/> 連附件 | 梅軍 | |
| <input type="checkbox"/> 質檢部 <input type="checkbox"/> 連附件 | <input type="checkbox"/> 會計部 <input type="checkbox"/> 連附件 | <input type="checkbox"/> 報關組 <input type="checkbox"/> 連附件 | <input checked="" type="checkbox"/> 其他 王禮秋 <input checked="" type="checkbox"/> 連附件 |


分發香港各部門：

- | | | | |
|---|--|---|--|
| <input type="checkbox"/> 行政部 <input type="checkbox"/> 連附件 | <input type="checkbox"/> 會計部 <input type="checkbox"/> 連附件 | <input type="checkbox"/> 統籌部 <input type="checkbox"/> 連附件 | <input type="checkbox"/> 工程部地盤科文 <input type="checkbox"/> 連附件 |
| <input type="checkbox"/> 採購部 <input type="checkbox"/> 連附件 | <input type="checkbox"/> QS 部 <input type="checkbox"/> 連附件 | <input type="checkbox"/> 維修部 <input type="checkbox"/> 連附件 | <input type="checkbox"/> 其他 _____ <input type="checkbox"/> 連附件 |

傳遞編號：HK 0335/19

發件人簽署：

項目經理簽署：

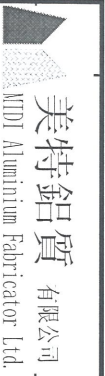

美特鋁質 有限公司 MTD Aluminum Fabricator Ltd.	工程號: J-836	計算: 吳禮瑜	日期: 26/1/2019	送呈: 吳禮瑜
地盤名稱: 日出康城	核對: 王禮秋	日期: 26/1/2019	副本:	

廠用鋁板B.M.表	項目類別: WW4 N TO RH	批准:	日期:	副本:
-----------	-------------------	-----	-----	-----

BM編號:	修改版次:	A/C Code:	總面積: 29.715	總重量: 190.27	此BM依據
-------	-------	-----------	-------------	-------------	-------

序號	修改內容	鋁板圖號	鋁板名稱	顏色	實用	後備	總數	總重量	平方米		總V.F.	總V.F.
									單件展開面積	總展開面積		
1		J836-LJ-V03	3mm厚鋁板	MILL	53	0	53	18.959	0.044	2.332	0.000	0.000
2		J836-LJ-V04	3mm厚鋁板	MILL	135	0	135	48.292	0.044	5.940	0.000	0.000
3		J836-LJ-V05	3mm厚鋁板	MILL	20	0	20	7.154	0.044	0.880	0.000	0.000
4		J836-LJ-V06	3mm厚鋁板	MILL	6	0	6	2.146	0.044	0.264	0.000	0.000
5		J836-LJ-V07	3mm厚鋁板	MILL	14	0	14	5.008	0.044	0.616	0.000	0.000
6		J836-LJ-V08	3mm厚鋁板	MILL	17	0	17	6.081	0.044	0.748	0.000	0.000
7		J836-BB-08	2mm厚鋁板	UCT28767XL-3(深灰)	2	0	2	57.589	5.313	10.625	5.027	10.054
8		J836-BB-09	2mm厚鋁板	UCT28767XL-3(深灰)	1	0	1	28.778	5.310	5.310	5.024	5.024
9		J836-JL-01	2mm厚鋁板	MILL	16	0	16	10.842	0.125	2.000	0.000	0.000
10		J836-JL-02	2mm厚鋁板	MILL	8	0	8	5.418	0.125	1.000	0.000	0.000
11					總計:		272	190.27	11.136	29.71	10.05	15.078

①




(2)

EG-DWG3


美特鋁質 有限公司
 MIDI Aluminium Fabricator Ltd.

序號	鋁板編號	數量	長度L	A	角度N°
1	J836-LJ-V03	53	550	9.6	91.5
2	J836-LJ-V04	135	550	12.6	88.3
3	J836-LJ-V05	20	550	13.7	87.1
4	J836-LJ-V06	6	550	15.7	85.1
5	J836-LJ-V07	14	550	16.8	83.9
6	J836-LJ-V08	17	550	14.8	86


工程號 J-836 地盤 日出康城(WW4 N-RH)

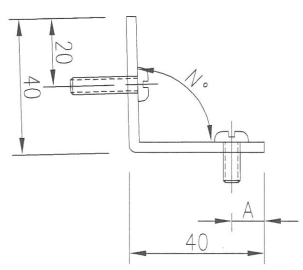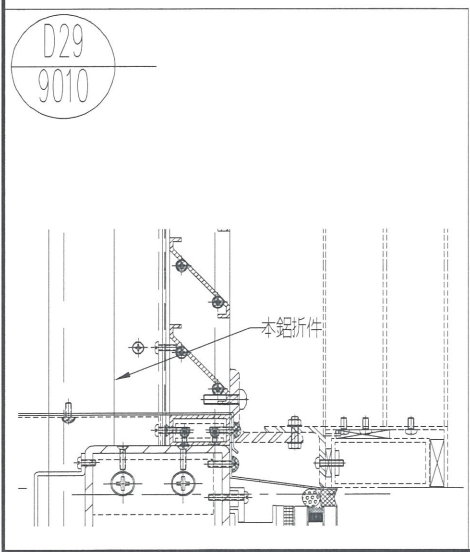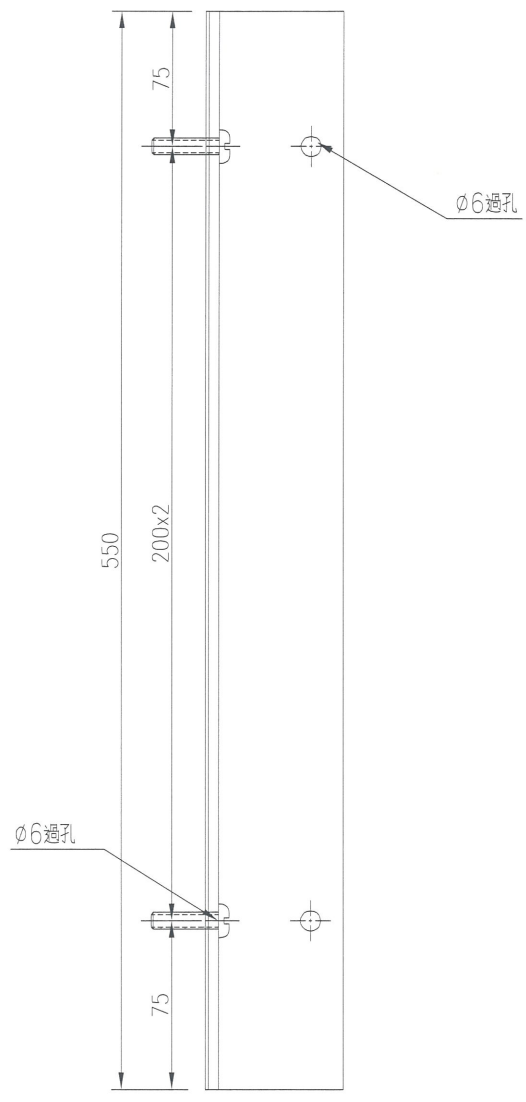

名稱	鋁角加工圖	制圖	吳禕瑜	2019.1.29	修改		
材料	3mm鋁折件	復核	-	-	日期		
顏色	MILL	批准			圖號	J836-LJ-V03	

3


EG-DWG3

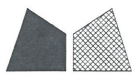

美特鋁質 有限公司
MIDI Aluminium Fabricator Ltd.

注：由E19952中的12件百葉鋁背板WW4-BY-BB2
一開二進行更改


工程號	J-836	地盤	日出康城(WW4 N-RH)
-----	-------	----	----------------

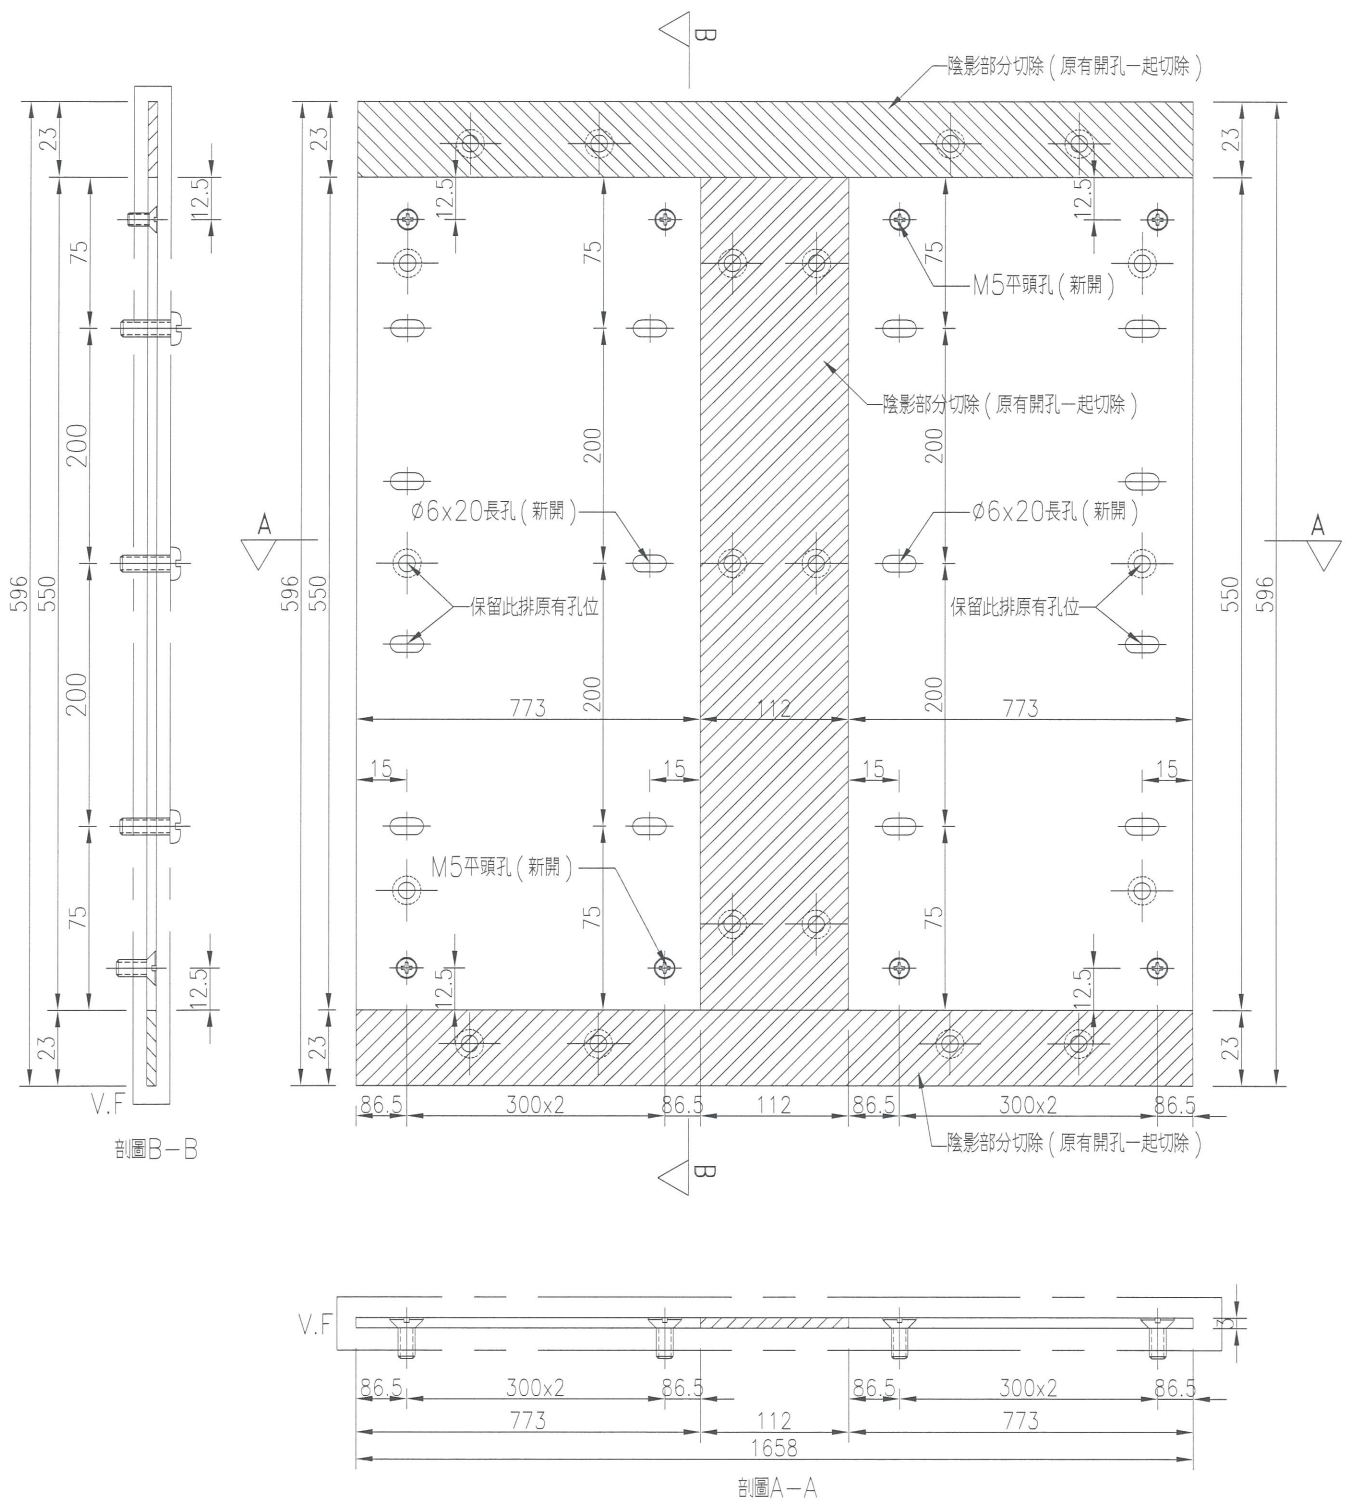

名稱	背板加工圖	制圖	吳禱瑜	2019.1.29	修改		
材料	3mm鋁折件	復核	-	-	日期		
顏色	UCT28767XL-3(深灰色)	批准			圖號	J836-BB-01	

4


EG-DWG3

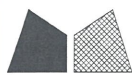


美特鋁質 有限公司
MIDI Aluminium Fabricator Ltd.

注：由E19952中的8件百葉鋁背板WW4-BY-BB1
一開二進行更改

工程號	J-836	地盤	日出康城(WW4 N-RH)
-----	-------	----	----------------

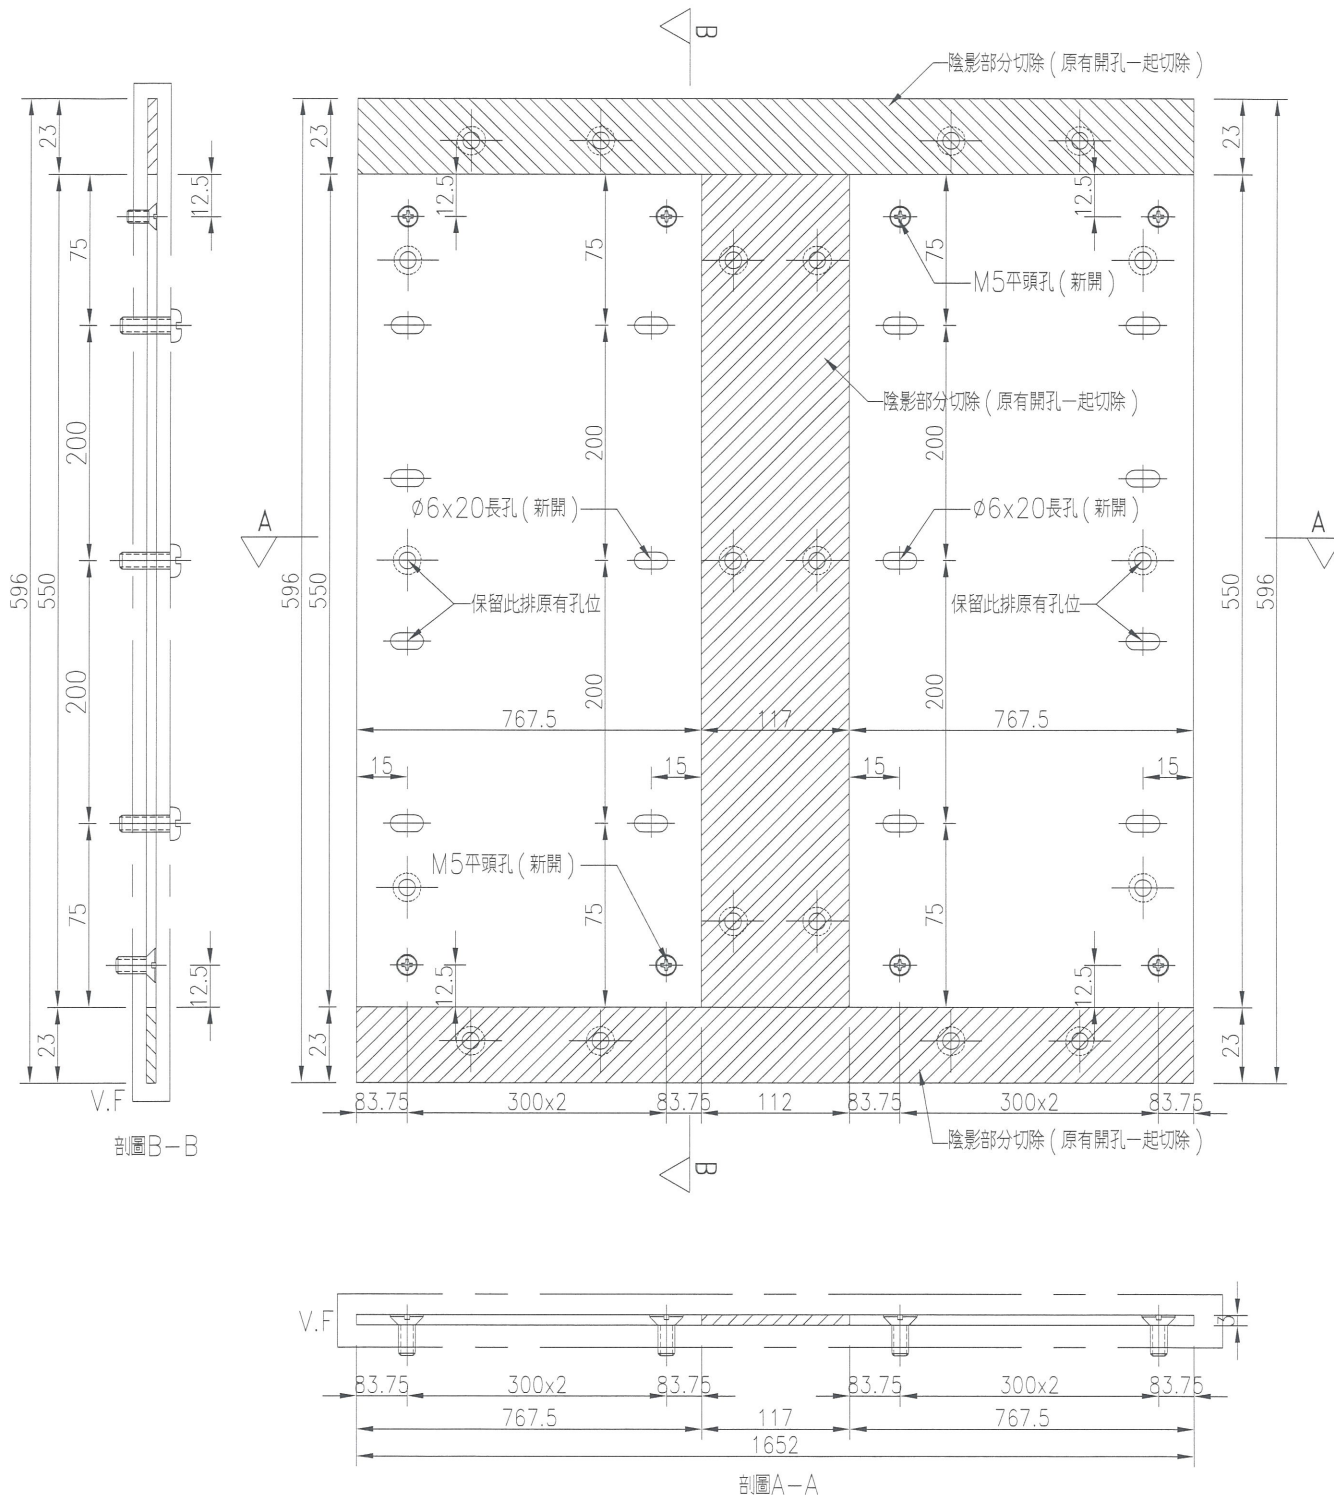

名稱	背板加工圖	制圖	吳緯瑜	2019.1.29	修改		
材料	3mm鋁折件	復核	-	-	日期		
顏色	UCT28767XL-3(深灰色)	批准			圖號	J836-BB-02	

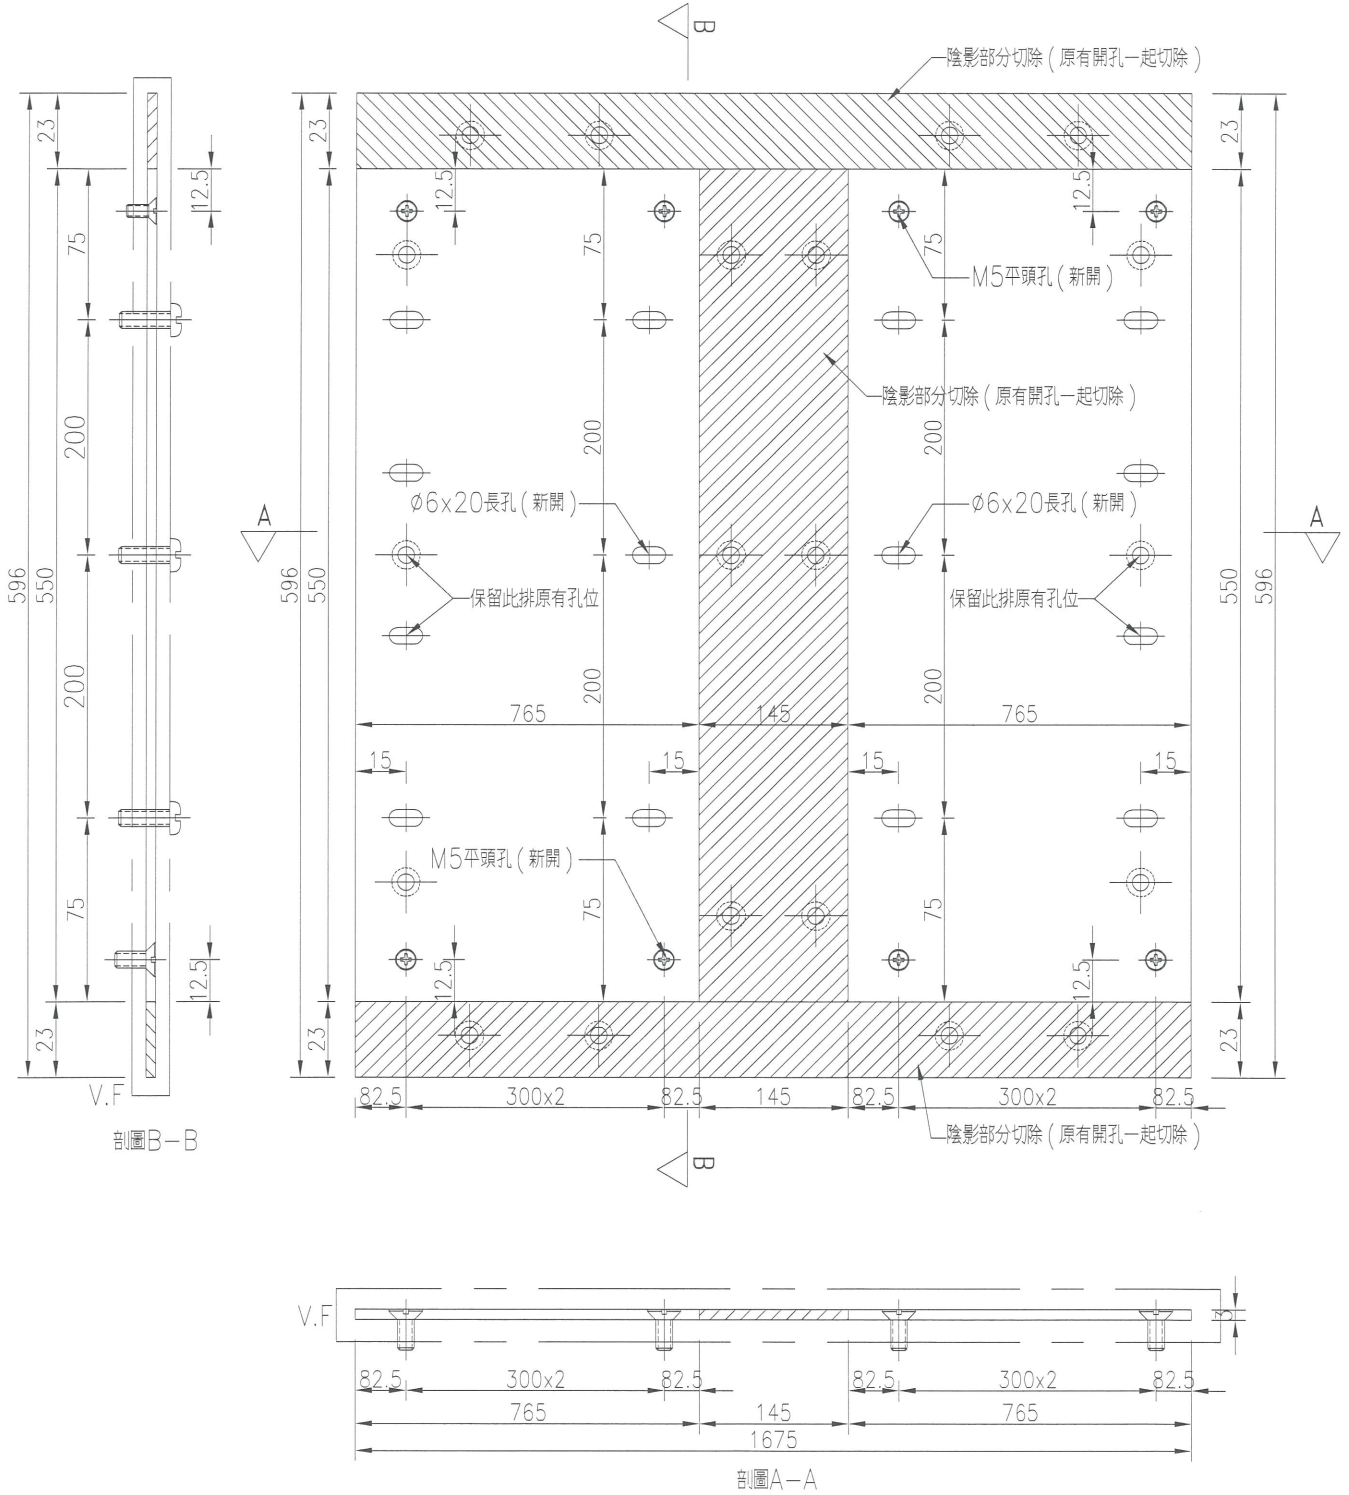


名稱	背板加工圖	制圖	吳禱瑜	2019.1.29	修改		
材料	3mm鋁折件	復核	-	-	日期		
顏色	UCT28767XL-3(深灰色)	批准			圖號	J836-BB-03	

美特鋁質 有限公司
MIDI Aluminium Fabricator Ltd.

注：由E19952中的3件百葉鋁背板WW4-BY-BB5
一開二進行更改


工程號	J-836	地盤	日出康城(WW4 N-RH)
-----	-------	----	----------------

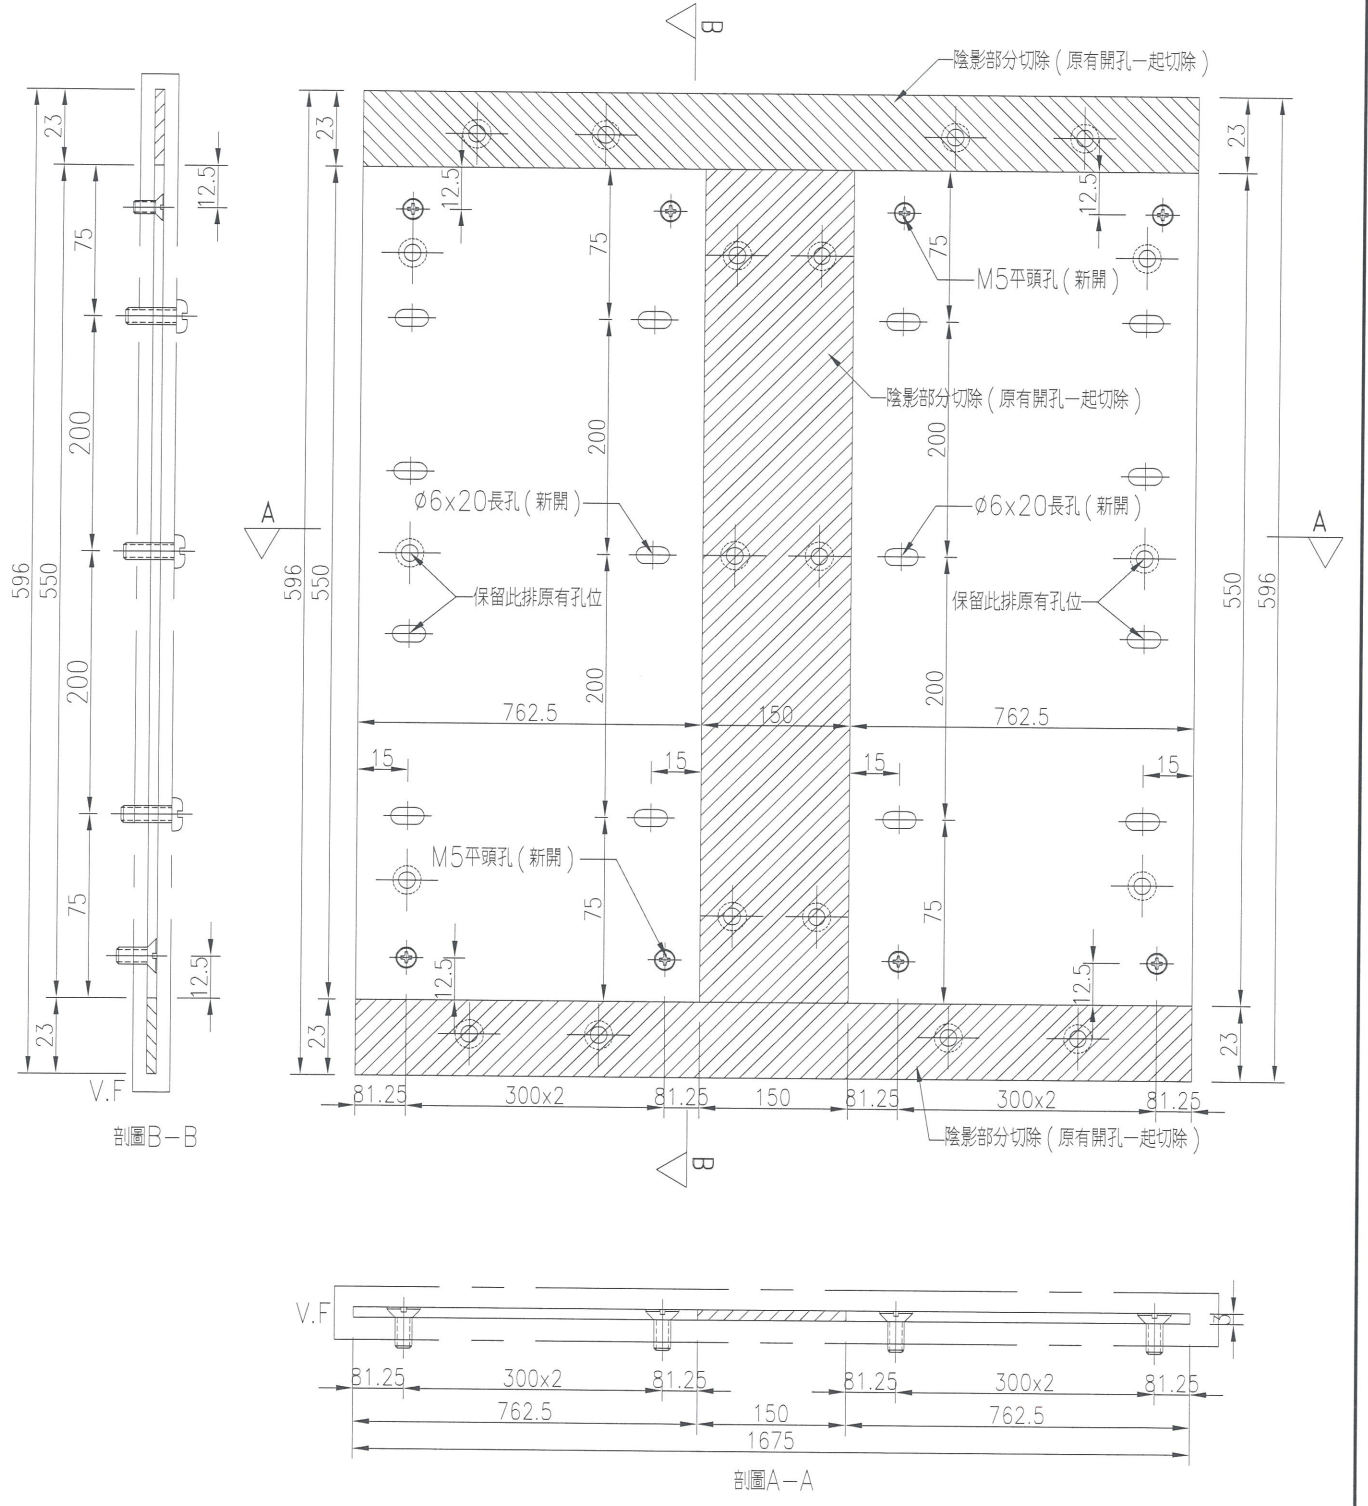

名稱	背板加工圖	制圖	吳禕瑜	2019.1.29	修改		
材料	3mm鋁折件	復核	-	-	日期		
顏色	UCT28767XL-3(深灰色)	批准			圖號	J836-BB-04	

7


EG-DWG3

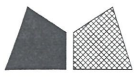


美特鋁質 有限公司
MIDI Aluminium Fabricator Ltd.

注：由EI9952中的31件百葉鋁背板WW4-BY-BB4
一開二進行更改

工程號 J-836 地盤 日出康城(WW4 N-RH)

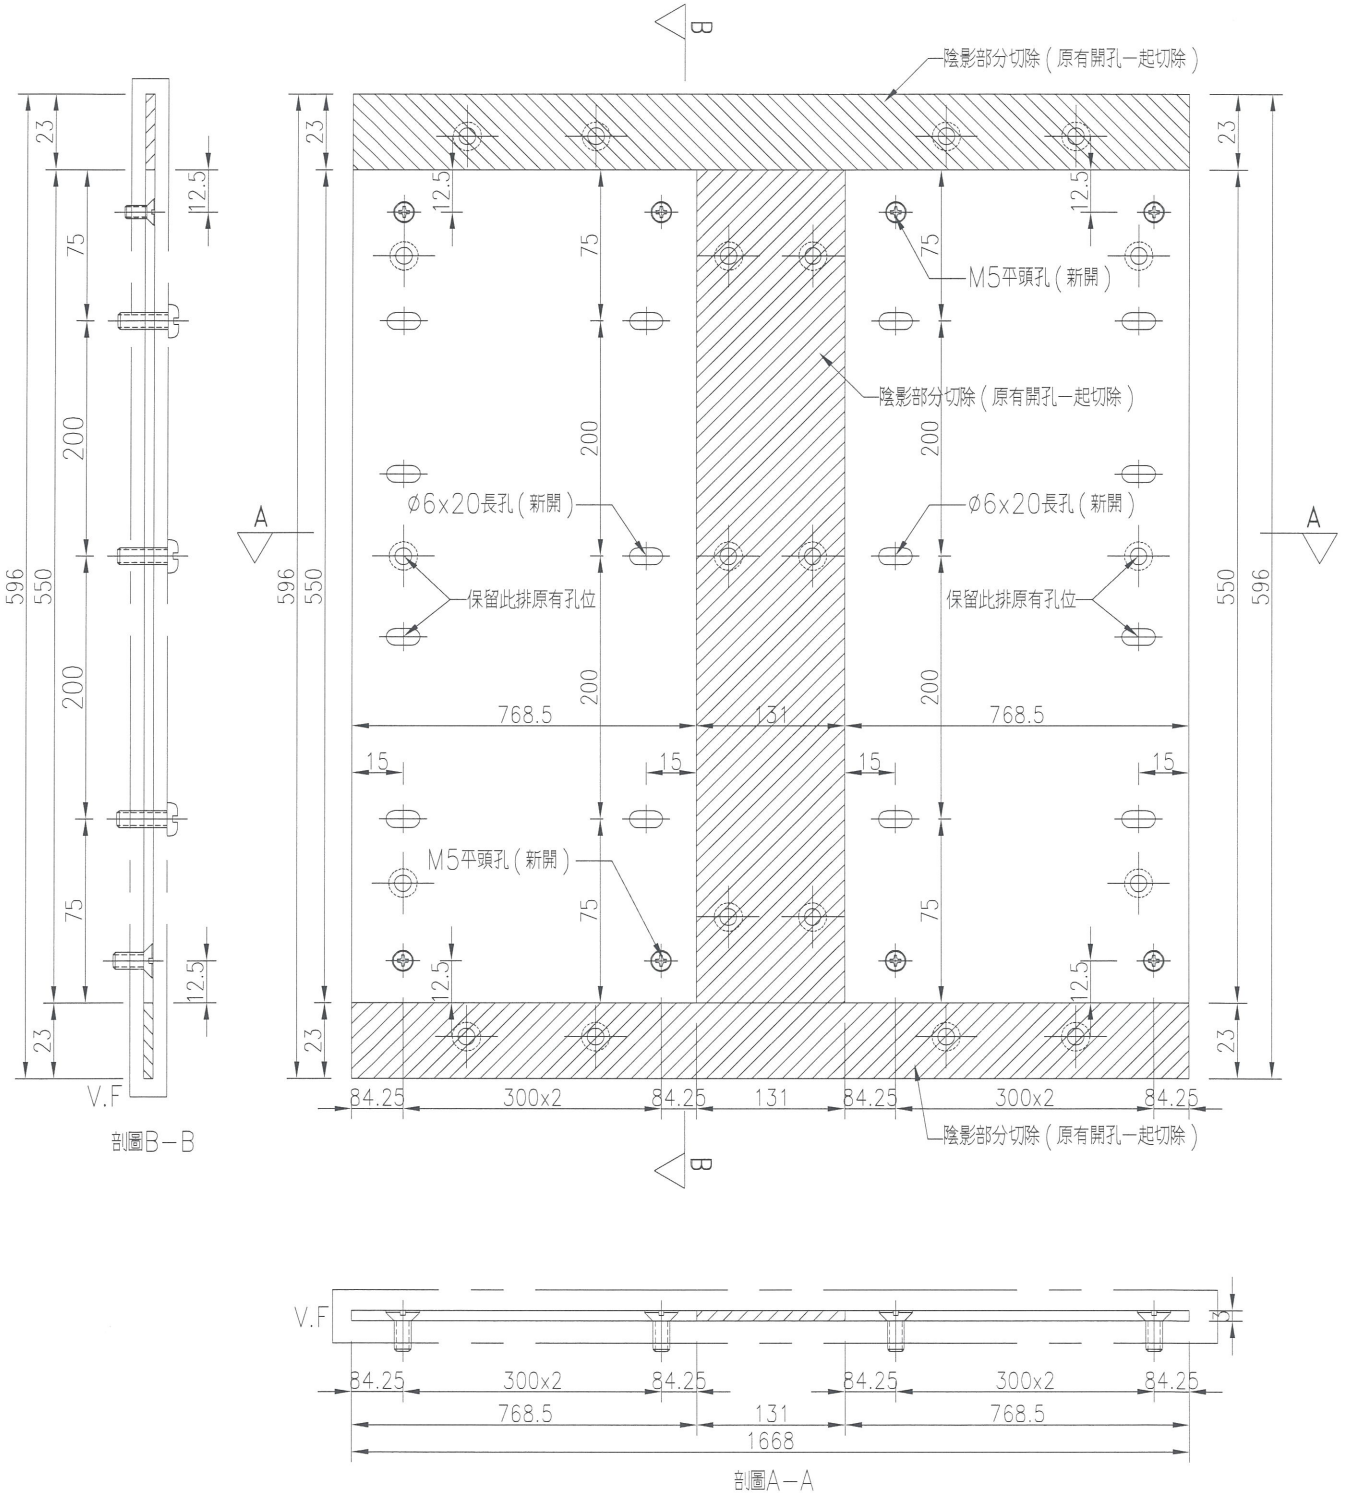


名稱	背板加工圖	制圖	吳禕瑜	2019.1.29	修改		
材料	3mm鋁折件	復核	-	-	日期		
顏色	UCT28767XL-3(深灰色)	批准			圖號	J836-BB-05	

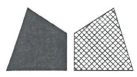


美特鋁質 有限公司
MIDI Aluminium Fabricator Ltd.

注：由EI9952中的15件百葉鋁背板WW4-BY-BB3
一開二進行更改

工程號 J-836 地盤 日出康城(WW4 N-RH)

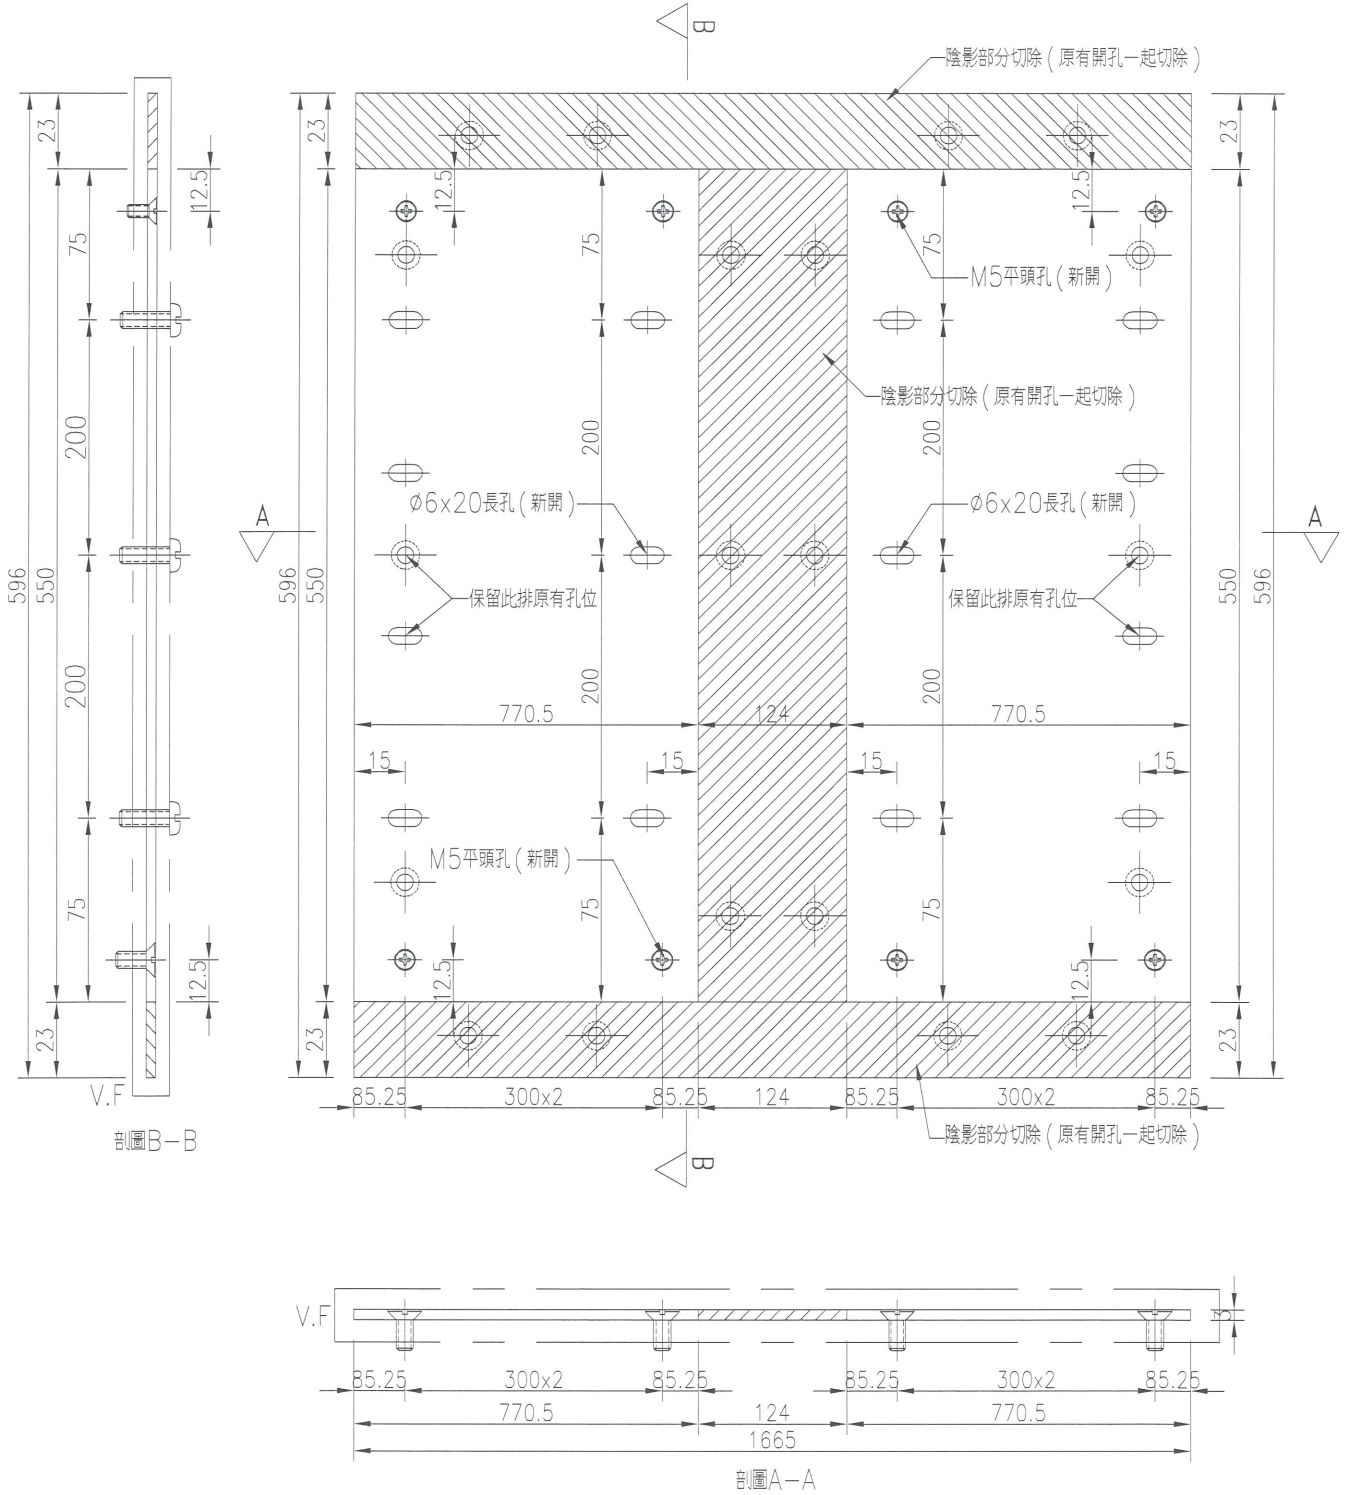





名稱	背板加工圖	制圖	吳禕瑜	2019.1.29	修改		
材料	3mm鋁折件	復核	-	-	日期		
顏色	UCT28767XL-3(深灰色)	批准			圖號	J836-BB-06	

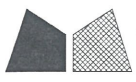

美特鋁質有限公司
MIDI Aluminium Fabricator Ltd.

产品编号	L(MM)	数量	A	N	M	B	N1	M1	备注
		2							


工程號	J-836	地盤	日出康城(WW4 N-RH)
-----	-------	----	----------------

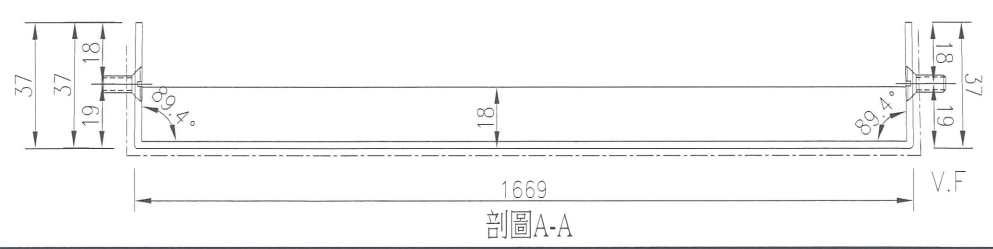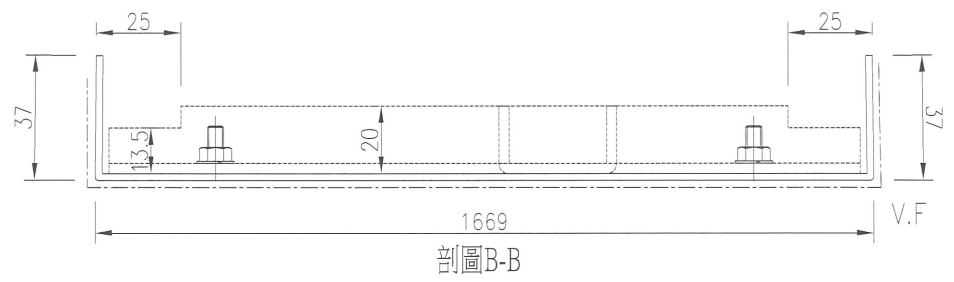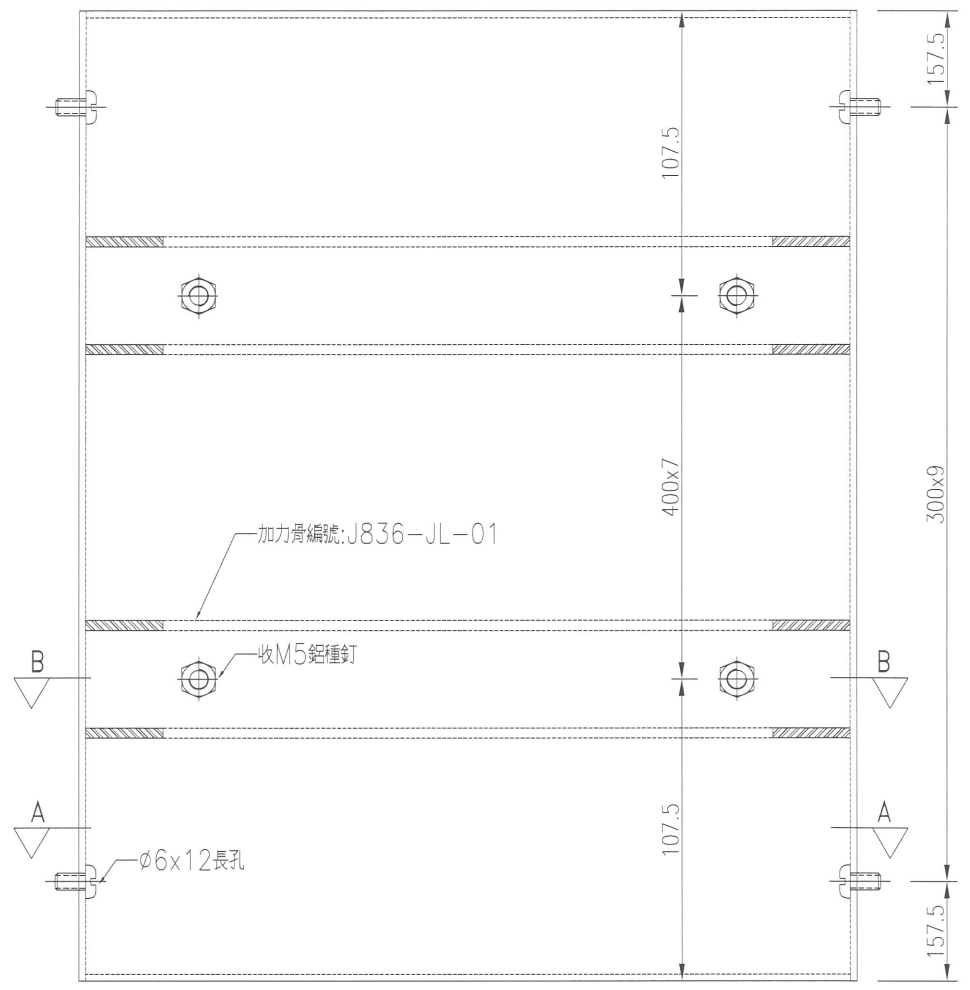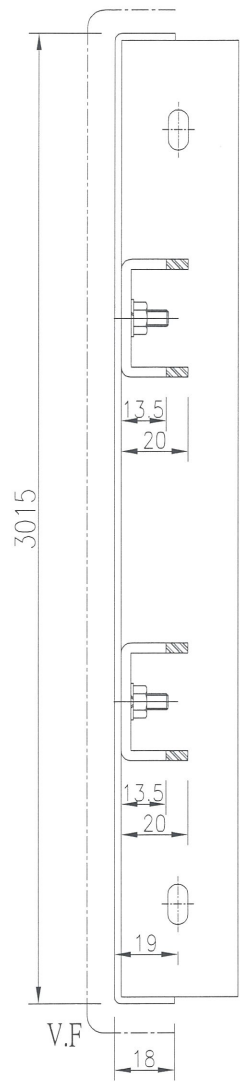

名稱	背板加工圖	制圖	吳禕瑜	2019.01.25	修改		
材料	2mm厚鋁板	復核	-	-	日期		
顏色	UCT28767XL-3(深灰色)	批准			圖號	J836-BB-08	

10





EG-DWG3

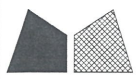

美特鋁質有限公司
MIDI Aluminium Fabricator Ltd.

产品编号	L(MM)	数量	A	N	M	B	N1	M1	备注
		1							


工程號	J-836	地盤	日出康城(WW4 N-RH)
-----	-------	----	----------------

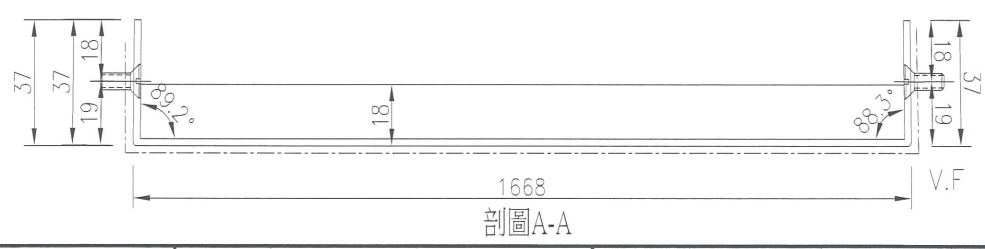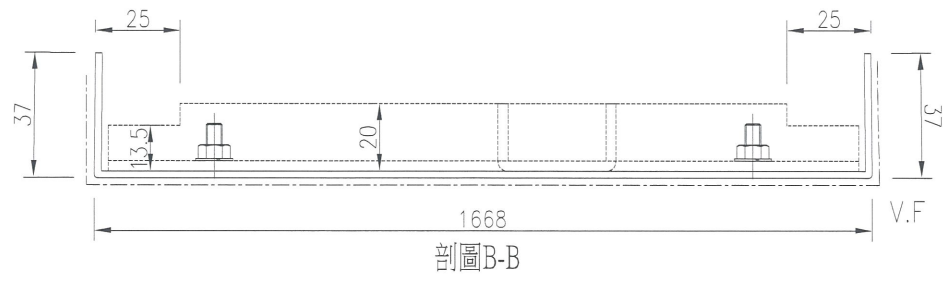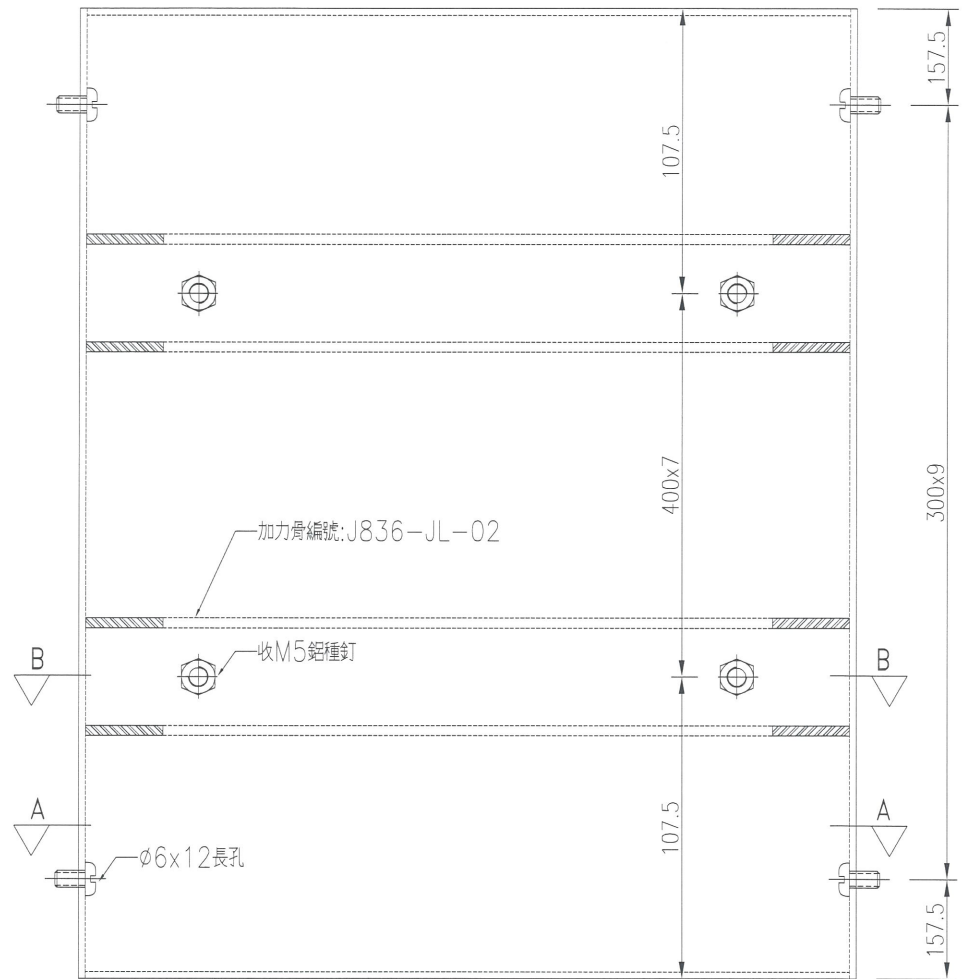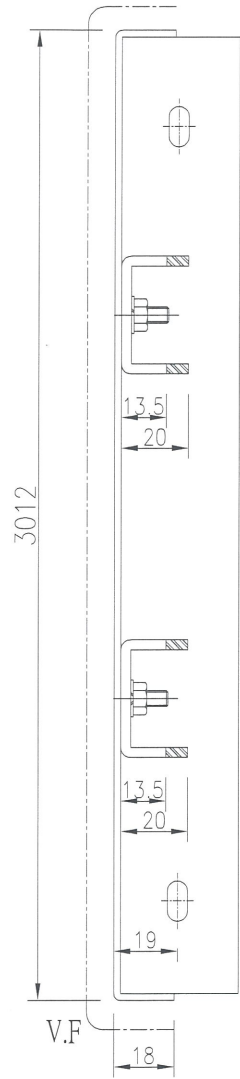

名稱	背板加工圖	制圖	吳禕瑜	2019.01.25	修改		
材料	2mm厚鋁板	復核	-	-	日期		
顏色	UCT28767XL-3(深灰色)	批准			圖號	J836-BB-09	

11


EG-DWG3

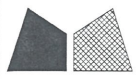

美特鋁質 有限公司
MIDI Aluminium Fabricator Ltd.

序號	加力骨編號	數量	寬度W	N			A	使用位置
1	J836-JL-01	16	1667	300	x	5	83.5	J836-BB-08
2	J836-JL-02	8	1666	300	x	5	83	J836-BB-09

工程號	J-836	地盤	日出康城(WW4 N-RH)
-----	-------	----	----------------

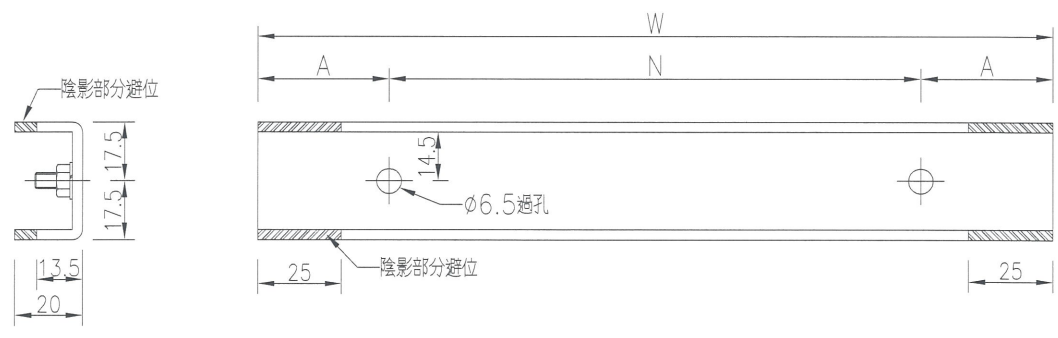

名稱	加力骨加工圖	制圖	吳禕瑜	2019.01.25	修改		
材料	3mm厚鋁板	復核	-	-	日期		
顏色	MILL	批准			圖號	J836-JL-01	