

工程指示 / 要求簡箋(E.I.)

工程指示編號：EI/ 0223 /19 修改版次：**B**
 工程編號：J836 工程名稱：日出康城7期(平台)
 工程項目：WW3 主企橫 鋁料生產修改
 收件人：李統 發件人：Joe Chan 日期：1/4/2019

要求提供 / 確認 事項：

- | | | |
|------------------------------------|-------------------------------------|-------------------------------|
| <input type="checkbox"/> 初步鋁料 B.M. | <input type="checkbox"/> 加工拆圖，然後生產 | <input type="checkbox"/> 尺寸表 |
| <input type="checkbox"/> 正式鋁料 B.M. | <input type="checkbox"/> 技術上資料 / 指示 | <input type="checkbox"/> 報價 |
| <input type="checkbox"/> 配件 B.M. | <input type="checkbox"/> 樣辦或貨品說明書 | <input type="checkbox"/> 分判合約 |
| <input type="checkbox"/> 其他：_____ | | |

內容：現確認圖紙 WW3-M1-H24 開避位
方法，請依附件資料生產。

請在 2/4/2019 前完成上列要求。

附有關圖紙 / 文件：

1 頁

以上項目為：

- 原合約工程包 原合約工程加 / 減賬 新工程報價

原因：-

分發東莞各部門：

- | | | | | | | | |
|---------------------------------|------------------------------|---|------------------------------|------------------------------|------------------------------|--|------------------------------|
| <input type="checkbox"/> 生產技術總監 | <input type="checkbox"/> 連附件 | <input type="checkbox"/> 技術部 | <input type="checkbox"/> 連附件 | <input type="checkbox"/> 生產部 | <input type="checkbox"/> 連附件 | <input type="checkbox"/> 機械設計部 | <input type="checkbox"/> 連附件 |
| <input type="checkbox"/> 採購部 | <input type="checkbox"/> 連附件 | <input checked="" type="checkbox"/> 生產統籌部 | <input type="checkbox"/> 連附件 | 梅軍 | | | |
| <input type="checkbox"/> 質檢部 | <input type="checkbox"/> 連附件 | <input type="checkbox"/> 會計部 | <input type="checkbox"/> 連附件 | <input type="checkbox"/> 報關組 | <input type="checkbox"/> 連附件 | <input checked="" type="checkbox"/> 其他 | 王禮秋 小羅 |

分發香港各部門：

- 行政部 連附件 會計部 連附件 統籌部 連附件 工程部地盤科文 連附件
 採購部 連附件 QS 部 連附件 維修部 連附件 其他 _____ 連附件

傳遞編號：HK 0758/19


發件人簽署：
項目經理簽署：




美特鋁質 有限公司
MIDI Aluminium Fabricator Ltd.

工程號 J836 地盤 日出康城(WW3)

暫停加工，避位尺寸待香港確定

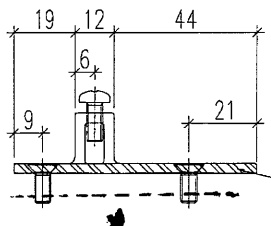


圖A-A 剛膜者

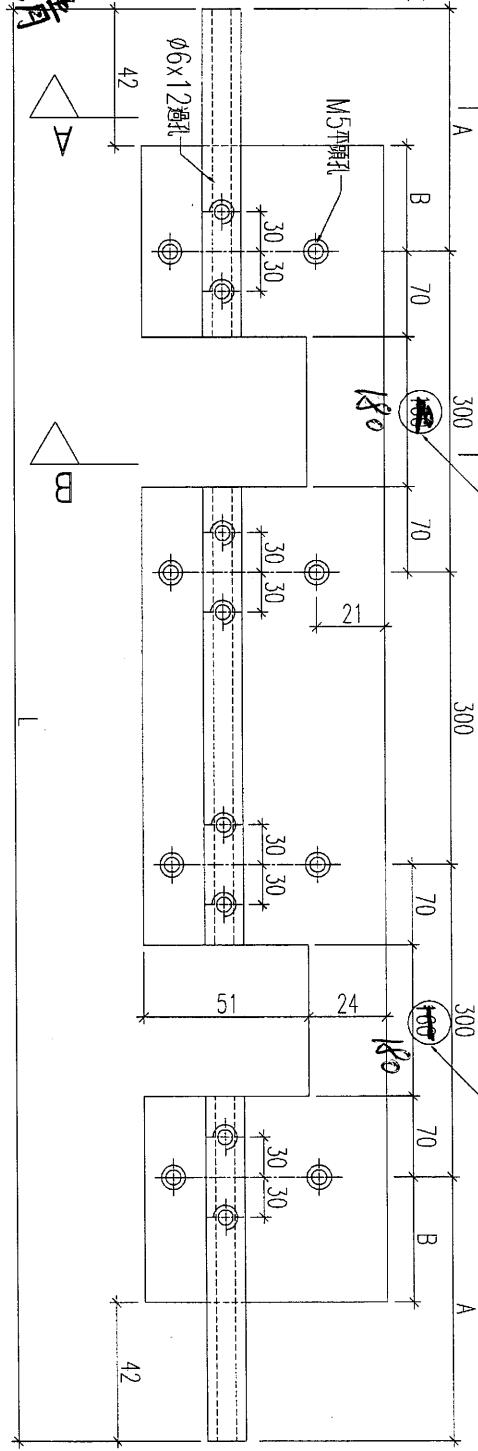


此處用鐵釘固定，
不與玻璃接觸，
以免玻璃破裂


此處用鐵釘固定，
不與玻璃接觸，
以免玻璃破裂

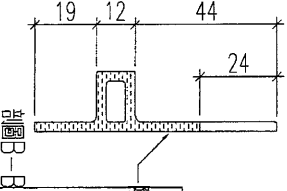

圖B-B

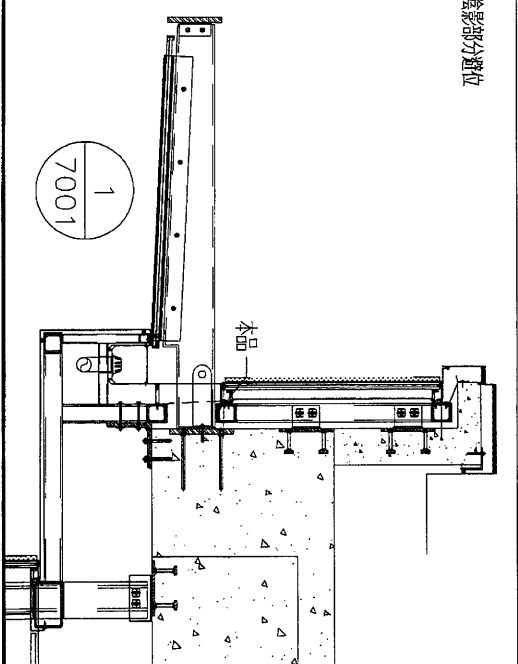

物料編號	數量	長度L	A	B
WW3-M1-H24	1	1174	137	95
WW3-M1-H35	1	1190	145	103
WW3-M1-H26	1	1192	146	104
WW3-M1-H28	1	1176	138	96
WW3-M1-H29	1	1176	138	96
WW3-M1-H30	1	1178	139	97
WW3-M1-H31	1	1186	143	101
WW3-M1-H32	1	1205	152.5	110.5
WW3-M1-H33	1	1220	160	118
WW3-M1-H34	1	1212	156	114
WW3-M1-H35	1	1190	145	103

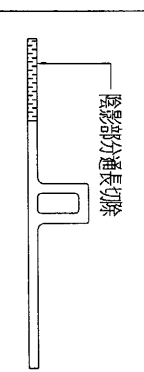

名稱	框料加工圖	制圖	黃漢卿	2019.2.13	修改	
材料	X85522	復核			日期	
顏色	TUC51602XL(RY)-3 深灰色	批准			圖號	WW3-M1-H24