

工程指示 / 要求簡箋(E.I.)

工程指示編號：EI/ 0285 /19

修改版次：A

工程編號：J836

工程名稱：日出康城7期(平台)

工程項目：E1地盤用玻璃生產(雨篷玻璃補回圖案)

收件人：Maggie Lot

發件人：Joe Chan

日期：12/3/2019

□要求提供 / 確認 事項：

- () 初步鋁料 B.M.
- () 加工拆圖，然後生產
- () 尺寸表
- () 正式鋁料 B.M.
- () 技術上資料 / 指示
- () 報價
- () 配件 B.M.
- () 樣辦或貨品說明書
- () 分判合約
- () 其他：_____

內容：

現確認玻璃圖案，請依附件資料生產玻璃。

請在 10/4/2019 前完成上列要求。

附有關圖紙 / 文件：

5頁

以上項目為：

- 原合約工程包
- 原合約工程加 / 減賬
- 新工程報價

原因：-

分發東莞各部門：

- () 生產技術總監 連附件
- () 技術部 連附件
- () 生產部 連附件
- () 機械設計部 連附件
- () 採購部 連附件
- () 生產統籌部 連附件
- 梅軍
- () 質檢部 連附件
- () 會計部 連附件
- () 報關組 連附件
- () 其他 連附件
- 王禮秋
- 小羅

分發香港各部門：

- () 行政部 連附件
- () 會計部 連附件
- () 統籌部 連附件
- () 工程部地盤科文 連附件
- () 採購部 連附件
- () QS 部 連附件
- () 維修部 連附件
- () 其他 _____ 連附件

傳遞編號：

HK 0599/19

發件人簽署：

項目經理簽署：



美特鋁質 有限公司
MIDI Aluminium Fabricator Ltd.




原E1/0285/19 A版次

加工數量： 2件

工程號 E1-GL4-G地盤 日出康城(WW3)

花紋詳細填充見：E1-TC1

10mm THK. CLEAR TEMPERED GLASS w/FRITTED PATTEN
+1.52 PVB
+10mm THK. HEAT STRENGTHENED GLASS

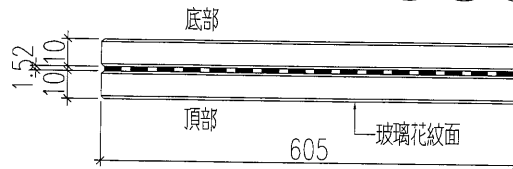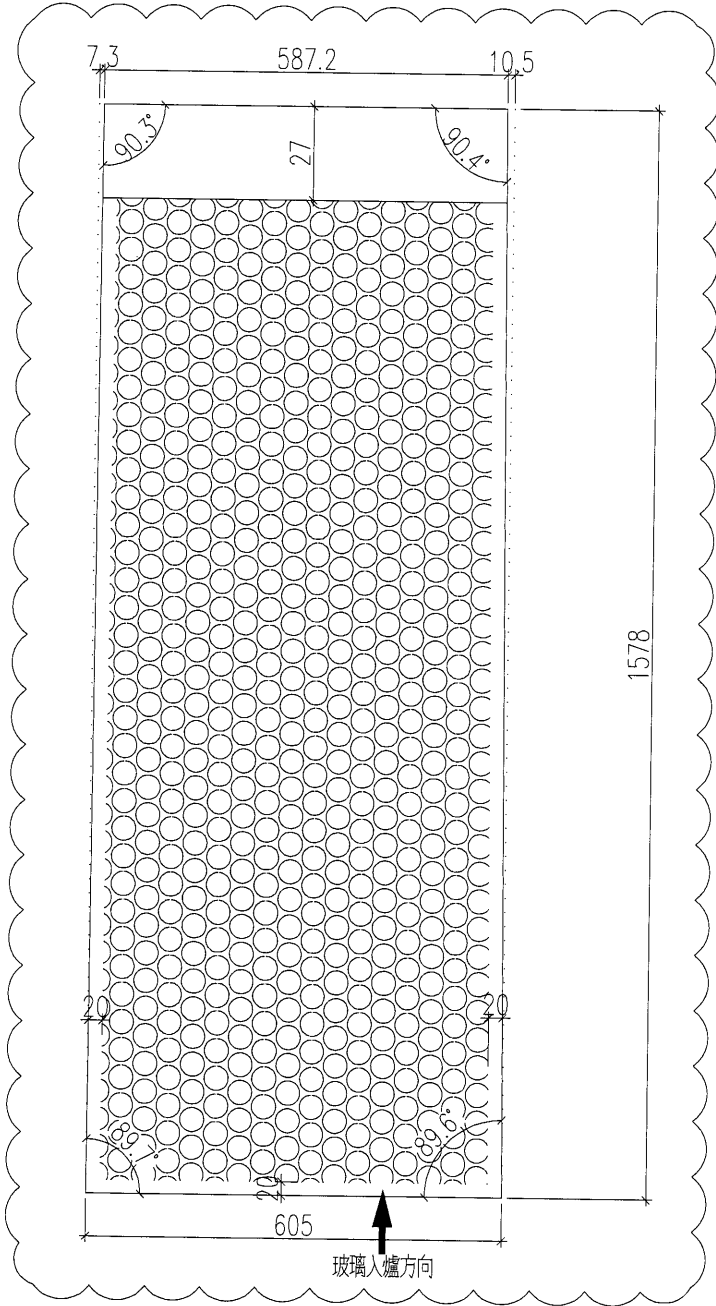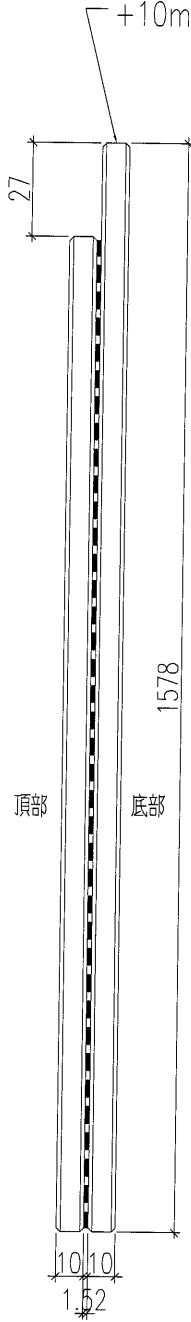

名稱	玻璃加工圖	制圖	黃漢卿	2019.2.28	修改	A		
材料		復核			日期	2019.3.6		
顏色		批准			圖號	E1-GL4-G2		

2

EG-DWG3



美特鋁質 有限公司
MIDI Aluminium Fabricator Ltd.




原E1/0285/19 A版次

加工數量： 7件

工程號 | E1-GL4-G地盤 | 日出康城(WW3)

花紋詳細填充見：E1-TC1

10mm THK. CLEAR TEMPERED GLASS w/FRITTED PATTEN
+1.52 PVB
+10mm THK. HEAT STRENGTHENED GLASS

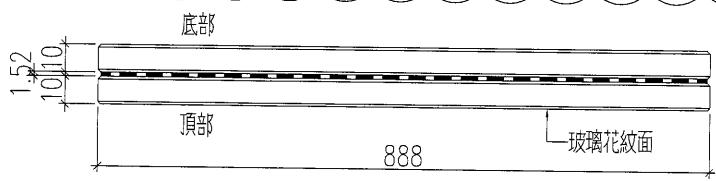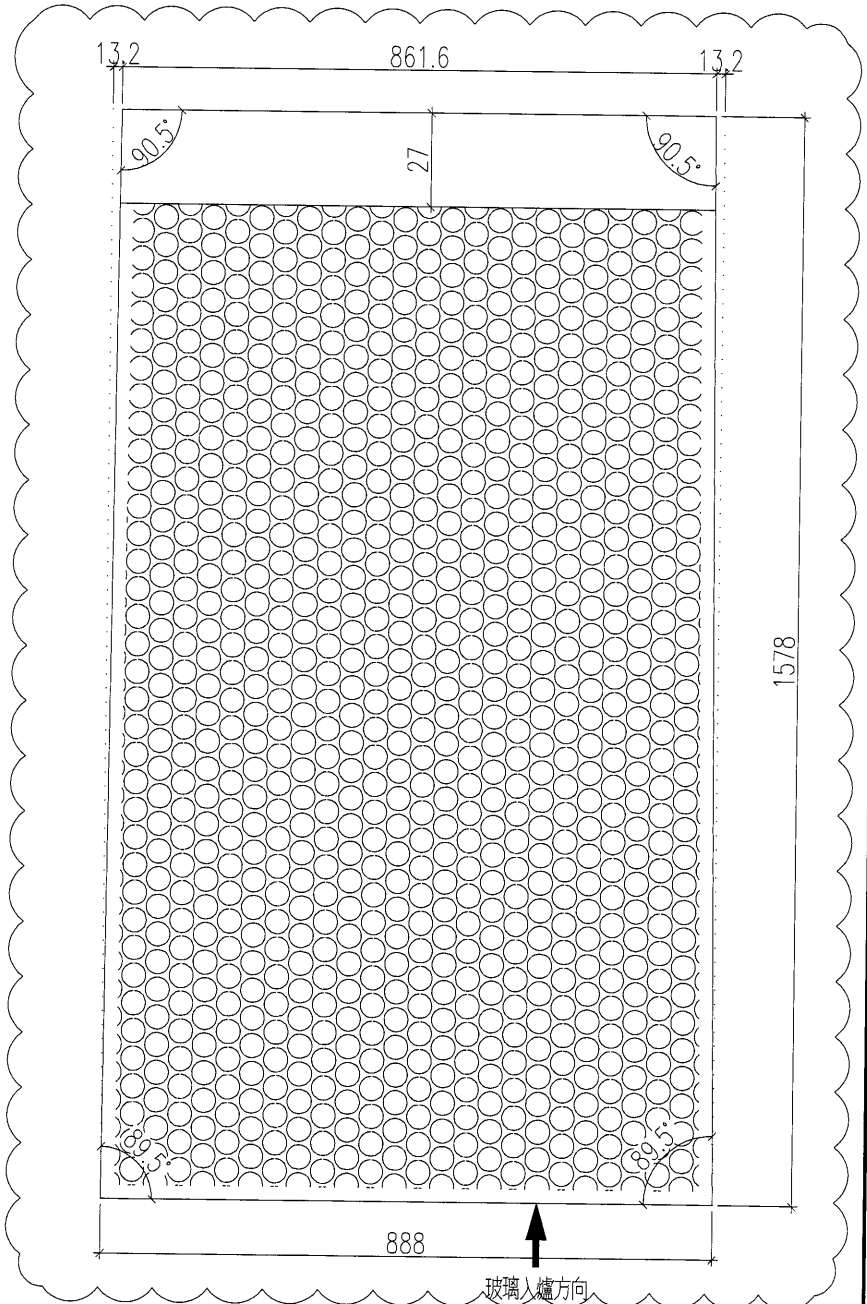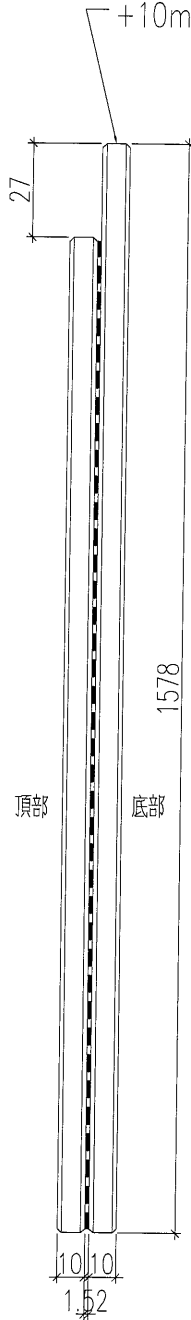

名稱	玻璃加工圖	制圖	黃漢卿	2019.2.28	修改	A		
材料		復核			日期	2019.3.6		
顏色		批准			圖號	E1-GL4-G3		



美特鋁質 有限公司
MIDI Aluminium Fabricator Ltd.


原E1/0285/19 A版次

加工數量： 1件

工程號 E1-GL4-G地盤 日出康城(WW3)

花紋詳細填充見：E1-TC1

10mm THK. CLEAR TEMPERED GLASS w/FRITTED PATTEN
+1.52 PVB
+10mm THK. HEAT STRENGTHENED GLASS

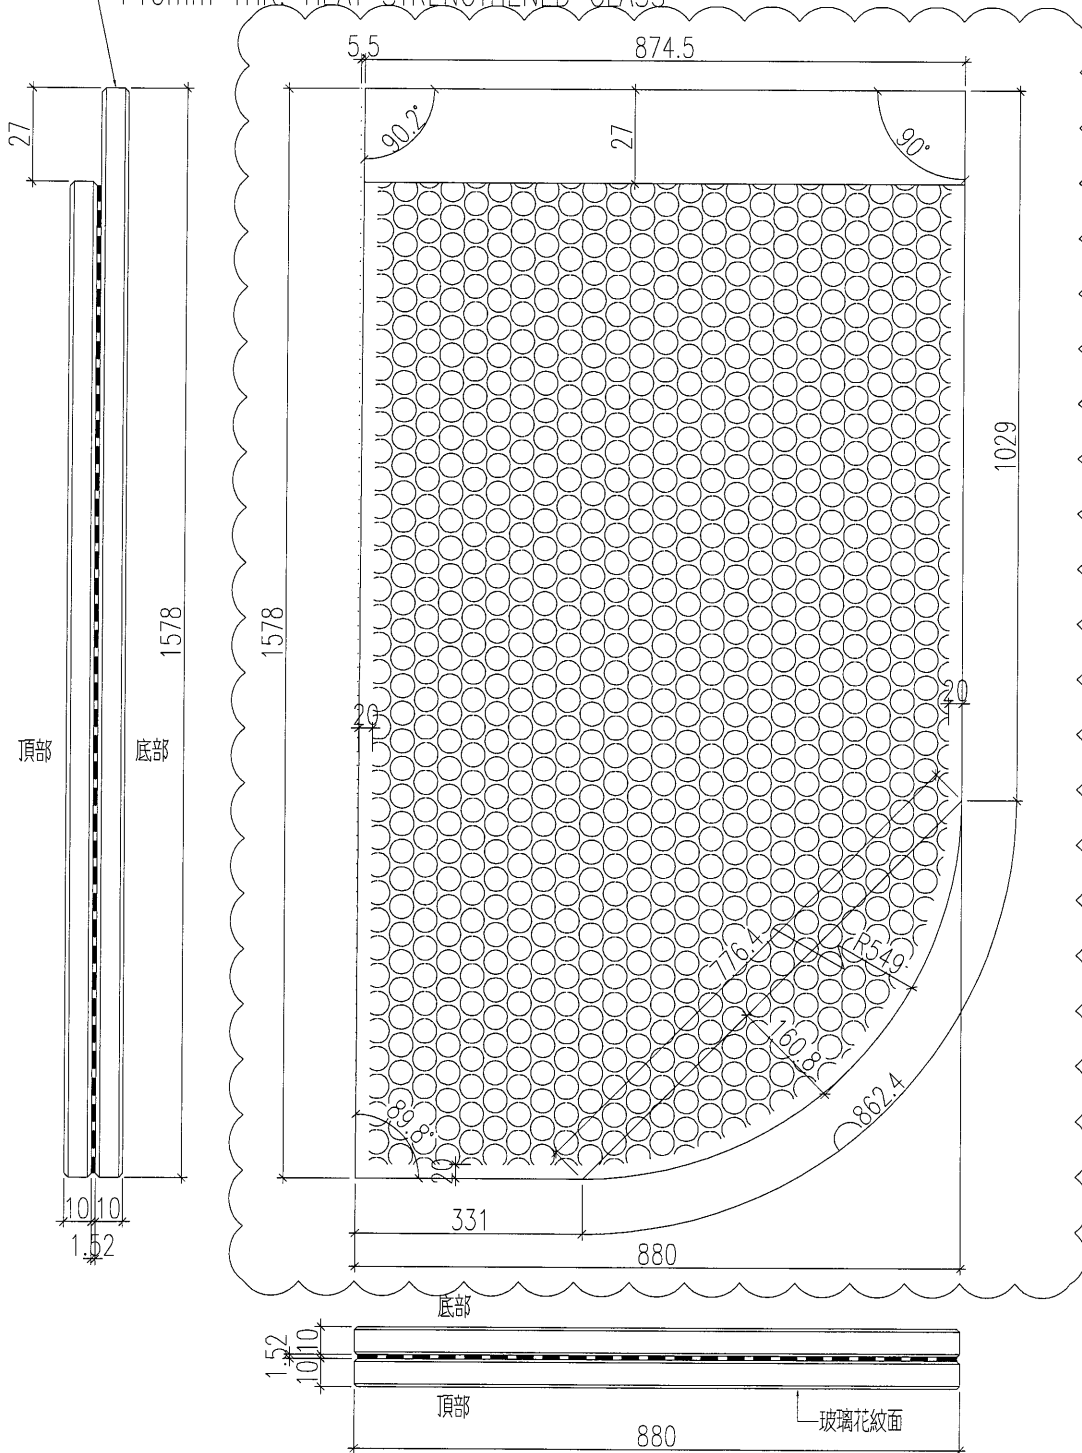

名稱	玻璃加工圖	制圖	黃漢卿	2019.2.28	修改	A	
材料		復核			日期	2019.3.6	
顏色		批准			圖號	E1-GL4-G4	






美特鋁質 有限公司
MIDI Aluminium Fabricator Ltd.

原E1/0285/19 A版次

工程號 J-836 地盤 日出康城(WW3)

10mm THK. CLEAR TEMPERED GLASS w/FRITTED PATTEN
+1.52 PVB
+10mm THK. HEAT STRENGTHENED GLASS

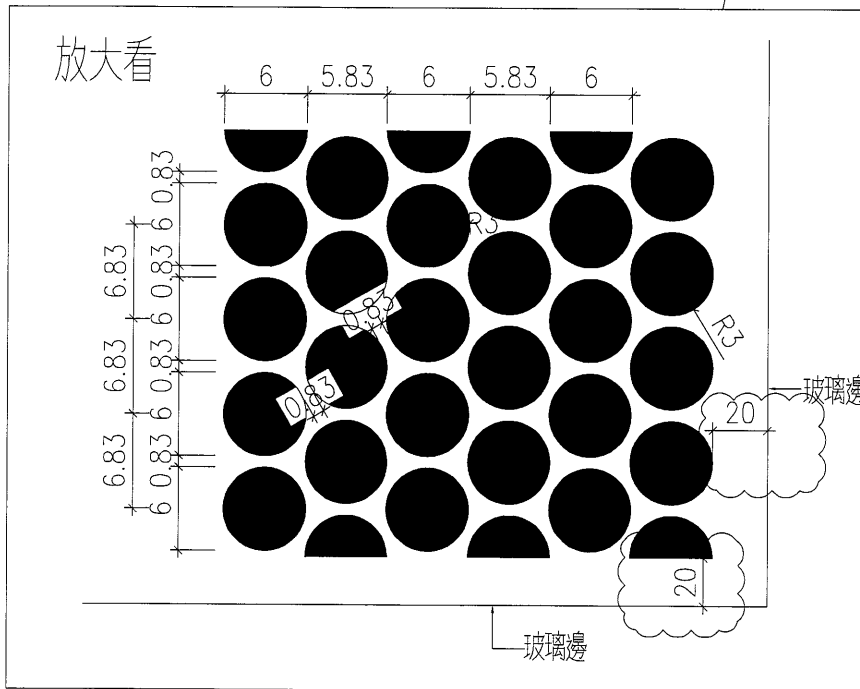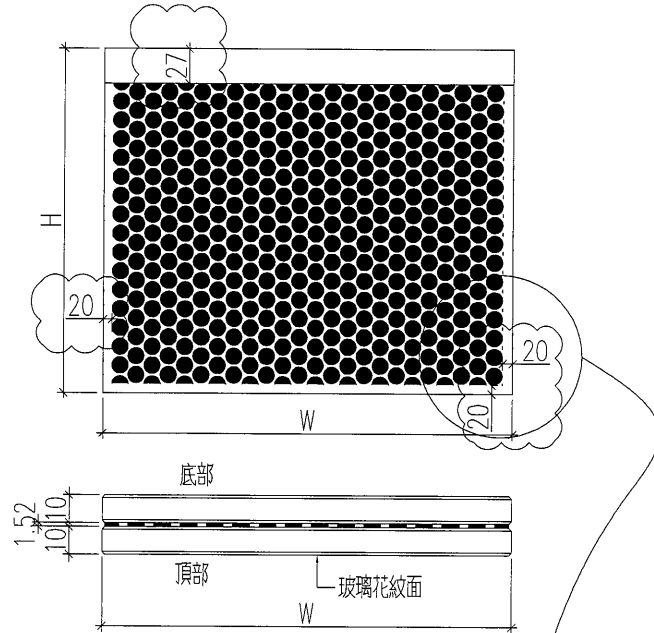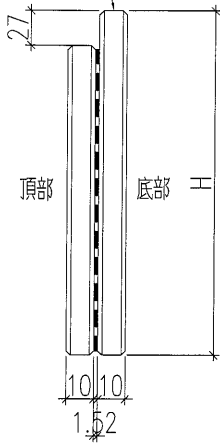

名稱	玻璃花紋填充示意圖	制圖	黃漢卿	2019.2.28	修改	A	
材料		復核			日期	2019.3.6	
顏色		批准			圖號	E1-TC1	

