

工程指示 / 要求簡箋(E.I.)

工程指示編號：EI/ 0336 /19

修改版次：

工程編號：J836

工程名稱：日出康城7期(平台)

工程項目：WW4(A-N) 2/F 防水片生產(補出)

收件人：生統

發件人：Joe Chan

日期：2/3/2019

要求提供 / 確認 事項：

- () 初步鋁料 B.M.
- () 加工拆圖，然後生產
- () 尺寸表
- () 正式鋁料 B.M.
- () 技術上資料 / 指示
- () 報價
- () 配件 B.M.
- () 樣辦或貨品說明書
- () 分判合約
- () 其他：_____

內容：

請依附件資料，生產防水片送地盤
(防水片鍍化處理)

急

請在 28 /3/2019 前完成上列要求。

附有關圖紙 / 文件：

3 頁

以上項目為：

- 原合約工程包
- 原合約工程加 / 減賬
- 新工程報價

原因：-

分發東莞各部門：

- () 生產技術總監 連附件 () 技術部 連附件 () 生產部 連附件 () 機械設計部 連附件
- () 採購部 連附件 () 生產統籌部 連附件
- () 質檢部 連附件 () 會計部 連附件 () 報關組 連附件 () 其他 _____ 連附件

分發香港各部門：

- () 行政部 連附件 () 會計部 連附件 () 統籌部 連附件 () 工程部地盤科文 連附件 積哥
- () 採購部 連附件 () QS 部 連附件 () 維修部 連附件 () 其他 _____ 連附件

傳遞編號：

HK 0675 /19


發件人簽署：

項目經理簽署：



美特鋁質 有限公司
MIDI Aluminium Fabricator Ltd.

工程號	J-836	地盤	日出康城
-----	-------	----	------

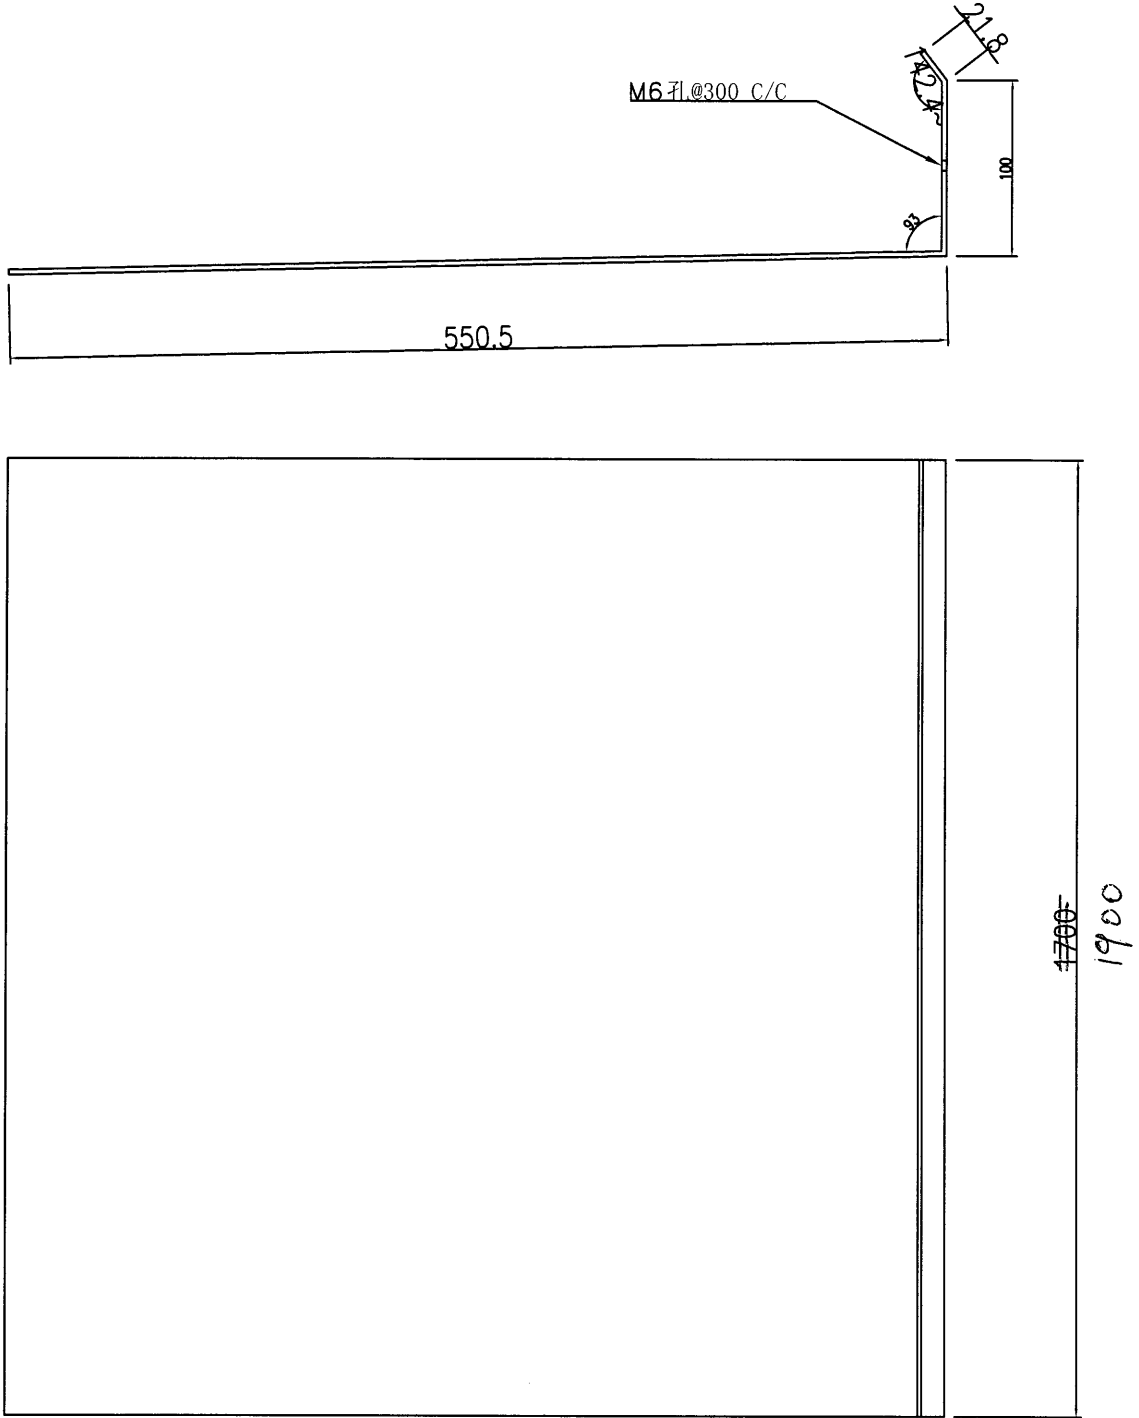

5 件

名稱	防水鋁板加工圖	制圖	MILL	2019.3.21	修改			
材料	1.5mm厚鋁板	復核			日期			
顏色	MILL	批准			圖號	XXX1		




美特鋁質 有限公司
MIDI Aluminium Fabricator Ltd.

工程號

J-836

地盤

日出康城

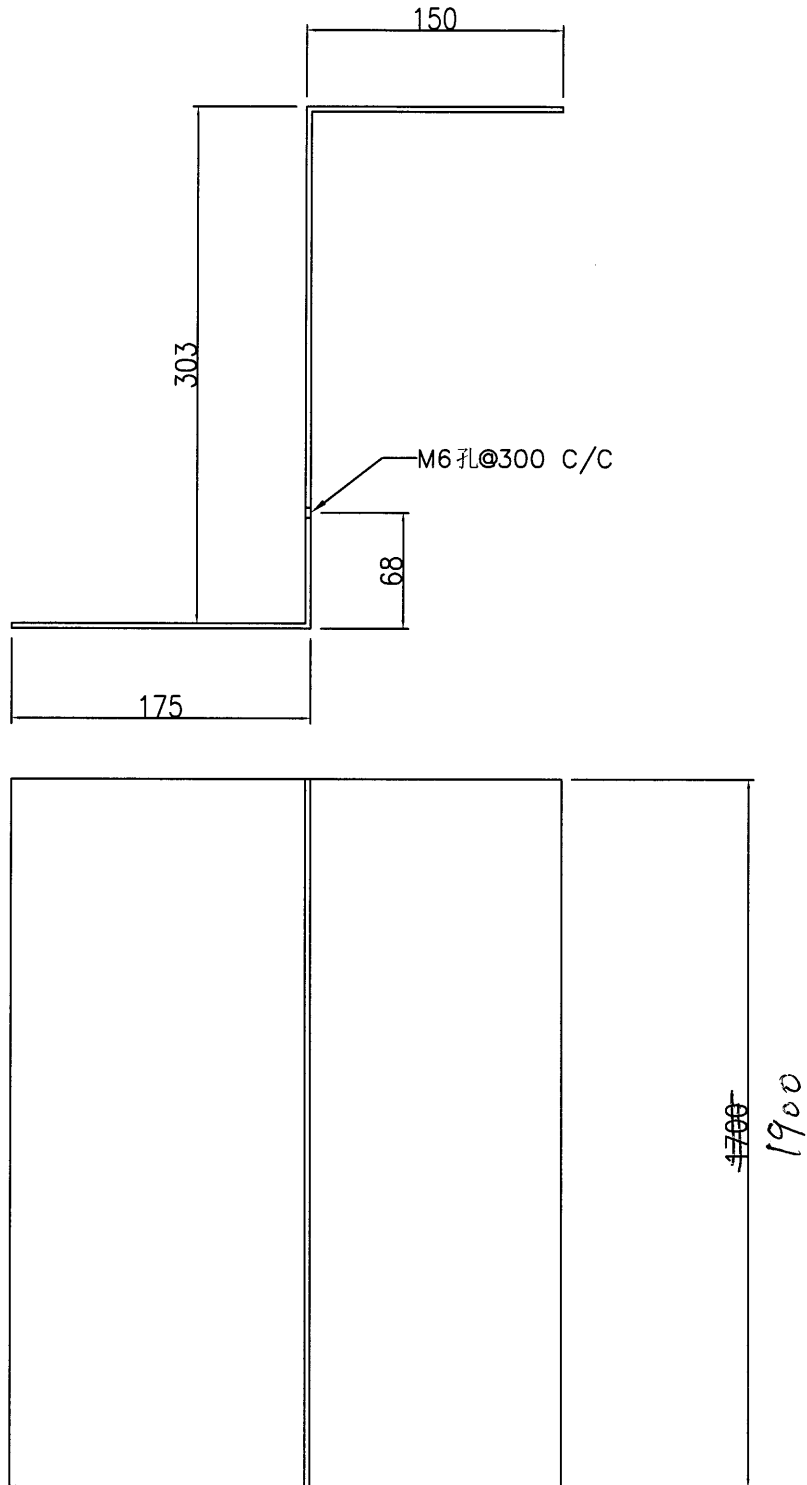

5 件

名稱	防水鋁板加工圖	制圖	MILL	2019.3.21	修改			
材料	1.5mm厚鋁板	復核			日期			
顏色	MILL	批准			圖號	XXX2		



美特鋁質 有限公司
MIDI Aluminium Fabricator Ltd.


安裝示意圖

工程號	J-836	地盤	日出康城
-----	-------	----	------

因應石屎牆, 現場介所需尺寸

791 防水膠接合

本品

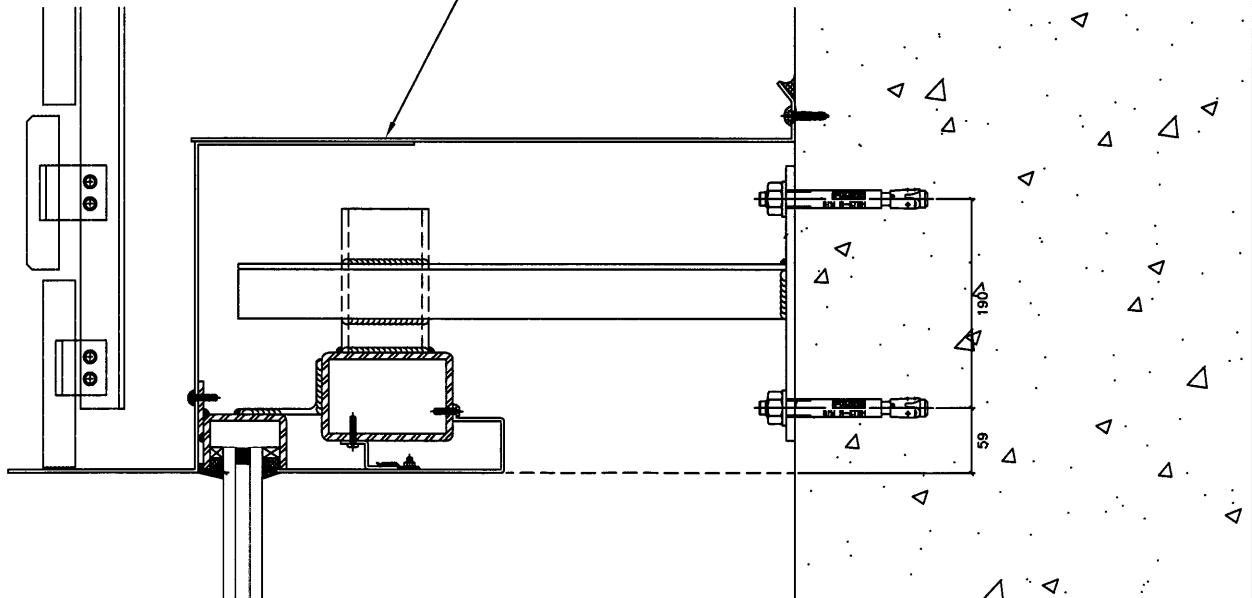

名稱	防水鋁板加工圖	制圖	MILL	2019.3.21	修改			
材料	1.5mm厚鋁板	復核			日期			
顏色	MILL	批准			圖號	XXX3		