

工程指示 / 要求簡箋(E.I.)

工程指示編號：EI/ 0383 /19

修改版次：A

工程編號：J836

工程名稱：日出康城7期(平台)

工程項目：WW4 補壓碼修改

收件人：生統

發件人：Joe Chan

日期：2/4/2019

要求提供 / 確認 事項：

- () 初步鋁料 B.M.
- () 正式鋁料 B.M.
- () 配件 B.M.
- () 其他：_____
- () 加工拆圖，然後生產
- () 技術上資料 / 指示
- () 樣辦或貨品說明書
- () 尺寸表
- () 報價
- () 分判合約

內容：請依附件資料生產壓碼，送地盤

(原版本 EI 0383 之壓碼款式修改，
數量修改)

請在 6/4/2019 前完成上列要求。

附有關圖紙 / 文件：

1 頁

以上項目為：

- 原合約工程包
- 原合約工程加 / 減賬
- 新工程報價

原因：-

分發東莞各部門：

- () 生產技術總監 連附件 () 技術部 連附件 () 生產部 連附件 () 機械設計部 連附件
- () 採購部 連附件 () 生產統籌部 連附件
- () 質檢部 連附件 () 會計部 連附件 () 報關組 連附件 () 其他 _____ 連附件

分發香港各部門：

- () 行政部 連附件 () 會計部 連附件 () 統籌部 連附件 () 工程部地盤科文 連附件 積哥
- () 採購部 連附件 () QS 部 連附件 () 維修部 連附件 () 其他 _____ 連附件

傳遞編號：HK 0776 / 19

發件人簽署：[Signature]



項目經理簽署：[Signature]



美特鋁質 有限公司
MIDI Aluminium Fabricator Ltd.

数量	备注
350	

工程號	J-836	地盤	日出康城
-----	-------	----	------

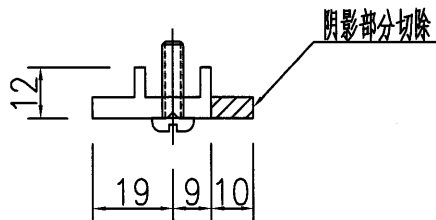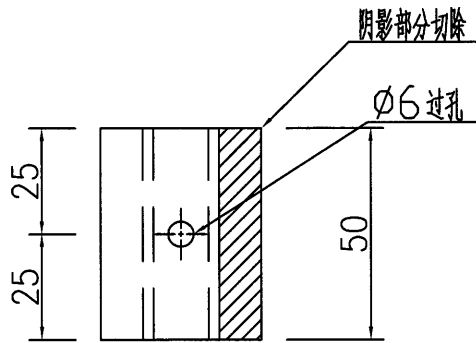

名稱	壓碼加工圖	制圖		修改			
材料	X84308	復核		日期			
顏色	MILL	批准		圖號	XYZ00		