

工程指示 / 要求簡箋(E.I.)

工程指示編號：EI/ 0386 /19 修改版次：  
 工程編號：J836 工程名稱：日出康城7期(平台)  
 工程項目：WW4(N-RH) 補爛玻璃1件  
 收件人：Maggie Lor 發件人：Joe Chan 日期：1/4/2019

要求提供 /  確認 事項：

- 初步鋁料 B.M.                       加工拆圖，然後生產                       尺寸表
- 正式鋁料 B.M.                       技術上資料 / 指示                       報價
- 配件 B.M.                               樣辦或貨品說明書                       分判合約
- 其他：\_\_\_\_\_

內容：由於收料過程中發現1件爛玻璃，請依  
 附件資料生產該件玻璃。  
 (附上地盤報告)

請在 30/4/2019 前完成上列要求。

附有關圖紙 / 文件：

圖紙2頁，報告3頁

以上項目為：

- 原合約工程包                       原合約工程加 / 減賬                       新工程報價

原因：-

分發東莞各部門：

- 生產技術總監  連附件     技術部     連附件     生產部     連附件     機械設計部  連附件
- 採購部     連附件     生產統籌部  連附件    梅軍
- 質檢部     連附件     會計部     連附件     報關組     連附件     其他 \_\_\_\_\_  連附件

分發香港各部門：

- 行政部  連附件     會計部  連附件     統籌部  連附件     工程部地盤科文  連附件    積哥
- 採購部  連附件     QS 部     連附件     維修部  連附件     其他 \_\_\_\_\_  連附件

傳遞編號：HK 0760 / 19

發件人簽署：  
 項目經理簽署：

11


EG-DWG3



美特鋁質 有限公司  
MIDI Aluminium Fabricator Ltd.

工程號	J-836	地盤	日出康城(WW4 N-RH)
-----	-------	----	----------------

詳細數據見圖紙: J836-GL15a

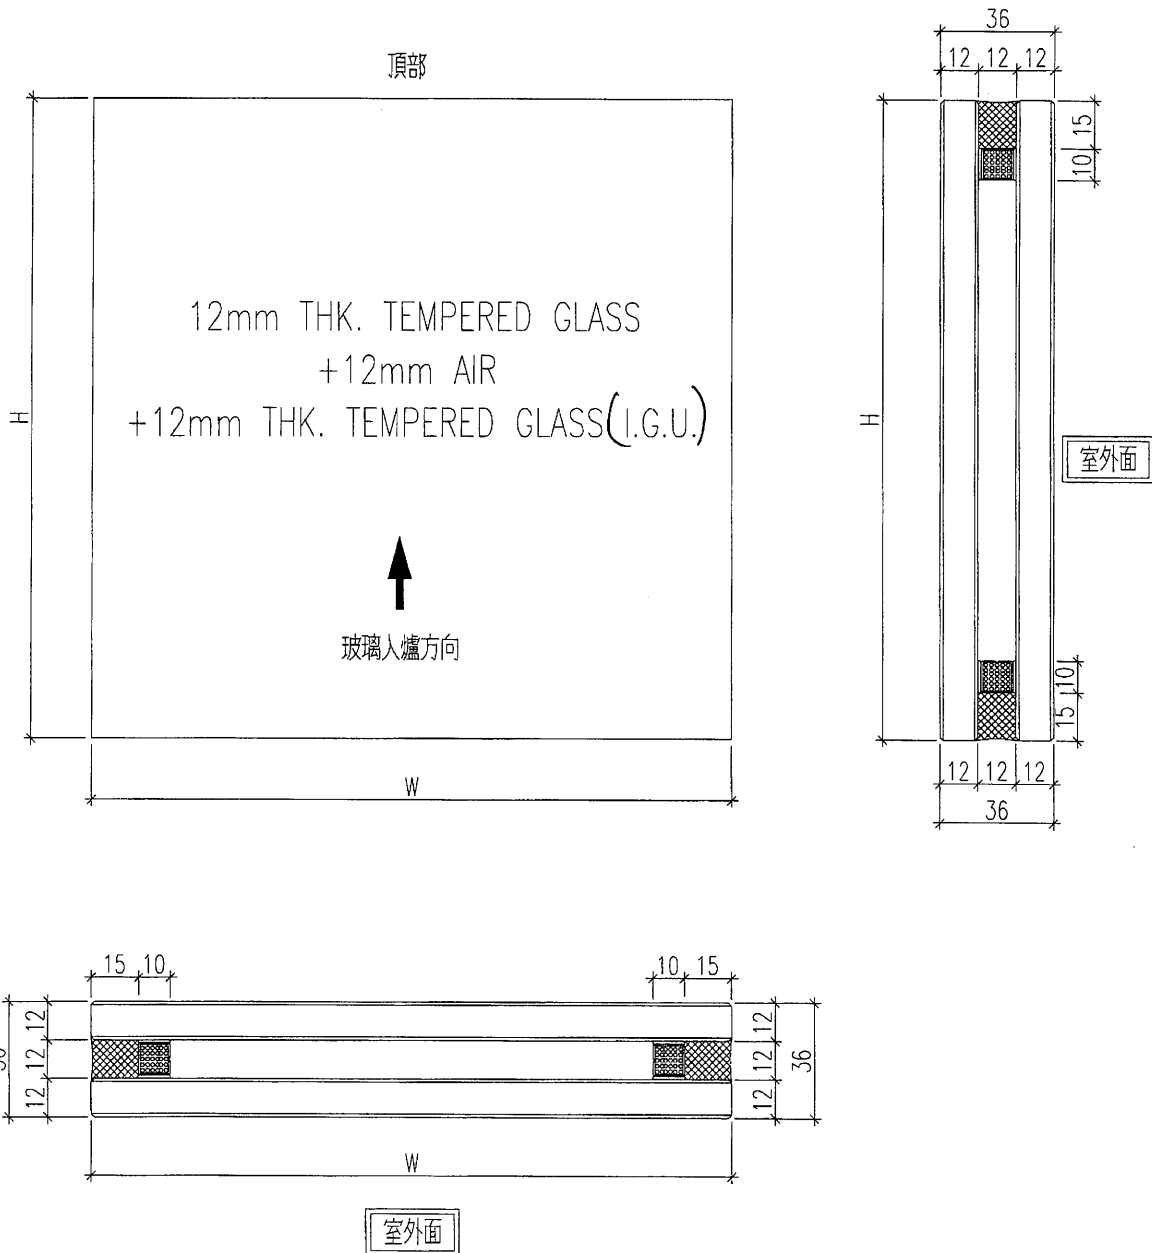

名稱	玻璃加工圖	制圖	黃漢卿	2018.8.29	修改		
材料		復核			日期		
顏色		批准			圖號	J836-GL15	

2

# EG-DWG3



美特鋁質 有限公司  
MIDI Aluminium Fabricator Ltd.

工程號	J-836	地盤	日出康城(WW4 N-RH)
-----	-------	----	----------------

玻璃加工圖紙見：J836-GL15

玻璃編號	寬度	高度	數量
836-GL1-G100	1785.0	3079.0	1
<del>836-GL1-G101</del>	<del>1785.0</del>	<del>605.0</del>	<del>—</del>
<del>836-GL1-G102</del>	<del>422.0</del>	<del>3079.0</del>	<del>—</del>
<del>836-GL1-G103</del>	<del>647.0</del>	<del>3079.0</del>	<del>—</del>
<del>836-GL1-G104</del>	<del>1785.0</del>	<del>2734.0</del>	<del>—</del>
<del>836-GL1-G105</del>	<del>1396.0</del>	<del>3079.0</del>	<del>—</del>
<del>836-GL1-G106</del>	<del>2086.0</del>	<del>605.0</del>	<del>—</del>
<del>836-GL1-G107</del>	<del>406.0</del>	<del>3079.0</del>	<del>—</del>
<del>836-GL1-G108</del>	<del>584.0</del>	<del>2459.0</del>	<del>—</del>
<del>836-GL1-G111</del>	<del>1198.0</del>	<del>3079.0</del>	<del>—</del>
<del>836-GL1-G112</del>	<del>1185.0</del>	<del>3079.0</del>	<del>—</del>
<del>836-GL1-G113</del>	<del>1306.0</del>	<del>3079.0</del>	<del>—</del>
<del>836-GL1-G114</del>	<del>1148.0</del>	<del>605.0</del>	<del>—</del>
<del>836-GL1-G119</del>	<del>1452.0</del>	<del>605.0</del>	<del>—</del>
<del>836-GL1-G106A</del>	<del>2086.0</del>	<del>605.0</del>	<del>—</del>
<del>836-GL1-G117</del>	<del>653.0</del>	<del>3079.0</del>	<del>—</del>
<del>836-GL1-G118</del>	<del>853.0</del>	<del>3079.0</del>	<del>—</del>
		<del>加總數量</del>	<del>—</del>

名稱	玻璃加工圖	制圖	黃漢卿	2018.8.29	修改			
材料		復核			日期			
顏色		批准			圖號	J836-GL15a		



美特鋁質有限公司  
MIDI ALUMINIUM FABRICATOR LTD.

## 窗幕玻璃毀爛紀錄報告

工程項目: J-836 日出康城 7 期

由: 美特鋁質有限公司

送呈: 中環廠

發件人: 馬三賢

日期: 28-3-2019

副本: 阿 Joe

現發覺地盤有玻璃毀爛詳情如下:

送地盤玻璃落貨檢驗時發現有一件玻璃毀爛,

工程E1號 - 9863 圖號 MW4-W-221 3/F

玻璃尺寸 1785 x 3080.5 mm 請盡快補回地盤進行安裝。

附相 2張。

發件人簽署: 馬三賢

工牌號: J-836(下台) E1/9863

WW4-W-ZZ1 1785X3080.5mm 336kg

樓層: 3F 數量: 1/3

破烂

