

工程指示 / 要求簡箋(E.I.)

工程指示編號：EI/ 0449 /19

修改版次：

工程編號：J836

工程名稱：日出康城 7 期 (平台)

工程項目：WW4(A-N) 3/F SI 項目用防水片

收件人：生 統

發件人：Joe Chan

日期：12/4/2019

要求提供 / 確認 事項：

- () 初步鋁料 B.M.
- () 加工拆圖，然後生產
- () 尺寸表
- () 正式鋁料 B.M.
- () 技術上資料 / 指示
- () 報價
- () 配件 B.M.
- () 樣辦或貨品說明書
- () 分判合約
- () 其他：_____

內容：請依附件資料生產防水片遠地盤。
(鎳化處理)

請在 20/4/2019 前完成上列要求。

附有關圖紙 / 文件：

3 頁

以上項目為：

- 原合約工程包
- 原合約工程加 / 減賬
- 新工程報價

原因：-

分發東莞各部門：

- () 生產技術總監 連附件
- () 技術部 連附件
- () 生產部 連附件
- () 機械設計部 連附件
- () 採購部 連附件
- () 生產統籌部 連附件
- () 質檢部 連附件
- () 會計部 連附件
- () 報關組 連附件
- () 其他 _____ 連附件

分發香港各部門：


- () 行政部 連附件
- () 會計部 連附件
- () 統籌部 連附件
- () 工程部的地盤科文 連附件
- () 採購部 連附件
- () QS 部 連附件
- () 維修部 連附件
- () 其他 _____ 連附件

傳遞編號：HK 0868/19


發件人簽署：[Signature]

項目經理簽署：


①

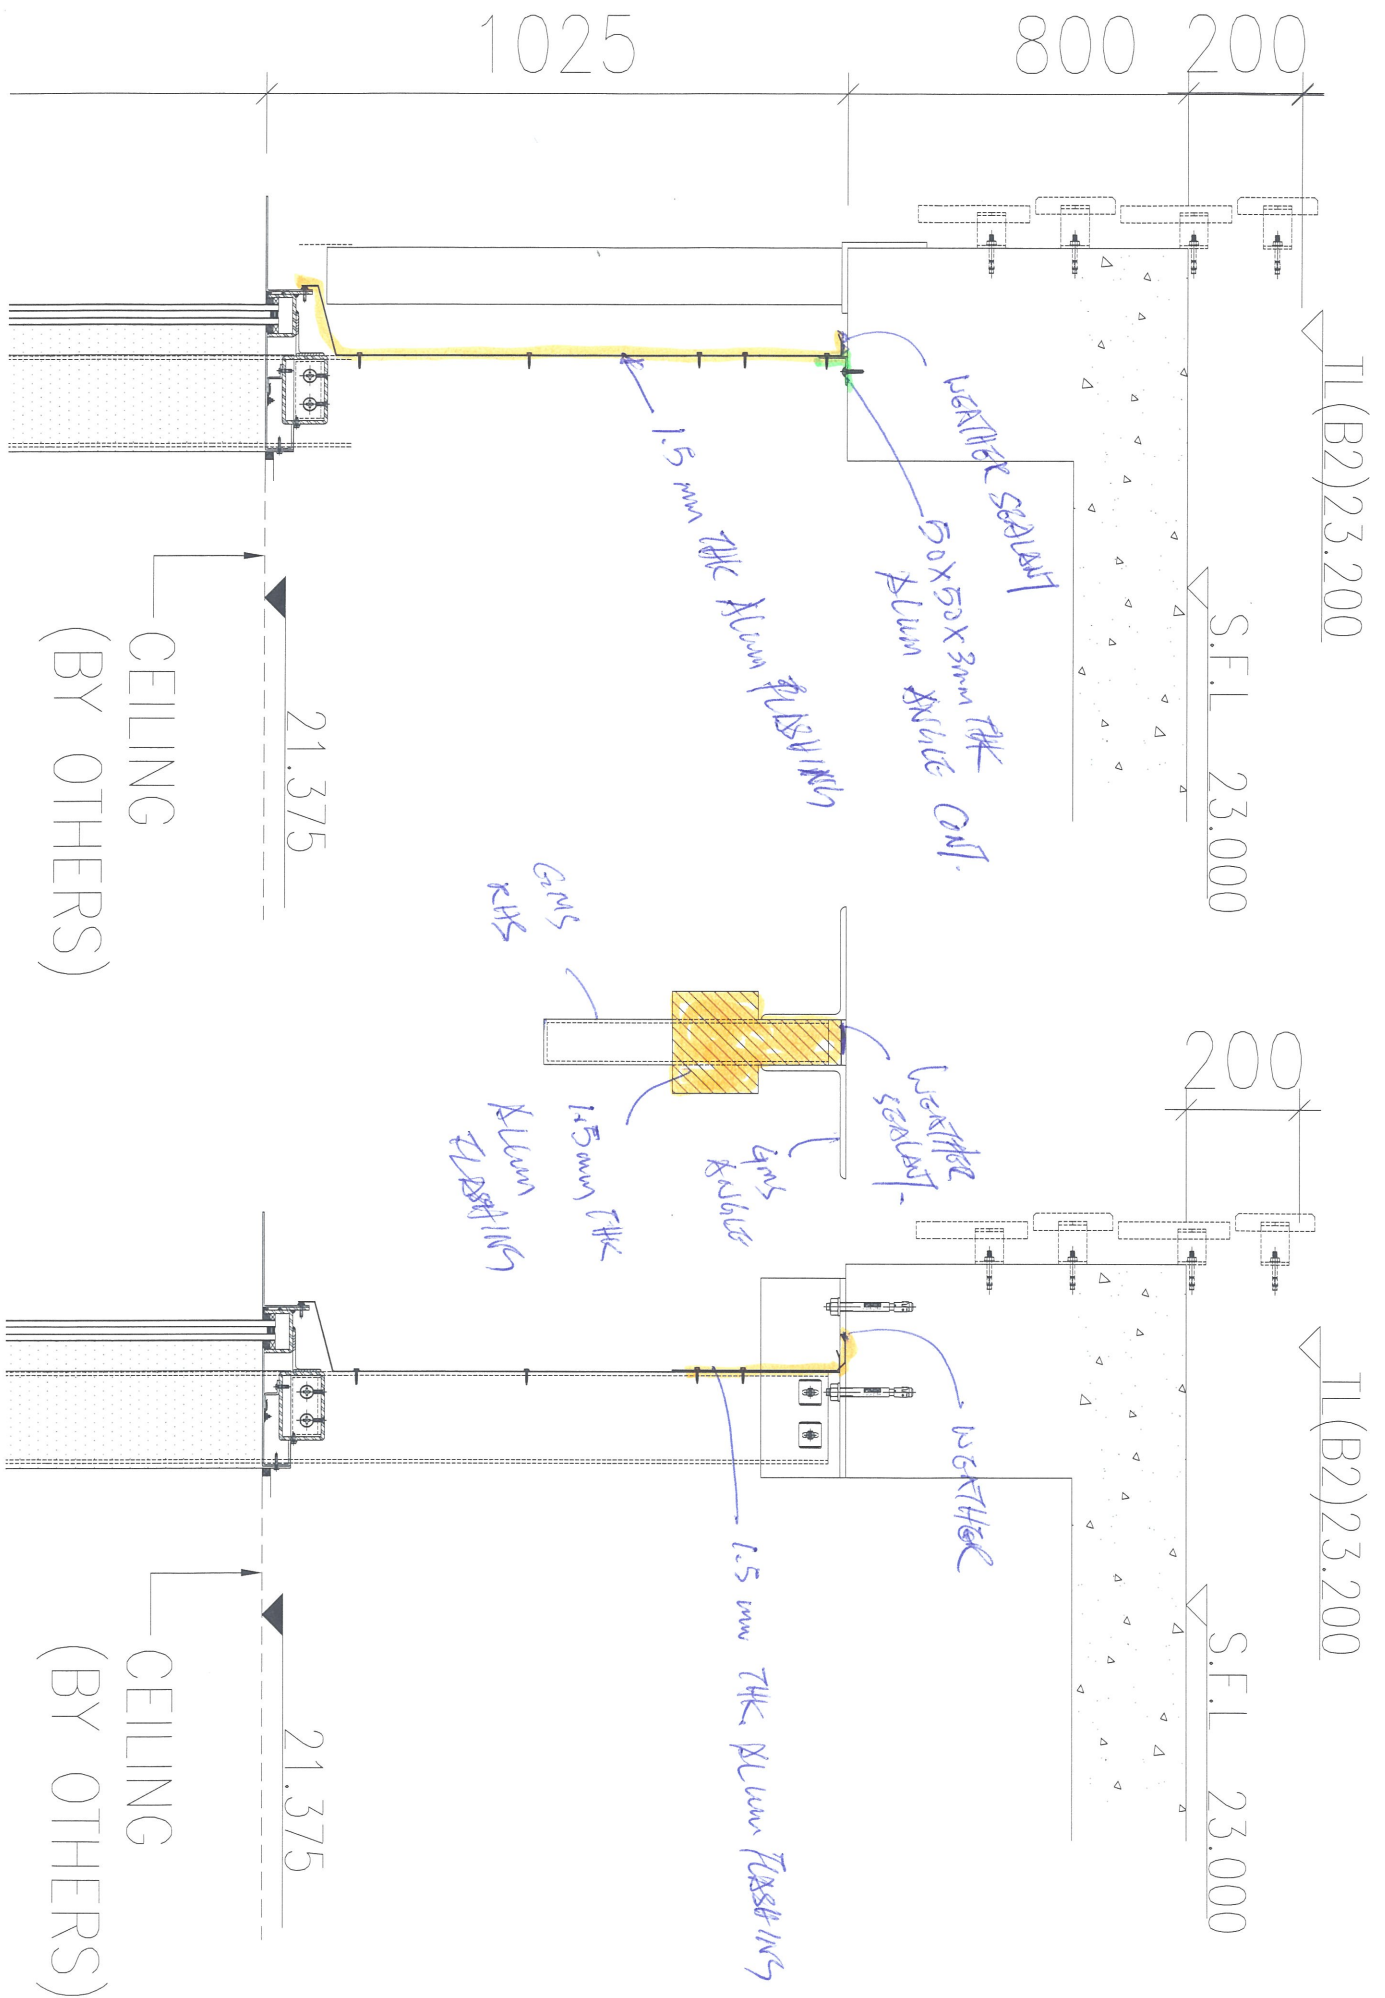


2

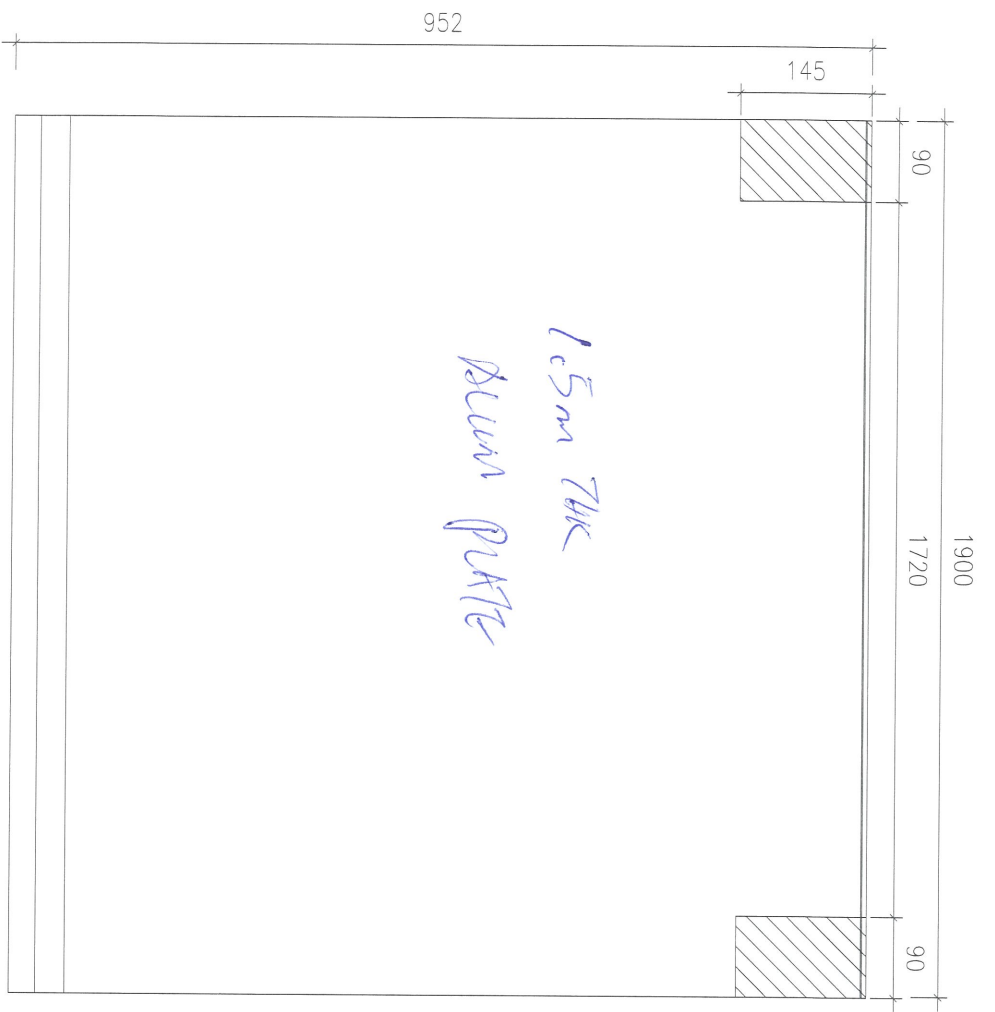

共 11 件

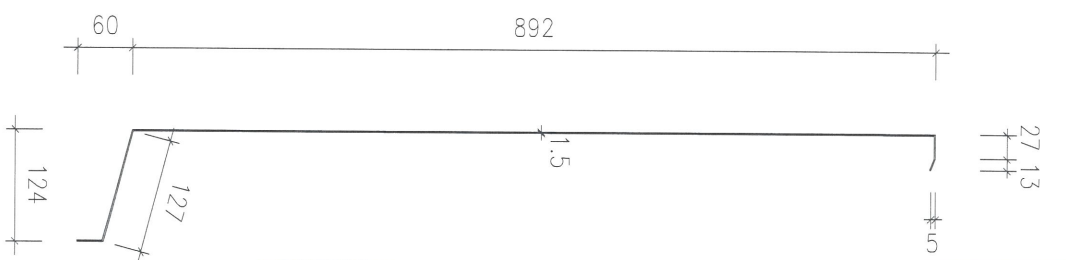

50x50x3mm
THK.
ALUMIN
ANODE
共 11 件

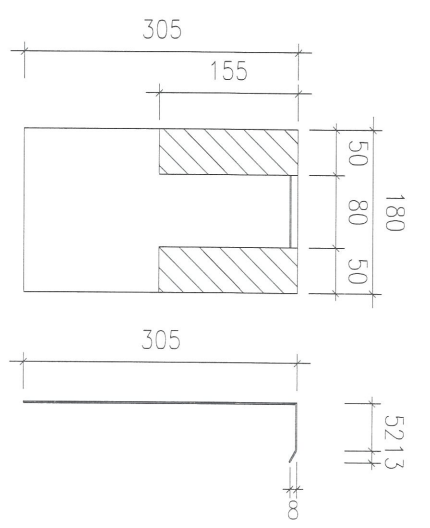

共 9 件
1.5mm THK
ALUM
PLATE

