

工程指示 / 要求簡箋(E.I.)

工程指示編號：EI/ 0510 /19 修改版次：
 工程編號：J836 工程名稱：日出康城7期(平台)
 工程項目：WW4(A-N) 3/F 用長通生產(S.I.項目)
 收件人：Maggie Lor 發件人：Joe Chan 日期：29/4/2019

要求提供 / 確認 事項：

- () 初步鋁料 B.M. () 加工拆圖，然後生產 () 尺寸表
- () 正式鋁料 B.M. () 技術上資料 / 指示 () 報價
- () 配件 B.M. () 樣辦或貨品說明書 () 分判合約
- () 其他：_____

內容：請依附件資料，生產 G.M.S 長通，連地盤

請在 10/5/2019 前完成上列要求。

附有關圖紙 / 文件：

7頁

以上項目為：

- 原合約工程包 原合約工程加 / 減賬 新工程報價

原因：-

分發東莞各部門：

- () 生產技術總監 連附件 () 技術部 連附件 () 生產部 連附件 () 機械設計部 連附件
- () 採購部 連附件 () 生產統籌部 連附件
- () 質檢部 連附件 () 會計部 連附件 () 報關組 連附件 () 其他 _____ 連附件



分發香港各部門：


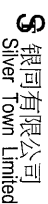
- () 行政部 連附件 () 會計部 連附件 () 統籌部 連附件 () 工程部地盤科文 連附件 積哥
- () 採購部 連附件 () QS 部 連附件 () 維修部 連附件 () 其他 _____ 連附件

傳遞編號：

發件人簽署：
 項目經理簽署：



合计:				77.57	

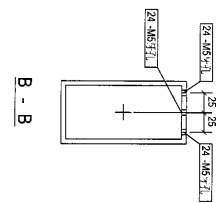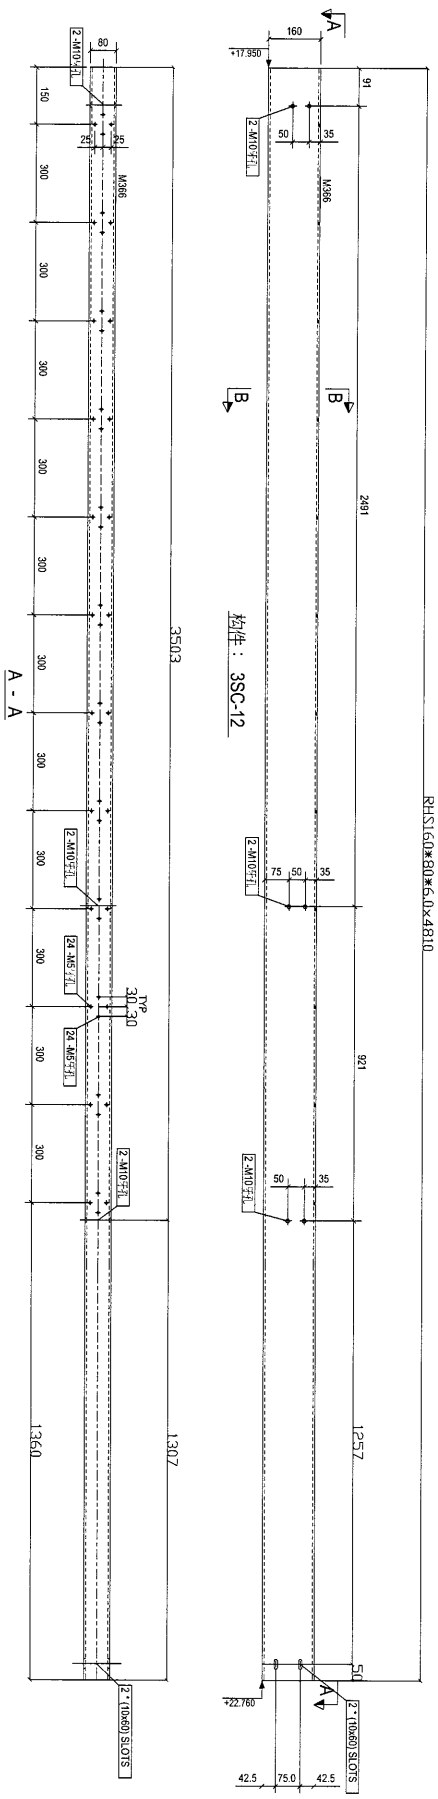

图名:	PROPOSED SITE C1 DEVELOPMENT AT AREA 86 TKOTI 70 RD TISEUNG NYANJO, NEW TERRITORIES	
图号:	第2次报建	2018-07-07
设计:	设计人:	校核:
审核:		
批准:		
日期:		
比例:		
图名:	[3SC-12]	
图号:		
设计:		
审核:		
批准:		
日期:		
比例:		
备注:		
图例:		
图名:	DWS NO.: (WM4)-2 - [3SC-12]	
图号:	A	


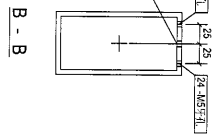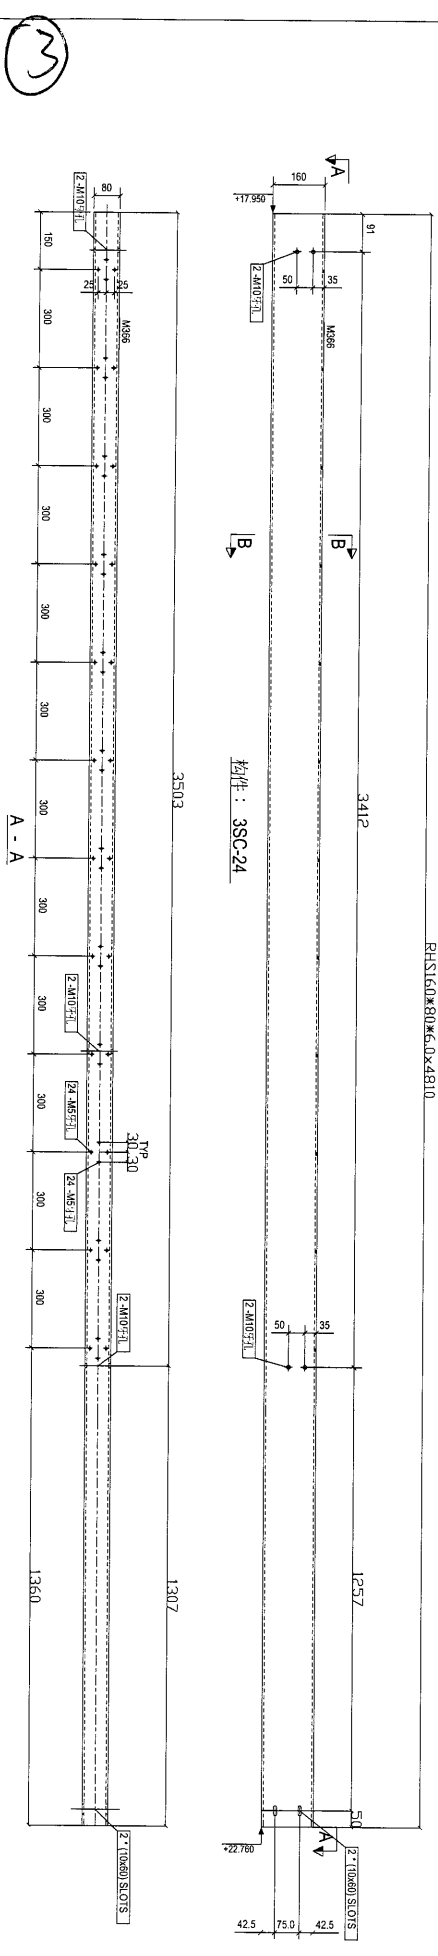

PROJECT	第2次提报	DATE	2018-07-07
CLIENT	银同有限公司 Silver Town Limited		
PROJECT	PROPOSED SITE C1 DEVELOPMENT AT AREA 86, KOTLANDORF TSEUNG KWAN O, NEW TERRITORIES		
DATE			
DESIGN NO.	(MW)A-2 - [3SC-24]		



6



廢工 扣判頭 CI/RAI E-mail 其他

工程指示(Site Instruction)

地盤：將軍澳日出康城7期地盤
 承判工程：玻璃幕牆
 判頭：美特

編號：COBC/BHX/ F10 / 2019/ 12615

日期 2019年4月2日

工程指示內容 設計,生產及安裝 E2,E5,E6 及 Window Wall (WW4)加長鐵架及鋁板收口(G.L RB-RE/31-44)及(G.L V/33)

根據分判合約條款，貴司請于 2019 年 4 月 23 日前完成以下之工作指示，此指示並不減免分判商的合約責任。

現指示貴判於附圖所示位置執行以下指令，

- 1.美特按附圖位置設計,生產及安裝 E2,E5,E6 及 Window Wall WW4 加長鐵架及鋁板收口。

以上之工程指示，*須 / 不須僱傭代工施工，*另行報價 / 依圖度數 / 有待我司工料測量部評審責任。

部門:	工程師	制表人:	Joe Ng <i>Joe Ng</i>
-----	-----	------	----------------------

必須填妥附件方可以簽署發出本 SI :

(包括工程原因,是否有廢工或扣其他判頭 及 附上施工圖則)

注:簽署後,請於右上角打“✓”


✓

首席項目經理 (William) 或
 項目經理(Bruce/Kelvin/William)

C.C.

COBC	QS Dept	工程部						BS Dept				地盤總管 / 管工部					Site Office
		李工	Kelvin Jong					Raymond Ho	馮	Daniel	YS	寶總	陳總	民雄	權/湛	基	
	✓	✓											✓	✓			✓

HC/PQS

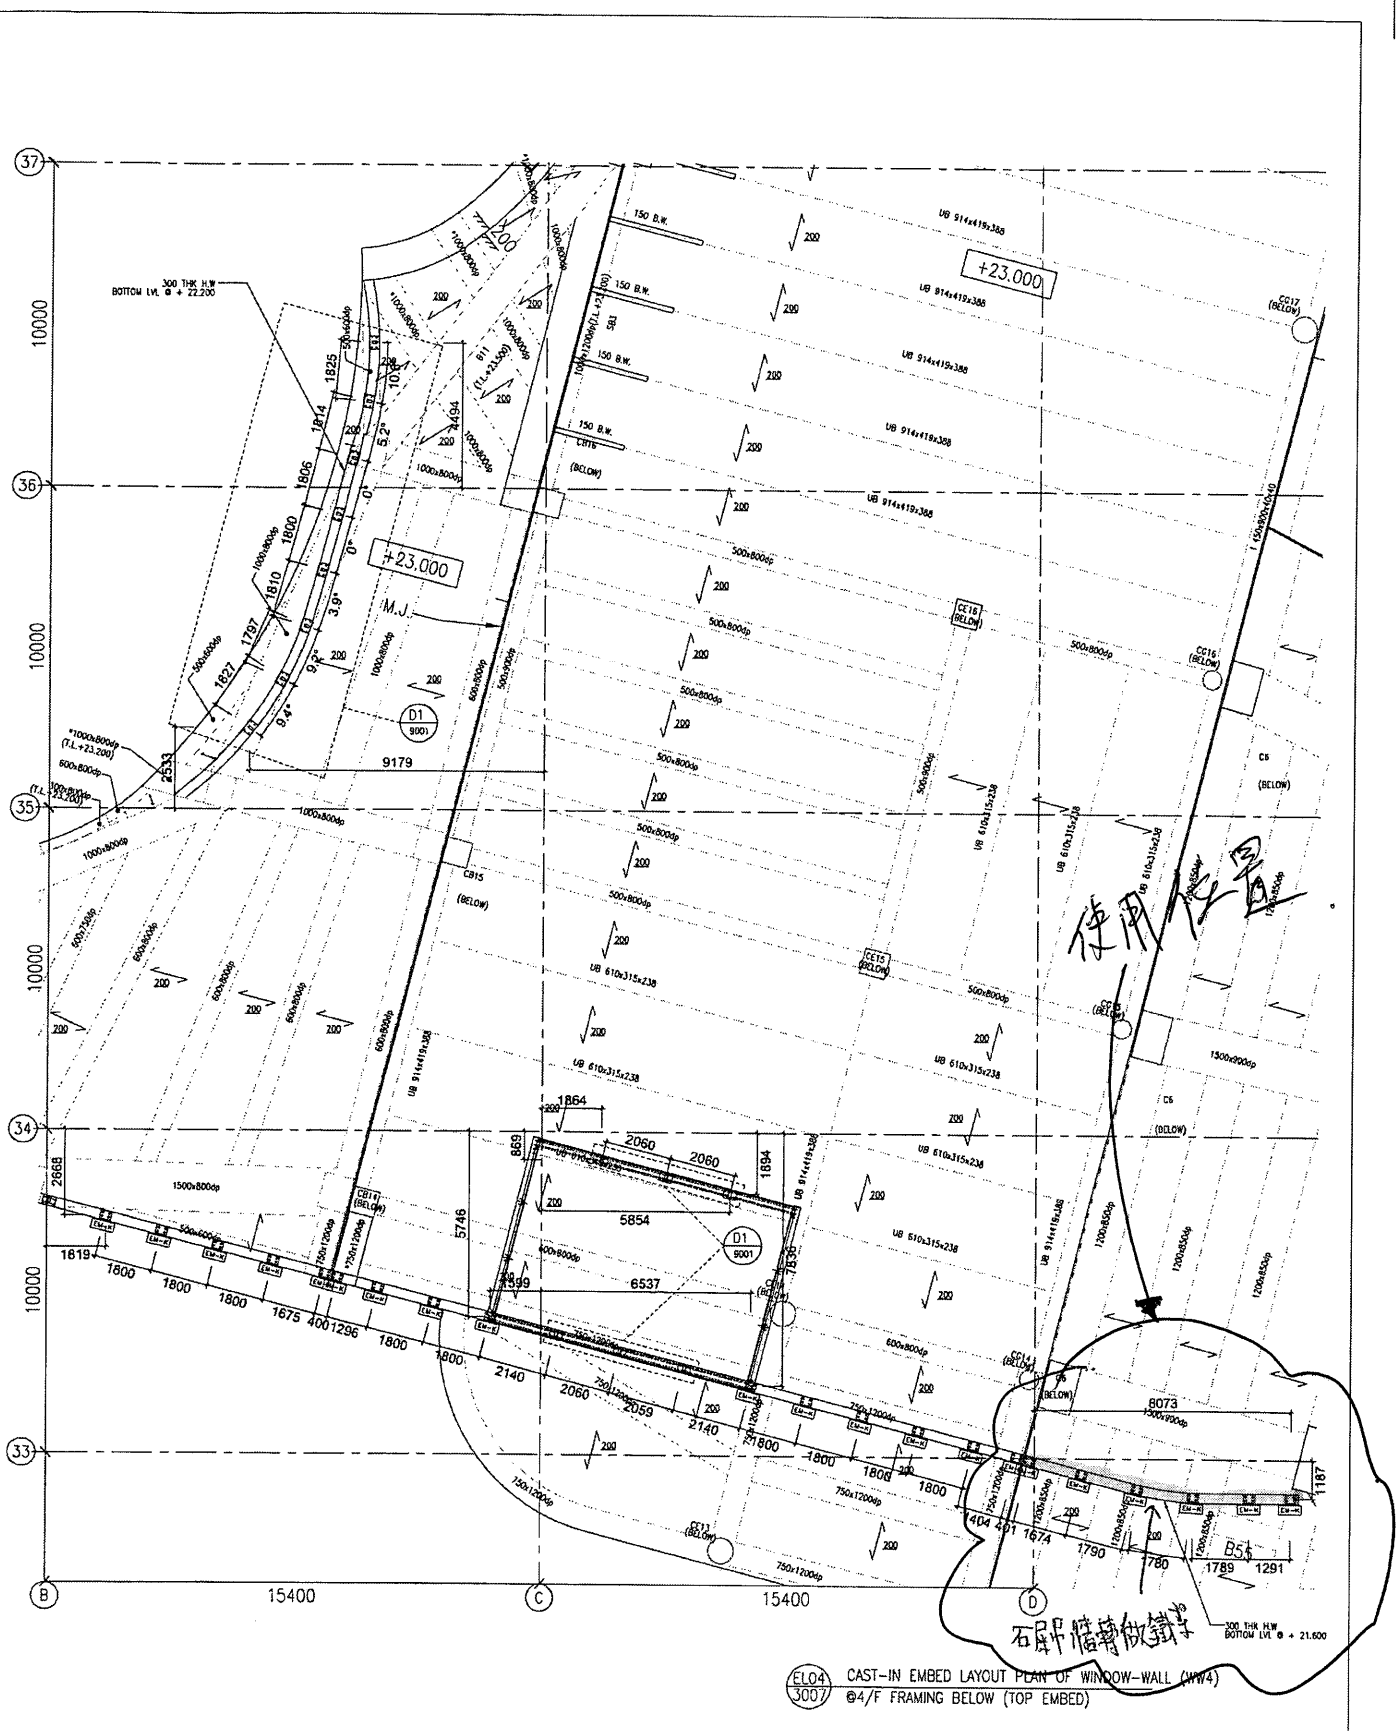

ELO4 3007 CAST-IN EMBED LAYOUT PLAN OF WINDOW-WALL (WW4)
@4/F FRAMING BELOW (TOP EMBED)

<p>REV. NO. : J835-WW4N-3007</p>		<p>SCALE : 1:150</p>		<p>DATE : 03-MAY-2018</p>		<p>DESIGN BY : C.F.</p>		<p>CHECKED BY : J.A.K.</p>																															
<p>TITLE : PART PLAN FOR WINDOW-WALL (WW4) @ 3/F</p>																																							
<p>PROJECT : PROPOSED SITE C1 DEVELOPMENT AT AREA B6, THOIT TO RP, TSEUNG KWAN O, NEW TERRITORIES</p>																																							
<p>CLIENT : MTR</p>																																							
<p>ARCHITECT : PRT Architects and Engineers Ltd</p>																																							
<p>STRUCTURAL ENGINEER : CHINA OVERSEAS BUILDING CONSTRUCTION LTD.</p>																																							
<p>CONSULTANT : ARUP</p>																																							
<p>NOTE : 1. ALL DIMENSIONS ARE IN MM. 2. ALL DIMENSIONS ARE UNLESS STATED OTHERWISE. 3. ALL DIMENSIONS TO BE REFERRED ON SITE BEFORE FABRICATION.</p>																																							
<p>LEGEND : (1) - DETAIL MARK NO. (2) - REFER SHEET NO. (3) - F.F.L. - FINISHED FLOOR LEVEL (4) - S.F.L. - STRUCTURAL FLOOR LEVEL (5) - REFERRED DETAIL</p>																																							
<table border="1"> <tr> <th>NO.</th> <th>DATE</th> <th>DESCRIPTION</th> </tr> <tr> <td>1</td> <td>21-05-2018</td> <td>ISSUE FOR PERMIT</td> </tr> <tr> <td>2</td> <td>17-07-2018</td> <td>REVISED PERMIT</td> </tr> <tr> <td>3</td> <td>21-08-2018</td> <td>REVISED PERMIT</td> </tr>

BID. REF. : J/7/99/914(C)