



工程指示 / 要求簡箋(E.I.)

工程指示編號：EI/ 0536 /19      修改版次：  
 工程編號      : J836      工程名稱      : 日出康城7期 (平台)  
 工程項目      : WW4(N-RH)      Glass Cladding 鐵件  
 收件人      : Maggie Lor      發件人      : Joe Chan      日期      : 6/5/2019

要求提供 /  確認 事項 :

- ( ) 初步鋁料 B.M.      ( ) 加工拆圖，然後生產      ( ) 尺寸表
- ( ) 正式鋁料 B.M.      ( ) 技術上資料 / 指示      ( ) 報價
- ( ) 配件 B.M.      ( ) 樣辦或貨品說明書      ( ) 分判合約
- ( ) 其他 : \_\_\_\_\_

內容 :

因出漏鐵件，導致地盤欠24套 Glass Cladding 鐵件。請依附件資料生產 GMS 鐵件送地盤。

請在 15/5/2019 前完成上列要求。

附有關圖紙 / 文件 :

6 頁

以上項目為:

- 原合約工程包       原合約工程加 / 減賬       新工程報價

原因 :-

分發東莞各部門 :

- ( ) 生產技術總監  連附件      ( ) 技術部       連附件      ( ) 生產部       連附件      ( ) 機械設計部  連附件
- ( ) 採購部       連附件      ( ) 生產統籌部  連附件
- ( ) 質檢部       連附件      ( ) 會計部       連附件      ( ) 報關組       連附件      ( ) 其他 \_\_\_\_\_  連附件

分發香港各部門 :

- ( ) 行政部  連附件      ( ) 會計部  連附件      ( ) 統籌部  連附件      (  ) 工程部地盤科文  連附件      積哥
- ( ) 採購部  連附件      ( ) QS 部       連附件      ( ) 維修部  連附件      ( ) 其他 \_\_\_\_\_  連附件




傳遞編號 :

發件人簽署 :

項目經理簽署 :

1

构件编号	XIS-1	构件数量	72	构件重量	2.44
部件编号	规格(mm)	长度(mm)	数量	单重(kg)	共重(kg)
M1022	RSA125*75*8	200	1	2.44	2.44
合计:					2.44

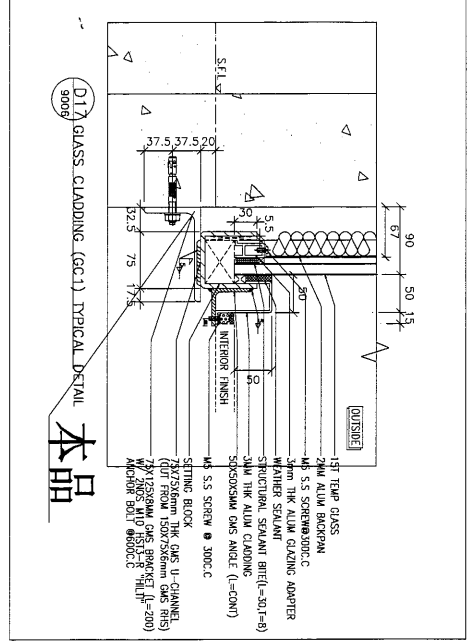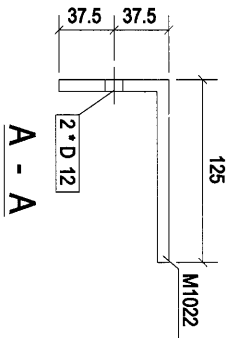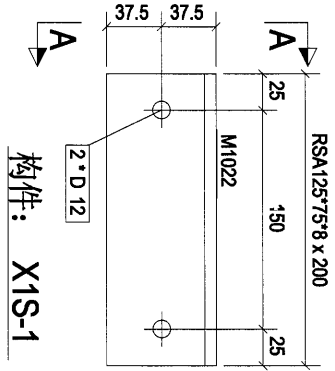

0	第1次报批	2019-02-18
Rev.	Description	Date

PROJECT:  
PROPOSED SITE C1  
DEVELOPMENT AT AREA 08,  
TKOIL TO RP TSEUNG KWAN O,  
NEW TERRITORIES

CLIENT:  
**美特銘實有限公司**  
MIDI Aluminium Fabrication Ltd.  
Units 6-8, Sunny Industrial Centre, 1/F  
810 Chiu Tsoi Tung Road, Kowloon  
Tel: 23382211 - 18X (S2) 2727885



**XIS-11**


Designed by	
Drawn by	
Reviewed by	
Approved by	
Scale	
DWG NO.: (MVA)RH - XIS-11	REV
	0

D17 GLASS CLADDING (GC1) TYPICAL DETAIL  
9006  
本品




3

构件编号	规格(mm)	长度(mm)	数量	单重(kg)	共重(kg)	表面面积(m <sup>2</sup> )
M804	RSA40*40*5	1779	1	5.31	5.31	0.28
合计:				5.31		

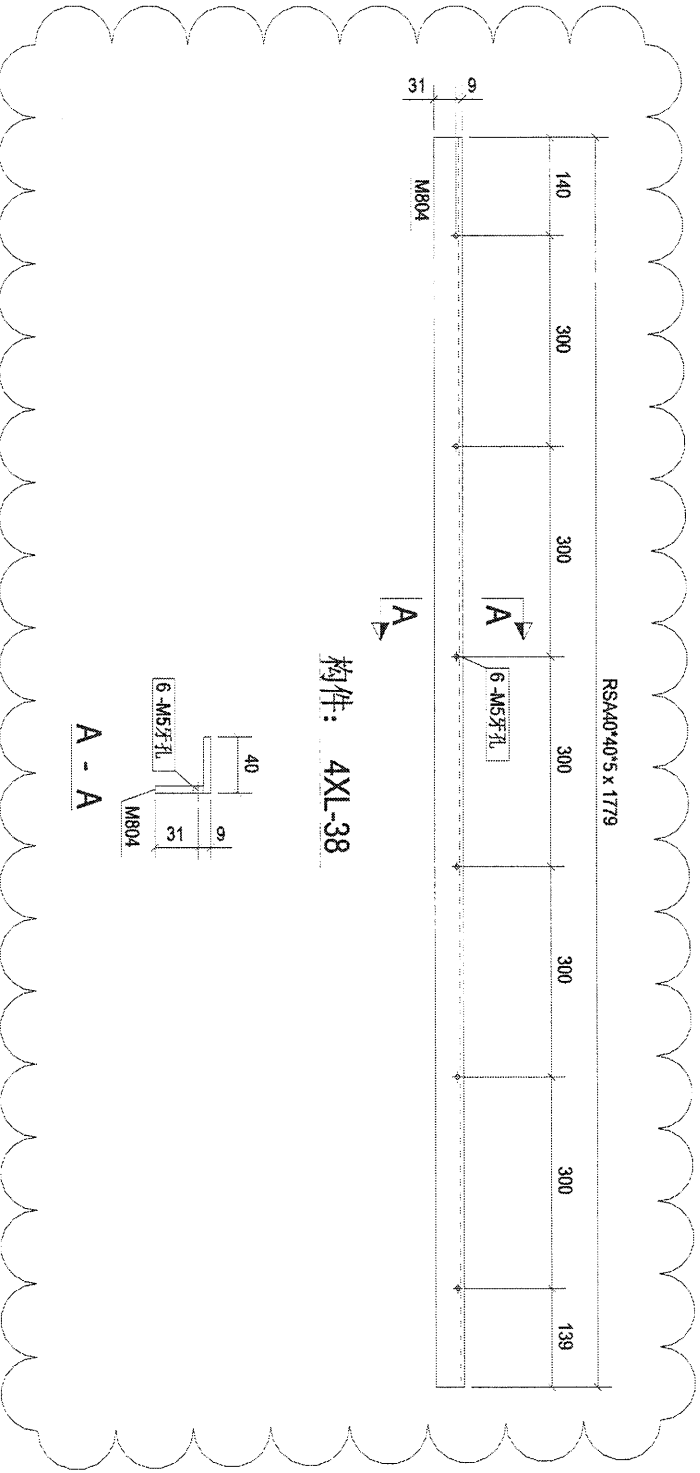

构件: 4XL-38

A - A

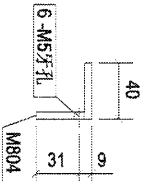

Rev	Description	Date
0	第一次报批	2018-10-31

PROJECT: PROPOSED SITE C1 DEVELOPMENT AT AREA 88, TROIL ZONING TSEUNG KWAN O, NEW TERRITORIES

CLIENT: 美特 銀 實 有 限 公 司  


DRAWING TITLE: [4XL-38]

CAO File Name:	
Designed by:	
Drawn by:	
Reviewed by:	
Approved by:	
Scale:	
DWG NO.:	(WWW)-RH - [4XL-38]
REV	0



(5)

頂部鐵件

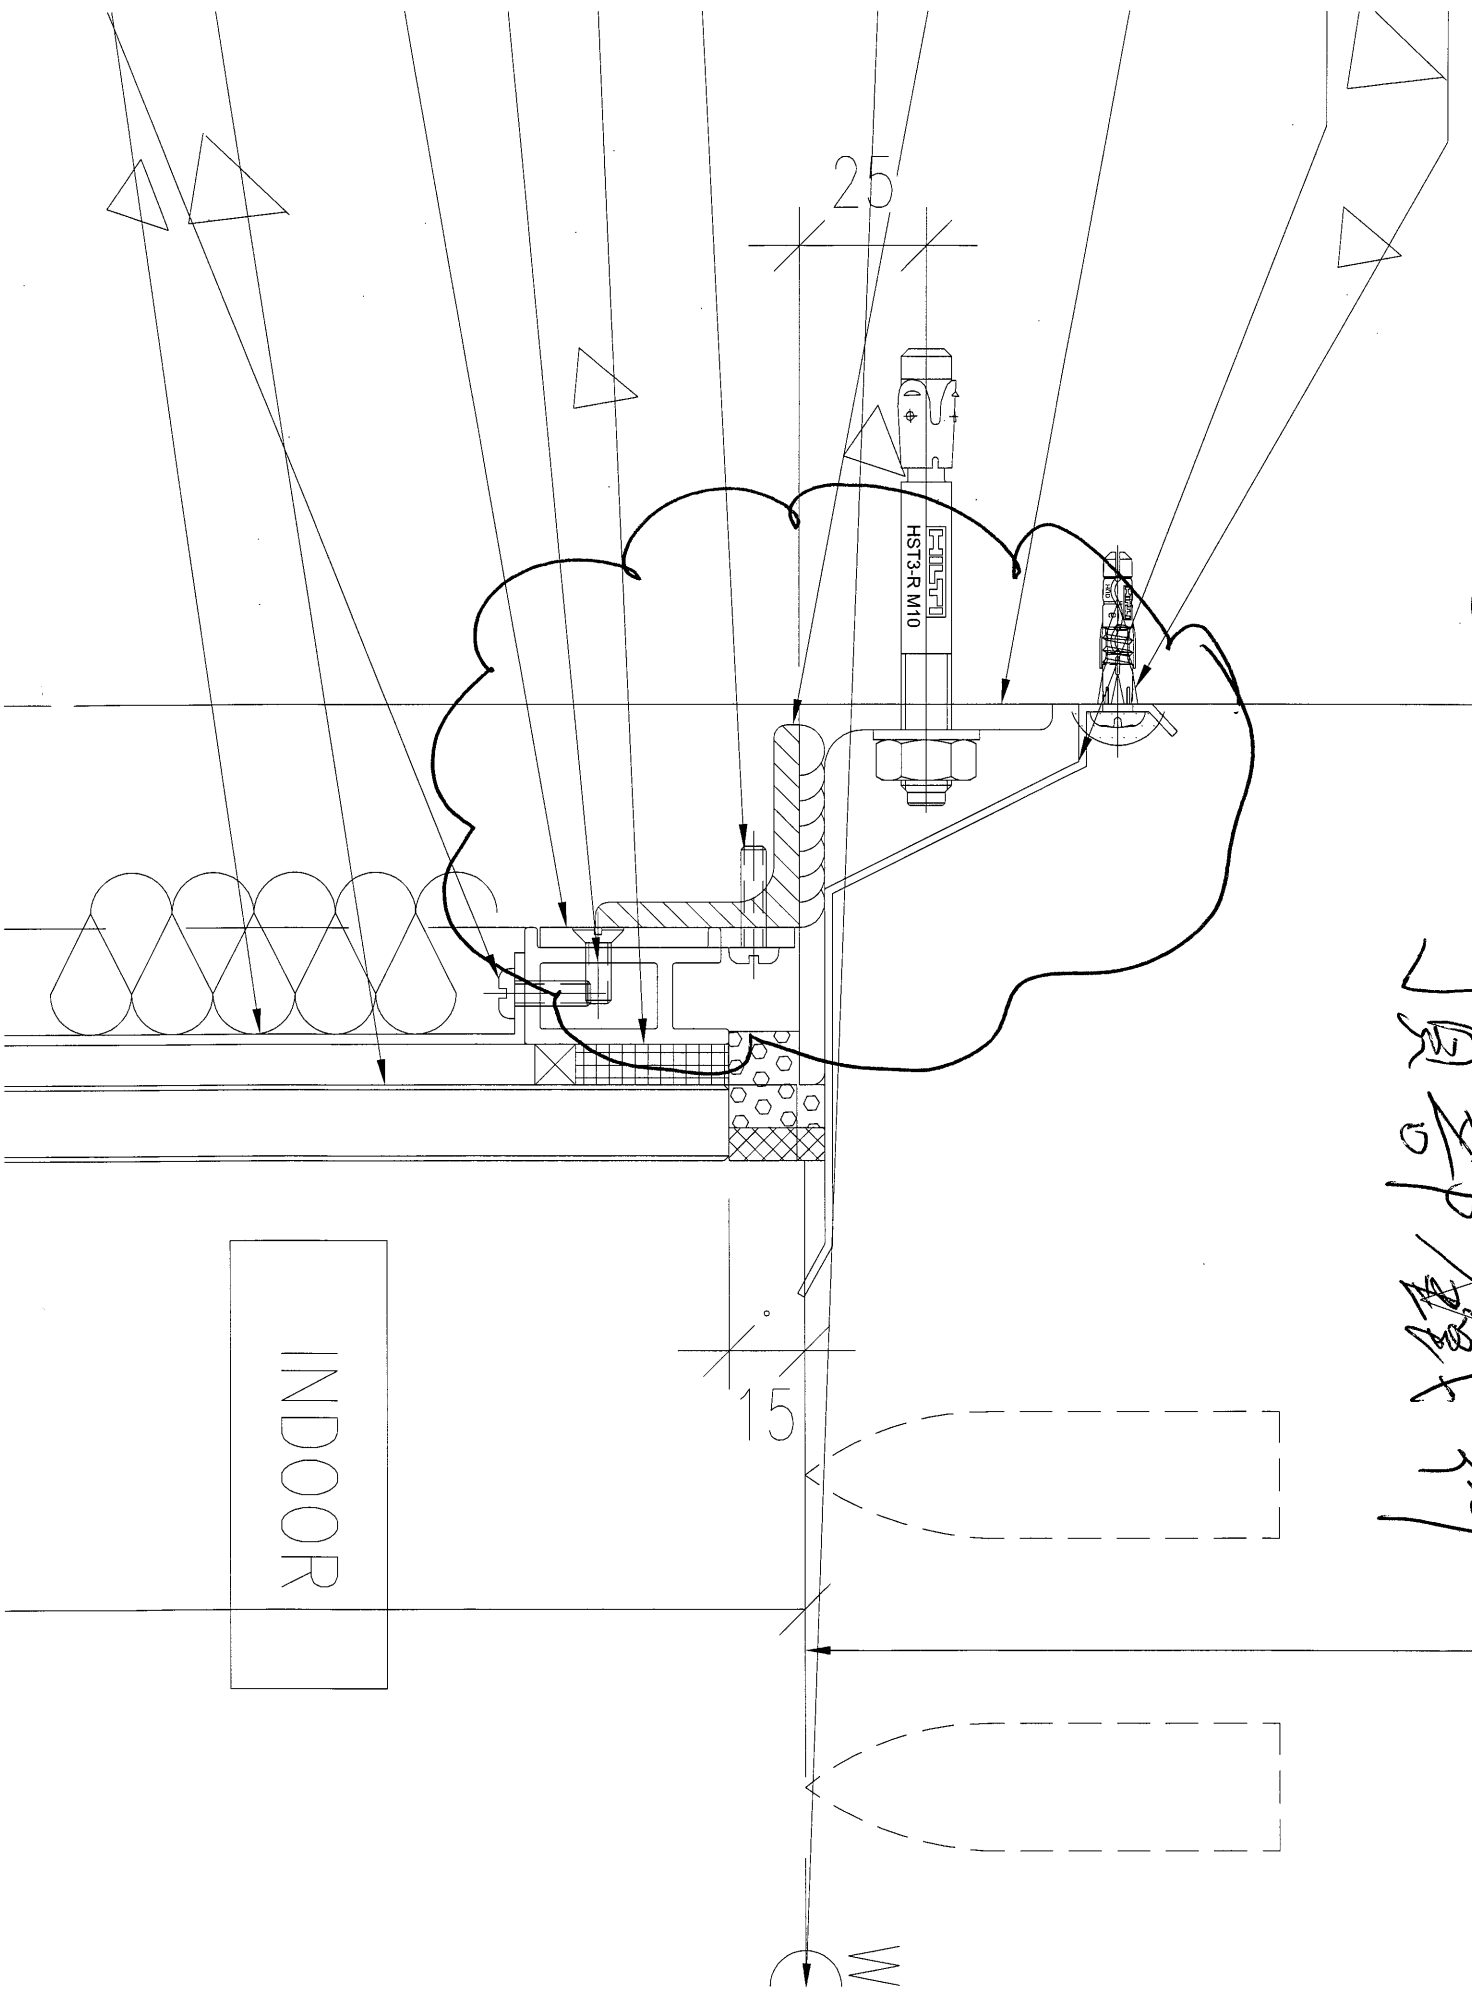

INDOOR

15

25

HST3-R M10


W

(6)

底部鐵件

3MS U-CHANNEL (L=CONT)  
1) ANGLE(L=100) W/  
"LTI" ANCHOR BOLT @ 500C.C

M5 S.S SCREW@300C.C  
3mm THK ALUM GLAZING ADAPTER  
STRUCTURAL SEALANT BITE(L=30,T=8)  
3MM THK ALUM CLADDING  
50X50X5MM GMS ANGLE (L=CONT)  
M5 S.S SCREW @ 300C.C  
75X75X6mm THK GMS U-CHANNEL  
(CUT FROM 150X75X6mm GMS RHS)  
75X125X8MM GMS BRACKET (L=200)  
W/ 2NOS M10 HST3-R "HILTI"  
ANCHOR BOLT @600C.C

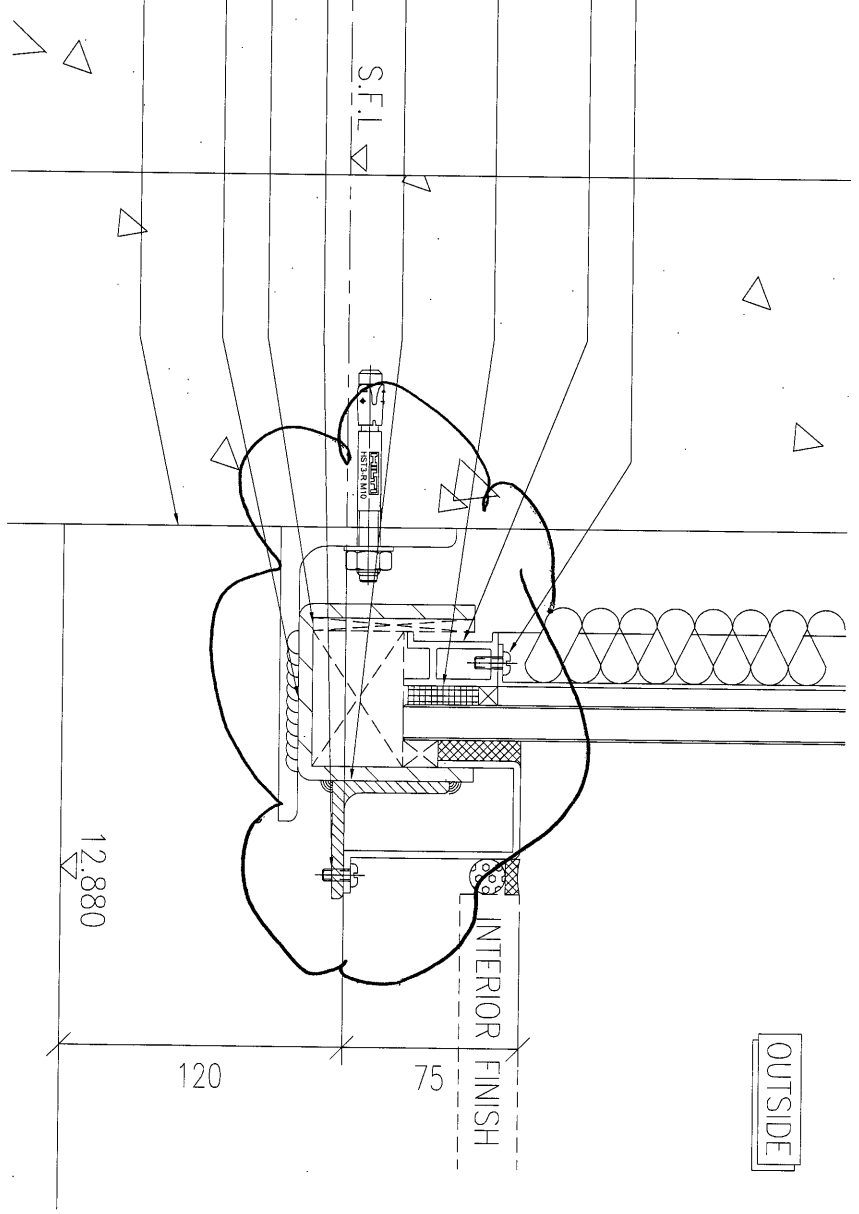

D17B GLASS CLADDING (GC1) TYPICAL DETAIL  
9006 SIDE OF ENTRANCE