

工程指示 / 要求簡箋(E.I.)

工程指示編號：EI / 0545 / 19 修改版次：
工程編號：J-836 工程名稱：日出康城 7 期 平台
工程項目：WINDOW WALL (WW4) A 2 N 上台通道門鐵件 4/F
收件人：Maggie 發件人：大明 日期：07/05/2019

要求提供 / 確認 事項：

- | | | |
|------------------------------------|-------------------------------------|-------------------------------|
| <input type="checkbox"/> 初步鋁料 B.M. | <input type="checkbox"/> 加工拆圖，然後生產 | <input type="checkbox"/> 尺寸表 |
| <input type="checkbox"/> 正式鋁料 B.M. | <input type="checkbox"/> 技術上資料 / 指示 | <input type="checkbox"/> 報價 |
| <input type="checkbox"/> 配件 B.M. | <input type="checkbox"/> 樣辦或貨品說明書 | <input type="checkbox"/> 分判合約 |
| <input type="checkbox"/> 其他：_____ | | |

內容：

煩請按圖紙生產鐵件後 送地盤 .

請在 17/05/2019 前完成上列要求。

附有關圖紙 / 文件：BM 表 0 頁, 圖紙 10 頁

以上項目為：

- 原合約工程包 原合約工程加 / 減賬 新工程報價

原因：-

分發東莞各部門：

- () 生產技術總監 連附件 () 技術部 連附件 () 生產部 連附件 () 機械設計部 連附件
() 採購部 連附件 () 生產統籌部 連附件
() 質檢部 連附件 () 會計部 連附件 () 報關組 連附件 () 其他 _____ 連附件

分發香港各部門：



- () 行政部 連附件 () 會計部 連附件 () 統籌部 連附件 () 工程部地盤科文 連附件 積奇, 2 宗
() 採購部 連附件 () QS 部 連附件 () 維修部 連附件 () 其他 _____ 連附件

傳遞編號：

發件人簽署：

項目經理簽署：


RHS120*80*6.3 x 1616

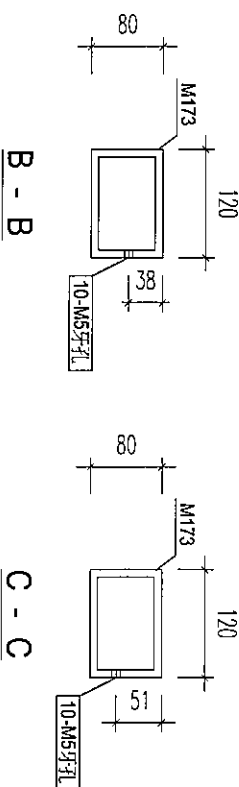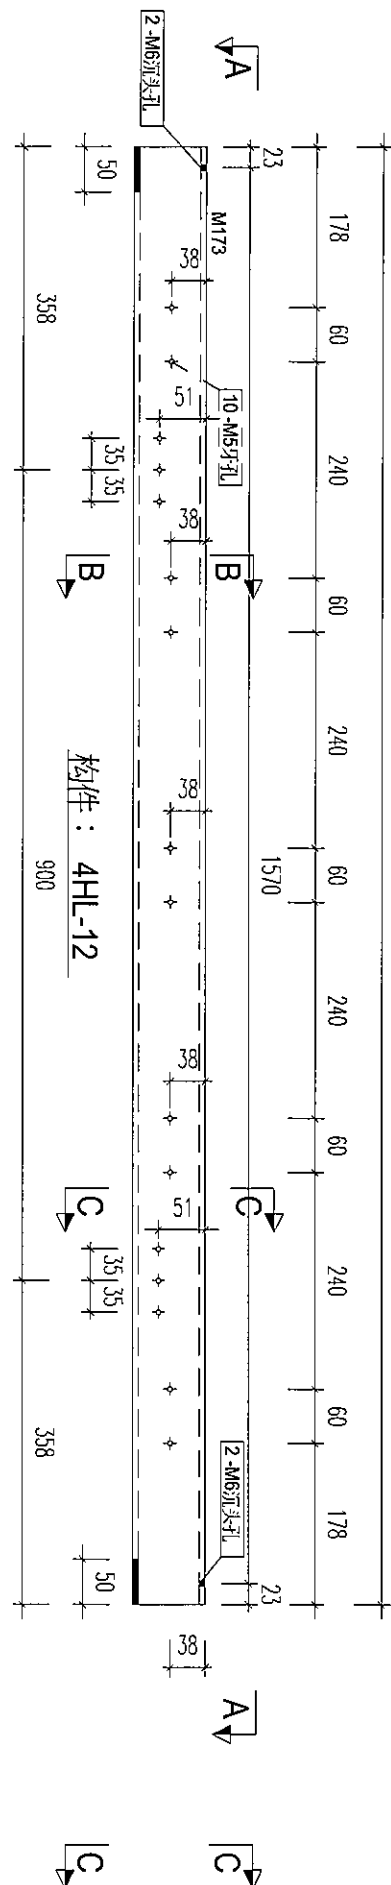


图号名称	4HL-12	图号数量	1	图号重量	29.42
零件编号	规格(单位)	长度(mm)	重量	面积(mm²)	体积(mm³)
M173	RHS120*80*6.3	1616	1	29.42	0.62
合计:				29.42	

图号	A	第2次批	2018-07-07
名称	PROPOSED SITE C1 DEVELOPMENT AT AREA 56, TKOIL TO RP, TSEUNG KWAN O, NEW TERRITORIES		
设计	美特經質有限公司 MTPD MEMBER OF THE GROUP		
客户	S 銀同有限公司 Silver Town Limited		
图名	[4HL-12]		
图号	DWG NO.: (WMA) 2 - [4HL-12]		
比例	A		

RHS120*80*6.3 x 2017

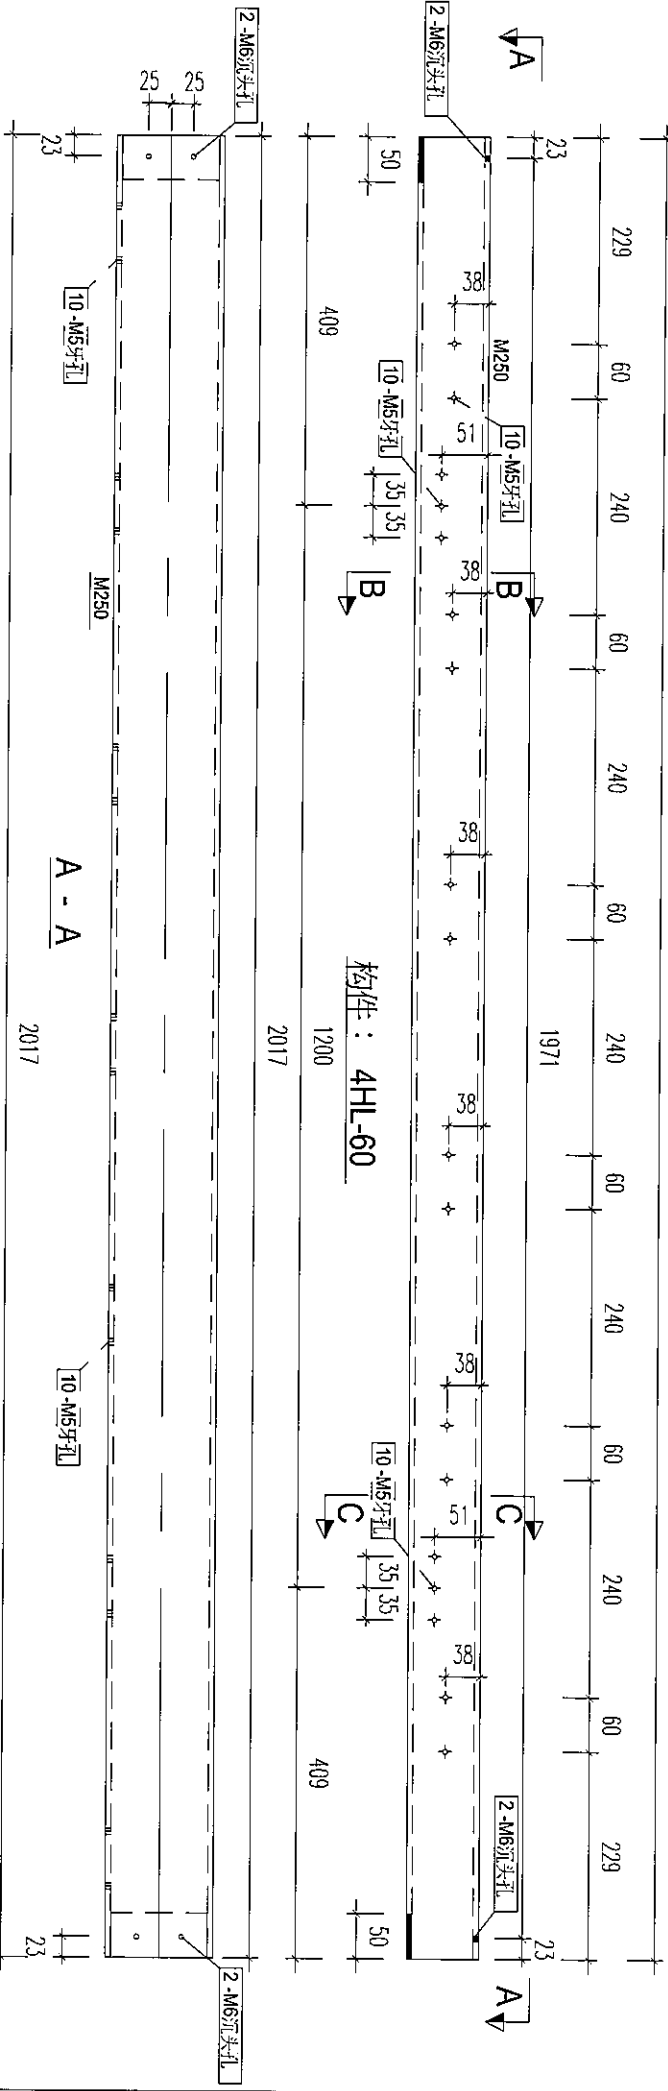

构件：4HL-60

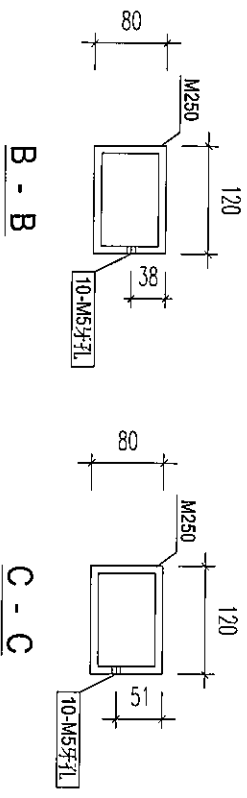

规格型号	4HL-60	数量	2	重量	36.73
零件名称	柱头	数量	1	重量	36.73
M250	RHS120*80*6.3	数量	1	重量	0.77

合计：36.73





序号	名称	日期
A	设计	2018-07-07

PROPOSED SITE C1
DEVELOPMENT AT AREA 88,
TWO TOWER TISSING KIVAN/O,
NEW TERRITORIES

美特经贸有限公司
 MTPD MANPOWER PROMOTION DEVELOPMENT

銀同有限公司
 Silver Town Limited

名称	规格
[4HL-60]	

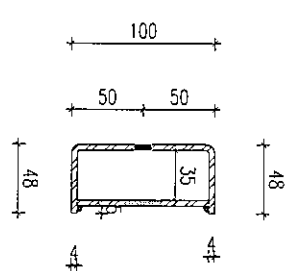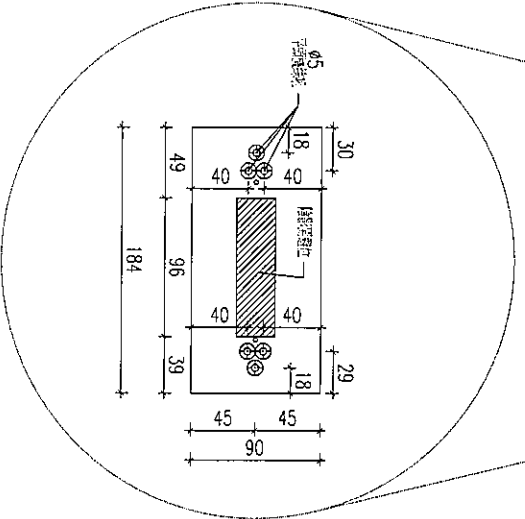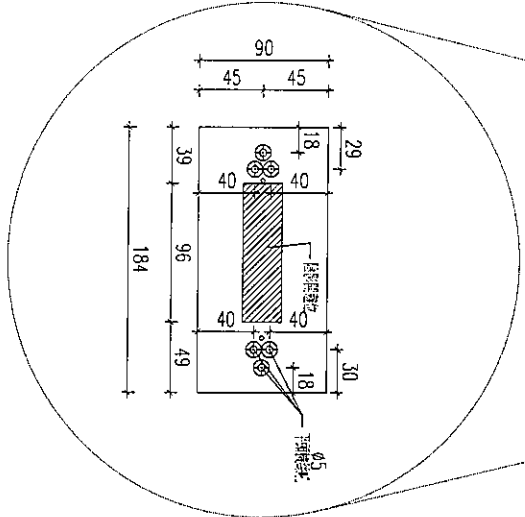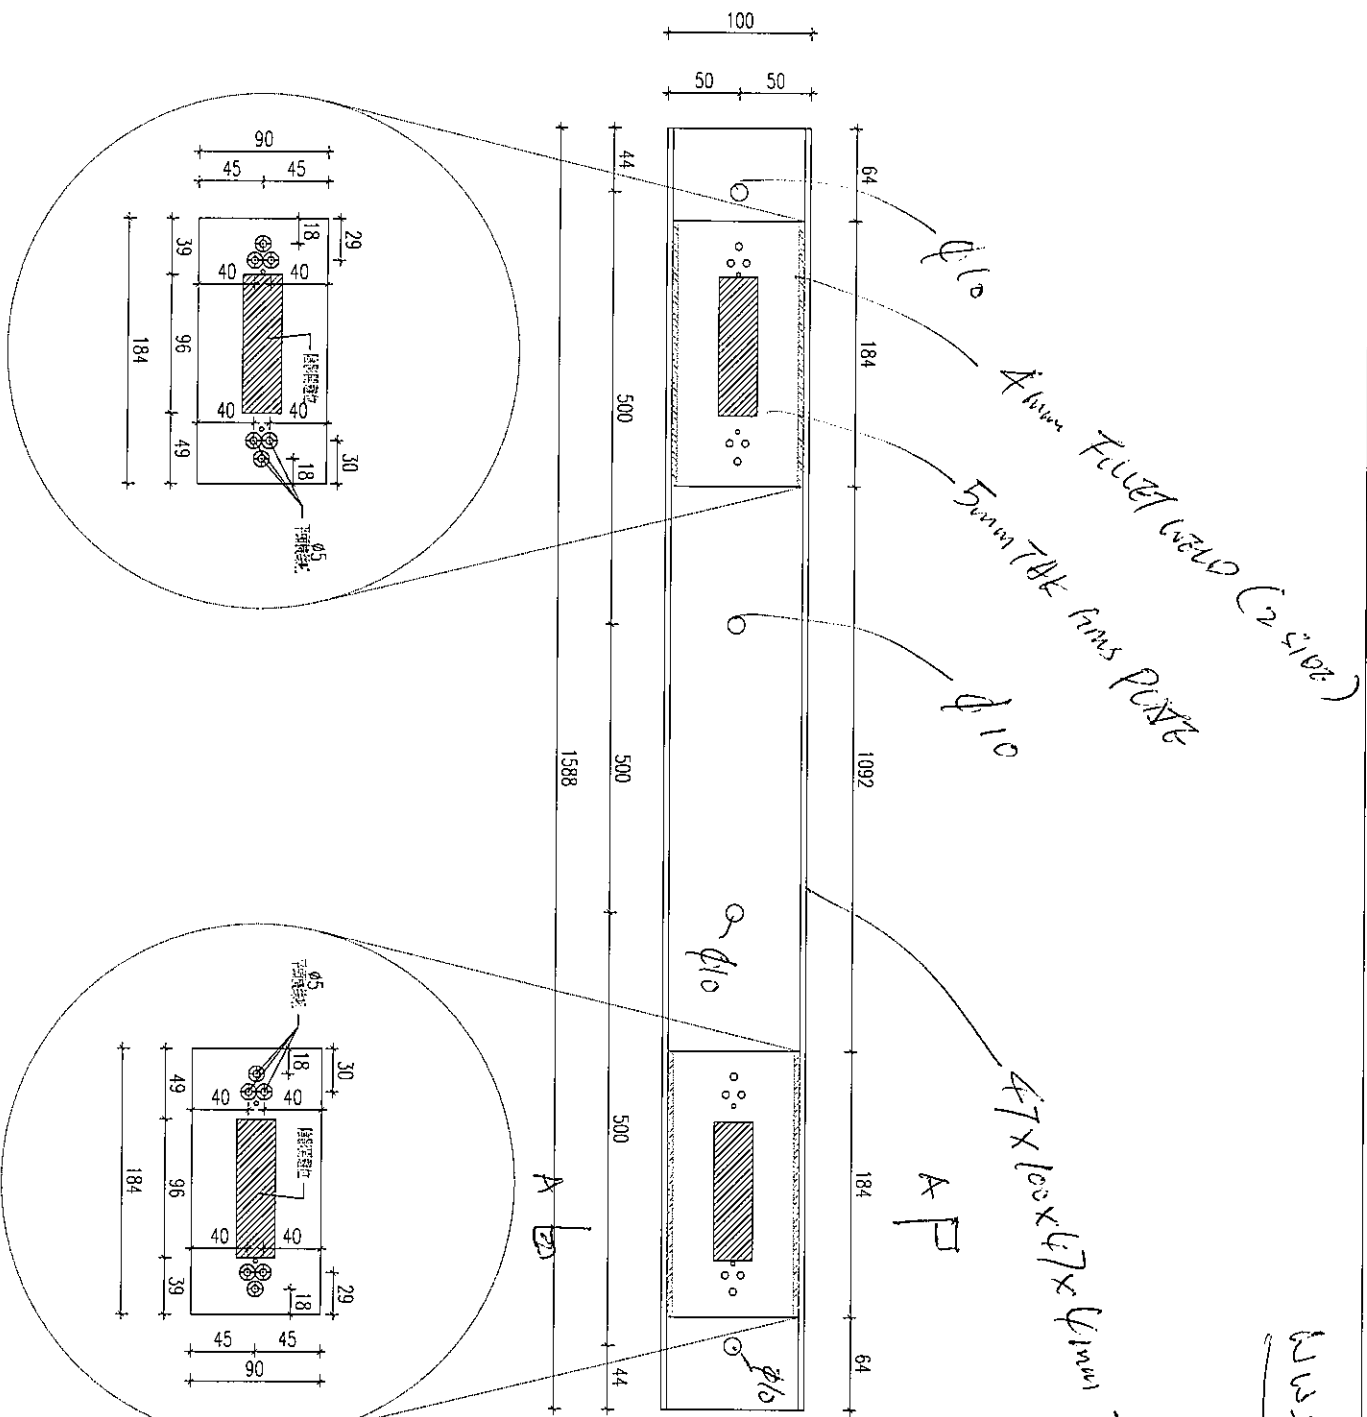

SECTION A-A



(CONF.)

TOTAL = 2 件

9.2kg 1pc

(12)

PART PLAN OF WINDOW-WALL (W/W4)
 @4/F-DOWN Scale: 1/100

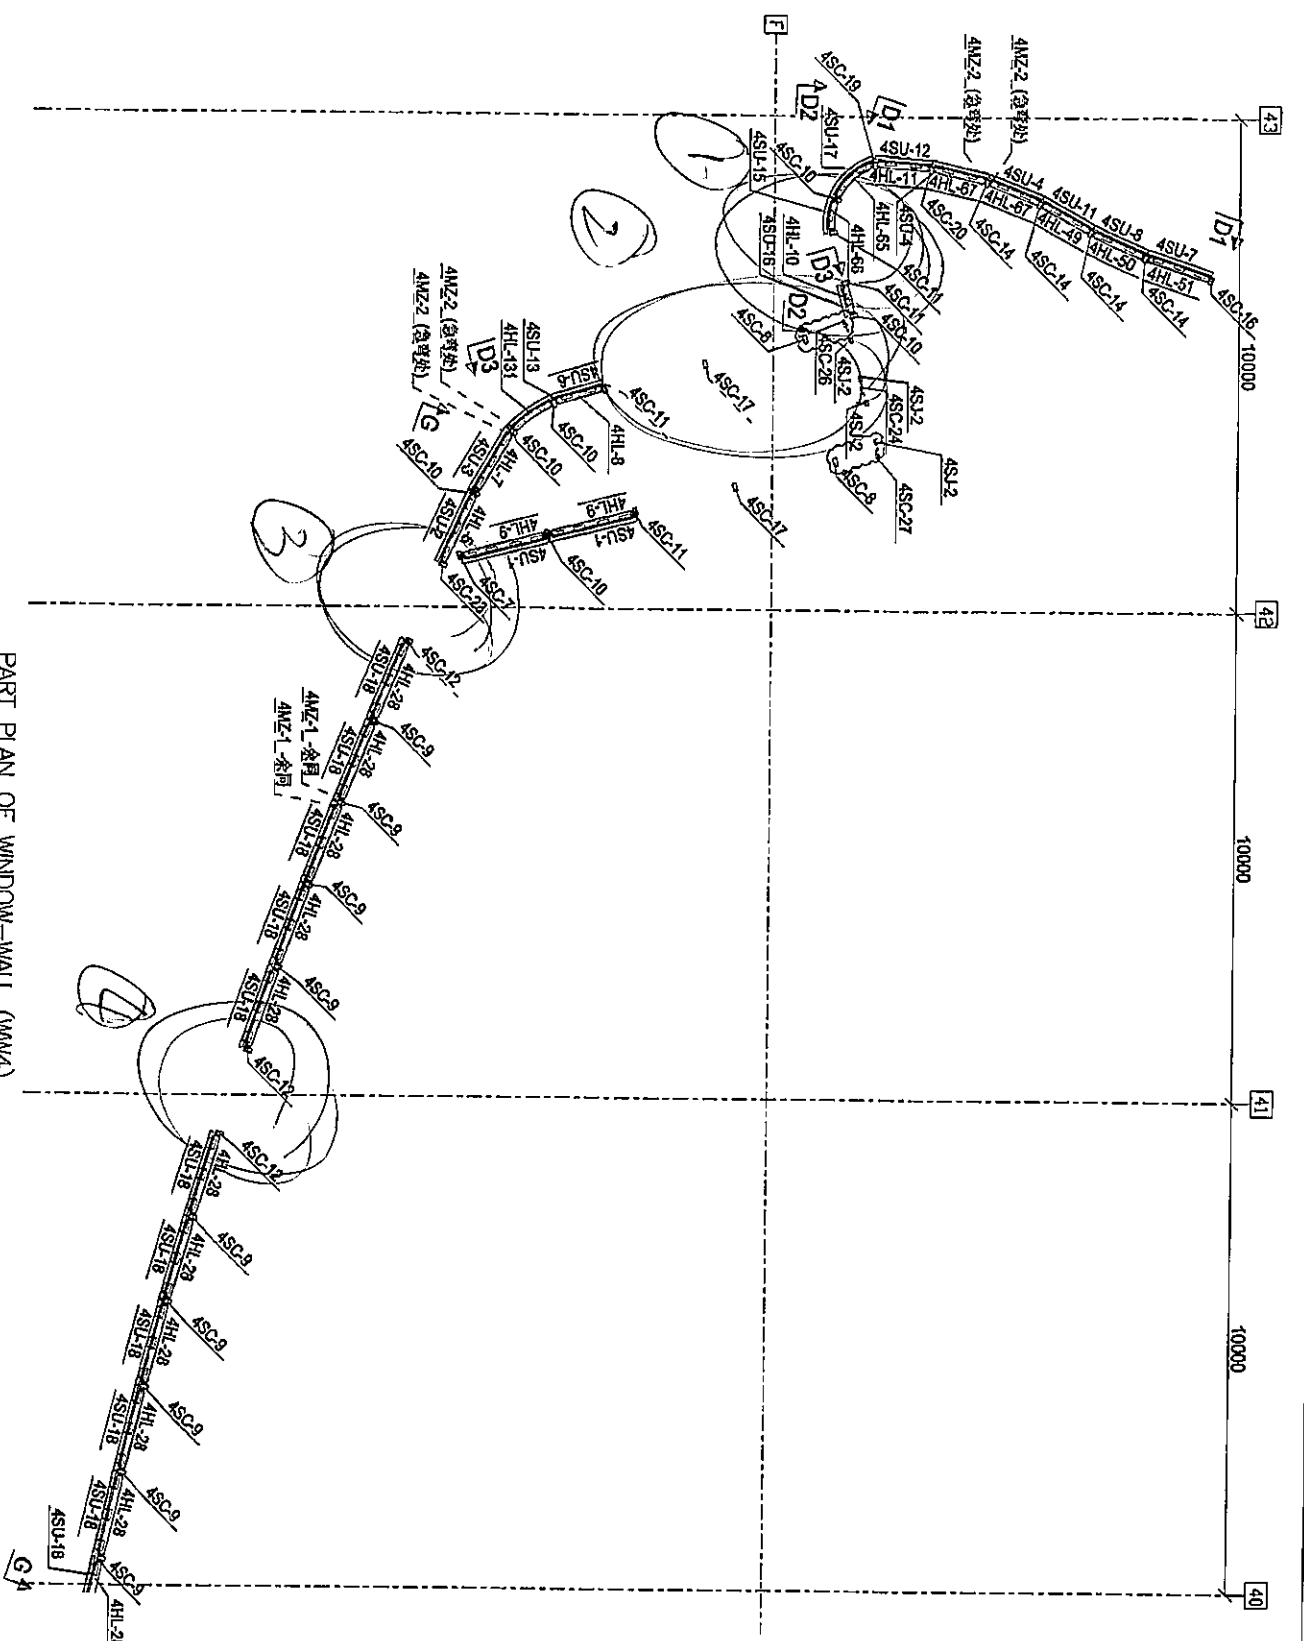

Rev.	Description	Date
0	第一次出图	2018.07.04

PROJECT: PROPOSED SITE C1
 DEVELOPMENT AT AREA 68,
 TKO1, 70 RP 'TSEUNG KWAN O,
 NEW TERRITORIES

CLIENT: 美特銀有限公司
 MID1, 41, 42, 43, 2179, 2180

