



工程指示 / 要求簡箋(E.I.)

工程指示編號：EI/ 0557 /19 修改版次：
 工程編號：J836 工程名稱：日出康城7期(平台)
 工程項目：WW4(A-N) SI 項目用鐵件
 收件人：Maggie Lor 發件人：Joe Chan 日期：9/5/2019

要求提供 / 確認 事項：

- () 初步鋁料 B.M. () 加工拆圖，然後生產 () 尺寸表
- () 正式鋁料 B.M. () 技術上資料 / 指示 () 報價
- () 配件 B.M. () 樣辦或貨品說明書 () 分判合約
- () 其他：_____

內容：

請依附件資料，生產 GMS 鐵件，送地盤

驗料：20% 磁粉
100% 目測

請在 15/5/2019 前完成上列要求。

附有關圖紙 / 文件：

4頁

以上項目為：

- 原合約工程包 原合約工程加 / 減賬 新工程報價

原因：-

分發東莞各部門：

- () 生產技術總監 連附件 () 技術部 連附件 () 生產部 連附件 () 機械設計部 連附件
- () 採購部 連附件 () 生產統籌部 連附件
- () 質檢部 連附件 () 會計部 連附件 () 報關組 連附件 () 其他 _____ 連附件

分發香港各部門：

- () 行政部 連附件 () 會計部 連附件 () 統籌部 連附件 () 工程部地盤科文 連附件 積哥
- () 採購部 連附件 () QS 部 連附件 () 維修部 連附件 () 其他 _____ 連附件




傳遞編號：

發件人簽署：

項目經理簽署：


①


類別		物料號		
制圖	JOE	2019.05.09	圖號	WW4-X1
修改			數量	7
日期			位置	WW4(A-N)
復核	—	—		
批准	—	—		

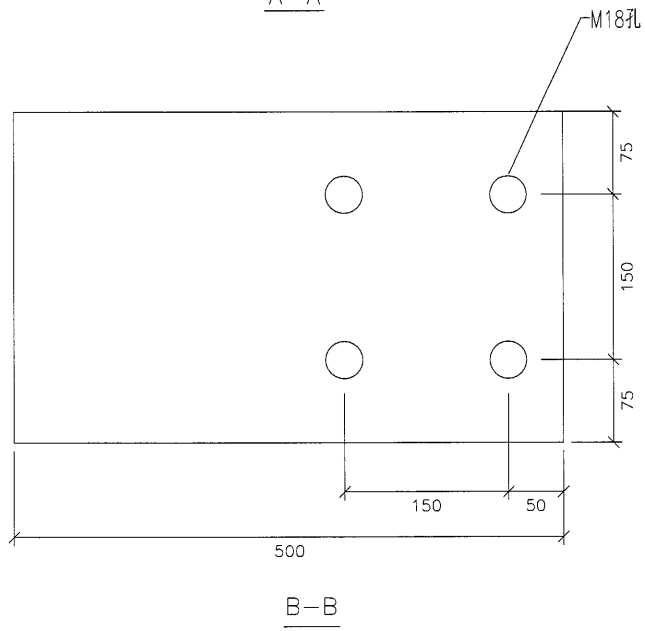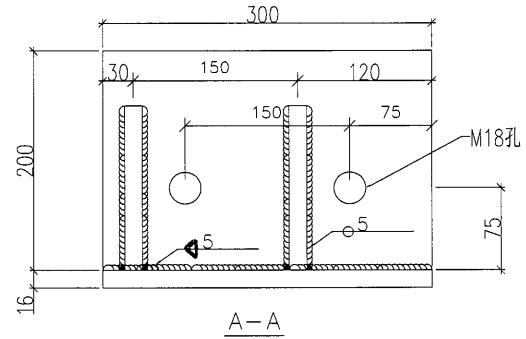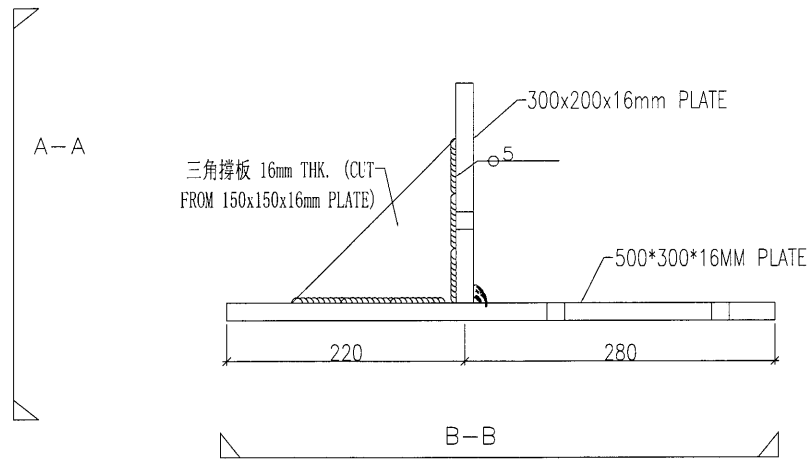

工程號	J-836	地盤	日出康城7期平台	附 件	
名稱	WW4(A-N)用頂碼	採用			
材料	16MM GMS PLATE	地盤	✓		
顏色	GMS	工廠			

②

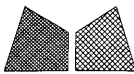 美特鋁質 有限公司 MIDI Aluminium Fabricator Ltd.				類別		物料號	
				制圖	JOE	2019.05.09	圖號 WW4-X2
修改				復核	—	—	數量 14
日期				批准	—	—	位置 WW4(A-N)

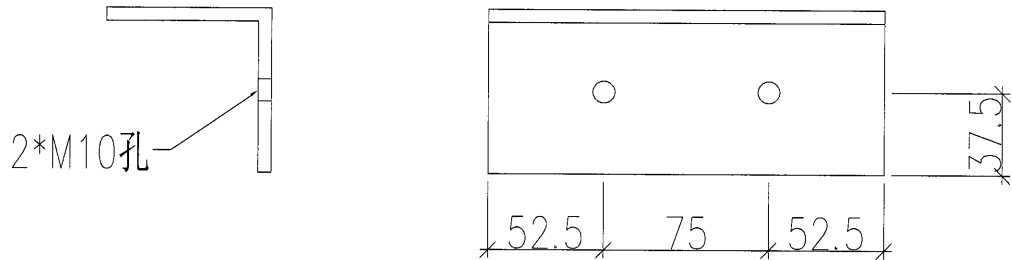

工程號	J-836	地盤	日出康城7期平台	附 件	
名稱	WW4(A-N)用頂角碼		採用		—
材料	75x75x6mm ANGLE		地盤		✓
顏色	GMS		工廠		

3



中國海外房屋工程有限公司
CHINA OVERSEAS BLDG. CONSTRUCTION LTD.



廢工 扣判頭 CI/RFAI E-mail 其他

工程指示(Site Instruction)

地盤：將軍澳日出康城7期地盤
承判工程：玻璃幕牆
判頭：美特

編號：COBC/BHX/ F10 / 2019/ 12615

日期 2019年4月2日

工程指示內容 設計,生產及安裝 E2,E5,E6 及 Window Wall (WW4)加長鐵架及鋁板收口(G.L RB-RE/31-44)及(G.L V/33)

根據分判合約條款，貴司請于 2019 年 4 月 23 日前完成以下之工作指示，此指示並不減免分判商的合約責任。

現指示貴判於附圖所示位置執行以下指令，

- 1.美特按附圖位置設計,生產及安裝 E2,E5,E6 及 Window Wall WW4 加長鐵架及鋁板收口。

以上之工程指示，*須 / 不須僱傭代工施工，*另行報價 / 依圖度數 / 有待我司工料測量部評審責任。

部門:	工程師	制表人:	Joe Ng <i>Joe Ng</i>
-----	-----	------	----------------------

必須填妥附件方可以簽署發出本 SI :

(包括工程原因,是否有廢工或扣其他判頭 及 附上施工圖則)

注:簽署後,請於右上角打“√”


✓

首席項目經理 (William) 或
項目經理(Bruce/Kelvin/William)

C.C.

COBC	QS Dept	工程部						BS Dept				地盤總管 / 管工部					Site Office
		李工	Kelvin Jong					Raymond Ho	鴻	Daniel	YS	寶總	陳總	民雄	權湛	基	
	✓	✓										✓	✓			✓	

HC/PQS

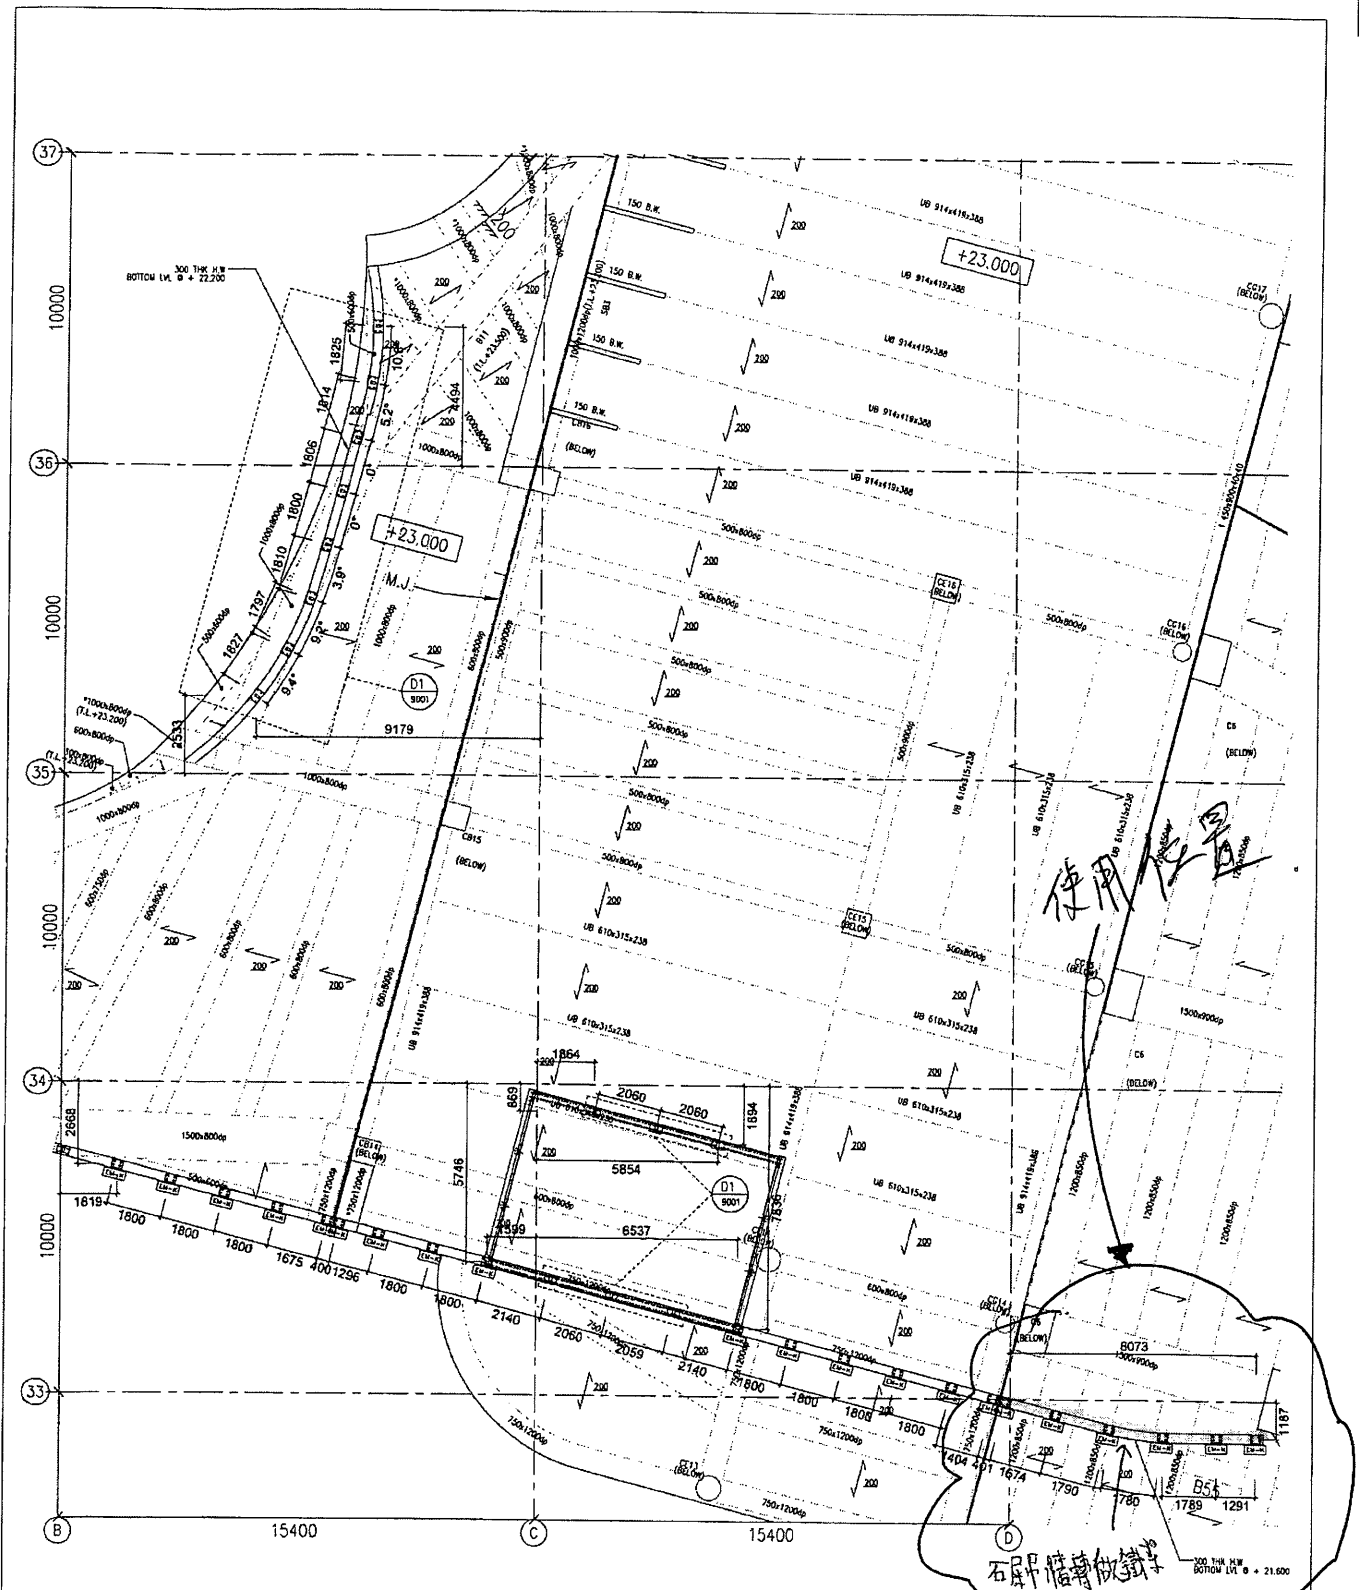

ELO4
3007 CAST-IN EMBED LAYOUT PLAN OF WINDOW-WALL (MW4)
@4/F FRAMING BELOW (TOP EMBED)

<p>DATE: 03-MAY-2018 SCALE: 1:150</p> <p>BROWN BR: C/F CREDITED BR: S/RK</p>		<p>PROJECT: J-836</p> <p>PROPOSED SITE C1</p> <p>DEVELOPMENT AT AREA 86,</p> <p>MOI TO RP, TISSING KWAN O,</p> <p>NEW TERRITORIES</p>		<p>JOB NO.: J-836</p> <p>PROJECT: PROPOSED SITE C1</p> <p>DEVELOPMENT AT AREA 86,</p> <p>MOI TO RP, TISSING KWAN O,</p> <p>NEW TERRITORIES</p>	

MTR

ARUP

MENNARDT

CHINA OVERSEAS BUILDING CONSTRUCTION LTD.

P&O Engineering Ltd


1. ALL DIMENSIONS ARE IN MM.
 2. ALL DIMENSIONS ARE GIVEN FROM OUTSIDE.
 3. ALL DIMENSIONS TO BE KEPT ON SITE.
