



急!!!

工程指示 / 要求簡箋(E.I.)

工程指示編號：EI/0610/19 修改版次：A
 工程編號：J-836 工程名稱：日出康城7期(平台)
 工程項目：E1 Window Wall and Glass Canopy 鋁板生產
 收件人：生統 發件人：大明

日期：16/07/2019

□要求提供 / □確認 事項：

- | | | |
|------------------------------------|-------------------------------------|-------------------------------|
| <input type="checkbox"/> 初步鋁料 B.M. | <input type="checkbox"/> 加工拆圖，然後生產 | <input type="checkbox"/> 尺寸表 |
| <input type="checkbox"/> 正式鋁料 B.M. | <input type="checkbox"/> 技術上資料 / 指示 | <input type="checkbox"/> 報價 |
| <input type="checkbox"/> 配件 B.M. | <input type="checkbox"/> 樣辦或貨品說明書 | <input type="checkbox"/> 分判合約 |
| <input type="checkbox"/> 其他：_____ | | |

內容：

煩請按圖紙生產鋁板後 送地盤 安裝。

放行圖紙 = AP8, AP8a, AP8b, AP8c, AP8d
 新增 = AP18, AP18a, AP18d

請在 23/07/2019 前完成上列要求。

附有關圖紙 / 文件：附 B.M 表 頁, 圖紙 5 頁

以上項目為：

- 原合約工程包 原合約工程加 / 減賬 新工程報價

原因：-

分發東莞各部門：

- () 生產技術總監 連附件 () 技術部 連附件 () 生產部 連附件 () 機械設計部 連附件
 () 採購部 連附件 () 生產統籌部 連附件 梅 軍
 () 質檢部 連附件 () 會計部 連附件 () 報關組 連附件 () 其他 王禮秋 連附件

分發香港各部門：

- () 行政部 連附件 () 會計部 連附件 () 統籌部 連附件 () 工程部地盤科文 連附件 積奇 射
 () 採購部 連附件 () QS 部 連附件 () 維修部 連附件 () 其他 _____ 連附件

傳遞編號：

HK 1611

(FTP)

發件人簽署：

項目經理簽署：

地盤用鋁板B.M.表

BIM編號: 修改版本: A/C Code: 總V.F.: 76.506

序號	修改內容	鋁板圖號	鋁板名稱	顏色	實用	後備	總數	總重量	單件V.F.		總V.F.		備註
									平方米	總V.F.	單件展開面積	總展開面積	
19		E1-AP5a	3mm厚鋁板	UCT28767XL-3(深灰色)	1	0	1	12.126	1.280	1.280	1.492	1.492	
20		E1-AP5b	3mm厚鋁板	UCT28767XL-3(深灰色)	1	0	1	12.126	1.280	1.280	1.492	1.492	
21		E1-AP5c	3mm厚鋁板	UCT28767XL-3(深灰色)	1	0	1	12.126	1.280	1.280	1.492	1.492	
22		E1-AP5d	3mm厚鋁板	UCT28767XL-3(深灰色)	1	0	1	6.025	0.611	0.611	0.741	0.741	
23		E1-AP6	3mm厚鋁板	UCT28767XL-3(深灰色)	1	0	1	5.779	0.584	0.584	0.711	0.711	
24		E1-AP6a	3mm厚鋁板	UCT28767XL-3(深灰色)	1	0	1	5.873	0.594	0.594	0.722	0.722	
25		E1-AP6b	3mm厚鋁板	UCT28767XL-3(深灰色)	1	0	1	5.862	0.593	0.593	0.721	0.721	
26		E1-AP6c	3mm厚鋁板	UCT28767XL-3(深灰色)	1	0	1	5.870	0.593	0.593	0.722	0.722	
27		E1-AP6d	3mm厚鋁板	UCT28767XL-3(深灰色)	1	0	1	3.018	0.294	0.294	0.371	0.371	
28		E1-AP7	3mm厚鋁板	UCT28767XL-3(深灰色)	1	0	1	9.699	1.010	1.010	1.193	1.193	
29		E1-AP7a	3mm厚鋁板	UCT28767XL-3(深灰色)	1	0	1	10.773	1.127	1.127	1.325	1.325	
30		E1-AP7b	3mm厚鋁板	UCT28767XL-3(深灰色)	1	0	1	10.784	1.129	1.129	1.326	1.326	
31		E1-AP7c	3mm厚鋁板	UCT28767XL-3(深灰色)	1	0	1	10.784	1.129	1.129	1.326	1.326	
32		E1-AP7d	3mm厚鋁板	UCT28767XL-3(深灰色)	1	0	1	11.008	1.153	1.153	1.354	1.354	
33	放行	E1-AP8	3mm厚鋁板	UCT28767XL-3(深灰色)	1	0	1	2.383	0.216	0.216	0.293	0.293	
34	放行	E1-AP8a	3mm厚鋁板	UCT28767XL-3(深灰色)	1	0	1	9.966	1.120	1.120	1.226	1.226	
35	放行	E1-AP8b	3mm厚鋁板	UCT28767XL-3(深灰色)	3	0	3	41.820	1.593	4.780	1.715	5.144	
36	放行	E1-AP8c	3mm厚鋁板	UCT28767XL-3(深灰色)	1	0	1	13.533	1.545	1.545	1.665	1.665	

地盤用鋁板B.M.表

項目類別: B1

批准:

日期: 17/5/2019

副本:

B.M.編號:

修改版本:

A/C Code:

總V.F.: 76.506


總重量: 979.26

此B.M.依據 資料計算

序號	修改內容	鋁板圖號	鋁板名稱	顏色	實用	後備	總數	總重量	平方米		平方米		備註
									單件V.F.	總V.F.	單件展開面積	總展開面積	
37	取消	E1-AP8d	3mm厚鋁板	UCT28767XL-3(深灰色)	1	0	1	1.406	0.100	0.100	0.173	0.173	
38		E1-AP9	3mm厚鋁板	UCT28767XL-3(深灰色)	1	0	1	4.641	0.529	0.529	0.571	0.571	
39		E1-AP9a	3mm厚鋁板	UCT28767XL-3(深灰色)	3	0	3	19.540	0.753	2.259	0.801	2.403	
40		E1-AP9d	3mm厚鋁板	UCT28767XL-3(深灰色)	1	0	1	6.065	0.699	0.699	0.746	0.746	
41		E1-AP10	3mm厚鋁板	UCT28767XL-3(深灰色)	1	0	1	8.053	0.786	0.786	0.991	0.991	
42		E1-AP10a	3mm厚鋁板	UCT28767XL-3(深灰色)	1	0	1	11.102	1.118	1.118	1.366	1.366	
43		E1-AP10b	3mm厚鋁板	UCT28767XL-3(深灰色)	1	0	1	11.102	1.118	1.118	1.366	1.366	
44		E1-AP10c	3mm厚鋁板	UCT28767XL-3(深灰色)	1	0	1	11.102	1.118	1.118	1.366	1.366	
45		E1-AP10d	3mm厚鋁板	UCT28767XL-3(深灰色)	1	0	1	10.374	1.039	1.039	1.276	1.276	
46		E1-AP11	3mm厚鋁板	UCT28767XL-3(深灰色)	1	0	1	2.283	0.221	0.221	0.281	0.281	
47		E1-AP11a	3mm厚鋁板	UCT28767XL-3(深灰色)	3	0	3	9.744	0.315	0.944	0.399	1.198	
48		E1-AP11d	3mm厚鋁板	UCT28767XL-3(深灰色)	1	0	1	3.017	0.292	0.292	0.371	0.371	
49		E1-AP12a	3mm厚鋁板	UCT28767XL-3(深灰色)	2	0	2	1.272	0.078	0.156	0.078	0.156	
50		E1-AP13	3mm厚鋁板	UCT28767XL-3(深灰色)	1	0	1	8.606	0.944	0.944	1.059	1.059	
51		E1-AP13a	3mm厚鋁板	UCT28767XL-3(深灰色)	1	0	1	9.784	1.080	1.080	1.204	1.204	
52		E1-AP13b	3mm厚鋁板	UCT28767XL-3(深灰色)	1	0	1	9.784	1.080	1.080	1.204	1.204	
53		E1-AP13c	3mm厚鋁板	UCT28767XL-3(深灰色)	1	0	1	8.856	0.973	0.973	1.089	1.089	
54		E1-AP14	3mm厚鋁板	UCT28767XL-3(深灰色)	1	0	1	9.540	1.053	1.053	1.173	1.173	

美特鋁質 有限公司
MIDI Aluminium Fabricator Ltd.

工程號 J-836 地盤 日出康城

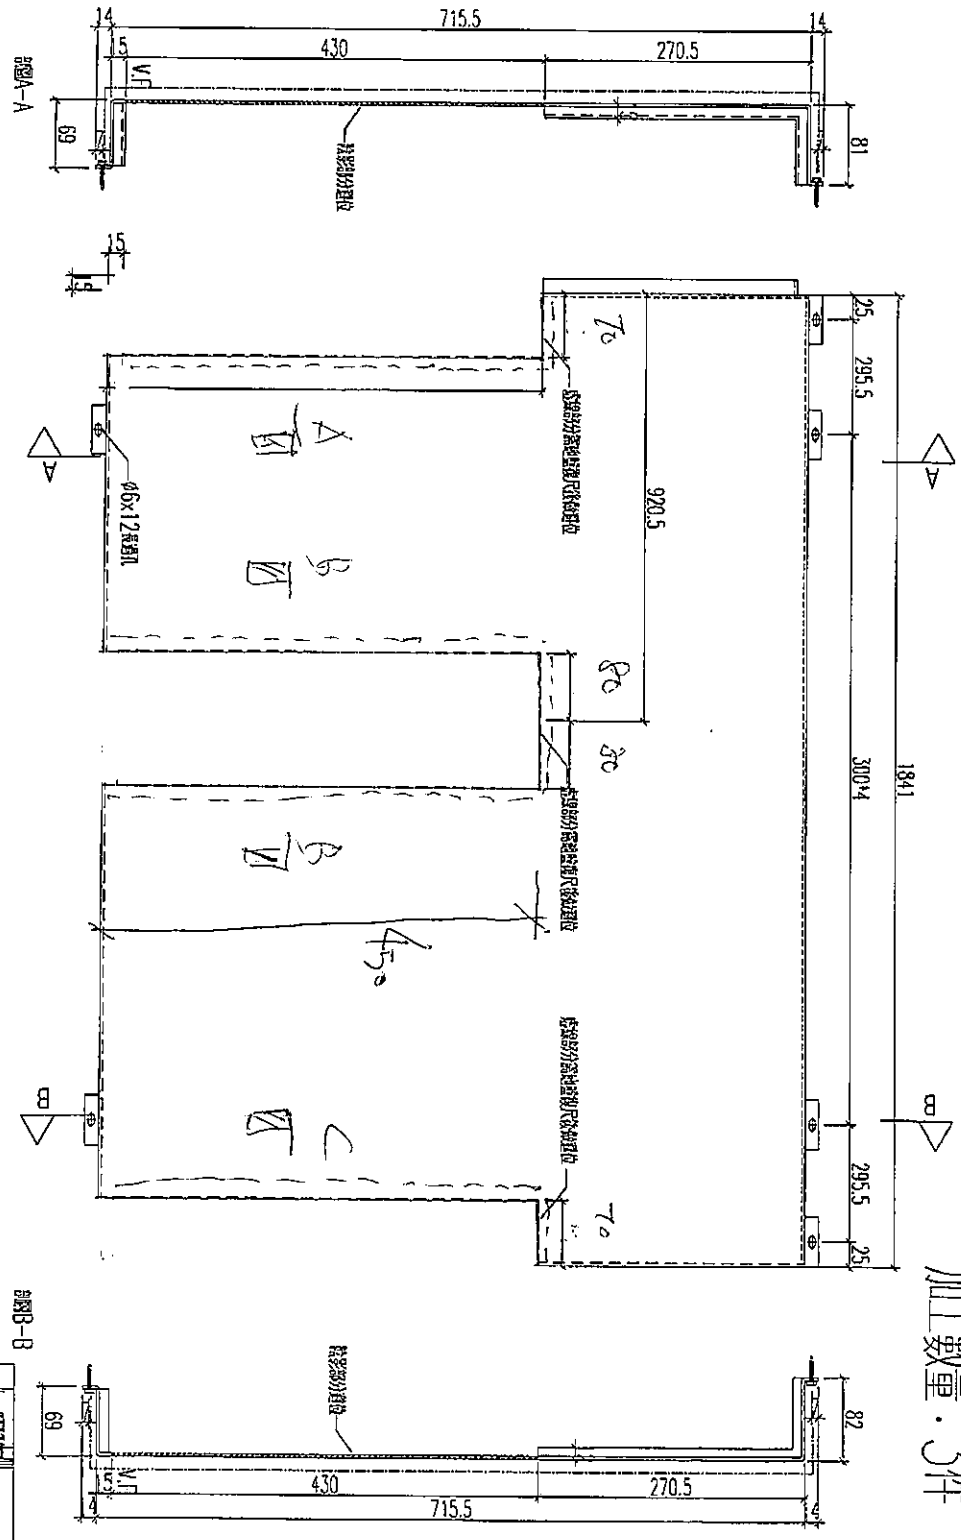


Handwritten notes and section lines:
A-A
B-B
C-C
1/5001

加工數量: 3件

名稱	鋁板加工圖	制圖	黃漢卿	2019.5.15	修改		
材料	3mm鋁板	復核	王禮秋	2019.5.15	日期		
顏色	UCT28767XL-3(深灰色)	批准			圖號	E1-AP8b	


美特鋁質有限公司
MIDI Aluminium Fabricator Ltd.

工程號 J-836 地盤 日出康城

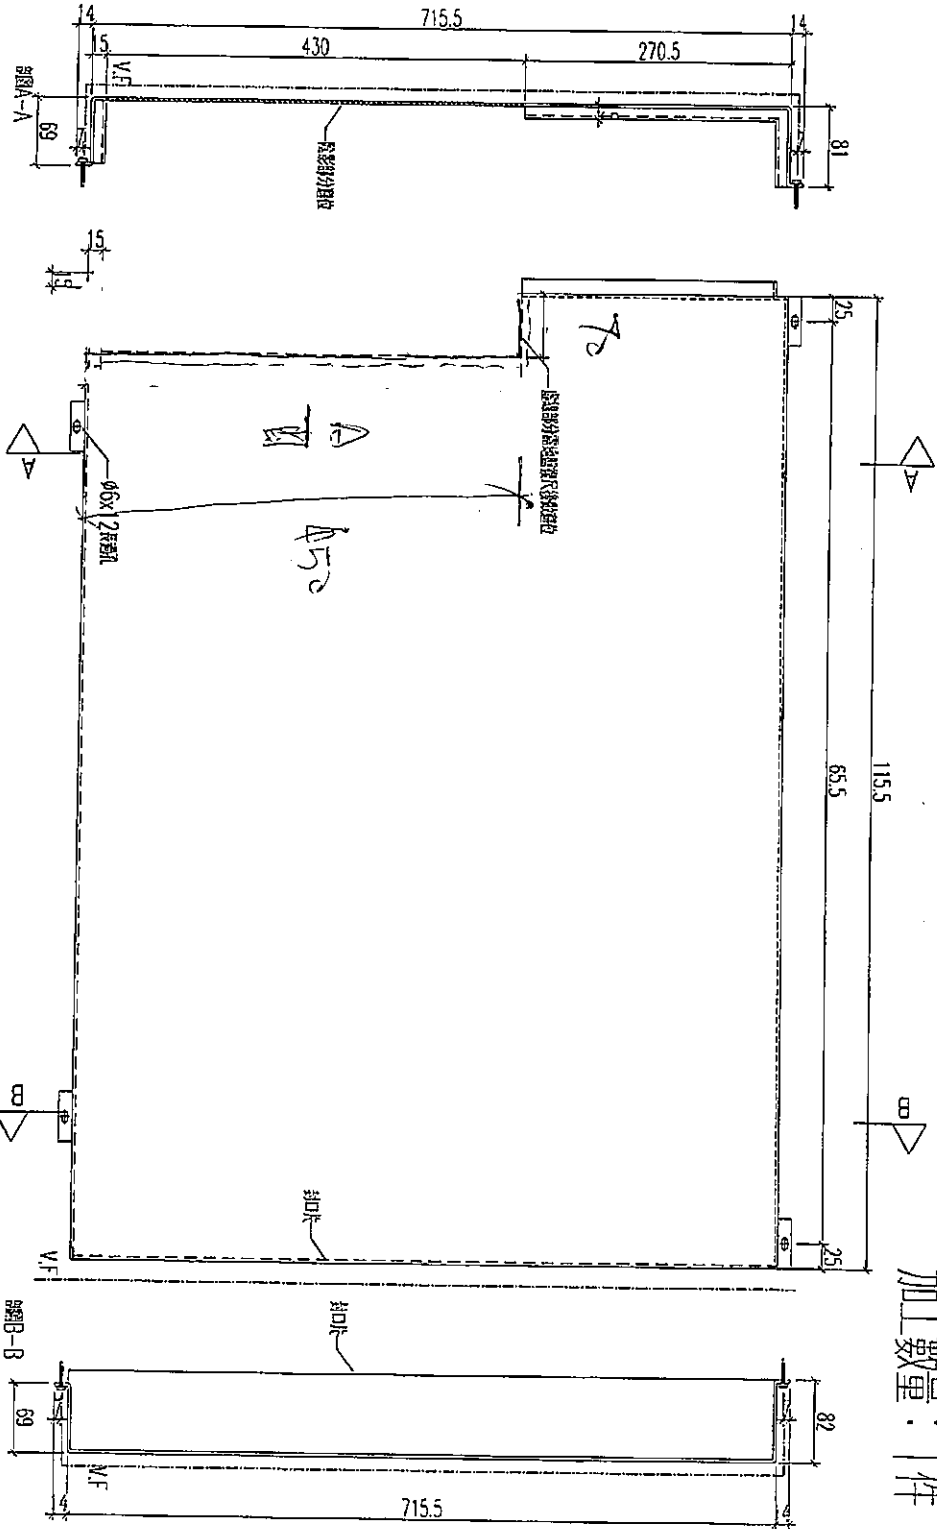

加工數量：1件

1
5001

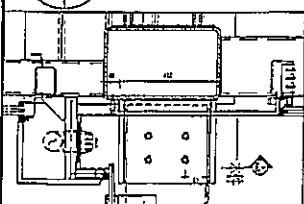




名稱	鋁板加工圖	制圖	黃漢卿	2019.5.15	修改		
材料	3mm鋁板	復核	王禮秋	2019.5.15	日期		
顏色	UCI28757XL-3(深灰色)	批准			圖號	E1-AP8d	

EG-DWG3



美特鋁質 有限公司
MIDI Aluminium Fabricator Ltd.

工程號 J-836 地盤 日出廠

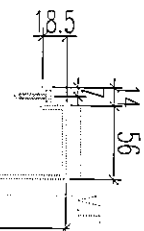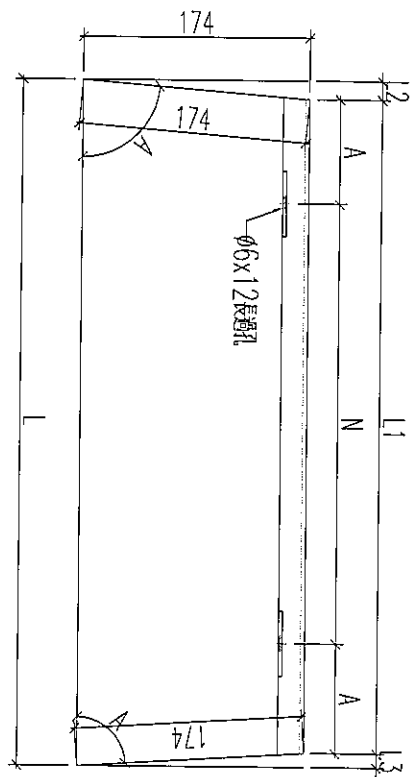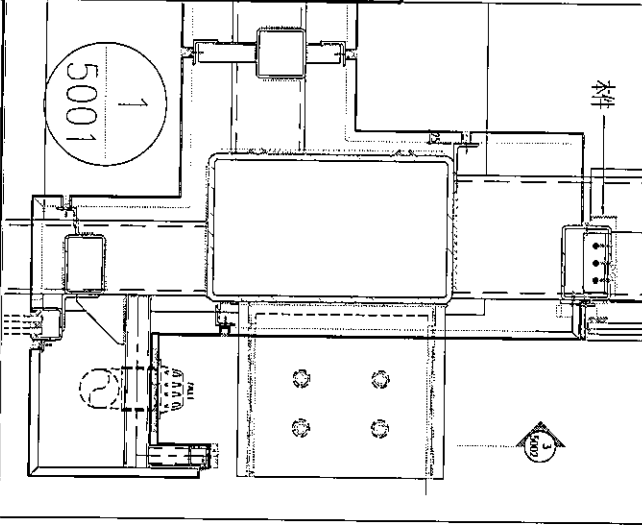

鋁板編號	數量	長度L	L1	L2	L3	N	A	角度A	角度B
E1-AP18	1	1127	1123	1.9	2.1	250	186.5	89.4	89.3
E1-AP18a	3	1671.5	1665.7	2.9	2.9	300	232.85	89	89
E1-AP18d	1	1616.3	1612.7	2.3	1.3	300	206.35	89.3	89.6


名稱	鋁板加工圖	制圖	黃漢卿	2019.5.15	修改		
材料	3mm厚板	復核	王禮秋	2019.5.15	日期		
顏色	UCT28767XL-3(深灰色)	批准			圖號	E1-AP18	


EG-DWG3


美特鋁質有限公司
MIDI Aluminium Fabricator Ltd.

工程號	E1-AP13	地盤	日出康城
-----	---------	----	------

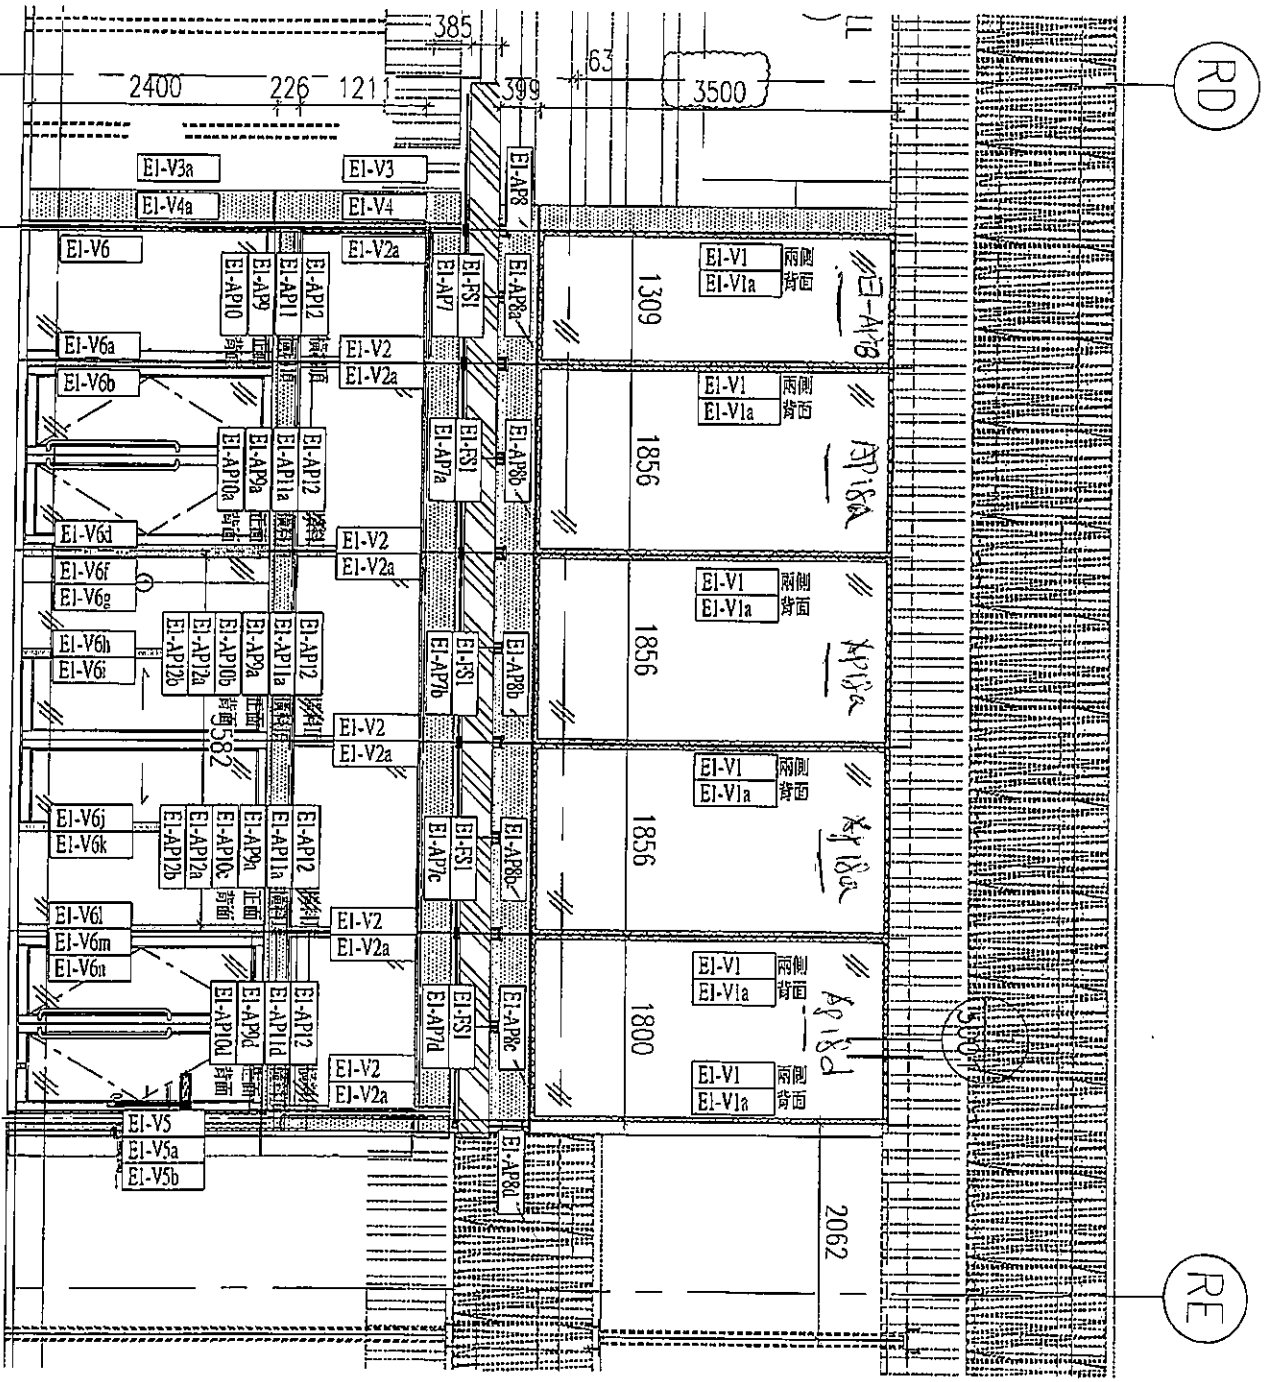

名稱	鋁板安裝位置圖	制圖	黃漢卿	2019.5.15	修改	
材料	--	復核	王禮秋	2019.5.15	日期	
顏色	--	批准			圖號	E1-LP1