

工程指示 / 要求簡箋(E.I.)

工程指示編號：EI/ 0663 /19

修改版次：A

工程編號：J836

工程名稱：日出康城7期(平台)

工程項目：各項地盤用通道門修改

收件人：生統

發件人：Joe Chan

日期：28/6/2019

要求提供 /  確認 事項：

- |                                    |                                     |                               |
|------------------------------------|-------------------------------------|-------------------------------|
| <input type="checkbox"/> 初步鋁料 B.M. | <input type="checkbox"/> 加工拆圖，然後生產  | <input type="checkbox"/> 尺寸表  |
| <input type="checkbox"/> 正式鋁料 B.M. | <input type="checkbox"/> 技術上資料 / 指示 | <input type="checkbox"/> 報價   |
| <input type="checkbox"/> 配件 B.M.   | <input type="checkbox"/> 樣辦或貨品說明書   | <input type="checkbox"/> 分判合約 |
| <input type="checkbox"/> 其他：_____  |                                     |                               |

內容：

- ① 修改門頂料開孔 (圖紙 A-M1-H1, A-M1-H2)
- ② 修改玻璃線長度 (圖紙 A-M1-X1)



請在 3/7/2019 前完成上列要求。

附有關圖紙 / 文件：

3頁

以上項目為：

- 原合約工程包                       原合約工程加 / 減賬                       新工程報價

原因：-

分發東莞各部門：

- ( ) 生產技術總監  連附件    ( ) 技術部  連附件    ( ) 生產部  連附件    ( ) 機械設計部  連附件
- ( ) 採購部  連附件    (  ) 生產統籌部  連附件    梅軍
- ( ) 質檢部  連附件    ( ) 會計部  連附件    ( ) 報關組  連附件    ( ) 其他 \_\_\_\_\_  連附件

分發香港各部門：

- ( ) 行政部  連附件    ( ) 會計部  連附件    ( ) 統籌部  連附件    ( ) 工程部地盤科文  連附件
- ( ) 採購部  連附件    ( ) QS 部  連附件    ( ) 維修部  連附件    ( ) 其他 \_\_\_\_\_  連附件

傳遞編號：HK 1492/19

發件人簽署：


項目經理簽署：



美特鋁質 有限公司  
MIDI Aluminium Fabricator Ltd.

工程號 J836 地盤 日出康城

原EI/0663/19

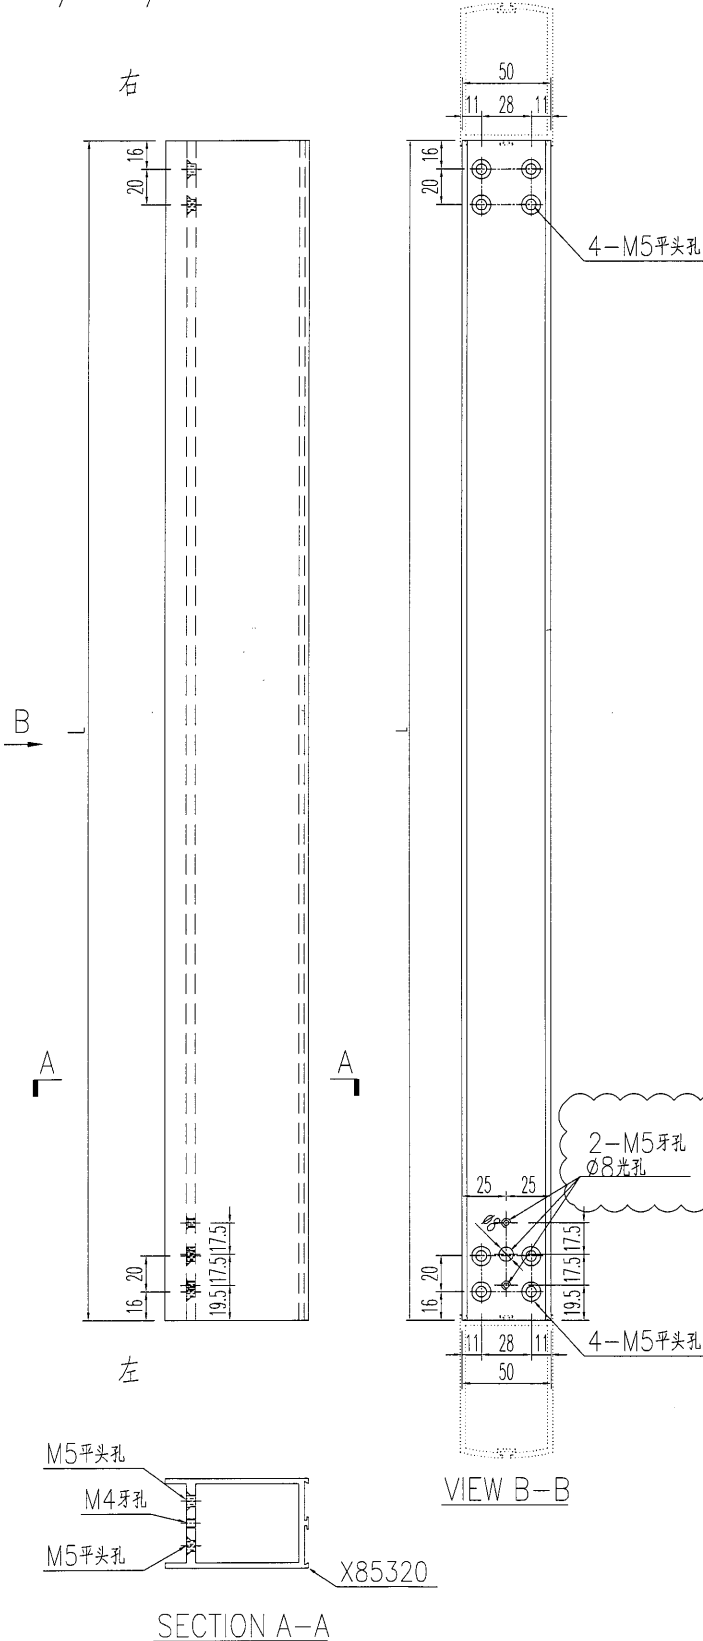


鋁料編號	數量	長度
A-M1-H1	4	812
A-M2-H1	1	842
A-M3-H1	4	837
A-M4-H1	1	612
A-M5-H1	4	826
A-M6-H1	3	676
A-M7-H1	4	676
A-M2A-H1	1	834
A-M2B-H1	2	812
A-M8-H1	1	709
A-M9-H1	2	627
A-M10-H1	2	674
A-M8A-H1	1	675
A-M12-H1	1	1022
A-M13-H1	1	1175
A-M14-H1	1	912
A-M15-H1	1	884
A-M11-H1	2	676

名稱	地臺門玉頂加工圖	制圖	黃漢卿	2019.5.23	修改	A		
材料	X85320	復核			日期	6.27		
顏色	TUC51602XL(RY)-3深灰色	批准			圖號	A-M1-H1		

美特鋁質有限公司  
MIDI Aluminium Fabricator Ltd.

工程號 J836 地盤 日出康城

原EI/0663/19

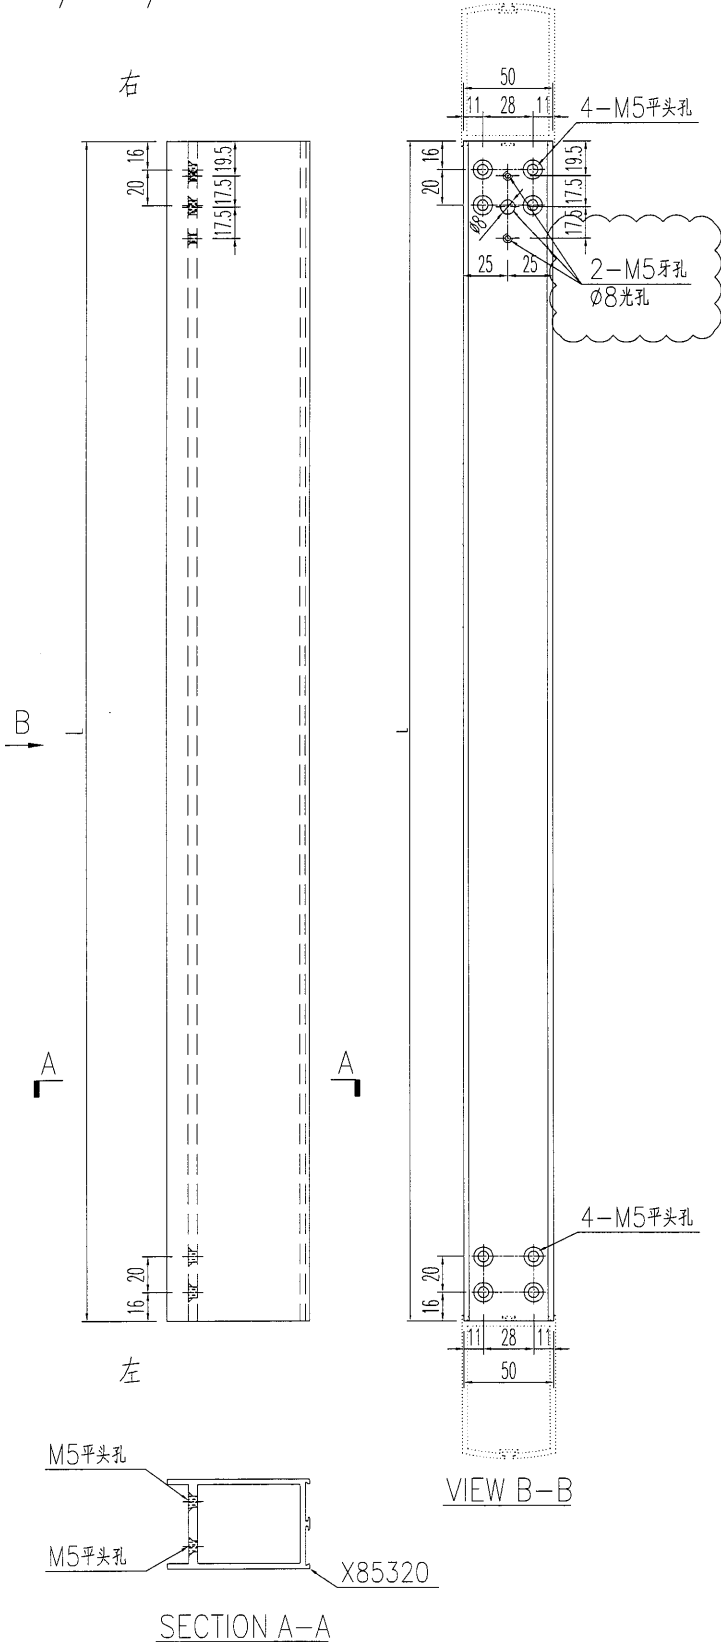

鋁料編號	數量	長度
A-M1-H2	4	812
A-M2-H2	1	842
A-M3-H2	4	837
A-M4-H2	1	612
A-M5-H2	4	826
A-M6-H2	3	676
A-M7-H2	4	676
A-M2A-H2	1	834
A-M2B-H2	2	812
A-M8-H2	1	709
A-M9-H2	2	627
A-M10-H2	2	674
A-M8A-H2	1	675
A-M11-H2	2	676
A-M16-H2	1	883


名稱	地臺門玉頂加工圖	制圖	黃漢卿	2019.5.23	修改	A		
材料	X85320	復核			日期	6.27		
顏色	TUC51602XL(RY)-3深灰色	批准			圖號	A-M1-H2		

3


 美特鋁質 有限公司  
MIDI Aluminium Fabricator Ltd.

工程號 J836 地盤 日出康城


原EI/0663/19

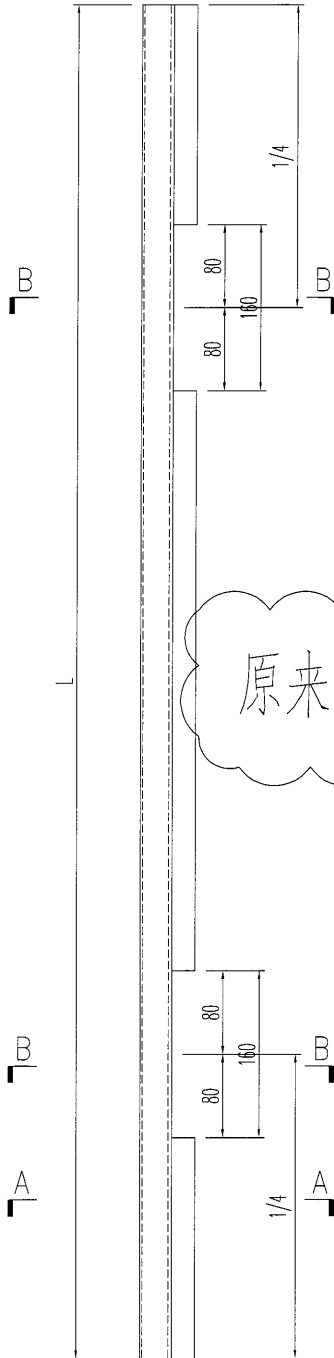

原来的料可长开短用

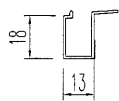

SECTION A-A

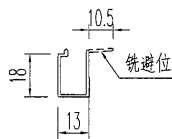

SECTION B-B

鋁料編號	數量	長度
A-M1-X1	32	807
A-M2-X1	8	837
A-M3-X1	32	832
A-M4-X1	8	607
A-M5-X1	32	821
A-M6-X1	24	671
A-M7-X1	32	671
A-M2A-X1	8	829
A-M2B-X1	16	807
A-M8-X1	8	704
A-M9-X1	16	622
A-M10-X1	32	669
A-M8A-X1	8	670
A-M11-X1	16	671
A-M12-X1	4	1017
A-M13-X1	4	1170
A-M14-X1	4	907
A-M15-X1	4	879
A-M16-X1	4	878
B-M1-X1	32	671
B-M2-X1	8	669.5
B-M3-X1	8	679
B-M4-X1	8	682
B-M5-X1	8	632
B-M6-X1	4	1002
B-M7-X1	4	1014
B-M8-X1	4	987
B-M9-X1	4	774
B-M10-X1	4	914
B-M11-X1	16	660
J836-G-V1	392	2183

名稱	地臺門玉玻線加工圖	制圖	黃漢卿	2019.5.23	修改	A
材料	X85323	復核			日期	6.27
顏色	TUC51602XL(RY)-3深灰	批准			圖號	A-M1-X1