

工程指示 / 要求簡箋(E.I.)

工程指示編號：EI/ 0663 /19

修改版次： B

工程編號： J836

工程名稱：日出康城7期 (平台)

工程項目：各項目地盤用通道門 修改

收件人：生統

發件人： Joe Chan

日期： 4/7/2019

要求提供 / 確認 事項：

- () 初步鋁料 B.M. () 加工拆圖，然後生產 () 尺寸表
- () 正式鋁料 B.M. () 技術上資料 / 指示 () 報價
- () 配件 B.M. () 樣辦或貨品說明書 () 分判合約
- () 其他： _____

內容：

通道門配件作出修正加工，以安裝上門至。

① 門底鎖墊圈介薄

② 門頂「老鼠仔」配件「母」組件，開大平頭孔，以手合裝 M6 平頭機絲。

請在 7/7/2019 前完成上列要求。



附有關圖紙 / 文件：

2 頁

以上項目為：

- 原合約工程包 原合約工程加 / 減賬 新工程報價

原因：-

分發東莞各部門：

- () 生產技術總監 連附件 () 技術部 連附件 () 生產部 連附件 () 機械設計部 連附件
- () 採購部 連附件 () 生產統籌部 連附件 梅 軍
- () 質檢部 連附件 () 會計部 連附件 () 報關組 連附件 () 其他 _____ 連附件

分發香港各部門：

- () 行政部 連附件 () 會計部 連附件 () 統籌部 連附件 () 工程部地盤科文 連附件
- () 採購部 連附件 () QS 部 連附件 () 維修部 連附件 () 其他 _____ 連附件

傳遞編號：

HK 1528/19

發件人簽署：

項目經理簽署：




835工程通道门

锁芯垫圈

835工程
衬锁

把垫圈介薄至合适厚度

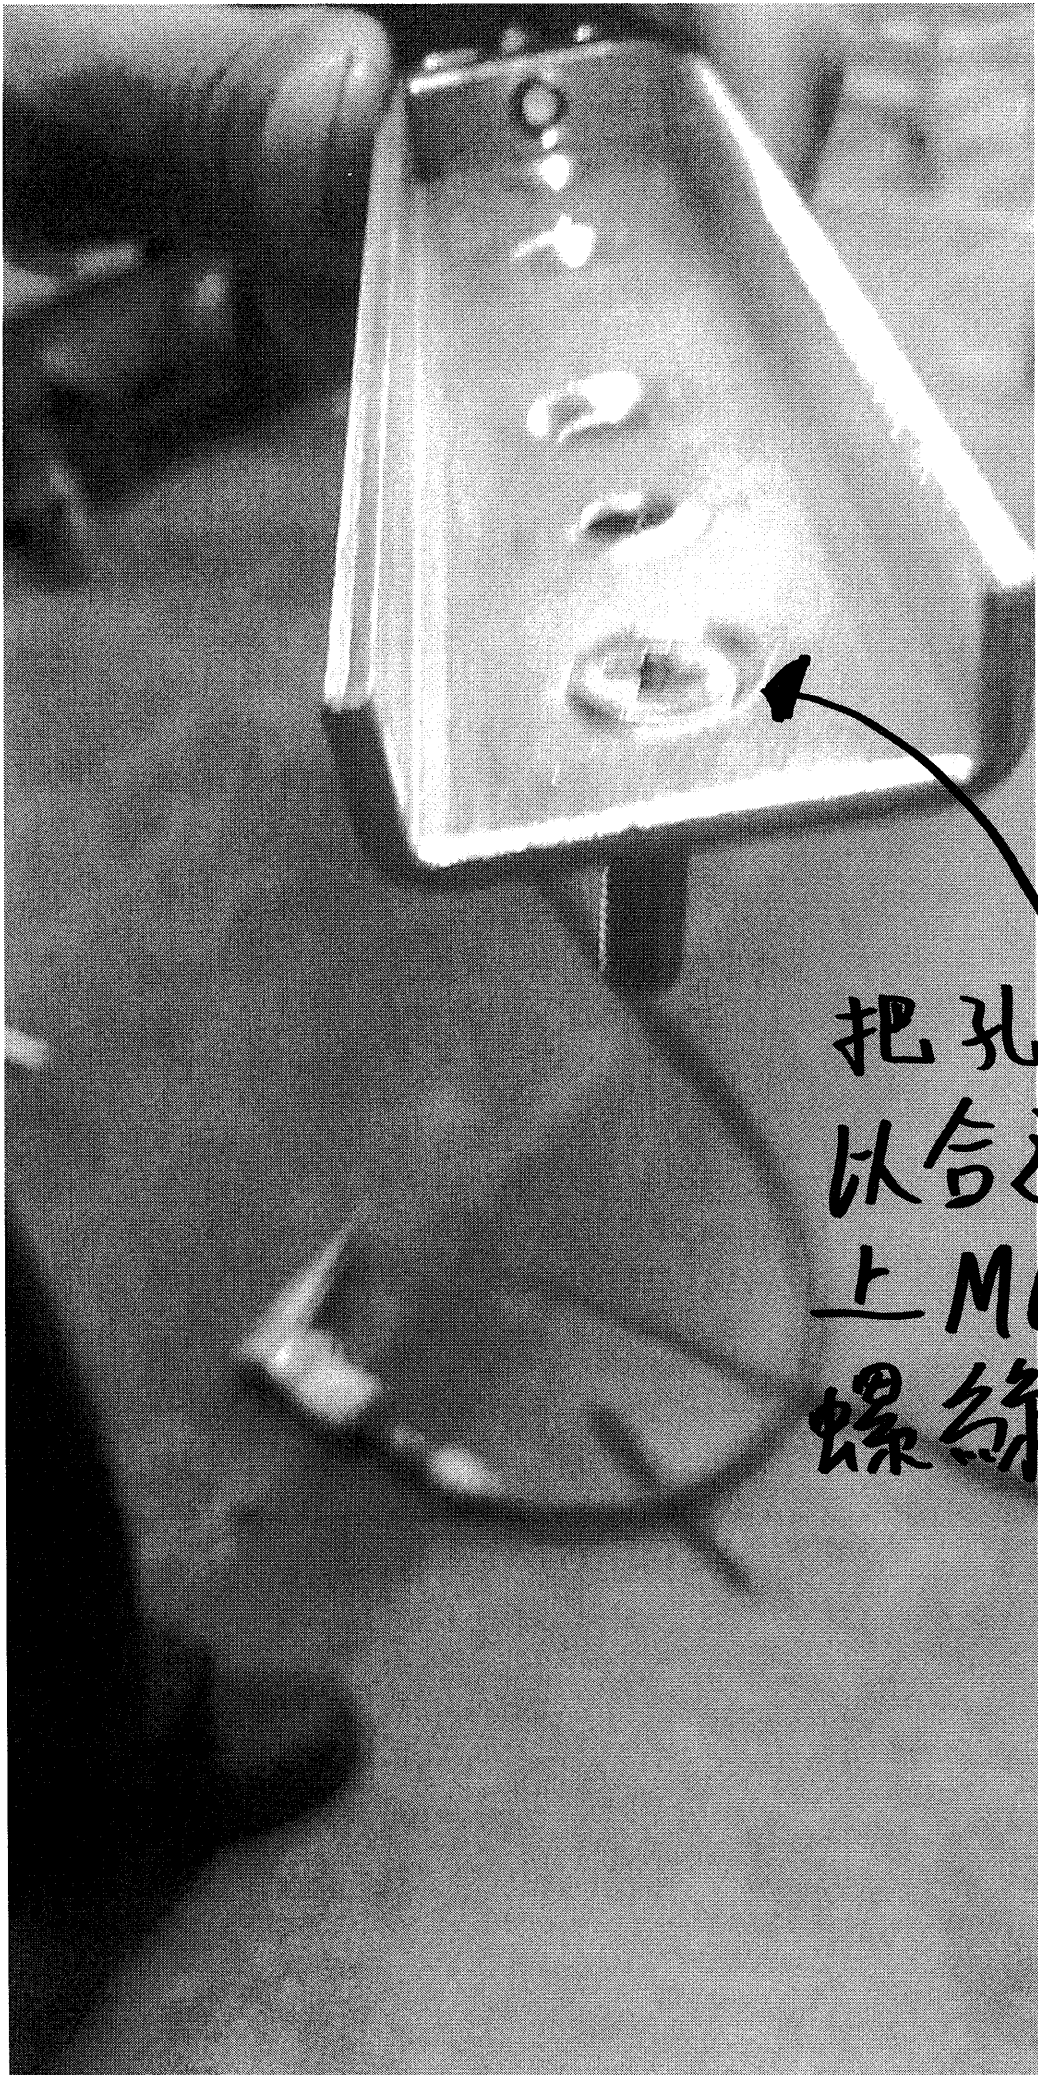

把孔开大
以合适装
上M6平头
螺丝。