



工程指示 / 要求簡箋(E.I.)

工程指示編號：EI/ 0730 /19 修改版次：A
 工程編號：J836 工程名稱：日出康城7期(平台)
 工程項目：J836項目各通道門用玻璃修改
 收件人：Maggie Lor 發件人：Joe Chan 日期：25/6/2019

要求提供 / 確認 事項：

- () 初步鋁料 B.M. () 加工拆圖，然後生產 () 尺寸表
- () 正式鋁料 B.M. () 技術上資料 / 指示 () 報價
- () 配件 B.M. () 樣辦或貨品說明書 () 分判合約
- () 其他：_____

內容：

修改玻璃 J836-BM-GL12 開孔，兩個 M10
 孔改為 M12 孔。

請在 20/7/2019 前完成上列要求。

附有關圖紙 / 文件：

3 頁

以上項目為：

- 原合約工程包 原合約工程加 / 減賬 新工程報價

原因：-

分發東莞各部門：

- () 生產技術總監 連附件 () 技術部 連附件 () 生產部 連附件 () 機械設計部 連附件
- () 採購部 連附件 () 生產統籌部 連附件
- () 質檢部 連附件 () 會計部 連附件 () 報關組 連附件 () 其他 _____ 連附件

分發香港各部門：


- () 行政部 連附件 () 會計部 連附件 () 統籌部 連附件 () 工程地盤科文 連附件 積哥
- () 採購部 連附件 () QS 部 連附件 () 維修部 連附件 () 其他 _____ 連附件

傳遞編號：

發件人簽署：

項目經理簽署：

①

 美特鋁質 有限公司 MIDI Aluminium Fabricator Ltd.		工程號:	J-836		計算:	大明	日期:	14/6/2019	送呈:	胡哥
廠用玻璃B.M.表		地盤名稱:	日出康城7期		核對:		日期:	14/6/2019	副本:	
BM編號:		項目類別:	通道門玻璃		批准:		日期:	14/6/2019	A/C Code:	
修改內容:		修改版本:			總計玻璃面積 (平方米) 0.000			此BM依據		
序號	玻璃編號	顏色與類型	厚度 (mm)	玻璃尺寸			數量 (塊)	單件面積 (平方米)	總面積 (平方米)	備注
				寬度 (mm)	高度 (mm)					
1	J836-AM-GL8A	8mm CLEAR TEMPERED GLASS+1.52mmPVB+6mm CLEAR TEMPERED GLASS	15.52	657	2209	2	1.45	2.90		
2	J836-AM-GL8B		15.52	691	2209	2	1.53	3.05		
3	J836-AM-GL5A		15.52	808	2209	4	1.78	7.14		
4	J836-AM-GL10		15.52	656	2209	4	1.45	5.80		
5	J836-AM-GL1A		15.52	794	2209	4	1.75	7.02		
6	J836-AM-GL6A		15.52	658	2209	10	1.45	14.54		
7	J836-AM-GL11		15.52	658	2209	4	1.45	5.81		
8	J836-AM-GL2A		15.52	816	2209	2	1.80	3.61		
9	J836-AM-GL2B		15.52	824	2209	2	1.82	3.64		
10	J836-AM-GL3A		15.52	819	2209	4	1.81	7.24		
11	J836-AM-GL9		15.52	609	2209	4	1.35	5.38	四邊精磨	
12	J836-AM-GL17		15.52	829	2214	2	1.84	3.67	四邊精磨	
13	J836-AM-GL17A		15.52	936	2441	2	2.28	4.57	四邊精磨	
14	J836-AM-GL1		12mm CLEAR TEMPERED GLASS	12	794	2209	4	1.75	7.02	
15	J836-AM-GL2		12mm CLEAR TEMPERED GLASS	12	824	2209	4	1.82	7.28	
16	J836-AM-GL3		12mm CLEAR TEMPERED GLASS	12	819	2209	4	1.81	7.24	
17	J836-AM-GL4		12mm CLEAR TEMPERED GLASS	12	594	2209	2	1.31	2.62	
18	J836-AM-GL5		12mm CLEAR TEMPERED GLASS	12	808	2209	4	1.78	7.14	
19	J836-AM-GL6		12mm CLEAR TEMPERED GLASS	12	658	2209	16	1.45	23.26	
20	J836-AM-GL12		12mm CLEAR TEMPERED GLASS	12	1004	2209	1	2.22	2.22	
21	J836-AM-GL13		12mm CLEAR TEMPERED GLASS	12	1157	2209	1	2.56	2.56	
22	J836-AM-GL14		12mm CLEAR TEMPERED GLASS	12	894	2209	1	1.97	1.97	
23	J836-AM-GL15		12mm CLEAR TEMPERED GLASS	12	866	2209	1	1.91	1.91	
24	J836-AM-GL16		12mm CLEAR TEMPERED GLASS	12	865	2209	1	1.91	1.91	

2



美特鋁質有限公司
MIDI Aluminium Fabricator Ltd.

工程號: J-836
地盤名稱: 日出康城7期
項目類別: 通道門玻璃
計算: 大明
日期: 14/6/2019
核對: 日期: 14/6/2019
批准: 日期: 14/6/2019
送呈: 胡哥
副本: A/C Code:

廠用玻璃B.M.表
BM編號: 修改版次: 總計玻璃面積 (平方米) 0.000
此BM依據

序號	修改內容	玻璃編號	顏色與類型	厚度 (mm)	玻璃尺寸		數量 (塊)	單件面積 (平方米)	總面積 (平方米)	備註
					寬度 (mm)	高度 (mm)				
25		J836-BM-GL3	12mm CLEAR TEMPERED GLASS	12	666	2209	2	1.47	2.94	
26		J836-BM-GL4	12mm CLEAR TEMPERED GLASS	12	669	2209	2	1.48	2.96	
27		J836-BM-GL5	12mm CLEAR TEMPERED GLASS	12	619	2209	2	1.37	2.73	
28		J836-BM-GL6	12mm CLEAR TEMPERED GLASS	12	989	2209	1	2.18	2.18	
29		J836-BM-GL7	12mm CLEAR TEMPERED GLASS	12	1001	2209	1	2.21	2.21	
30		J836-BM-GL8	12mm CLEAR TEMPERED GLASS	12	974	2209	1	2.15	2.15	
31		J836-BM-GL9	12mm CLEAR TEMPERED GLASS	12	761	2209	1	1.68	1.68	
32		J836-BM-GL10	12mm CLEAR TEMPERED GLASS	12	901	2209	1	1.99	1.99	
33		J836-BM-GL11	12mm CLEAR TEMPERED GLASS	12	650	2209	2	1.44	2.87	
34	修改A	J836-BM-GL12	12mm CLEAR TEMPERED GLASS	12	800	2388	4	1.91	7.64	四邊精磨
35		J836-BM-GL13	12mm CLEAR TEMPERED GLASS	12	1100	2353	2	2.59	5.18	四邊精磨
36		J836-BM-GL13A	12mm CLEAR TEMPERED GLASS	12	1090	2441	2	2.66	5.32	四邊精磨
37		J836-BM-GL14	8mm CLEAR TEMPERED GLASS	8	746	2190	16	1.63	26.14	BI-FOLD DOOR
				合計		122			205.489	


- 加工注意事項:
- 1) 本表中所採用之玻璃為信義玻璃廠出品之玻璃原片
 - 2) 本表中所有玻璃對角線尺寸偏差要求不超過正負2mm。
 - 3) 本表中所有玻璃要求相磨邊處理並倒棱角。
 - 4) 本表中不同種類玻璃參照玻璃加工圖加工。
 - 5) 本表中所有強化玻璃均需HEAT SOAK TEST。
 - 6) 本表中所有強化玻璃之人爐方向均以寬度方向進入。
 - 7) 本表中所有玻璃成品送交東莞美而特廠，每次交貨時須齊層、齊數、齊數量，每次來貨之具體數量由美而特廠生產統籌部提供。
 - 8) 本表中所有玻璃成品均需注明室內外面及其玻璃編號，以便識別。

美特鋁質 有限公司
MIDI Aluminium Fabricator Ltd.

數量: 4

工程號	J-836	地盤	日出康城
-----	-------	----	------

開避位&孔位方法見附件(B)

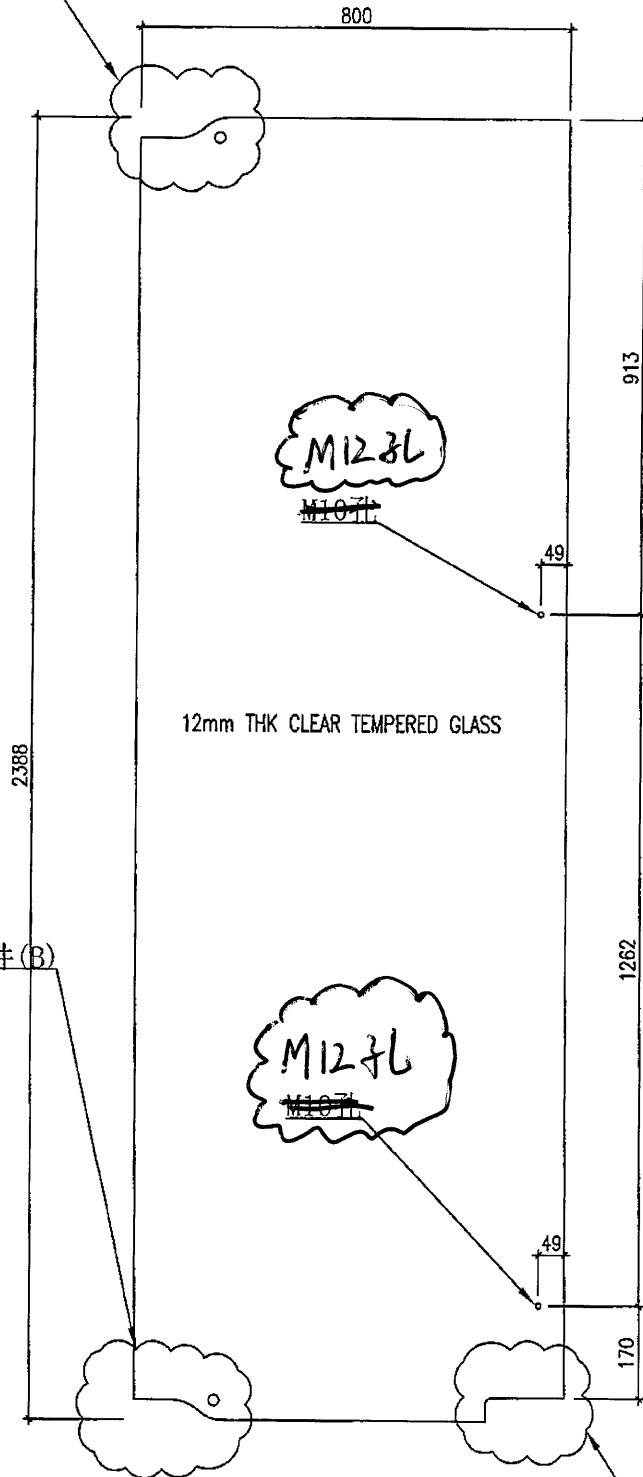

開避位&孔位方法見附件(B)

開避位方法見附件(A)

名稱	玻璃加工圖	制圖	黃漢卿	2019.6.15	修改		
材料		復核			日期		
顏色		批准			圖號	J836-BM-GL12	