



工程指示 / 要求簡箋(E.I.)

工程指示編號：EI/ 0798 /19

修改版次： A

工程編號： J836

工程名稱：日出康城7期(平台)

工程項目： WW1 兩邊位置鋁板修改

收件人： 系統

發件人： Joe Chan

日期：20/7/2019

要求提供 / 確認 事項：

- () 初步鋁料 B.M. () 加工拆圖，然後生產 () 尺寸表
- () 正式鋁料 B.M. () 技術上資料 / 指示 () 報價
- () 配件 B.M. () 樣辦或貨品說明書 () 分判合約
- () 其他： _____

內容：

修改 MILL 板 LB127, LB128, LB129 及 LB130。請依附件資料，生產以上 4 件。

請在 24/7/2019 前完成上列要求。

附有關圖紙 / 文件：

4頁

以上項目為：

- 原合約工程包 原合約工程加 / 減賬 新工程報價

原因：-

分發東莞各部門：

- () 生產技術總監 連附件 () 技術部 連附件 () 生產部 連附件 () 機械設計部 連附件
- () 採購部 連附件 () 生產統籌部 連附件 梅軍
- () 質檢部 連附件 () 會計部 連附件 () 報關組 連附件 () 其他 _____ 連附件

分發香港各部門：

- () 行政部 連附件 () 會計部 連附件 () 統籌部 連附件 () 工程部地盤科文 連附件 積哥
- () 採購部 連附件 () QS 部 連附件 () 維修部 連附件 () 其他 _____ 連附件

傳遞編號： HK 1669/19

發件人簽署： [Signature]

項目經理簽署： P.P. [Signature]

EG-DWG3



①

~~48~~

 美特鋁質 有限公司 MIDI Aluminium Fabricator Ltd.			
工程號	J836	地盤	日出康城

产品编号	L(MM)	数量	A	B	C	D	E	F	M
		1							

此件 - 开二

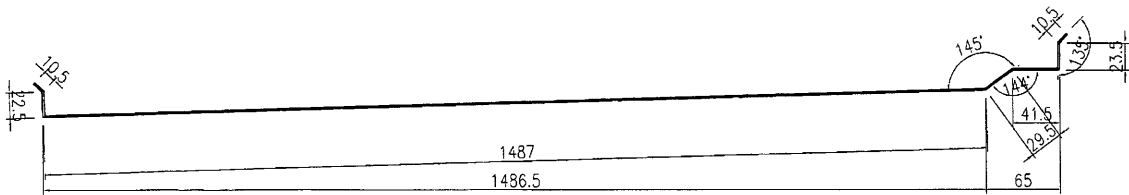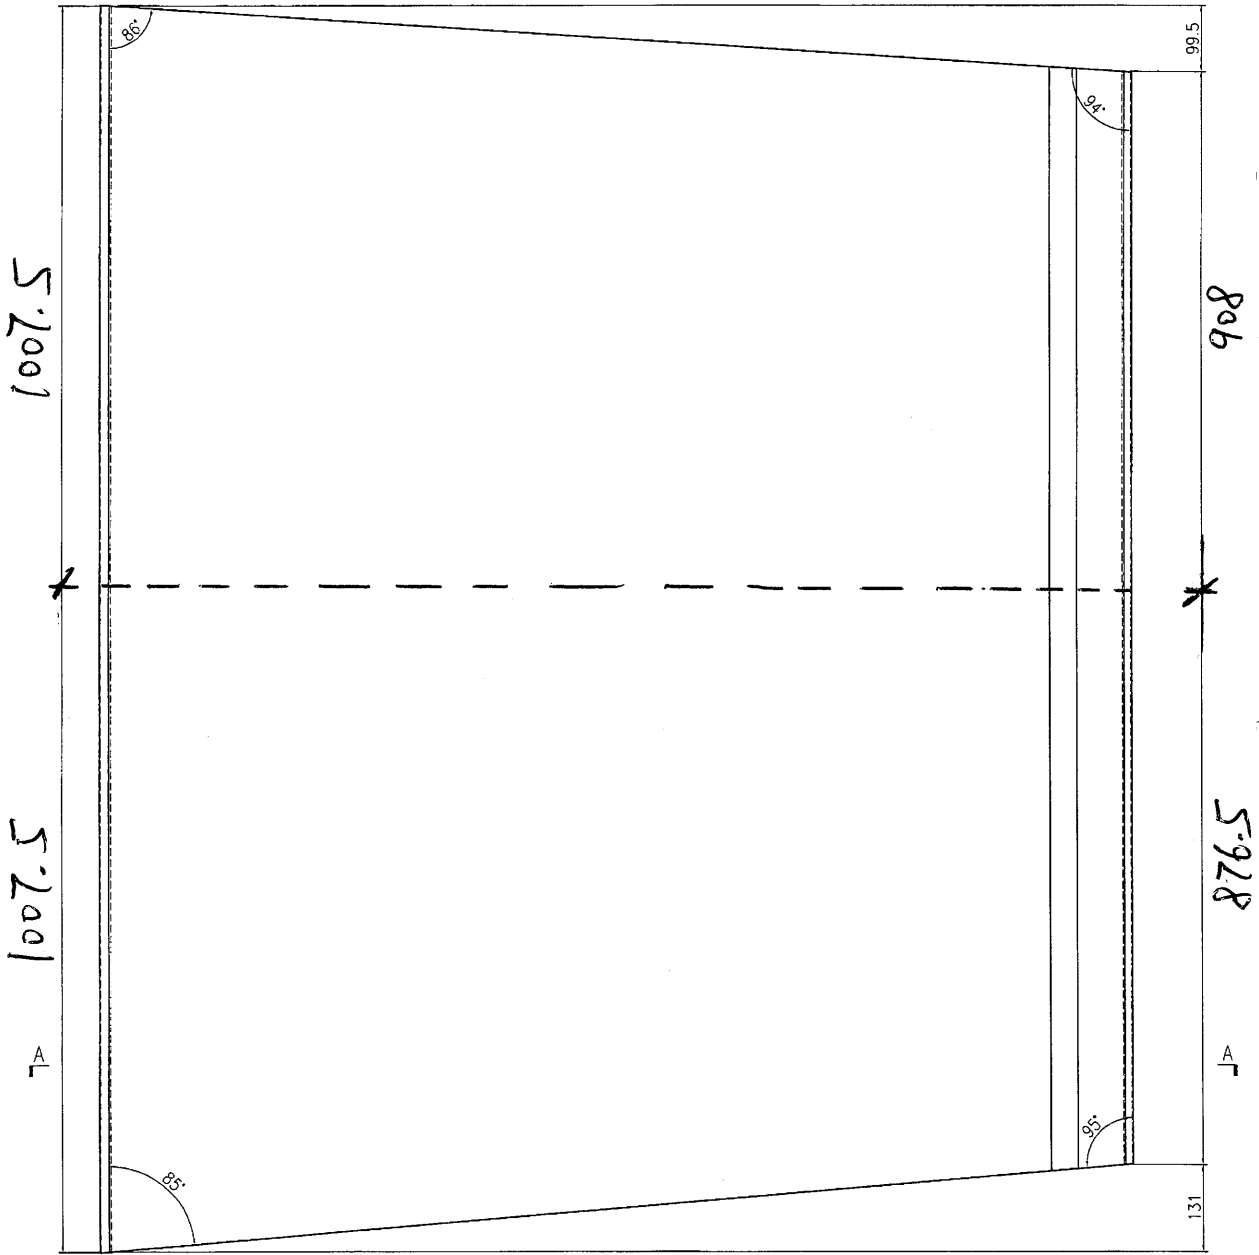

SECTION A-A

名稱	鋁板加工圖	制圖	曾建平	2019-06-28	修改			
材料	1.5mm厚鋁板	復核			日期			
顏色	MILL	批准			圖號	J836-WW1-LB' 27		

EG-DWG3


2

49

 美特鋁質 有限公司 MIDI Aluminium Fabricator Ltd.			
工程號	J836	地盤	日出康城

产品编号	L(MM)	数量	A	B	C	D	E	F	M
		1							

此件一开二

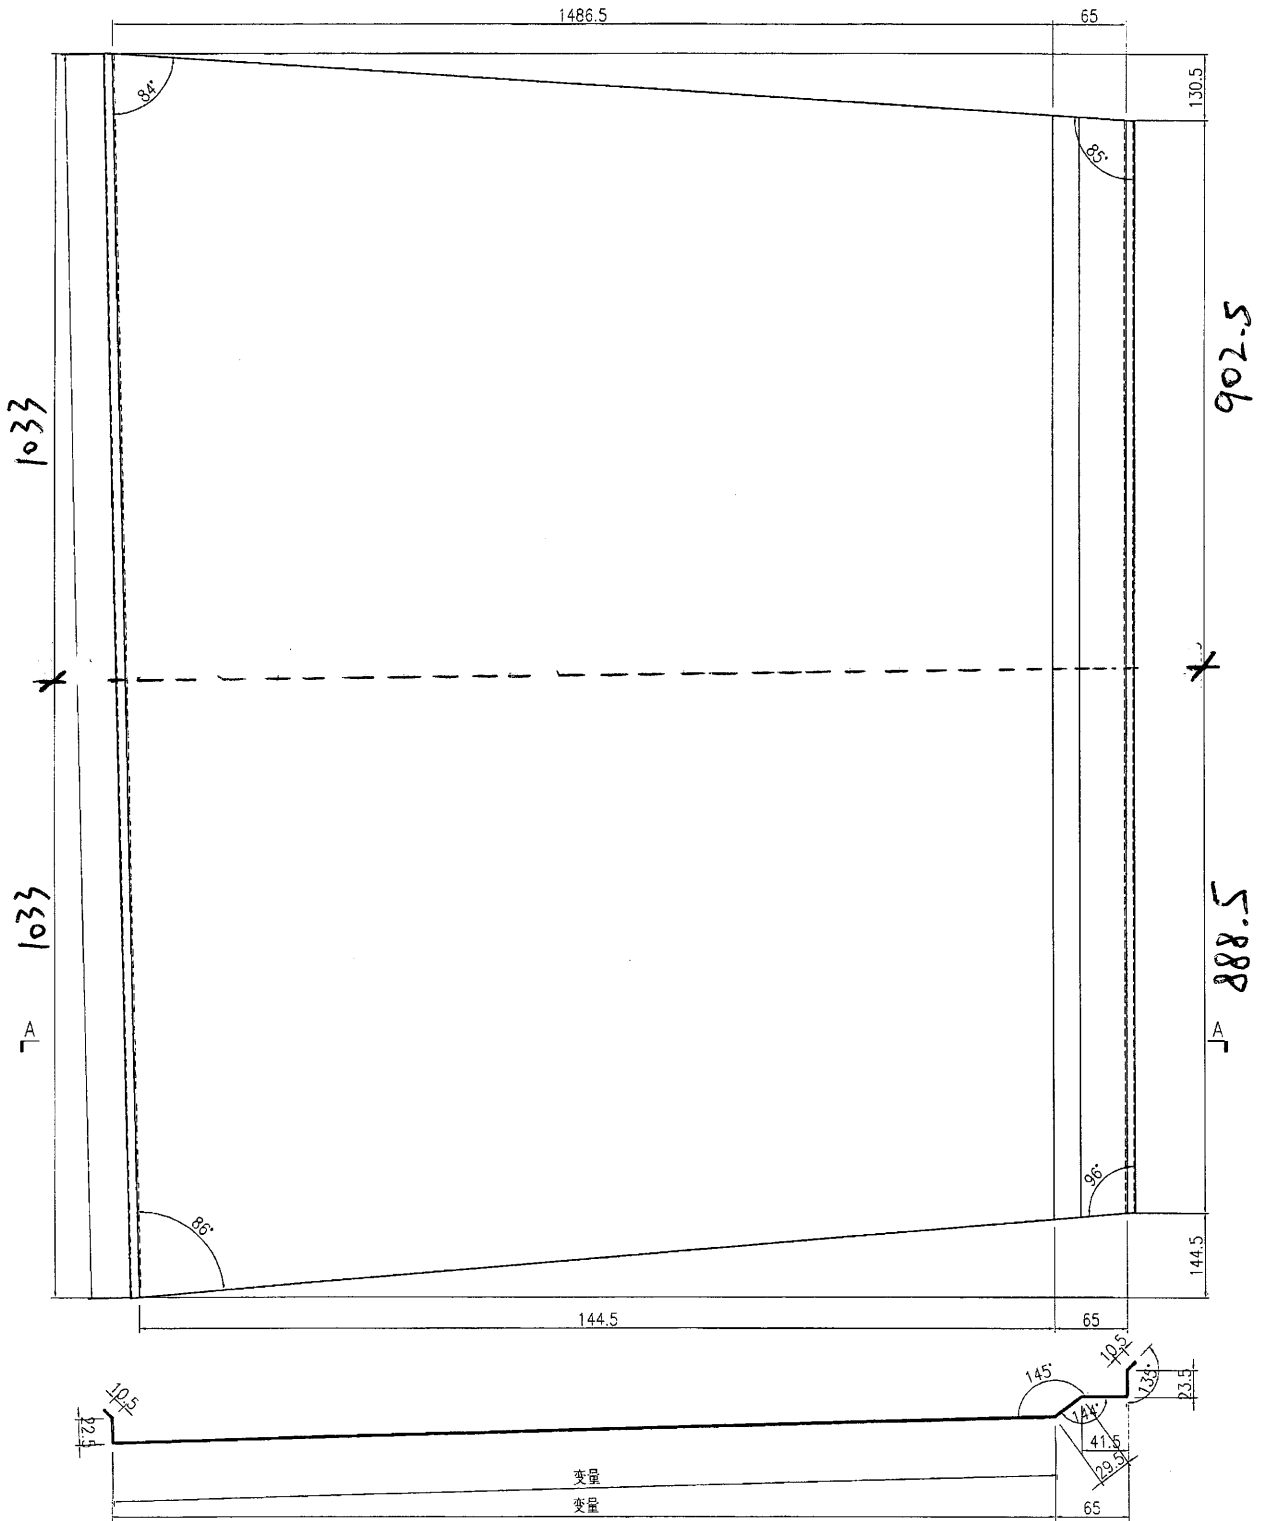

SECTION A-A

名稱	鋁板加工圖	制圖	曾建平	2019-06-28	修改			
材料	1.5mm厚鋁板	復核			日期			
顏色	MILL	批准			圖號	J836-WW'-LB'28		


3

50

 美特鋁質 有限公司 MIDI Aluminium Fabricator Ltd.			
工程號	J836	地盤	日出康城

产品编号	L(MM)	数量	A	B	C	D	E	F	M
		1							

此件一开二

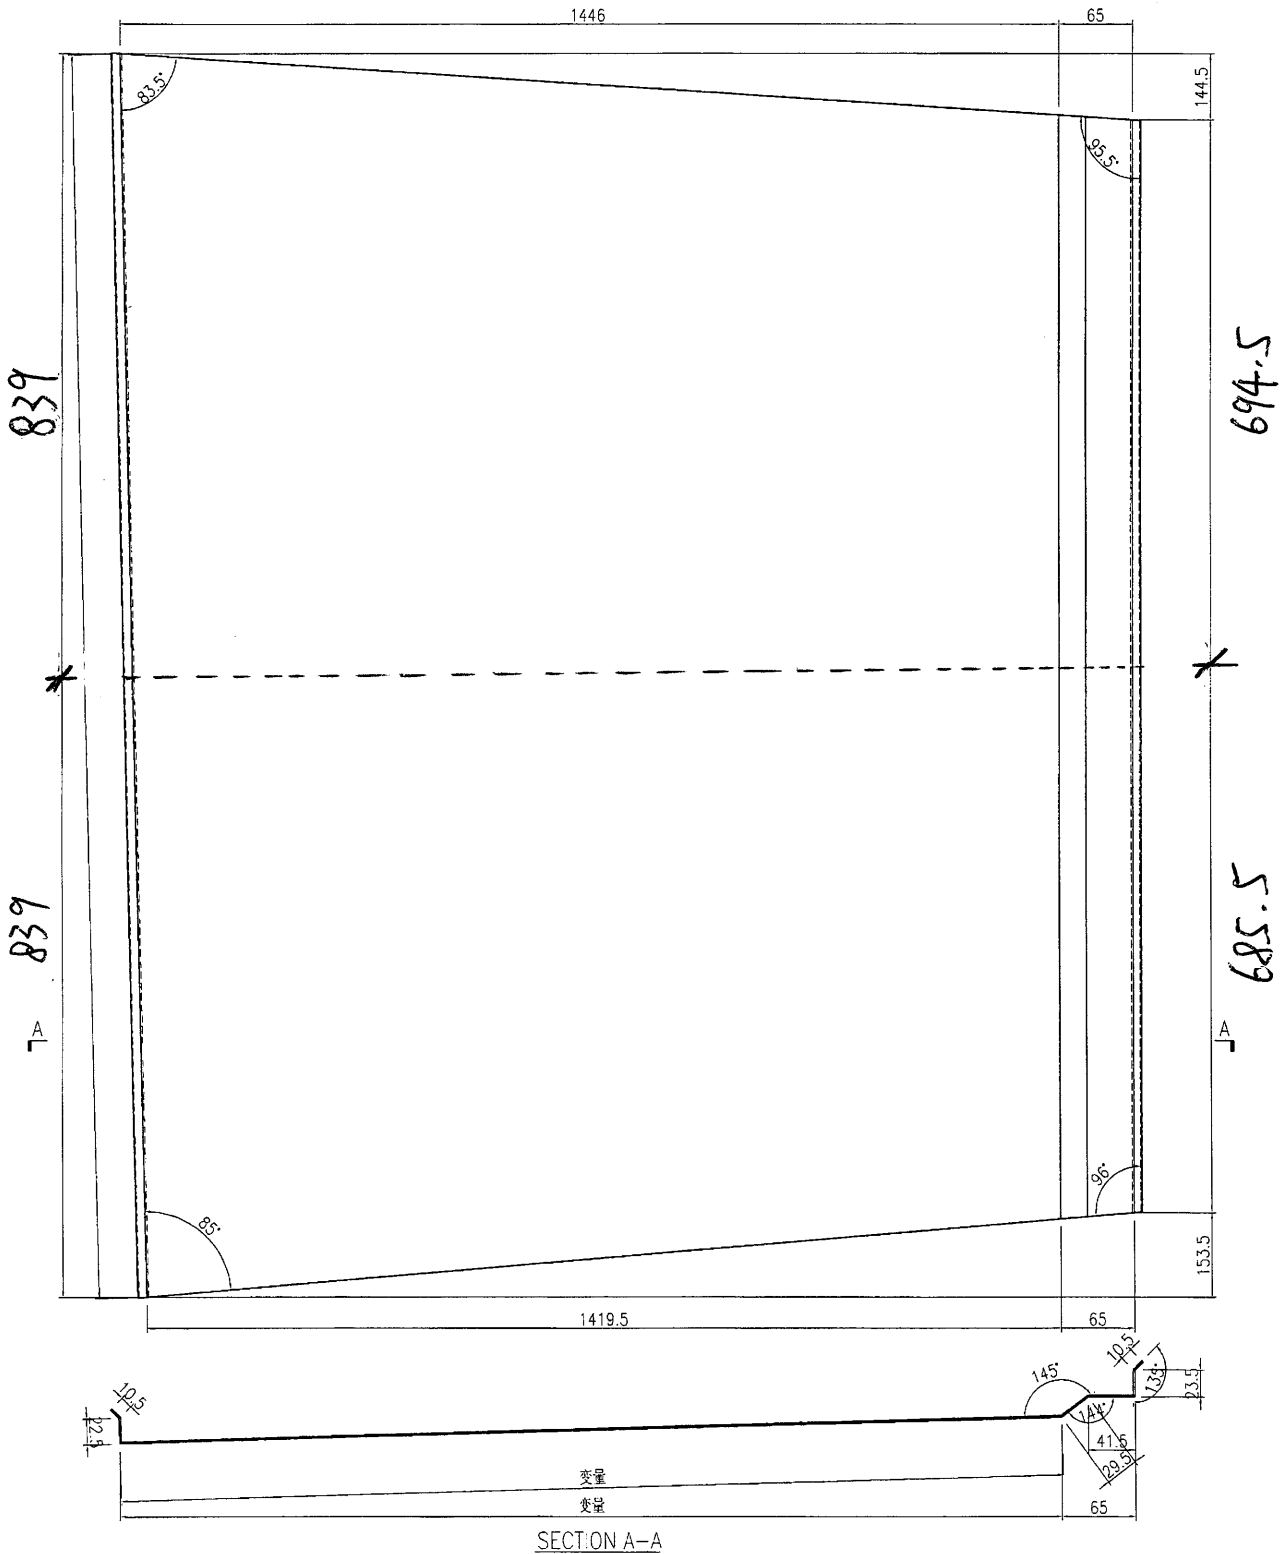

SECTION A-A

名稱	鋁板加工圖	制圖	曾建平	2019-06-28	修改			
材料	1.5mm厚鋁板	復核			日期			
顏色	M.LL	批准			圖號	J836-WW1-LB129		

4

51

EG-DWG3




美特鋁質 有限公司
MIDI Aluminium Fabricator Ltd.

产品编号	L(MM)	数量	A	B	C	D	E	F	M
		1							

工程號	J836	地盤	日出康城
-----	------	----	------

此件一开二

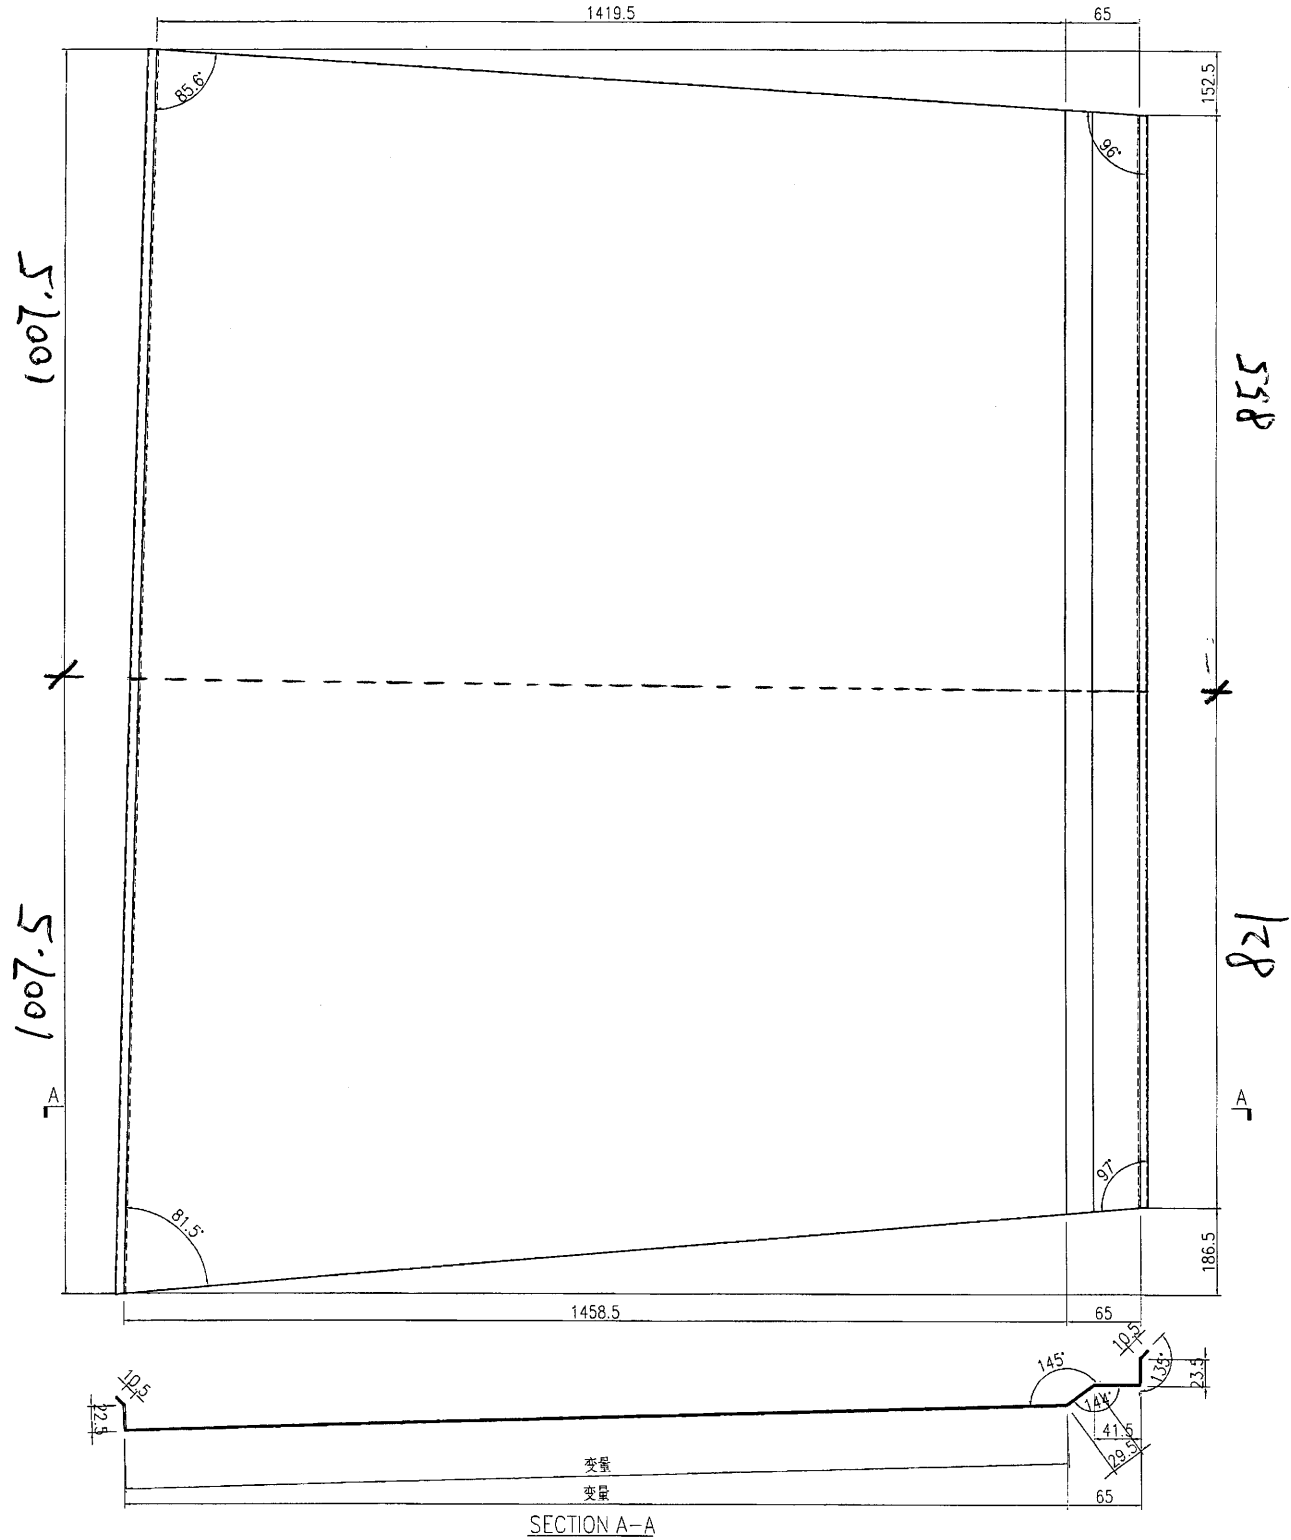

名稱	鋁板加工圖	制圖	曾建平	2019-06-28	修改			
材料	1.5mm厚鋁板	復核			日期			
顏色	MILL	批准			圖號	J836-WW1-LB130		