

工程指示 / 要求簡箋(E.I.)

工程指示編號：EI/ 0805 /19

修改版次：

工程編號：J836

工程名稱：日出康城7期(平台)

工程項目：WW1 補玻璃框件

收件人：Maggie Lor

發件人：Joe Chan

日期：12/7/2019

要求提供 / 確認 事項：

- () 初步鋁料 B.M.
- () 正式鋁料 B.M.
- () 配件 B.M.
- () 其他：_____
- () 加工拆圖，然後生產
- () 技術上資料 / 指示
- () 樣辦或貨品說明書
- () 尺寸表
- () 報價
- () 分判合約

內容：

請依附件資料，生產九字框玻璃，送地盤。

(玻璃 = EI 0806)



請在 20/7/2019 前完成上列要求。

附有關圖紙 / 文件：

5 + 32頁

以上項目為：

- 原合約工程包
- 原合約工程加 / 減賬
- 新工程報價

原因：-

分發東莞各部門：

- () 生產技術總監 連附件 () 技術部 連附件 () 生產部 連附件 () 機械設計部 連附件
- () 採購部 連附件 () 生產統籌部 連附件 () 梅軍
- () 質檢部 連附件 () 會計部 連附件 () 報關組 連附件 () 其他 _____ 連附件

分發香港各部門：

- () 行政部 連附件 () 會計部 連附件 () 統籌部 連附件 () 工程地盤科文 連附件 () 積哥
- () 採購部 連附件 () QS 部 連附件 () 維修部 連附件 () 其他 _____ 連附件

傳遞編號：HK 1583/19

發件人簽署：

項目經理簽署：

圖則登記表
DRAWING REGISTER

圖則登記表 DRAWING REGISTER		接收日期 Receiving Date (適用於客戶圖則)	
工程名稱 Project Title: <u>日出康城</u>		年 月 日	<table border="1" style="width:100%; height: 30px;"> <tr><td></td><td></td><td></td><td></td><td></td><td></td><td></td><td></td><td></td><td></td><td></td><td></td></tr> <tr><td></td><td></td><td></td><td></td><td></td><td></td><td></td><td></td><td></td><td></td><td></td><td></td></tr> <tr><td></td><td></td><td></td><td></td><td></td><td></td><td></td><td></td><td></td><td></td><td></td><td></td></tr> </table>	
工程編號 Project No: <u>J-836</u>	
分發予 Distributed To		年 月 日	發出日期 Issued Date	
			<table border="1" style="width:100%; height: 30px;"> <tr><td>18</td><td></td><td></td><td></td><td></td><td></td><td></td><td></td><td></td><td></td><td></td><td></td></tr> <tr><td>10</td><td></td><td></td><td></td><td></td><td></td><td></td><td></td><td></td><td></td><td></td><td></td></tr> <tr><td>11</td><td></td><td></td><td></td><td></td><td></td><td></td><td></td><td></td><td></td><td></td><td></td></tr> </table>										18												10												11											
18	
10	
11	
圖則編號 Drg. No.	圖則名稱 Drawing Title	修訂編號 Revision No.	
J836-WW1-AL28	九字料加工圖	-	
J836-WW1-AL29	九字料加工圖	-	
J836-WW1-AL50	鋁巴加工圖	-	
J836-WW1-AL51	鋁巴加工圖	-	
J836-WW1-AL52	鋁巴加工圖	-	
J836-WW1-AL53	鋁巴加工圖	-	
J836-WW1-AL54	鋁巴加工圖	-	
J836-WW1-AL55	鋁巴加工圖	-	
J836-WW1-AL60	扣蓋加工圖	-	
J836-WW1-AL65	鋁角加工圖	-	
J836-WW1-ZK01	單元件組框圖	-	
J836-WW1-ZK02	單元件組框圖	-	
J836-WW1-ZK03	單元件組框圖	-	


圖則登記表
DRAWING REGISTER

工程名稱 Project Title: <u>日出康城</u>		接收日期 Receiving Date (適用於客戶圖則)	
WW1 單元件拆圖		年	
工程編號 Project No: <u>J-836</u>		月	
分發予 Distributed To		日	
		發出日期 Issued Date	
		年	18
		月	10
		日	11
圖則編號 Drg. No.	圖則名稱 Drawing Title	修訂編號 Revision No.	
J836-WW1-ZK30	單元件組框圖	-	
J836-WW1-ZK31	單元件組框圖	-	
J836-WW1-ZK32	單元件組框圖	-	
J836-WW1-ZK33	單元件組框圖	-	
J836-WW1-ZK34	單元件組框圖	-	
J836-WW1-ZK35	單元件組框圖	-	
J836-WW1-ZK36	單元件組框圖	-	
J836-WW1-ZK37	單元件組框圖	-	
J836-WW1-ZK38	單元件組框圖	-	
J836-WW1-ZK39	單元件組框圖	-	
J836-WW1-ZK40	單元件組框圖	-	
J836-WW1-ZK41	單元件組框圖	-	
J836-WW1-ZK42	單元件組框圖	-	
J836-WW1-ZK43	單元件組框圖	-	
J836-WW1-ZK44	單元件組框圖	-	
J836-WW1-ZK45	單元件組框圖	-	
J836-WW1-ZK46	單元件組框圖	-	
J836-WW1-ZK47	單元件組框圖	-	
J836-WW1-ZK48	單元件組框圖	-	
J836-WW1-ZK49	單元件組框圖	-	
J836-WW1-ZK50	單元件組框圖	-	
J836-WW1-ZK51	單元件組框圖	-	
J836-WW1-ZK52	單元件組框圖	-	
J836-WW1-ZK53	單元件組框圖	-	
J836-WW1-ZK55	單元件組框圖	-	
J836-WW1-ZK56	單元件組框圖	-	


美特鋁質 有限公司
MIDI Aluminium Fabricator Ltd.

产品编号	L(MM)	数量	A	B	C	D	E	N	M
		1							

工程號 J836 地盤 日出康城

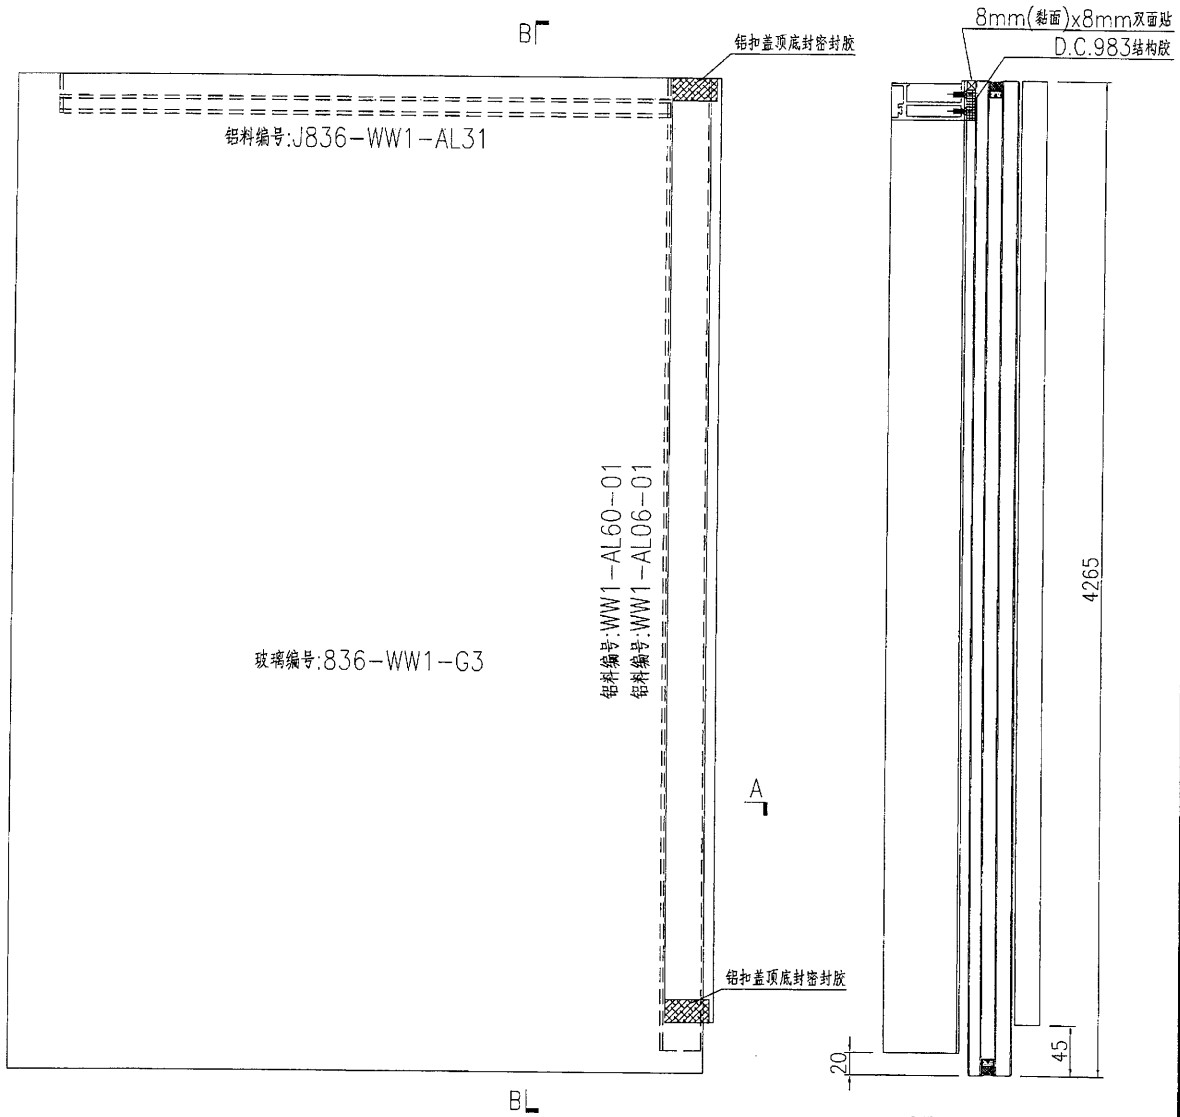

SECTION B-B

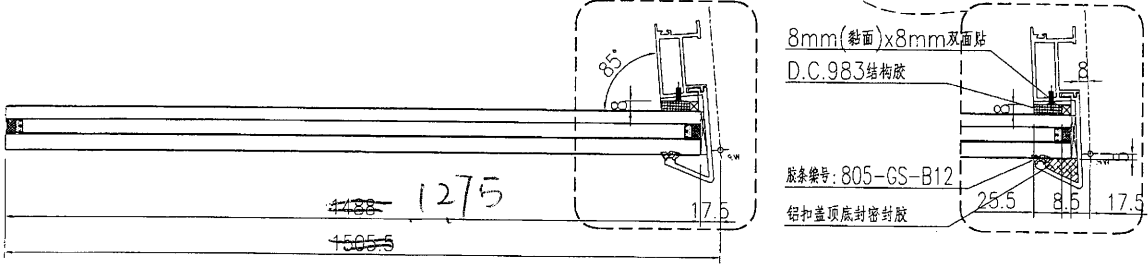

SECTION A-A


1293

名稱	單元件組框圖	制圖	曾建平	2018-10-06	修改			
材料	--	復核			日期			
顏色	TUC51602XL(RY)-3 深灰色	批准			圖號	J836-WW1-ZK25		


美特鋁質 有限公司
MIDI Aluminium Fabricator Ltd.

产品编号	L(MM)	数量	A	B	C	D	E	N	M
WW1-AL06-01	4245		172.5	172.5	13	300			组框铝巴编号: WW1-AL51-01
WW1-AL06-02	3110	5	55	55	10	300			组框铝巴编号: WW1-AL51-02


工程號 J836 地盤 日出康城

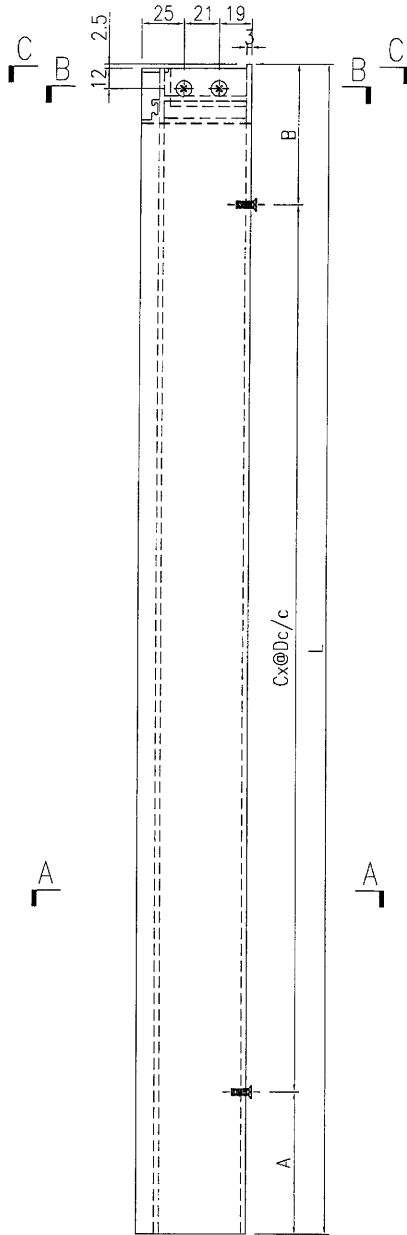


阴影部分错位(L=2.5mm)

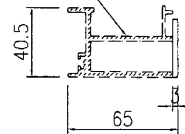

SECTION C-C

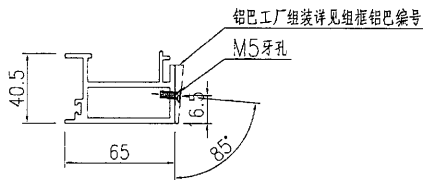

SECTION A-A

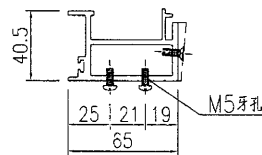



SECTION B-B

名稱	九字料加工圖	制圖	曾建平	2018-10-06	修改		
材料	X85517	復核			日期		
顏色	TUC51602XL(RY)-3 深灰色	批准			圖號	J836-WW1-AL06	


美特鋁質 有限公司
MIDI Aluminium Fabricator Ltd.

产品编号	L(MM)	数量	A	B	C	D	E	N	M

工程號 J836 地盤 日出康城

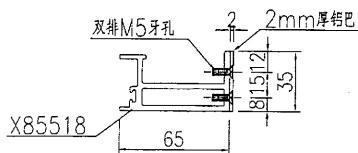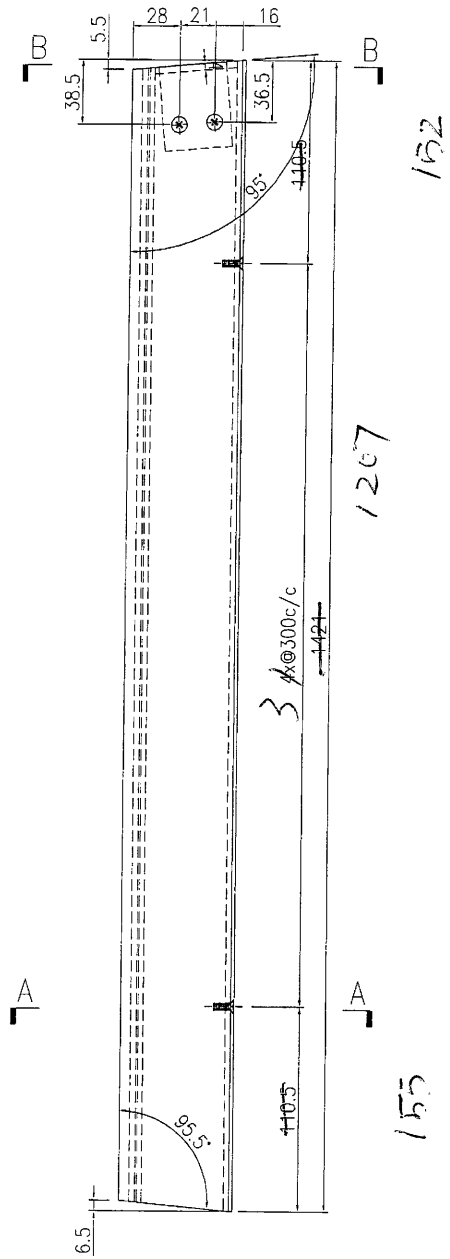

SECTION A-A


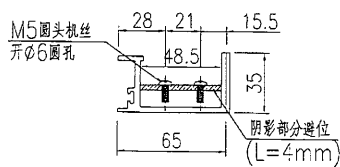


SECTION B-B

名稱	九字料加工圖	制圖	曾建平	2018-10-06	修改			
材料	X85518+2mm厚鋁巴	復核			日期			
顏色	TUC51602XL(RY)-3 深灰色	批准			圖號	J836-WW1-AL31		

 美特鋁質 有限公司 MIDI Aluminium Fabricator Ltd.			
工程號	J836	地盤	日出康城

产品编号	L(MM)	数量	A	B	C	D	E	N	M
		1							

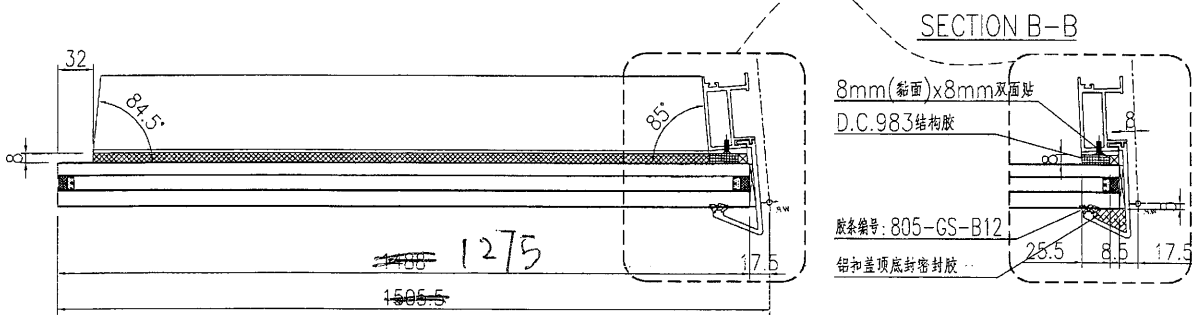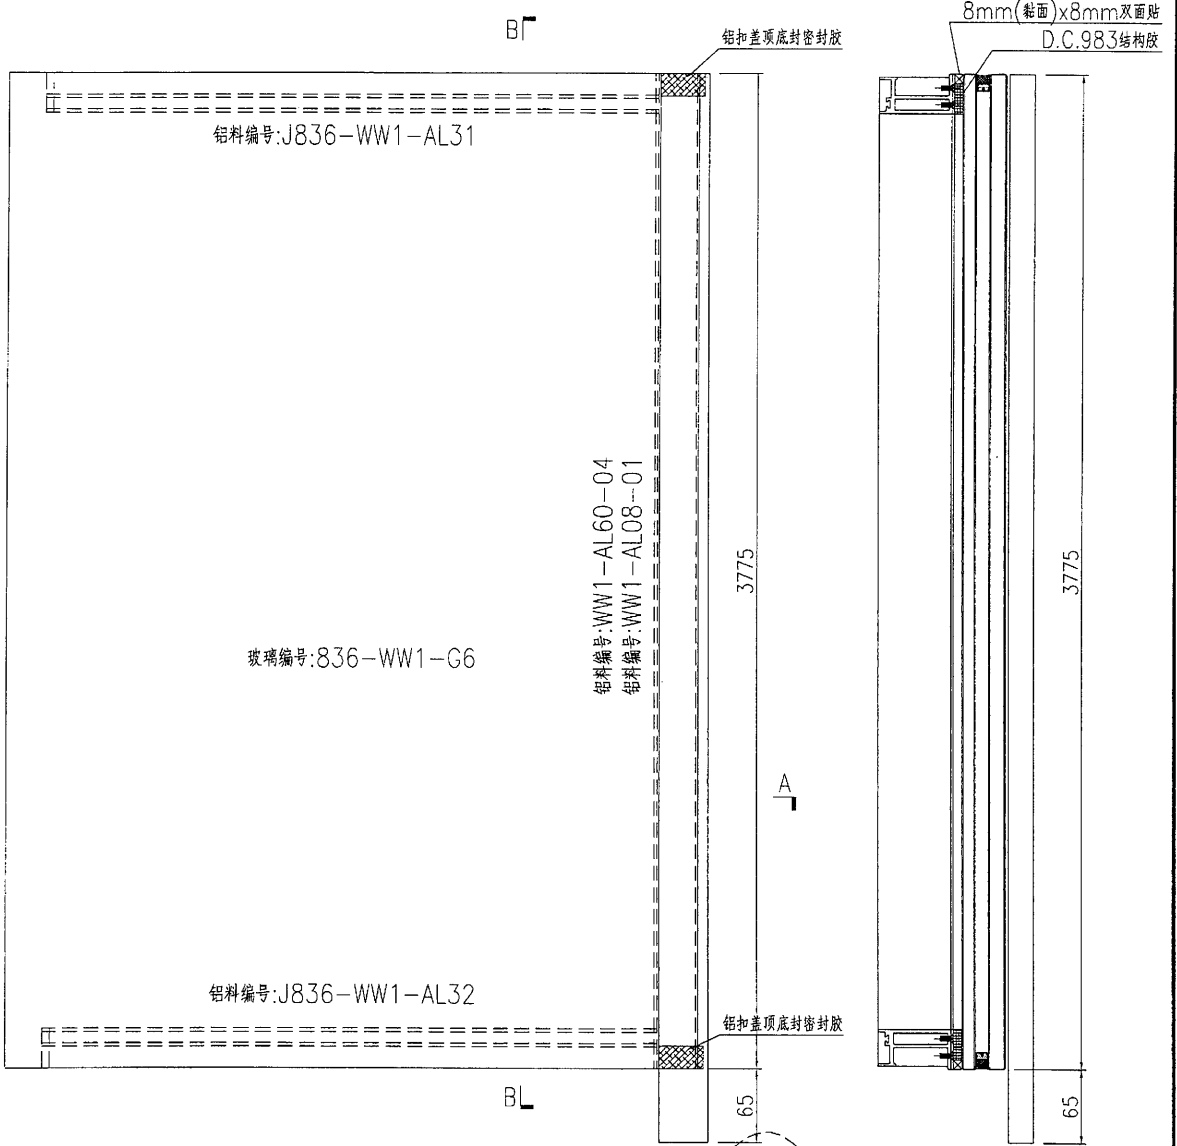


SECTION A-A 1293


名稱	單元件組框圖	制圖	曾建平	2018-10-06	修改		
材料	--	復核			日期		
顏色	TUC51602XL(RY)-3 深灰色	批准			圖號	J836-WW1-ZK26	

 美特鋁質有限公司 MID Aluminium Fabricator Ltd.	工程號	J836	地盤	日出康城
---	-----	------	----	------


产品编号	L(MM)	数量	A	B	C	D	E	N	M
WW1-AL08-01	3775		87.5	87.5	12	300			组框铝巴编号: WW1-AL51-04
WW1-AL08-02	4930	5	65	65	16	300			组框铝巴编号: WW1-AL51-05

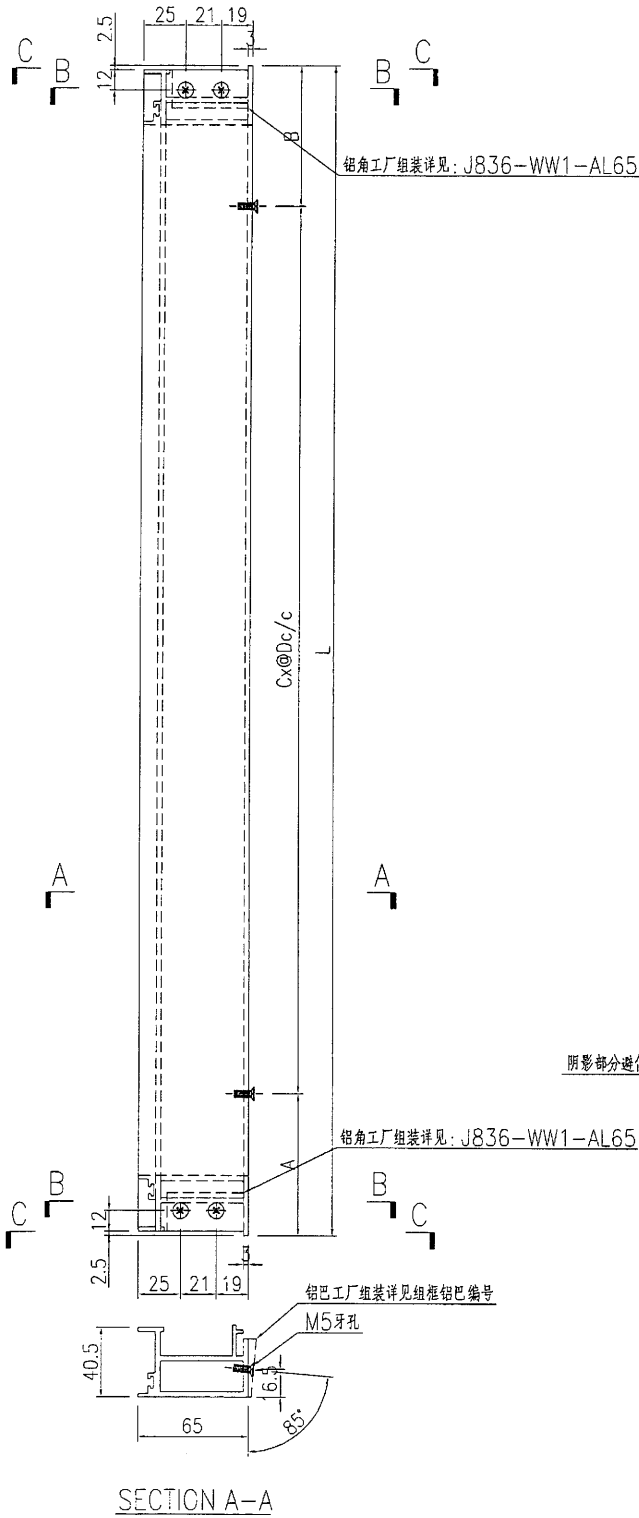


阴影部分错位(L=2.5mm)

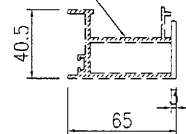

SECTION C-C

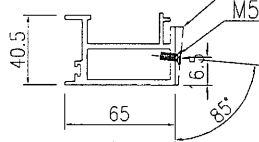

SECTION A-A

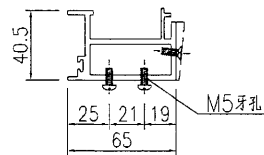




SECTION B-B

名稱	九字料加工圖	制圖	曾建平	2018-10-06	修改		
材料	X85517	復核			日期		
顏色	UC51602XL(RY)-3 深灰色	批准			圖號	J836-WW1-AL08	

美特鋁質 有限公司
MIDI Aluminium Fabricator Ltd.

产品编号	L(MM)	数量	A	B	C	D	E	N	M

工程號 J836 地盤 日出康城

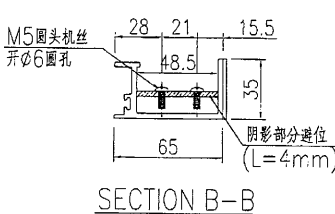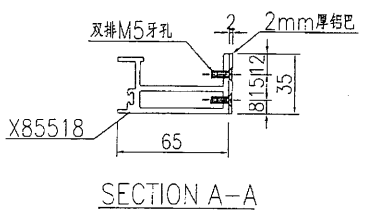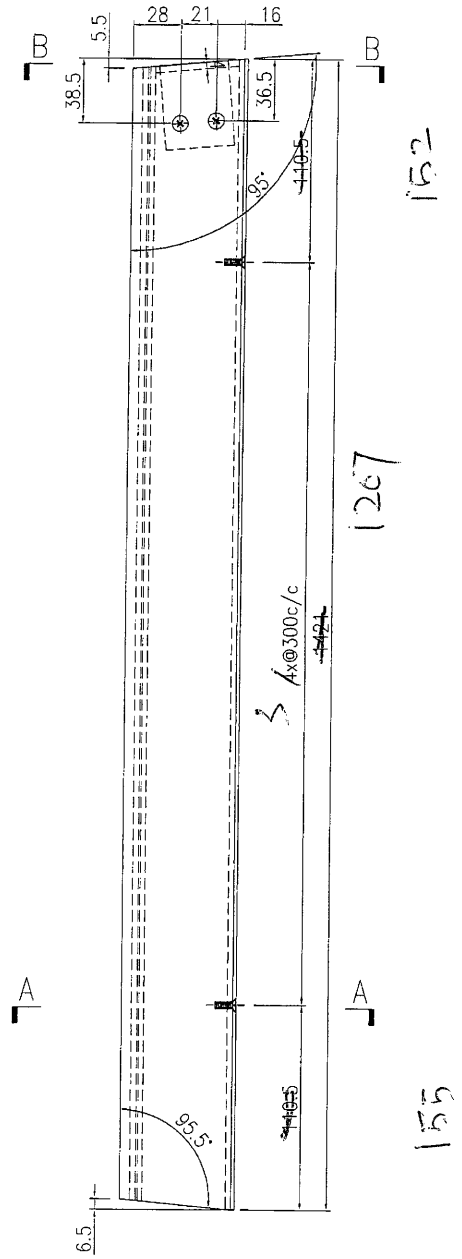

名稱	九字料加工圖	制圖	曾建平	2018-10-06	修改			
材料	X85518+2mm厚鋁巴	復核			日期			
顏色	TUC51602XL(RY)-3 深灰色	批准			圖號	J836-WW1-AL31		



28

7


美特鋁質 有限公司
MIDI Aluminium Fabricator Ltd.

产品编号	L(MM)	数量	A	B	C	D	E	N	M

工程號 J836 地盤 日出康城

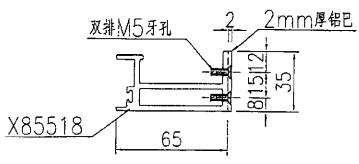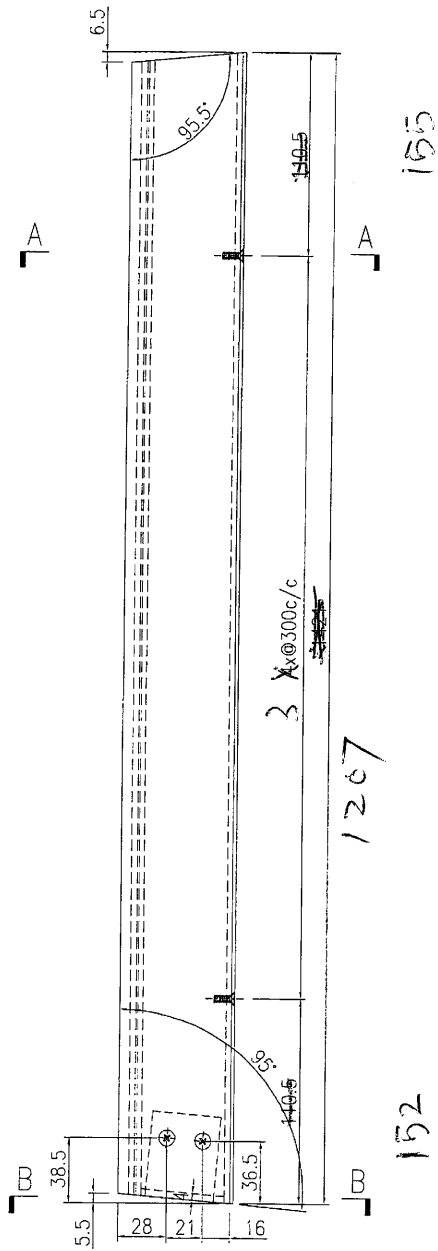

SECTION A-A

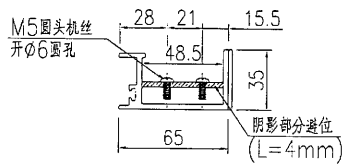

SECTION B-B




名稱	九字料加工圖	制圖	曾建平	2018-10-06	修改			
材料	X85518+2mm厚鋁巴	復核			日期			
顏色	TUC51602XL(RY)-3 深灰色	批准			圖號	J836-WW1-AL32		

25

2

 美特鋁質 有限公司 MIDI Aluminium Fabricator Ltd.			
工程號	J836	地盤	日出康城

产品编号	L(MM)	数量	A	B	C	D	E	N	M
		1							

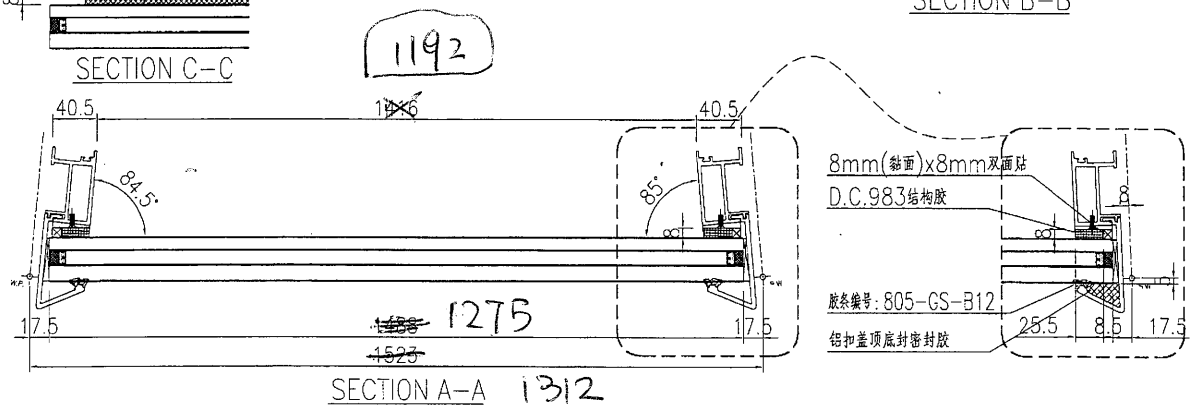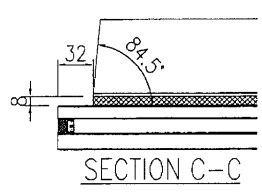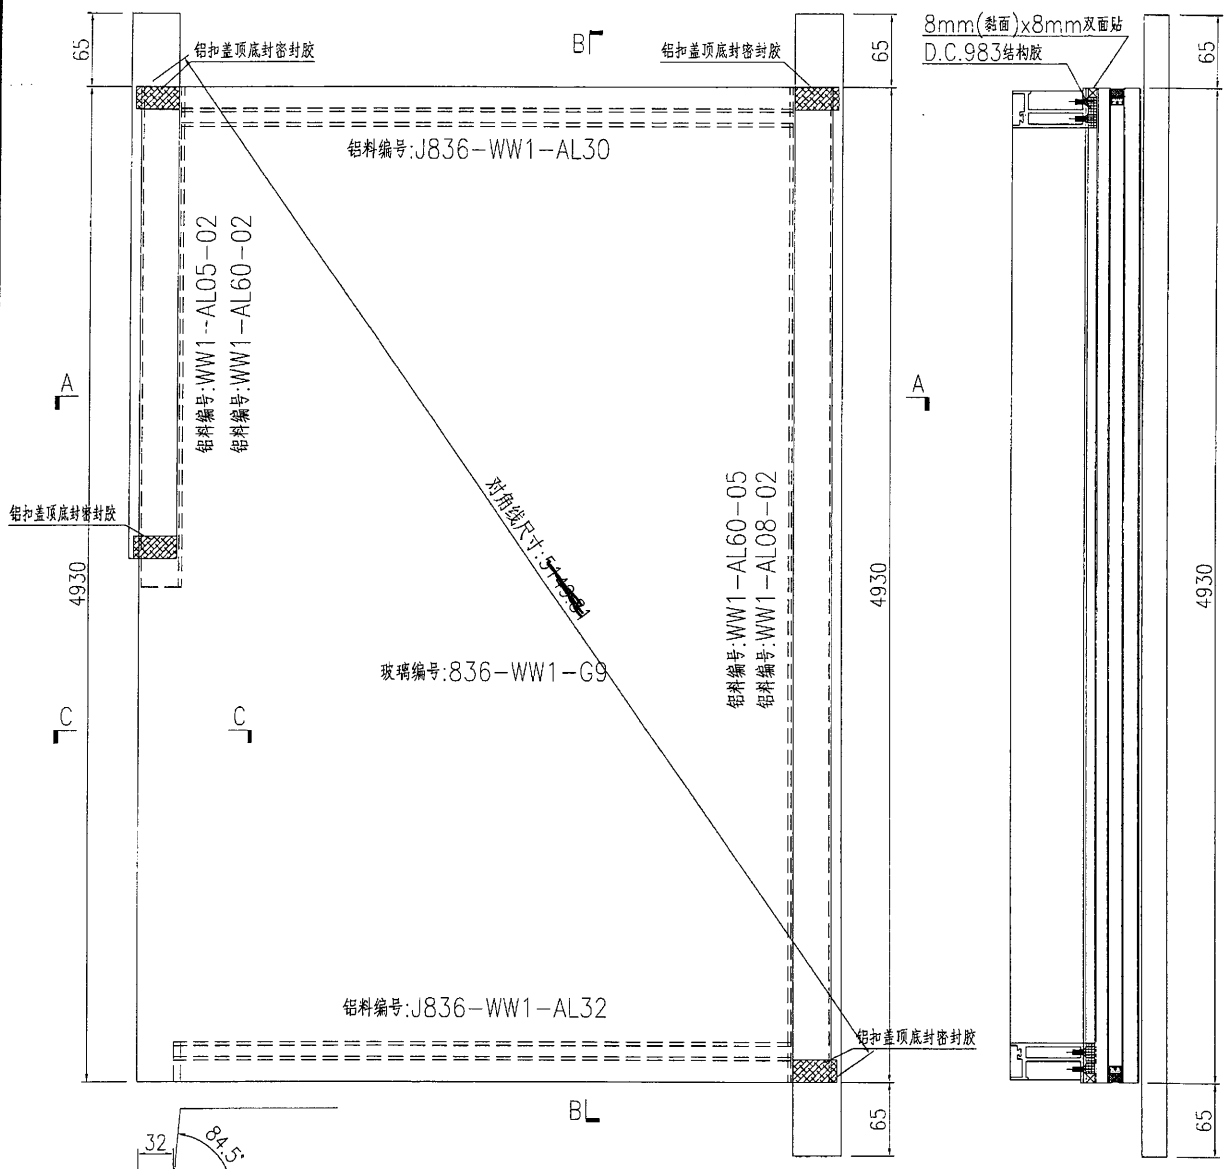

名稱	單元件組框圖	制圖	曾建平	2018-10-06	修改		
材料	--	復核			日期		
顏色	TUC51602XL(RY)-3 深灰色	批准			圖號	J836-WW1-ZK27	

10





9



美特鋁質 有限公司
MIDI Aluminium Fabricator Ltd.

产品编号	L(MM)	数量	A	B	C	D	E	N	M
WW1-AL05-01	4245	1	172.5	172.5	13	300			组框铝巴编号: WW1-AL51-01
WW1-AL05-02	3110		55	55	10	300			组框铝巴编号: WW1-AL51-02
WW1-AL05-03	3300	1	150	150	10	300			组框铝巴编号: WW1-AL51-03

工程號	J836	地盤	日出康城
-----	------	----	------

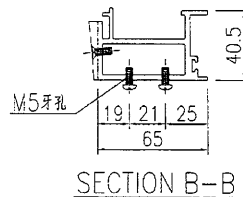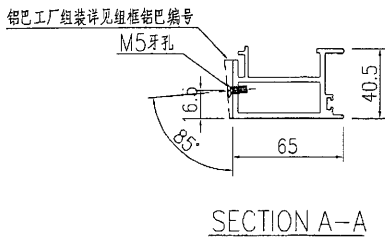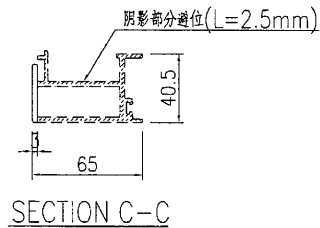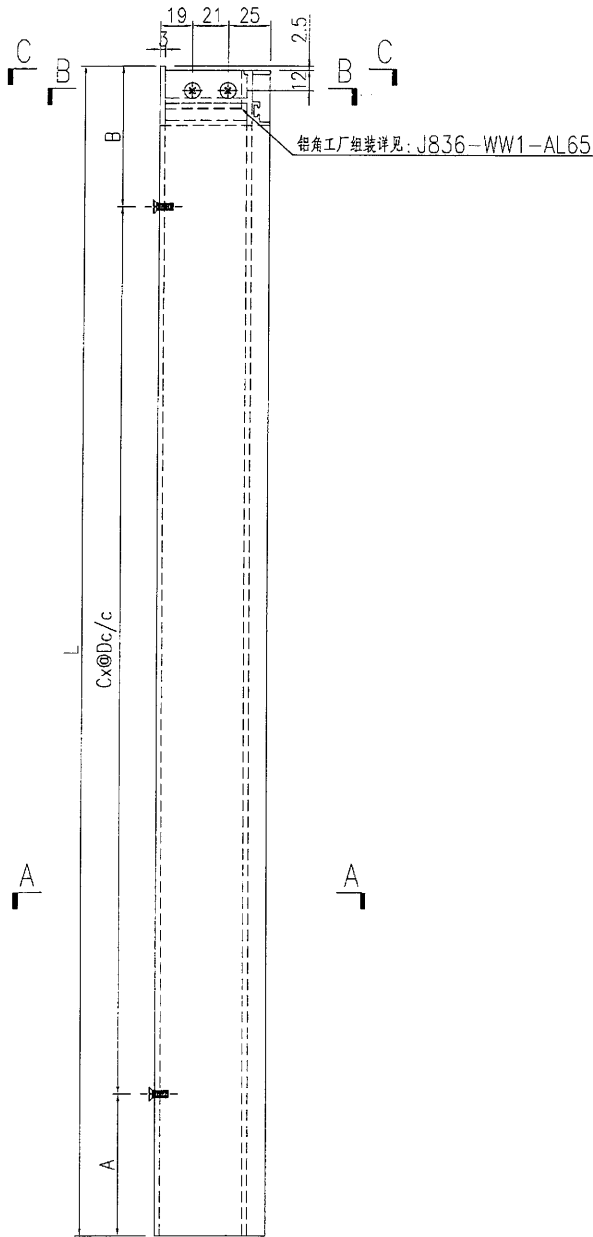





名稱	九字料加工圖	制圖	曾建平	2018-10-06	修改		
材料	X85517	復核			日期		
顏色	TUC51602XL(RY)-3 深灰色	批准			圖號	J836-WW1-A!05	

13

10

 美特鋁質 有限公司 MIDI Aluminium Fabricator Ltd.			
工程號	J836	地盤	日出康城

产品编号	L(MM)	数量	A	B	C	D	E	N	M
WW1-AL08-01	3775	2	87.5	87.5	12	300	300	300	300
WW1-AL08-02	4930		65	65	16	300	300	300	300

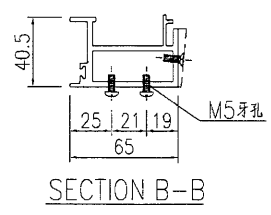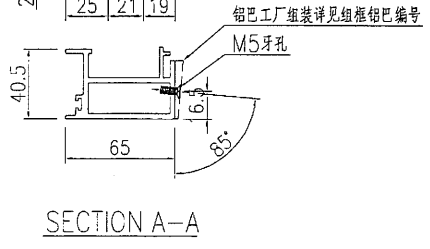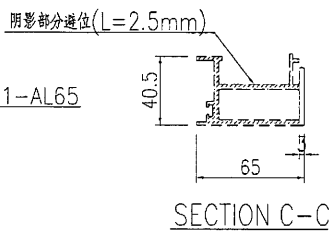
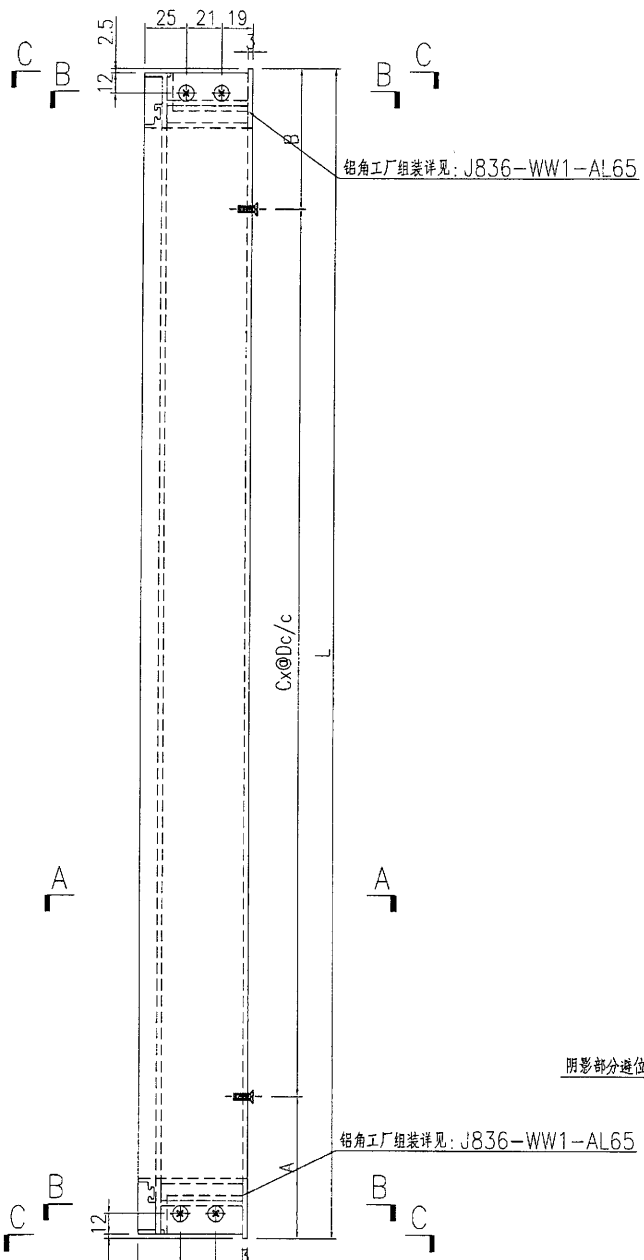


名稱	九字料加工圖	制圖	曾建平	2018-10-06	修改		
材料	X85517	復核			日期		
顏色	UC51602XL(RY)-3 深灰色	批准			圖號	J836-WW1-AL08	


美特鋁質 有限公司
MIDI Aluminium Fabricator Ltd.

产品编号	L(MM)	数量	A	B	C	D	E	N	M

工程號 J836 地盤 日出康城

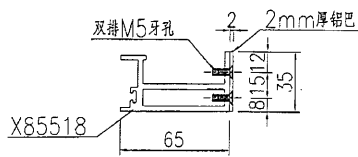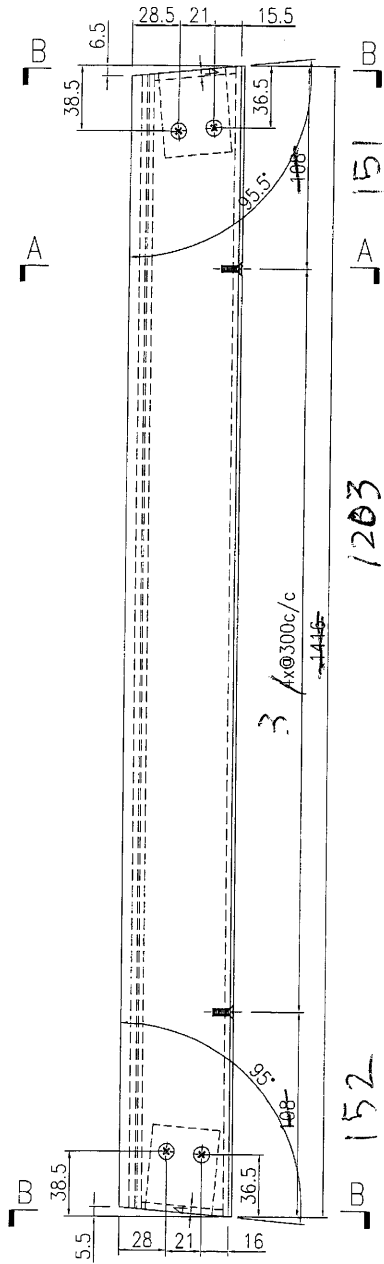

SECTION A-A

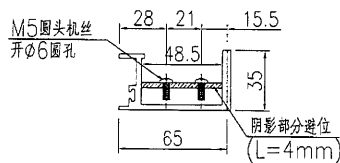

SECTION B-B


名稱	九字料加工圖	制圖	曾建平	2018-10-06	修改			
材料	X85518+2mm厚鋁巴	復核			日期			
顏色	TUC51602XL(RY)-3 深灰色	批准			圖號	J836-WW1-AL30		

28


美特鋁質 有限公司
MIDI Aluminium Fabricator Ltd.

产品编号	L(MM)	数量	A	B	C	D	E	N	M


工程號 J836 地盤 日出康城

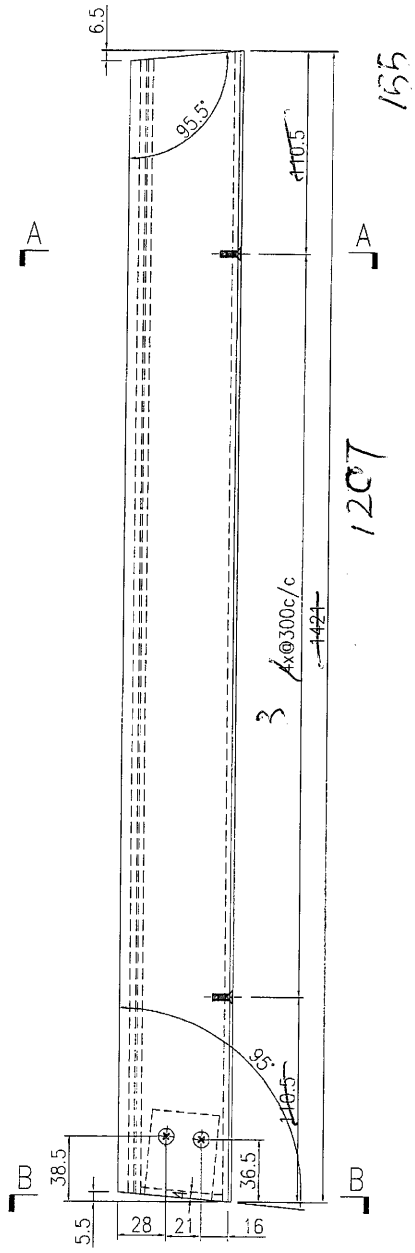

152

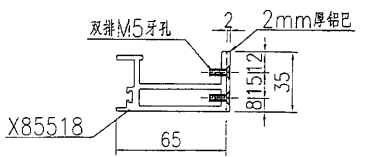

SECTION A-A

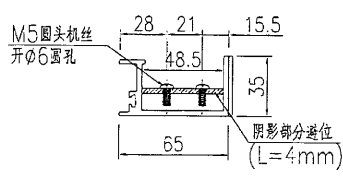



SECTION B-B

名稱	九字料加工圖	制圖	曾建平	2018-10-06	修改			
材料	X85518+2mm厚鋁巴	復核			日期			
顏色	TUC51602XL(RY)-3 深灰色	批准			圖號	J836-WW1-AL32		

美特鋁質 有限公司
MIDI Aluminium Fabricator Ltd.

工程號 J836 地盤 日出康城

产品编号	L(MM)	数量	A	B	C	D	E	N	M
		1							

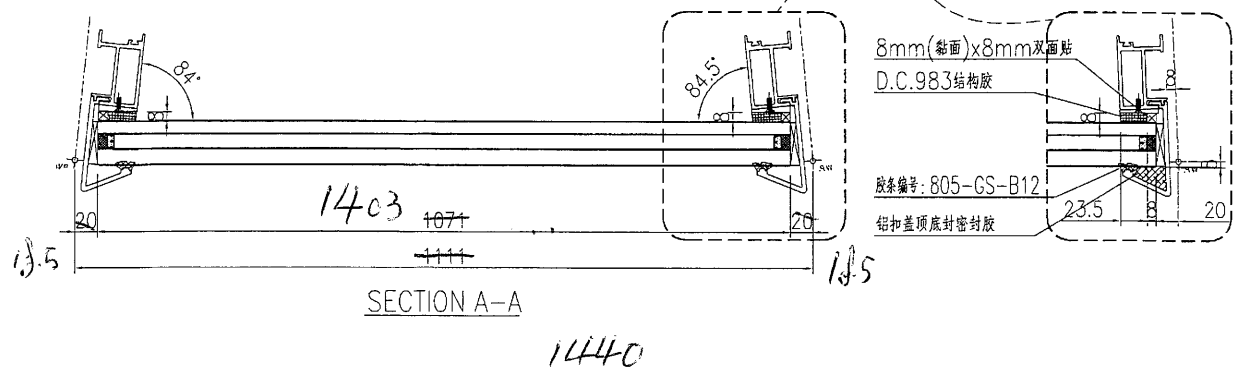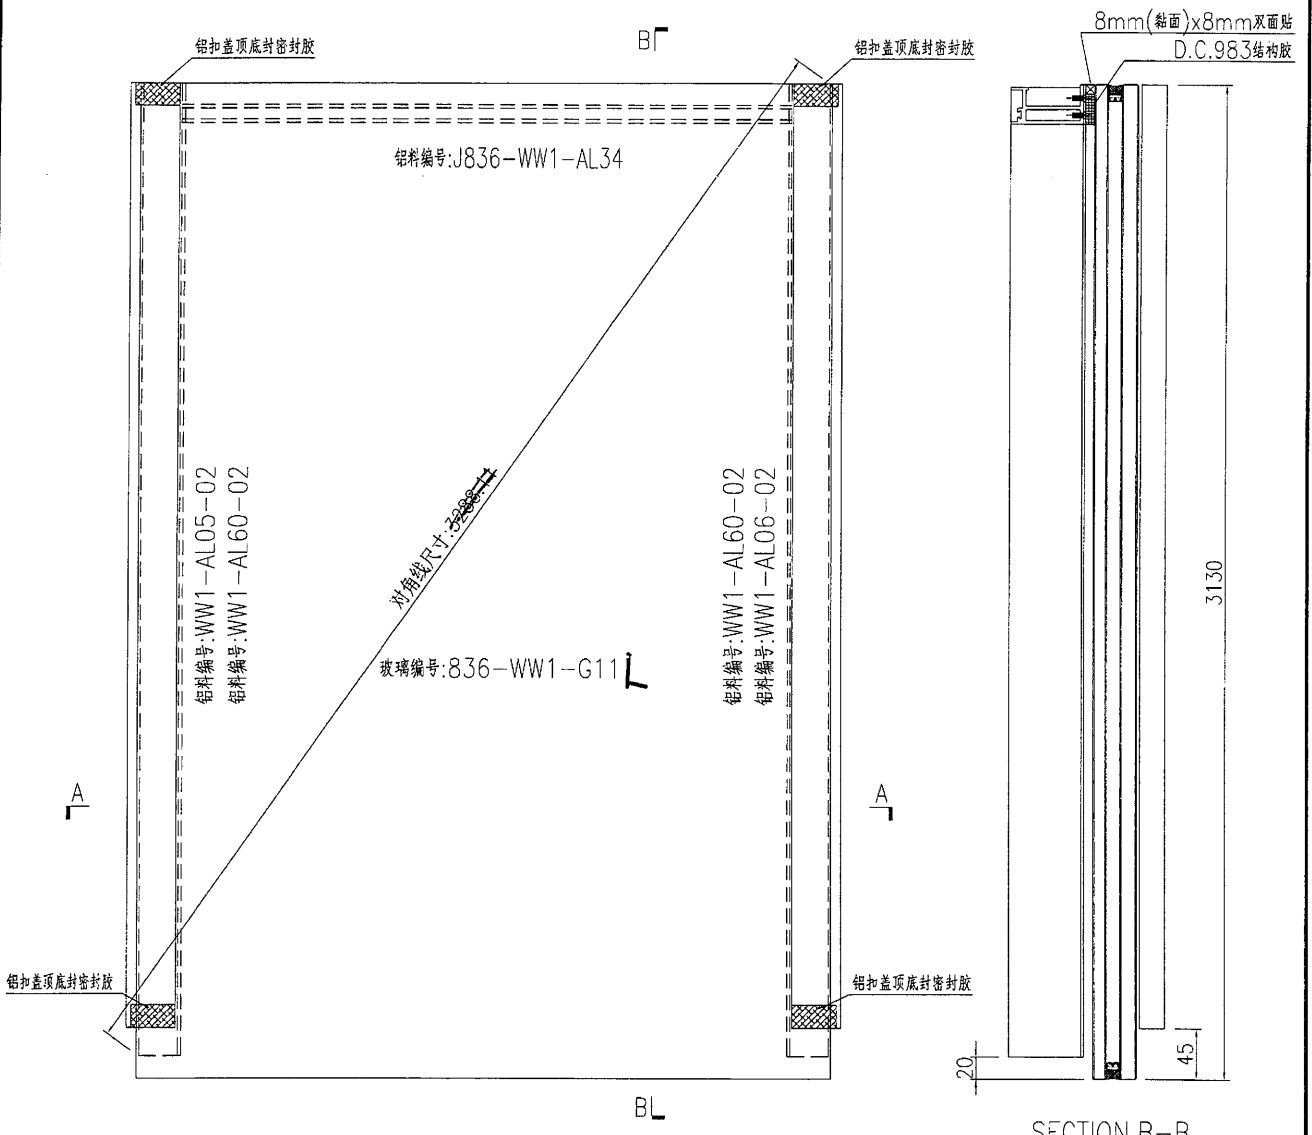


名稱	單元件組框圖	制圖	曾建平	2018-10-06	修改			
材料	--	復核			日期			
顏色	TUC51602XL(RY)-3 深灰色	批准			圖號	J836-WW1-ZK32		


美特鋁質 有限公司
MIDI Aluminium Fabricator Ltd.

产品编号	L(MM)	数量	A	B	C	D	E	N	M
WW1-AL05-01	4245	1	172.5	172.5	13	300			
WW1-AL05-02	3110		55	55	10	300			
WW1-AL05-03	3300	1	150	150	10	300			


工程號 J836 地盤 日出康城

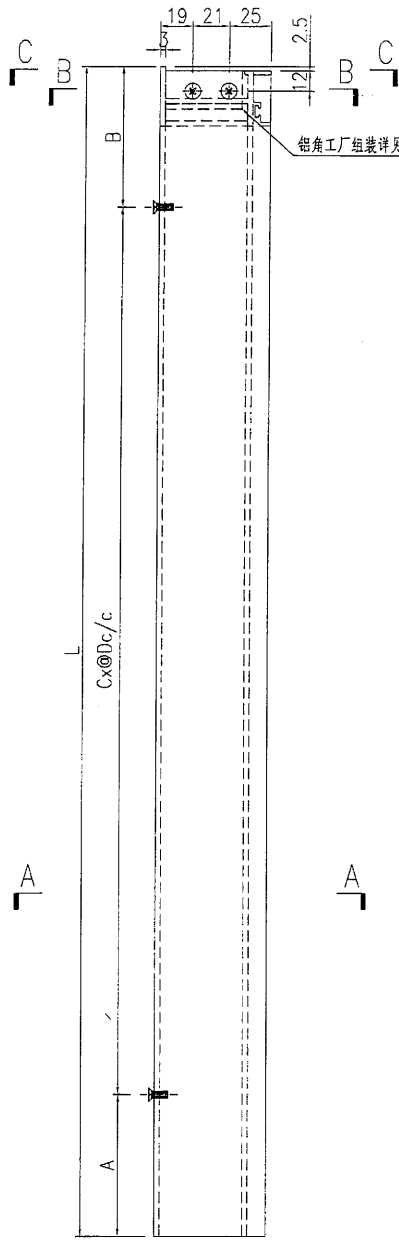


铝角工厂组装详见: J836-WW1-AL65

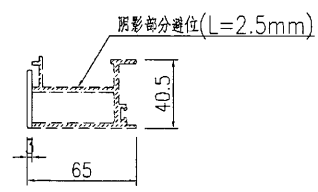

SECTION C-C

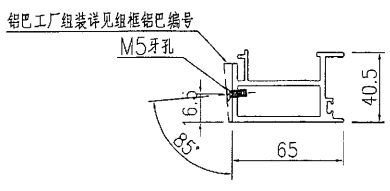

SECTION A-A

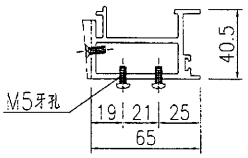



SECTION B-B

名稱	九字料加工圖	制圖	曾建平	2018-10-06	修改		
材料	X85517	復核			日期		
顏色	TUC51602XL(RY)-3 深灰色	批准			圖號	J836-WW1-AL05	


美特鋁質 有限公司
MIDI Aluminium Fabricator Ltd.

产品编号	L(MM)	数量	A	B	C	D	E	N	M
WW1-AL06-01	4245	2	172.5	172.5	13	300			
WW1-ALC6-02	3110	1	55	55	10	300			


工程號 J836 地盤 日出康城

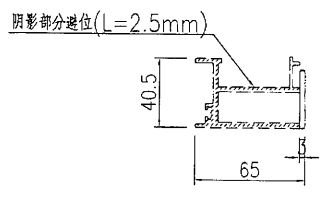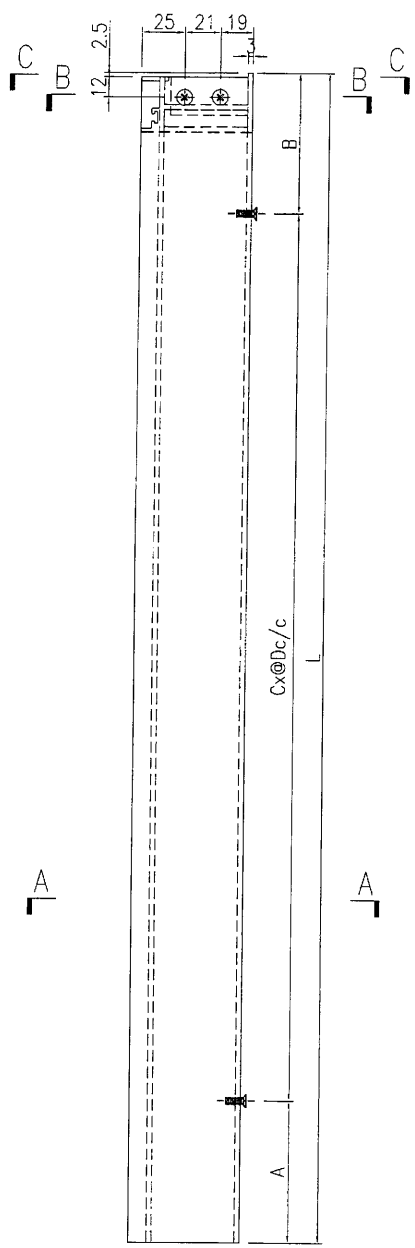

SECTION C-C

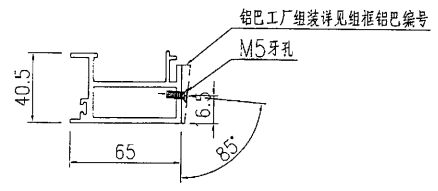

SECTION A-A


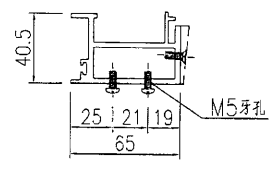


SECTION B-B


名稱	九字料加工圖	制圖	曾建平	2018-10-06	修改		
材料	X85517	復核			日期		
顏色	TUC51602X:(RY)-3 深灰色	批准			圖號	J836-WW1-AL06	

 美特鋁質 有限公司 MIDI Aluminium Fabricator Ltd.			
工程號	J836	地盤	日出康城

产品编号	L(MM)	数量	A	B	C	D	E	N	M

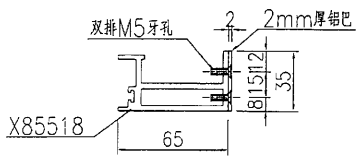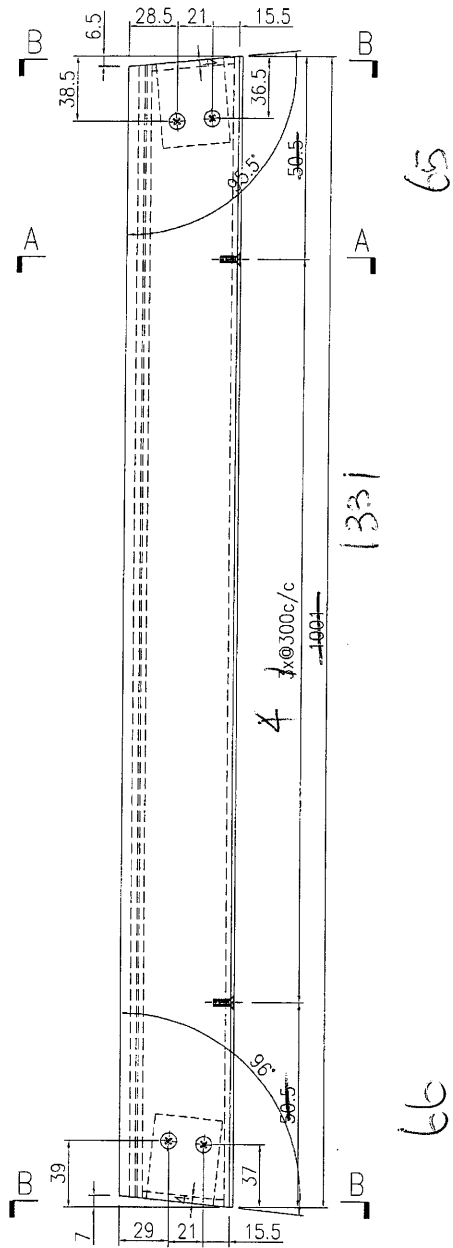

SECTION A-A

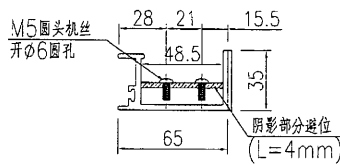



SECTION B-B

名稱	九字料加工圖	制圖	曾建平	2018-10-06	修改		
材料	X85518+2mm厚鋁巴	復核			日期		
顏色	TJC51602XL(RY)-3 深灰色	批准			圖號	J836-WW1-AL34	

美特鋁質 有限公司
MIDI Aluminium Fabricator Ltd.

产品编号	L(MM)	数量	A	B	C	D	E	N	M
		1							

工程號 J836 地盤 日出康城

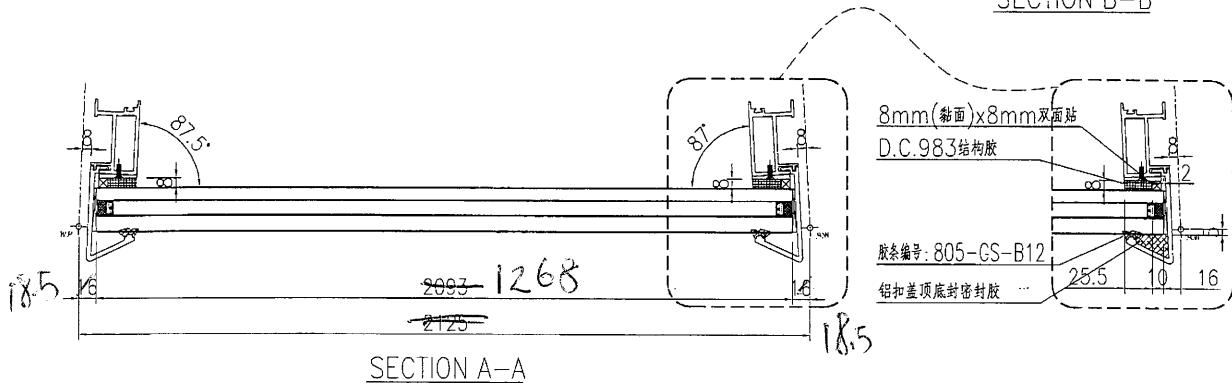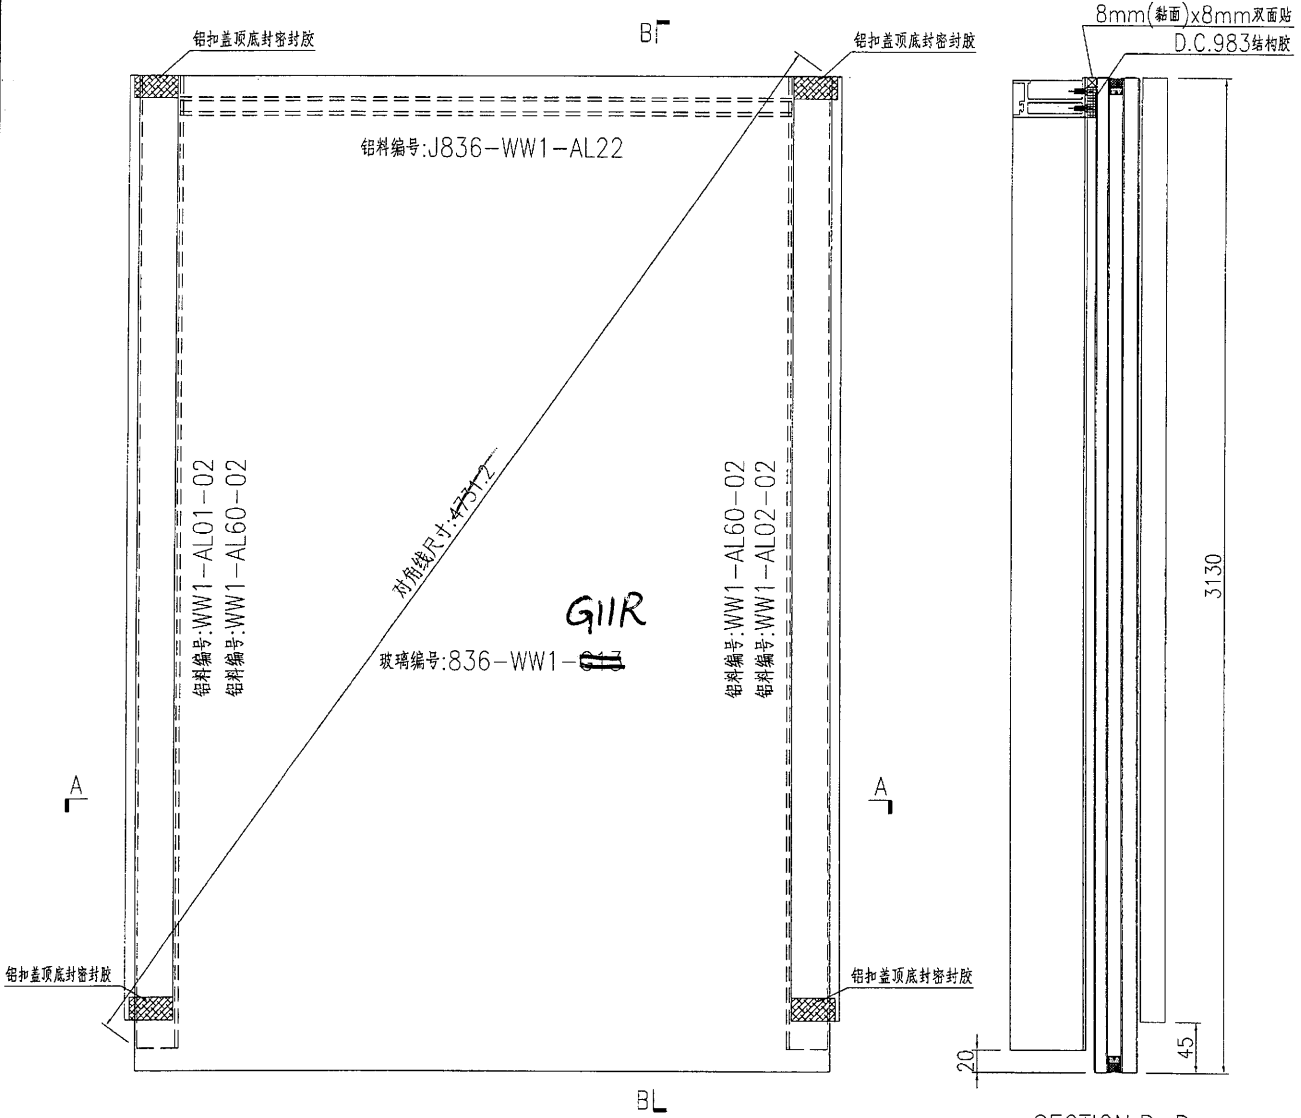





1305

名稱	單元件組框圖	制圖	曾建平	2018-10-06	修改		
材料	--	復核			日期		
顏色	TUC51602XL(RY)-3 深灰色	批准			圖號	J836-WW1-ZK36	

美特鋁質 有限公司
MIDI Aluminium Fabricator Ltd.

工程號 J836 地盤 日出康城

产品编号	L(MM)	数量	A	B	C	D	E	N	M
WW1-AL01-01	4245	10	172.5	172.5	13	300			
WW1-AL01-02	3110		55	55	10	300			
WW1-AL01-03	3600	1	150	150	11	300			

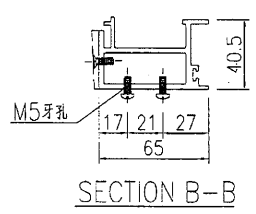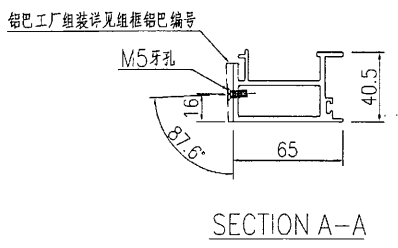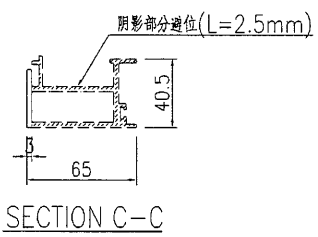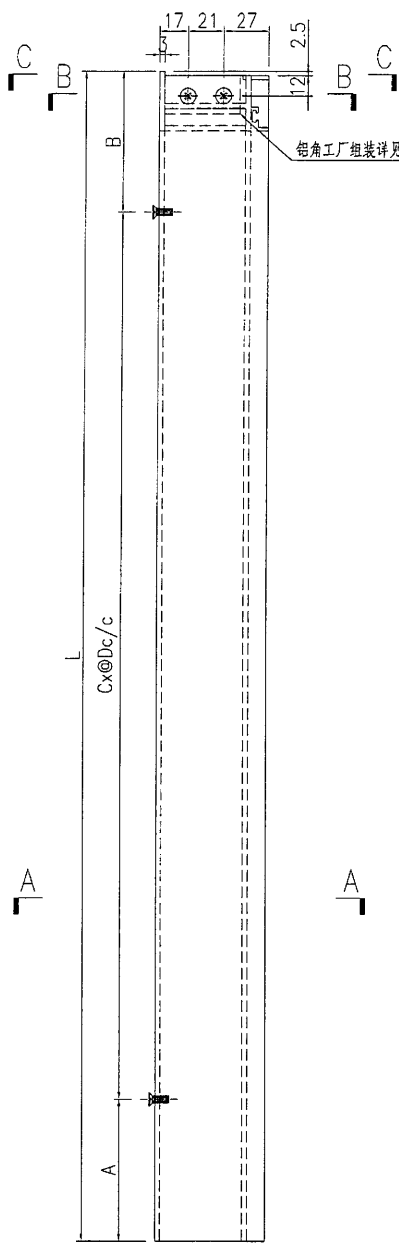

名稱	九字料加工圖	制圖	曾建平	2018-10-06	修改		
材料	X85517	復核			日期		
顏色	TUC51602XL(RY)-3 深灰色	批准			圖號	J836-WW1-AL01	

6





19



美特鋁質 有限公司
MIDI Aluminium Fabricator Ltd.

产品编号	L(MM)	数量	A	B	C	D	E	N	M
WW1-AL02-01	4245	2	172.5	172.5	13	300			组框铝巴编号: WW1-AL50-01
WW1-AL02-02	3110		55	55	10	300			组框铝巴编号: WW1-AL50-02
WW1-AL02-03	3600	2	150	150	11	300			组框铝巴编号: WW1-AL50-03

工程號	J836	地盤	日出康城
-----	------	----	------

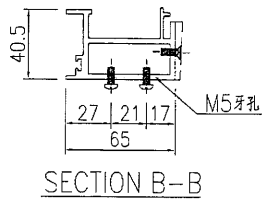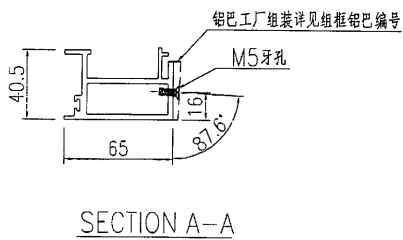
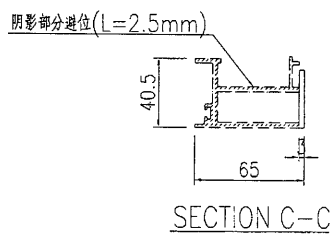
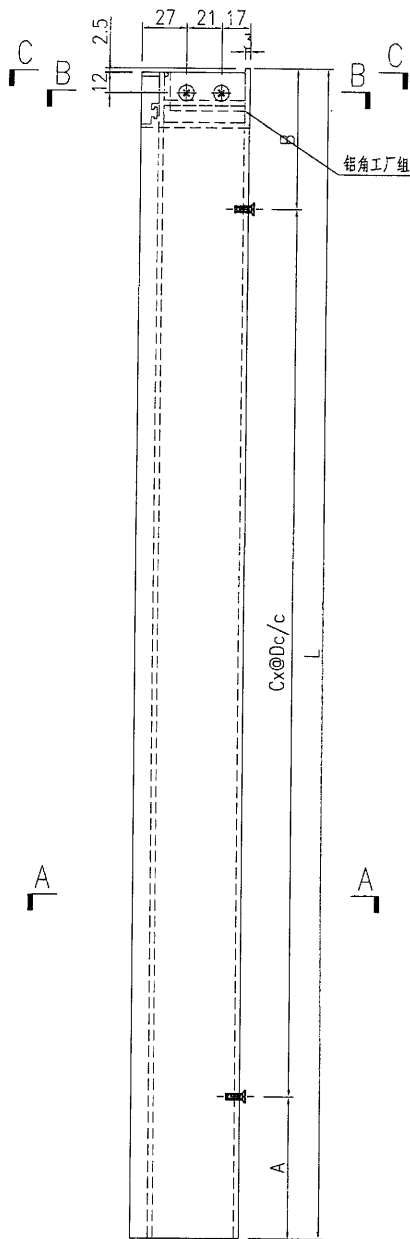


名稱	九字料加工圖	制圖	曾建平	2018-10-06	修改		
材料	X85517	復核			日期		
顏色	TUC51602XL(RY)-3 深灰色	批准			圖號	J836-WW1-AL02	

美特鋁質 有限公司
MIDI Aluminium Fabricator Ltd.

产品编号	L(MM)	数量	A	B	C	D	E	N	M

工程號 J836 地盤 日出康城

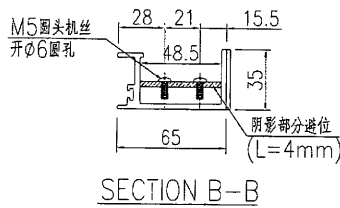
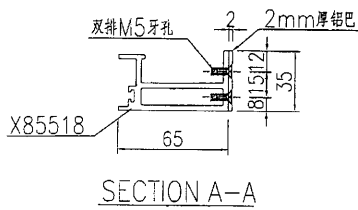
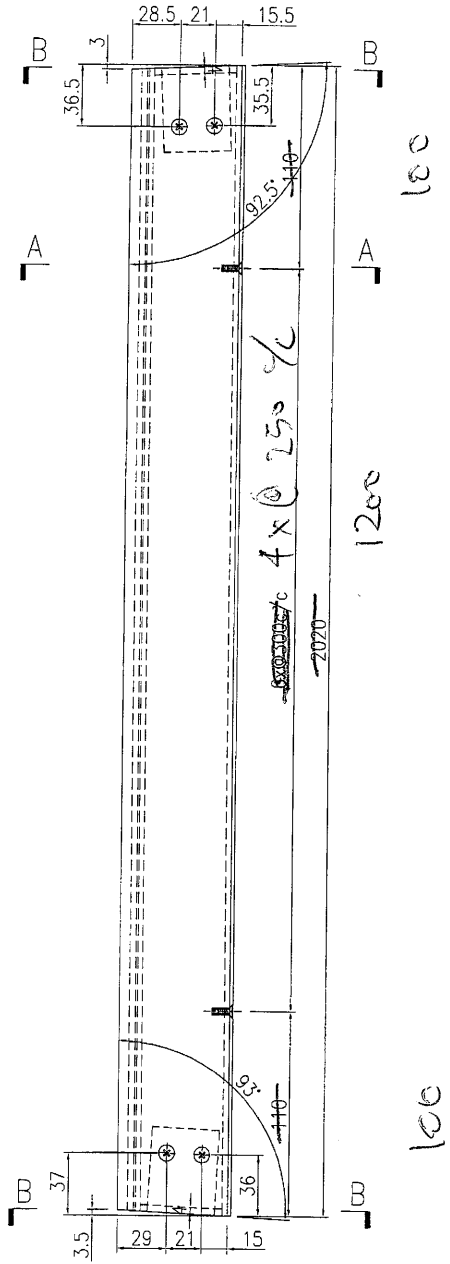


名稱	九字料加工圖	制圖	曾建平	2018-10-06	修改		
材料	X85518+2mm厚铝巴	復核			日期		
顏色	TUC51602XL(RY)-3 深灰色	批准			圖號	J836-WW1-AL22	

美特鋁質 有限公司
MIDI Aluminium Fabricator Ltd.

产品编号	L(MM)	数量	A	B	C	D	E	N	M
		1							

工程號 J836 地盤 日出康城

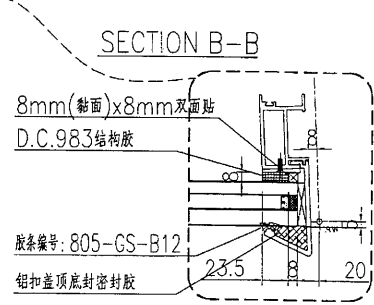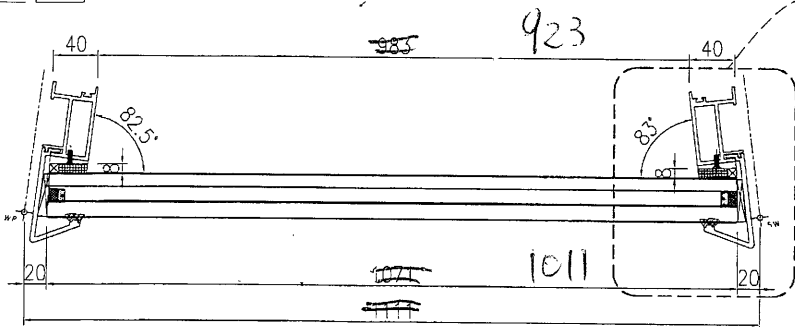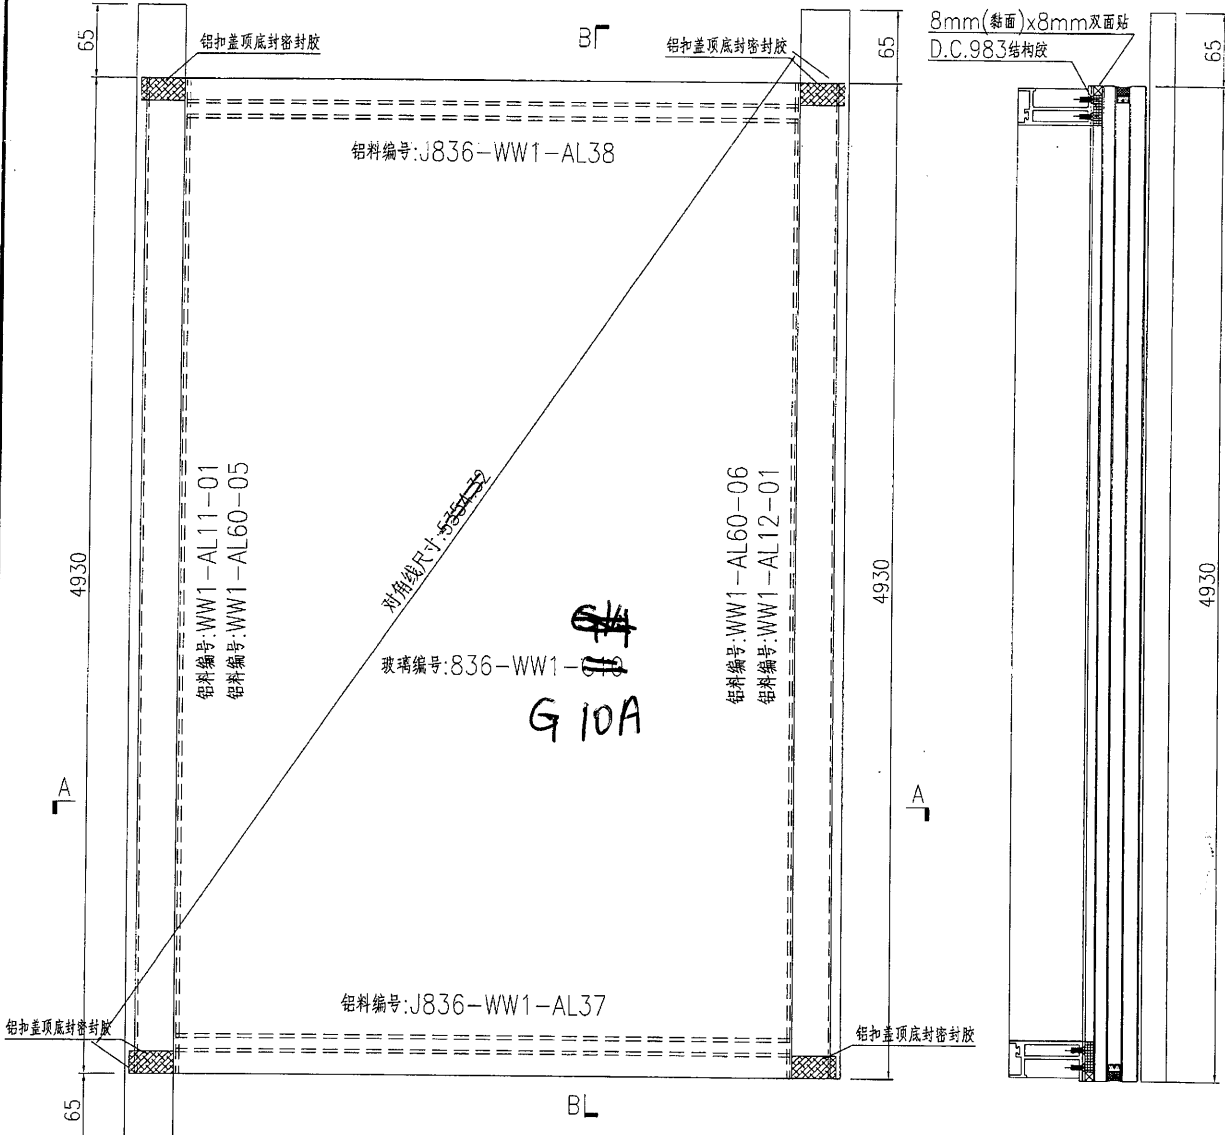



名稱	單元件組框圖	制圖	曾建平	2018-10-06	修改				
材料	--	復核			日期				
顏色	TUC51602XL(RY)-3 深灰色	批准			圖號	J836-WW1-ZK52			




美特鋁質 有限公司
MIDI Aluminium Fabricator Ltd.

产品编号	L(MM)	数量	A	B	C	D	E	N	M
WW1-AL11-01	4930		65	65	16	300			铝框铝巴编号: WW1-AL52-02
WW1-AL11-02	3600	1	150	150	11	300			铝框铝巴编号: WW1-AL52-03


工程號 J836 地盤 日出康城

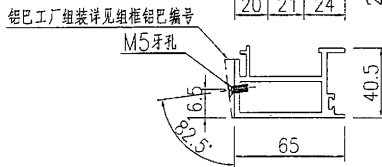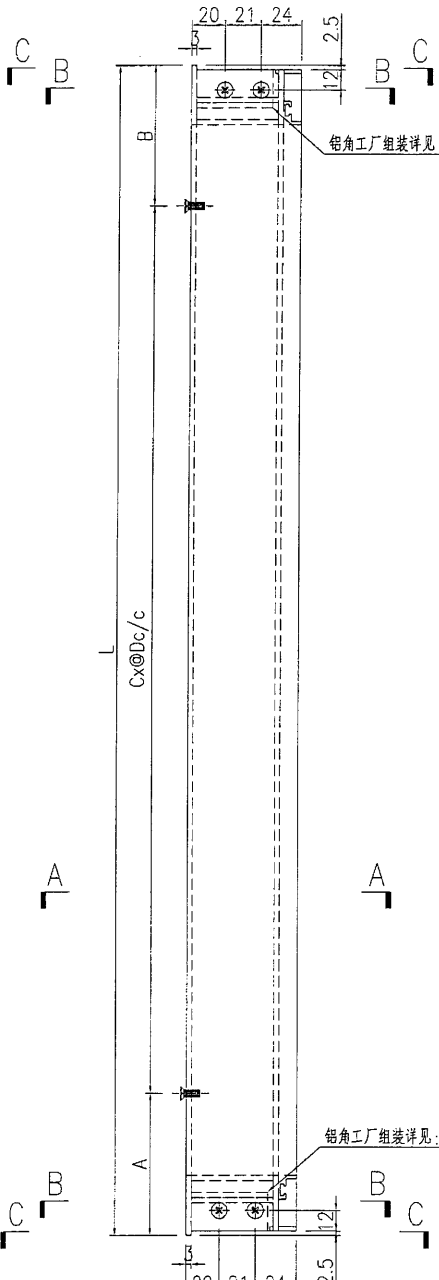

SECTION A-A

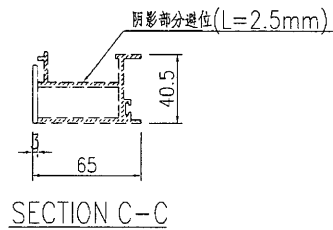

SECTION C-C

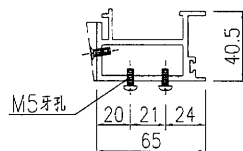

SECTION B-B


名稱	九字料加工圖	制圖	曾建平	2018-10-06	修改		
材料	X85517	復核			日期		
顏色	TUC5'602XL(RY)-3 深灰色	批准			圖號	J836-WW1-AL11	

美特鋁質 有限公司
MIDI Aluminium Fabricator Ltd.

工程號 J836 地盤 日出康城

产品编号	L(MM)	数量	A	B	C	D	E	N	M
WW1-AL12-01	4930		65	65	16	300			
WW1-AL12-02	3600	2	150	150	11	300			

铝框铝巴编号: WW1-AL52-02
铝框铝巴编号: WW1-AL52-03



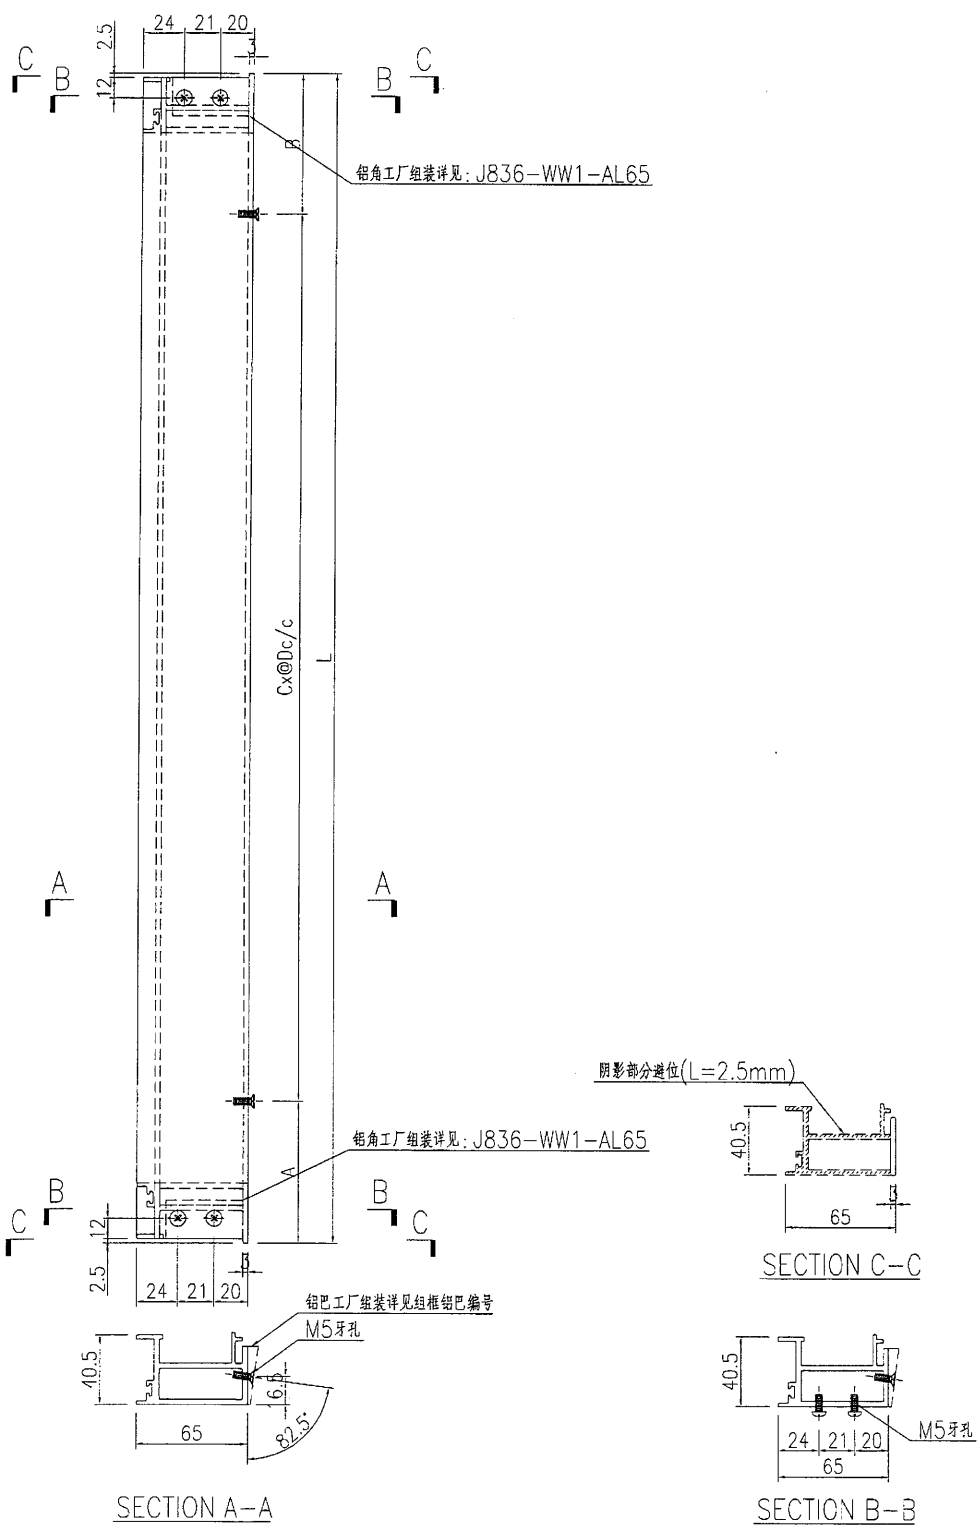


名稱	九字料加工圖	制圖	曾建平	2018-10-06	修改		
材料	X85517	復核			日期		
顏色	TLC51602XL(RY)-3 深灰色	批准			圖號	J836-WW1-AL12	

美特鋁質 有限公司
MIDI Aluminium Fabricator Ltd.

产品编号	L(MM)	数量	A	B	C	D	E	N	M
------	-------	----	---	---	---	---	---	---	---

工程號 J836 地盤 日出康城

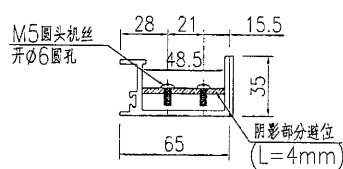
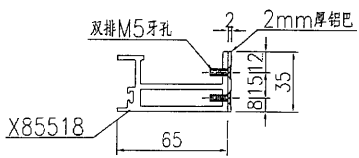
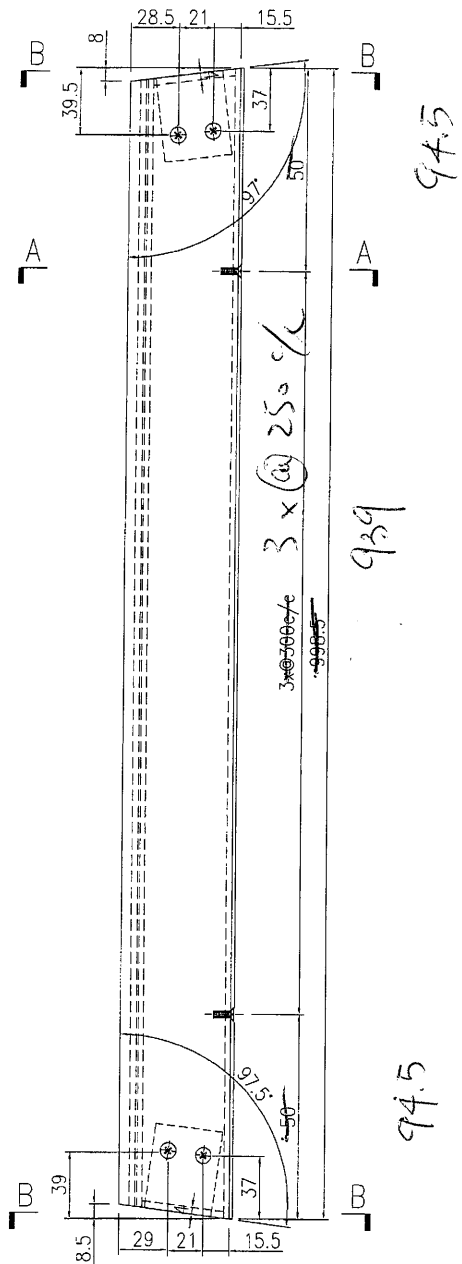


名稱	九字料加工圖	制圖	曾建平	2018-10-06	修改		
材料	X85518+2mm厚鋁巴	復核			日期		
顏色	LC51602XL(RY)-3 深灰色	批准			圖號	J836-WW1-AL37	

美特鋁質 有限公司
MIDI Aluminium Fabricator Ltd.

产品编号	L(MM)	数量	A	B	C	D	E	N	M

工程號 J836 地盤 日出康城

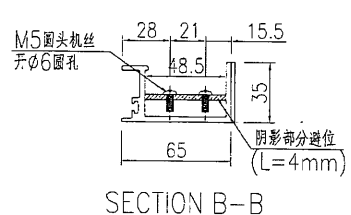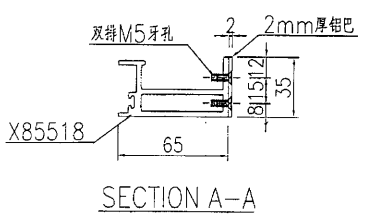
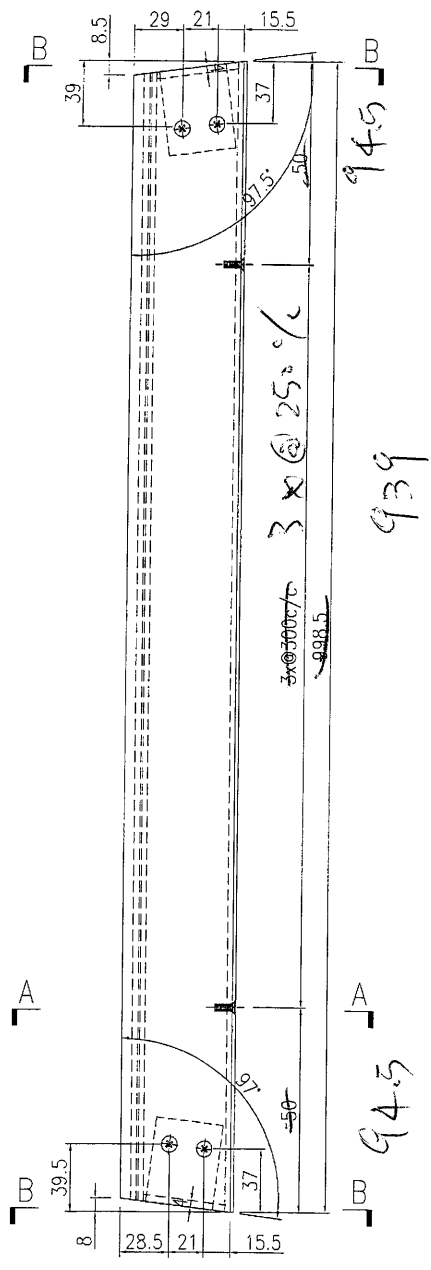


名稱	九字料加工圖	制圖	曾建平	2018-10-06	修改		
材料	X85518+2mm厚铝巴	復核			日期		
顏色	TUC51602XL(RY)-3 深灰色	批准			圖號	J836-WW1-AL38	

美特鋁質 有限公司
MIDI Aluminium Fabricator Ltd.

产品编号	L(MM)	数量	A	B	C	D	E	N	M
		1							

工程號 J836 地盤 日出康城

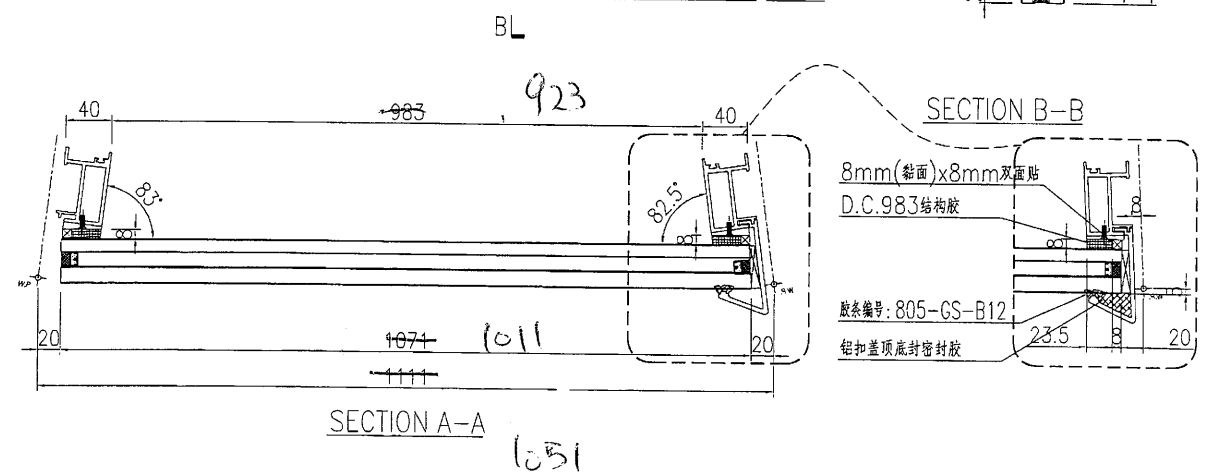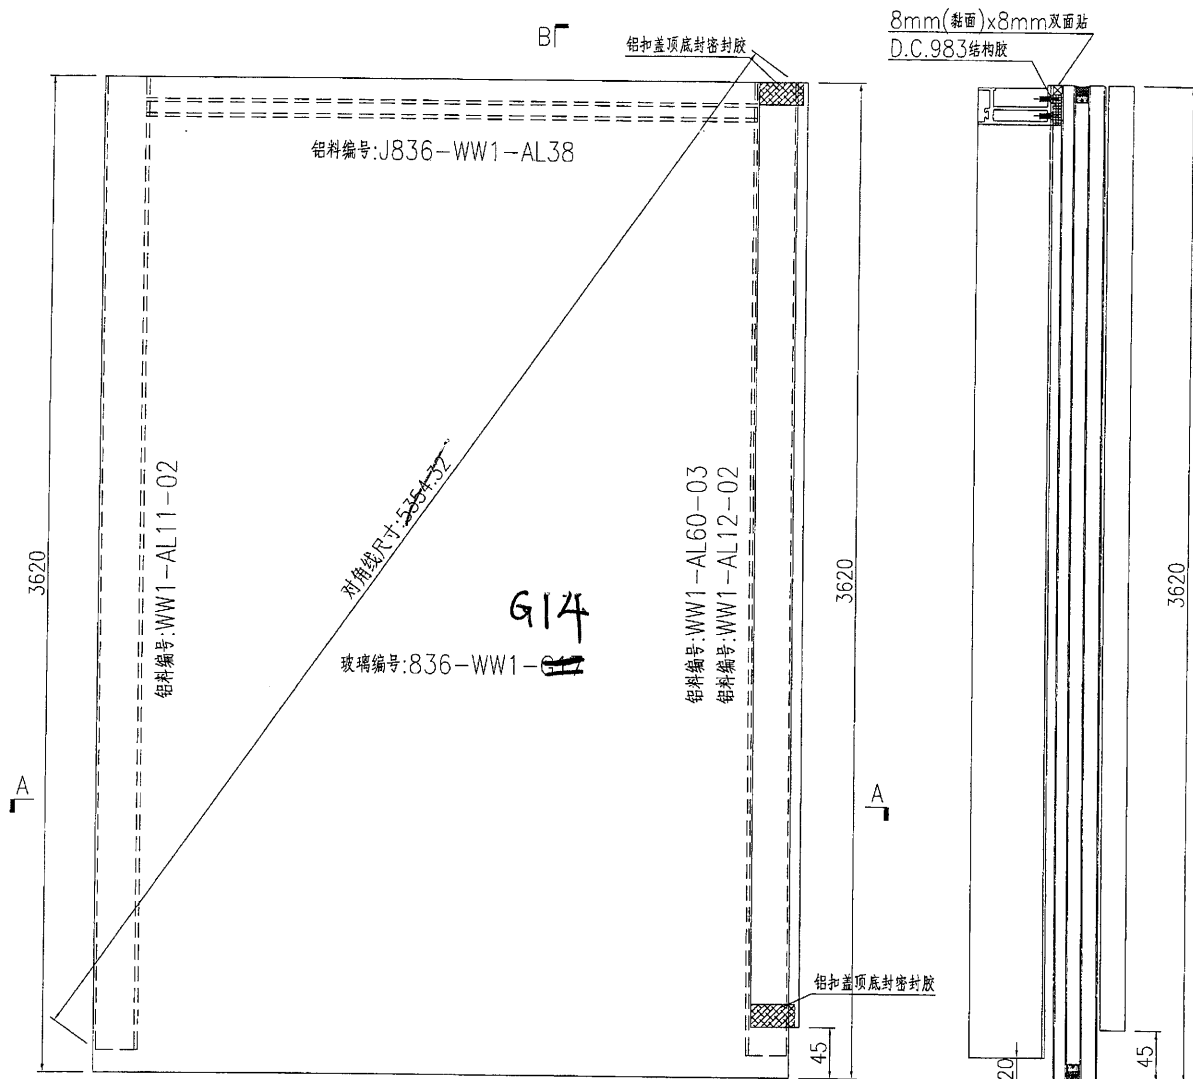


名稱	單元件組框圖	制圖	曾建平	2018-10-06	修改		
材料	--	復核			日期		
顏色	TUC5i602XL(RY)-3 深灰色	批准			圖號	J836-WW1-ZK53	


美特鋁質 有限公司
MIDI Aluminium Fabricator Ltd.

工程號 | J836 | 地盤 | 日出康城

产品编号	L(MM)	数量	A	B	C	D	E	N	M
WW1-AL11-01	4930	3	65	65	16	300			
WW1-AL11-02	3600	1	150	150	11	300			

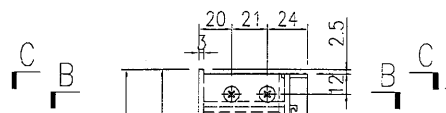


铝角工厂组装详见: J836-WW1-AL65

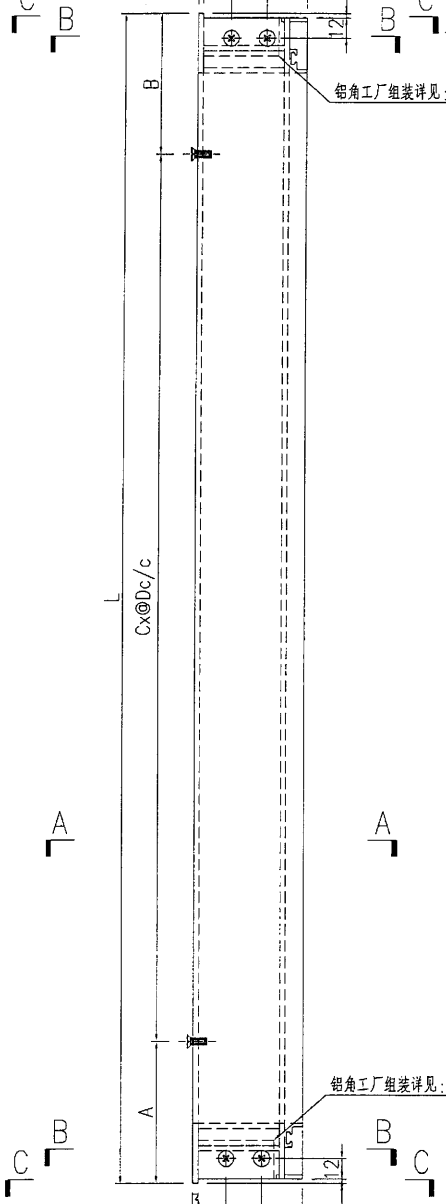


铝角工厂组装详见: J836-WW1-AL65

铝巴工厂组装详见铝框铝巴编号

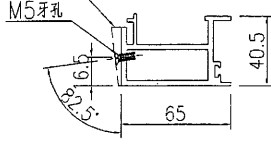


SECTION A-A

阴影部分错位(L=2.5mm)

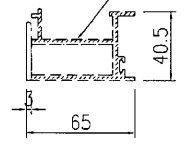

SECTION C-C

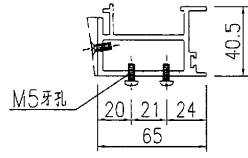

SECTION B-B

名稱	九字料加工圖	制圖	曾建平	2018-10-06	修改		
材料	X85517	復核			日期		
顏色	TUC5:602XL(RY)-3 深灰色	批准			圖號	J836-WW1-AL11	


17

28


美特鋁質 有限公司
MIDI Aluminium Fabricator Ltd.

工程號 J836 地盤 日出康城




产品编号	L(MM)	数量	A	B	C	D	E	N	M
WW1-AL12-01	4930	3	65	65	16	300			
WW1-AL12-02	3600		150	150	11	300			

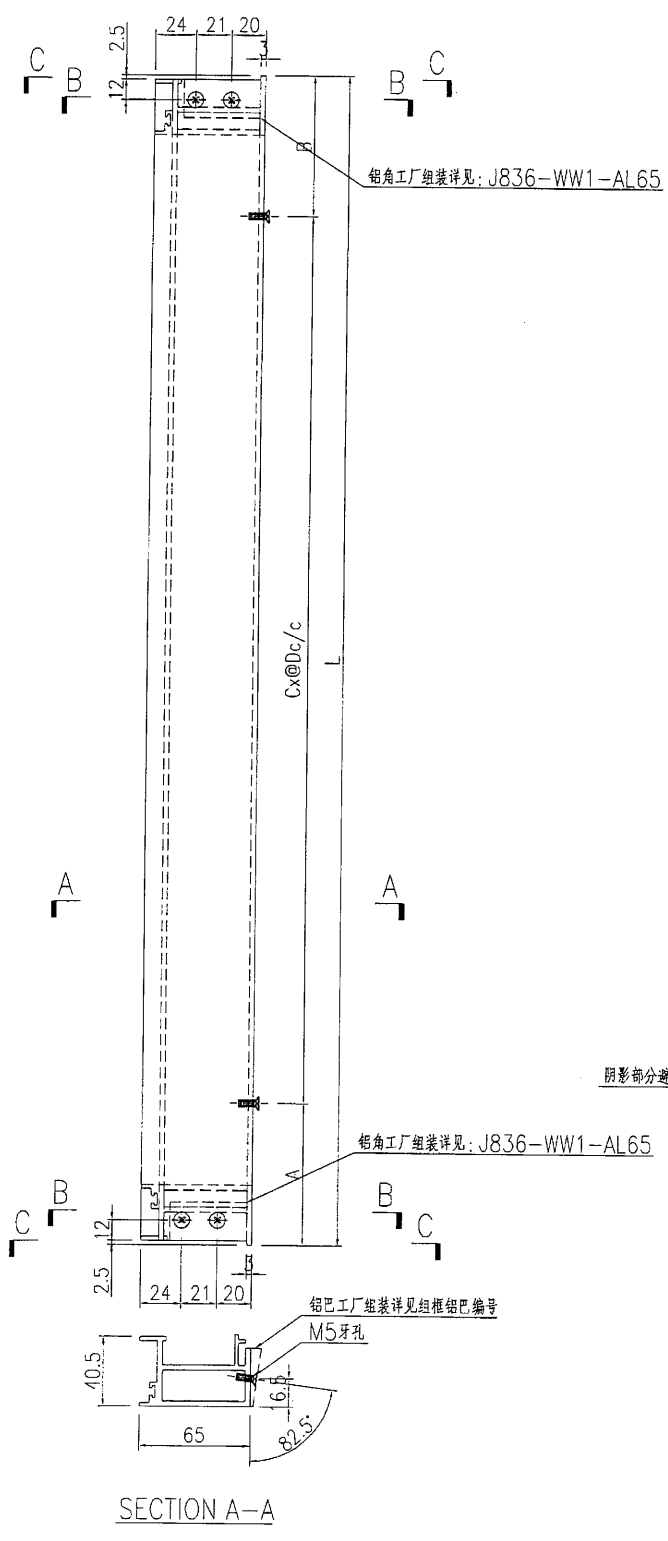

名稱	九字料加工圖	制圖	曾建平	2018-10-06	修改		
材料	X85517	復核			日期		
顏色	TLC51602XL(RY)-3 深灰色	批准			圖號	J836-WW1-AL12	

 美特鋁質 有限公司 MIDI Aluminium Fabricator Ltd.			
工程號	J836	地盤	日出康城

产品编号	L(MM)	数量	A	B	C	D	E	N	M

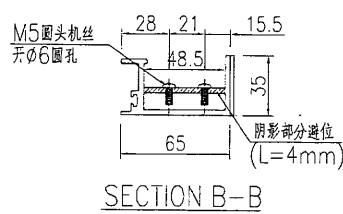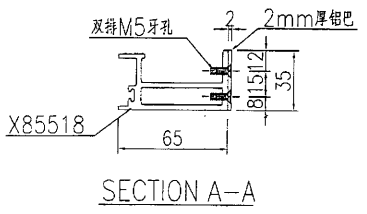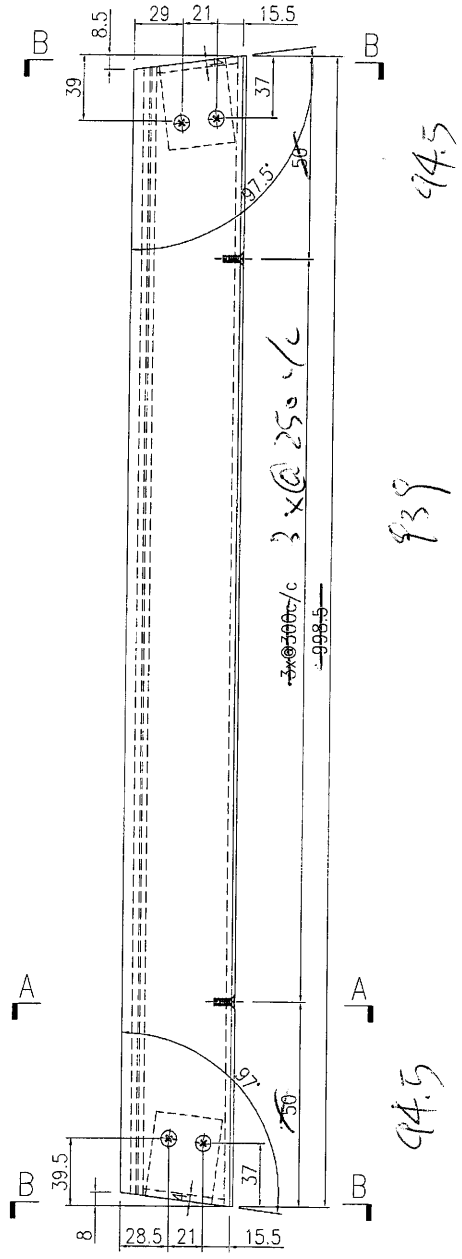

名稱	九字料加工圖	制圖	曾建平	2018-10-06	修改			
材料	X85518+2mm厚铝巴	復核			日期			
顏色	TUC51602XL(RY)-3 深灰色	批准			圖號	J836-WW1-AL38		


57



美特鋁質 有限公司
MIDI Aluminium Fabricator Ltd.

产品编号	L(MM)	数量	A	B	C	D	E	N	M
WW1-AL60-01	4220	1							
WW1-AL60-02	3085	5							
WW1-AL60-03	3575	1							
WW1-AL60-04	3840	1							
WW1-AL60-05	5060	2							
WW1-AL60-06	4995	1							


工程號 | J836 | 地盤 | 日出康城

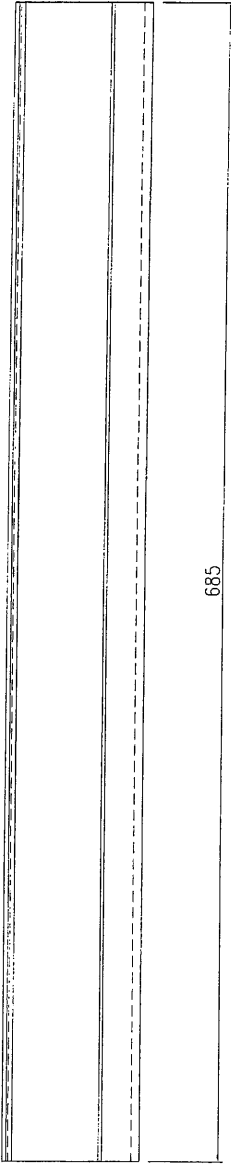

685

A

A

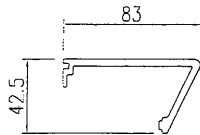

SECTION A-A


名稱	扣蓋加工圖	制圖	曾建平	2018-10-06	修改		
材料	X85519	復核			日期		
顏色	TLC51602XL(RY)-3 深灰色	批准			圖號	J836-WW1-AL60	

~~116~~

31

美特鋁質 有限公司
MIDI Aluminium Fabricator Ltd.

工程號 J-836 地盤 日出康城

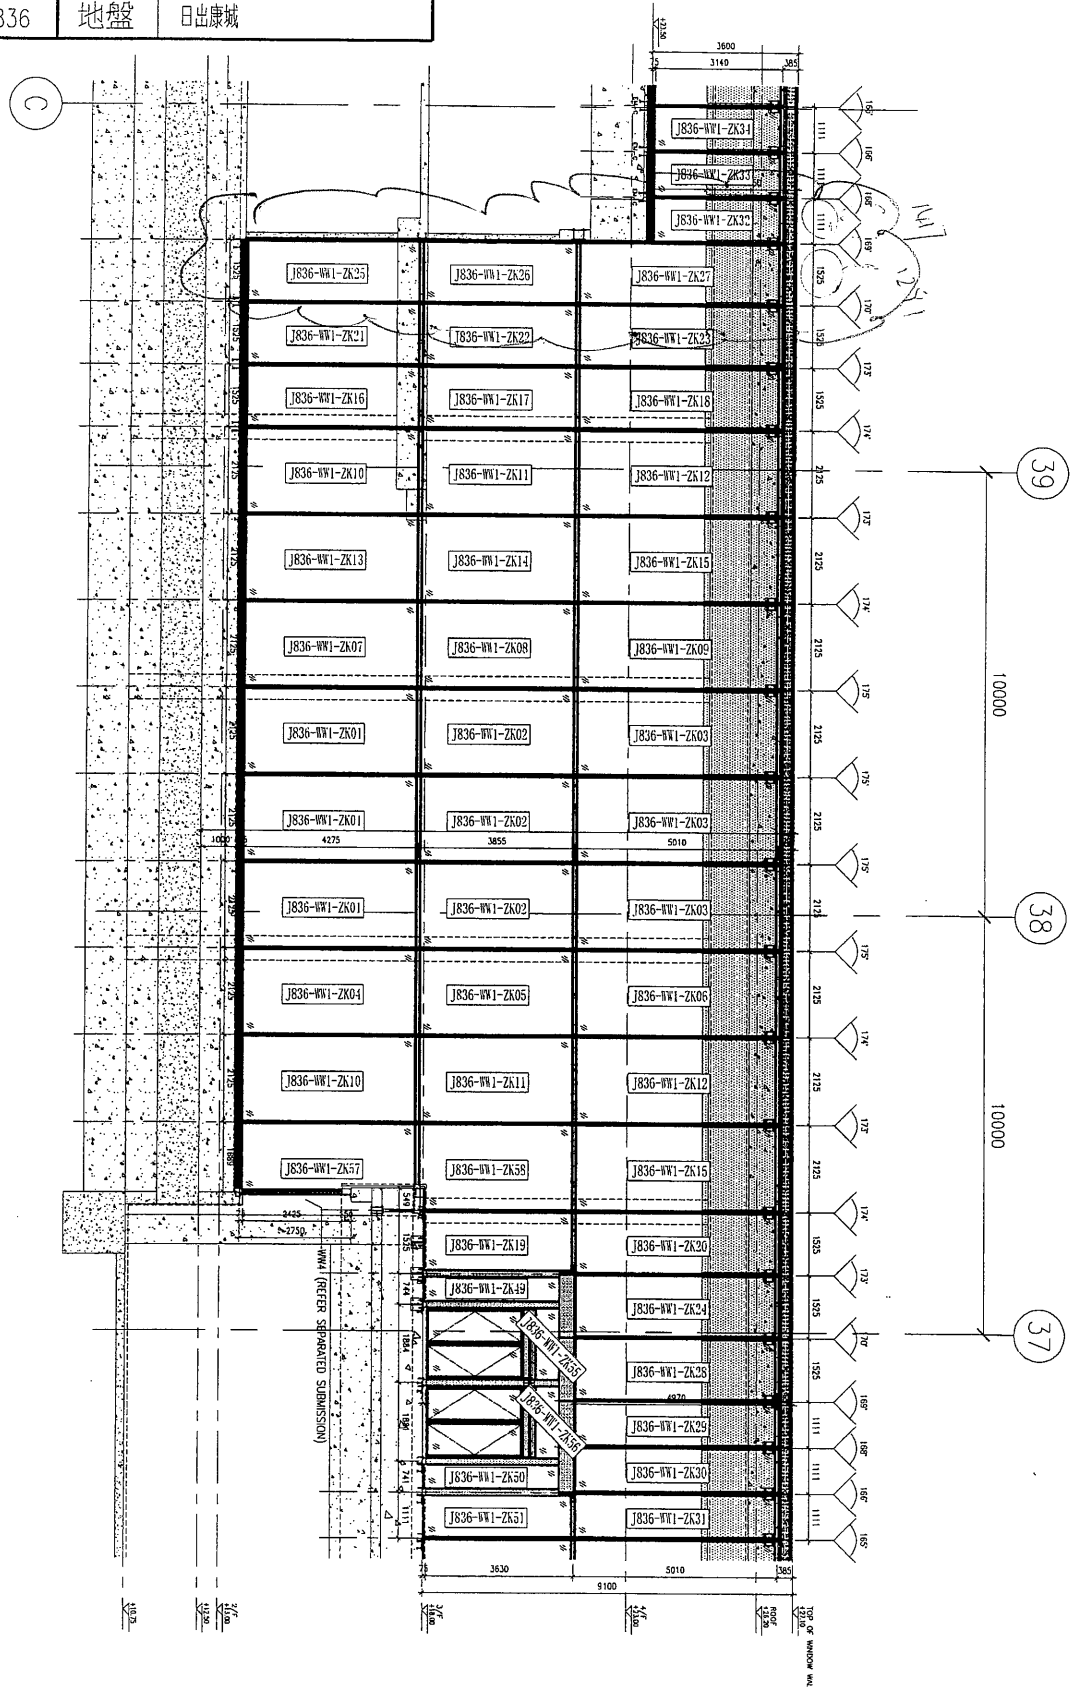


名稱	單元件安裝位置圖	制圖	曾建平	2018.10.06	修改	
材料		復核			日期	
顏色		批准			圖號	J836-WW1-LP04

~~##~~

32

美特鋁質 有限公司
MIDI Aluminium Fabricator Ltd.

工程號 J-836 地盤 日出康城

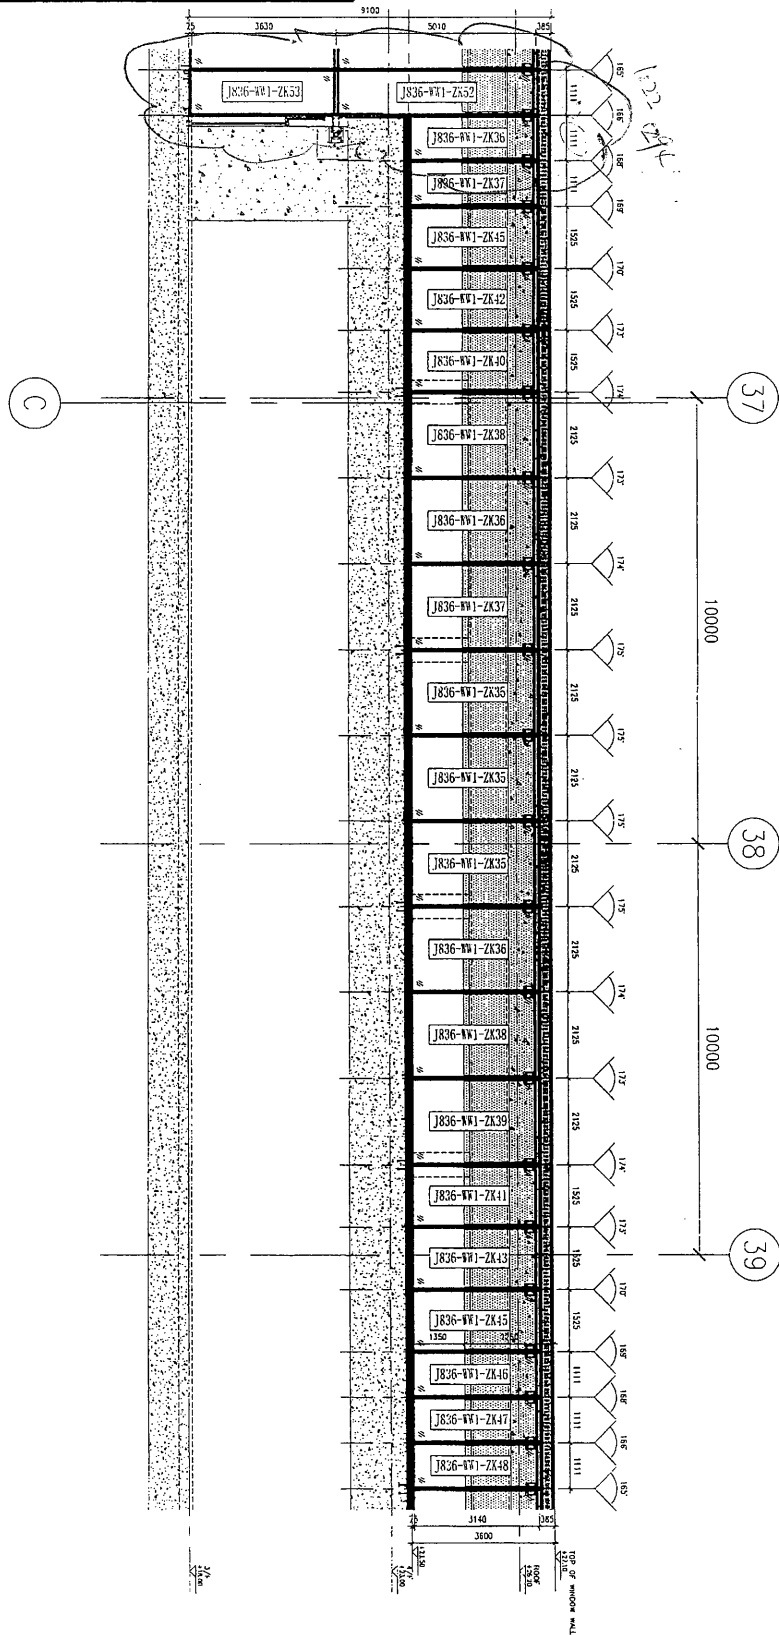

名稱	單元件安裝位置圖	制圖	曾建平	2018.10.06	修改	
材料		復核			日期	
顏色		批准			圖號	J836-WW1-LP05