



工程指示 / 要求簡箋(E.I.)

工程指示編號：EI/ 0806 /19

修改版次：A

工程編號：J836

工程名稱：日出康城 7 期 (平台)

工程項目：WW1 補玻璃 修改

收件人：Maggie Lor

發件人：Joe Chan

日期：15/7/2019

要求提供 /  確認 事項：

- |                                    |                                     |                               |
|------------------------------------|-------------------------------------|-------------------------------|
| <input type="checkbox"/> 初步鋁料 B.M. | <input type="checkbox"/> 加工拆圖，然後生產  | <input type="checkbox"/> 尺寸表  |
| <input type="checkbox"/> 正式鋁料 B.M. | <input type="checkbox"/> 技術上資料 / 指示 | <input type="checkbox"/> 報價   |
| <input type="checkbox"/> 配件 B.M.   | <input type="checkbox"/> 樣辦或貨品說明書   | <input type="checkbox"/> 分判合約 |
| <input type="checkbox"/> 其他：_____  |                                     |                               |

內容：

更新加工圖 J836-WW1-GL B。  
相關的玻璃 836-WW1-G9，請依  
此加工圖生產。

(CAD檔已Email給三廠)

請在 20/7/2019 前完成上列要求。

附有關圖紙 / 文件：

2頁

以上項目為：

- 原合約工程包                       原合約工程加 / 減賬                       新工程報價

原因：-

分發東莞各部門：

- ( ) 生產技術總監  連附件    ( ) 技術部     連附件    ( ) 生產部     連附件    ( ) 機械設計部  連附件  
 ( ) 採購部     連附件    (V) 生產統籌部  連附件    梅軍  
 ( ) 質檢部     連附件    ( ) 會計部     連附件    ( ) 報關組     連附件    ( ) 其他 \_\_\_\_\_  連附件


分發香港各部門：

- ( ) 行政部  連附件    ( ) 會計部  連附件    ( ) 統籌部  連附件    ( ) 工程部地盤科文  連附件  
 ( ) 採購部  連附件    ( ) QS 部     連附件    ( ) 維修部  連附件    ( ) 其他 \_\_\_\_\_  連附件

傳遞編號：HK 1603/19

發件人簽署：

項目經理簽署：

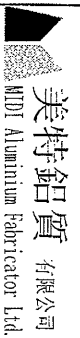

美特鋁質 有限公司  
MIDI Aluminium Fabricator Ltd.

工程號: J-836  
地盤名稱: 日出康城  
項目類別: WW1

計算: 曾建平  
核對: 日期:  
批准: 日期:

日期: 5/9/2018  
送呈: 胡哥  
副本: 日期:  
A/C Code: 日期:

廠用玻璃B.M.表

BM編號: 修改版次: 總計玻璃面積 (平方米): 33.541 此BM依據

序號	修改內容	玻璃圖號	顏色與類型	厚度 (mm)	玻璃尺寸		數量 (塊)	總面積 (平方米)	備注
					寬度 (mm)	高度 (mm)			
1		836-WW1-G3	12mm THK. TEMPERED GLASS w/ Frit Pattern at #2+12mm AIR+15mm THK. TEMPERED GLASS I.G.U.	39	1275.0	4265.0	1	5.438	詳見加工圖: J836-WW1-GL5
2		836-WW1-G6		39	1275.0	3775.0	1	4.813	詳見加工圖: J836-WW1-GL8
3	A	836-WW1-G9		39	1275.0	4930.0	1	6.286	詳見加工圖: J836-WW1-GL11
4		836-WW1-G10A		39	1011.0	4930.0	1	4.984	詳見加工圖: J836-WW1-GL12A
5		836-WW1-G11L		39	1403.0	3130.0	1	4.391	詳見加工圖: J836-WW1-GL13A
6		836-WW1-G11R		39	1268.0	3130.0	1	3.969	詳見加工圖: J836-WW1-GL13B
7		836-WW1-G14		39	1011.0	3620.0	1	3.660	詳見加工圖: J836-WW1-GL16
合計							7	33.541	


加工注意事項:  
 1) 本表中所有採用之玻璃為信義玻璃廠出品之玻璃原片  
 2) 本表中所有玻璃對角線尺寸偏差要求不超過正負2mm。  
 3) 本表中所有玻璃要求粗磨邊處理並倒棱角。  
 4) 本表中不同種類玻璃參照玻璃加工圖加工。  
 5) 本表中所有強化玻璃均用HEAT SOAK TEST。  
 6) 本表中所有強化玻璃之入爐方向均以寬度方向進入。  
 7) 本表中所有玻璃成品送交美特鋁而特廠, 每次交貨時須齊備、齊數、齊數量, 每次來貨之具體數量由美而特廠生產統籌部提供。  
 8) 本表中所有玻璃成品均需注明窗內外面及其玻璃編號, 以便識別。

13

美特鋁質 有限公司  
MIDI Aluminium Fabricator Ltd.

玻璃編號: 836-WW1-G9  
數量: 1件

工程號 J-836 地盤 日出康城

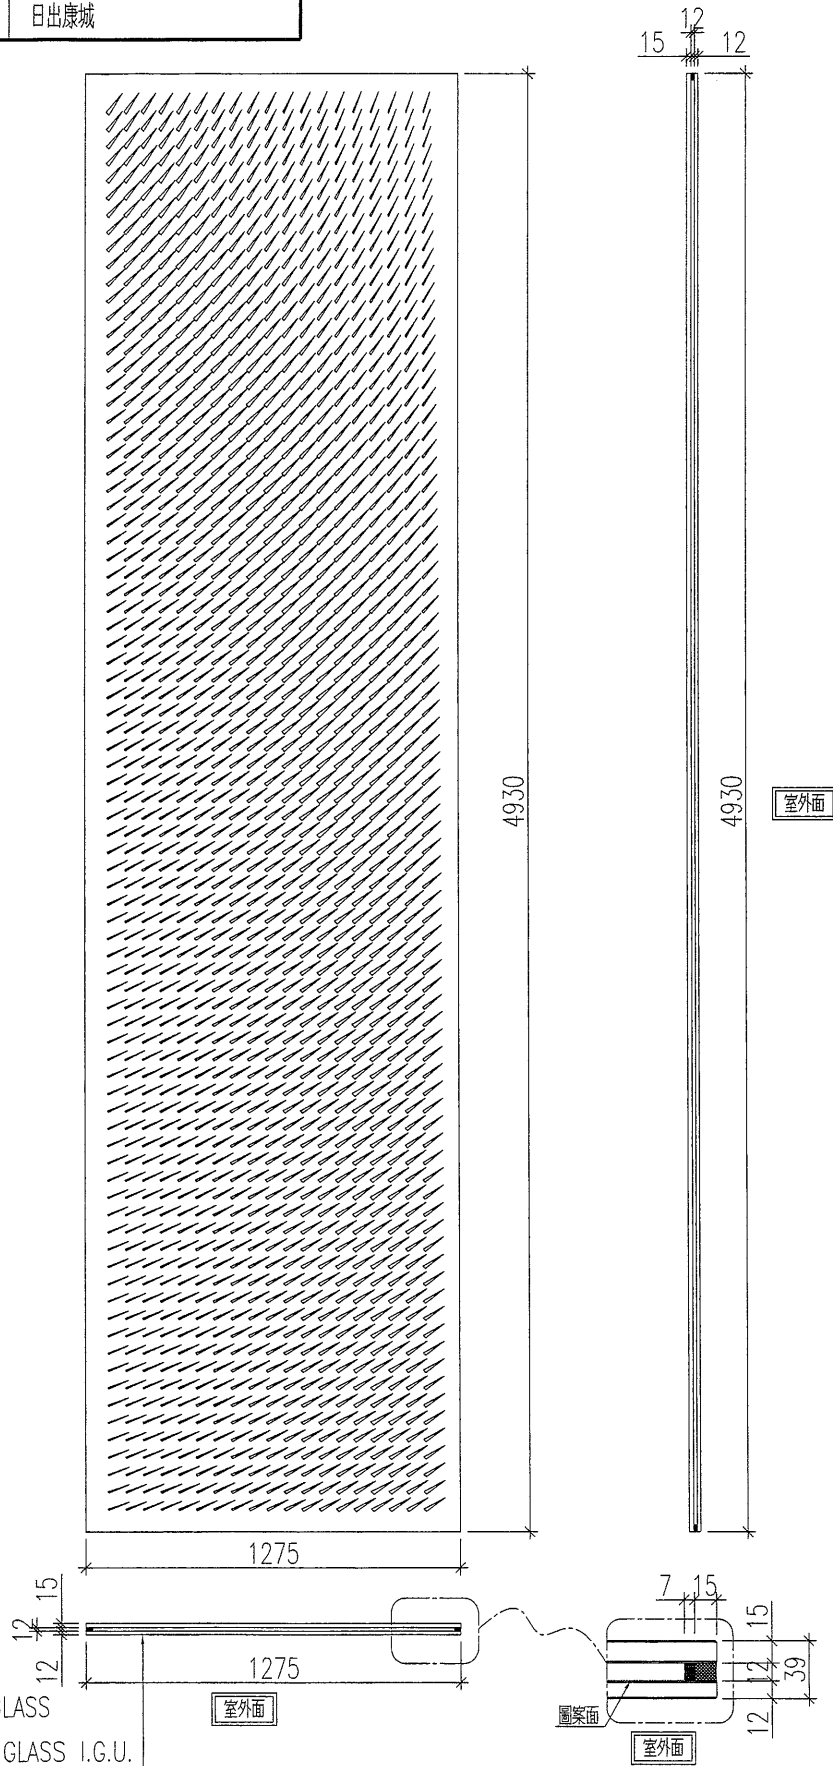

12mm THK. TEMPERED GLASS  
+12mm AIR  
+15mm THK. TEMPERED GLASS I.G.U.

名稱	玻璃加工圖	制圖	曾建平	2018.09.06	修改		
材料		復核			日期		
顏色		批准			圖號	J836-WW1-GL13	