

工程指示 / 要求簡箋(E.I.)

工程指示編號：EI/ 08/8 /19 修改版次：
 工程編號：J836 工程名稱：日出康城7期(平台)
 工程項目：WW1 頂部 收口 吊板 生產
 收件人：生 氣 統 發件人：Joe Chan 日期：16/7/2019

要求提供 / 確認 事項：

- | | | |
|------------------------------------|-------------------------------------|-------------------------------|
| <input type="checkbox"/> 初步鋁料 B.M. | <input type="checkbox"/> 加工拆圖，然後生產 | <input type="checkbox"/> 尺寸表 |
| <input type="checkbox"/> 正式鋁料 B.M. | <input type="checkbox"/> 技術上資料 / 指示 | <input type="checkbox"/> 報價 |
| <input type="checkbox"/> 配件 B.M. | <input type="checkbox"/> 樣辦或貨品說明書 | <input type="checkbox"/> 分判合約 |
| <input type="checkbox"/> 其他：_____ | | |

內容：

請依附件資料，生產鋁板，送地盤



請在 23/7/2019 前完成上列要求。

附有關圖紙 / 文件：

48 頁

以上項目為：

- 原合約工程包 原合約工程加 / 減賬 新工程報價

原因：-

分發東莞各部門：

- () 生產技術總監 連附件 () 技術部 連附件 () 生產部 連附件 () 機械設計部 連附件
 () 採購部 連附件 () 生產統籌部 連附件
 () 質檢部 連附件 () 會計部 連附件 () 報關組 連附件 () 其他 _____ 連附件

分發香港各部門：

- () 行政部 連附件 () 會計部 連附件 () 統籌部 連附件 工程部地盤科文 連附件 積哥
 () 採購部 連附件 () QS 部 連附件 () 維修部 連附件 () 其他 _____ 連附件

傳遞編號：


HK 1609/19

發件人簽署：

項目經理簽署：

美特鋁質有限公司 MIDI Aluminium Fabricator Ltd.		工程號: J836		計算: 曾建平		日期: 2019/7/16		送呈: 胡哥	
地盤: 日出康城		核對:		日期:		副本:			
地盤用鋁板B.M.表		項目類別: WW1		批准:		日期:			
BM編號:		總展開面積: 58.44		總V.F.: 58.85		此BM依據			

序號	修改標示	鋁板編號	鋁板名稱	噴塗顏色	實用	後備	總數	單位	單件V.F. (M2)	總V.F. (M2)	單件展開 面積(M2)	總展開面積 (M2)	
1		J836-WW1-LB67	3mm 厚鋁板	UCT28767 XL-3 深 灰色	1	0	1	件	0.75	0.75	0.75	0.75	
2		J836-WW1-LB67a			1	0	1	件	0.74	0.74	0.74	0.74	0.74
3		J836-WW1-LB68			1	0	1	件	1.05	1.05	1.05	1.05	1.05
4		J836-WW1-LB68a			1	0	1	件	0.82	0.82	0.82	0.82	0.82
5		J836-WW1-LB69			1	0	1	件	1.06	1.06	1.06	1.06	1.06
6		J836-WW1-LB69a			1	0	1	件	0.82	0.82	0.82	0.82	0.82
7		J836-WW1-LB70			1	0	1	件	1.49	1.49	1.49	1.49	1.49
8		J836-WW1-LB70a			1	0	1	件	1.16	1.16	1.16	1.16	1.16
9		J836-WW1-LB71			1	0	1	件	1.50	1.50	1.50	1.50	1.50
10		J836-WW1-LB71a			1	0	1	件	1.16	1.16	1.16	1.16	1.16
11		J836-WW1-LB72			1	0	1	件	1.51	1.51	1.51	1.51	1.51
12		J836-WW1-LB72a			1	0	1	件	0.91	0.91	0.91	0.91	0.91
13		J836-WW1-LB73			1	0	1	件	2.12	2.12	2.12	2.12	2.12
14		J836-WW1-LB73a			1	0	1	件	1.79	1.79	1.79	1.79	1.39
15		J836-WW1-LB74			1	0	1	件	2.13	2.13	2.13	2.13	2.13
16		J836-WW1-LB74a			1	0	1	件	1.65	1.65	1.65	1.65	1.65
17		J836-WW1-LB75			1	0	1	件	2.13	2.13	2.13	2.13	2.13
18		J836-WW1-LB75a			1	0	1	件	1.40	1.40	1.40	1.40	1.40
19		J836-WW1-LB76			1	0	1	件	2.13	2.13	2.13	2.13	2.13
20		J836-WW1-LB76a			1	0	1	件	1.40	1.40	1.40	1.40	1.40
21		J836-WW1-LB77			1	0	1	件	2.13	2.13	2.13	2.13	2.13
22		J836-WW1-LB77a			1	0	1	件	1.65	1.65	1.65	1.65	1.65
23		J836-WW1-LB78			1	0	1	件	2.13	2.13	2.13	2.13	2.13
24		J836-WW1-LB78a			1	0	1	件	1.40	1.40	1.40	1.40	1.40
25		J836-WW1-LB79			1	0	1	件	2.13	2.13	2.13	2.13	2.13
26		J836-WW1-LB79a			1	0	1	件	1.40	1.40	1.40	1.40	1.40

 美特鋁質有限公司 MIDI Aluminium Fabricator Ltd.	工程號: J836	計算: 曾建平	日期: 2019/7/16	送呈: 胡哥
	地盤: 日出康城	核對:	日期:	副本:
	項目類別: WW1	批准:	日期:	
BM編號:	總展開面積: 58.44		總V.F.: 58.85	此BM依據

序號	修改標示	鋁板編號	鋁板名稱	噴塗顏色	實用	後備	總數	單位	單件V.F. (M2)	總V.F. (M2)	單件展開面積(M2)	總展開面積 (M2)	
27		J836-WW1-LB80	3mm 厚鋁板	UCT28767 XL-3 深灰色	1	0	1	件	2.13	2.13	2.13	2.13	
28		J836-WW1-LB80a			1	0	1	件	1.65	1.65	1.65	1.65	1.65
29		J836-WW1-LB81			1	0	1	件	2.12	2.12	2.12	2.12	2.12
30		J836-WW1-LB81a			1	0	1	件	1.39	1.39	1.39	1.39	1.39
31		J836-WW1-LB82			1	0	1	件	1.51	1.51	1.51	1.51	1.51
32		J836-WW1-LB82a			1	0	1	件	0.91	0.91	0.91	0.91	0.91
33		J836-WW1-LB83			1	0	1	件	1.50	1.50	1.50	1.50	1.50
34		J836-WW1-LB83a			1	0	1	件	1.16	1.16	1.16	1.16	1.16
35		J836-WW1-LB84			1	0	1	件	1.49	1.49	1.49	1.49	1.49
36		J836-WW1-LB84a			1	0	1	件	1.16	1.16	1.16	1.16	1.16
37		J836-WW1-LB85			1	0	1	件	1.06	1.06	1.06	1.06	1.06
38		J836-WW1-LB85a			1	0	1	件	0.82	0.82	0.82	0.82	0.82
39		J836-WW1-LB86			1	0	1	件	1.05	1.05	1.05	1.05	1.05
40		J836-WW1-LB86a			1	0	1	件	0.82	0.82	0.82	0.82	0.82
41		J836-WW1-LB87	1	0	1	件	0.75	0.75	0.75	0.75	0.75		
42		J836-WW1-LB87a	1	0	1	件	0.74	0.74	0.74	0.74	0.74		
						42	件			58.85		58.44	


2

111

美特鋁質 有限公司
MIDI Aluminium Fabricator Ltd.

工程號 J836 地盤 日出康城

产品编号	L(MM)	数量	A	B	C	D	E	F	M
		1							

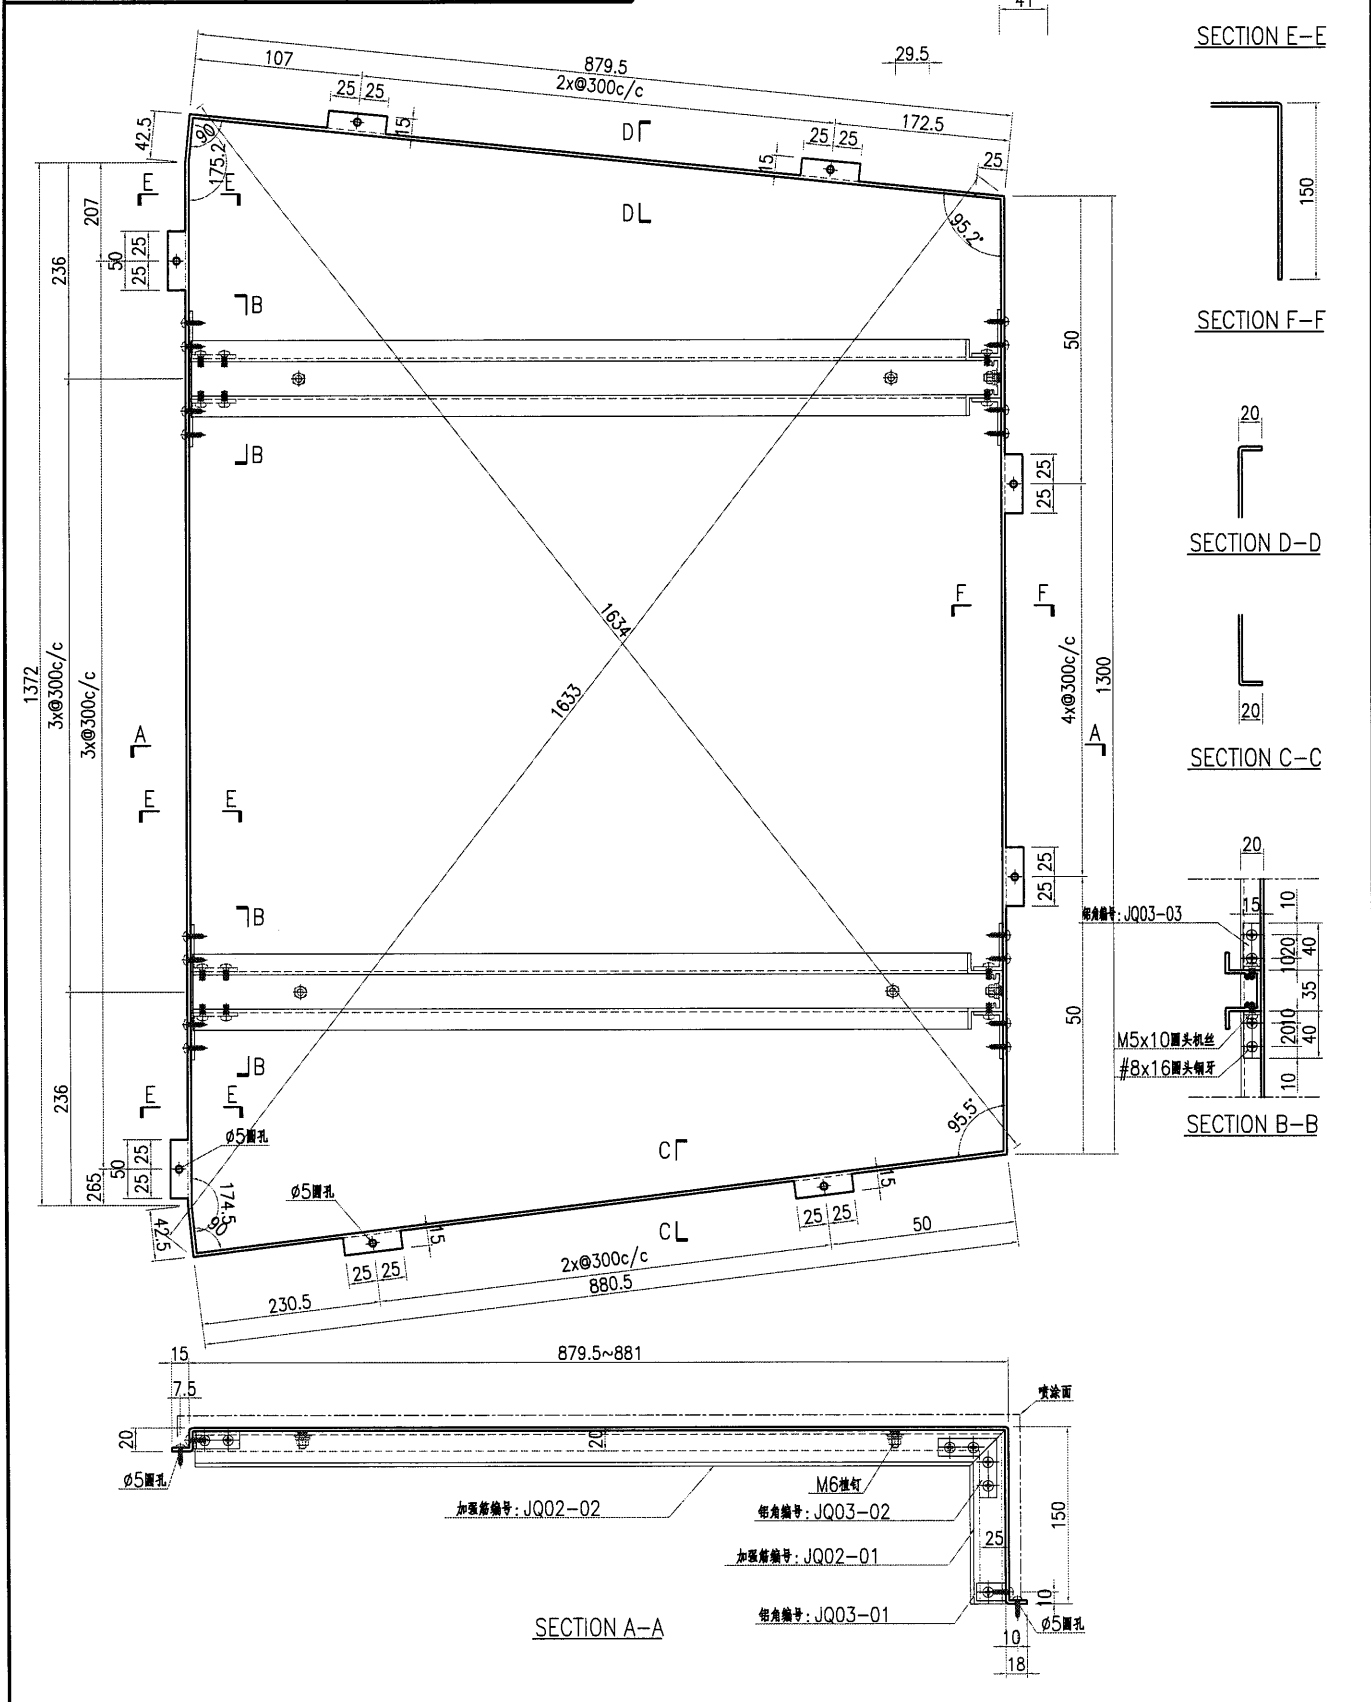








名稱	鋁板加工圖	制圖	曾建平	2019-05-18	修改			
材料	3mm厚鋁板	復核			日期			
顏色	UCT28767 XL-3 深灰色	批准			圖號	J836-WW1-LB70		



美特鋁質有限公司
MIDI Aluminium Fabricator Ltd.

产品编号	L(MM)	数量	A	B	C	D	E	F	M
		1							

工程號	J836	地盤	日出康城
-----	------	----	------

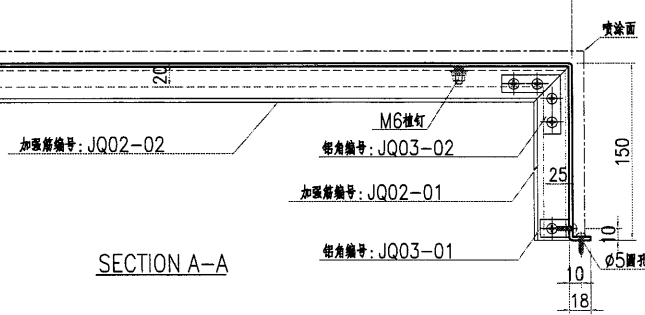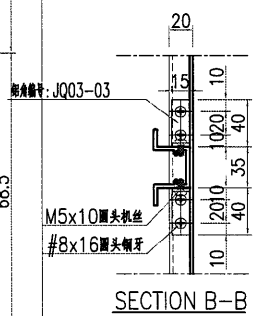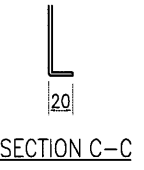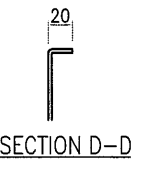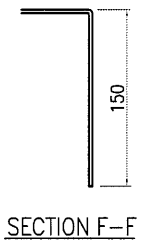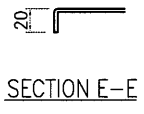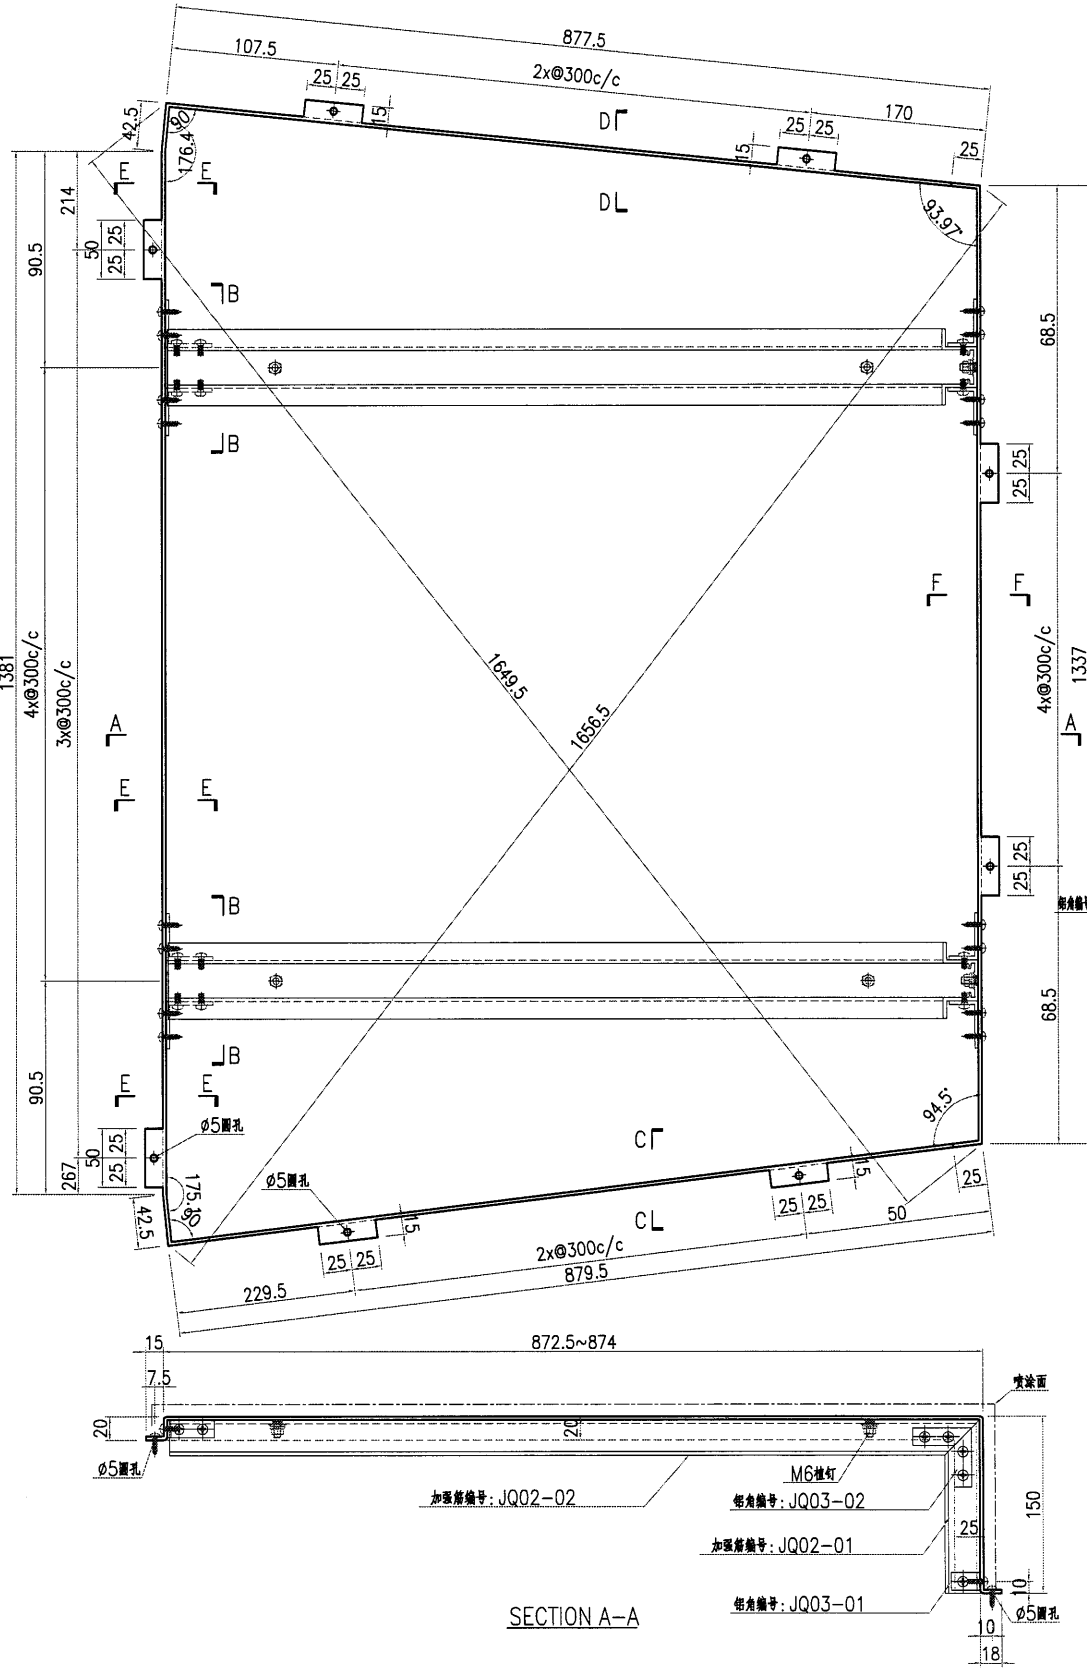

名稱	鋁板加工圖	制圖	曾建平	2019-05-18	修改		
材料	3mm厚鋁板	復核			日期		
顏色	UCT28767 XL-3 深灰色	批准			圖號	J836-WW1-LB71	

16


EG-DWG3




美特鋁質有限公司
MIDI Aluminium Fabricator Ltd.

产品编号	L(MM)	数量	A	B	C	D	E	F	M
		1							

工程號	J836	地盤	日出康城
-----	------	----	------

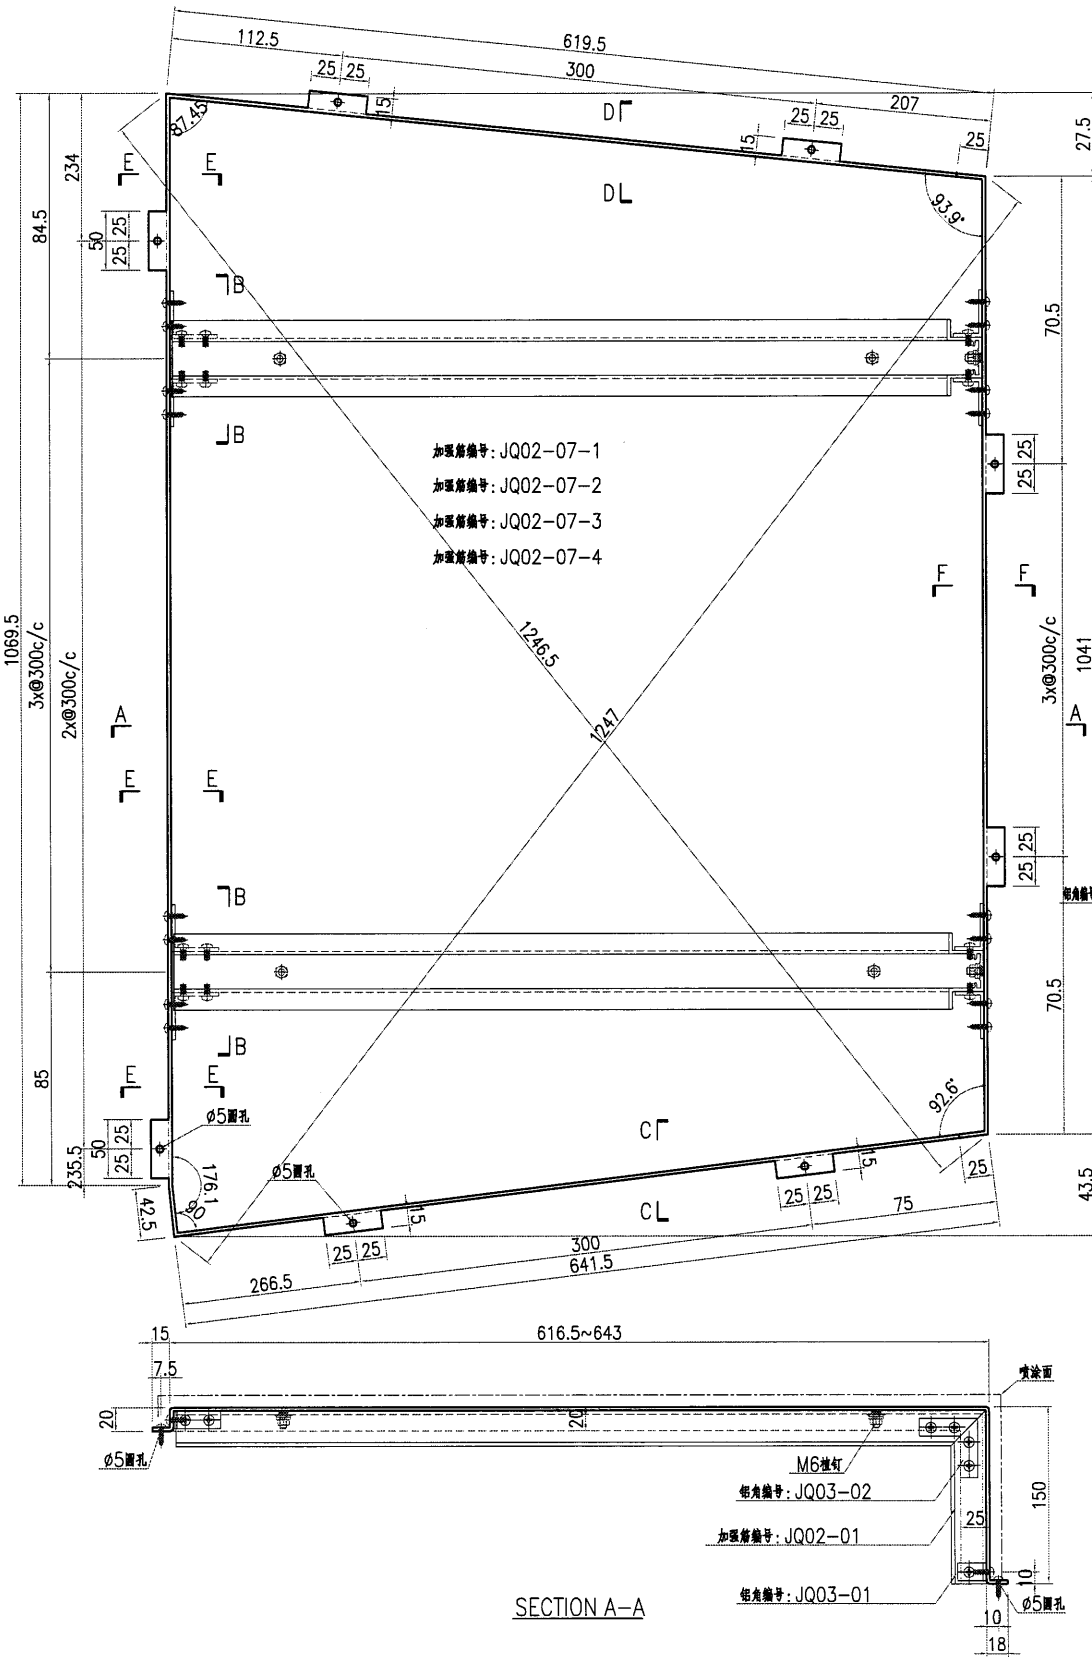

SECTION E-E

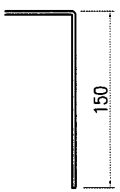


SECTION F-F




SECTION D-D



SECTION C-C

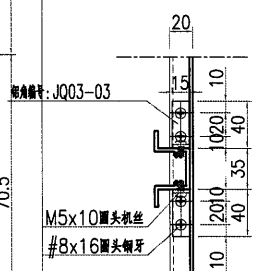

SECTION B-B

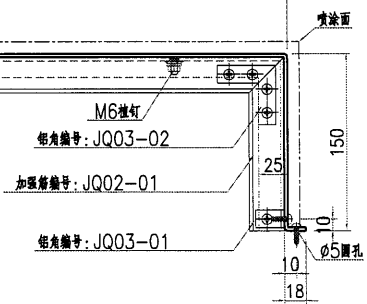

SECTION A-A


名稱	鋁板加工圖	制圖	曾建平	2019-05-18	修改		
材料	3mm厚鋁板	復核			日期		
顏色	UCT28767 XL-3 深灰色	批准			圖號	J836-WW1-LB72a	



美特鋁質 有限公司
MIDI Aluminium Fabricator Ltd.

产品编号	L(MM)	数量	A	B	C	D	E	F	M
		1							

工程號	J836	地盤	日出康城
-----	------	----	------

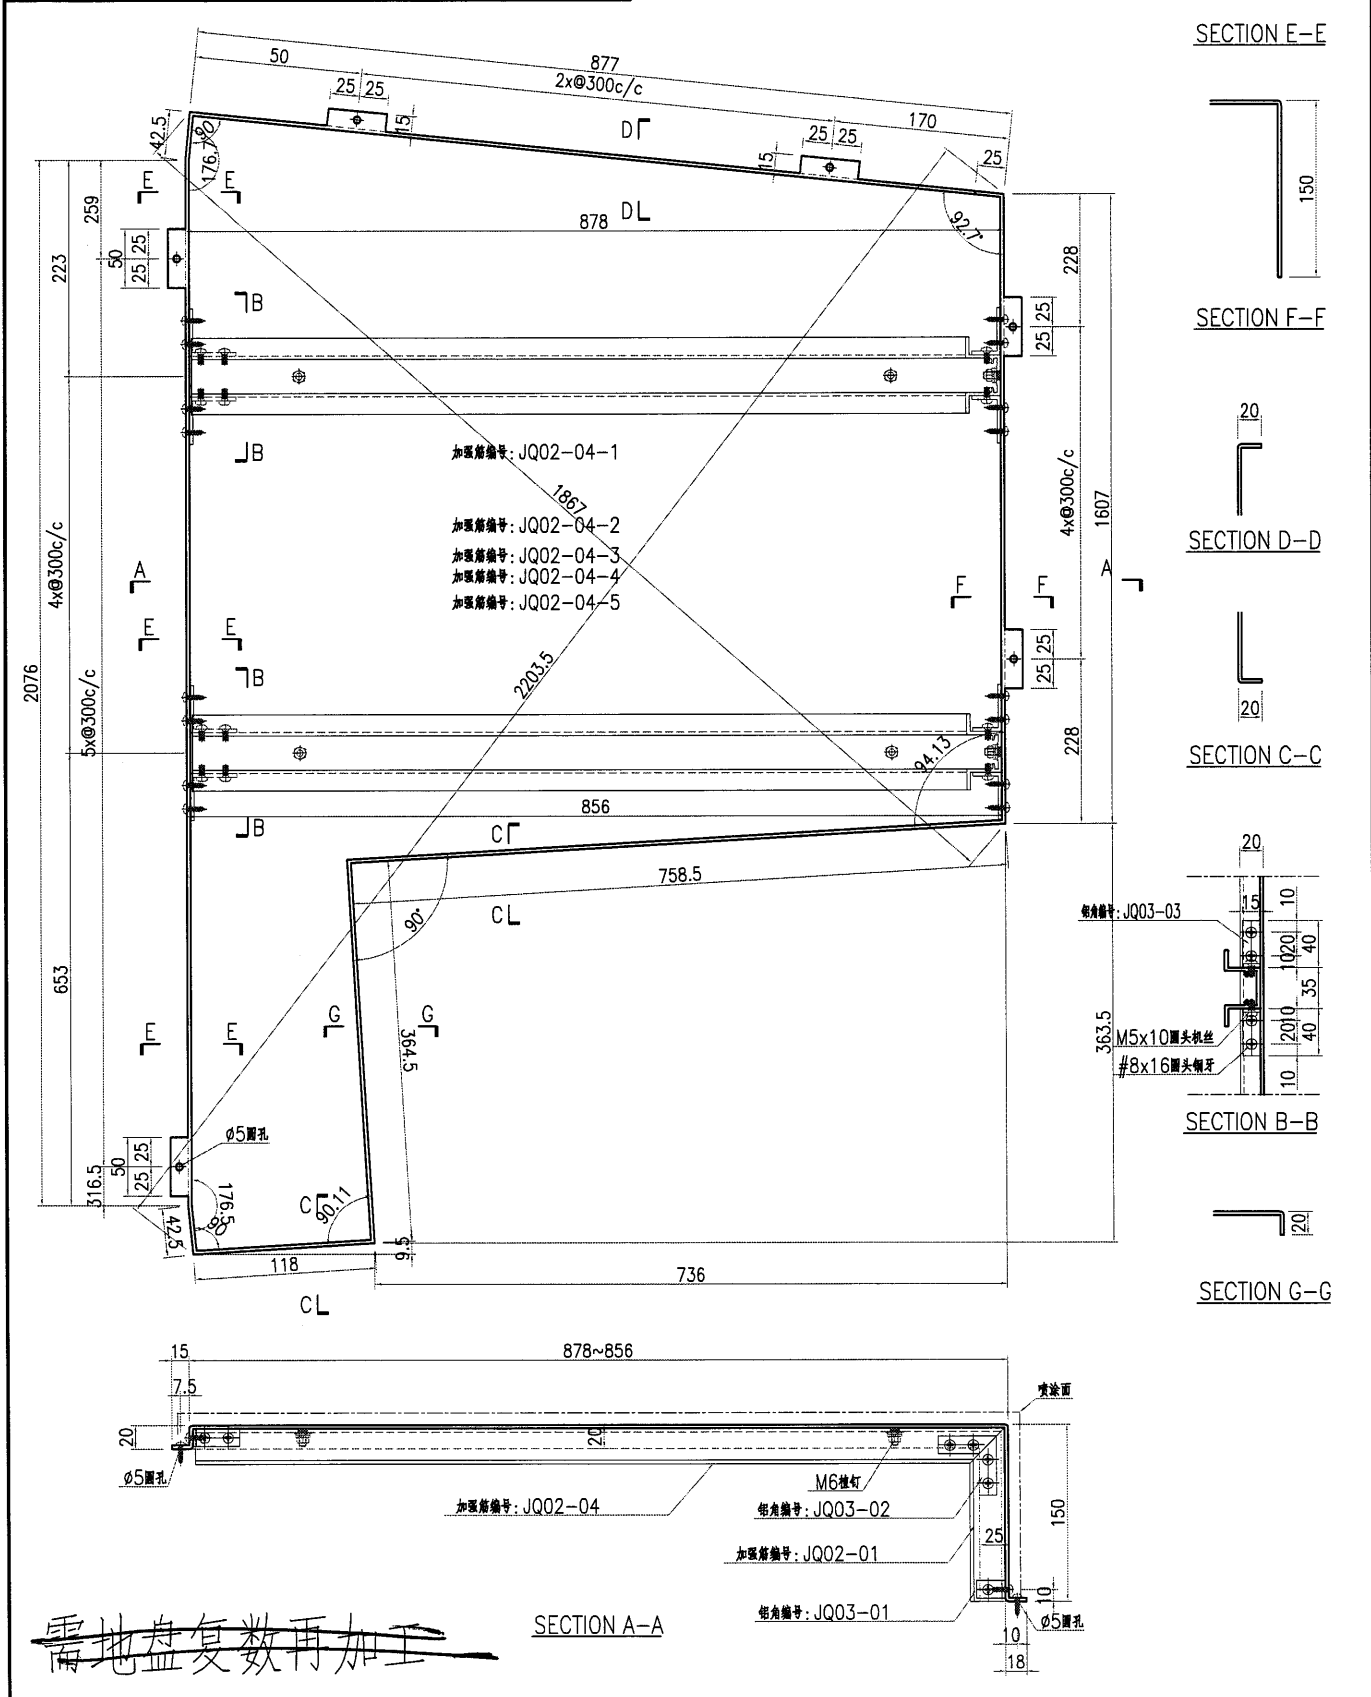

~~需地盤復數再加工~~

名稱	鋁板加工圖	制圖	曾建平	2019-05-18	修改			
材料	3mm厚鋁板	復核			日期			
顏色	UCT28767 XL-3 深灰色	批准			圖號	J836-WW1-LB73		


HP



美特鋁質 有限公司
MIDI Aluminium Fabricator Ltd.

产品编号	L(MM)	数量	A	B	C	D	E	F	M
		1							

工程號	J836	地盤	日出康城
-----	------	----	------

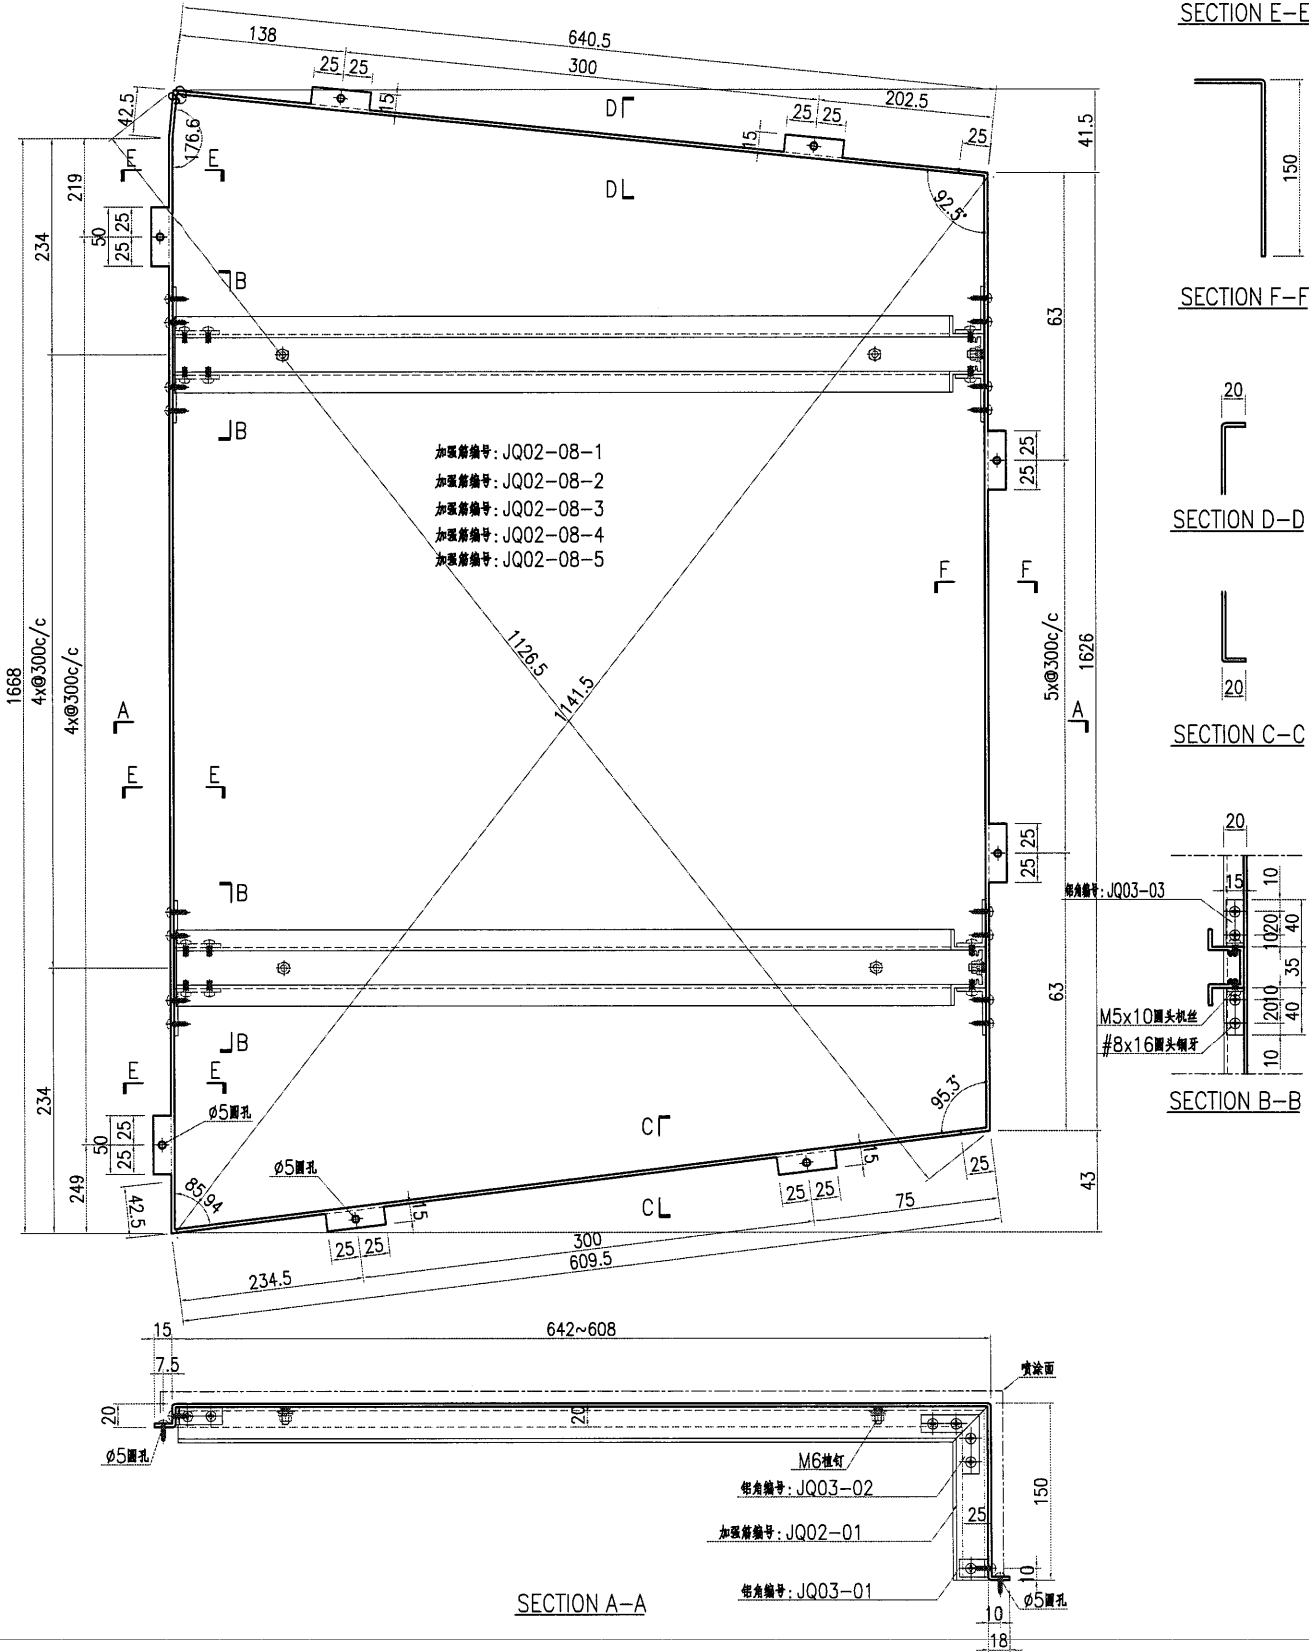

名稱	鋁板加工圖	制圖	曾建平	2019-05-18	修改			
材料	3mm厚鋁板	復核			日期			
顏色	UCT28767 XL-3 深灰色	批准			圖號	J836-WW1-LB73a		

19

EG-DWG3




美特鋁質有限公司
MIDI Aluminium Fabricator Ltd.

产品编号	L(MM)	数量	A	B	C	D	E	F	M
		1							


工程號	J836	地盤	日出康城
-----	------	----	------




SECTION E-E

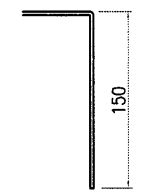


SECTION F-F

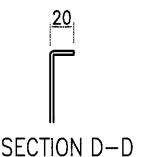


SECTION D-D

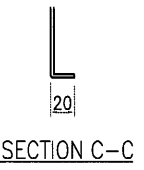

SECTION C-C

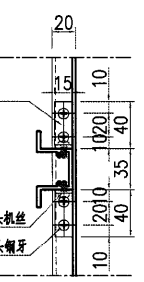

SECTION B-B

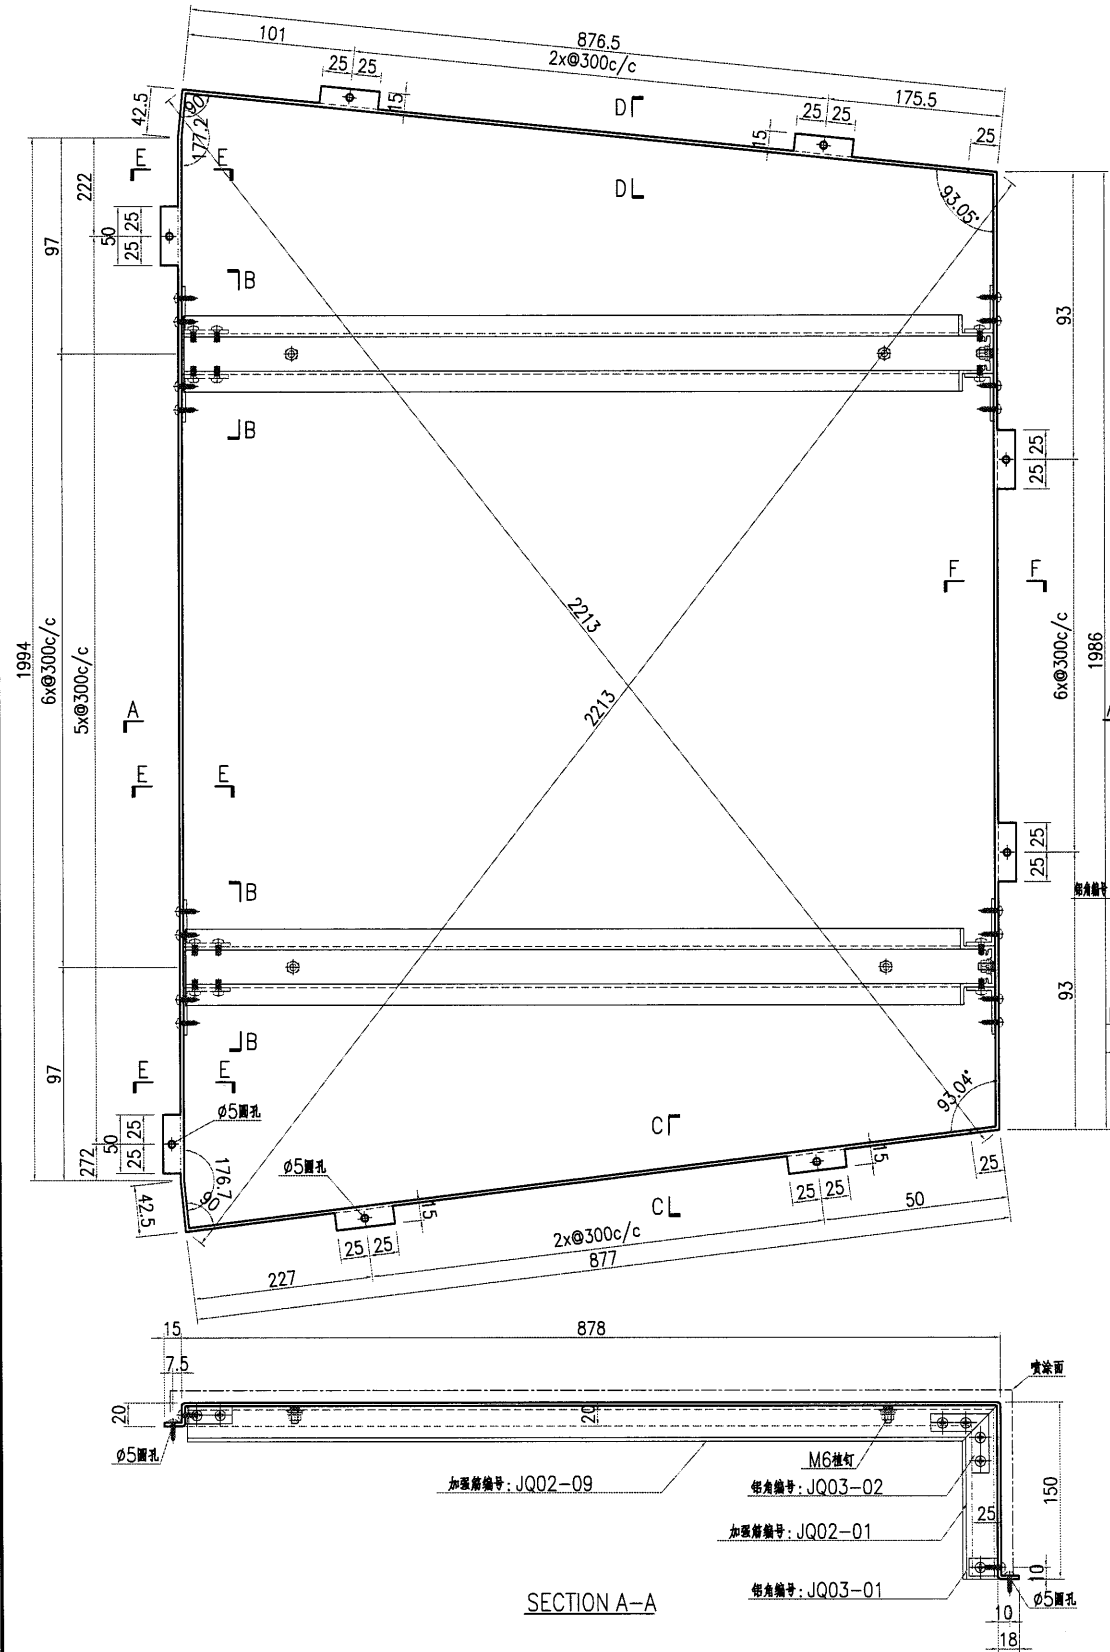


名稱	鋁板加工圖	制圖	曾建平	2019-05-18	修改		
材料	3mm厚鋁板	復核			日期		
顏色	UCT28767 XL-3 深灰色	批准			圖號	J836-WW1-LB74	




美特鋁質有限公司
MIDI Aluminium Fabricator Ltd.

产品编号	L(MM)	数量	A	B	C	D	E	F	M
		1							


工程號 J836 地盤 日出康城

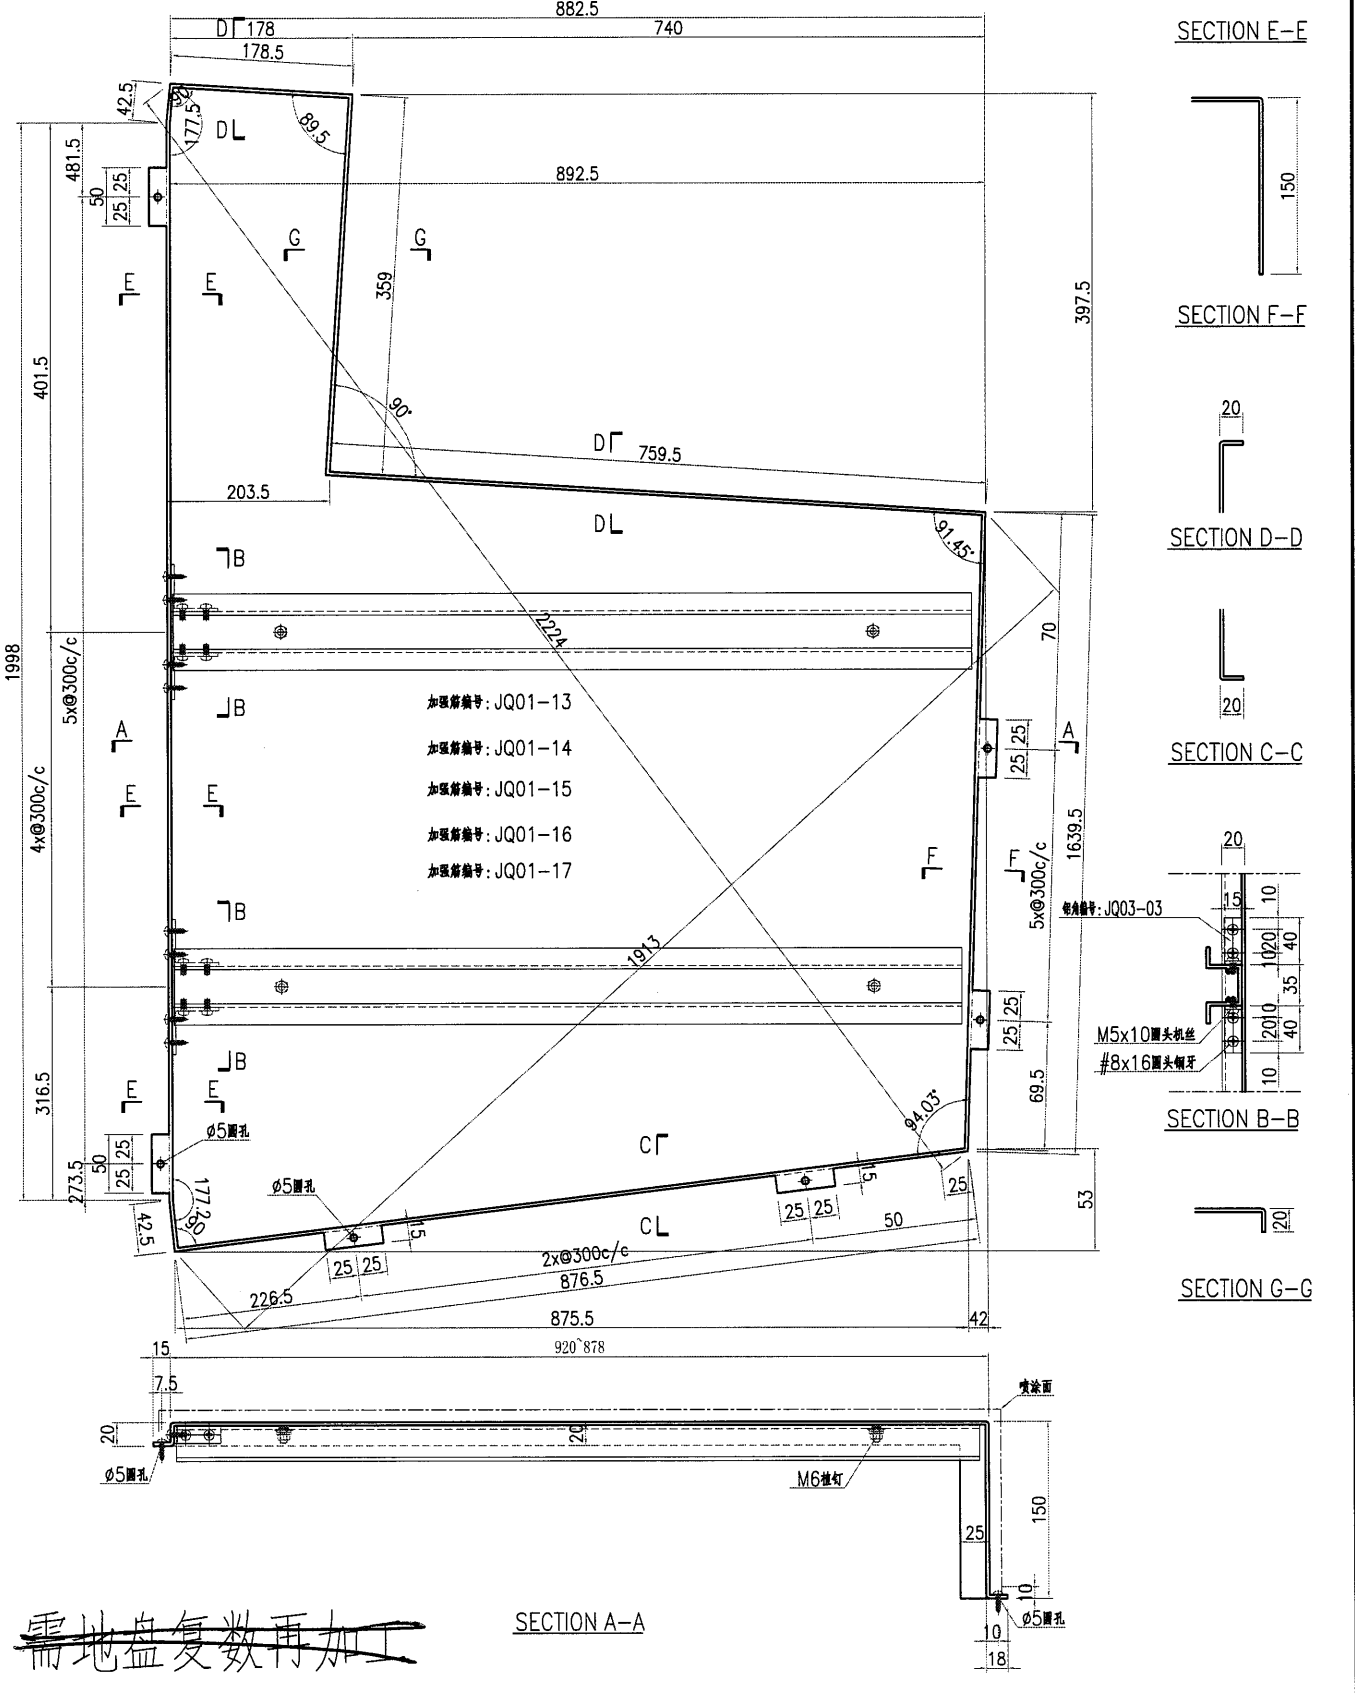


SECTION E-E

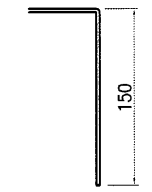


SECTION F-F

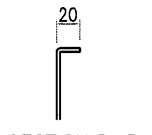

SECTION D-D

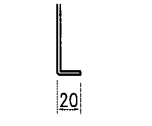

SECTION C-C

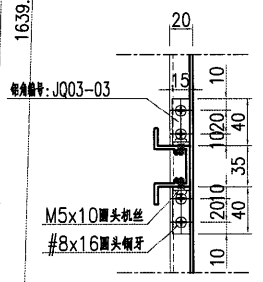

SECTION B-B



SECTION G-G

SECTION A-A



~~需地盤复数再加工~~

名稱	鋁板加工圖	制圖	曾建平	2019-05-18	修改		
材料	3mm厚鋁板	復核			日期		
顏色	UCT28767 XL-3 深灰色	批准			圖號	J836-WW1-LB75	


美特鋁質 有限公司
MIDI Aluminium Fabricator Ltd.

工程號 J836 地盤 日出康城


产品编号	L(MM)	数量	A	B	C	D	E	F	M
		1							

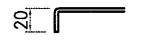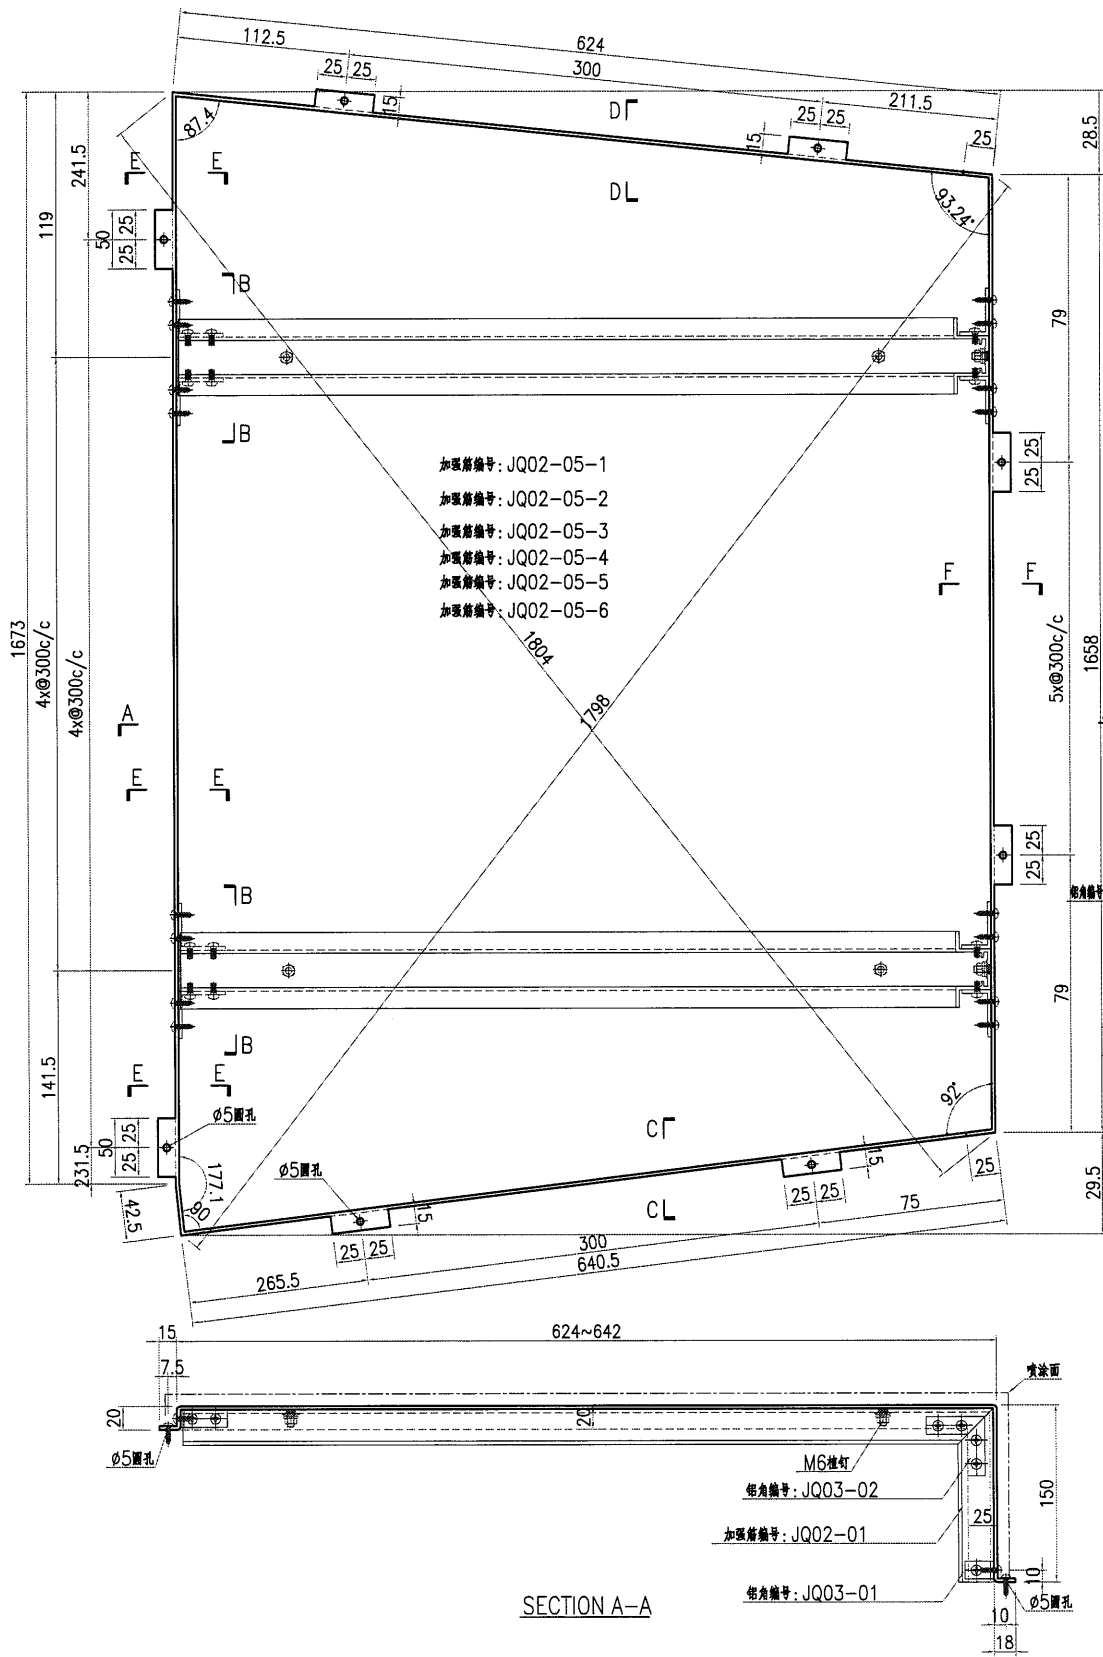


SECTION E-E

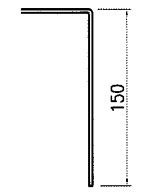


SECTION F-F

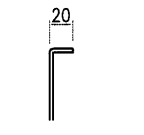

SECTION D-D

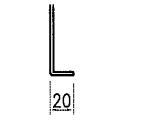

SECTION C-C

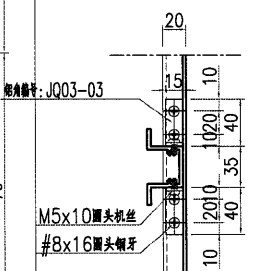

SECTION B-B

- 加強筋編號: JQ02-05-1
- 加強筋編號: JQ02-05-2
- 加強筋編號: JQ02-05-3
- 加強筋編號: JQ02-05-4
- 加強筋編號: JQ02-05-5
- 加強筋編號: JQ02-05-6

SECTION A-A

名稱	鋁板加工圖	制圖	曾建平	2019-05-18	修改		
材料	3mm厚鋁板	復核			日期		
顏色	UCT28767 XL-3 深灰色	批准			圖號	J836-WW1-LB75c	



23

EG-DWG3

美特鋁質 有限公司
MIDI Aluminium Fabricator Ltd.

产品编号	L(MM)	数量	A	B	C	D	E	F	M
		1							

工程號 J836 地盤 日出康城

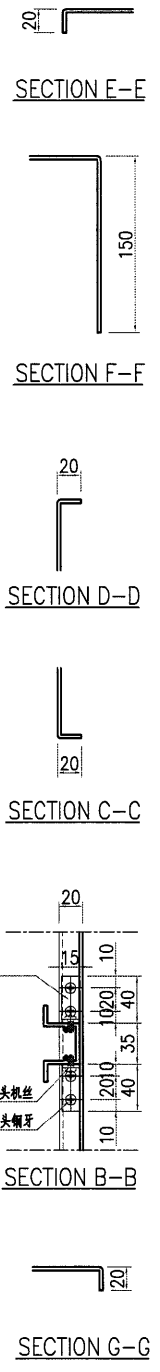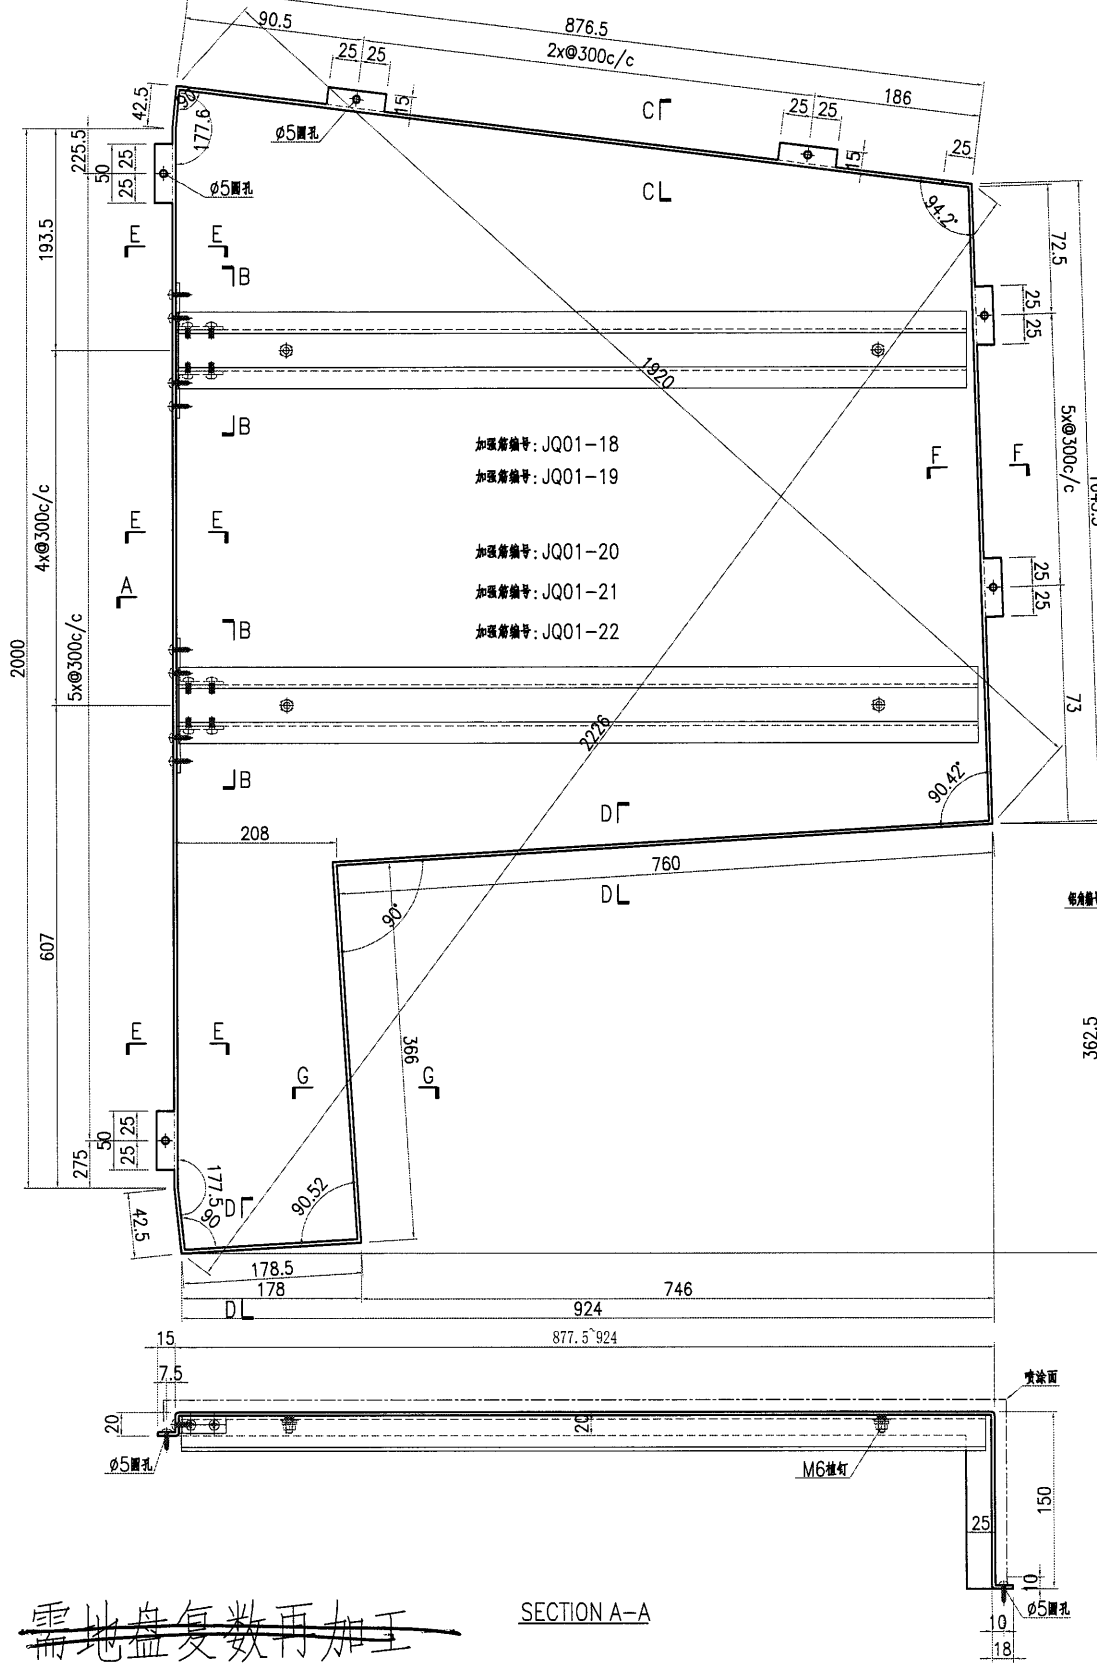

~~需地盤复数再加工~~



名稱	鋁板加工圖	制圖	曾建平	2019-05-18	修改		
材料	3mm厚鋁板	復核			日期		
顏色	UCT28767 XL-3 深灰色	批准			圖號	J836-WW1-LB76	




美特鋁質 有限公司
MIDI Aluminium Fabricator Ltd.


产品编号	L(MM)	数量	A	B	C	D	E	F	M
		1							

工程號	J836	地盤	日出康城
-----	------	----	------

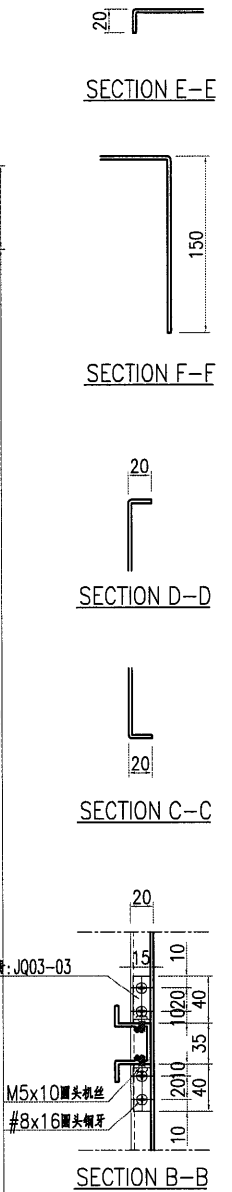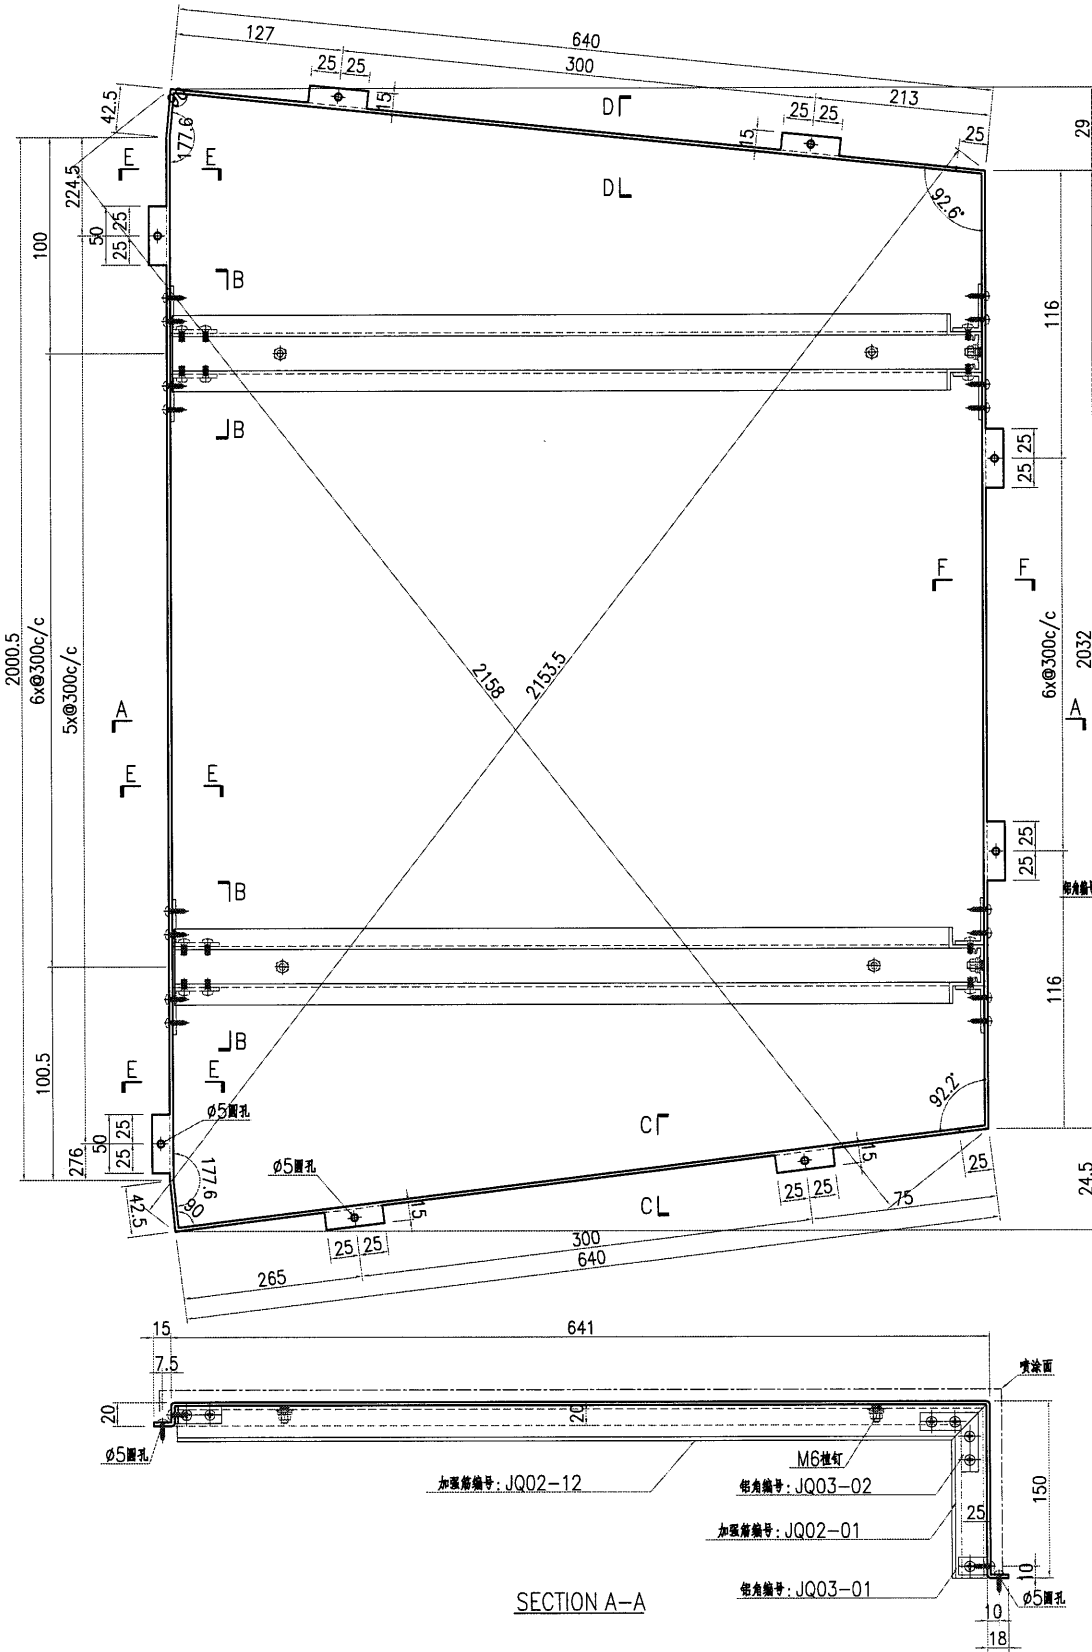

名稱	鋁板加工圖	制圖	曾建平	2019-05-18	修改			
材料	3mm厚鋁板	復核			日期			
顏色	UCT28767 XL-3 深灰色	批准			圖號	J836-WW1-LB77a		

 美特鋁質 有限公司 MIDI Aluminium Fabricator Ltd.	产品编号	L(MM)	数量	A	B	C	D	E	F	M	
			1								
工程號	J836	地盤	日出康城								

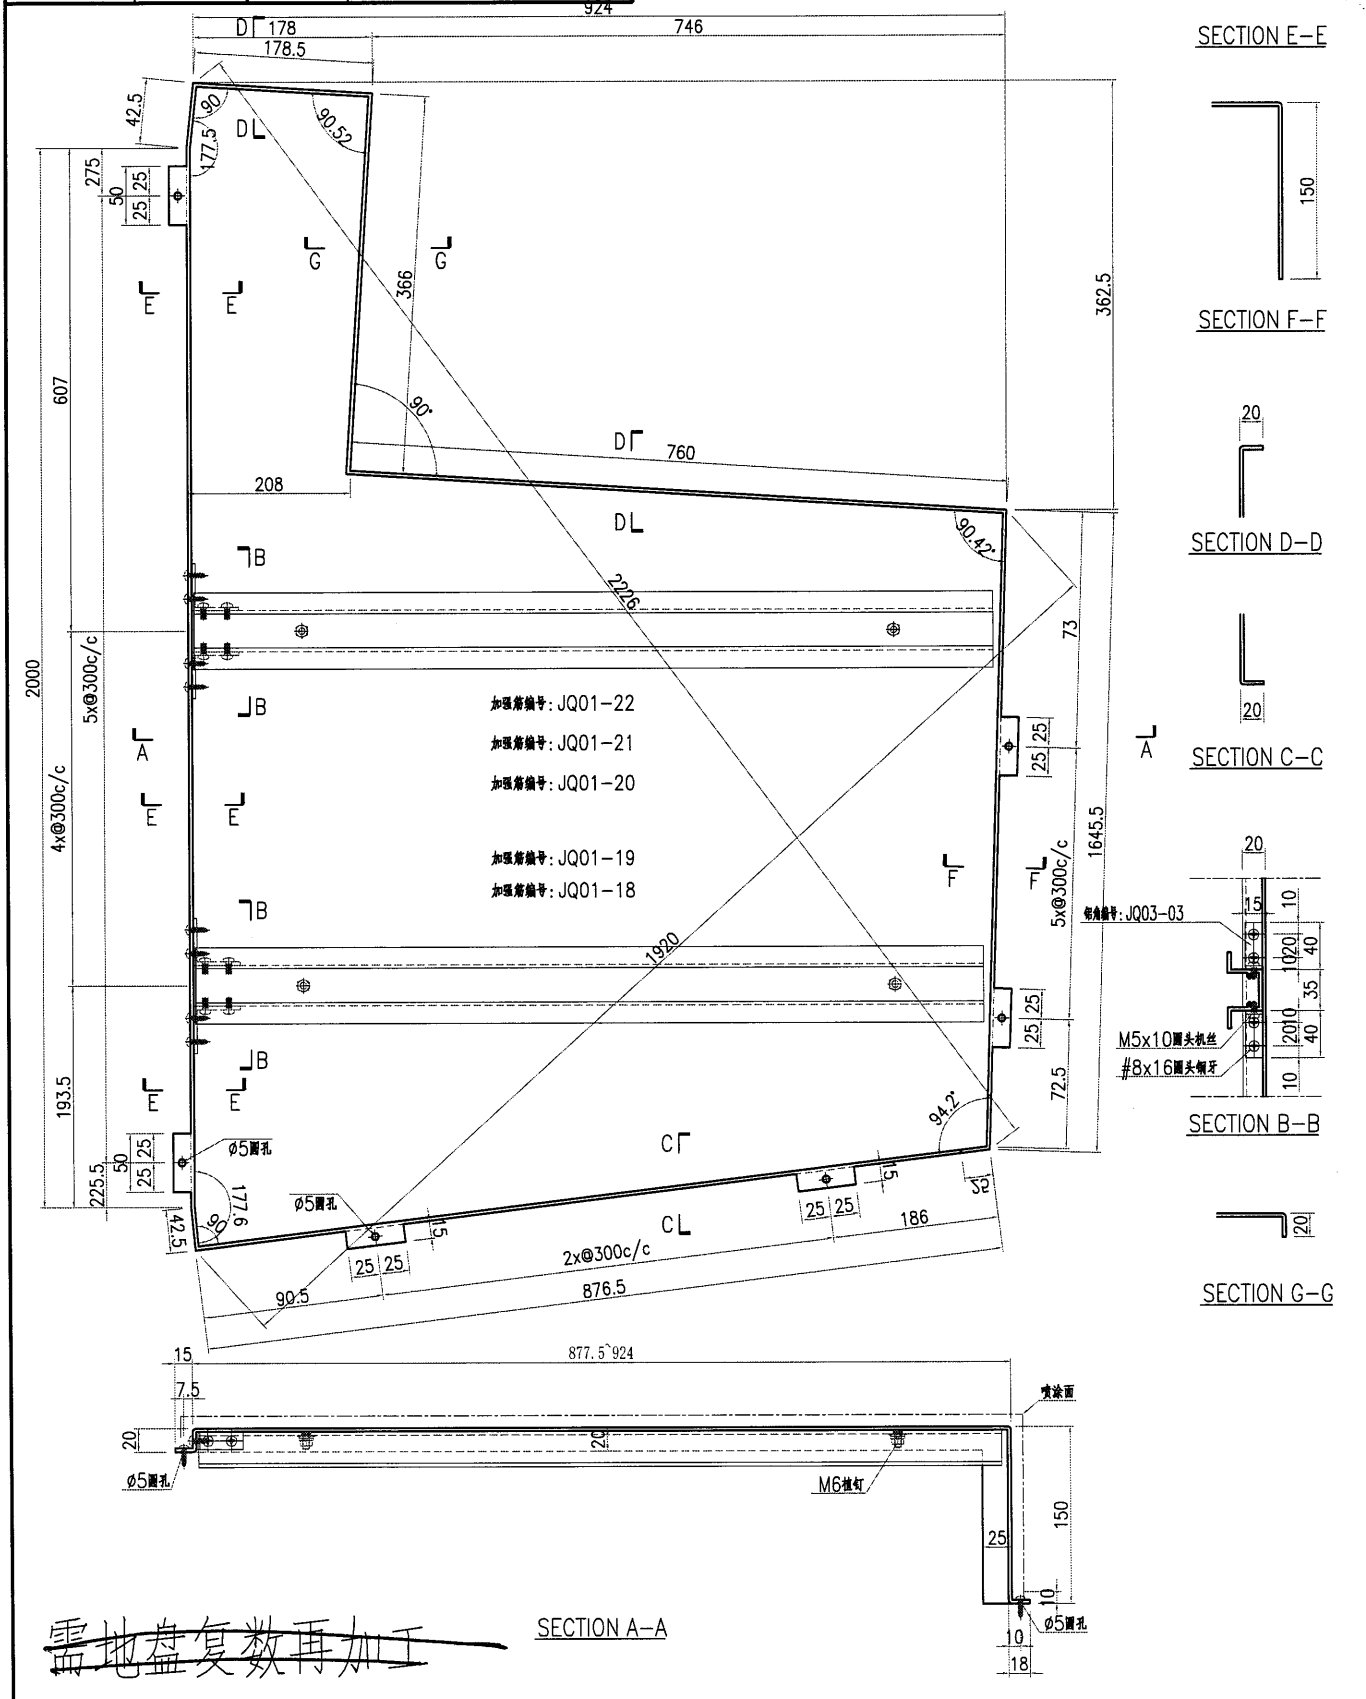

名稱	鋁板加工圖	制圖	曾建平	2019-05-18	修改		
材料	3mm厚鋁板	復核			日期		
顏色	UCT28767 XL-3 深灰色	批准			圖號	J836-WW1-LB78	

29


EG-DWG3



美特鋁質有限公司
MIDI Aluminium Fabricator Ltd.

产品编号	L(MM)	数量	A	B	C	D	E	F	M
		1							

工程號	J836	地盤	日出康城
-----	------	----	------

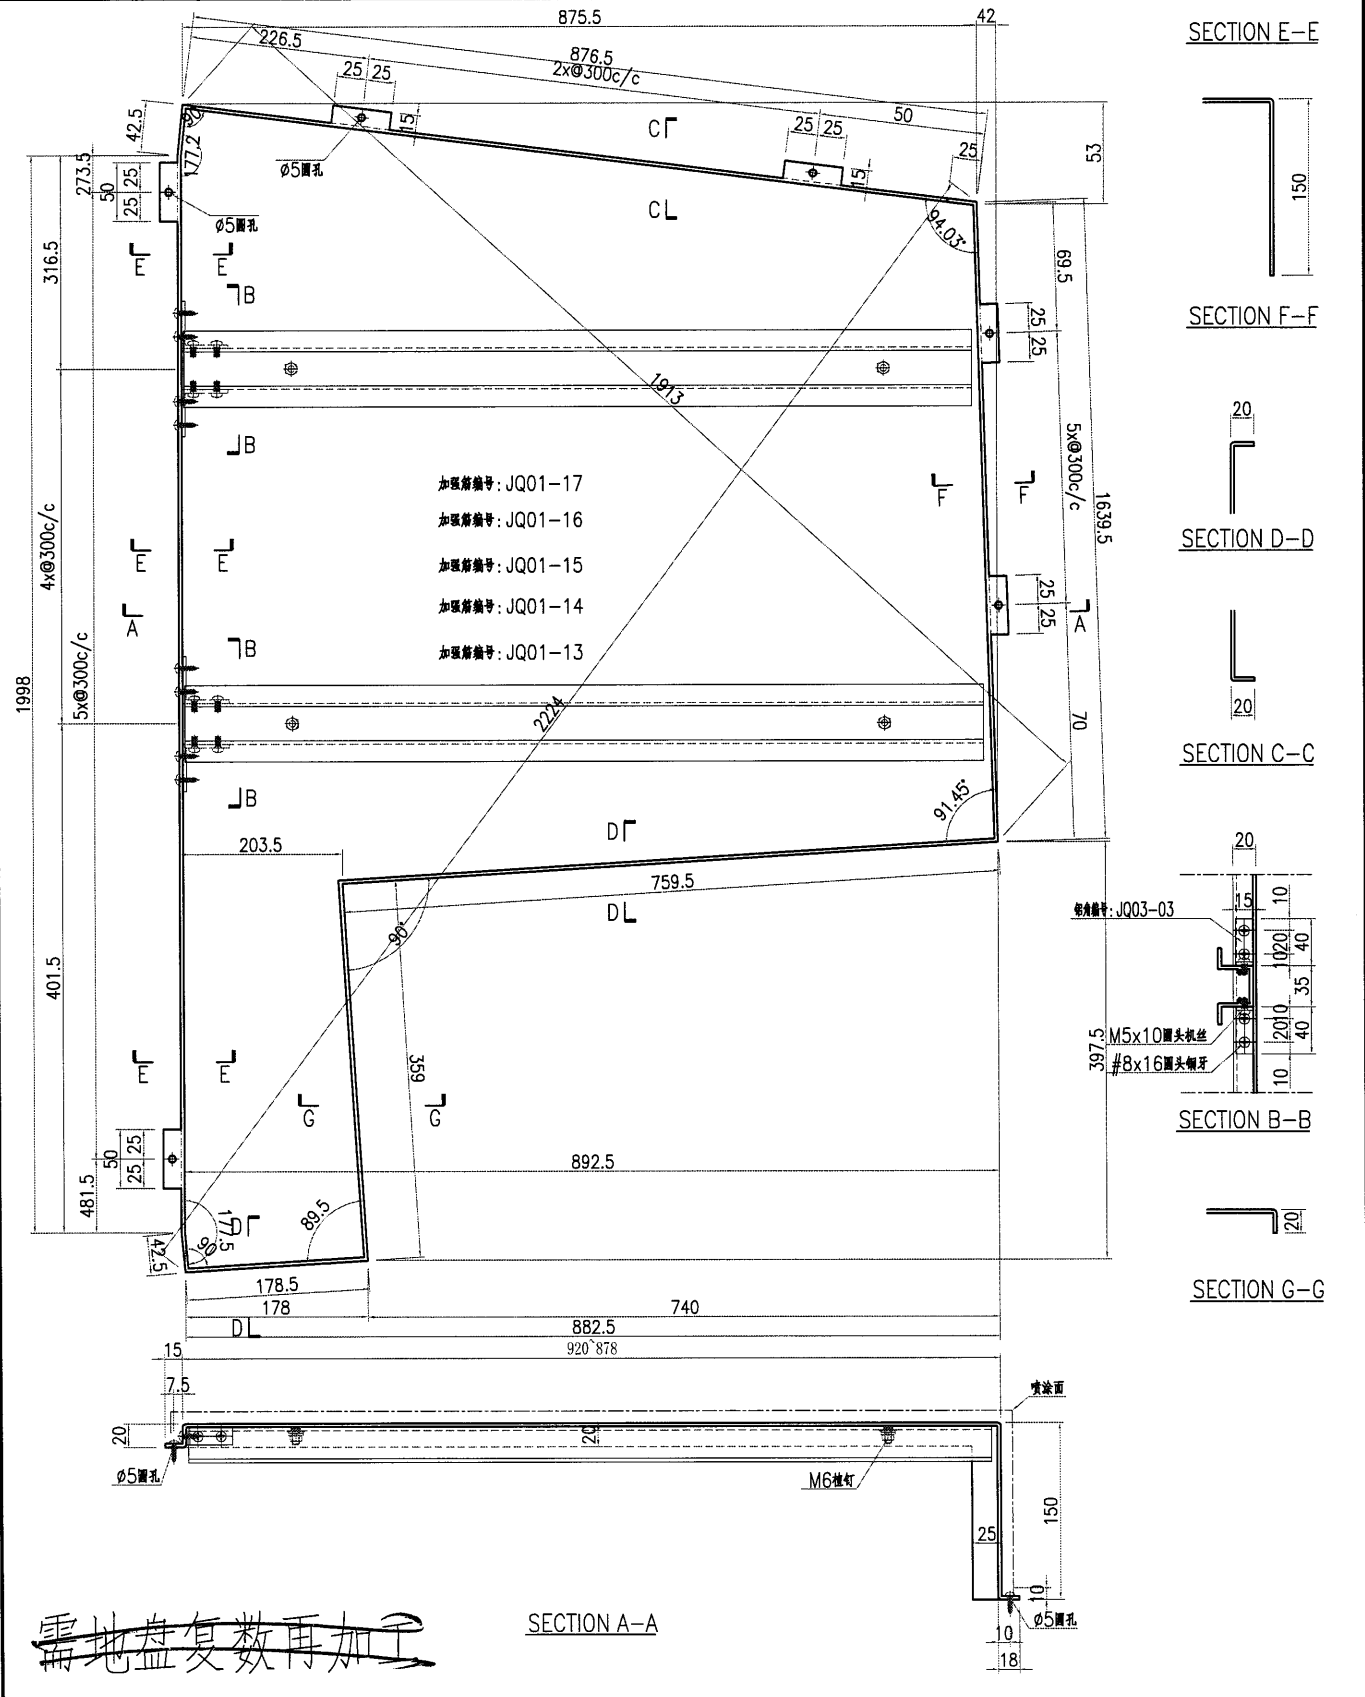


名稱	鋁板加工圖	制圖	曾建平	2019-05-18	修改		
材料	3mm厚鋁板	復核			日期		
顏色	UCT28767 XL-3 深灰色	批准			圖號	J836-WW1-LB79	

31

EG-DWG3

 美特鋁質 有限公司 MIDI Aluminium Fabricator Ltd.			
工程號	J836	地盤	日出康城

产品编号	L(MM)	数量	A	B	C	D	E	F	M
		1							

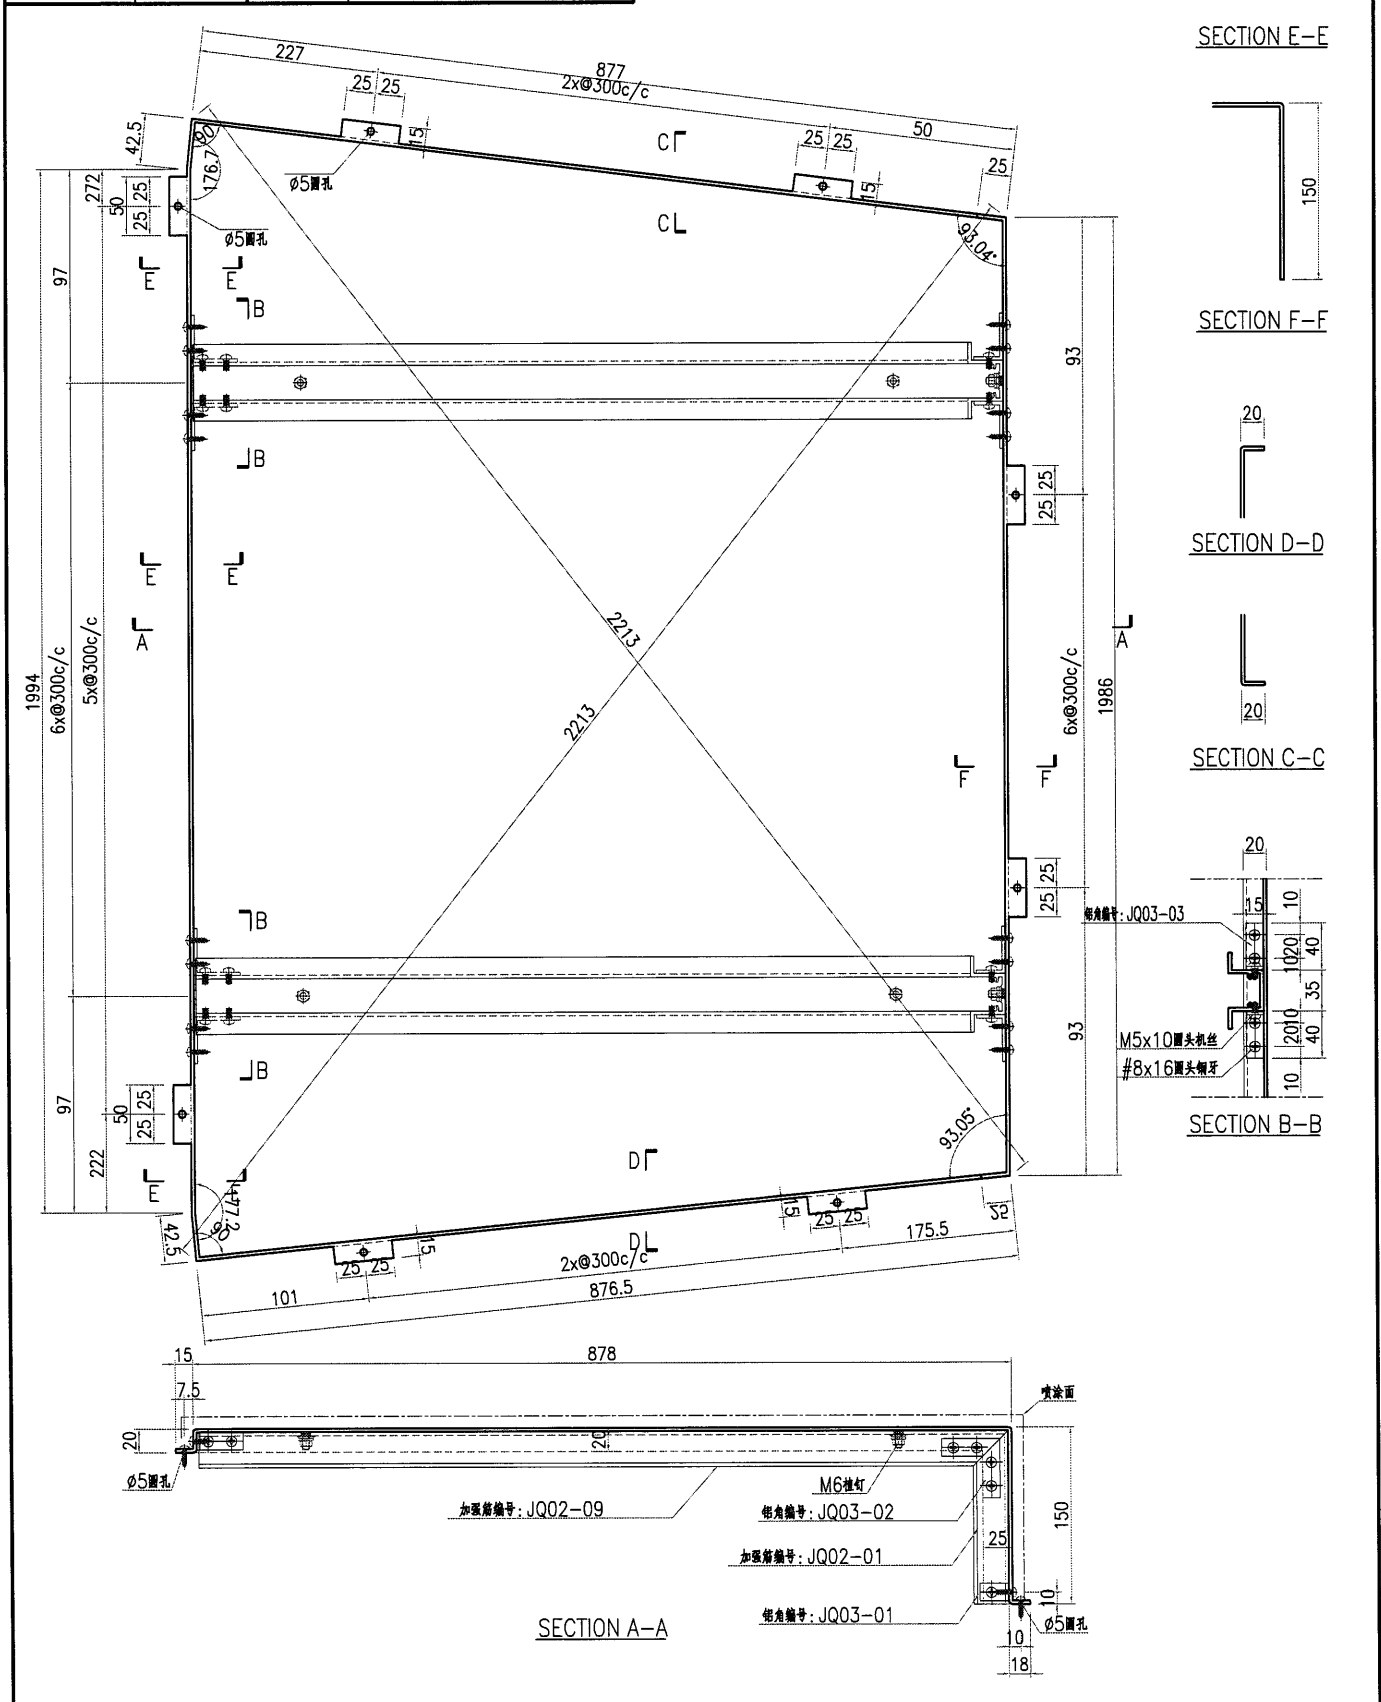

名稱	鋁板加工圖	制圖	曾建平	2019-05-18	修改			
材料	3mm厚鋁板	復核			日期			
顏色	UCT28767 XL-3 深灰色	批准			圖號	J836-WW1-LB80		

32

EG-DWG3




美特鋁質有限公司
MIDI Aluminium Fabricator Ltd.

产品编号	L(MM)	数量	A	B	C	D	E	F	M
		1							


工程號	J836	地盤	日出康城
-----	------	----	------



SECTION E-E

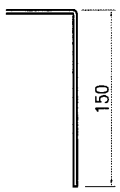


SECTION F-F

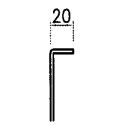



SECTION D-D



SECTION C-C

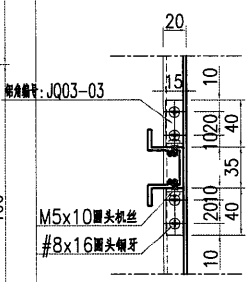

SECTION B-B

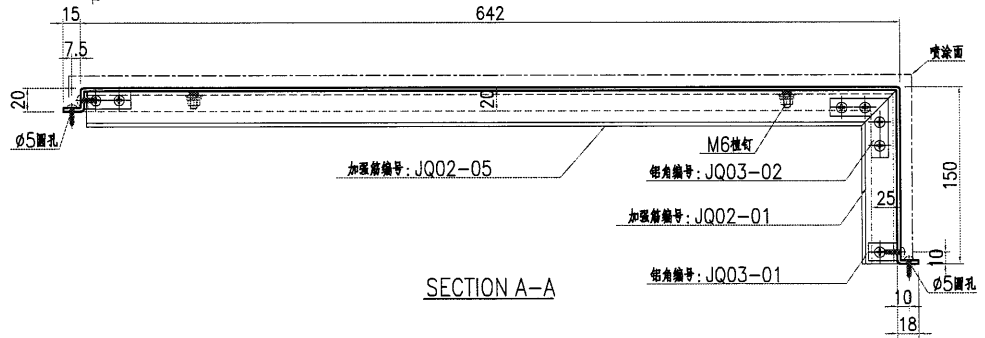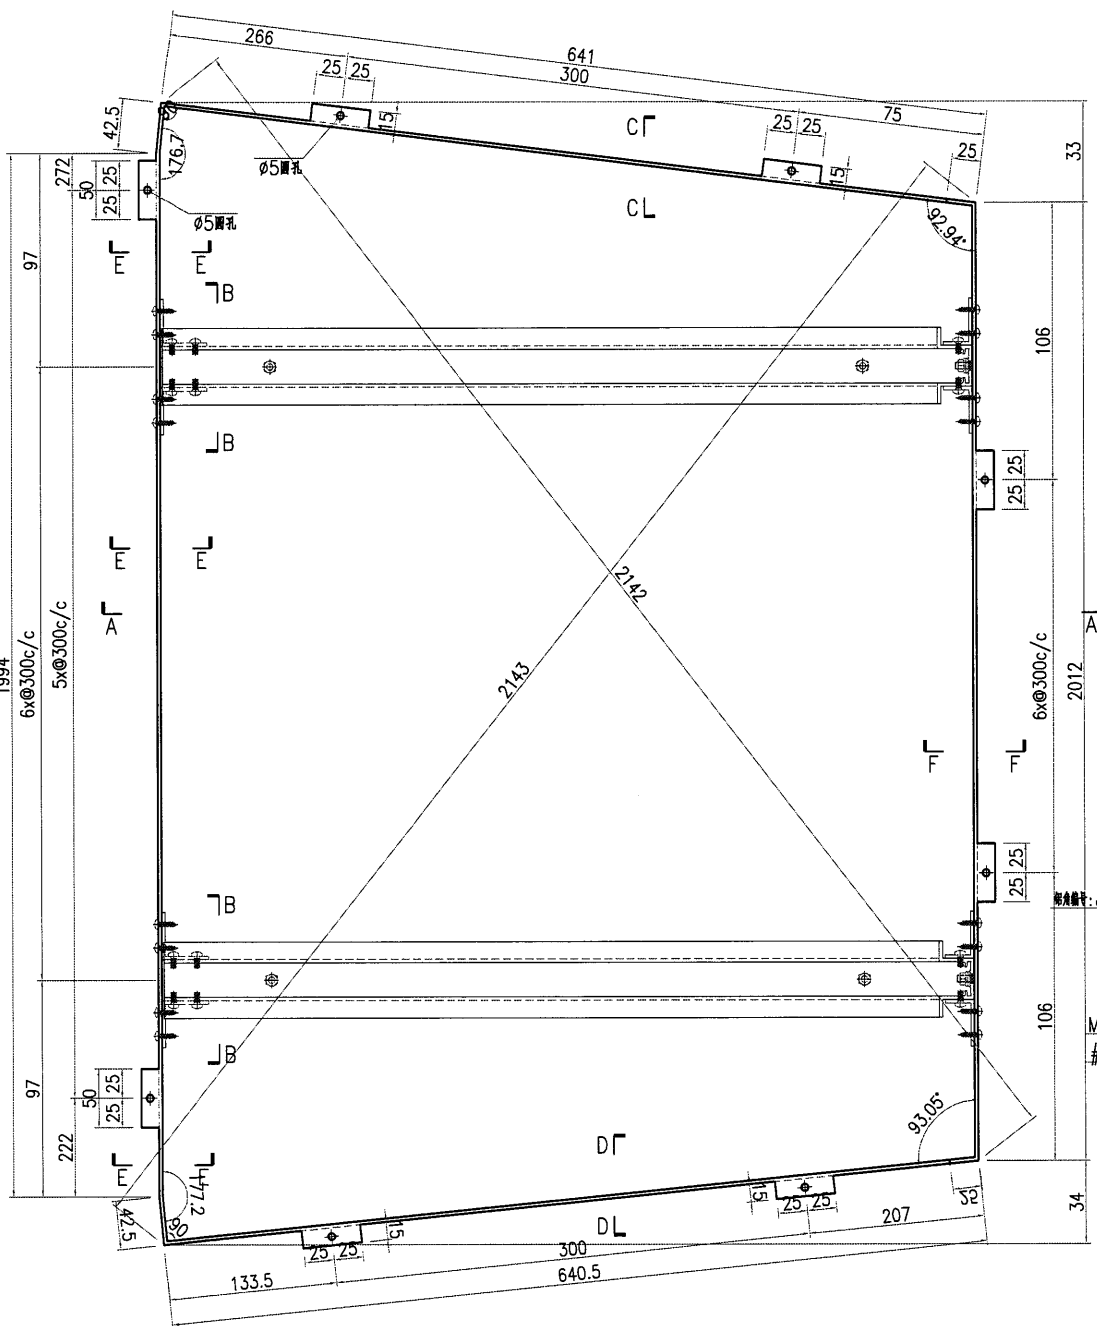

SECTION A-A


名稱	鋁板加工圖	制圖	曾建平	2019-05-18	修改		
材料	3mm厚鋁板	復核			日期		
顏色	UCT28767 XL-3 深灰色	批准			圖號	J836-WW1-LB80c	



美特鋁質有限公司
MIDI Aluminium Fabricator Ltd.

产品编号	L(MM)	数量	A	B	C	D	E	F	M
		1							

工程號	J836	地盤	日出康城
-----	------	----	------

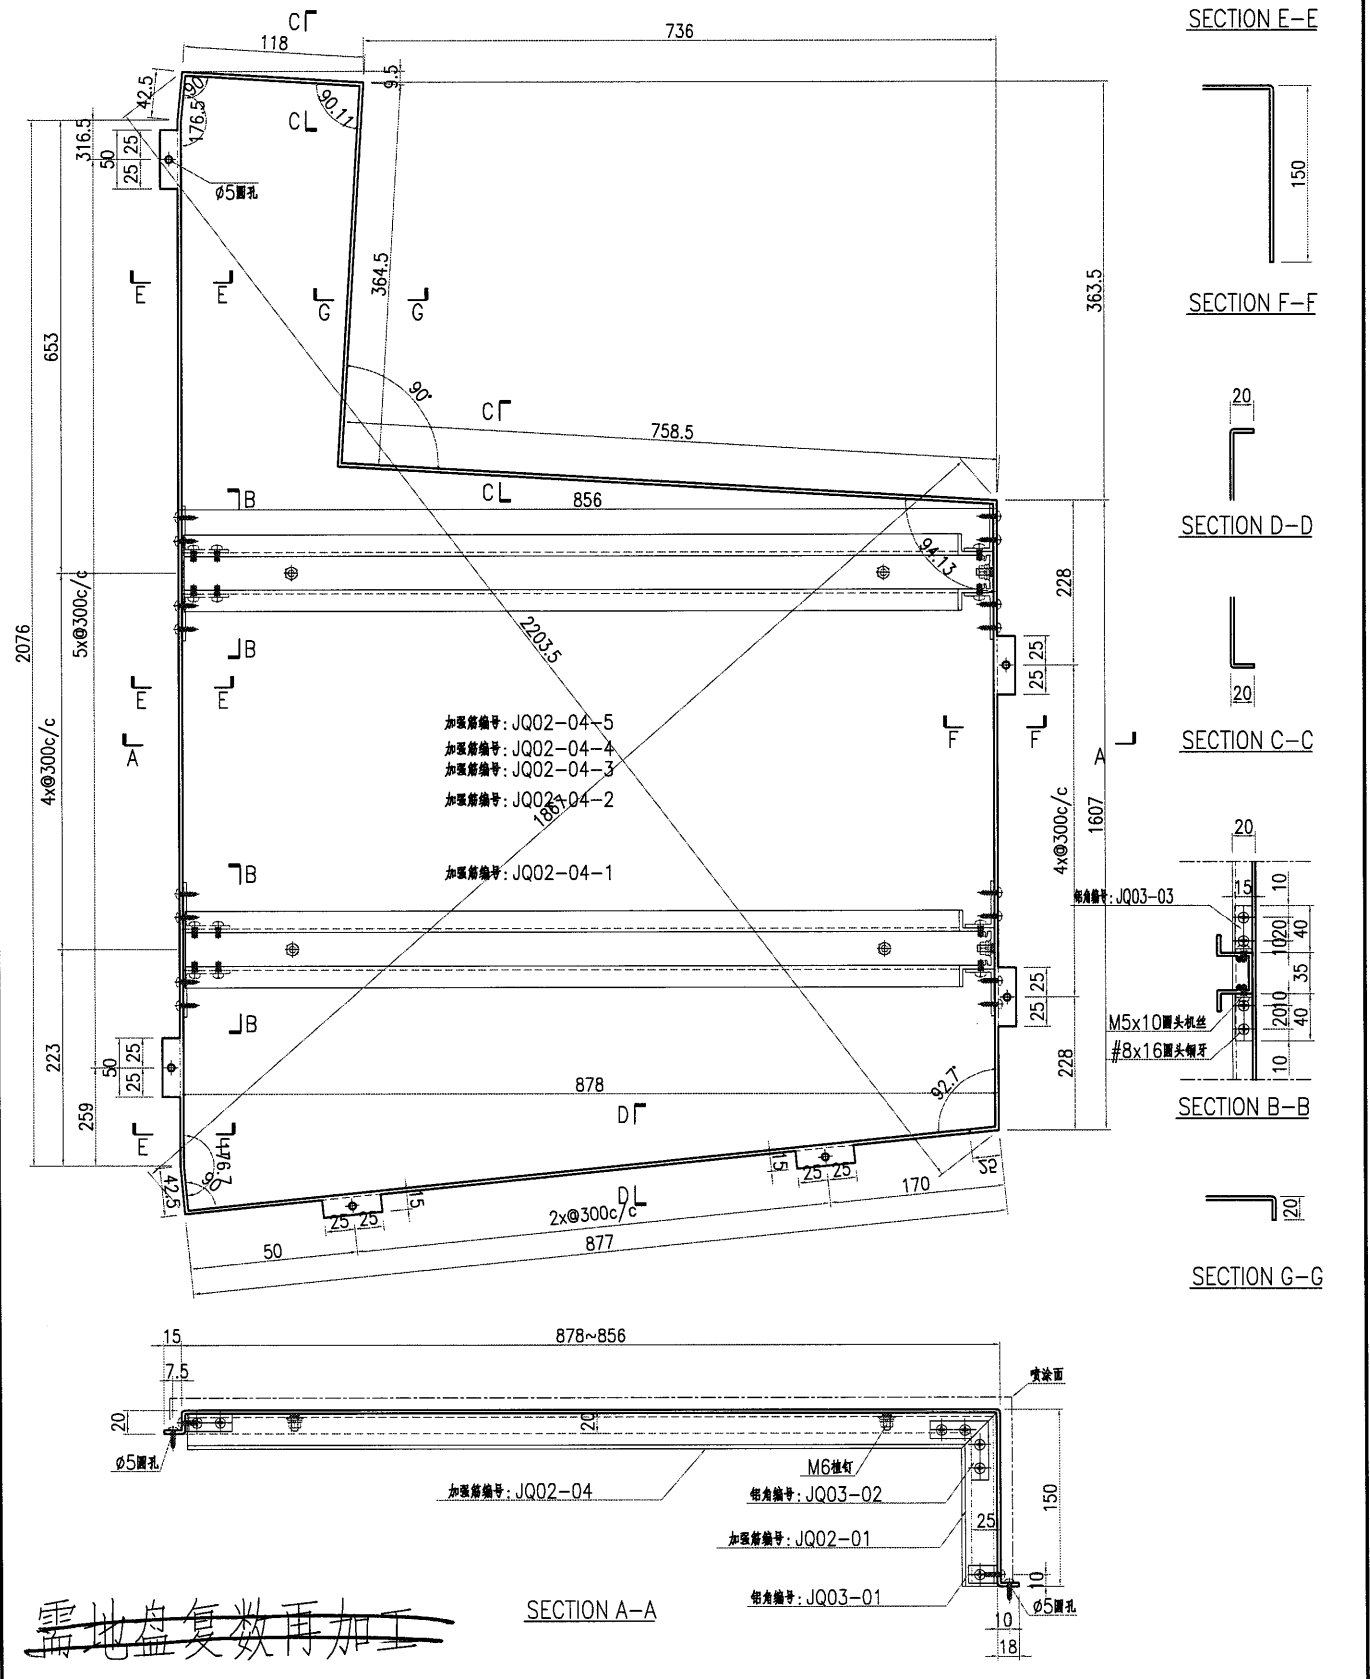


名稱	鋁板加工圖	制圖	曾建平	2019-05-18	修改			
材料	3mm厚鋁板	復核			日期			
顏色	UCT28767 XL-3 深灰色	批准			圖號	J836-WW1-LB81		




美特鋁質有限公司
MIDI Aluminium Fabricator Ltd.

产品编号	L(MM)	数量	A	B	C	D	E	F	M
		1							


工程號	J836	地盤	日出康城
-----	------	----	------

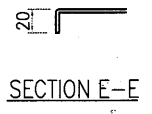


SECTION E-E

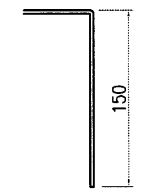


SECTION F-F

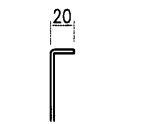


SECTION D-D

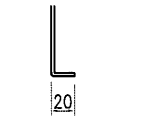


SECTION C-C

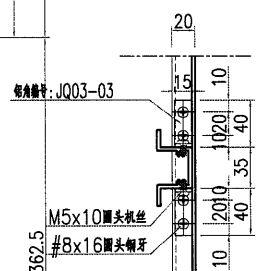

SECTION B-B

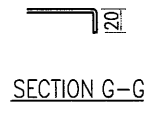

SECTION G-G

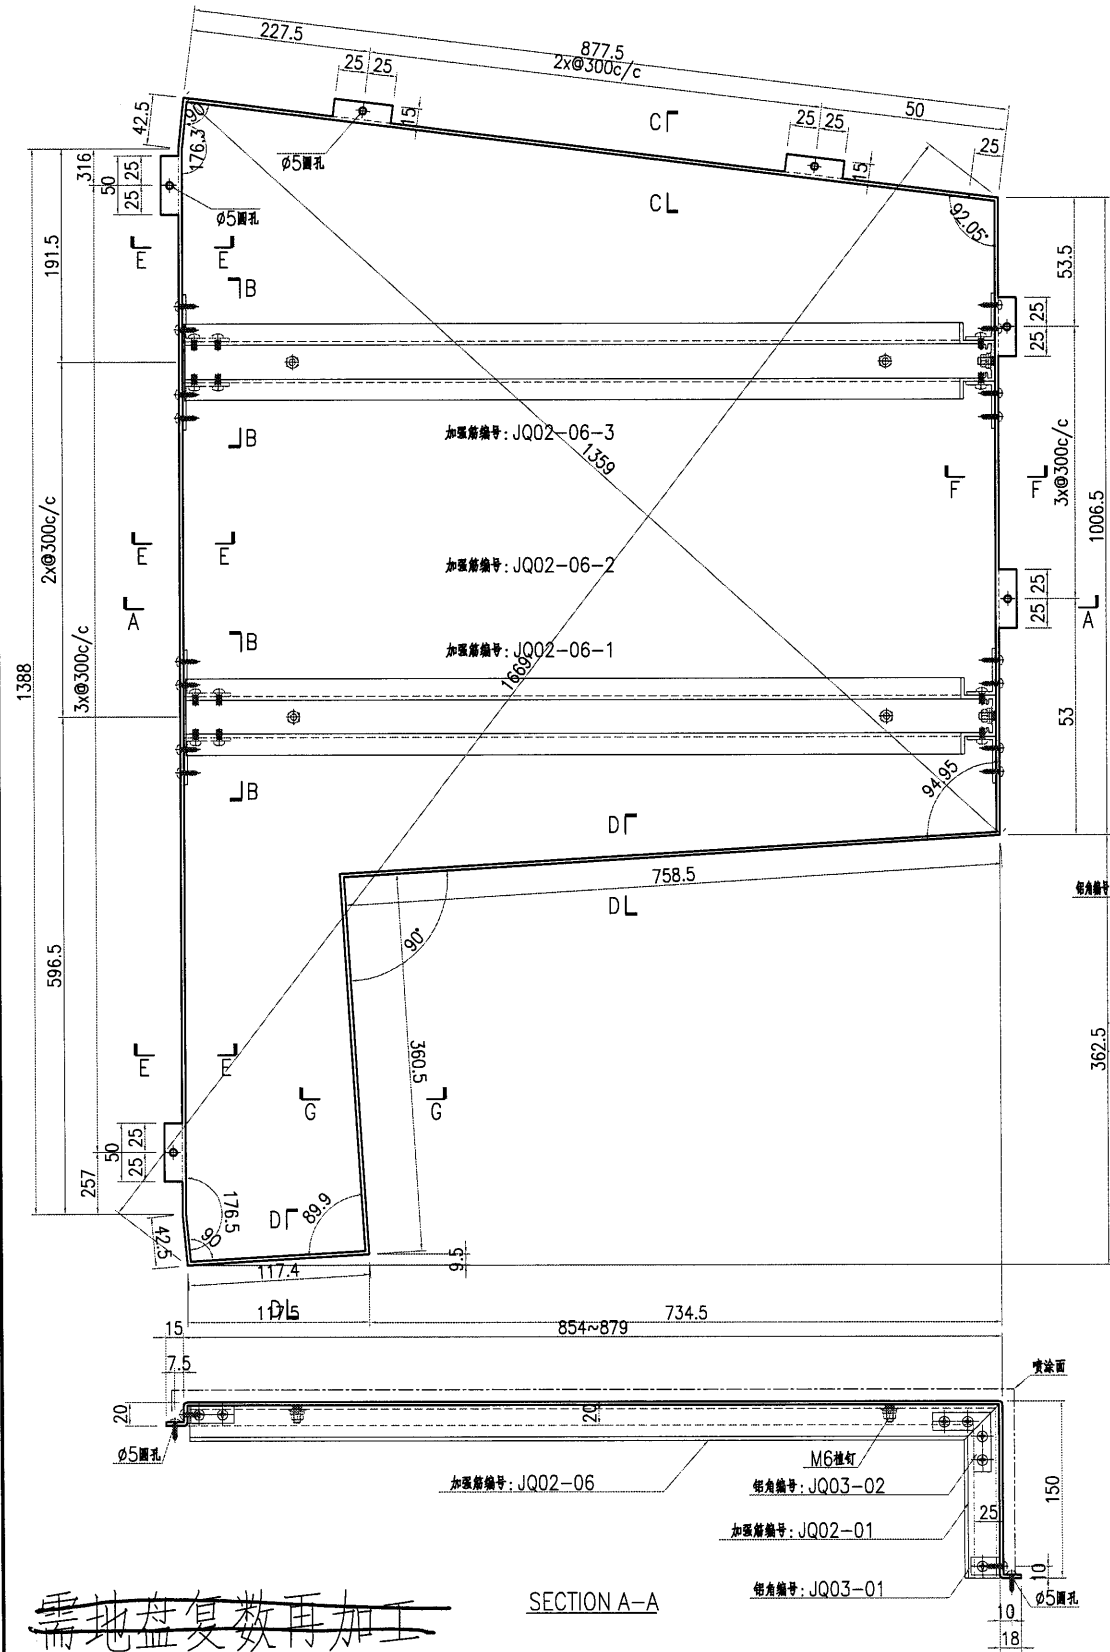

~~需地盤复数再加工~~

SECTION A-A


名稱	鋁板加工圖	制圖	曾建平	2019-05-18	修改			
材料	3mm厚鋁板	復核			日期			
顏色	UCT28767 XL-3 深灰色	批准			圖號	J836-WW1-LB82		






美特鋁質有限公司
MIDI Aluminium Fabricator Ltd.

产品编号	L(MM)	数量	A	B	C	D	E	F	M
		1							


工程號 J836 地盤 日出康城

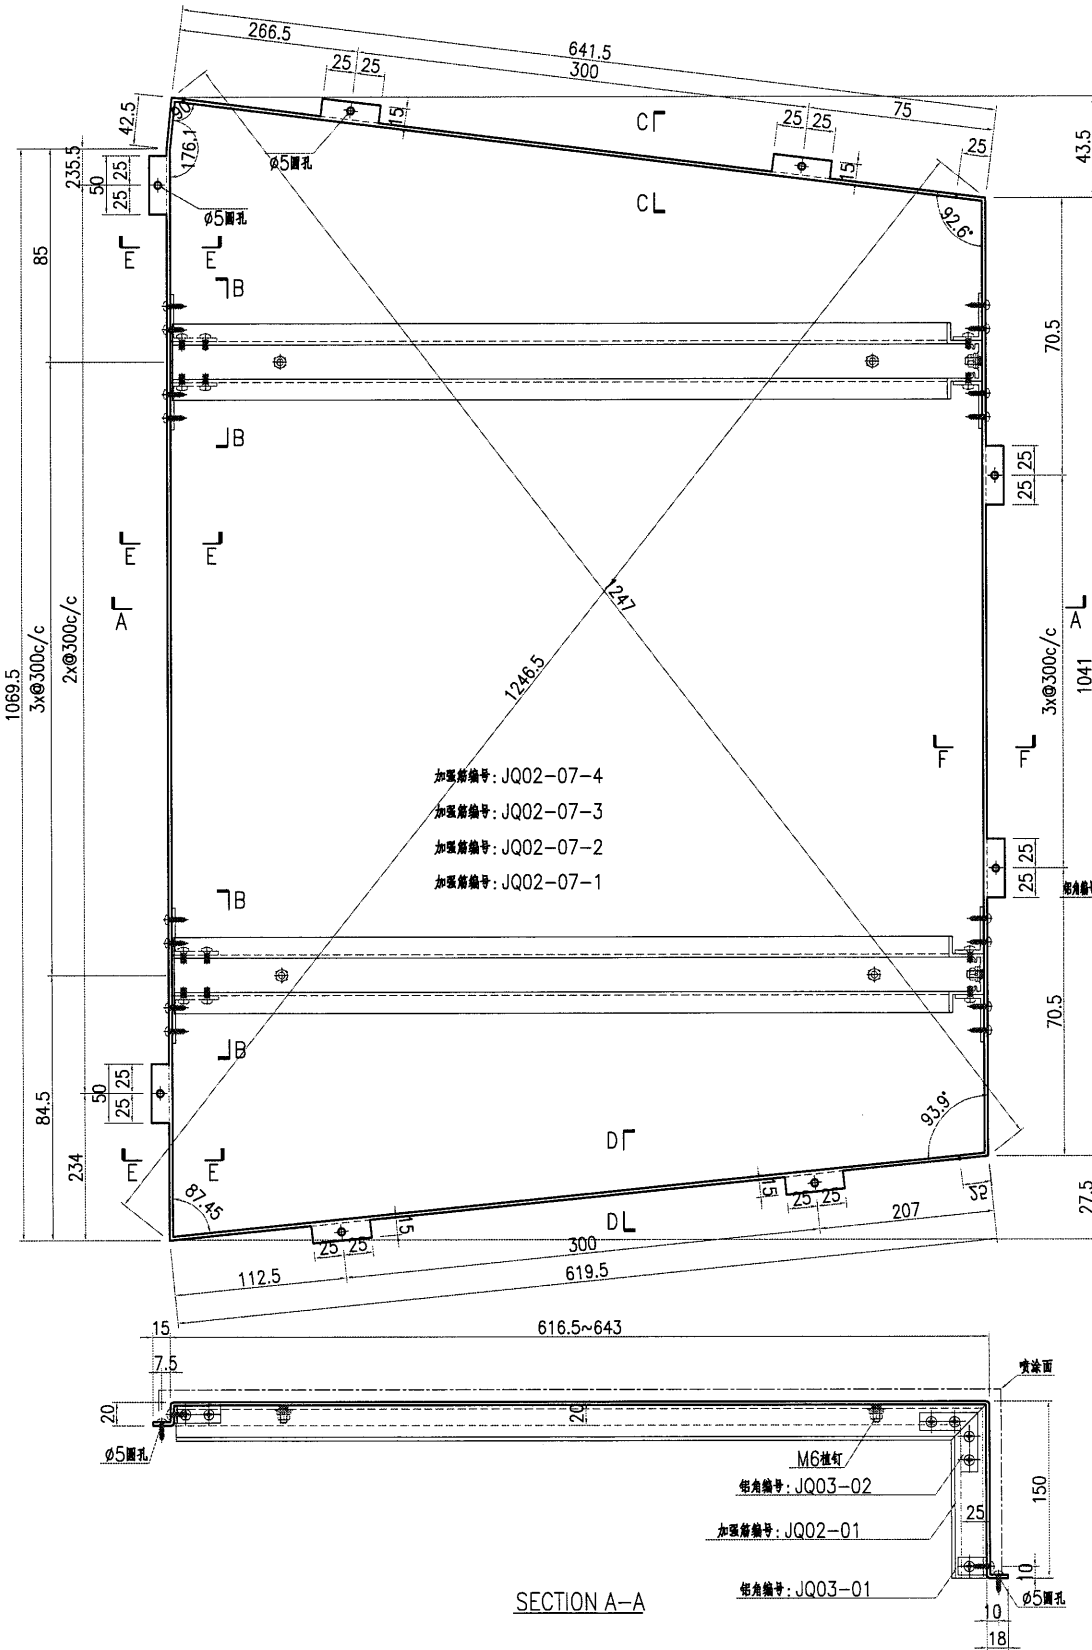


加強筋編號: JQ02-07-4
加強筋編號: JQ02-07-3
加強筋編號: JQ02-07-2
加強筋編號: JQ02-07-1

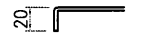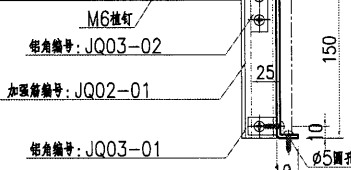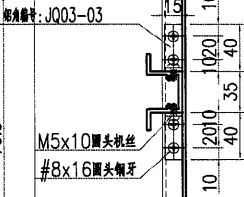


SECTION E-E

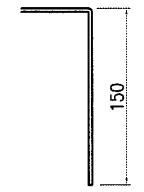


SECTION F-F

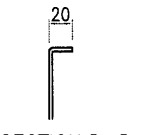

SECTION D-D

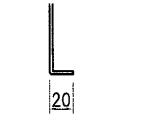

SECTION C-C

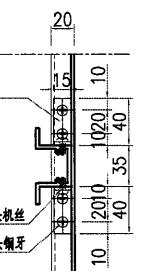


SECTION B-B

名稱	鋁板加工圖	制圖	曾建平	2019-05-18	修改			
材料	3mm厚鋁板	復核			日期			
顏色	UCT28767 XL-3 深灰色	批准			圖號	J836-WW1-LB82a		

美特鋁質 有限公司
MIDI Aluminium Fabricator Ltd.

工程號 J836 地盤 日出康城

产品编号	L(MM)	数量	A	B	C	D	E	F	M
		1							

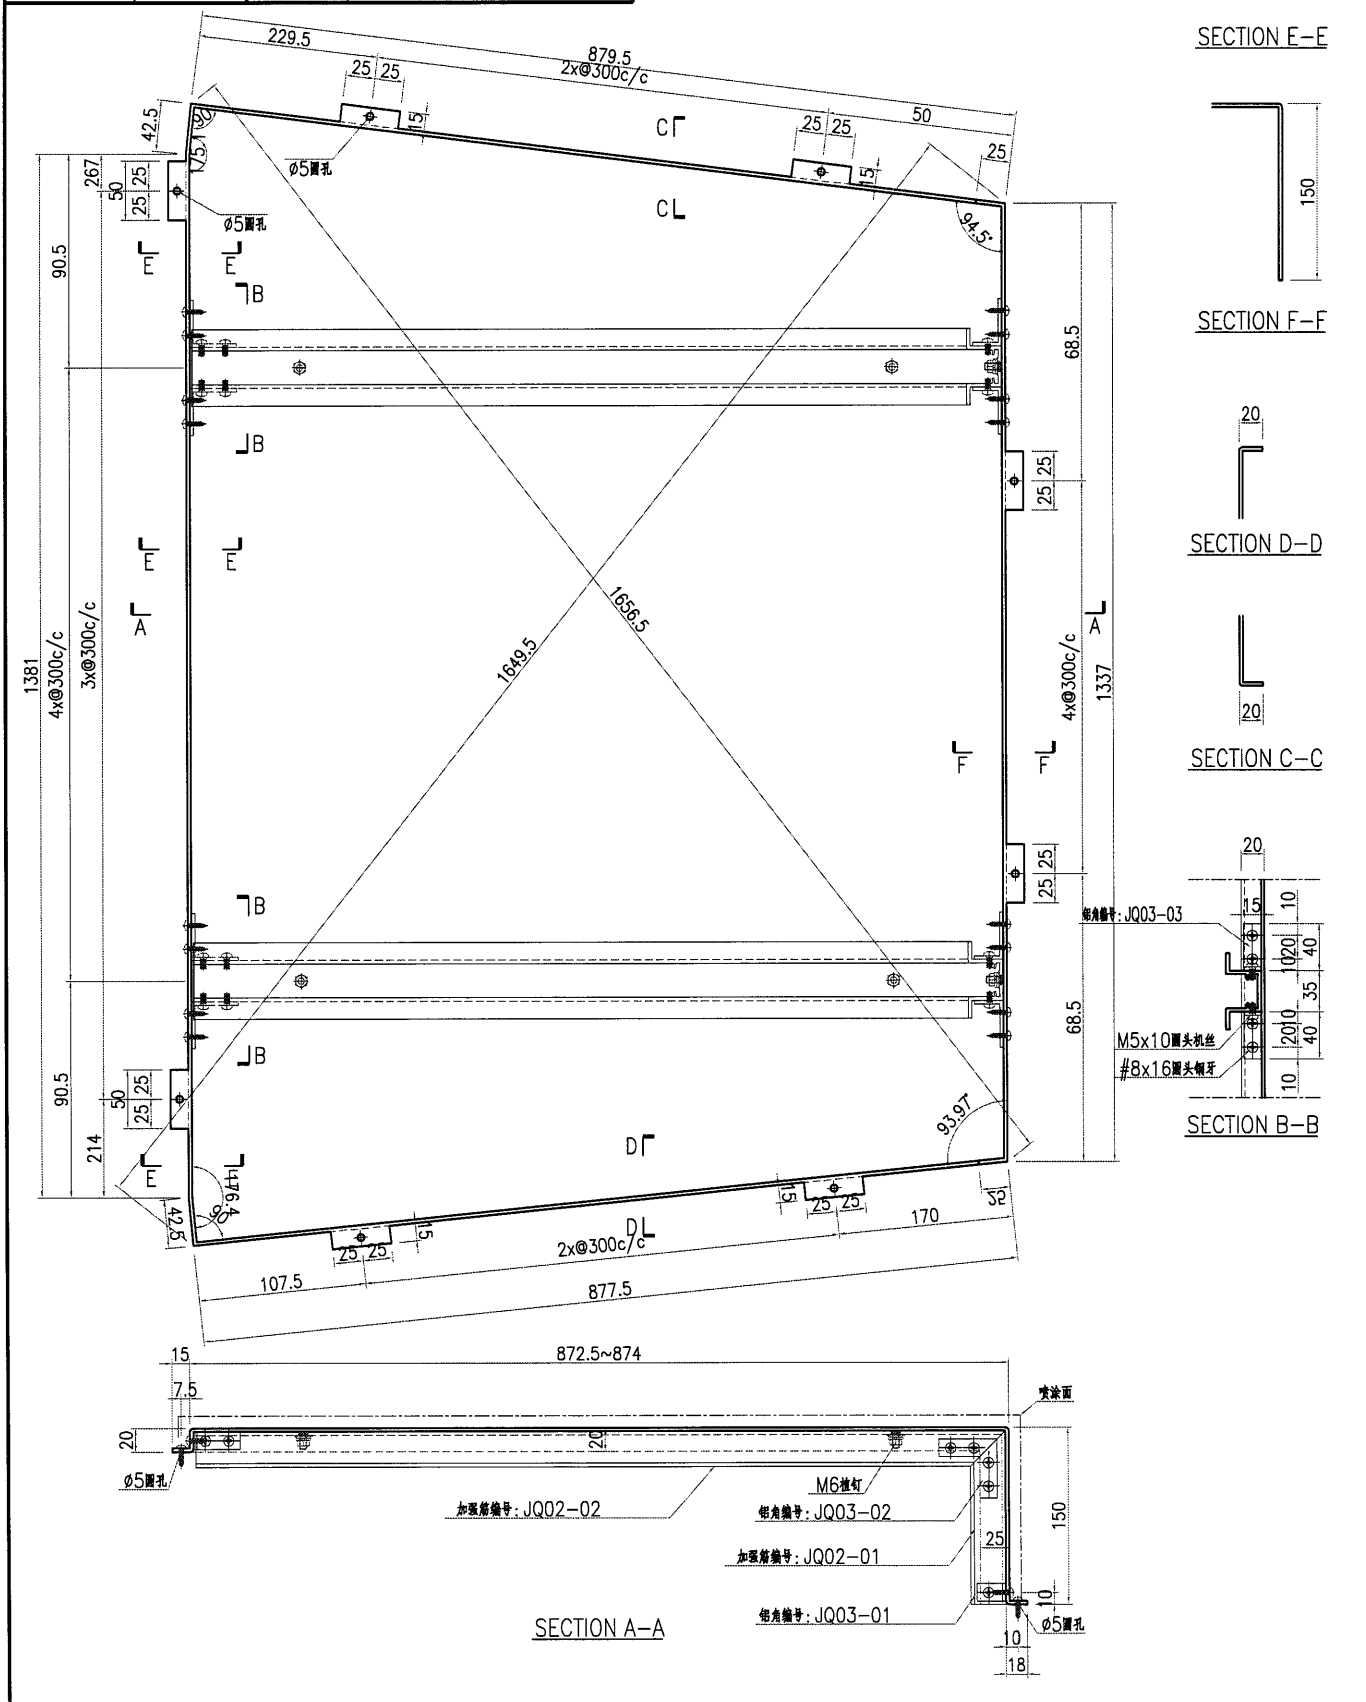

名稱	鋁板加工圖	制圖	曾建平	2019-05-18	修改			
材料	3mm厚鋁板	復核			日期			
顏色	UCT28767 XL-3 深灰色	批准			圖號	J836-WW1-LB83		




美特鋁質有限公司
MIDI Aluminium Fabricator Ltd.

产品编号	L(MM)	数量	A	B	C	D	E	F	M
		1							

工程號	J836	地盤	日出康城
-----	------	----	------



SECTION E-E

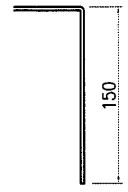


SECTION F-F




SECTION D-D



SECTION C-C

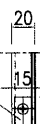

SECTION B-B

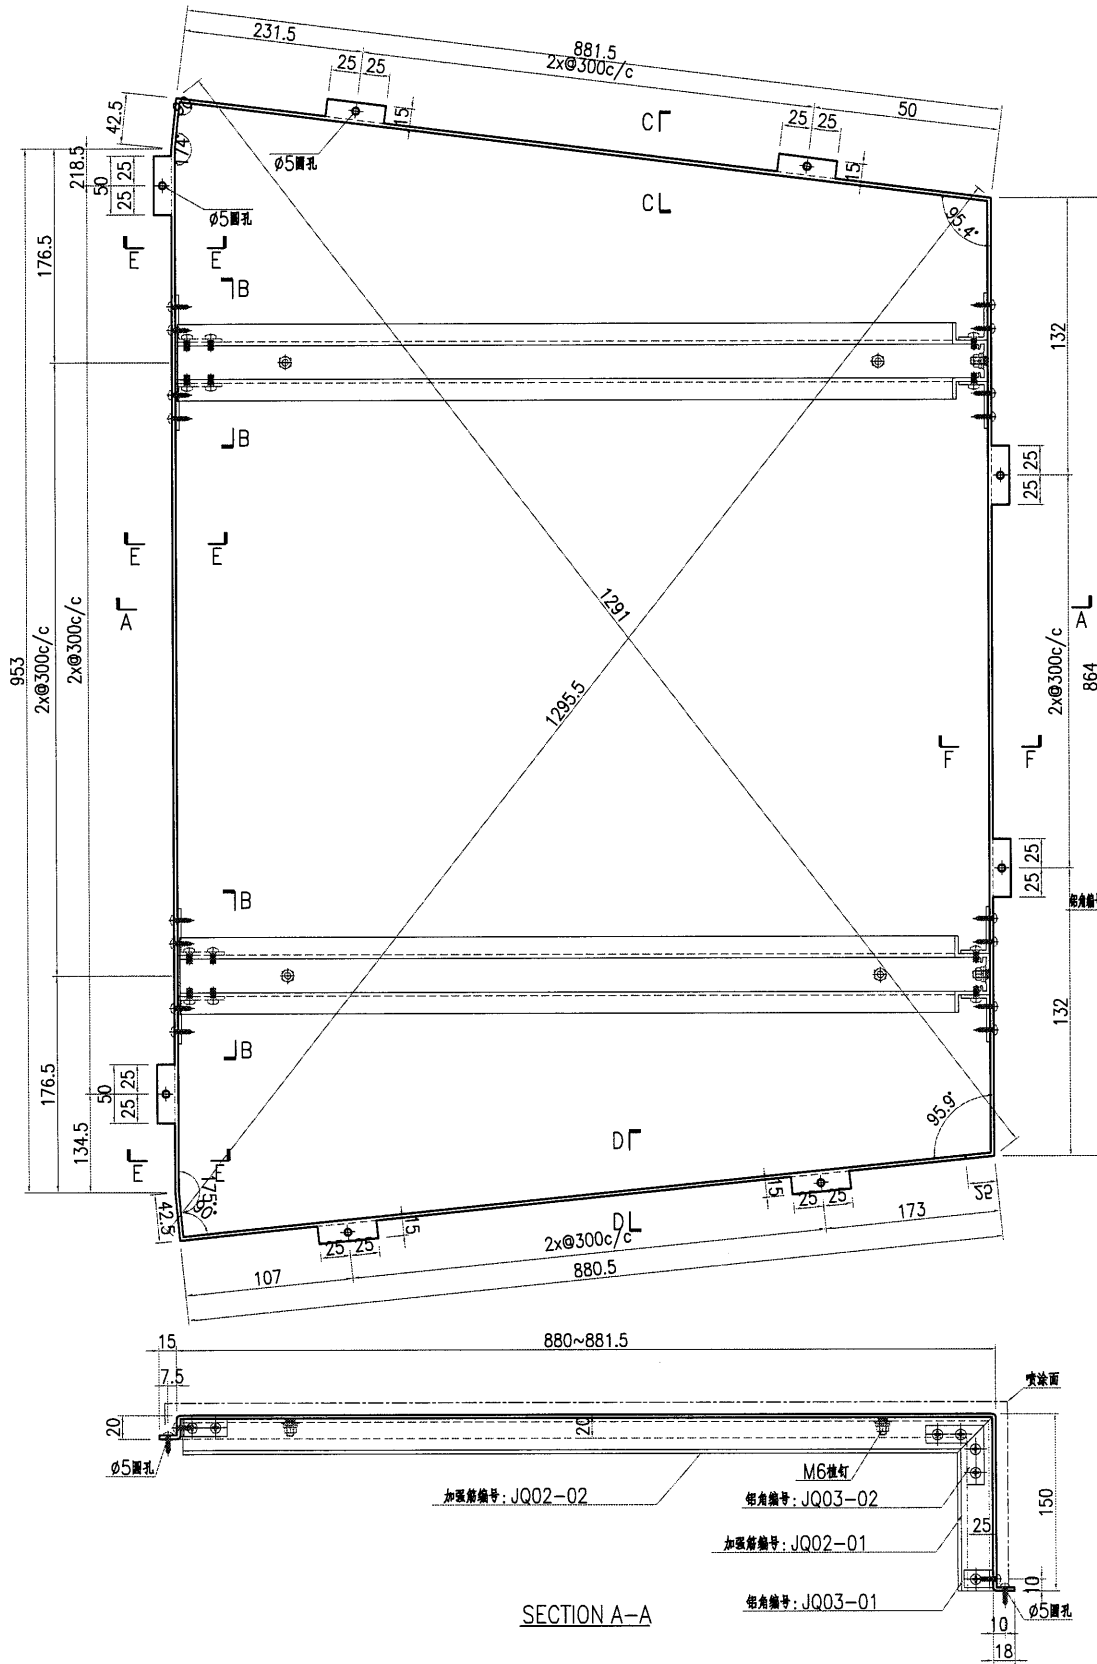


名稱	鋁板加工圖	制圖	曾建平	2019-05-18	修改			
材料	3mm厚鋁板	復核			日期			
顏色	UCT28767 XL-3 深灰色	批准			圖號	J836-WW1-LB85		


美特鋁質有限公司
MIDI Aluminium Fabricator Ltd.

产品编号	L(MM)	数量	A	B	C	D	E	F	M
		1							

工程號 J836 地盤 日出康城

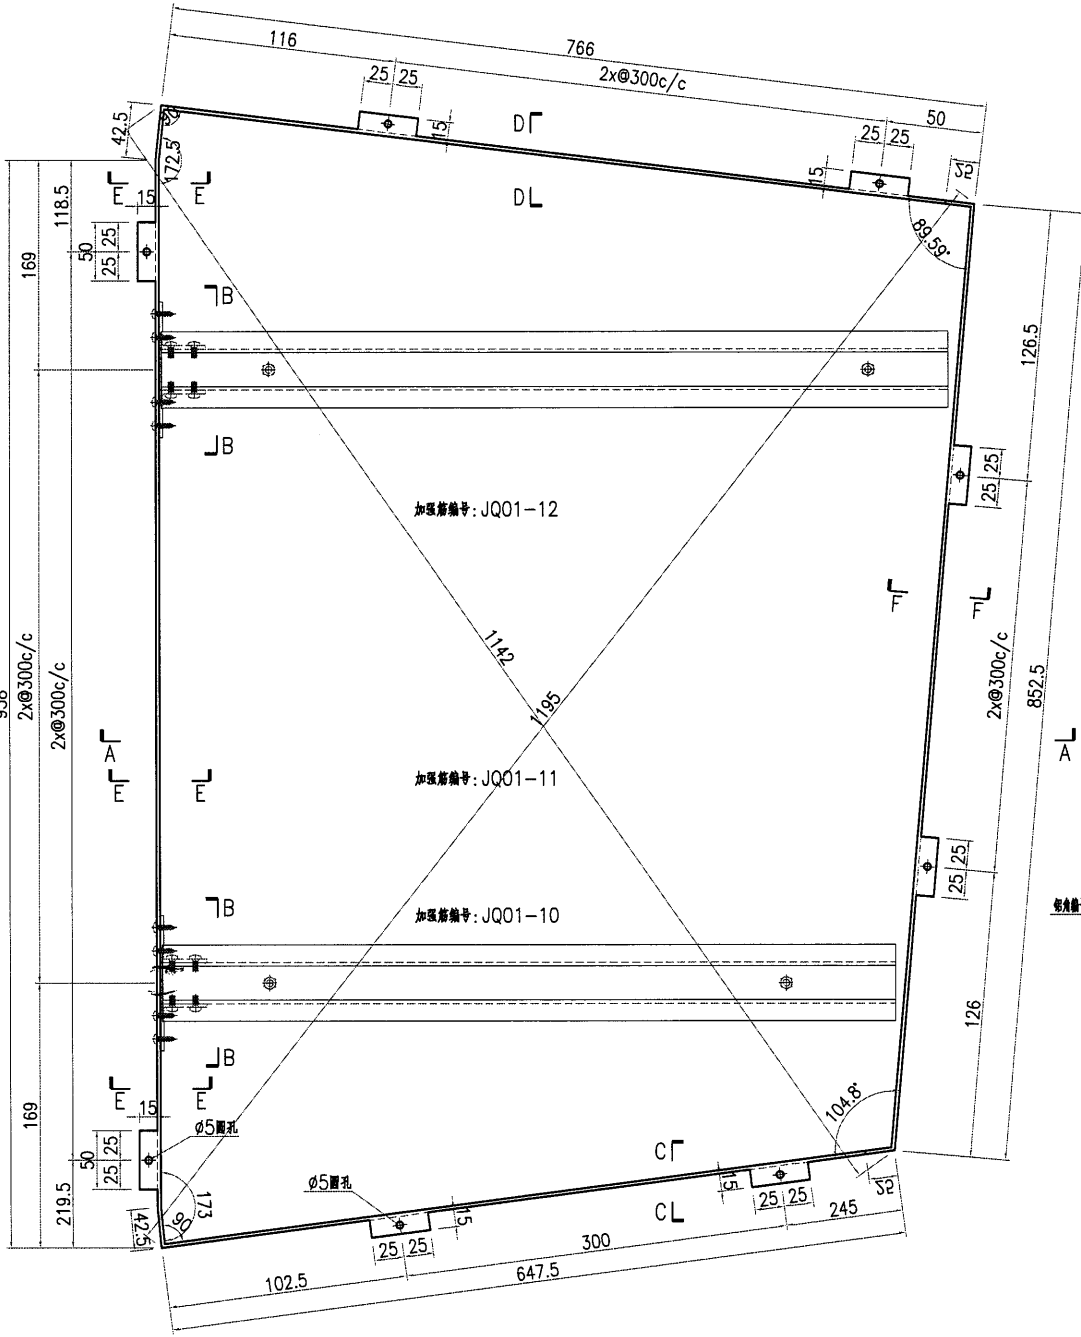

SECTION E-E

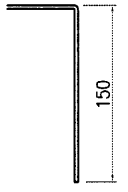


SECTION F-F




SECTION D-D



SECTION C-C

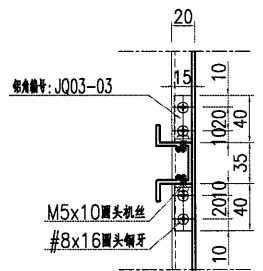

SECTION B-B

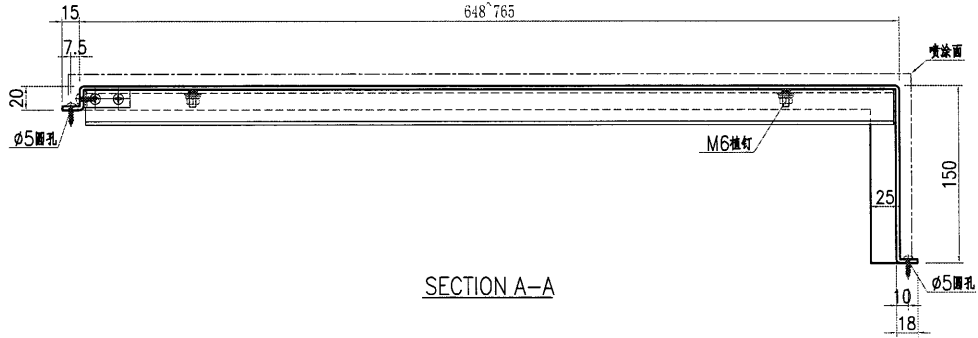

SECTION A-A

名稱	鋁板加工圖	制圖	曾建平	2019-05-18	修改			
材料	3mm厚鋁板	復核			日期			
顏色	UCT28767 XL-3 深灰色	批准			圖號	J836-WW1-LB87a		




工程號

J-836

地盤


日出康城

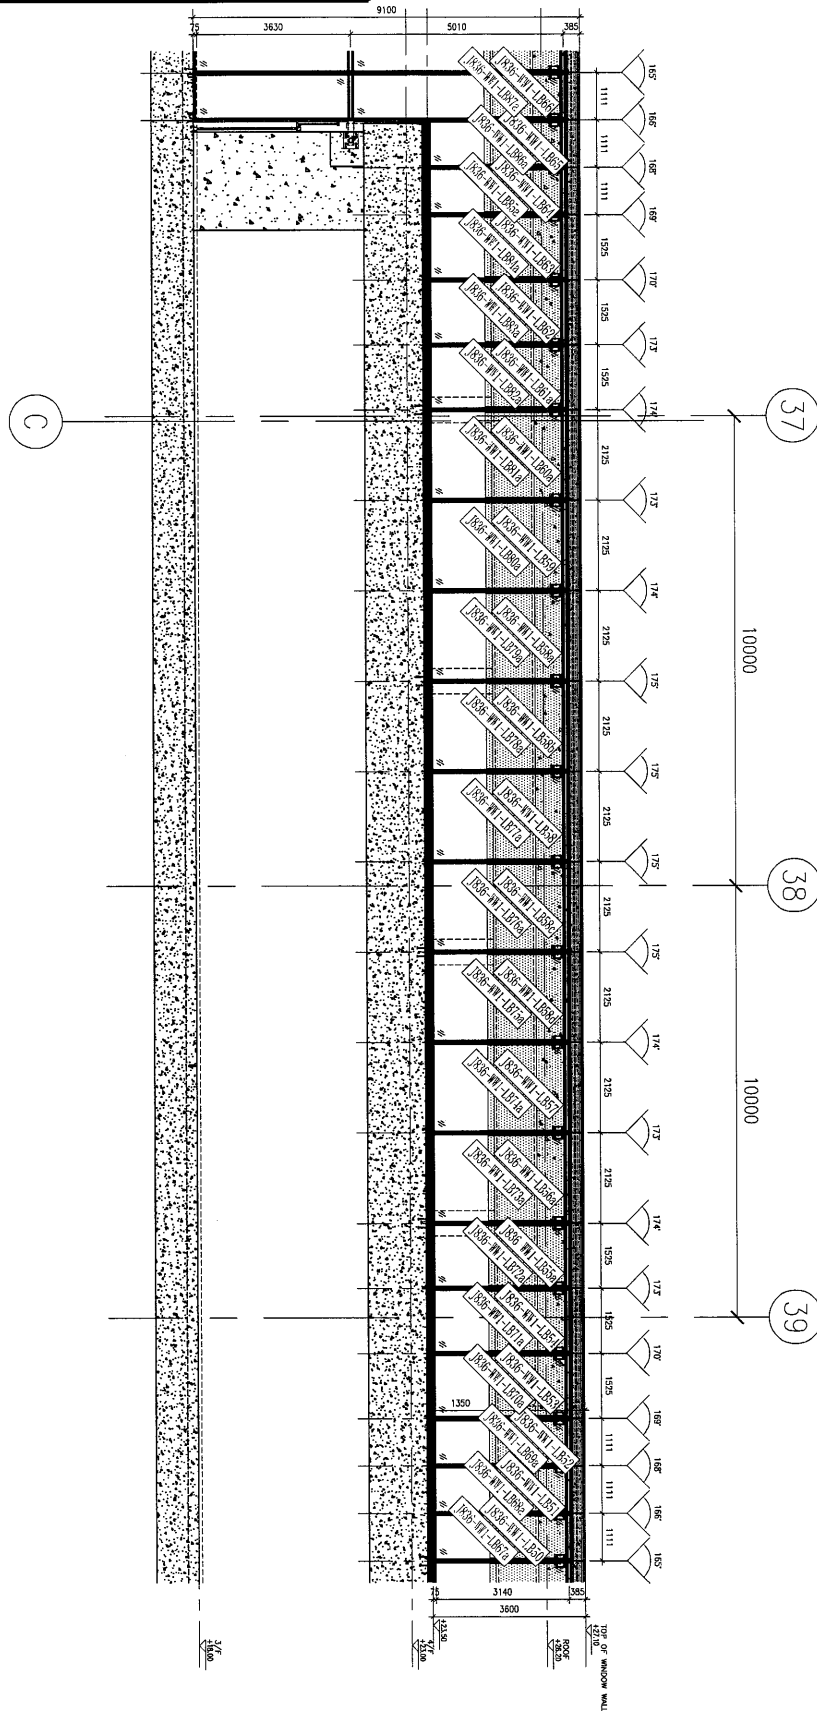

名稱	鋁板安裝位置圖	制圖	曾建平	2018.05.18	修改		
材料		復核			日期		
顏色		批准			圖號	J836-WW1-WZ21	

AS

工程號 J-836 地盤 日出康城

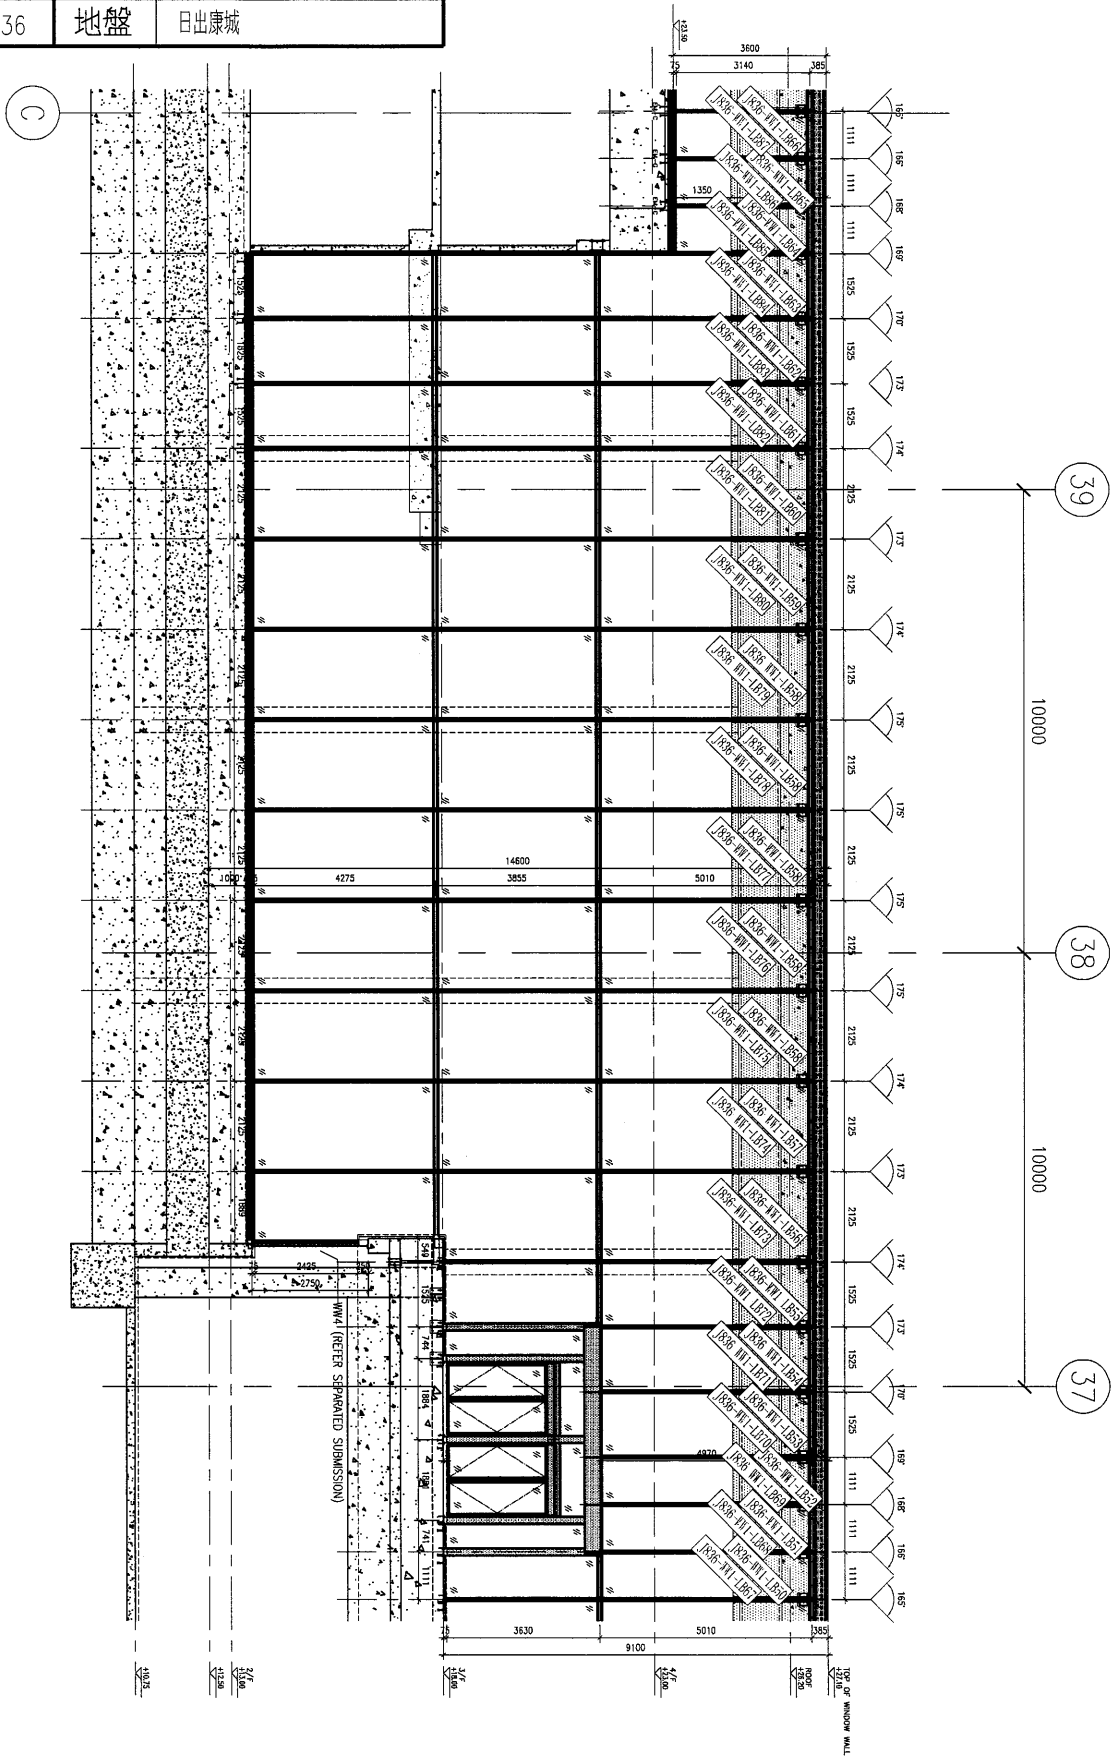

名稱	鋁板安裝位置圖	制圖	曾建平	2018.05.18	修改		
材料		復核			日期		
顏色		批准			圖號	J836-WW1-WZ20	