

工程指示 / 要求簡箋(E.I.)

工程指示編號：EI/ 0876 /19

修改版次：

工程編號：J836

工程名稱：日出康城7期(平台)

工程項目：WW1 頂部 收口 背板

收件人：李統

發件人：Joe Chan

日期：24/7/2019

要求提供 / 確認 事項：

- 初步鋁料 B.M.
- 正式鋁料 B.M.
- 配件 B.M.
- 其他：_____
- 加工拆圖，然後生產
- 技術上資料 / 指示
- 樣辦或貨品說明書
- 尺寸表
- 報價
- 分判合約

內容：

請依附件資料生產鋁板，送地盤
(因修改玻璃呎寸而修改新增)

極急

請在 27/7/2019 前完成上列要求。

附有關圖紙 / 文件：

6頁

以上項目為：

- 原合約工程包
- 原合約工程加 / 減賬
- 新工程報價

原因：-

分發東莞各部門：

- 生產技術總監 連附件
- 技術部 連附件
- 生產部 連附件
- 機械設計部 連附件
- 採購部 連附件
- 生產統籌部 連附件
- 梅軍
- 質檢部 連附件
- 會計部 連附件
- 報關組 連附件
- 其他 _____ 連附件

分發香港各部門：

- 行政部 連附件
- 會計部 連附件
- 統籌部 連附件
- 工程部地盤科文 連附件
- 積哥、文軒
- 採購部 連附件
- QS 部 連附件
- 維修部 連附件
- 其他 _____ 連附件

傳遞編號：HK 1692/19

發件人簽署：
項目經理簽署：






1



美特鋁質 有限公司
MIDI Aluminium Fabricator Ltd.

产品编号	L(MM)	数量	A	B	C	D	E	F	M
		1							

工程號	J836	地盤	日出康城
-----	------	----	------

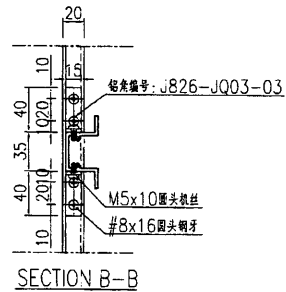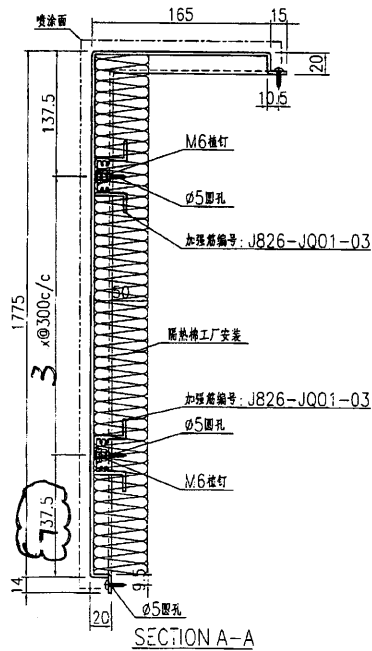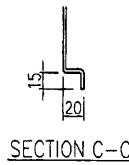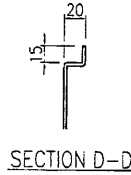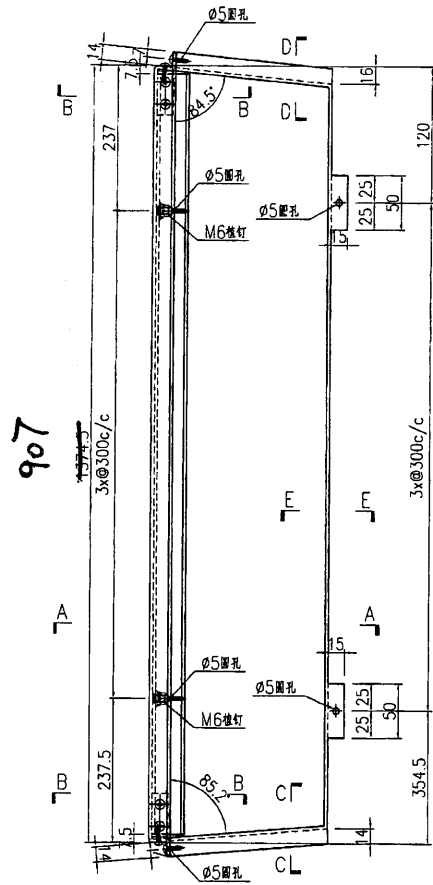



名稱	鋁板加工圖	制圖	曾建平	2019-05-18	修改		
材料	3mm厚鋁板	復核			日期		
顏色	UCT28767 XL-3 深灰色	批准			圖號	J836-WW1-L363	

WW1-XX1



美特鋁質 有限公司
MIDI Aluminium Fabricator Ltd.

产品编号	L(MM)	数量	A	B	C	D	E	F	M
		1							


工程號 J836 地盤 日出康城

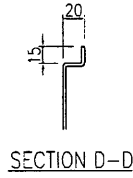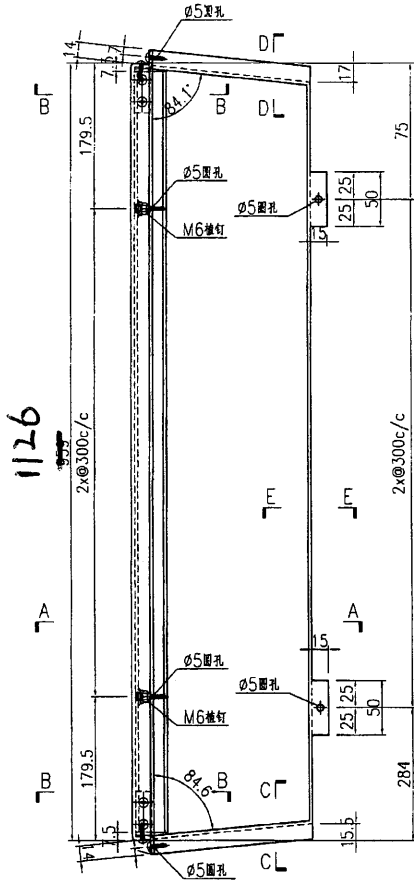


SECTION C-C

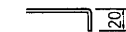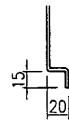

SECTION E-E

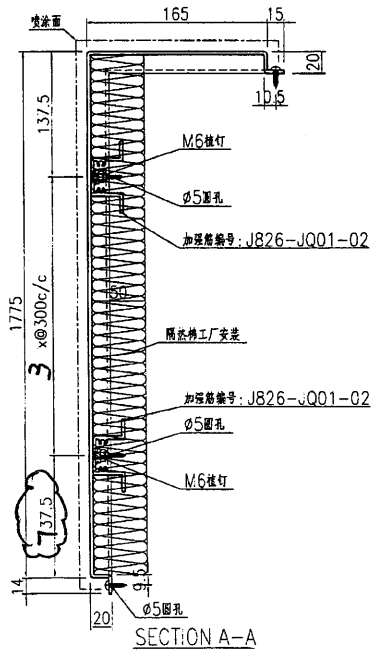

SECTION A-A

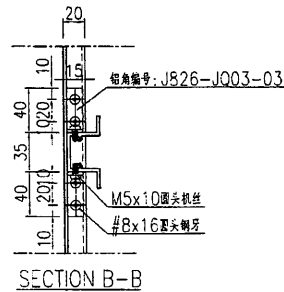

SECTION B-B






名稱	鋁板加工圖	制圖	曾建平	2019-05-18	修改			
材料	3mm厚鋁板	復核			日期			
顏色	UCT28767 X _L -3 深灰色	批准			圖號	J836	WW1-BC4	

ww1-xx2

美特铝质 有限公司
MIDI Aluminium Fabricator Ltd.

产品编号	L(MM)	数量	A	B	C	D	E	F	M
		1							

工程號 J836 地盤 日出康城

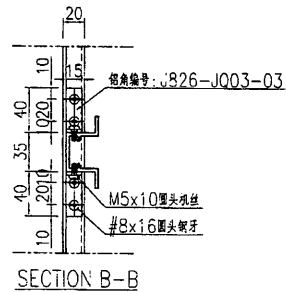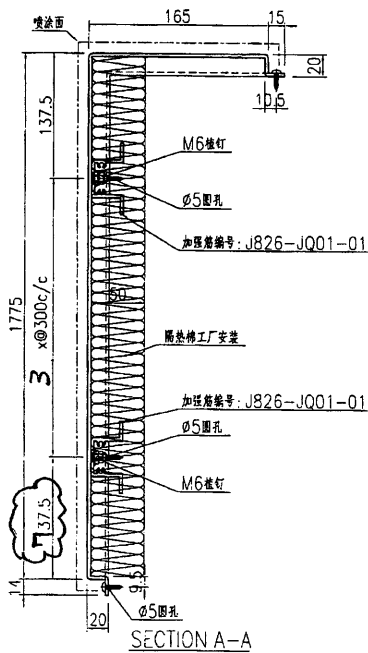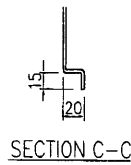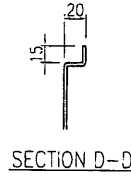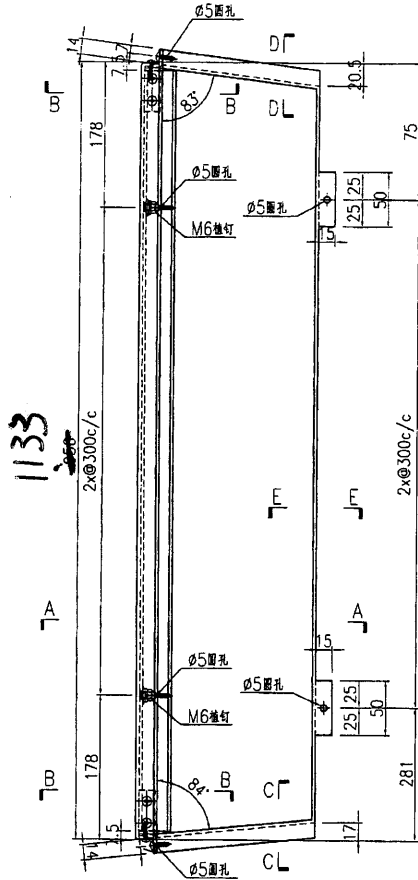

名稱	鋁板加工圖	制圖	曾建平	2019-05-18	修改			
材料	3mm厚鋁板	復核			日期			
顏色	UCT28767 XL-3 深灰色	批准			圖號	J836-WW1-LB65		



WW1-XX3




美特鋁質有限公司
MIDI Aluminium Fabricator Ltd.

产品编号	L(MM)	数量	A	B	C	D	E	F	M
		1							


工程號	J836	地盤	日出康城
-----	------	----	------

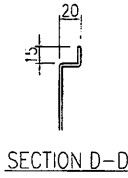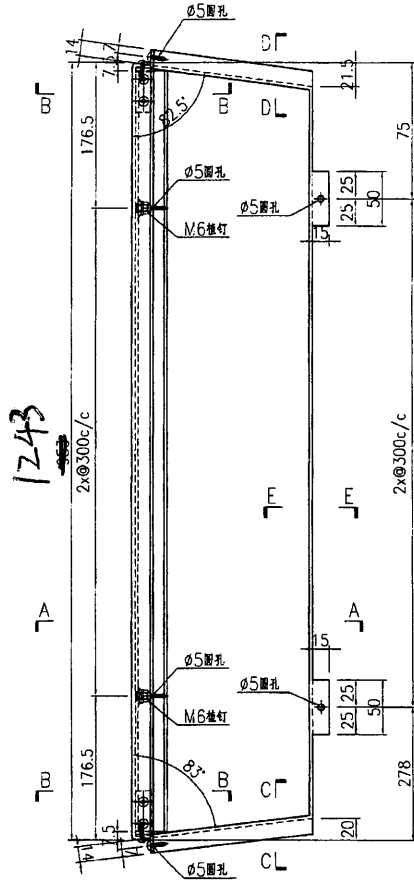


SECTION D-D

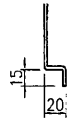


SECTION C-C

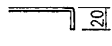

SECTION E-E

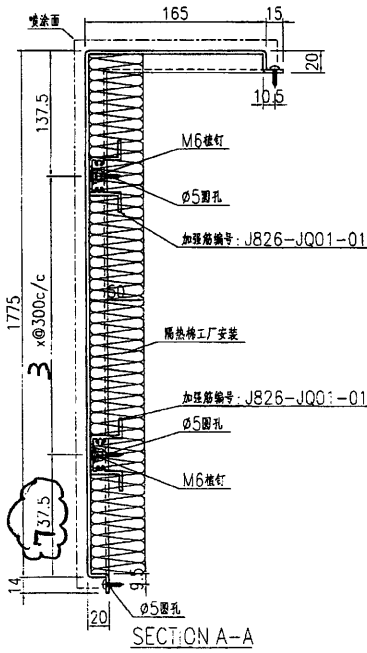

SECTION A-A

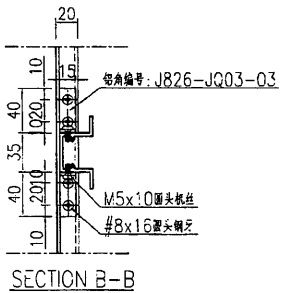


SECTION B-B

名稱	鋁板加工圖	制圖	曾建平	2019-05-18	修改		
材料	3mm厚鋁板	復核			日期		
顏色	UCT28767 XL-3 深灰色	批准			圖號	J836-WW1-B66	

WW1-XX4

B.D. REF :

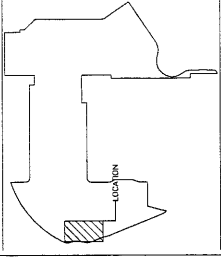

KEY PLAN

CLIENT : **MTR**
VENUE SMART LIMITED

ARCHITECT : **PAT Architects and Engineers Ltd**
巴力丹建築師及工程師有限公司

MAIN CONTRACTOR : **CHINA OVERSEAS BUILDING CONSTRUCTION LTD.**

STRUCTURAL ENGINEER : **ARUP**

FAÇADE CONSULTANT : **MEINHARDT**

NOTE :
1. ALL DIMENSIONS ARE IN mm.
2. ALL ELEVATIONS ARE VIEWED FROM OUTSIDE.
3. ALL DIMENSIONS TO BE VERIFIED ON SITE BEFORE FABRICATION.

LEGEND :

- ① DETAIL MARK NO.
- ② REFER SHEET NO.
- 1. F.F.L. --- FINISHED FLOOR LEVEL
- 2. S.F.L. --- STRUCTURAL FLOOR LEVEL
- 3. (P) --- REVERSED DETAIL
- 4. MEMBER SCHEDULE
- MB01 --- 70x150x15mm THK. G.M.S. FORM HOLLOW
- MB02 --- 70x200x15mm THK. G.M.S. FORM HOLLOW
- CO1 --- 75x40x6.25mm G.M.S. CHANNEL

NO.	DATE	REVISION SUBJECT TO ARCH. COMMENT
1	24-05-2019	ISSUED
2		REVISED

JOB NO. : J-836

PROJECT :
PROPOSED SITE C1
DEVELOPMENT AT AREA 86,
TKOIL 70 RP, TSEUNG KWAN O,
NEW TERRITORIES


TITLE :
PARTIAL ELEVATION OF
WINDOW WALL (WW1)

DATE : 04-OCT-17 SCALE : 1:120

DRAWN BY : MN CHECKED BY : DW

美特紀實有限公司
MIDI ARCHITECTURE FABRICATOR LTD.
Units 6-8, Sunny Industrial Centre, 1/F
510 Cheong Awo Ling Road, Tseung Kwan O,
New Territories, Hong Kong
Tel: 24248511-4 Fax: (852) 27272666

DWG NO. : JB36-SD-WW1-2002 REV. : C

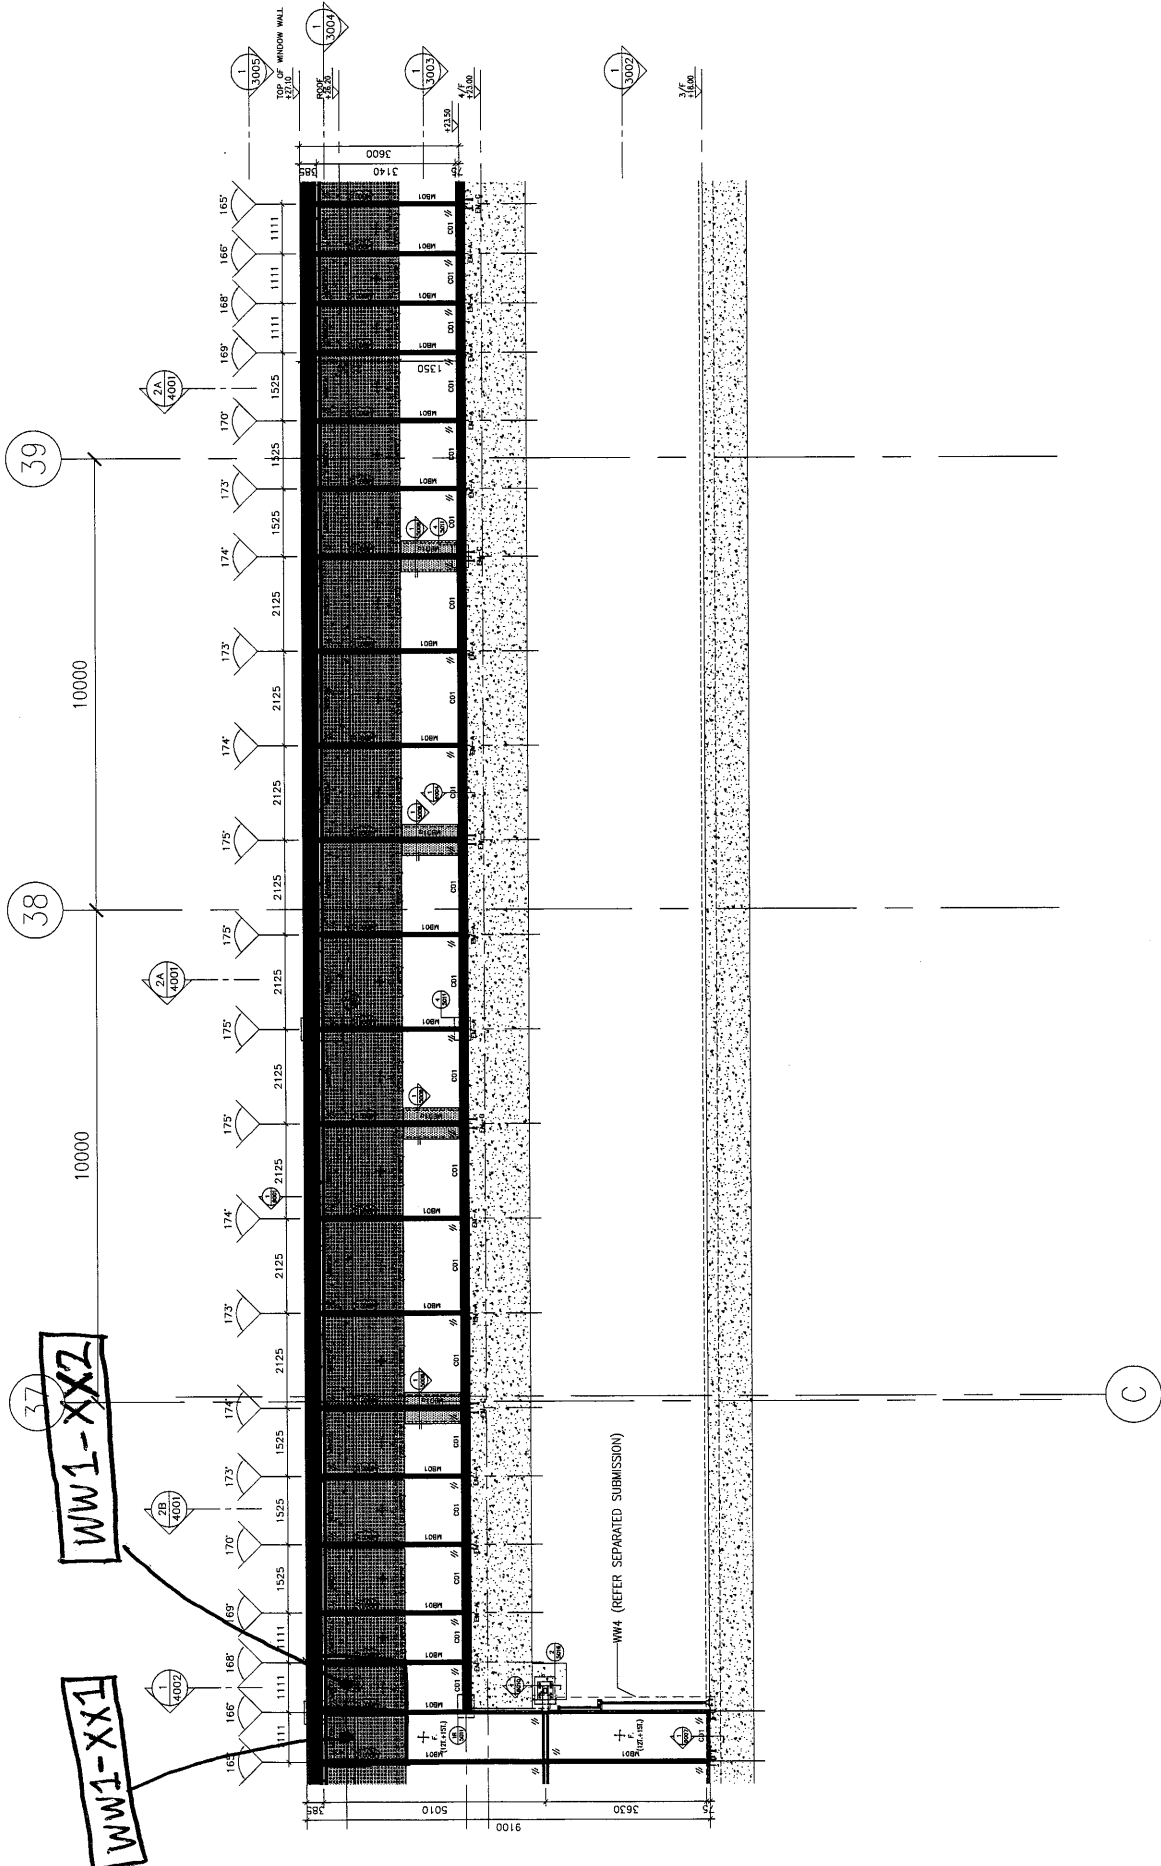

1 ELEVATION OF WINDOW WALL
2002