



工程指示 / 要求簡箋(E.I.)

工程指示編號：EI/ 0947 / 18 修改版次：

工程編號：J-836

工程名稱：日出康城 7 期 (平台)

工程項目：Window Wall (W1) Canopy 鋁料生產

收件人：生統

發件人：大明

日期：12/08/2019

要求提供 / 確認 事項：

- () 初步鋁料 B.M. () 加工拆圖，然後生產 () 尺寸表
- () 正式鋁料 B.M. () 技術上資料 / 指示 () 報價
- () 配件 B.M. () 樣辦或貨品說明書 () 分判合約
- () 其他：_____

內容：

煩請按圖紙生產鋁料後 送地盤 安裝。

請用倉存料返噴 (香檳金) UCT802607XL(B)

請在 22/08/2019 前完成上列要求。

附有關圖紙 / 文件：附 B.M 表 頁,圖紙 4 頁

以上項目為:

- 原合約工程包 原合約工程加 / 減賬 新工程報價

原因：-

分發東莞各部門：

- () 生產技術總監 連附件 () 技術部 連附件 () 生產部 連附件 () 機械設計部 連附件
- () 採購部 連附件 () 生產統籌部 連附件
- () 質檢部 連附件 () 會計部 連附件 () 報關組 連附件 () 其他 _____ 連附件

分發香港各部門：

- () 行政部 連附件 () 會計部 連附件 () 統籌部 連附件 () 工程部地盤科文 連附件
- () 採購部 連附件 () QS 部 連附件 () 維修部 連附件 () 其他 _____ 連附件

傳遞編號：

發件人簽署：

Hk 1802 (7/P)

項目經理簽署：

①

EG-DWG3





美特鋁質 有限公司
MIDI Aluminium Fabricator Ltd.

产品编号	L(MM)	数量	A	B	C	D	E	N	M
		1							


工程號	J836	地盤	日出康城
-----	------	----	------

备注: 实际用之表, 后各1支

1支

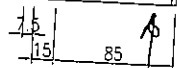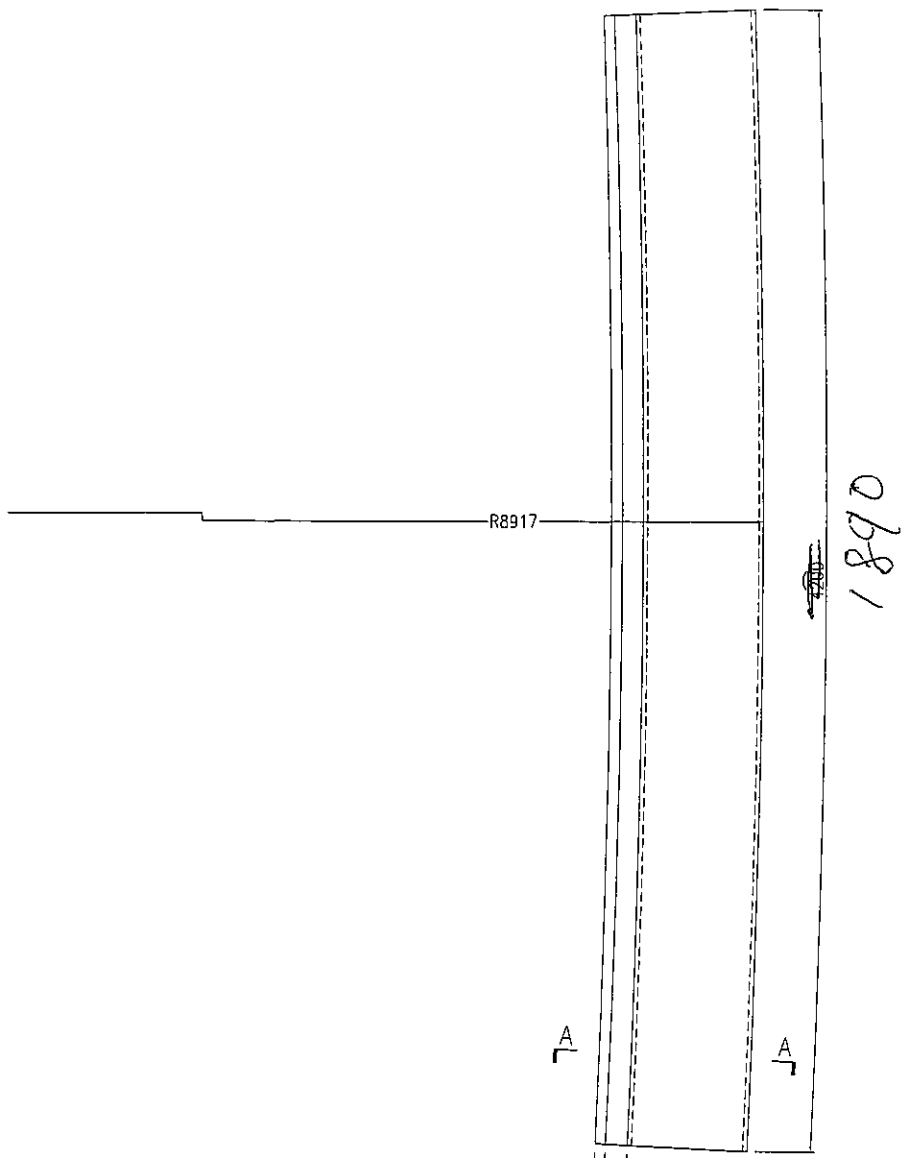

封口

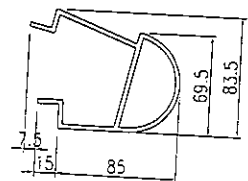

Color: CC7 802607 KL(B)

名稱	彎弧型材加工圖	制圖	曾建平	日期	2018-11-30	修改	
材料	Y85601	復核		日期		圖號	J836-WW1-001
顏色	← CC7 802607 KL(B) →	批准					

2

EG-DWG3




美特鋁質 有限公司
MIDI Aluminium Fabricator Ltd.

产品编号	L(MM)	数量	A	B	C	D	E	N	M
		2							


工程號	J836	地盤	日出康城
-----	------	----	------

~~备注: 实际用2支, 石套1支~~

1支

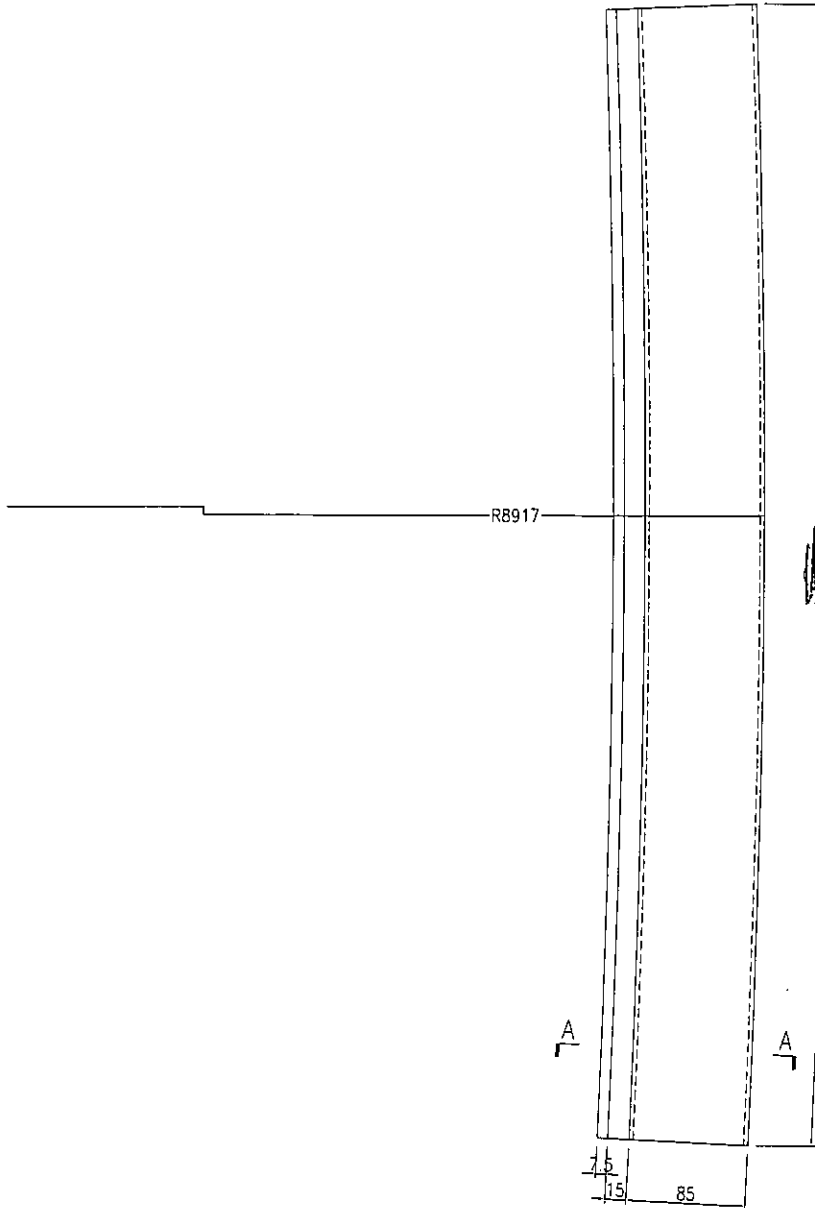

1837

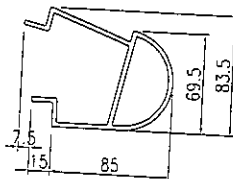

Color: Ue7802607 xl(B)

名稱	彎弧型材加工圖	制圖	曾憲平	2018-11-30	修改	
材料	Y85601	復核			日期	
顏色	Ue7802607 xl(B)	批准			圖號	J836-kw1-0102

3

EG-DWG3





美特鋁質 有限公司
MIDI Aluminium Fabricator Ltd.

产品编号	L(MM)	数量	A	B	C	D	E	N	M
		1							

工程號	J836	地盤	日出康城
-----	------	----	------

备注: 实际用2支, 每支1支

1支

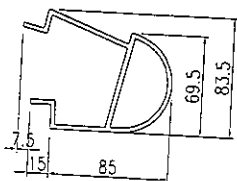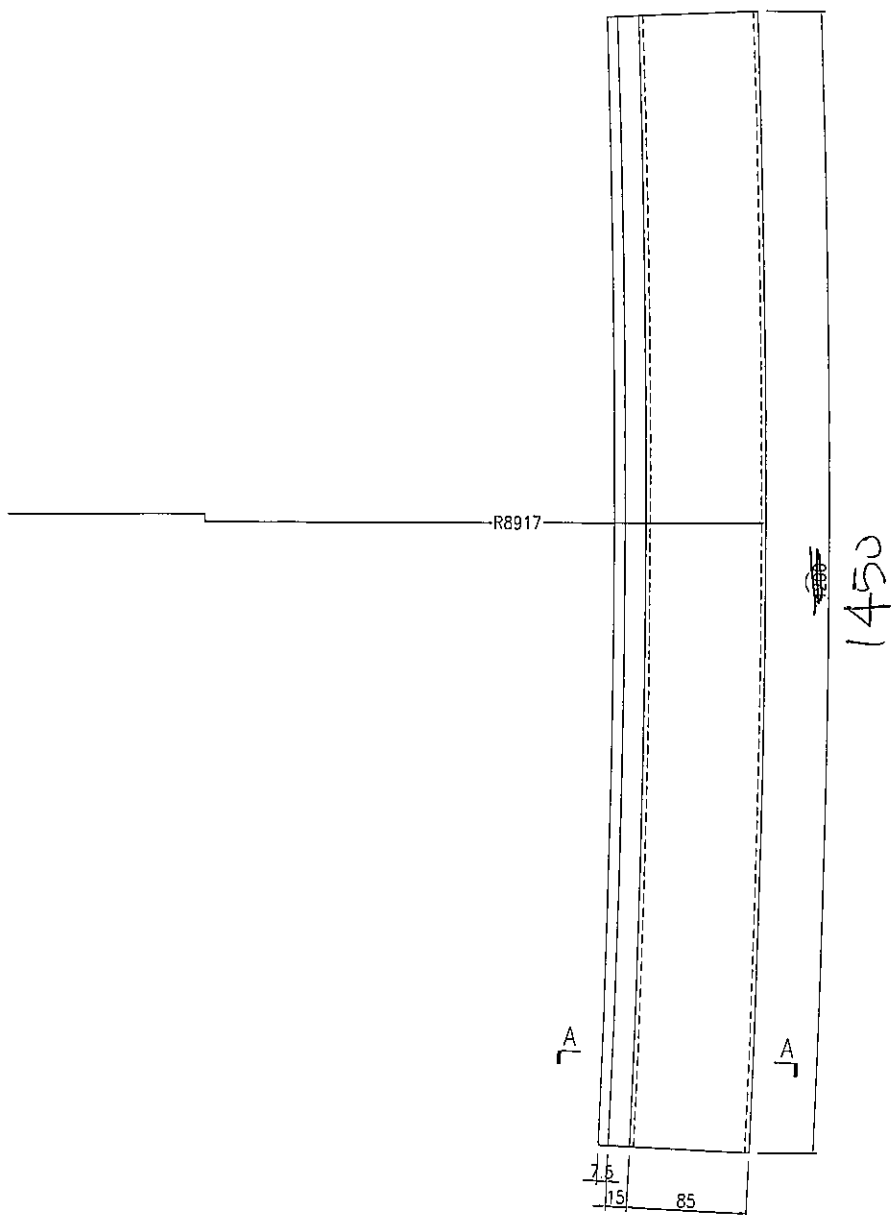

Color: U7 802607 x L(B)

名稱: 彎弧型材加工圖	制圖: 曾建平	日期: 2018-11-30	修改:
材料: 185601	復核:		日期:

④

EG-DWG3





美特鋁質 有限公司
MIDI Aluminium Fabricator Ltd.

产品编号	L(MM)	数量	A	B	C	D	E	N	M
		3							

工程號	J836	地盤	日出康城
-----	------	----	------


备注: 实际用2支, 用管1支

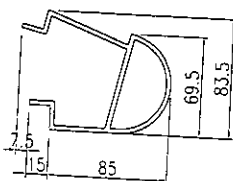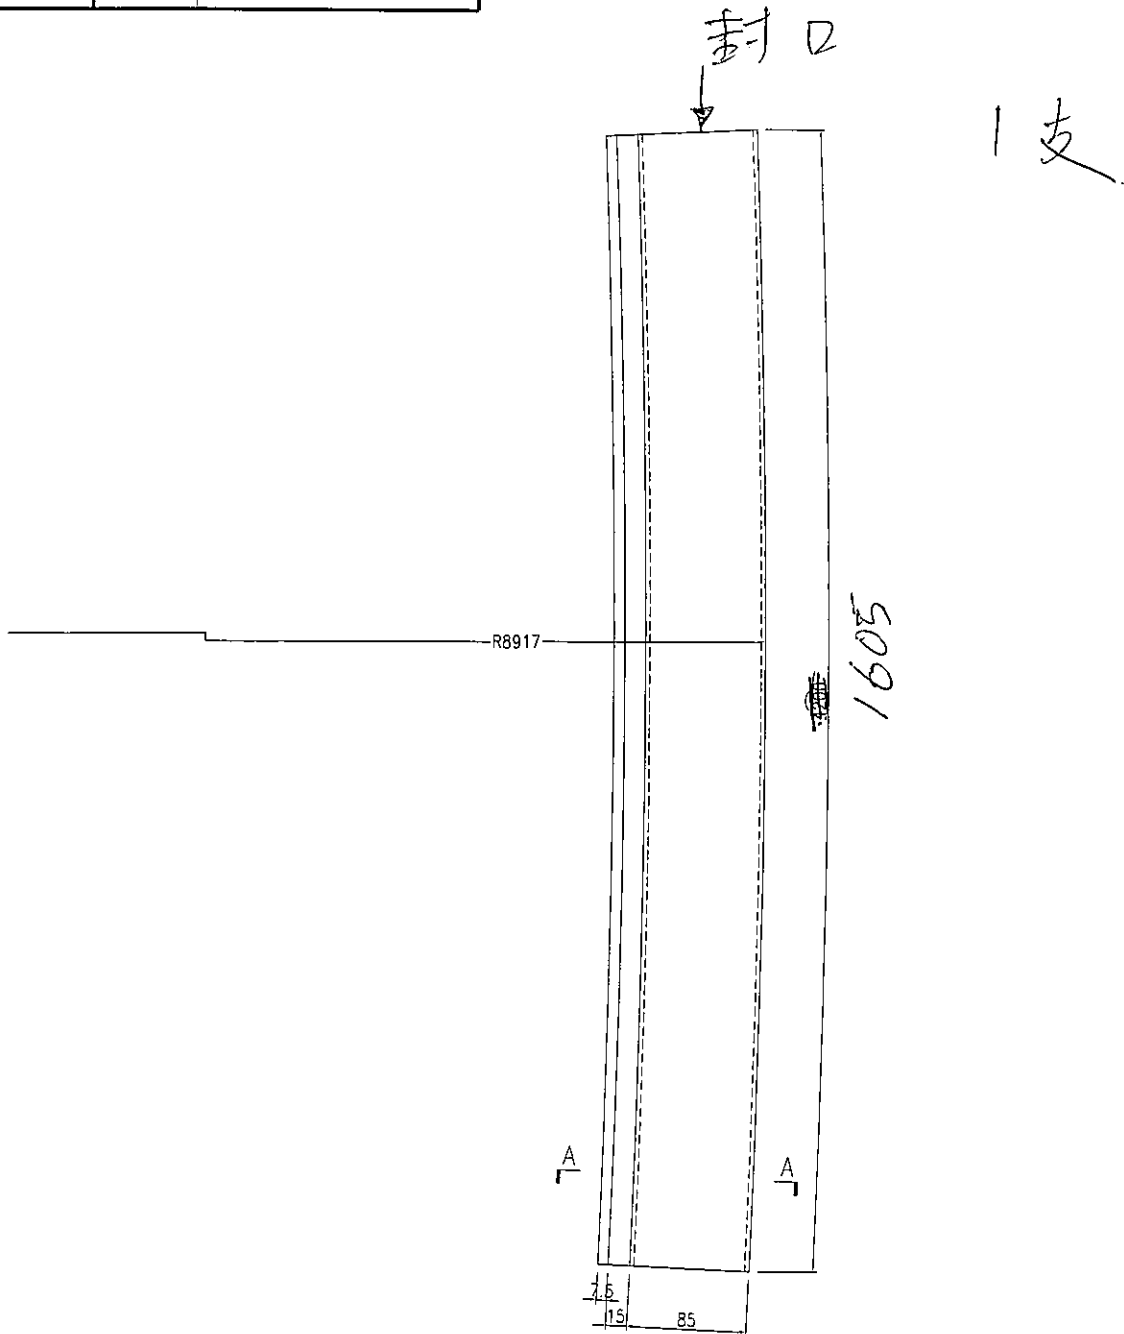


Color = UC/ 802607xL (B)

名稱	彎弧型材加工圖	制圖	曾建平	2018-11-30	修改	
材料	Y85601	復核			日期	
顏色	UC/ 802607xL (B)	批准			圖號	836-WN1


mt

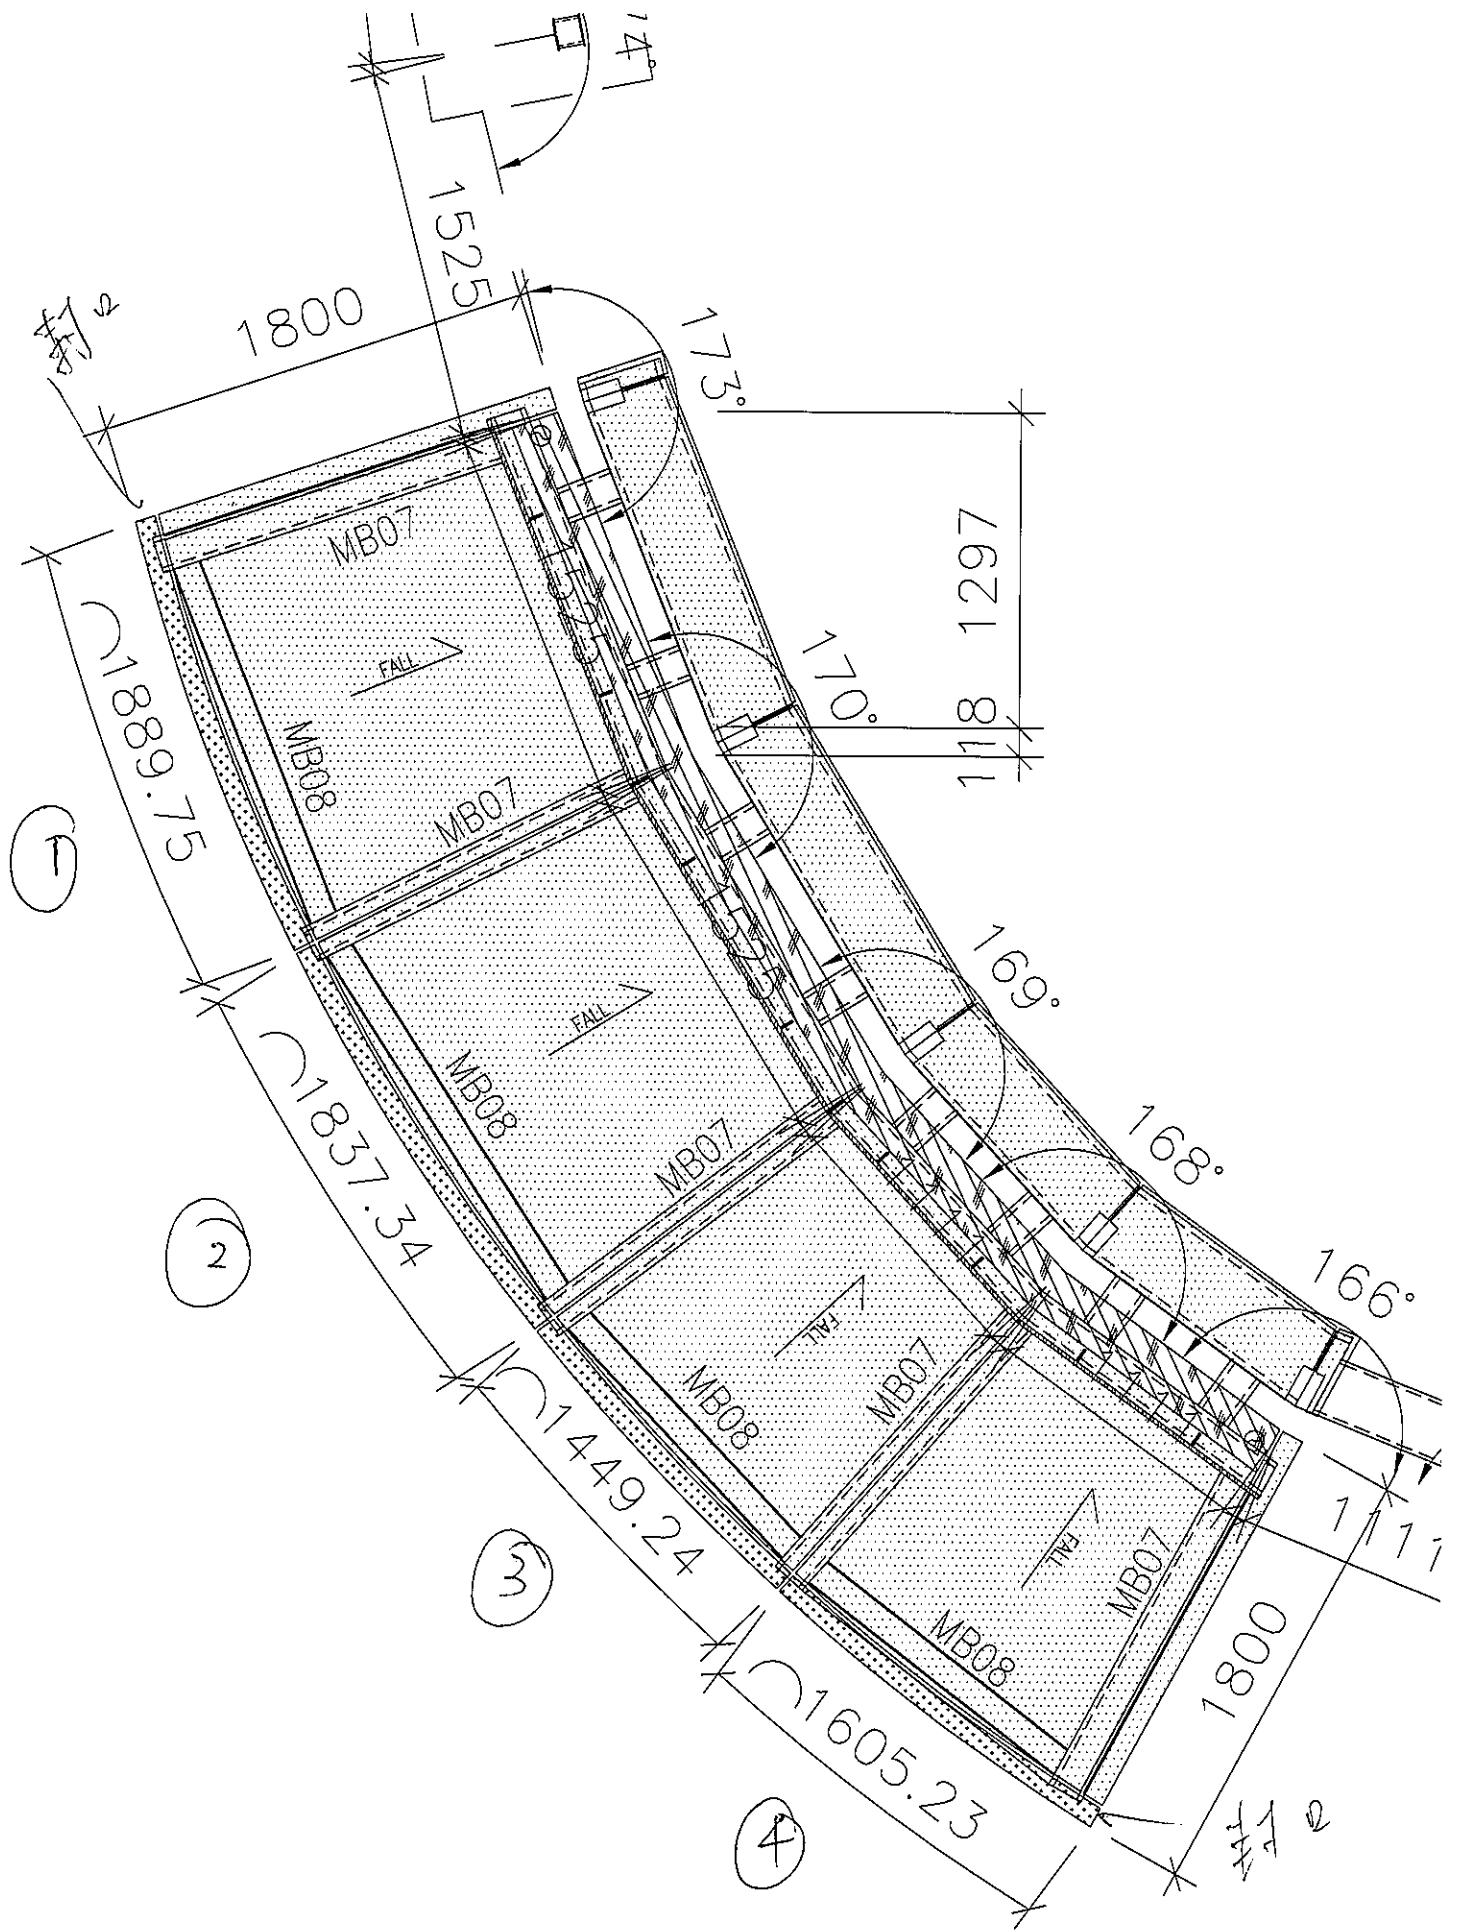

CUSTOMER	HONGKONG CO.	CUSTOMER APPROVAL	CUST PART NO.	X85601
			SECTION NO.	LH0090097

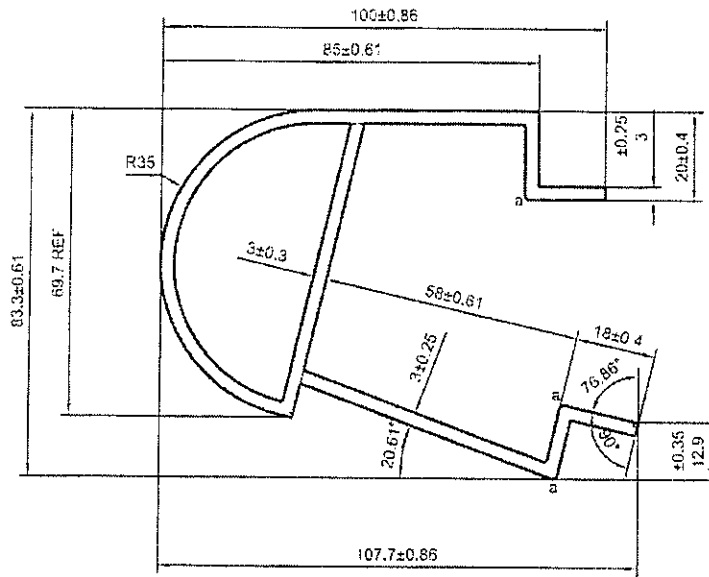

美特鋁質有限公司	
承認圖面	
日期	2018/10/24

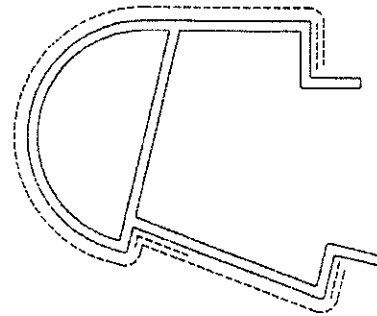

WW1

a=R1

----- 次要裝飾面，噴塗膜厚不足，但不露底

----- 裝飾面

*配合尺寸以实物配合效果为准！

(V.F)
SCALE 1:2

SIGNATURE GRADEING	HIGH SIGNATURE GRADEING	C.C.DIA(MM)	Ø116.63						
AREA (SQ MM)	1013.7	UNSPECIFIED THICKNESS	3±0.25	PERIMETER (MM)	506.29	STANDARD	BS EN755	SCALE	1:1.5
MASS (KG/M)	2.747	UNSPECIFIED CORNERS	R 0.5	SURFACE AREA	254.73	ALLOY	6063-T5	VERSION	A
COMPANY ISSUE		A	DRAWN	蔡曉婷	DATE	2018-10-06	APPELLATION	-	PAGE OF
			STANDARDIZATION		DATE				
			TO SIGN	陳國提	DATE				
			AUDITING		DATE				
MARKER	MODIFY	FILE NO	SIGNATURE	DATE	APPROV				



PANASIA ALUMINUM (CHINA) LIMITED