



工程指示 / 要求簡箋 (E.I.)

工程指示編號 : EI / 0947 / 19 修改版次 : (A)  
 工程編號 : J-836 工程名稱 : 日出康城 7 期 (平台)  
 工程項目 : Window Wall (W1) Canopy 鋁料生產  
 收件人 : 生統 發件人 : 大明 日期 : 10/09/2019

要求提供 /  確認 事項 :

- |                                     |                                     |                               |
|-------------------------------------|-------------------------------------|-------------------------------|
| <input type="checkbox"/> 初步鋁料 B.M.  | <input type="checkbox"/> 加工折圖, 然後生產 | <input type="checkbox"/> 尺寸表  |
| <input type="checkbox"/> 正式鋁料 B.M.  | <input type="checkbox"/> 技術上資料 / 指示 | <input type="checkbox"/> 報價   |
| <input type="checkbox"/> 配件 B.M.    | <input type="checkbox"/> 樣辦或貨品說明書   | <input type="checkbox"/> 分判合約 |
| <input type="checkbox"/> 其他 : _____ |                                     |                               |

內容 :

煩請按圖紙生產鋁料後 送地盤 安裝.

請用倉存料返噴 (香檳金) UCT802607XL(B)

請在 22/08/2019 前完成上列要求。

加 @ 尺寸

附有關圖紙 / 文件 : 附 B.M 表 頁, 圖紙 4 頁

以上項目為:

- 原合約工程包                       原合約工程加 / 減賬                       新工程報價

原因 :- \_\_\_\_\_

分發東莞各部門 :

- ( ) 生產技術總監  連附件    ( ) 技術部     連附件    ( ) 生產部     連附件    ( ) 機械設計部  連附件  
 ( ) 採購部     連附件    ( ) 生產統籌部  連附件  
 ( ) 質檢部     連附件    ( ) 會計部     連附件    ( ) 報關組     連附件    ( ) 其他 \_\_\_\_\_  連附件

分發香港各部門 :

- ( ) 行政部  連附件    ( ) 會計部  連附件    ( ) 統籌部  連附件    ( ) 工程部地盤科文  連附件  
 ( ) 採購部  連附件    ( ) QS 部  連附件    ( ) 維修部  連附件    ( ) 其他 \_\_\_\_\_  連附件

傳遞編號 :

Hk 1980 (7/P)

發件人簽署 :

項目經理簽署 :

①



# EG-DWG3


**美特鋁質** 有限公司  
 MIDI Aluminium Fabricator Ltd.

产品编号	L(MM)	数量	A	B	C	D	E	N	M
		1							

工程號 | J836 | 地盤 | 日出康城

备注: 共計用2支, 后各1支

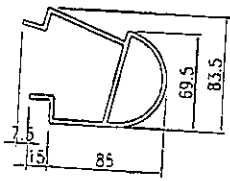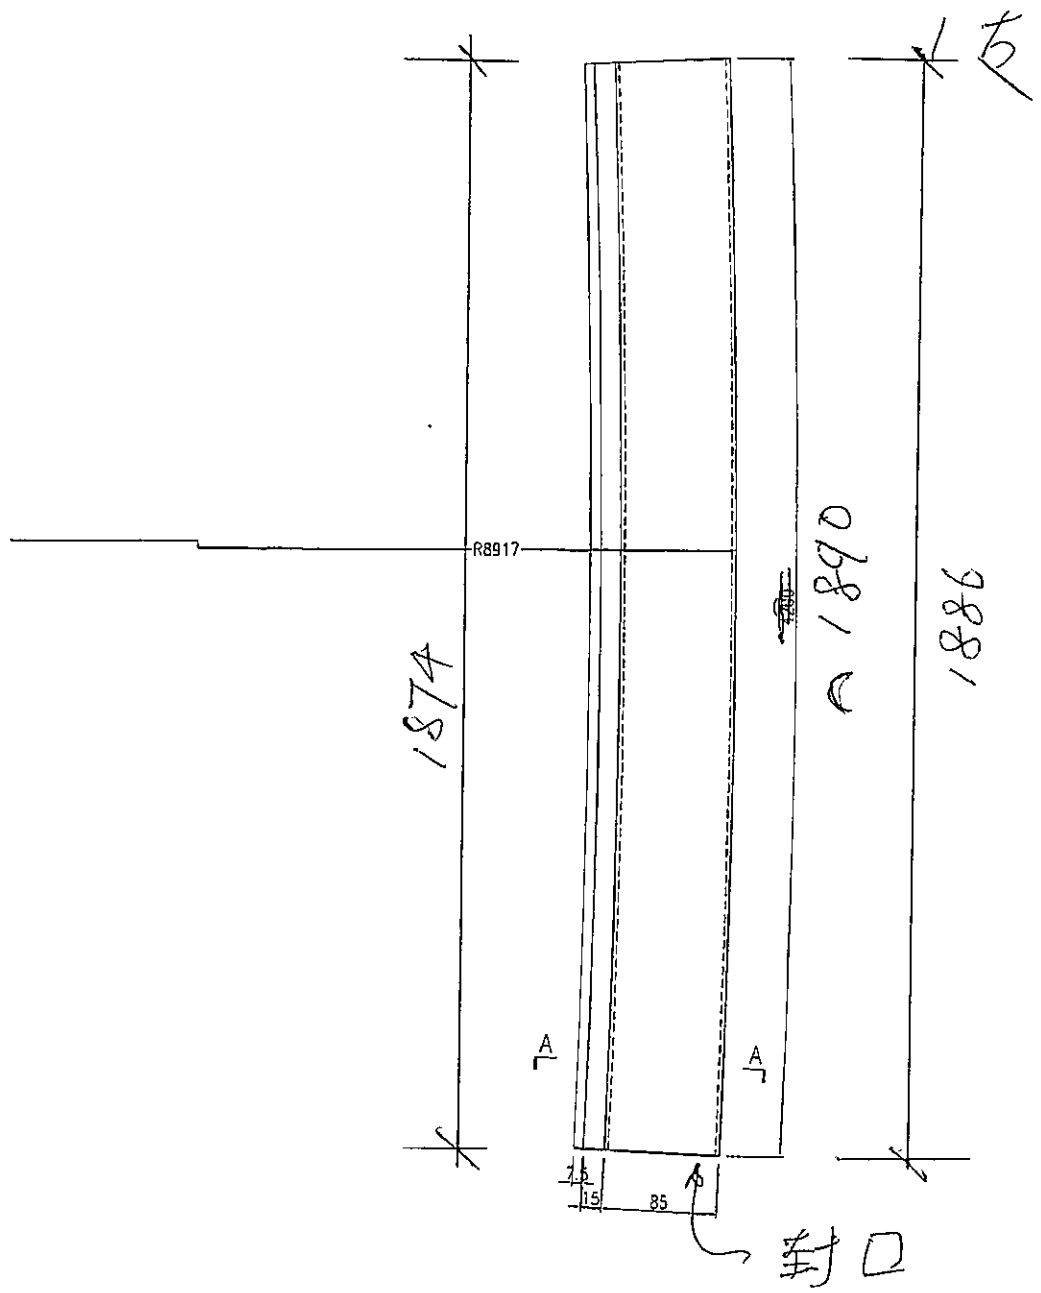

Color: 6C7 802607 XL(B)

名稱   翼型鋁材加工	製圖   曾建平	日期   2013-11-09	修改
材料   7050A1	復核	日期	
圖號	共	圖號	1836-WW(-001)

2

# EG-DWG3





美特鋁質有限公司  
MIDI Aluminium Fabricator Ltd.

产品编号	L(MM)	数量	A	B	C	D	E	N	M
		8							

工程號	J836	地盤	日出康城
-----	------	----	------

~~备注：非标准件，后合开文~~

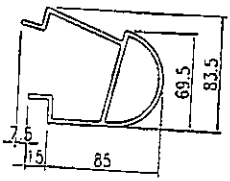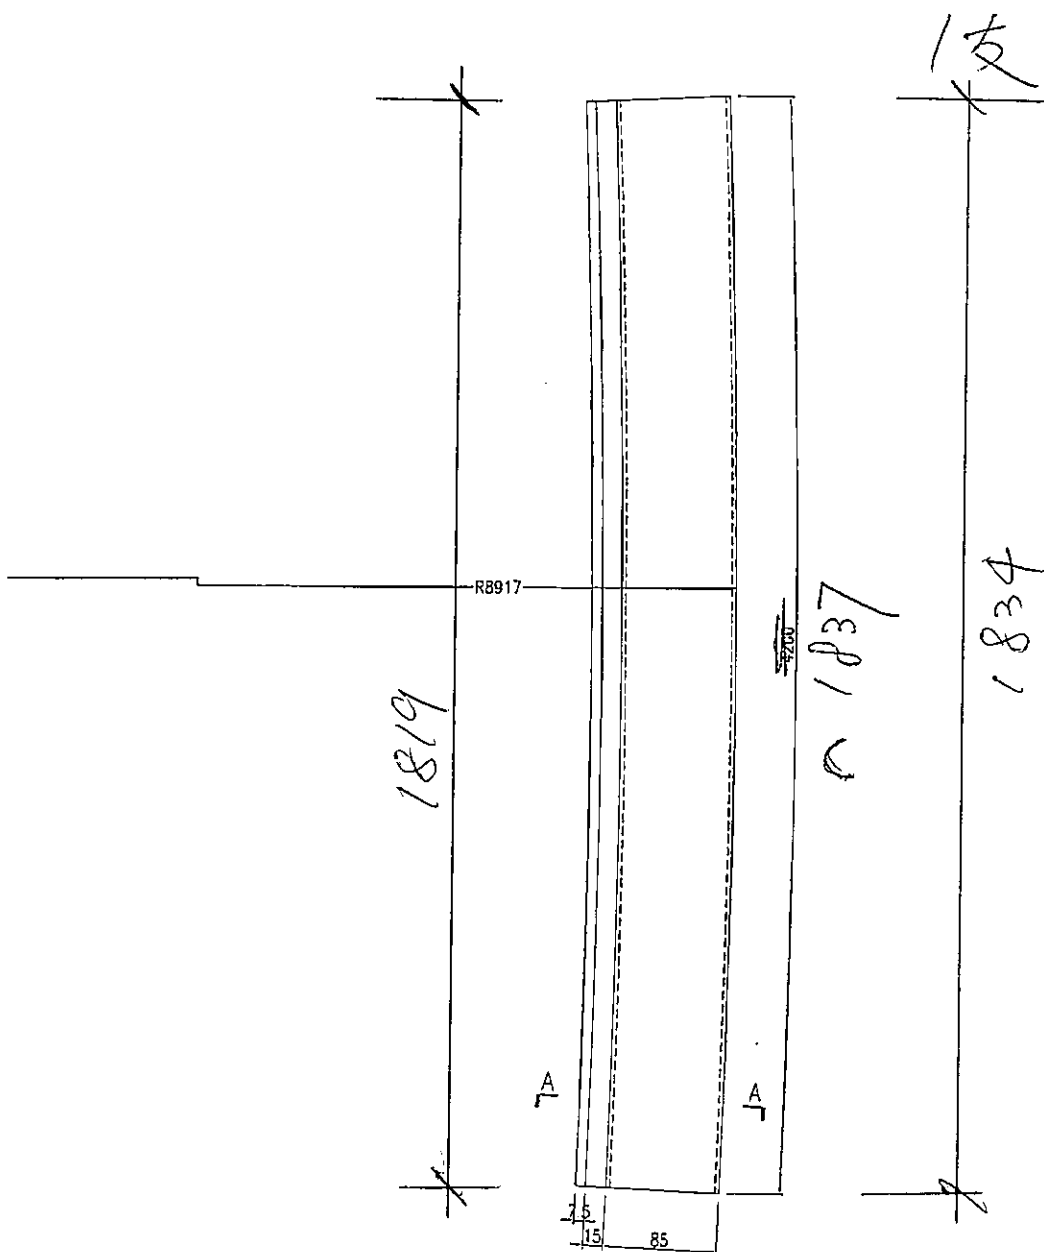

Colour: 4c7 802607 xl (B)

名稱	雙腔型材工圖	制圖	霍建平	2012-11-30	修改	
材料	785601	復砂			日期	
顏色	4c7 802607 xl (B)	批注			圖號	J836-kw1-010.2

3



# EG-DWG3

**美特鋁質** 有限公司  
MIDI Aluminium Fabricator Ltd.

工程號 | J836 | 地盤 | 日出康城

产品编号	L(MM)	数量	A	B	C	D	E	N	M
		<del>X</del>							

备注: 实际用2支, 6支1支

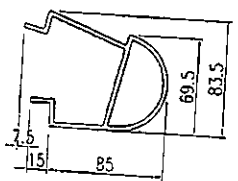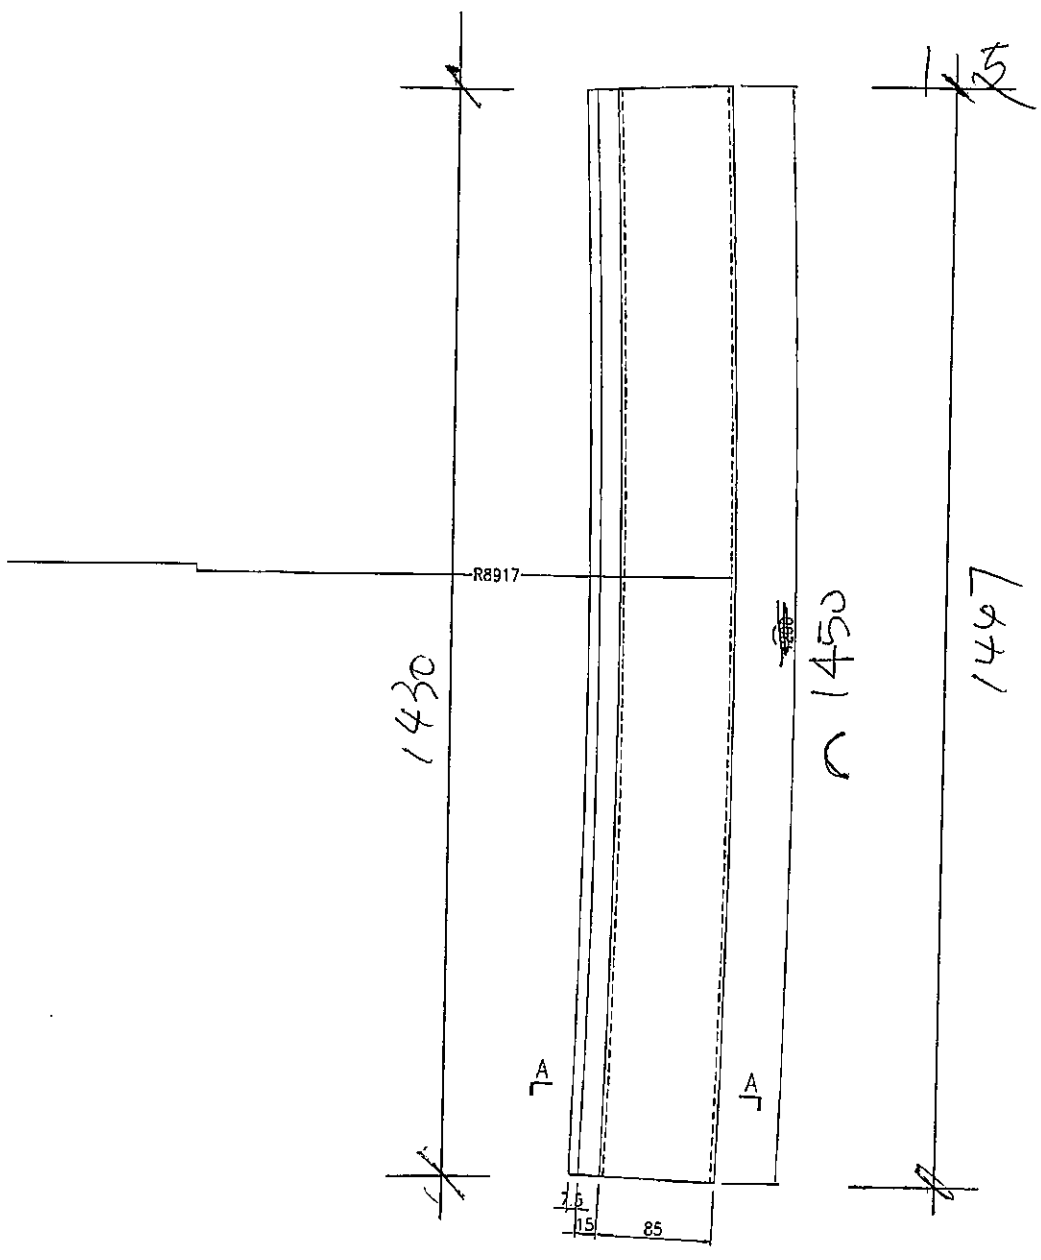

Color: u17 802607 x L(B)

名稱: 彎頭型材加工圖	制圖: 曾麗平	日期: 2018-11-30	修改:
材料: 85601	復核:	日期:	
顏色: <del>85601</del>	批准:	圖號: 856-001-003	

4

# EG-DWG3





美特鋁質 有限公司  
MIDI Aluminium Fabricator Ltd.

產品編號	L(MM)	數量	A	B	C	D	E	N	M
		3							

备注: 天棚頂之封, 用管1支

工程號	J836	地盤	日出康城
-----	------	----	------

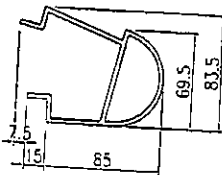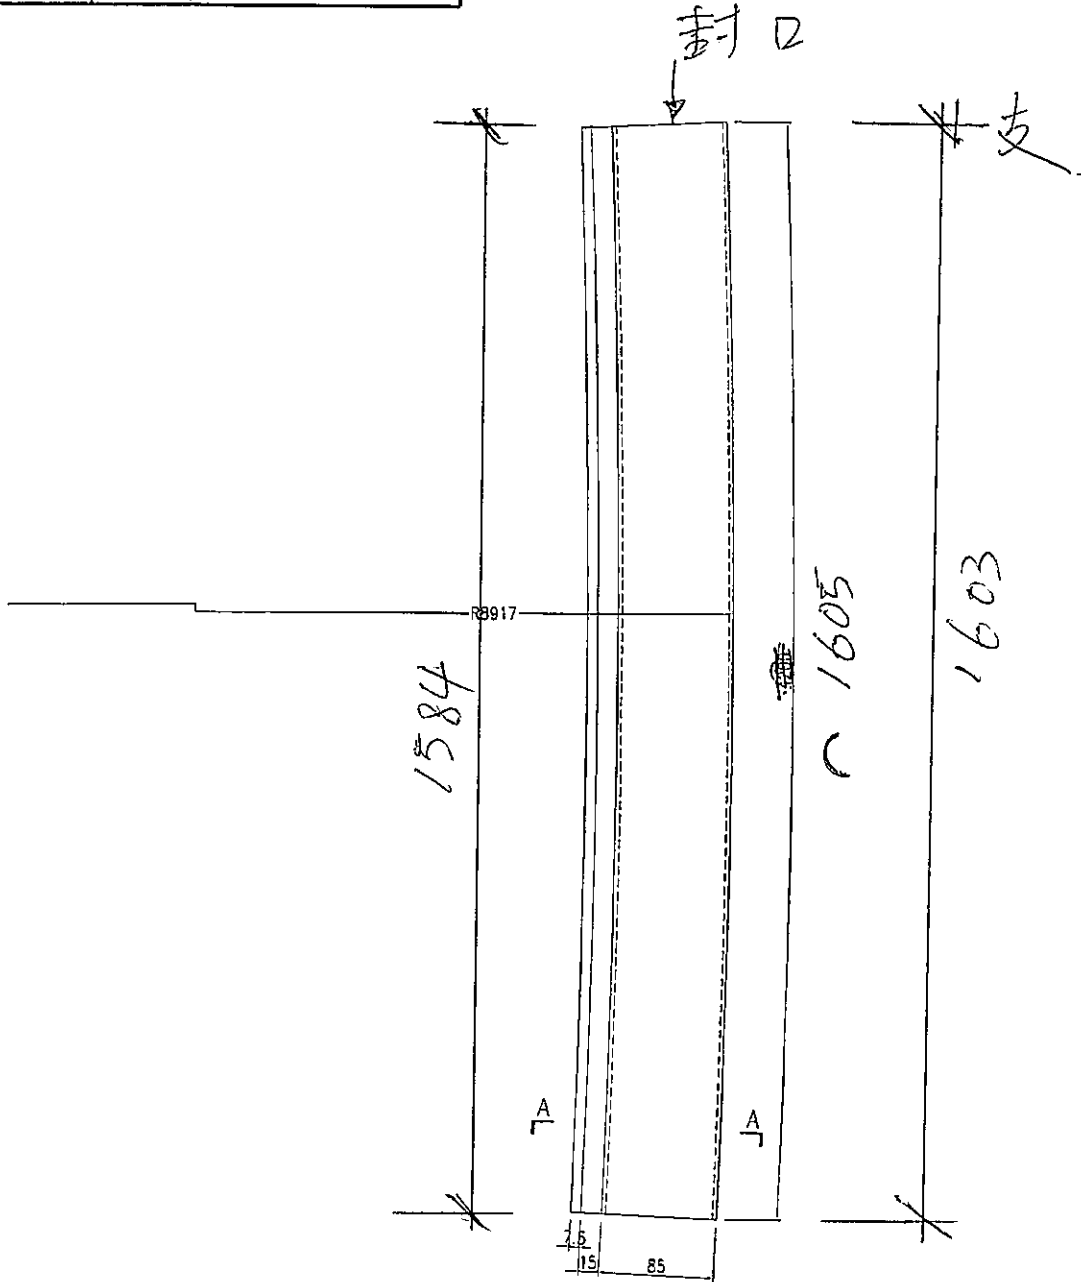


Color = 4C7 802607xL (B)

名稱: 彎型材加工圖	製圖: 曾建平	2015-11-30	修改:
材料: Y85601	復核:		日期:
顏色: <del>4C7 802607xL (B)</del>	校對:		圖號: 1838-WN1


mc



CUSTOMER	HONGKONG CO.	CUSTOMER APPROVAL	CUST PART NO.	X85601
			SECTION NO.	LH0090097

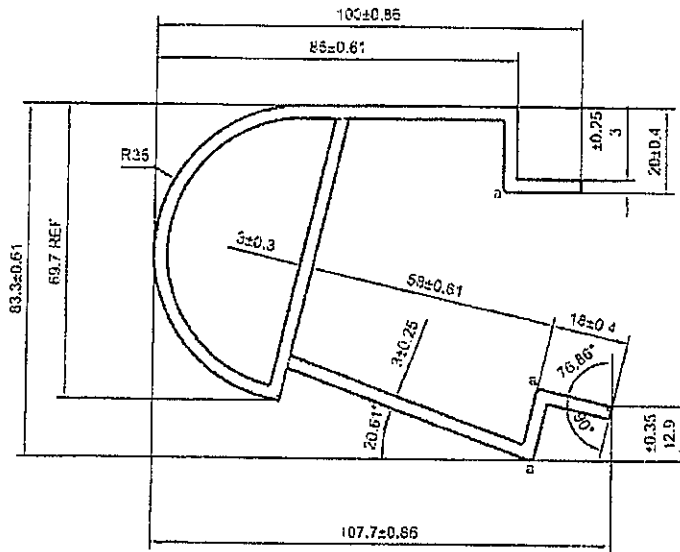

美特鋁質有限公司	
承認圖面	
日期	2018/10/24

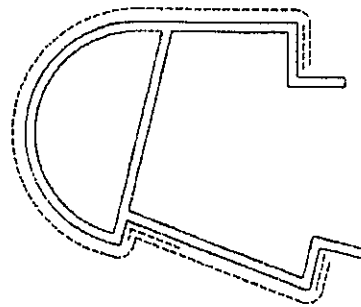

WW1

a=R1

----- 次要裝飾面，噴塗膜厚不足，但不露底

----- 裝飾面

\*配合尺寸以实物配合效果为准！

(V.F)  
SCALE 1:2

SIGNATURE GRADEING	HIGH SIGNATURE GRADEING	C.C.DIA(MM)	Ø116.63						
AREA (SQ.MM)	1013.7	UNSPECIFIED THICKNESS	3±0.25	PERIMETER (MM)	506.29	STANDARD	BS EN755	SCALE	1:1.5
MASS (KG/M)	2.747	UNSPECIFIED CORNERS	R 0.5	SURFACE AREA	254.73	ALLOY	6063-T5	VERSION	A
COMPANY ISSUE		A	DRAWN	蔡曉婷	DATE	2018-10-06	APPELLATION	-	PAGE OF
			STANDARDIZATION		DATE				
			TO SIGN	陳國樞	DATE				
			AUDITING		DATE				
MARKER	MODIFY	FILE NO	SIGNATURE	DATE	APPROV				



PANASIA ALUMINUM (CHINA) LIMITED