

工程指示 / 要求簡箋(E.I.)

工程指示編號：EI/10053 /19 修改版次：A
 工程編號：J836 工程名稱：日出康城7期(平台)
 工程項目：WW4(A-N) 玻璃九字框加工(補充資料)
 收件人：生統 發件人：Joe Chan 日期：3/4/2019

要求提供 / 確認 事項：

- | | | |
|------------------------------------|-------------------------------------|-------------------------------|
| <input type="checkbox"/> 初步鋁料 B.M. | <input type="checkbox"/> 加工拆圖，然後生產 | <input type="checkbox"/> 尺寸表 |
| <input type="checkbox"/> 正式鋁料 B.M. | <input type="checkbox"/> 技術上資料 / 指示 | <input type="checkbox"/> 報價 |
| <input type="checkbox"/> 配件 B.M. | <input type="checkbox"/> 樣辦或貨品說明書 | <input type="checkbox"/> 分判合約 |
| <input type="checkbox"/> 其他：_____ | | |

內容：九字框加工圖補充標示資料。

請在 _____ 前完成上列要求。

附有關圖紙 / 文件：

引頁

以上項目為：

- 原合約工程包 原合約工程加 / 減賬 新工程報價

原因：-

分發東莞各部門：

- | | | | |
|--|---|---|--|
| <input type="checkbox"/> 生產技術總監 <input type="checkbox"/> 連附件 | <input type="checkbox"/> 技術部 <input type="checkbox"/> 連附件 | <input type="checkbox"/> 生產部 <input type="checkbox"/> 連附件 | <input type="checkbox"/> 機械設計部 <input type="checkbox"/> 連附件 |
| <input type="checkbox"/> 採購部 <input type="checkbox"/> 連附件 | <input checked="" type="checkbox"/> 生產統籌部 <input checked="" type="checkbox"/> 連附件 | 梅 軍 | |
| <input type="checkbox"/> 質檢部 <input type="checkbox"/> 連附件 | <input type="checkbox"/> 會計部 <input type="checkbox"/> 連附件 | <input type="checkbox"/> 報關組 <input type="checkbox"/> 連附件 | <input checked="" type="checkbox"/> 其他 王禮秋 <input checked="" type="checkbox"/> 連附件 |

分發香港各部門：

- 行政部 連附件 會計部 連附件 統籌部 連附件 工程部地盤科文 連附件
 採購部 連附件 QS 部 連附件 維修部 連附件 其他 _____ 連附件

傳遞編號：HK 0792/19


發件人簽署：
項目經理簽署：



美特鋁質 有限公司
MIDI Aluminium Fabricator Ltd.

数量	备注
4	

工程號	J-836	地盤	日出康城
-----	-------	----	------

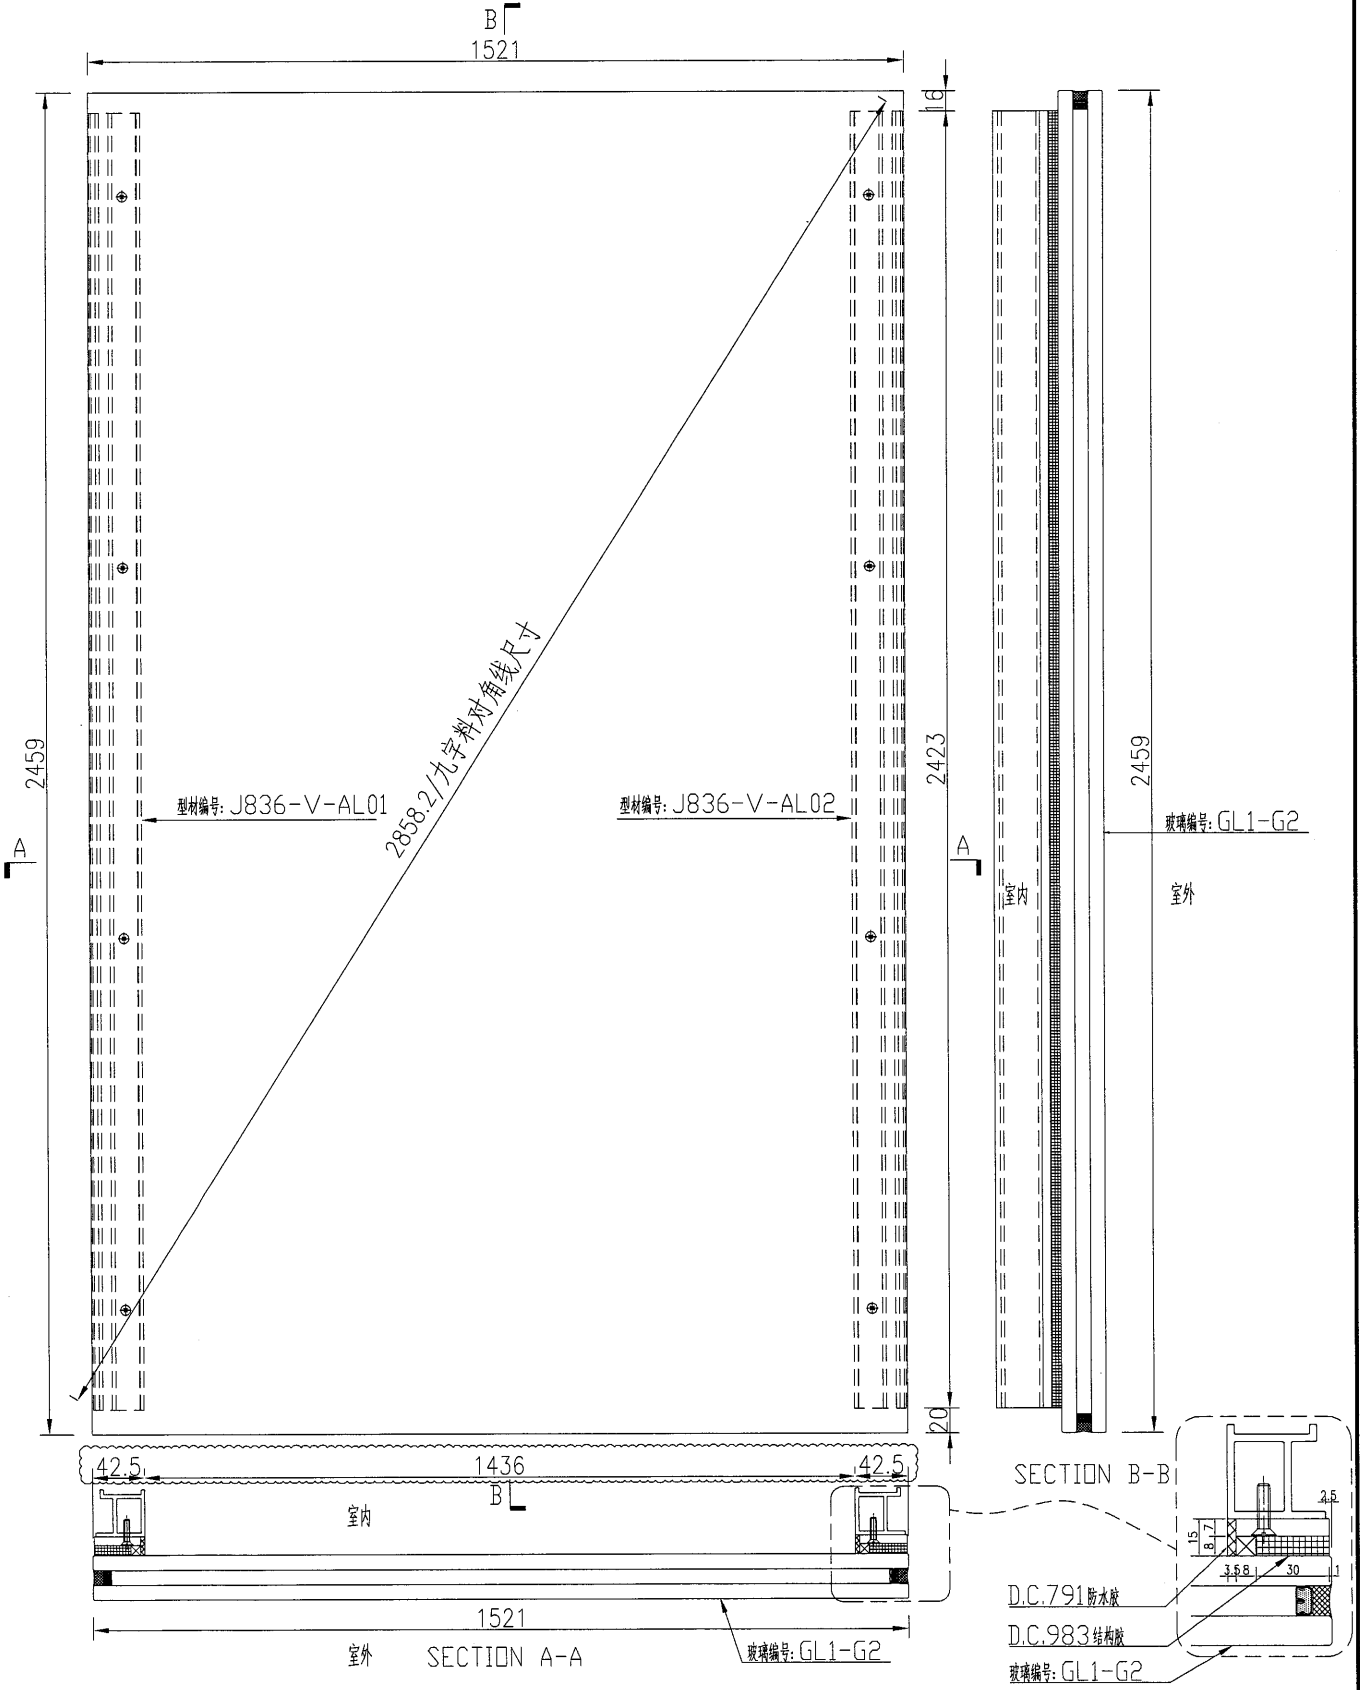


名稱	玻璃副框組框圖	制圖	吳禕瑜	2018.9.29	修改		
材料	-	復核			日期		
顏色	TUC51602XL(RY)-3(深灰)	批准			圖號	J836-FK02	



美特鋁質 有限公司
MIDI Aluminium Fabricator Ltd.

数量	备注
1	

工程號	J-836	地盤	日出康城
-----	-------	----	------

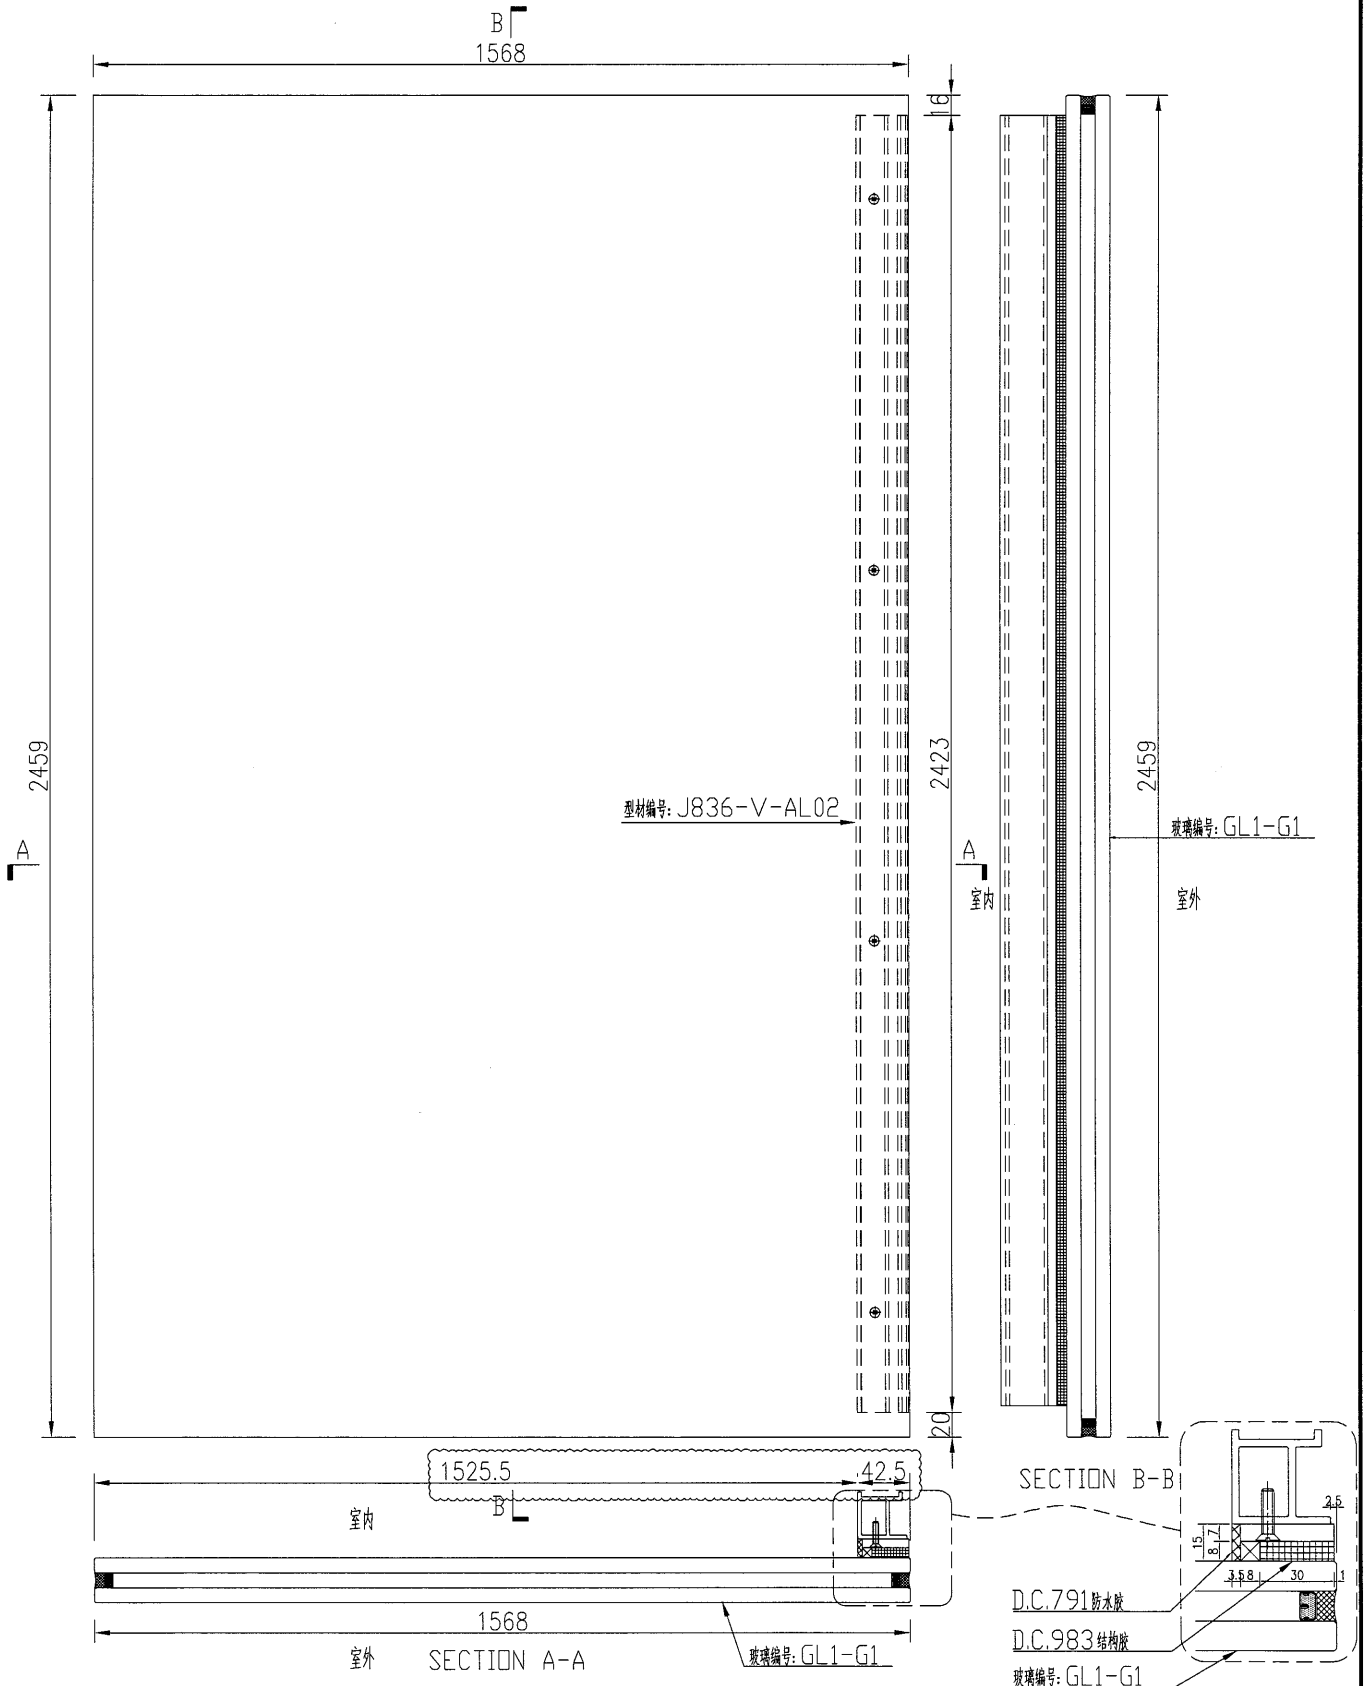


名稱	玻璃副框組框圖	制圖	吳禕瑜	2018.9.29	修改		
材料	-	復核			日期		
顏色	TUC51602XL(RY)-3(深灰)	批准			圖號	J836-FK01	



美特鋁質 有限公司
MIDI Aluminium Fabricator Ltd.

数量	备注
1	

工程號	J-836	地盤	日出康城
-----	-------	----	------

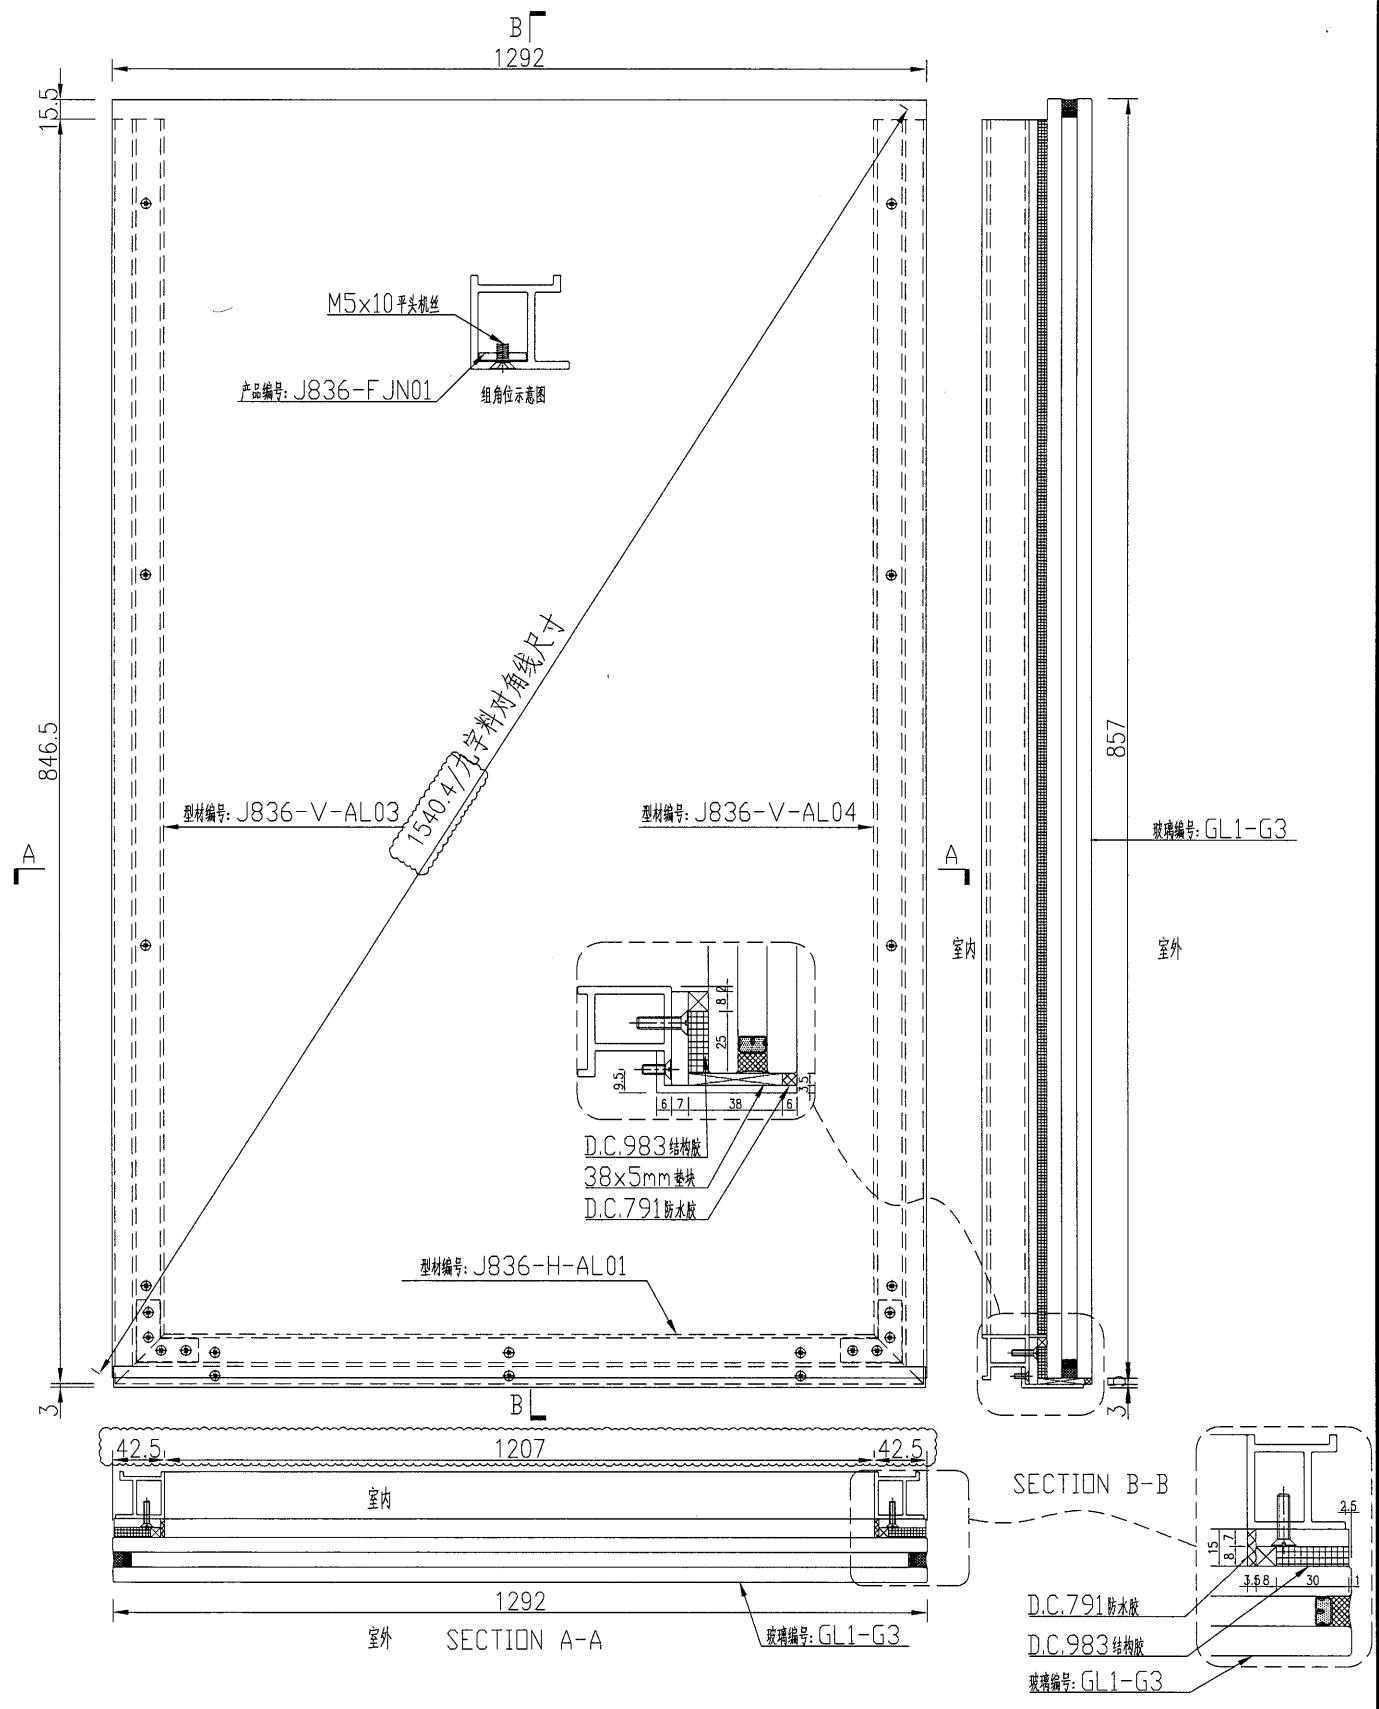


名稱	玻璃副框組框圖	制圖	吳禕瑜	2018.9.29	修改		
材料	-	復核			日期		
顏色	TUC51602XL(RY)-3(深灰)	批准			圖號	J836-FK03	



美特鋁質 有限公司
MIDI Aluminium Fabricator Ltd.

数量	备注
1	

工程號	J-836	地盤	日出康城
-----	-------	----	------

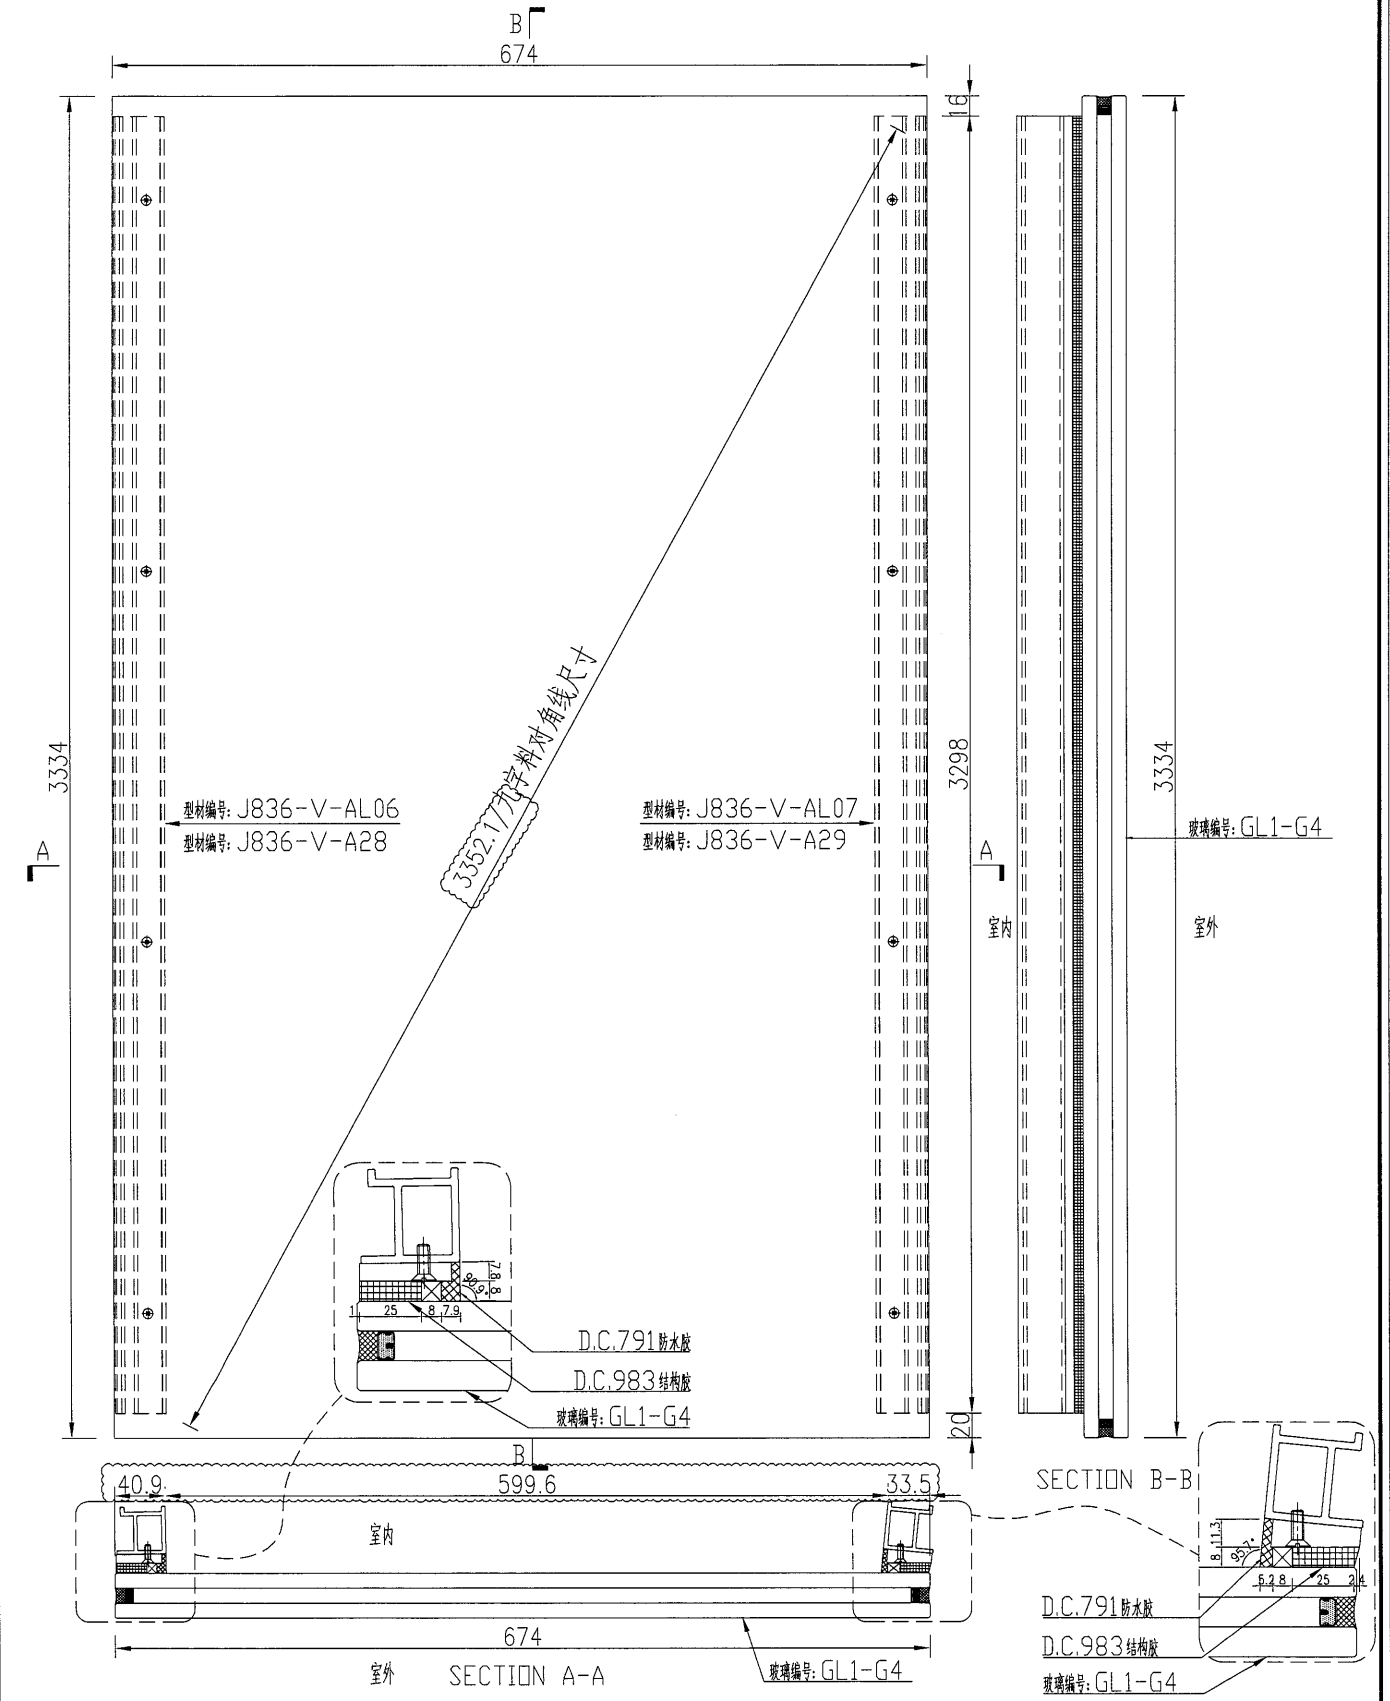


名稱	玻璃副框組框圖	制圖	吳禕瑜	2018.9.29	修改		
材料	-	復核			日期		
顏色	TUC51602XL(RY)-3(深灰)	批准			圖號	J836-FK04	



美特鋁質 有限公司
MIDI Aluminium Fabricator Ltd.

数量	备注
1	

工程號	J-836	地盤	日出康城
-----	-------	----	------

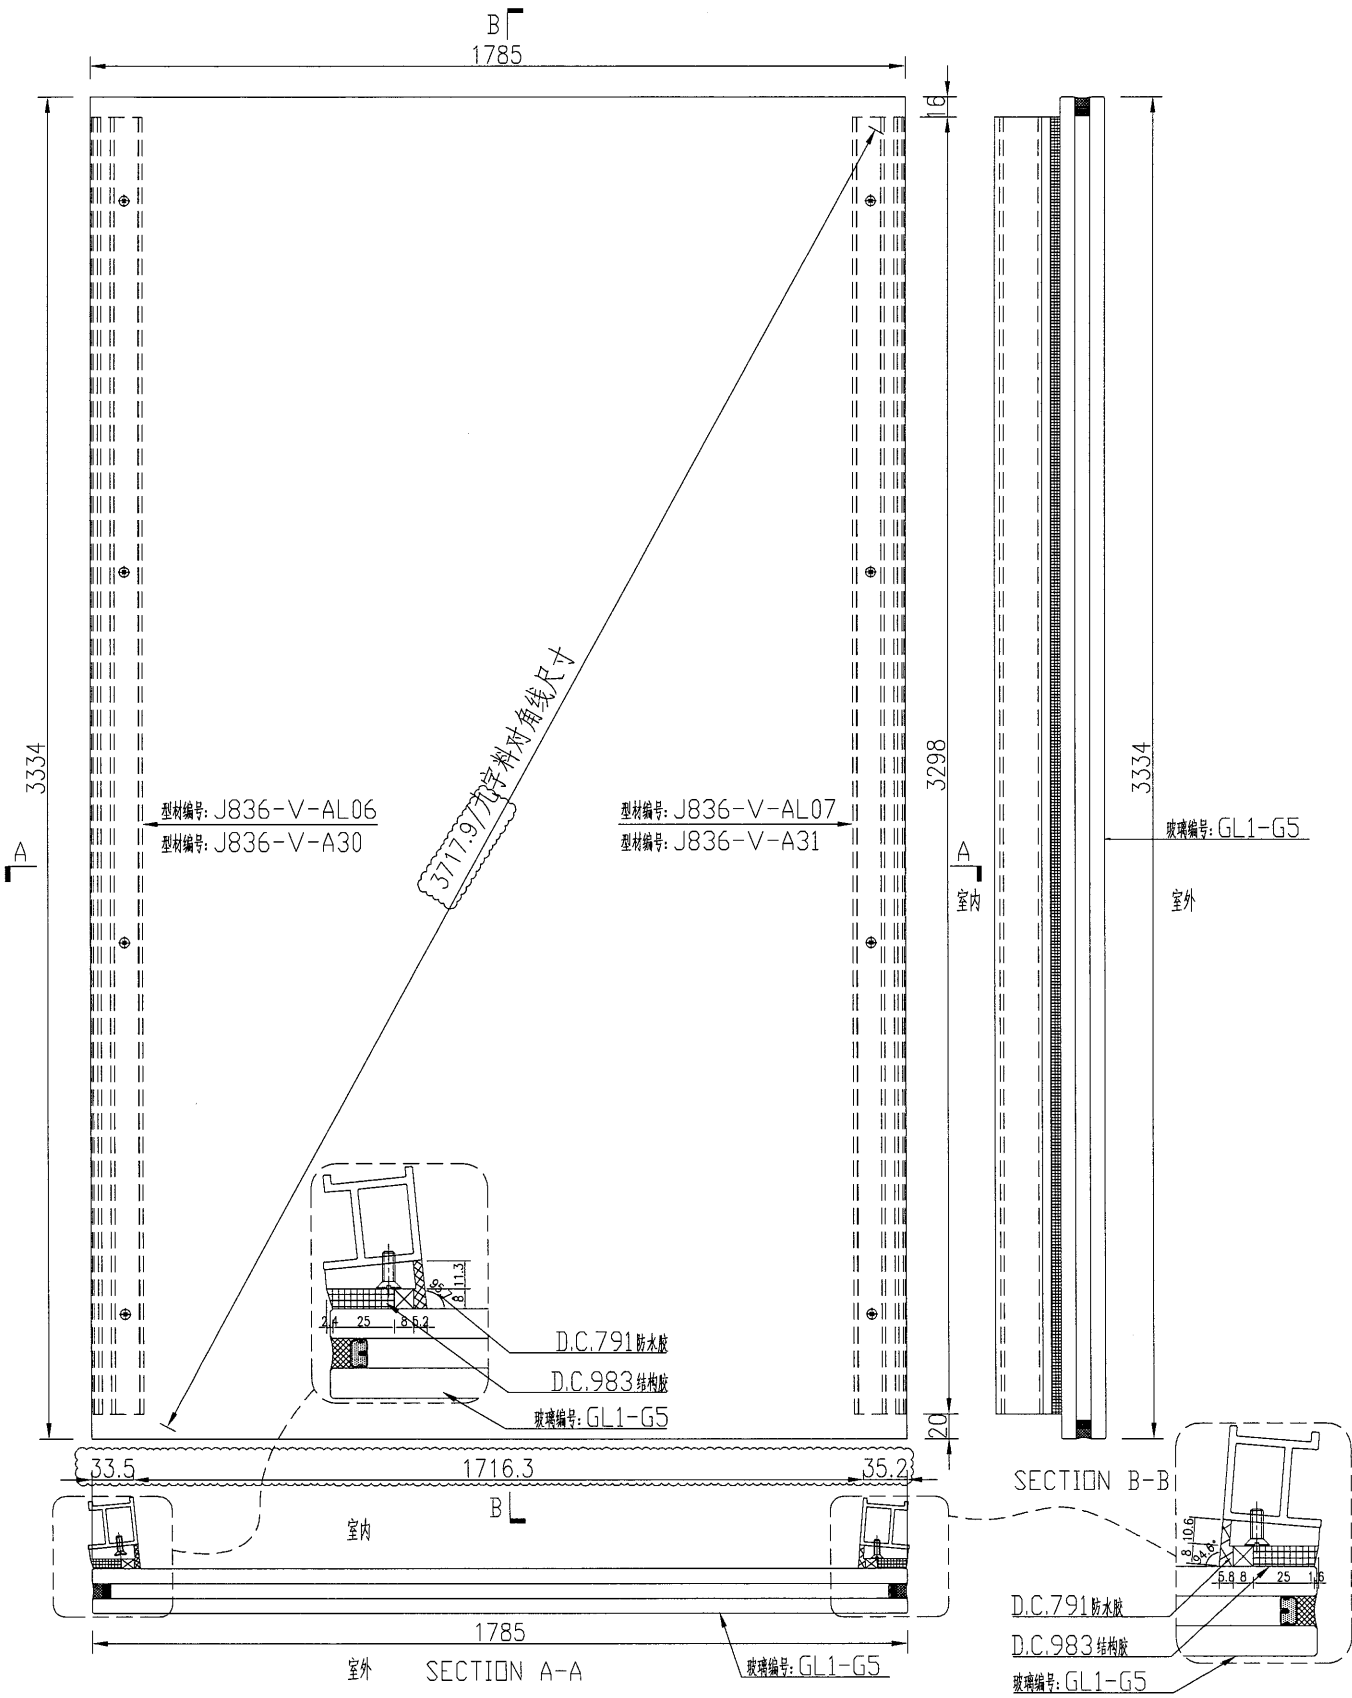


名稱	玻璃副框組框圖	制圖	吳禕瑜	2018.9.29	修改		
材料	-	復核			日期		
顏色	TUC51602XL(RY)-3(深灰)	批准			圖號	J836-FK05	



美特鋁質 有限公司
MIDI Aluminium Fabricator Ltd.

数量	备注
1	

工程號	J-836	地盤	日出康城
-----	-------	----	------

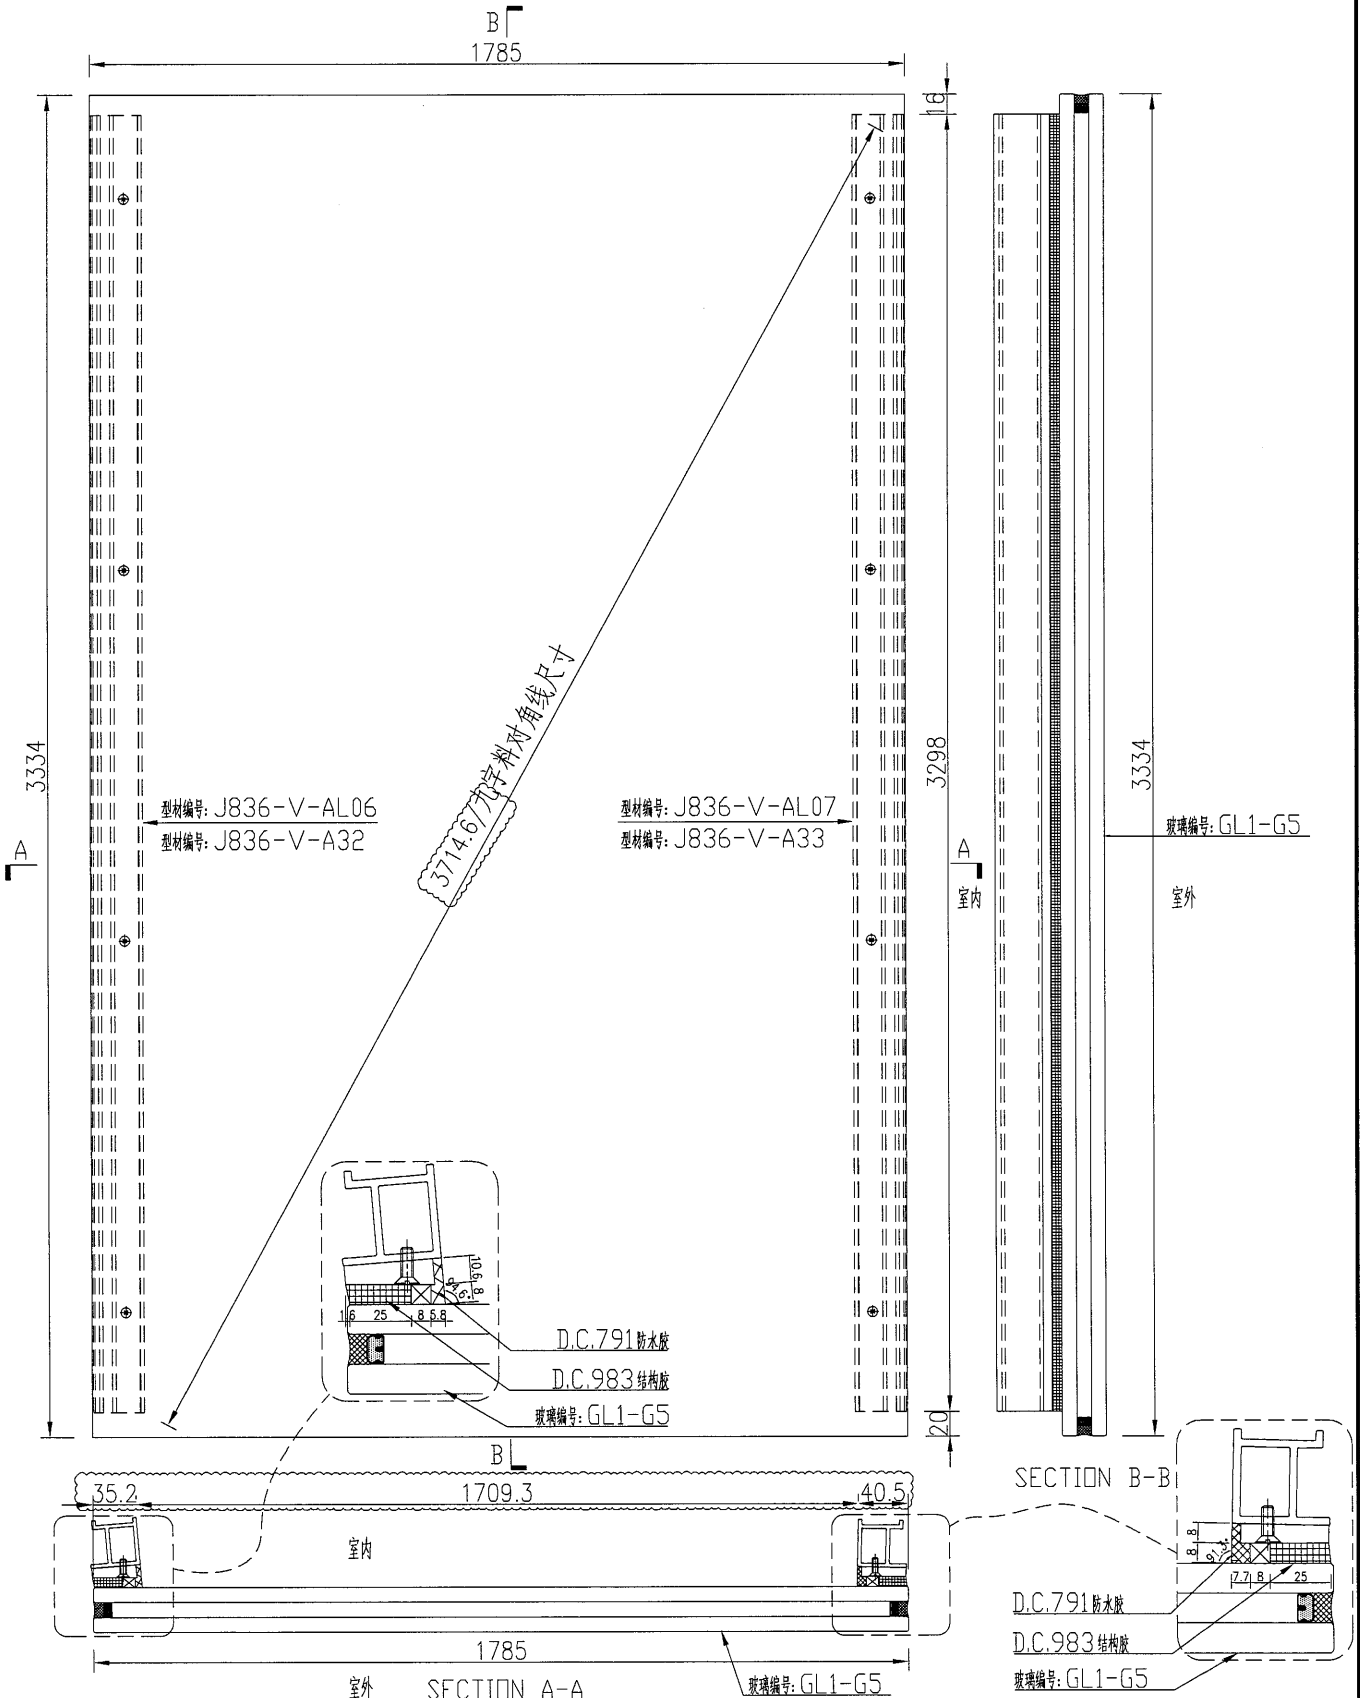


名稱	玻璃窗框組框圖	制圖	吳禕瑜	2018.9.29	修改		
材料	-	復核			日期		
顏色	TUC51602XL(RY)-3(深灰)	批准			圖號	J836-FK06	



美特鋁質 有限公司
MIDI Aluminium Fabricator Ltd.

数量	备注
10	

工程號	J-836	地盤	日出康城
-----	-------	----	------

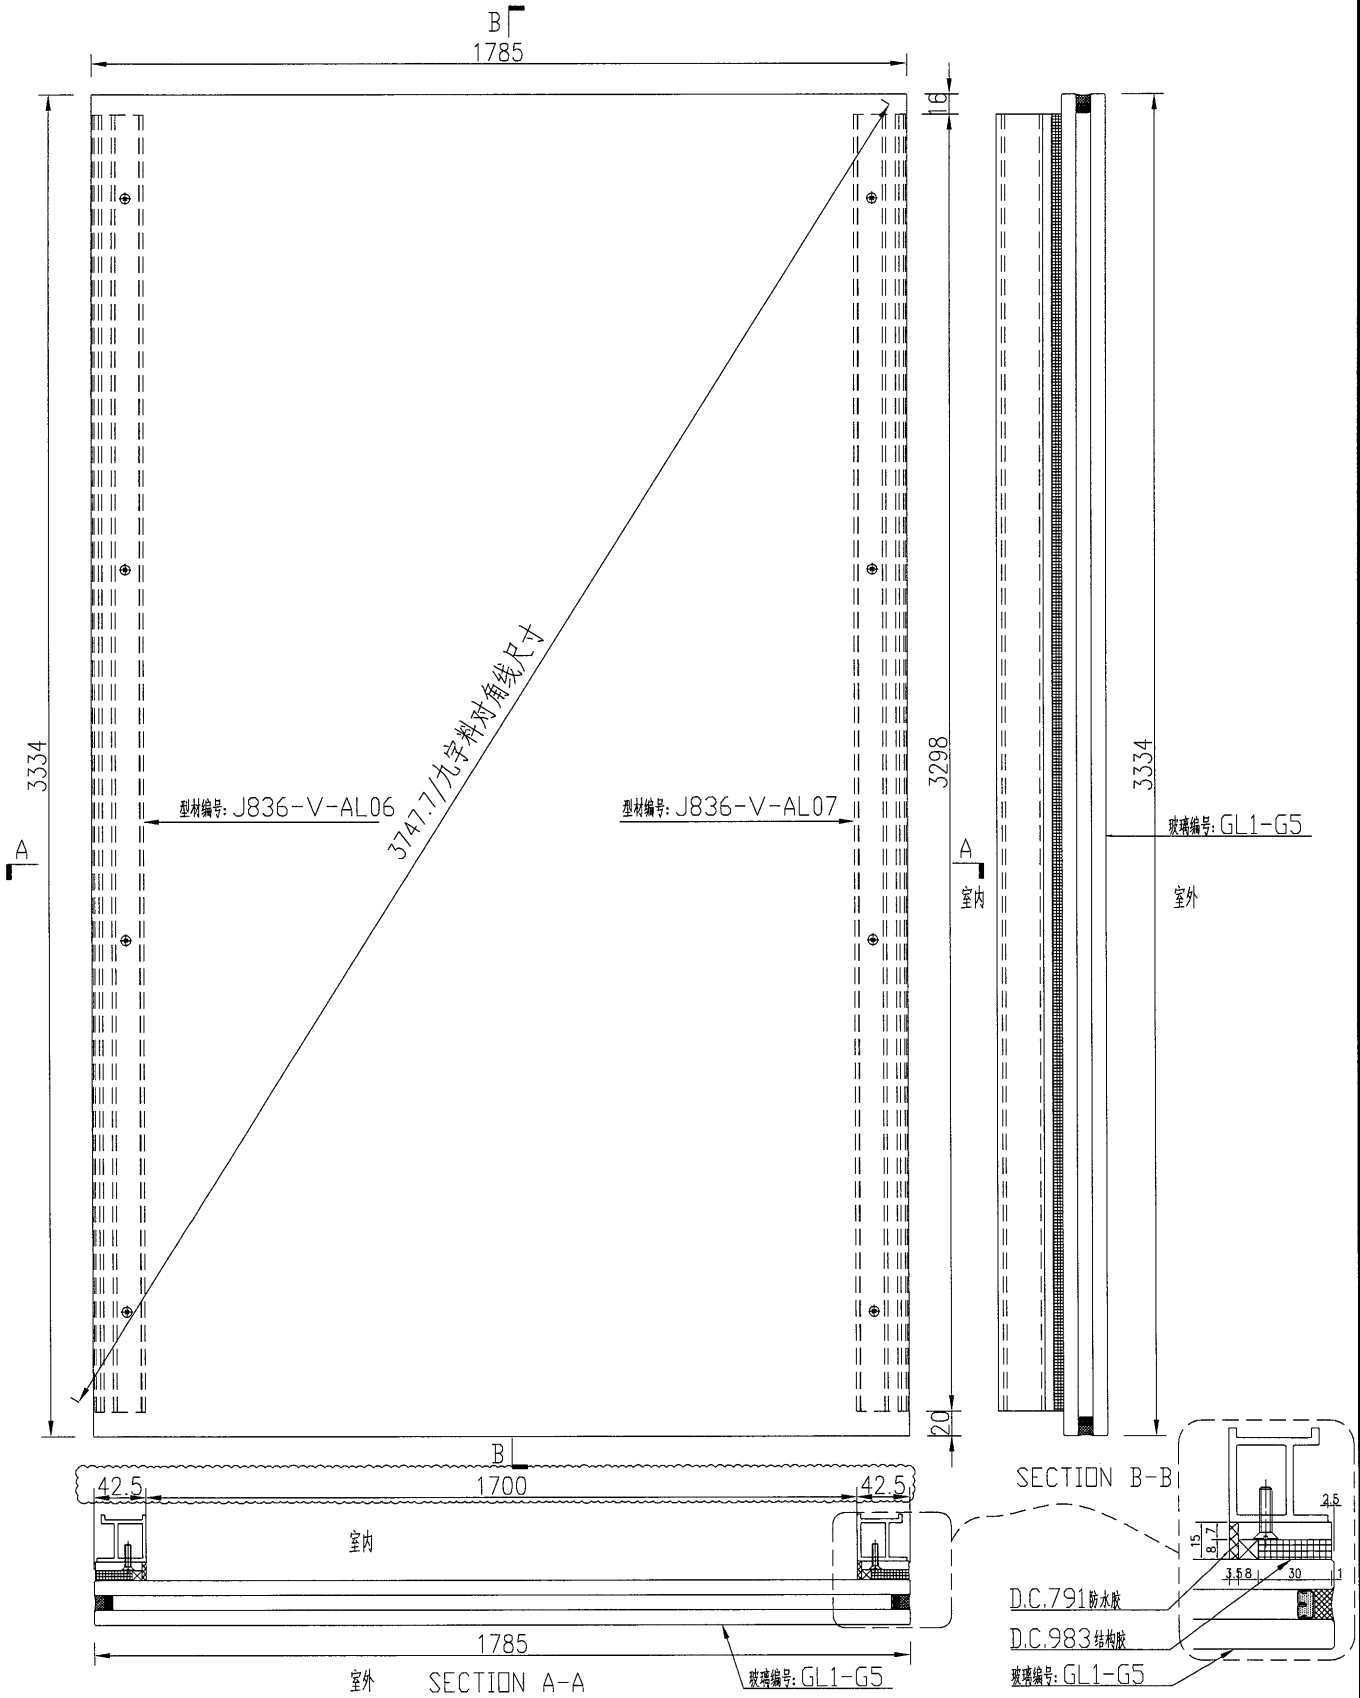

名稱	玻璃窗框組框圖	制圖	吳禕瑜	2018.9.29	修改	
材料	-	復核			日期	
顏色	TUC51602XL(RY)-3(深灰)	批准			圖號	J836-FK07

8


EG-DWG3



美特鋁質 有限公司
MIDI Aluminium Fabricator Ltd.

数量	备注
1	

工程號	J-836	地盤	日出康城
-----	-------	----	------

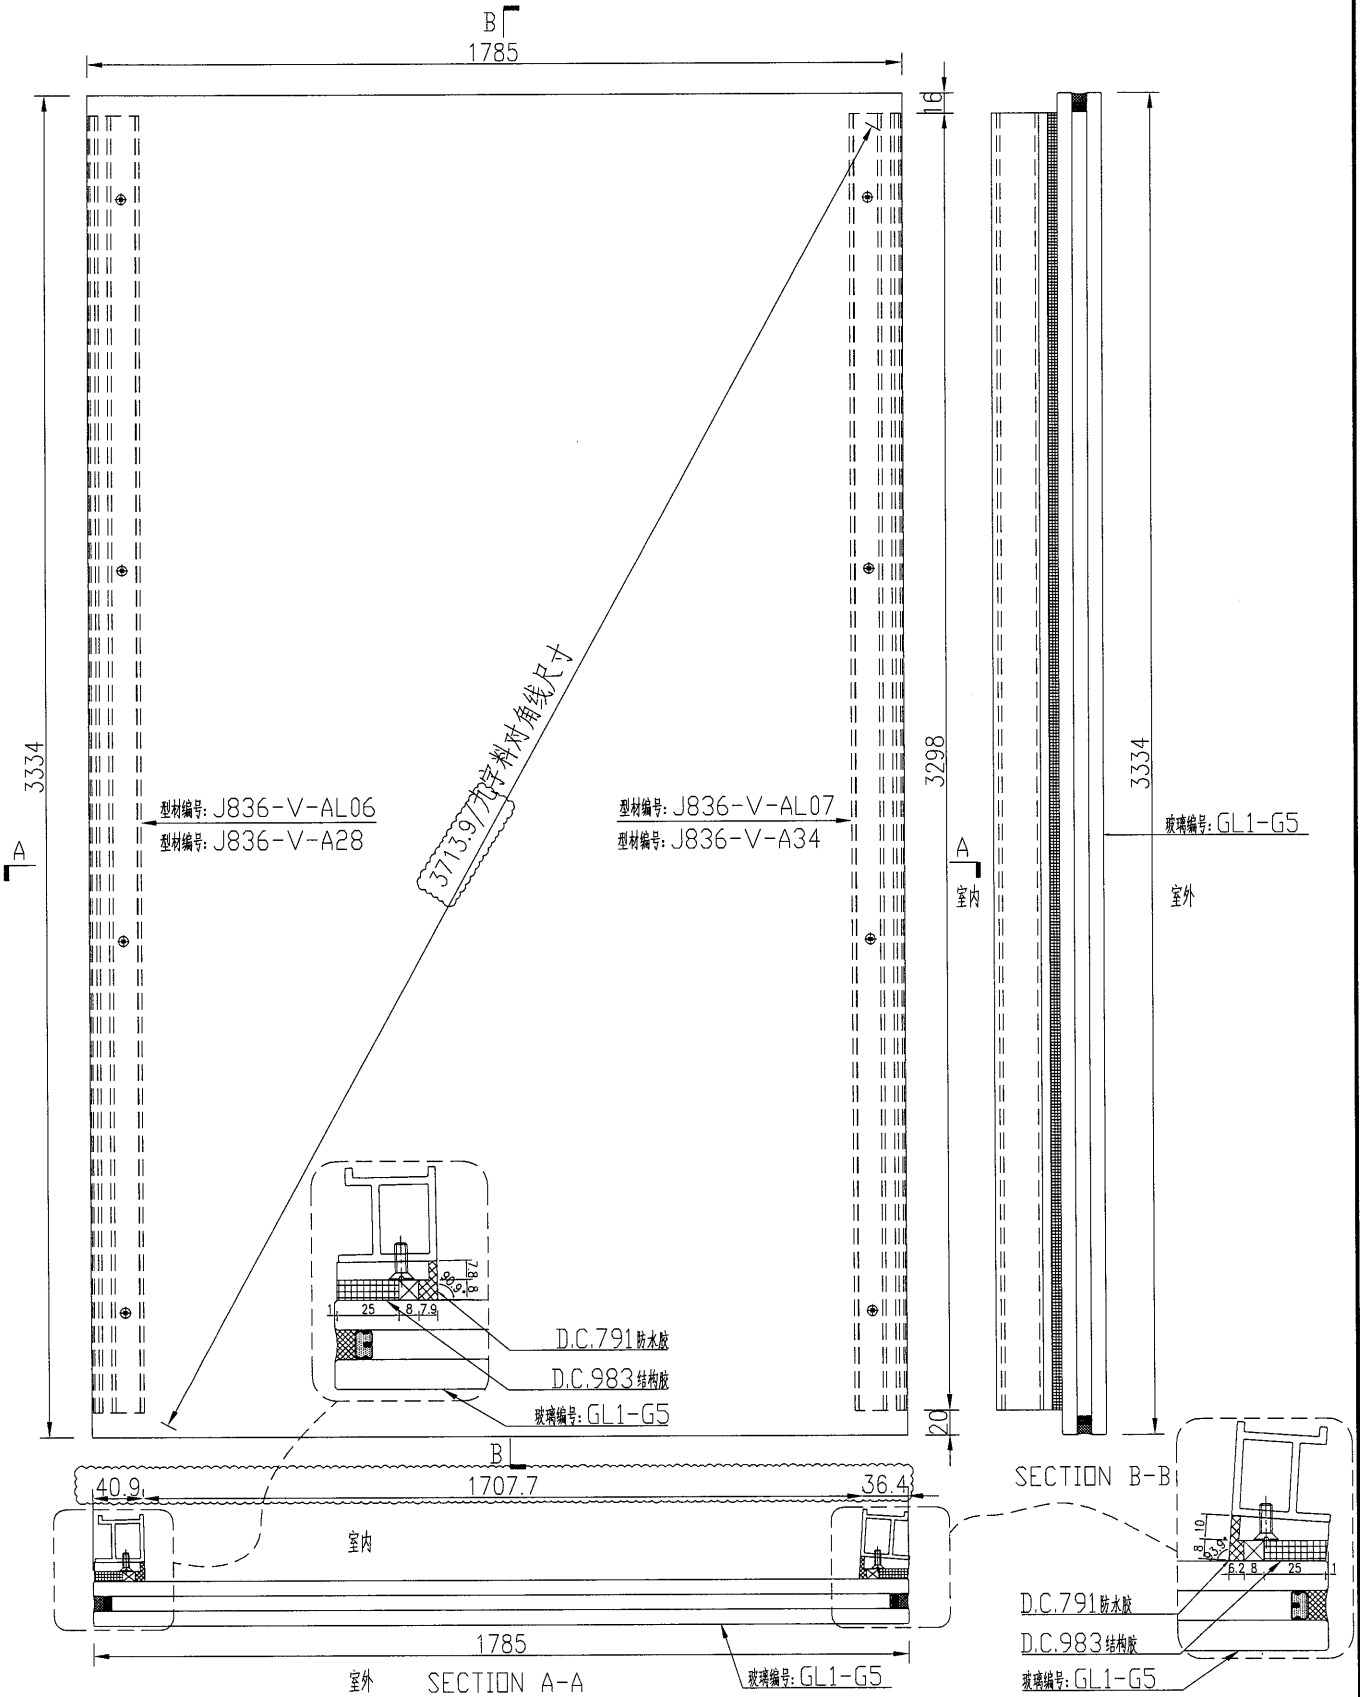


名稱	玻璃副框組框圖	制圖	吳禕瑜	2018.9.29	修改		
材料	-	復核			日期		
顏色	TUC51602XL(RY)-3(深灰)	批准			圖號	J836-FK08	



美特鋁質 有限公司
MIDI Aluminium Fabricator Ltd.

数量	备注
1	

工程號	J-836	地盤	日出康城
-----	-------	----	------

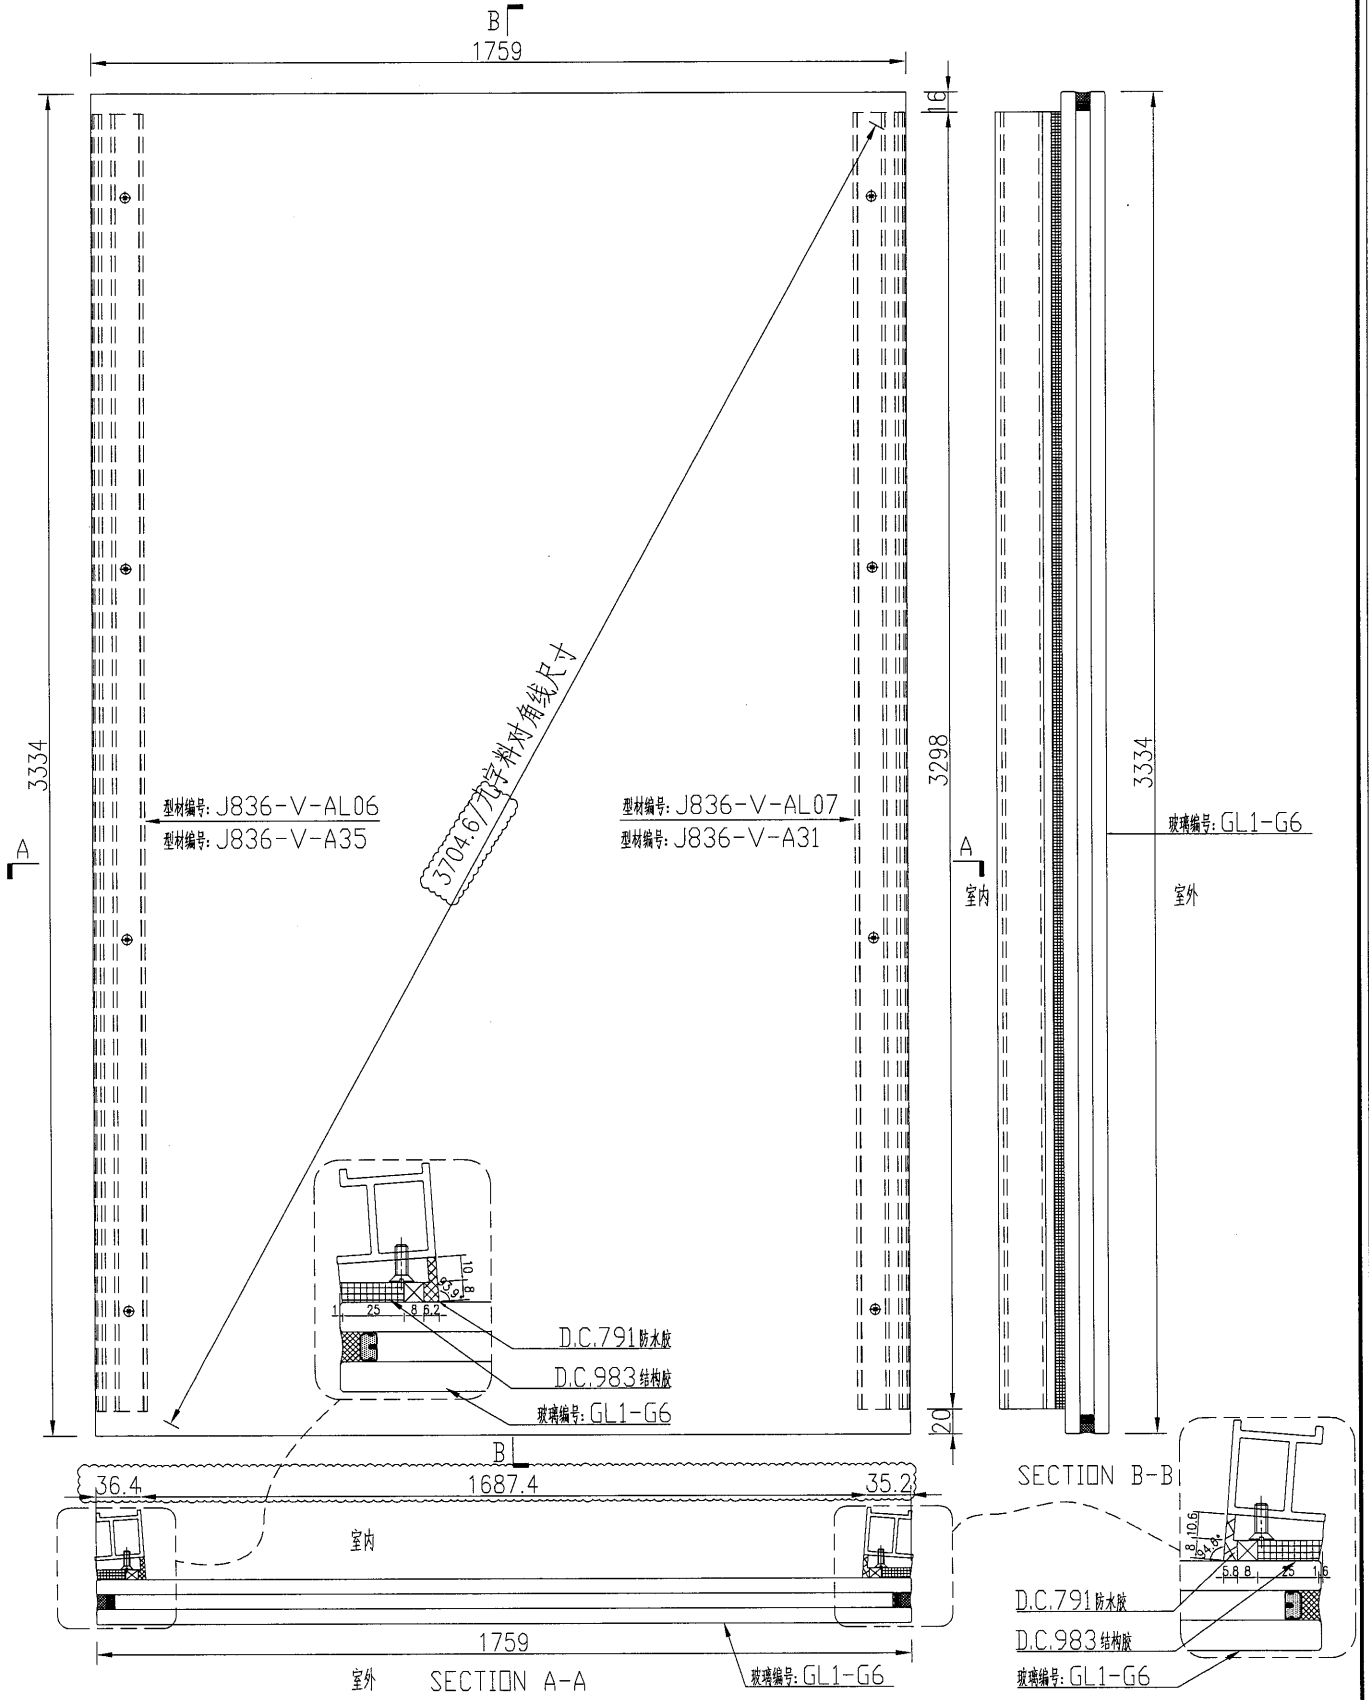


名稱	玻璃副框組框圖	制圖	吳禕瑜	2018.9.29	修改		
材料	-	復核			日期		
顏色	TUC51602XL(RY)-3(深灰)	批准			圖號	J836-FK09	



美特鋁質 有限公司
MIDI Aluminium Fabricator Ltd.

数量	备注
1	

工程號	J-836	地盤	日出康城
-----	-------	----	------

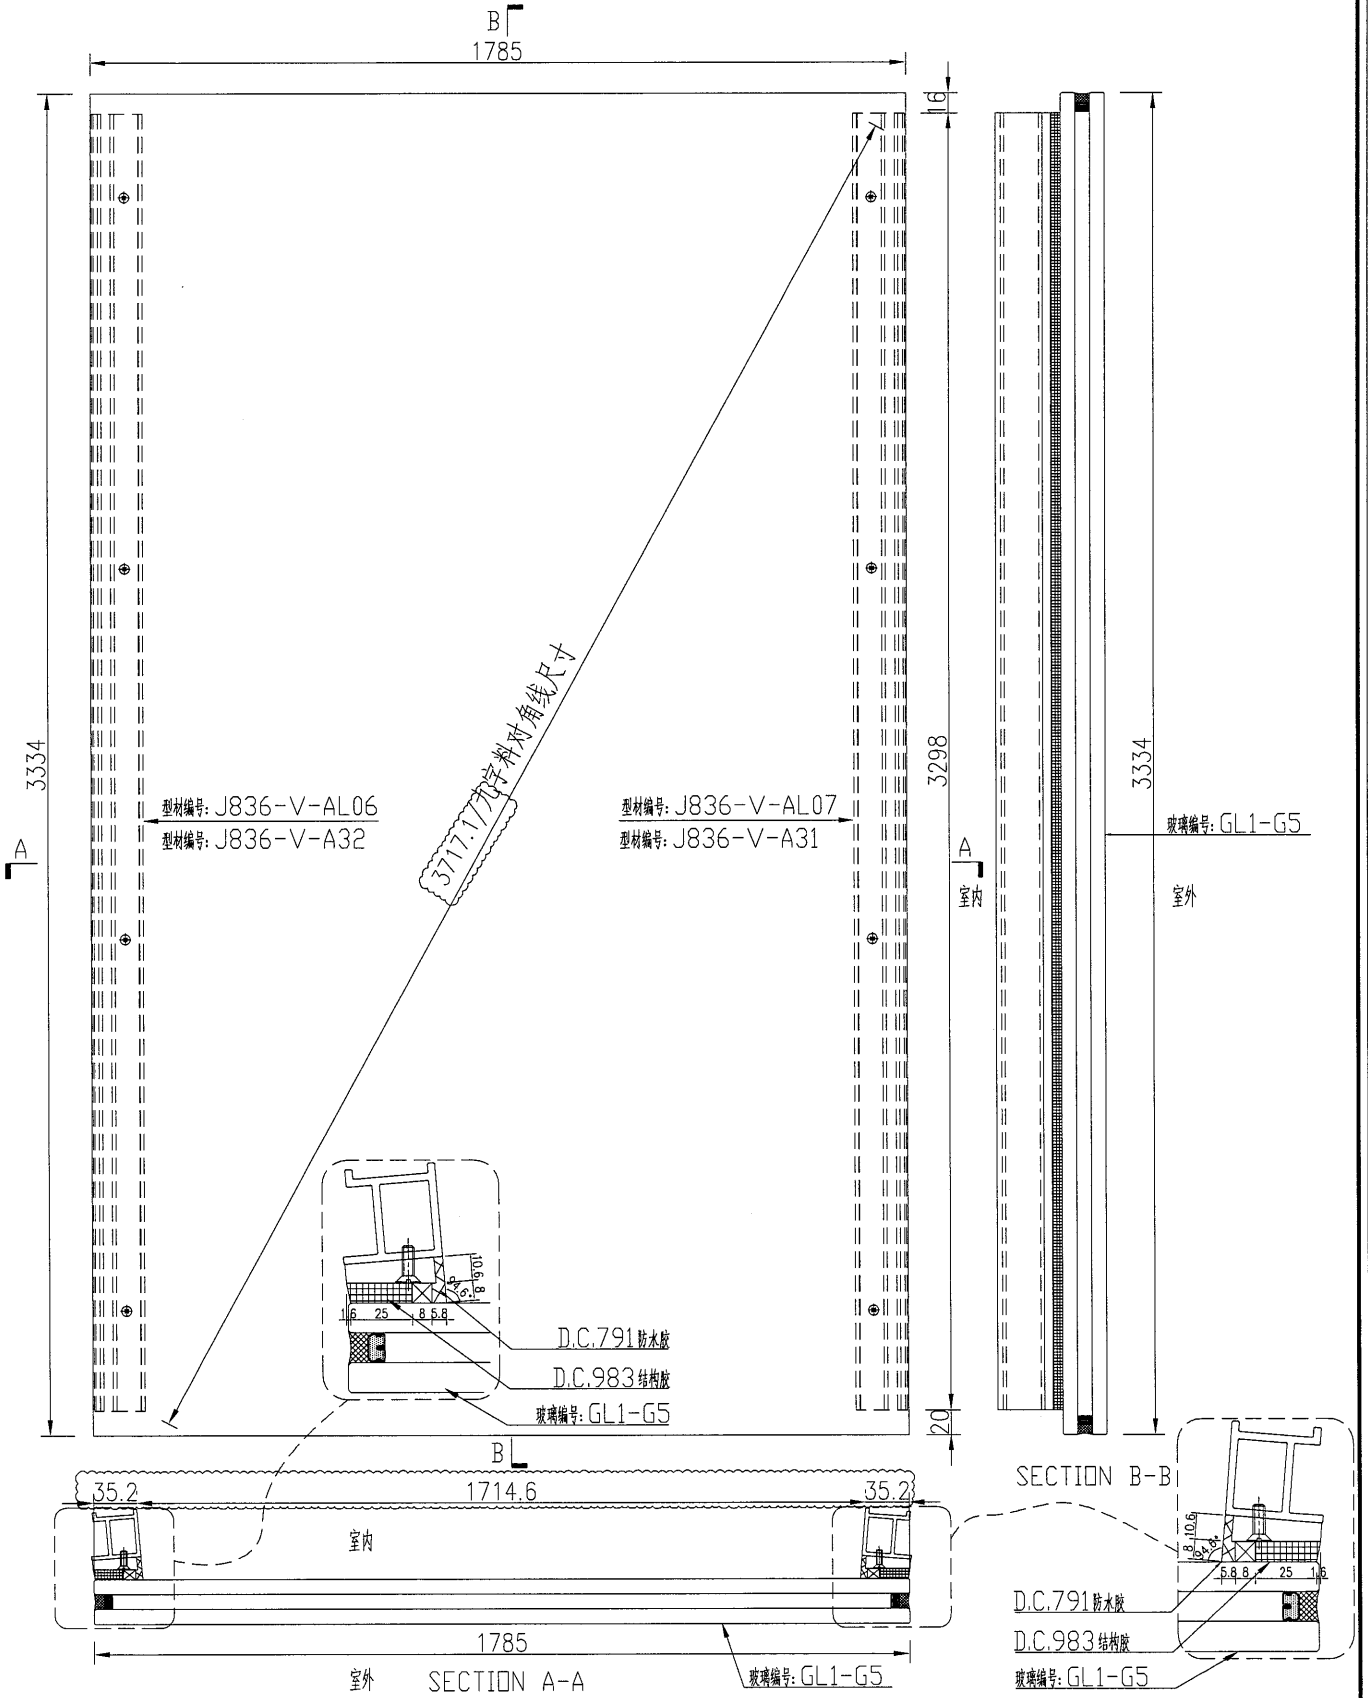


名稱	玻璃窗框組框圖	制圖	吳禕瑜	2018.9.29	修改	
材料	-	復核			日期	
顏色	TUC51602XL(RY)-3(深灰)	批准			圖號	J836-FK10



美特鋁質 有限公司
MIDI Aluminium Fabricator Ltd.

数量	备注
1	

工程號	J-836	地盤	日出康城
-----	-------	----	------

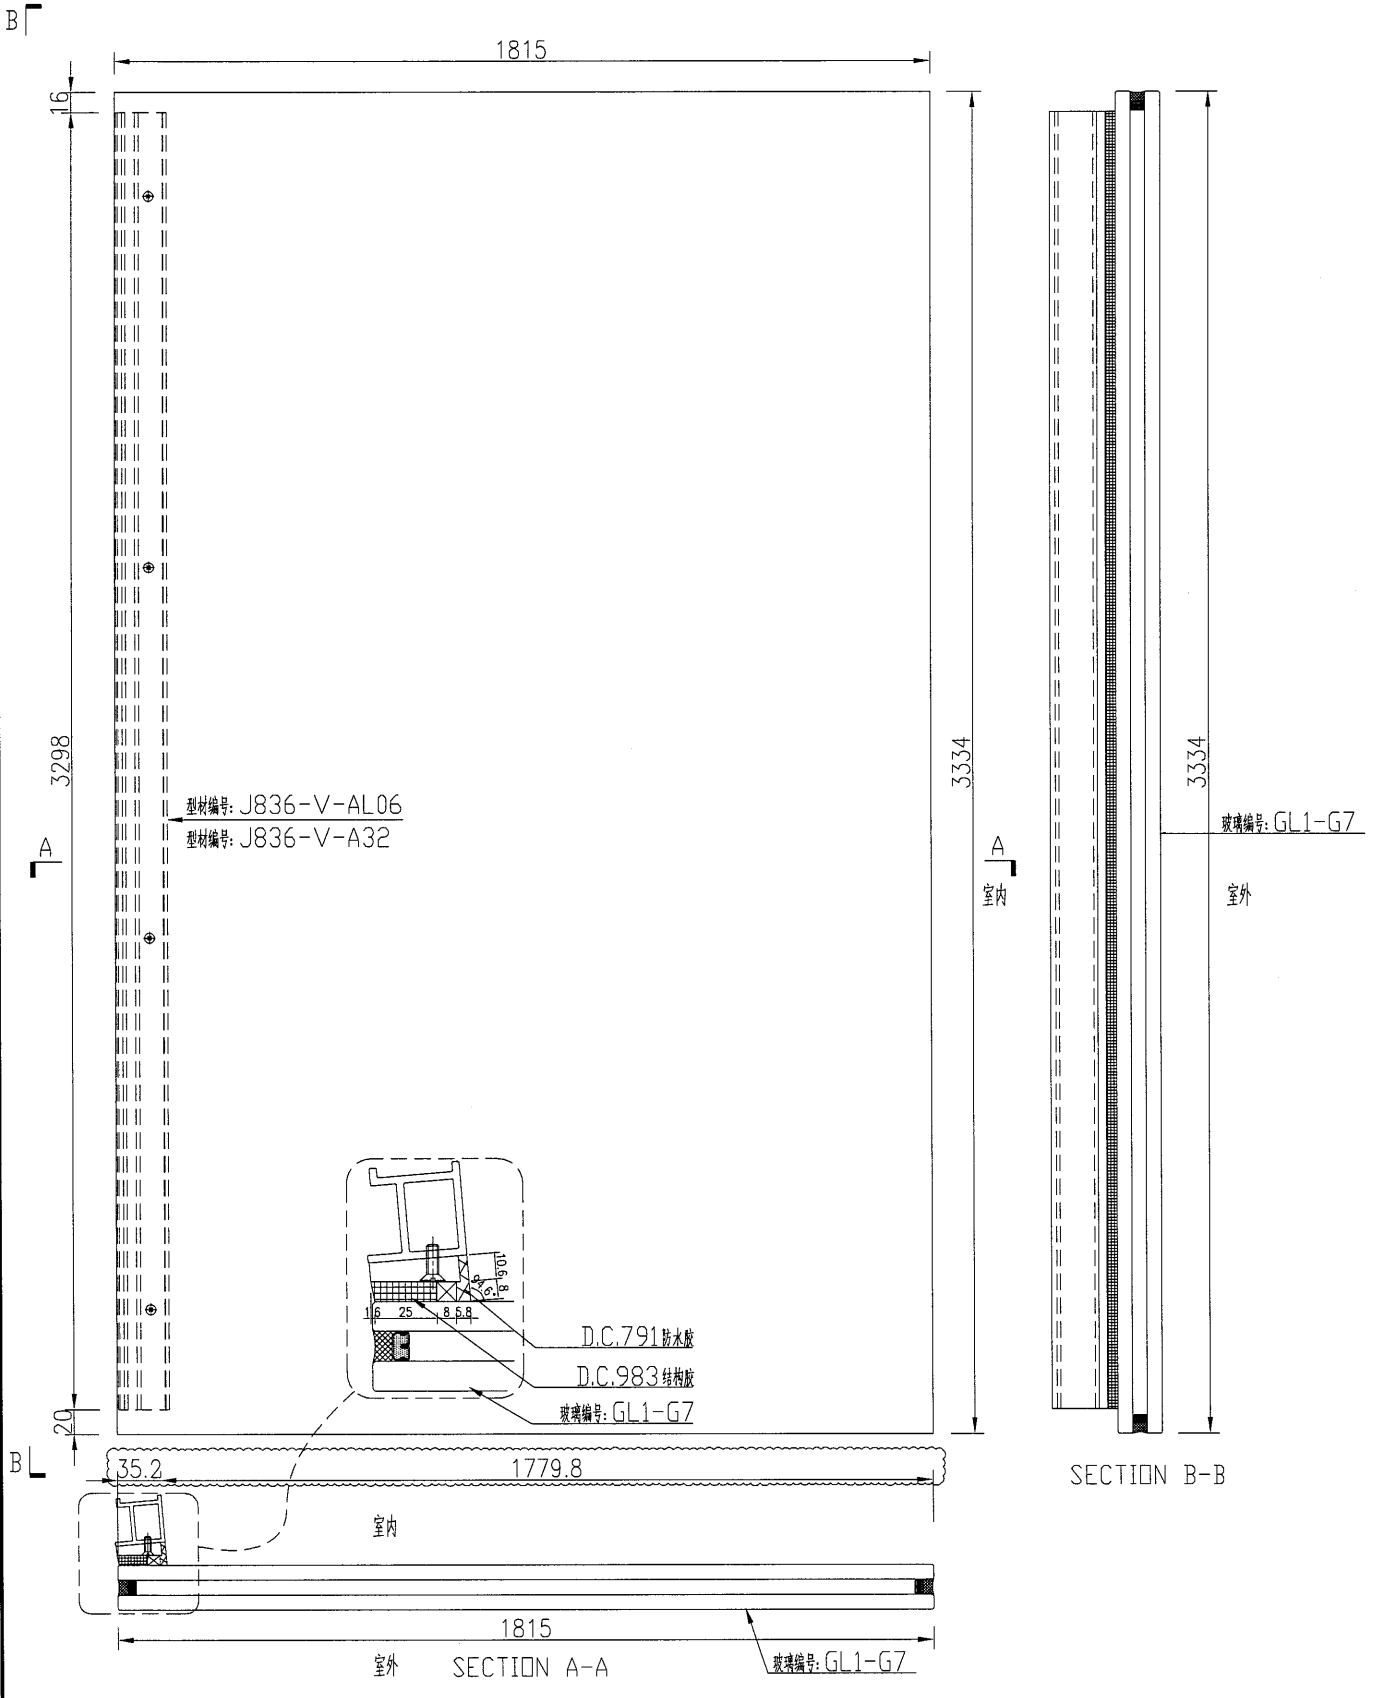


名稱	玻璃副框組框圖	制圖	吳禕瑜	2018.9.29	修改		
材料	-	復核			日期		
顏色	TUC51602XL(RY)-3(深灰)	批准			圖號	J836-FK11	

美特鋁質 有限公司
MIDI Aluminium Fabricator Ltd.

数量	备注
1	

工程號 J-836 地盤 日出康城

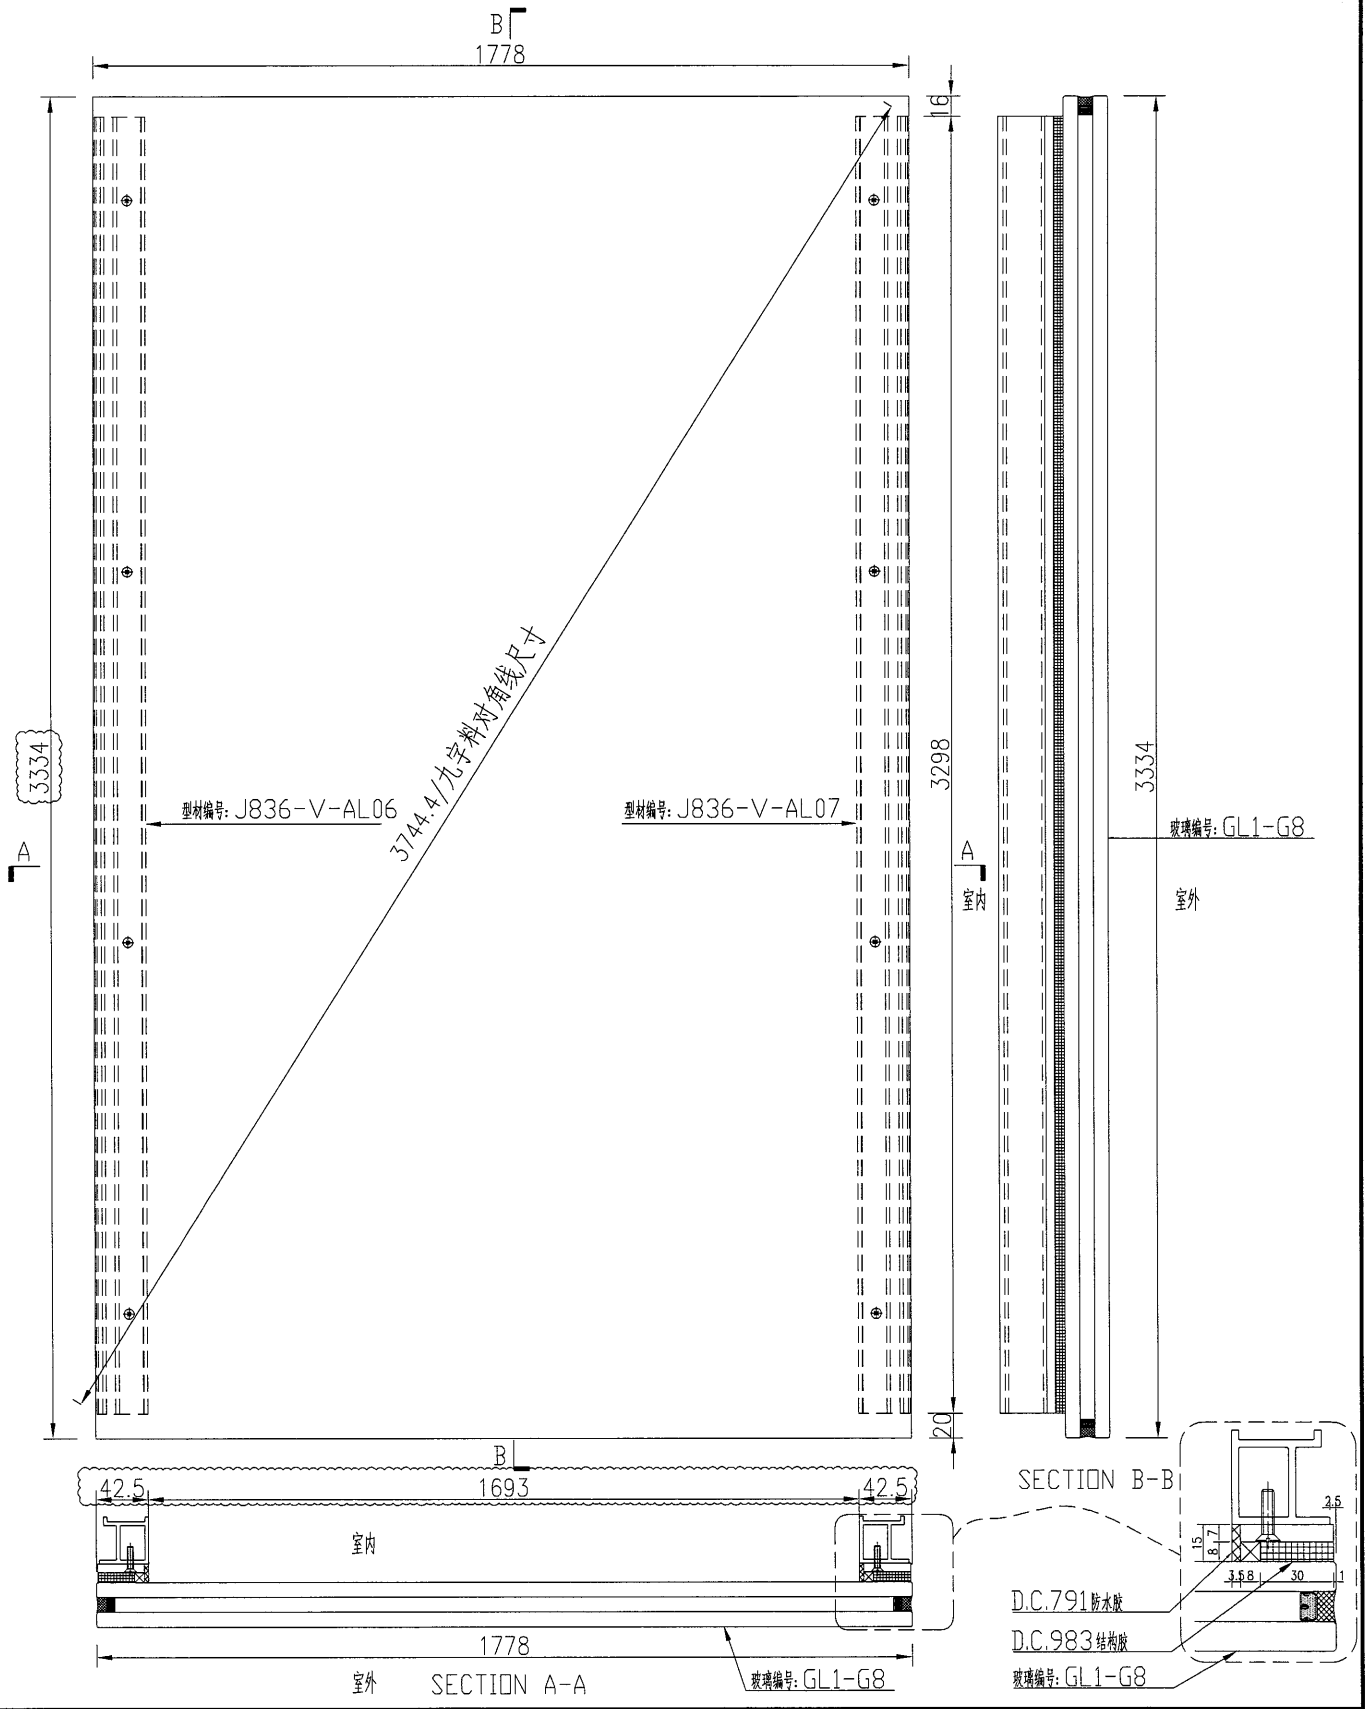

名稱	玻璃副框組框圖	制圖	吳禱瑜	2018.9.29	修改		
材料	-	復核			日期		
顏色	TUC51602XL(RY)-3(深灰)	批准			圖號	J836-FK12	

13


EG-DWG3



美特鋁質 有限公司
MIDI Aluminium Fabricator Ltd.

数量	备注
1	

工程號	J-836	地盤	日出康城
-----	-------	----	------

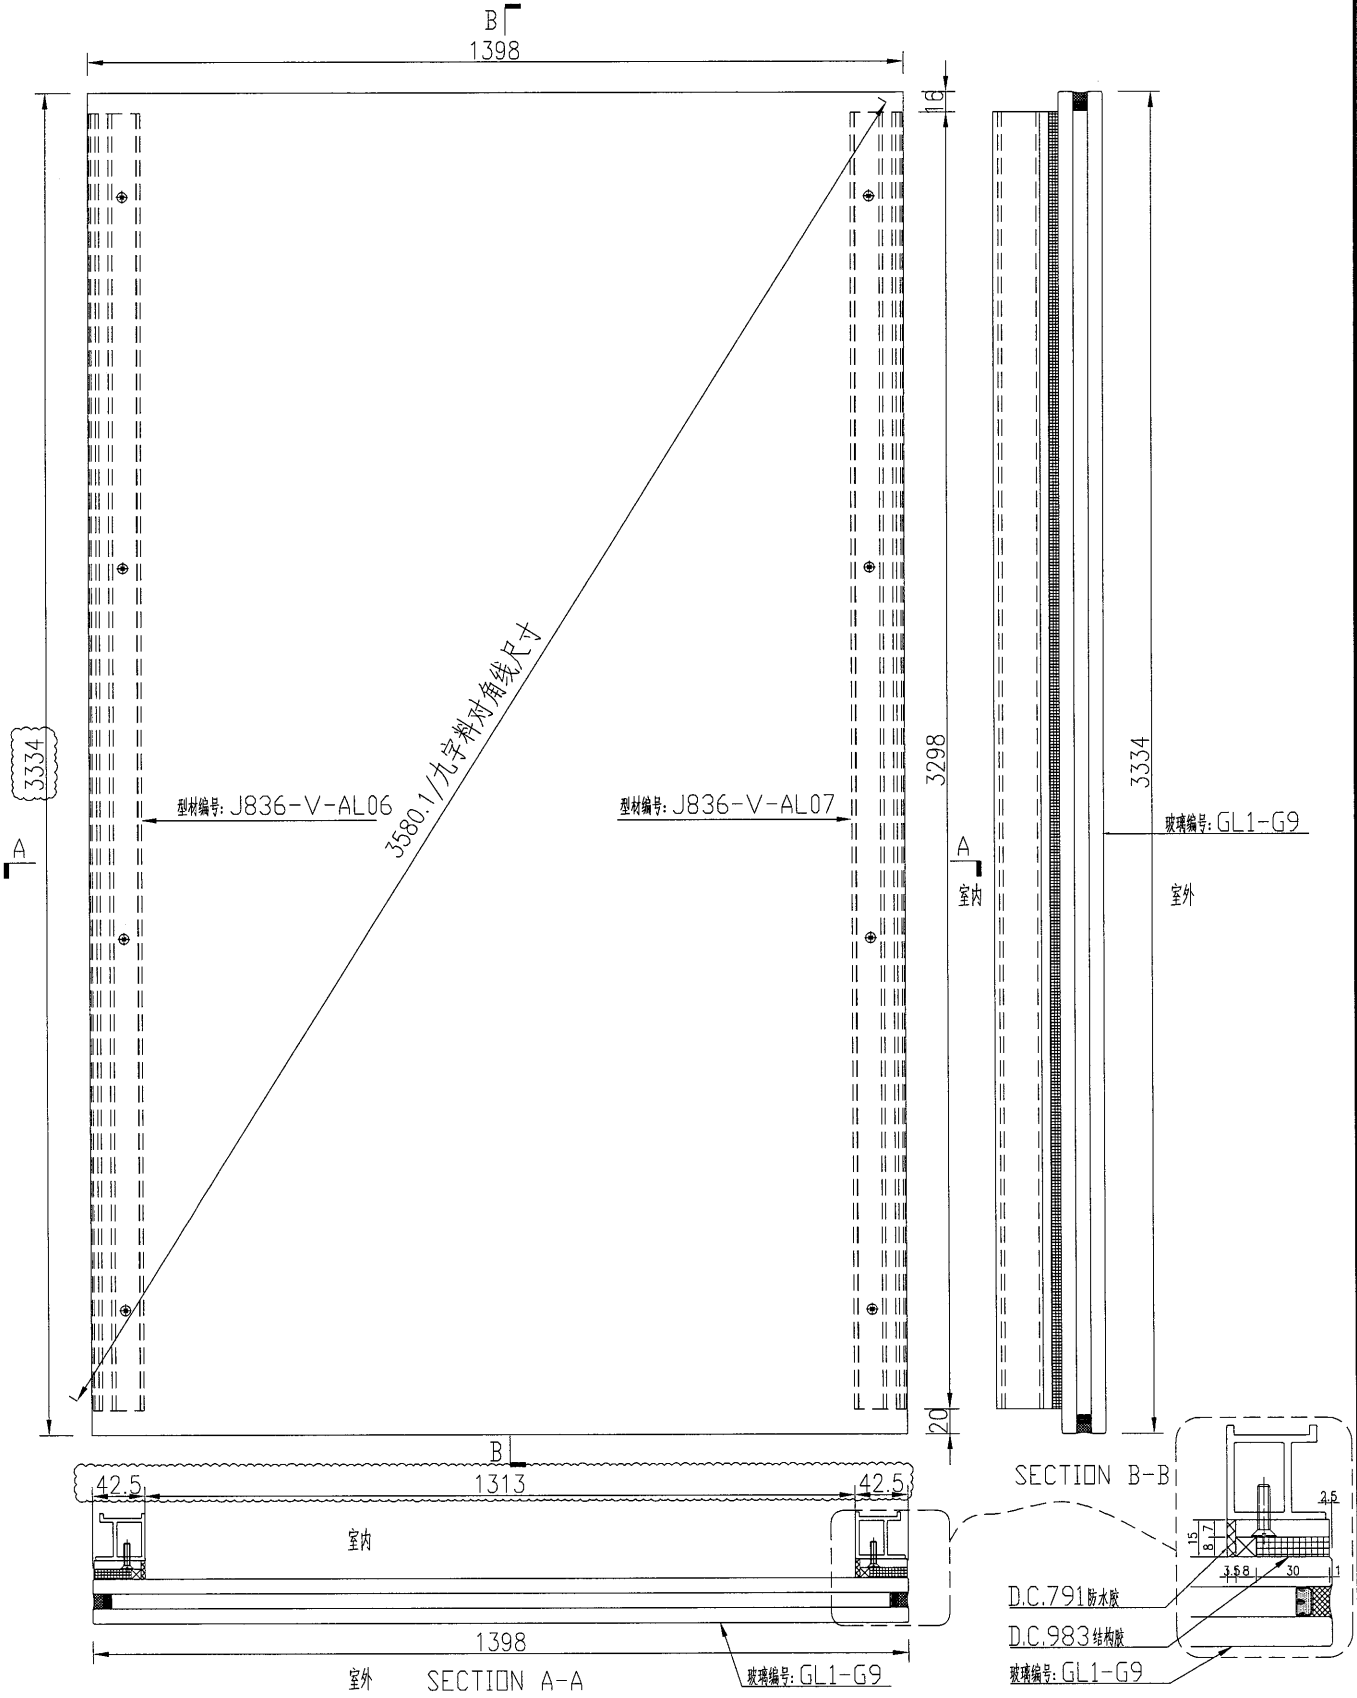


名稱	玻璃副框組框圖	制圖	吳禕瑜	2018.9.29	修改		
材料	-	復核			日期		
顏色	TUC51602XL(RY)-3(深灰)	批准			圖號	J836-FK13	

美特鋁質 有限公司
MIDI Aluminium Fabricator Ltd.

数量	备注
1	


工程號 J-836 地盤 日出康城

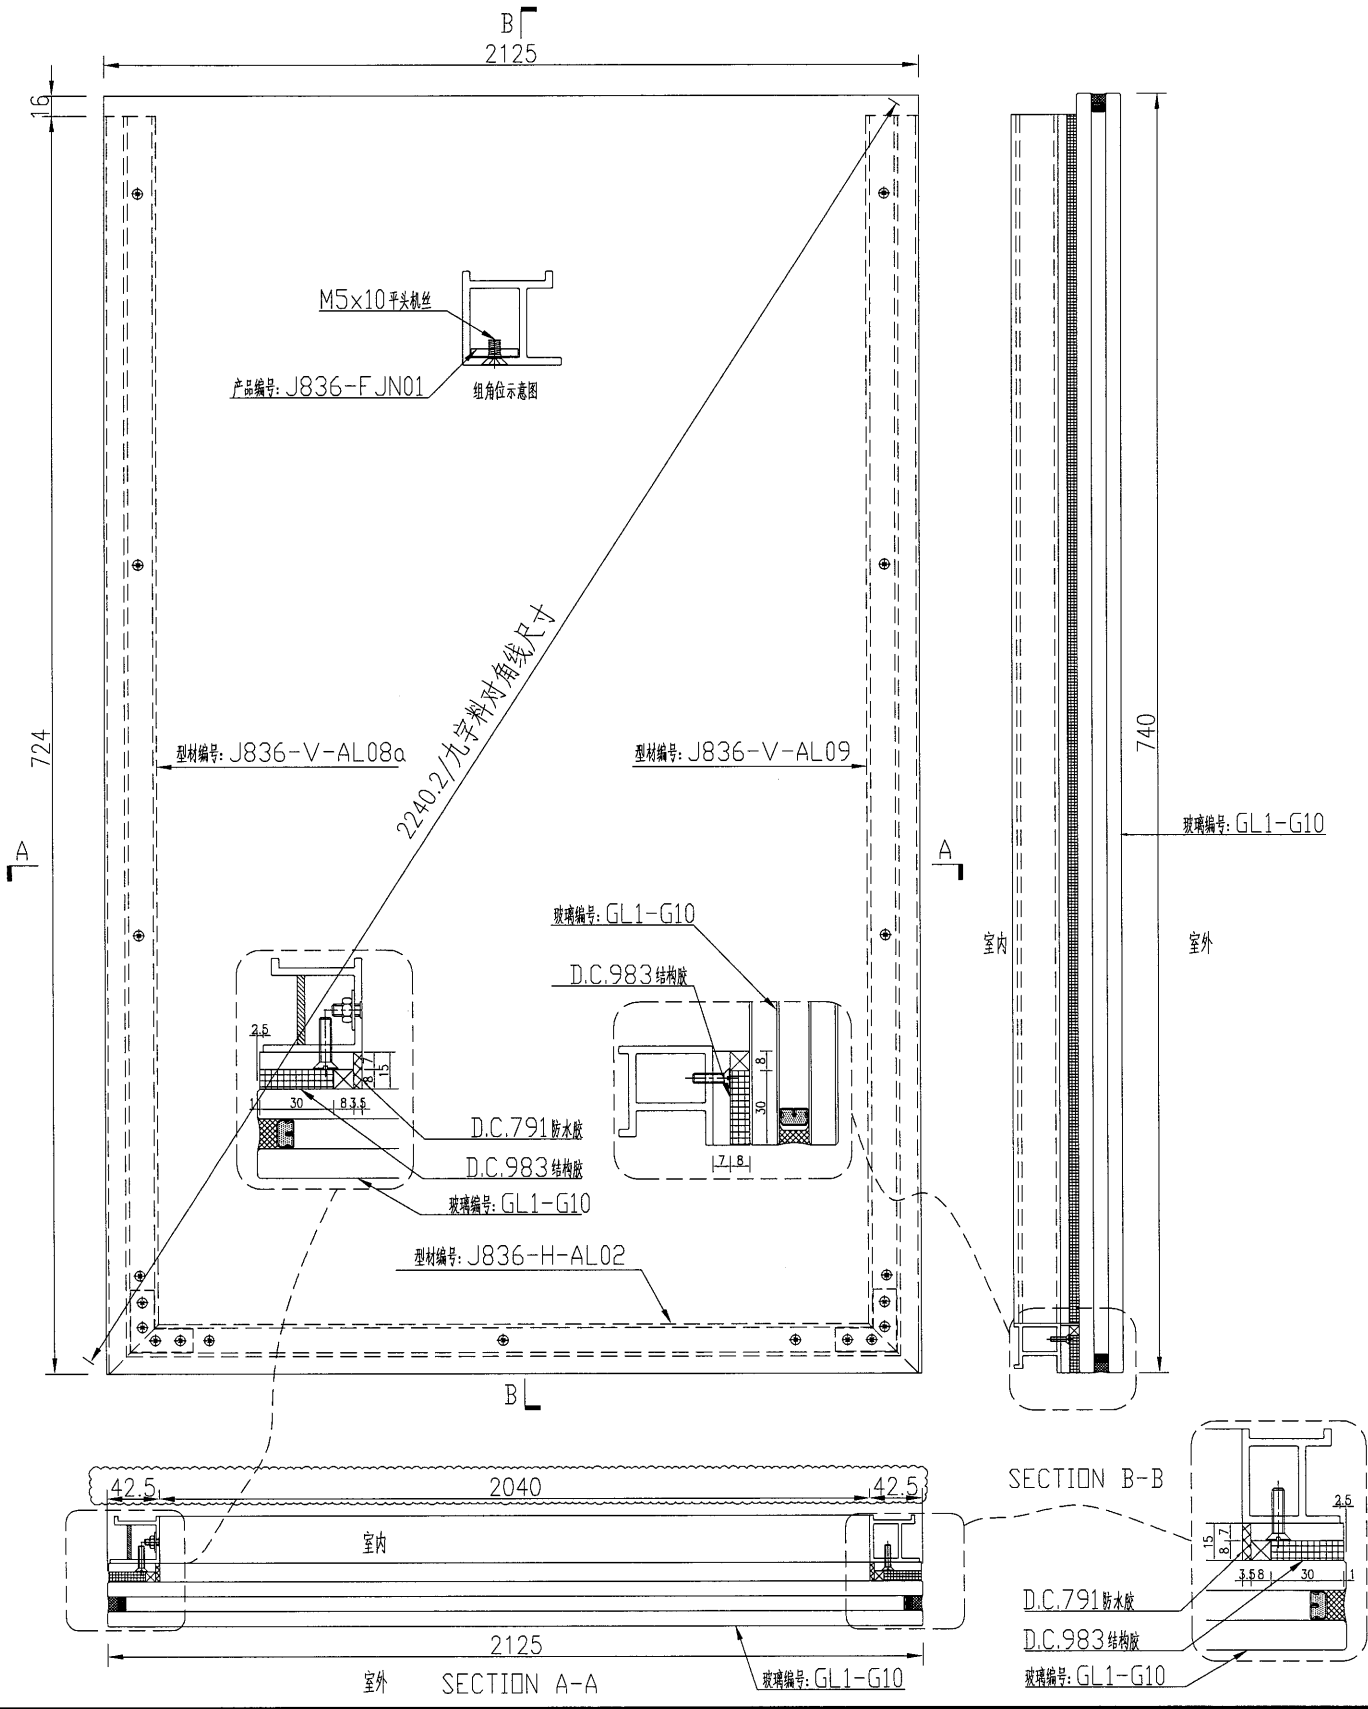

名稱	玻璃副框組框圖	制圖	吳緯瑜	2018.9.29	修改		
材料	-	復核			日期		
顏色	TUC51602XL(RY)-3(深灰)	批准			圖號	J836-FK14	

数量	备注
4	

工程號	J-836	地盤	日出康城
-----	-------	----	------

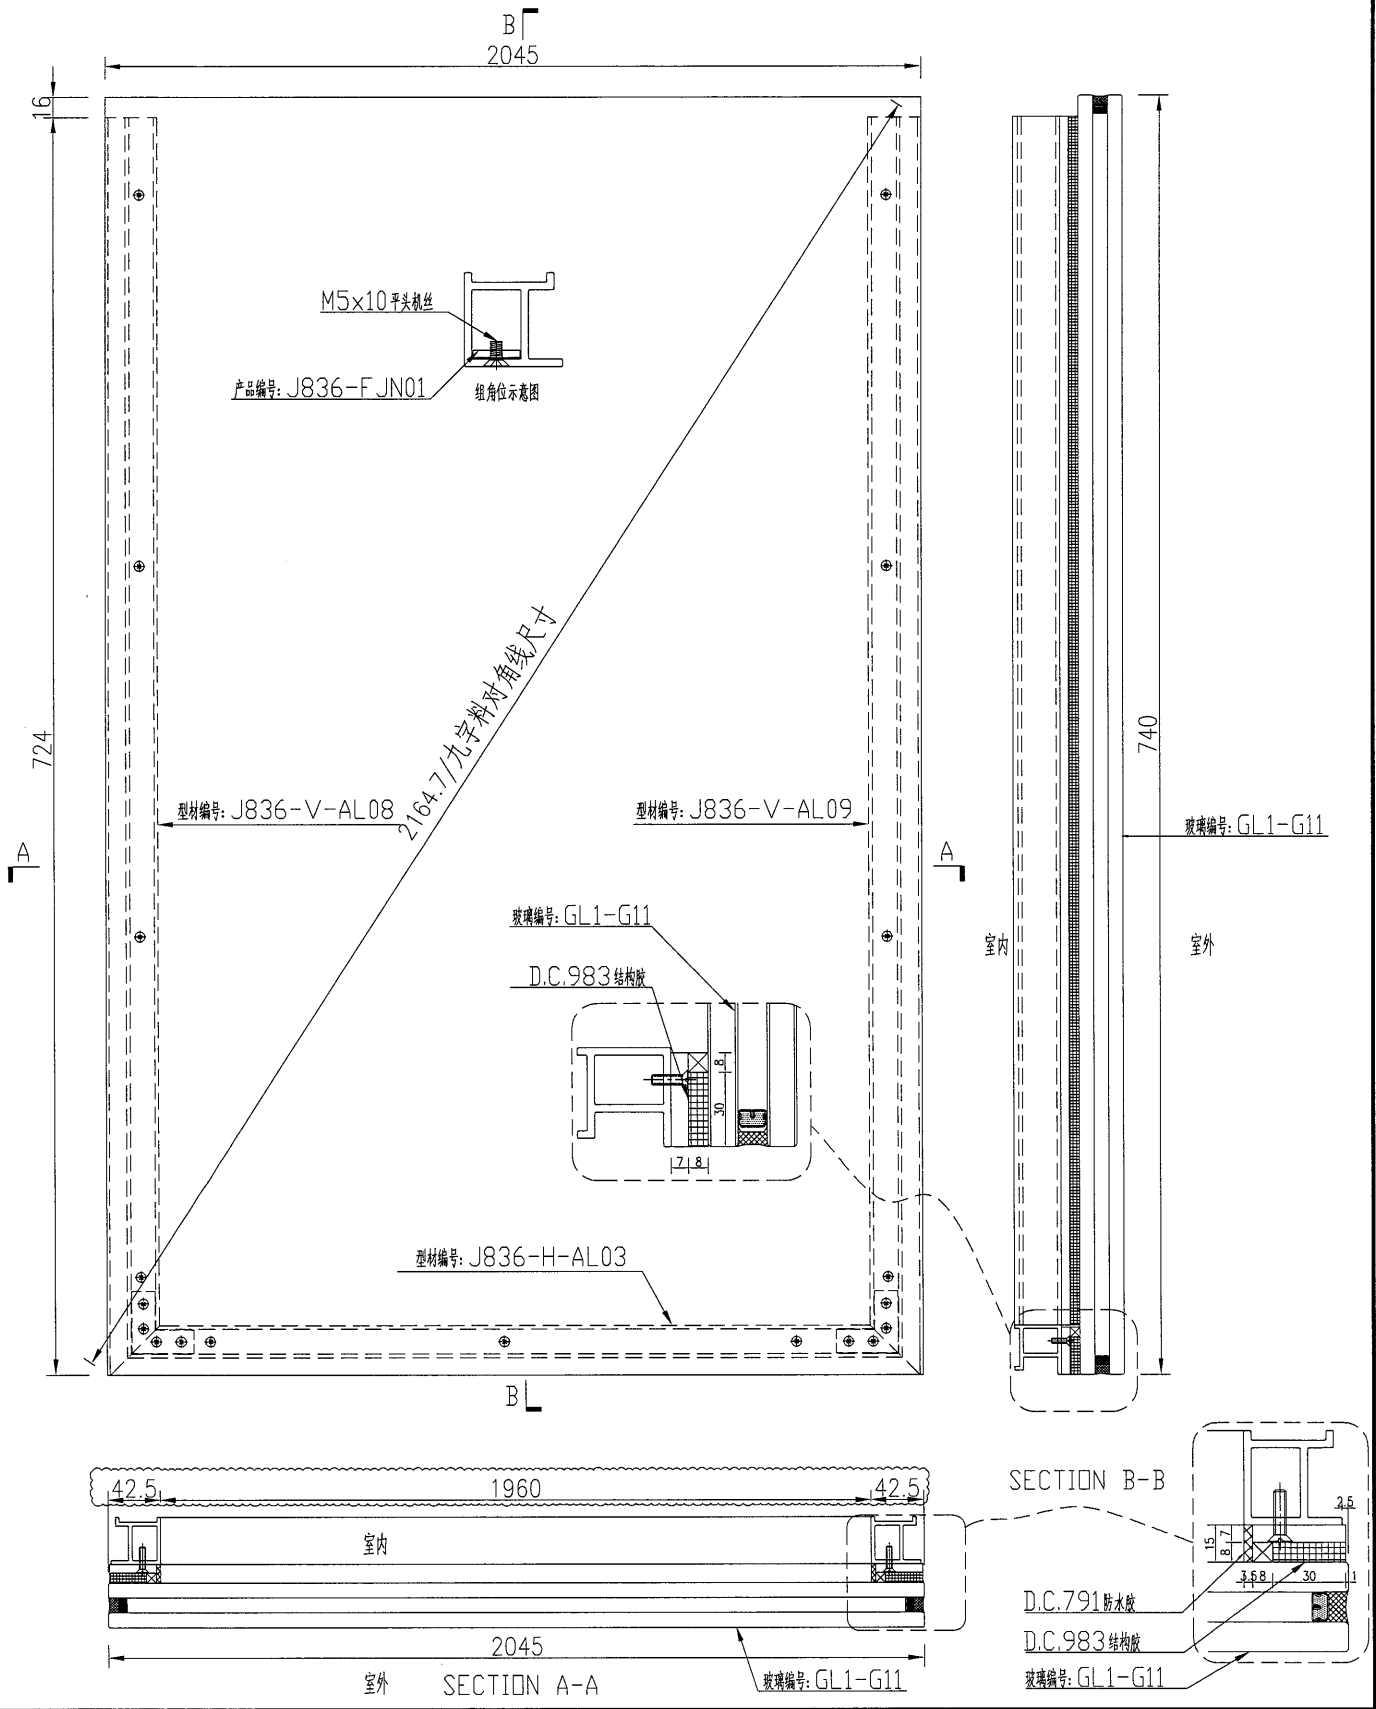


名稱	玻璃窗框組框圖	制圖	吳禕瑜	2018.9.29	修改		
材料	-	復核			日期		
顏色	TUC51602XL(RY)-3(深灰)	批准			圖號	J836-FK15	



美特鋁質 有限公司
MIDI Aluminium Fabricator Ltd.

数量	备注
1	

工程號	J-836	地盤	日出康城
-----	-------	----	------

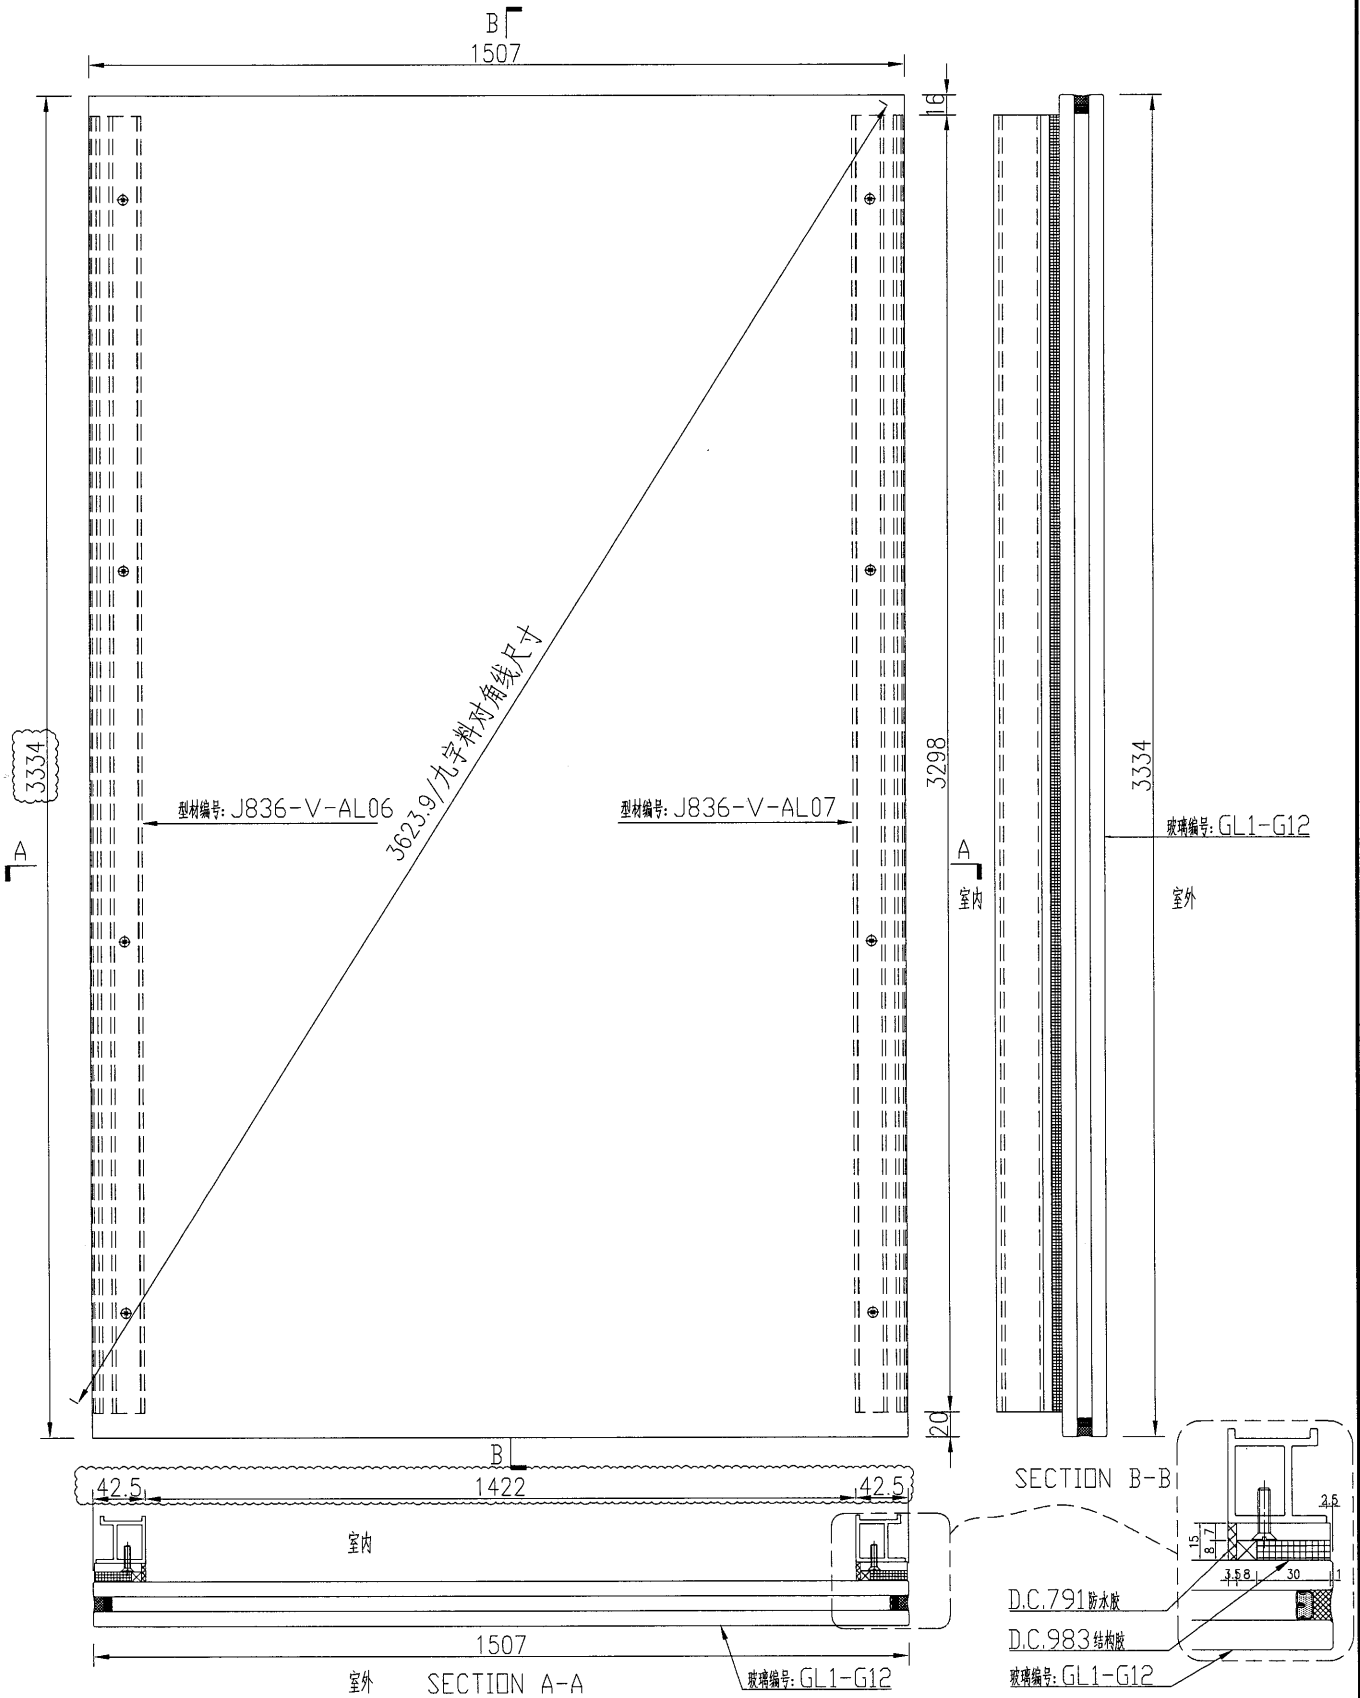


名稱	玻璃副框組框圖	制圖	吳禕瑜	2018.9.29	修改		
材料	-	復核			日期		
顏色	TUC51602XL(RY)-3(深灰)	批准			圖號	J836-FK16	

美特鋁質 有限公司
MIDI Aluminium Fabricator Ltd.

数量	备注
1	

工程號	J-836	地盤	日出康城
-----	-------	----	------

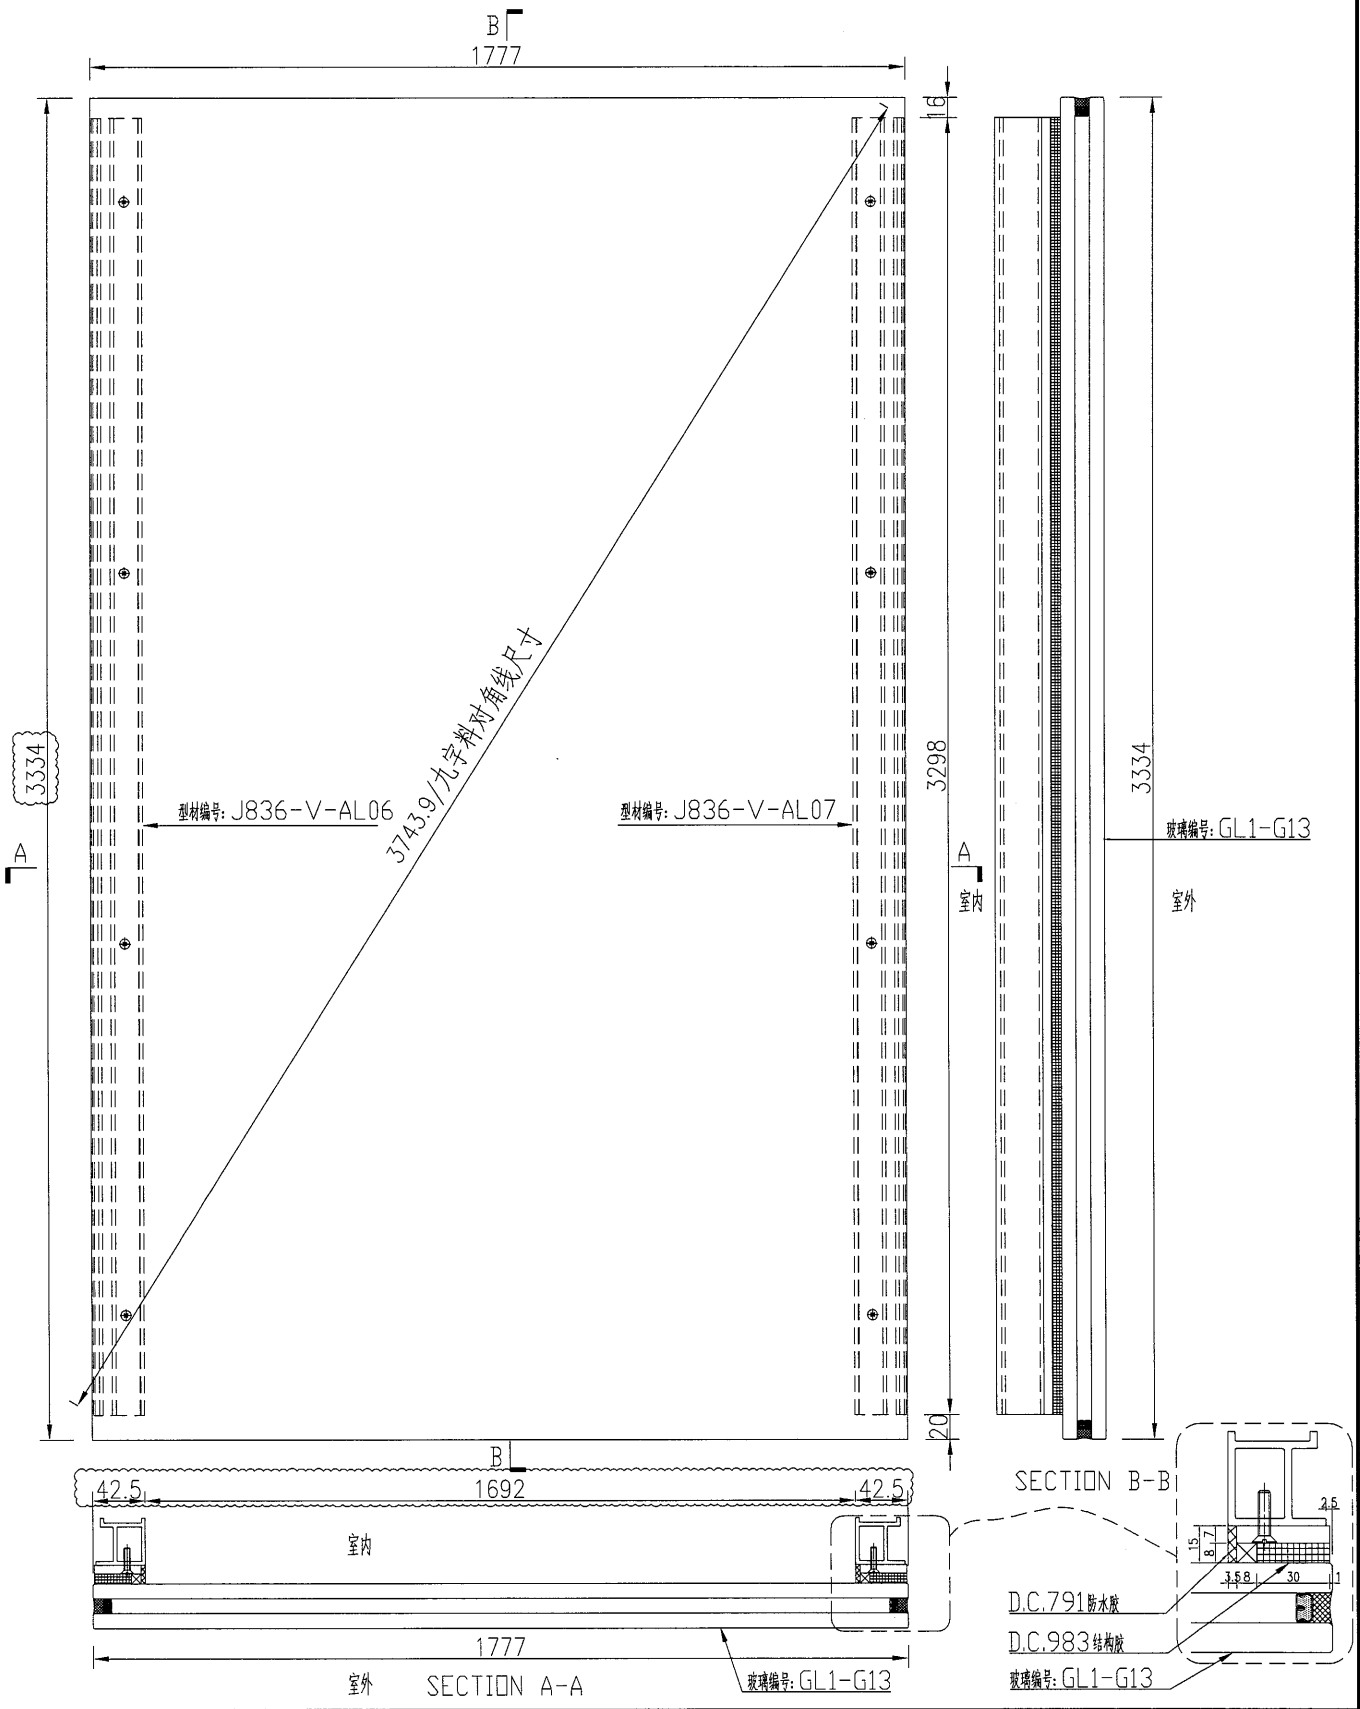


名稱	玻璃副框組框圖	制圖	吳禕瑜	2018.9.29	修改		
材料	-	復核			日期		
顏色	TUC51602XL(RY)-3(深灰)	批准			圖號	J836-FK17	

美特鋁質 有限公司
MIDI Aluminium Fabricator Ltd.

数量	备注
1	

工程號	J-836	地盤	日出康城
-----	-------	----	------

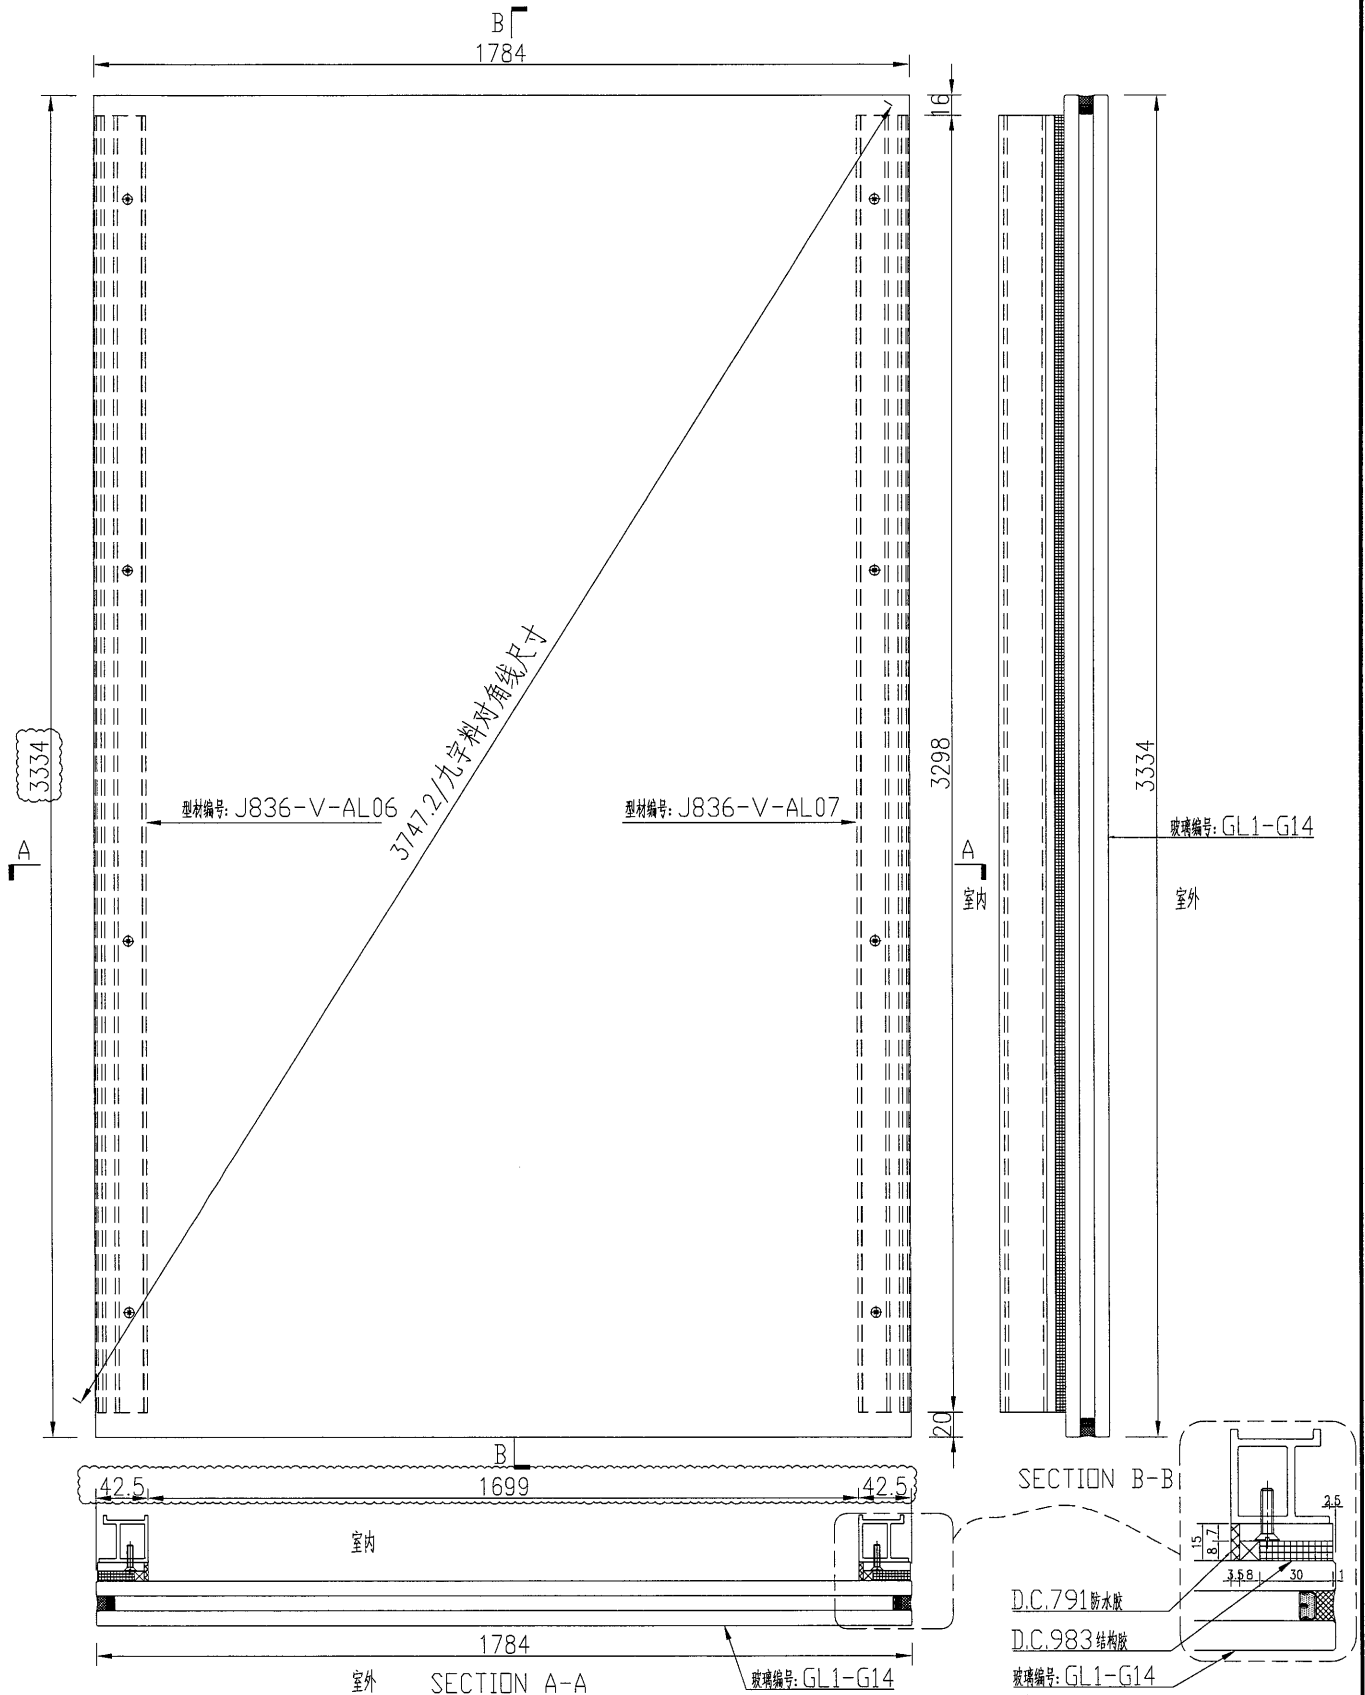


名稱	玻璃副框組框圖	制圖	吳禱瑜	2018.9.29	修改		
材料	-	復核			日期		
顏色	TUC51602XL(RY)-3(深灰)	批准			圖號	J836-FK18	



美特鋁質 有限公司
MIDI Aluminium Fabricator Ltd.

数量	备注
1	

工程號	J-836	地盤	日出康城
-----	-------	----	------

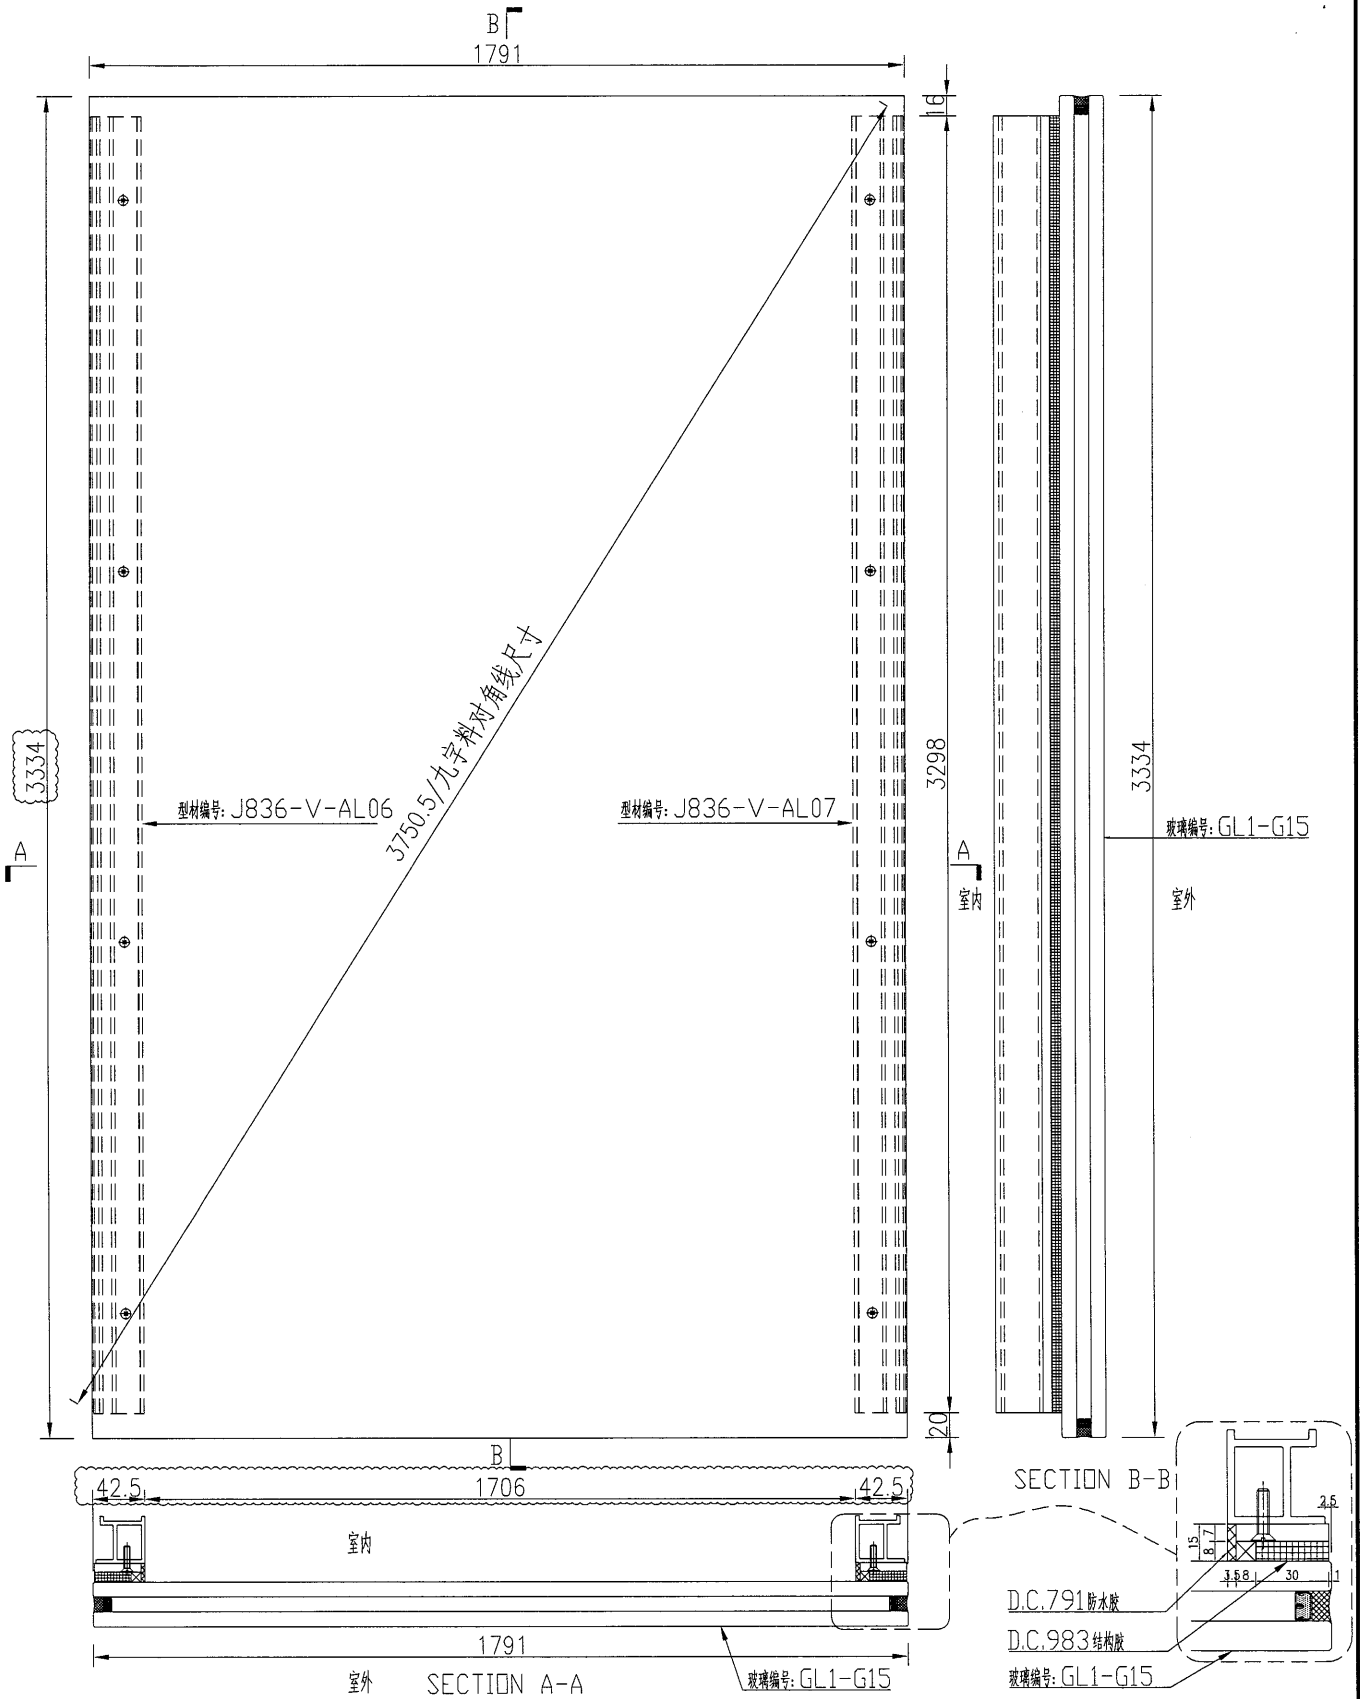


名稱	玻璃副框組框圖	制圖	吳禕瑜	2018.9.29	修改		
材料	-	復核			日期		
顏色	TUC51602XL(RY)-3(深灰)	批准			圖號	J836-FK19	


美特鋁質 有限公司
 MIDI Aluminium Fabricator Ltd.

数量	备注
1	

工程號	J-836	地盤	日出康城
-----	-------	----	------

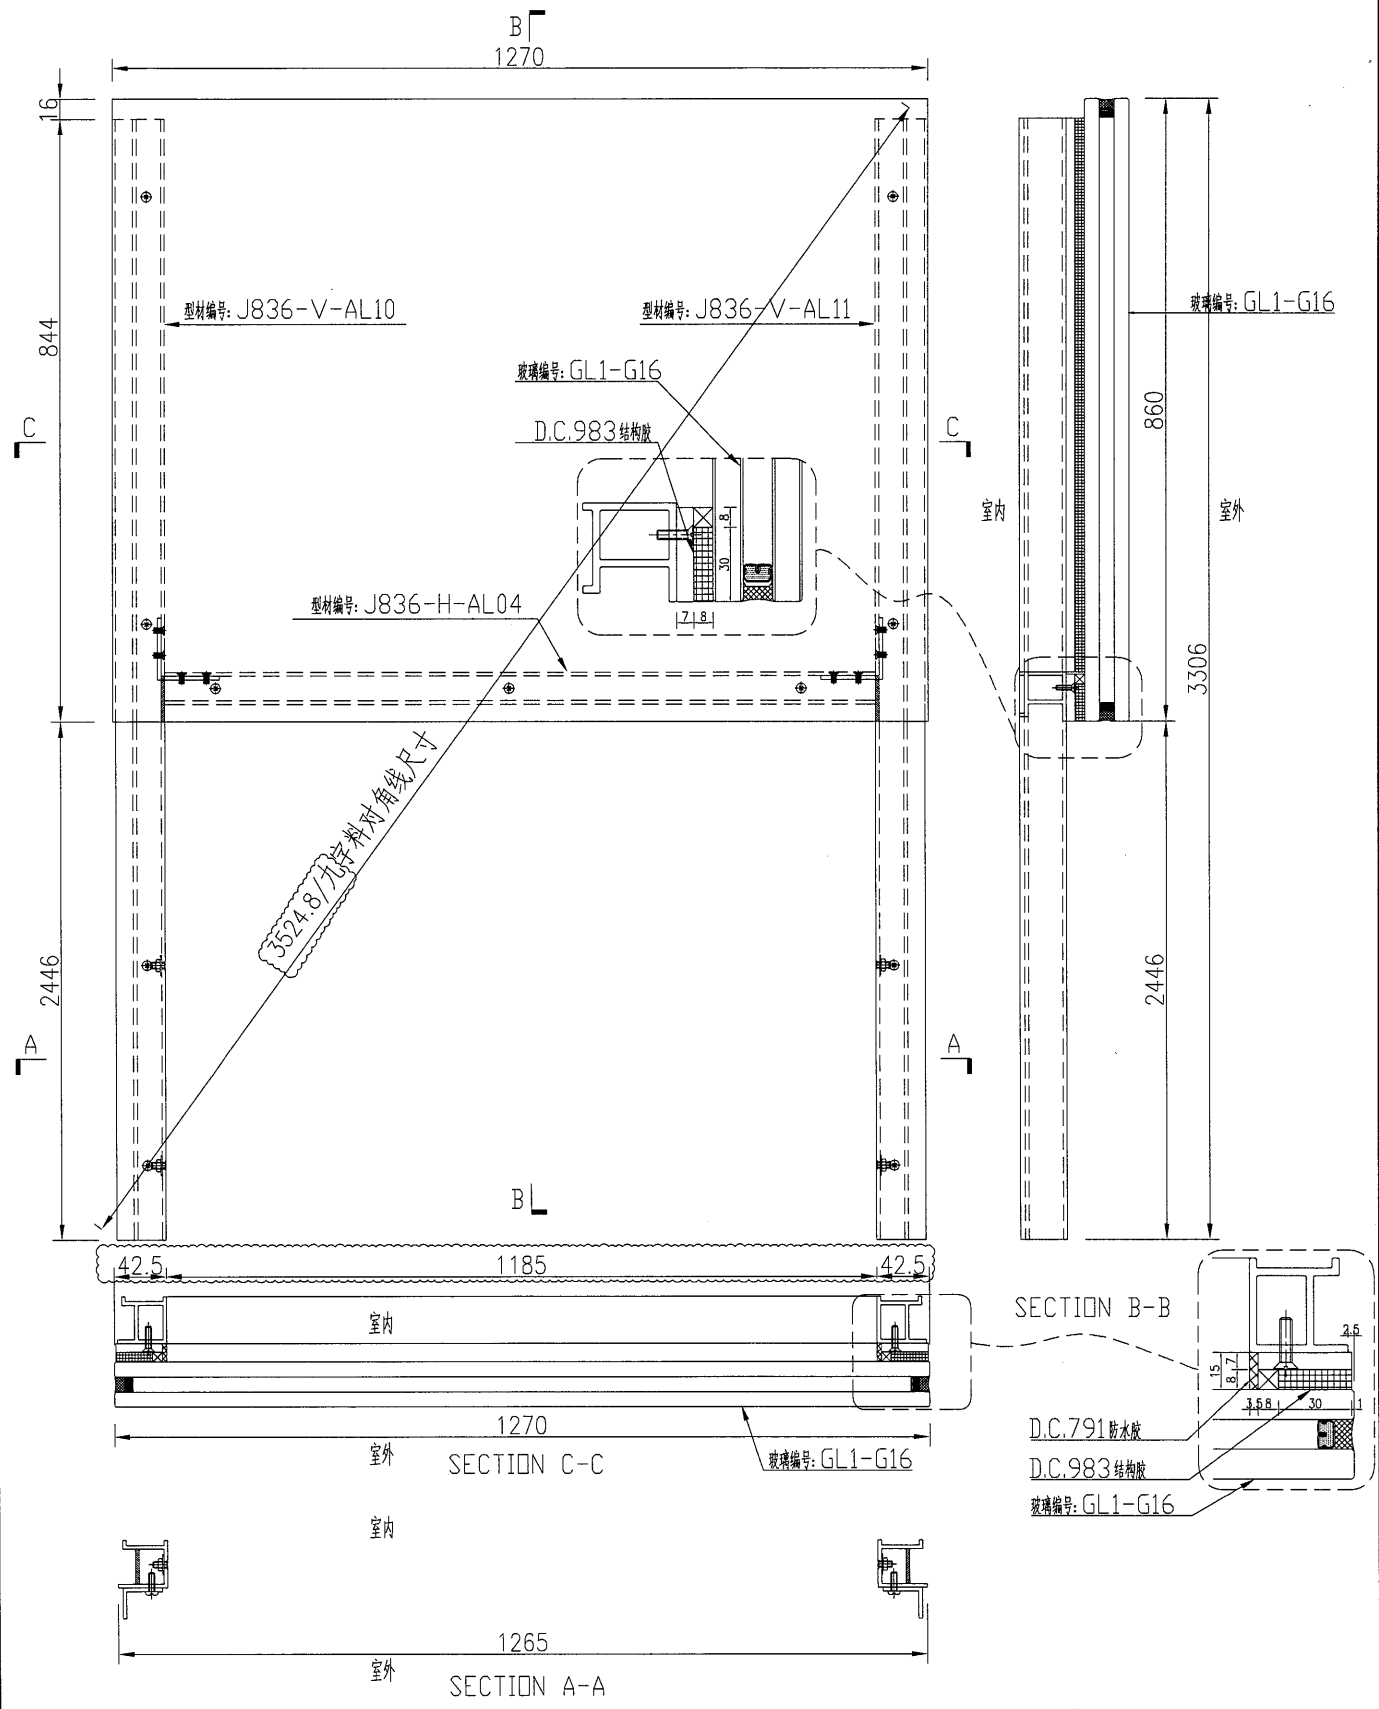


名稱	玻璃副框組框圖	制圖	吳禕瑜	2018.9.29	修改			
材料	-	復核			日期			
顏色	TUC51602XL(RY)-3(深灰)	批准			圖號	J836-FK20		



美特鋁質有限公司
MIDI Aluminium Fabricator Ltd.

数量	备注
1	

工程號	J-836	地盤	日出康城
-----	-------	----	------

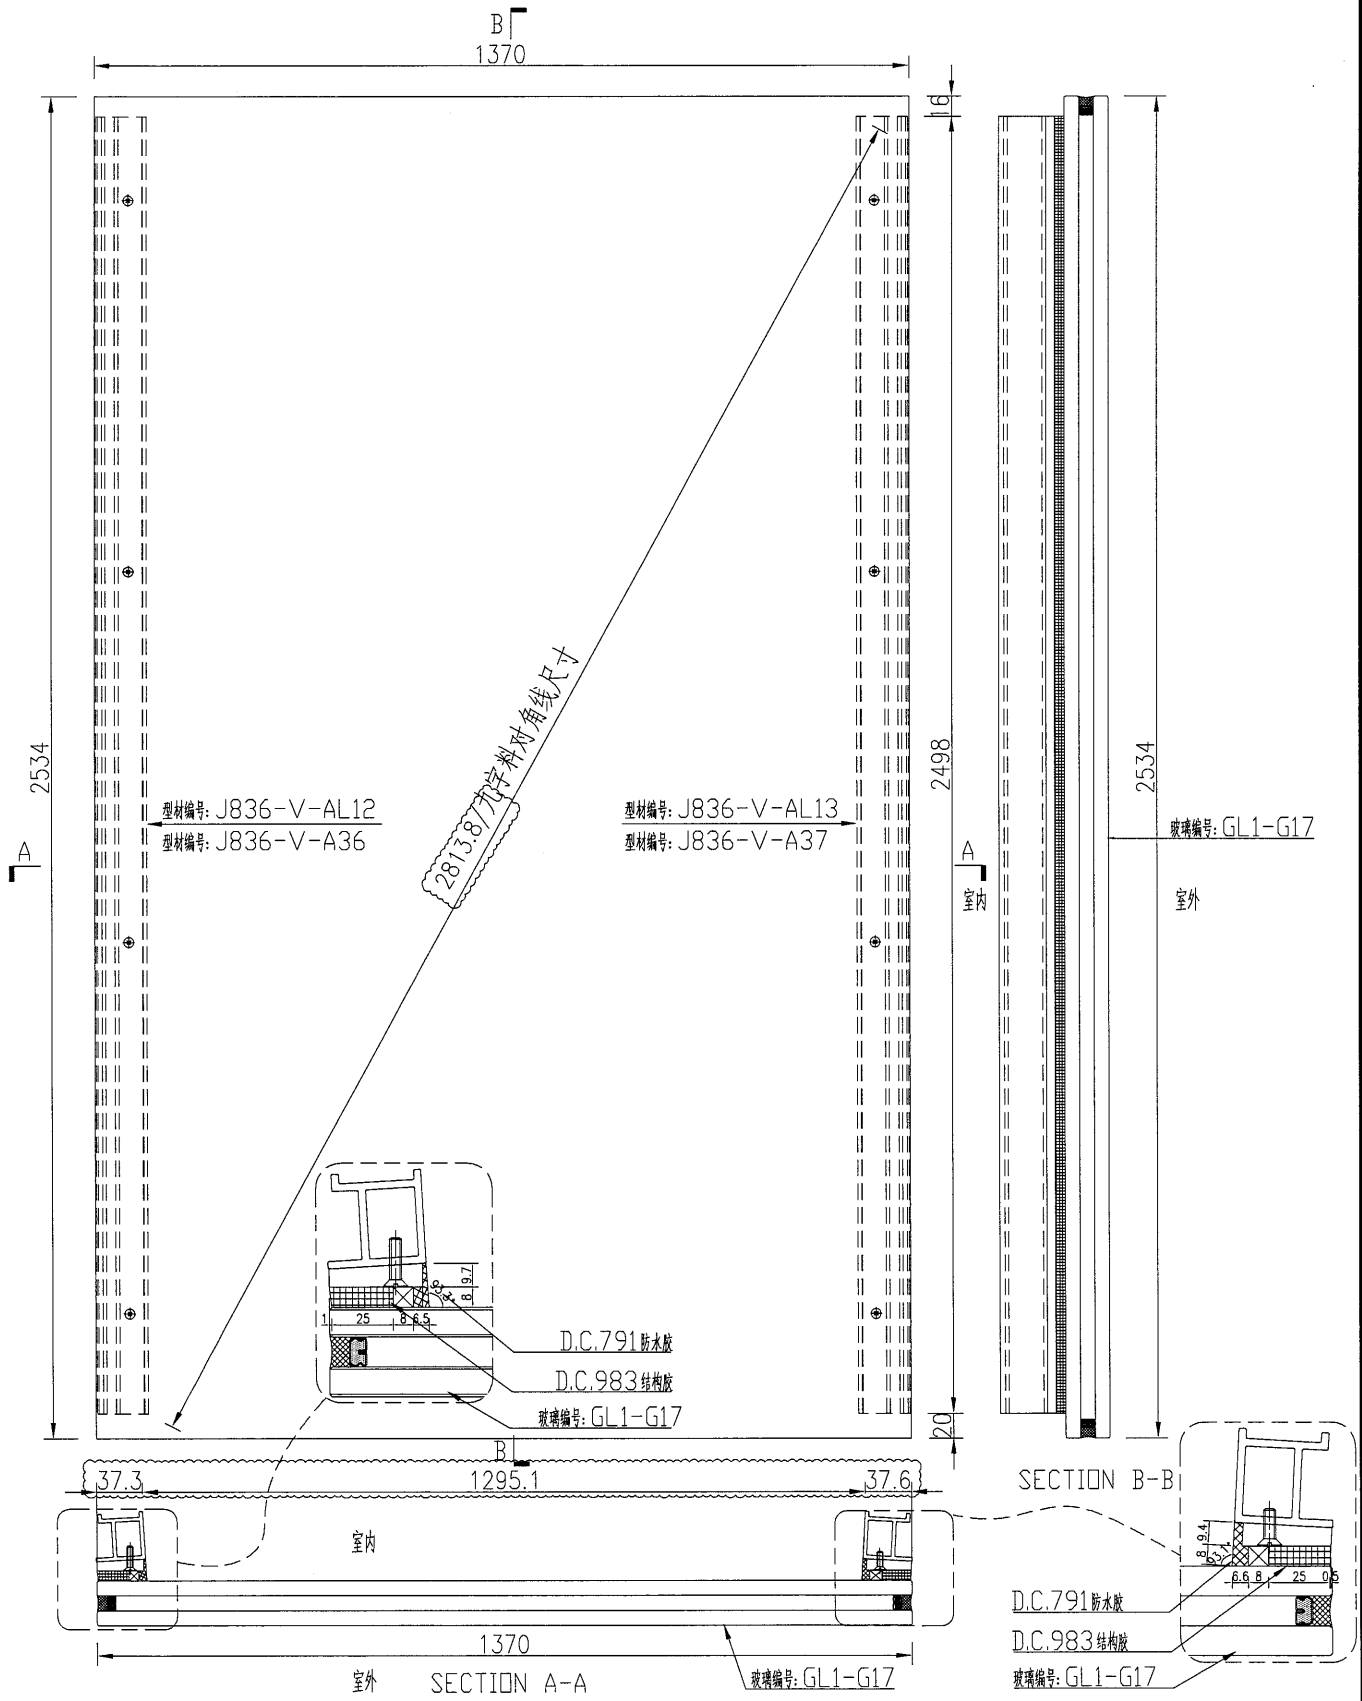


名稱	玻璃副框組框圖	制圖	吳禕瑜	2018.9.29	修改		
材料	-	復核			日期		
顏色	TUC51602XL(RY)-3(深灰)	批准			圖號	J836-FK21	

美特鋁質 有限公司
MIDI Aluminium Fabricator Ltd.

数量	备注
1	

工程號	J-836	地盤	日出康城
-----	-------	----	------

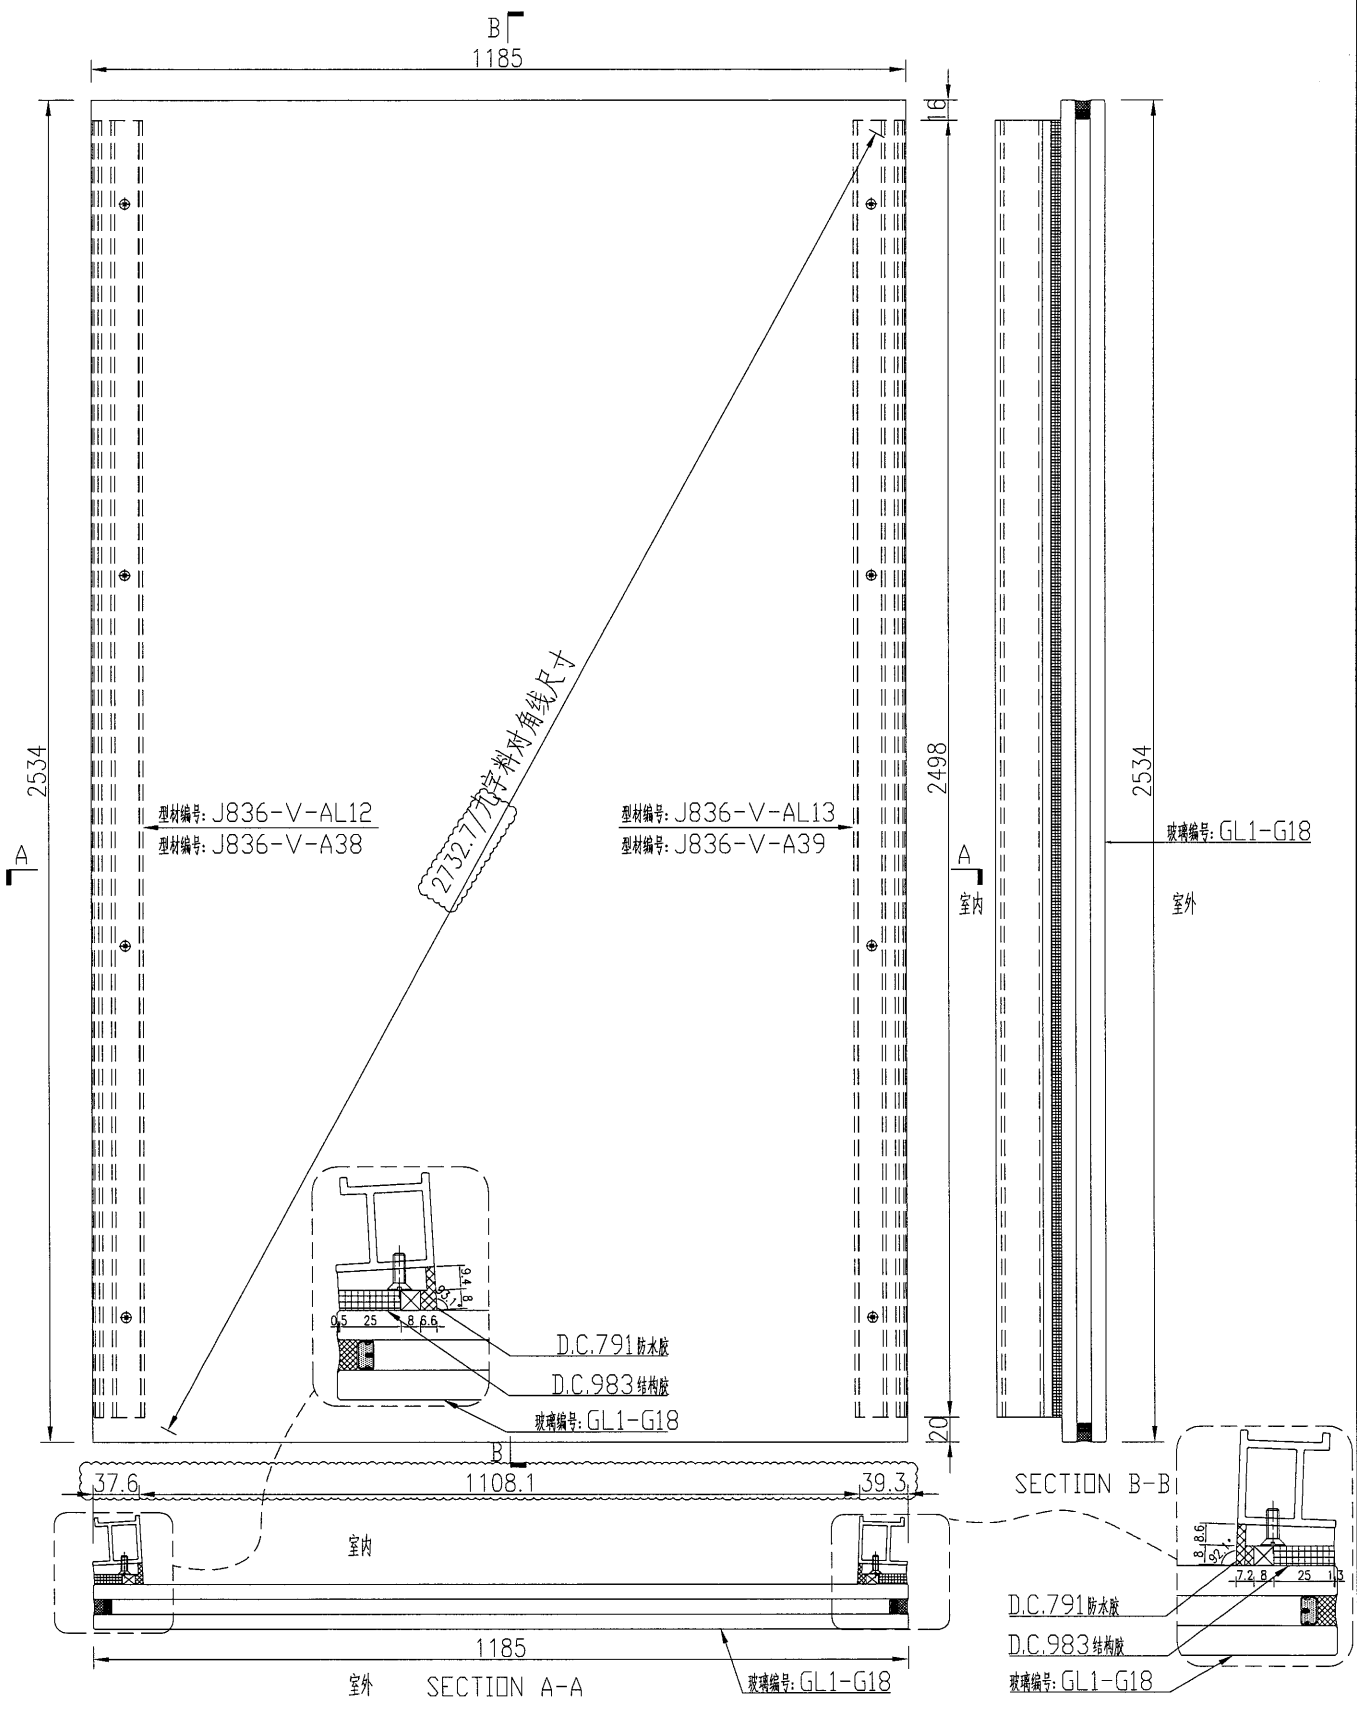


名稱	玻璃副框組框圖	制圖	吳禕瑜	2018.9.29	修改		
材料	-	復核			日期		
顏色	TUC51602XL(RY)-3(深灰)	批准			圖號	J836-FK22	

美特鋁質 有限公司
MIDI Aluminium Fabricator Ltd.

数量	备注
1	

工程號 J-836 地盤 日出康城

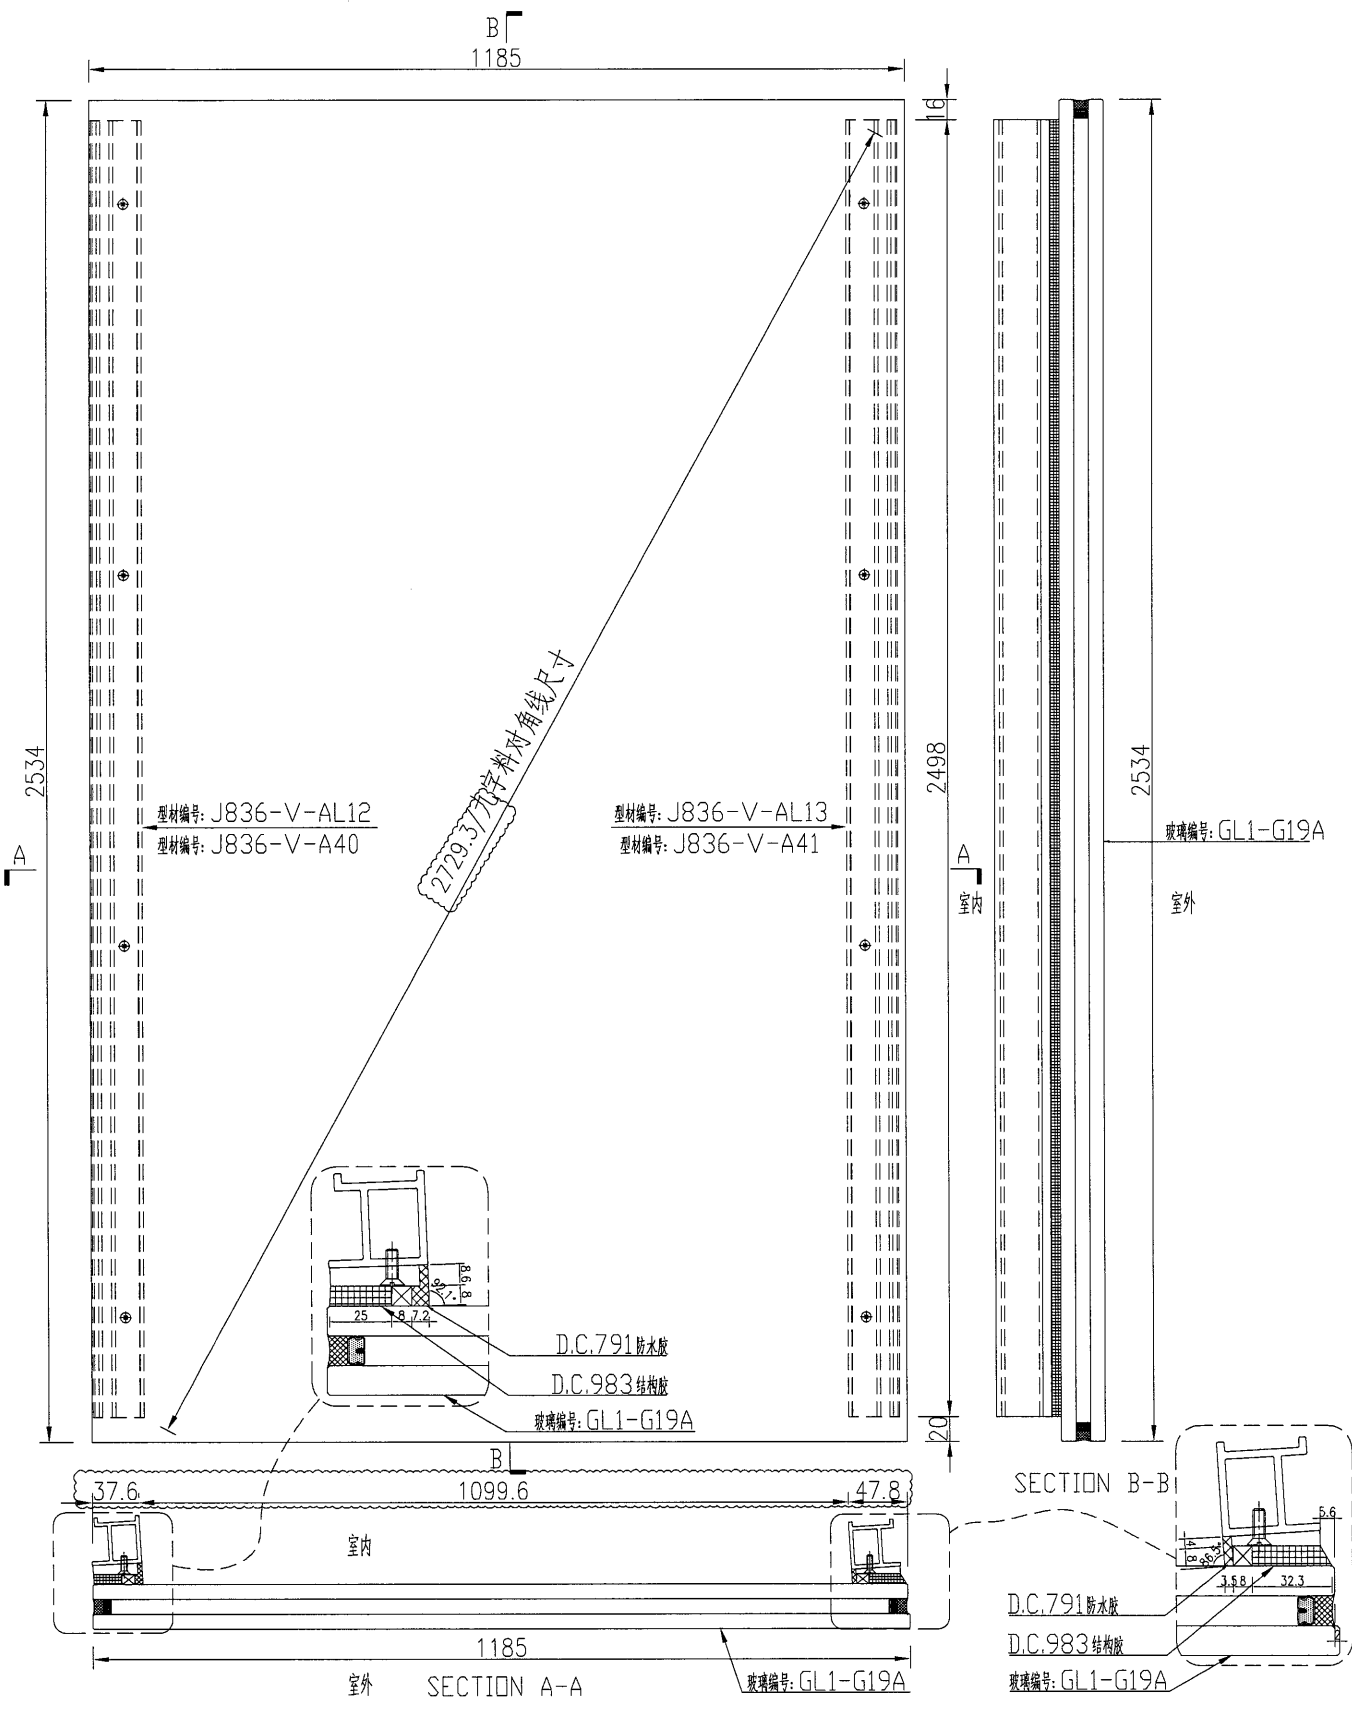


名稱	玻璃窗框組框圖	制圖	吳禕瑜	2018.9.29	修改		
材料	-	復核			日期		
顏色	TUC51602XL(RY)-3(深灰)	批准			圖號	J836-FK23	

美特鋁質 有限公司
MIDI Aluminium Fabricator Ltd.

数量	备注
1	

工程號 J-836 地盤 日出康城

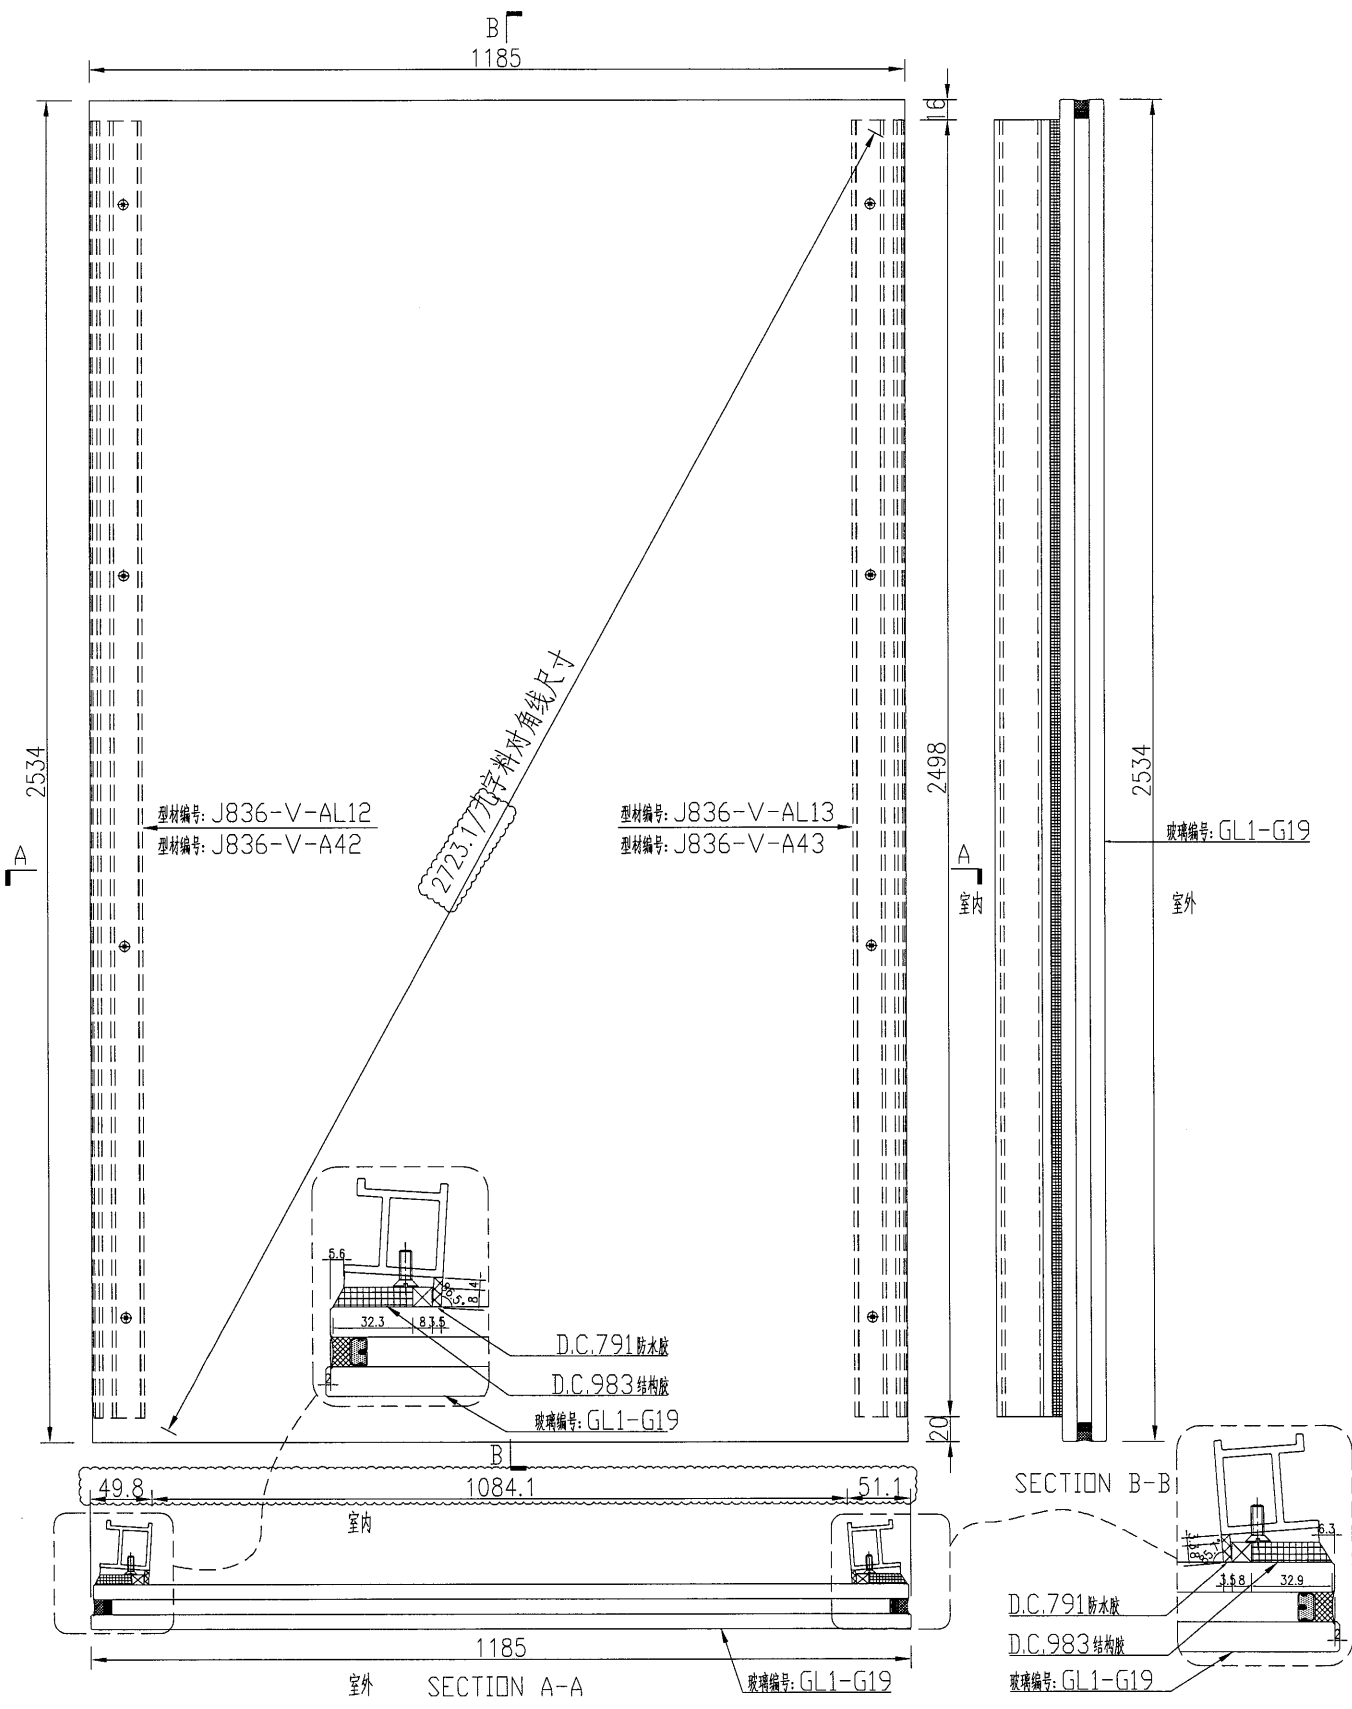


名稱	玻璃副框組框圖	制圖	吳禕瑜	2018.9.29	修改		
材料	-	復核			日期		
顏色	TUC51602XL(RY)-3(深灰)	批准			圖號	J836-FK24	



美特鋁質 有限公司
MIDI Aluminium Fabricator Ltd.

数量	备注
1	

工程號	J-836	地盤	日出康城
-----	-------	----	------

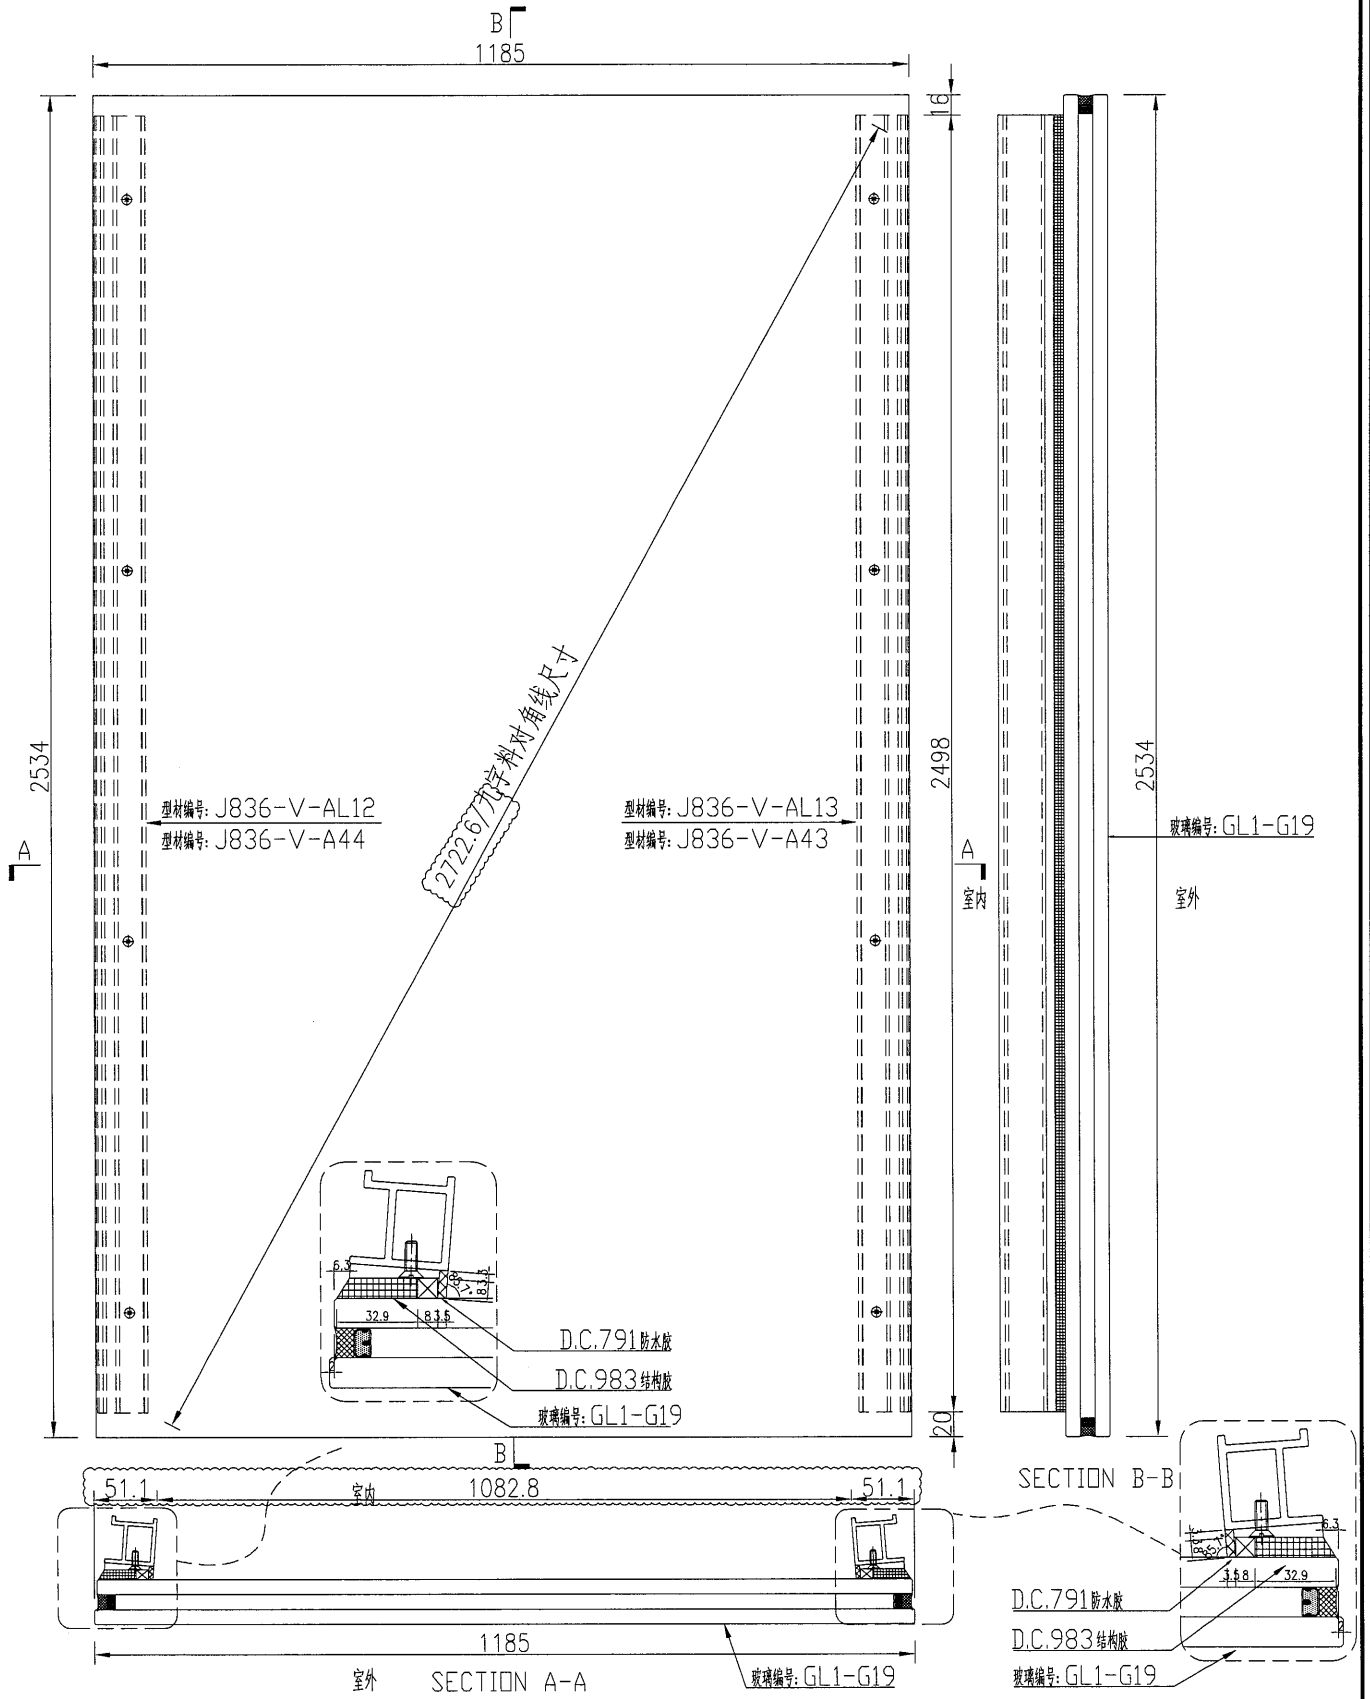


名稱	玻璃副框組框圖	制圖	吳禕瑜	2018.9.29	修改		
材料	-	復核			日期		
顏色	TUC51602XL(RY)-3(深灰)	批准			圖號	J836-FK25	

美特鋁質 有限公司
MIDI Aluminium Fabricator Ltd.

數量	备注
1	

工程號	J-836	地盤	日出康城
-----	-------	----	------

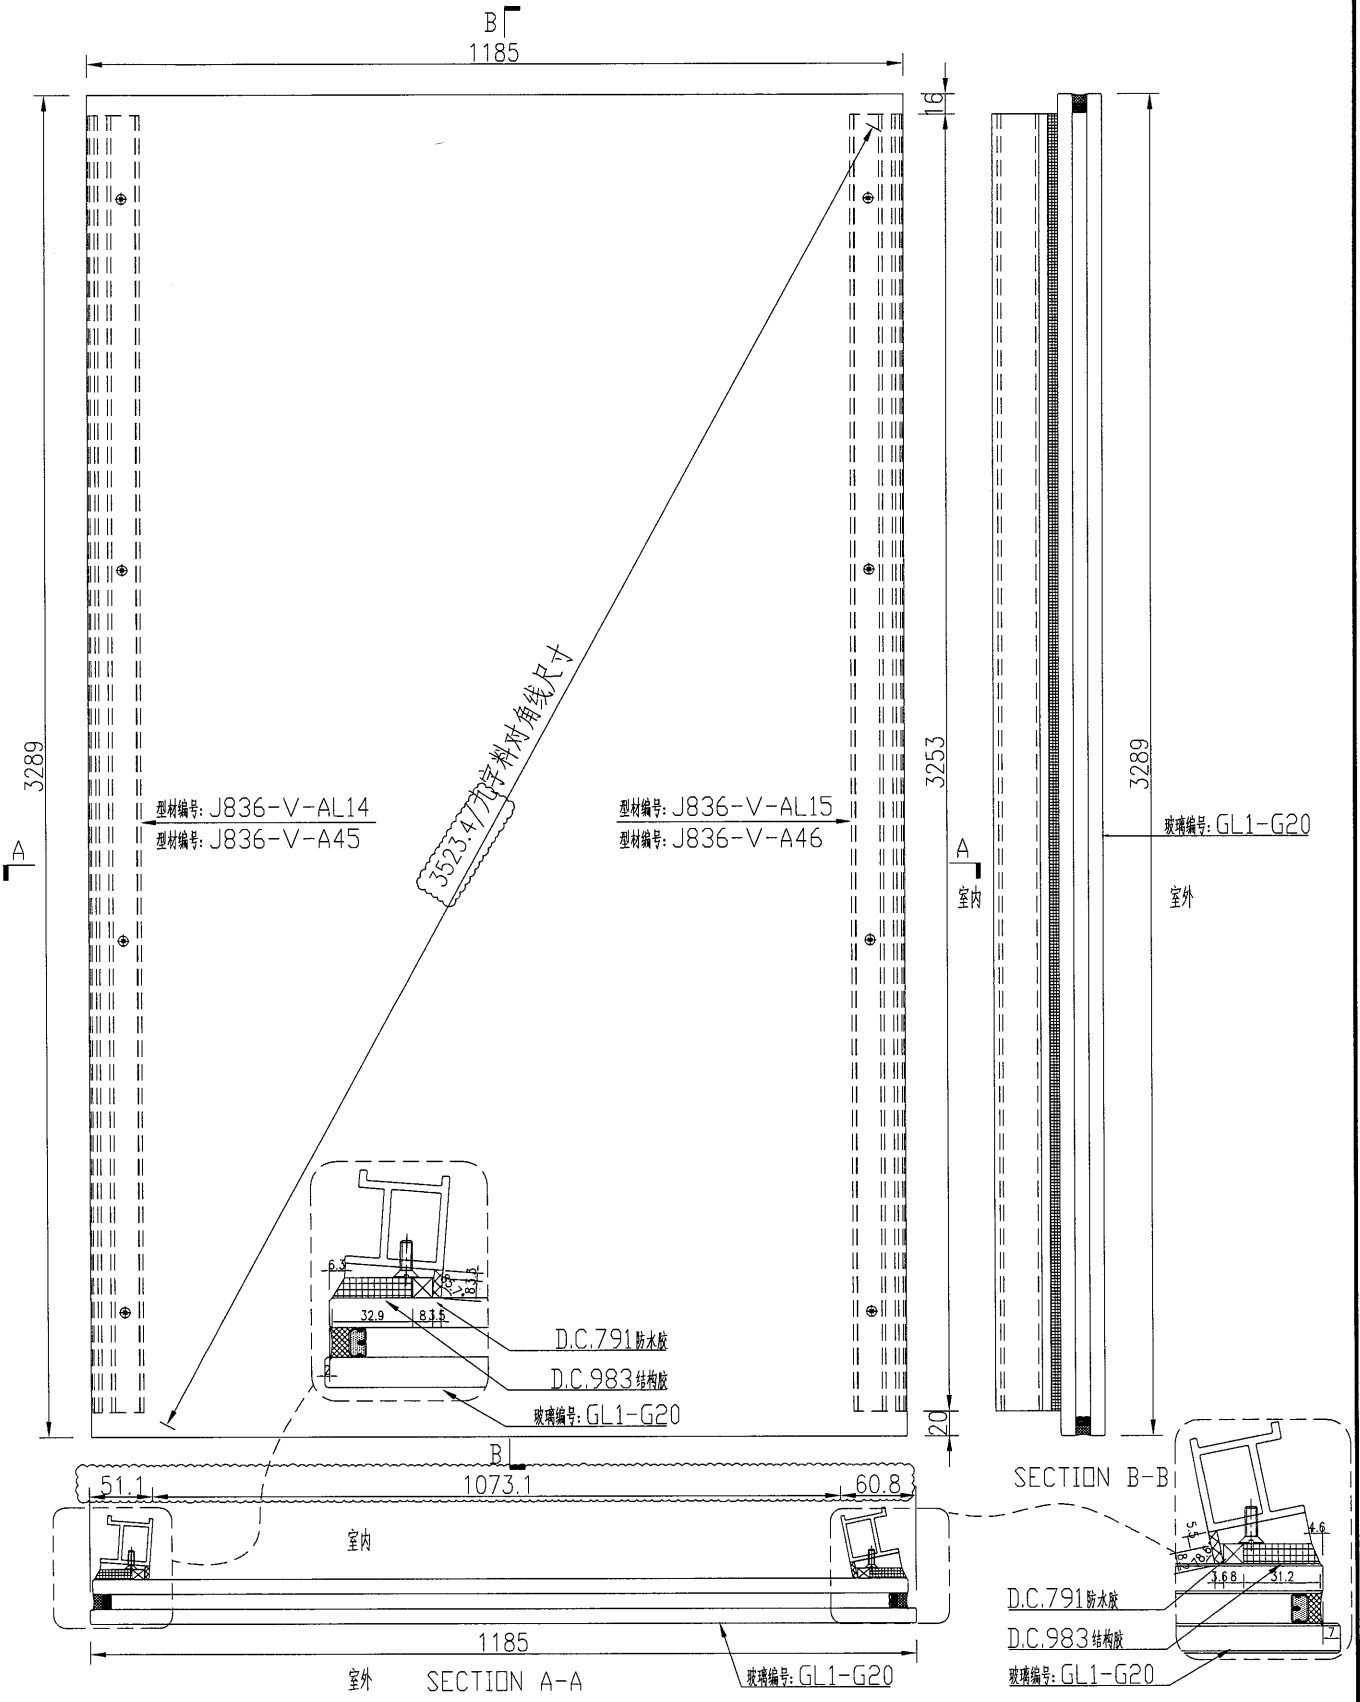


名稱	玻璃副框組框圖	制圖	吳禕瑜	2018.9.29	修改		
材料	-	復核			日期		
顏色	TUC51602XL(RY)-3(深灰)	批准			圖號	J836-FK26	

美特鋁質 有限公司
MIDI Aluminium Fabricator Ltd.

数量	备注
1	

工程號	J-836	地盤	日出康城
-----	-------	----	------

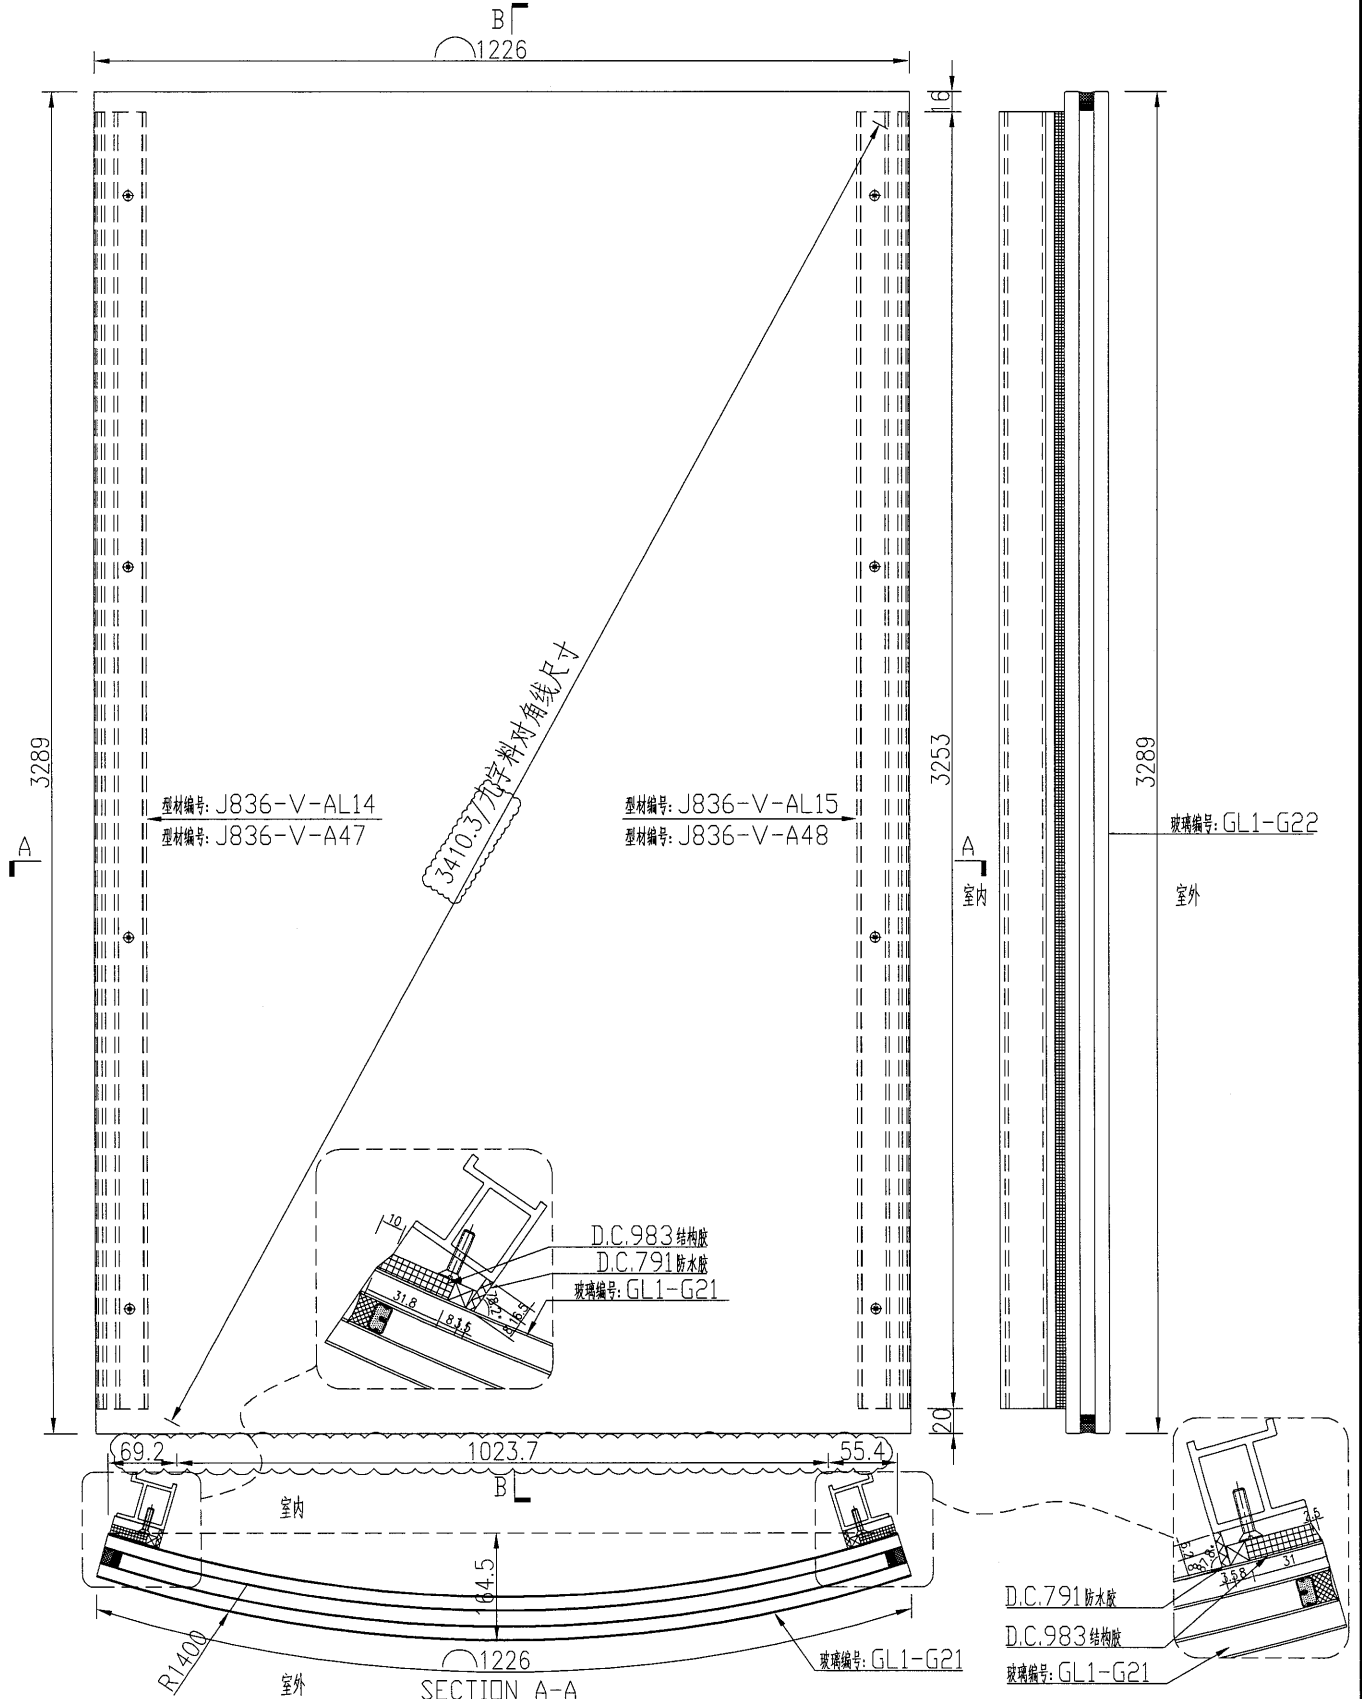

名稱	玻璃副框組框圖	制圖	吳禕瑜	2018.9.29	修改		
材料	-	復核			日期		
顏色	TUC51602XL(RY)-3(深灰)	批准			圖號	J836-FK27	


28



美特鋁質有限公司
MIDI Aluminium Fabricator Ltd.

数量	备注
1	

工程號	J-836	地盤	日出康城
-----	-------	----	------

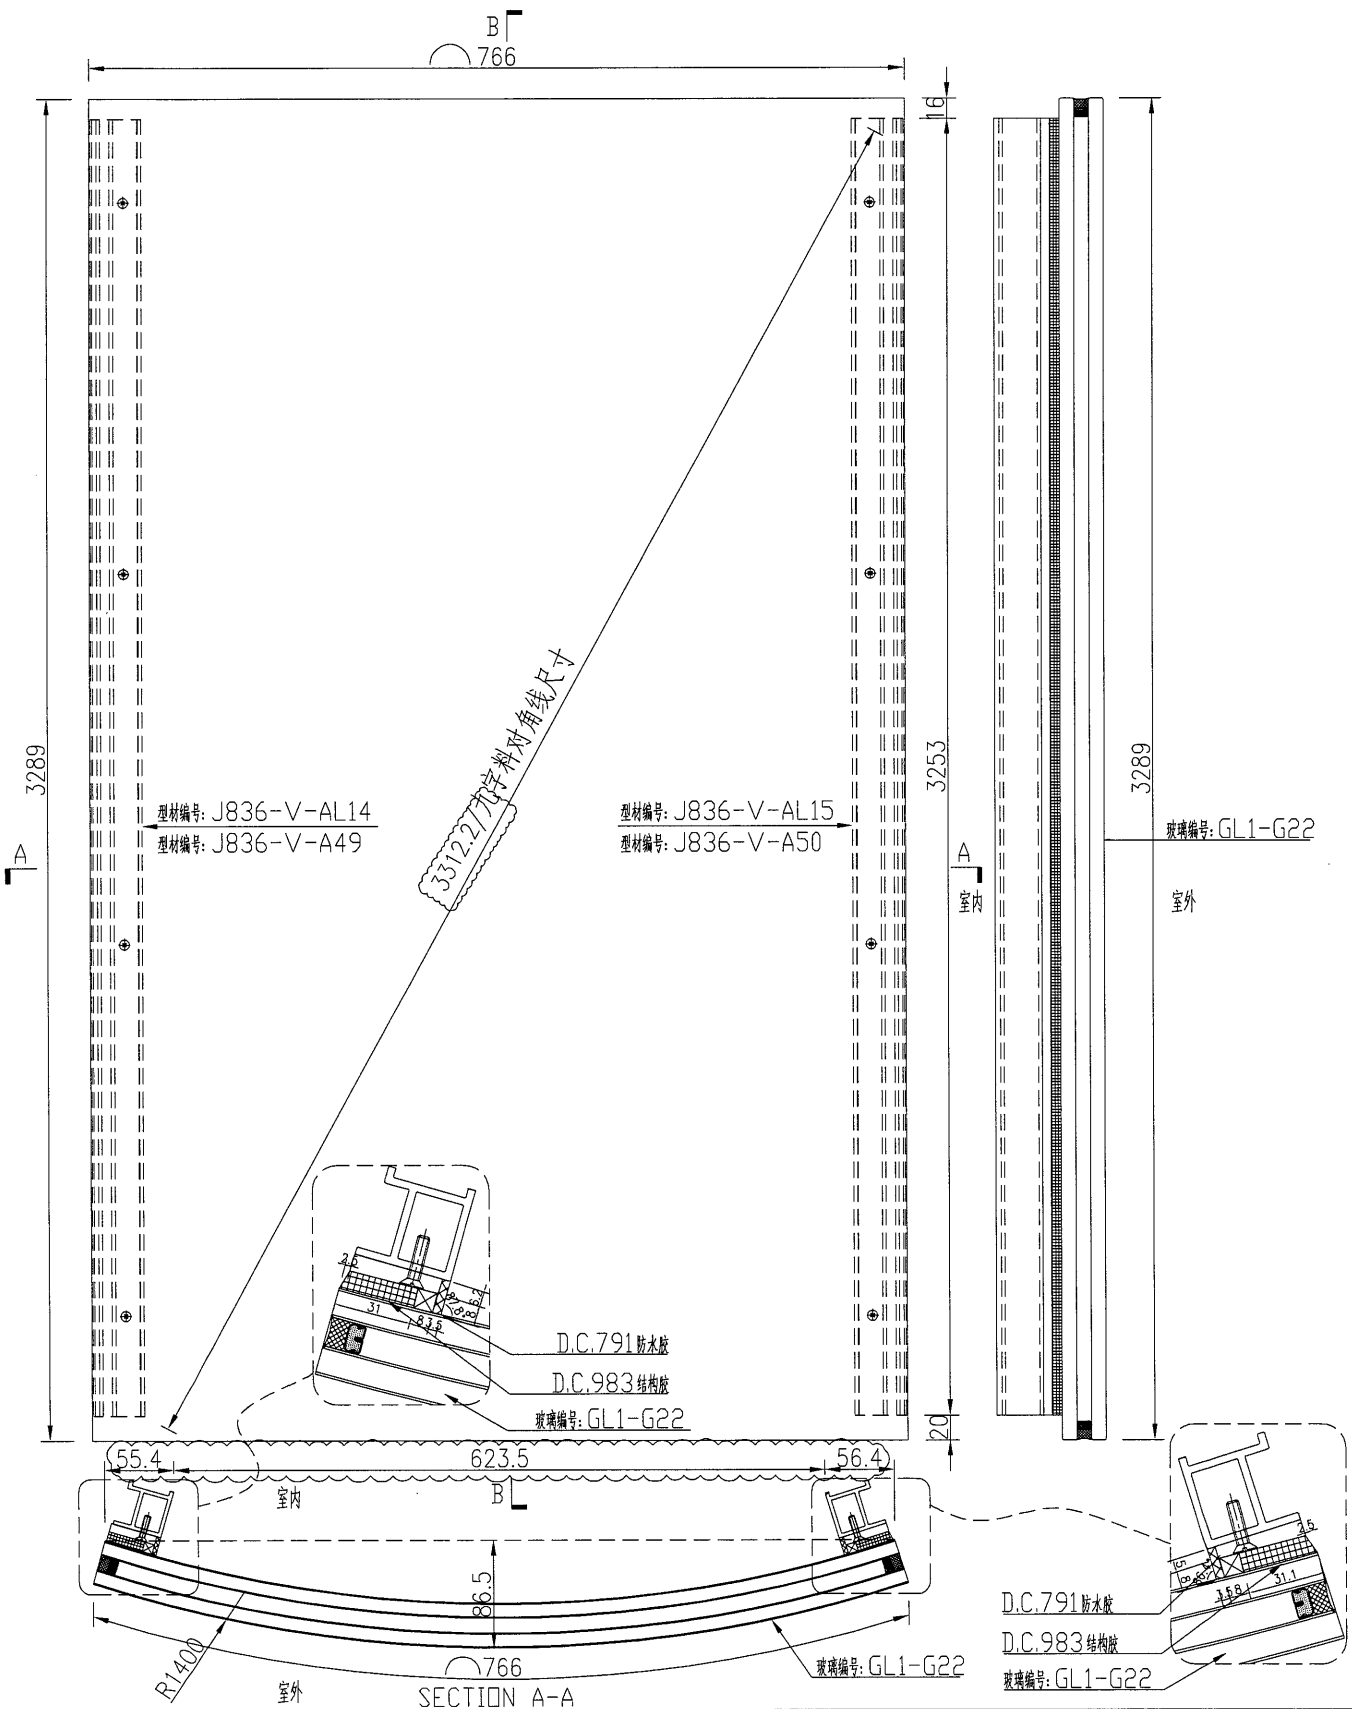


名稱	玻璃副框組框圖	制圖	吳禕瑜	2018.9.29	修改		
材料	-	復核			日期		
顏色	TUC51602XL(RY)-3(深灰)	批准			圖號	J836-FK28	



美特鋁質 有限公司
MIDI Aluminium Fabricator Ltd.

数量	备注
1	

工程號	J-836	地盤	日出康城
-----	-------	----	------

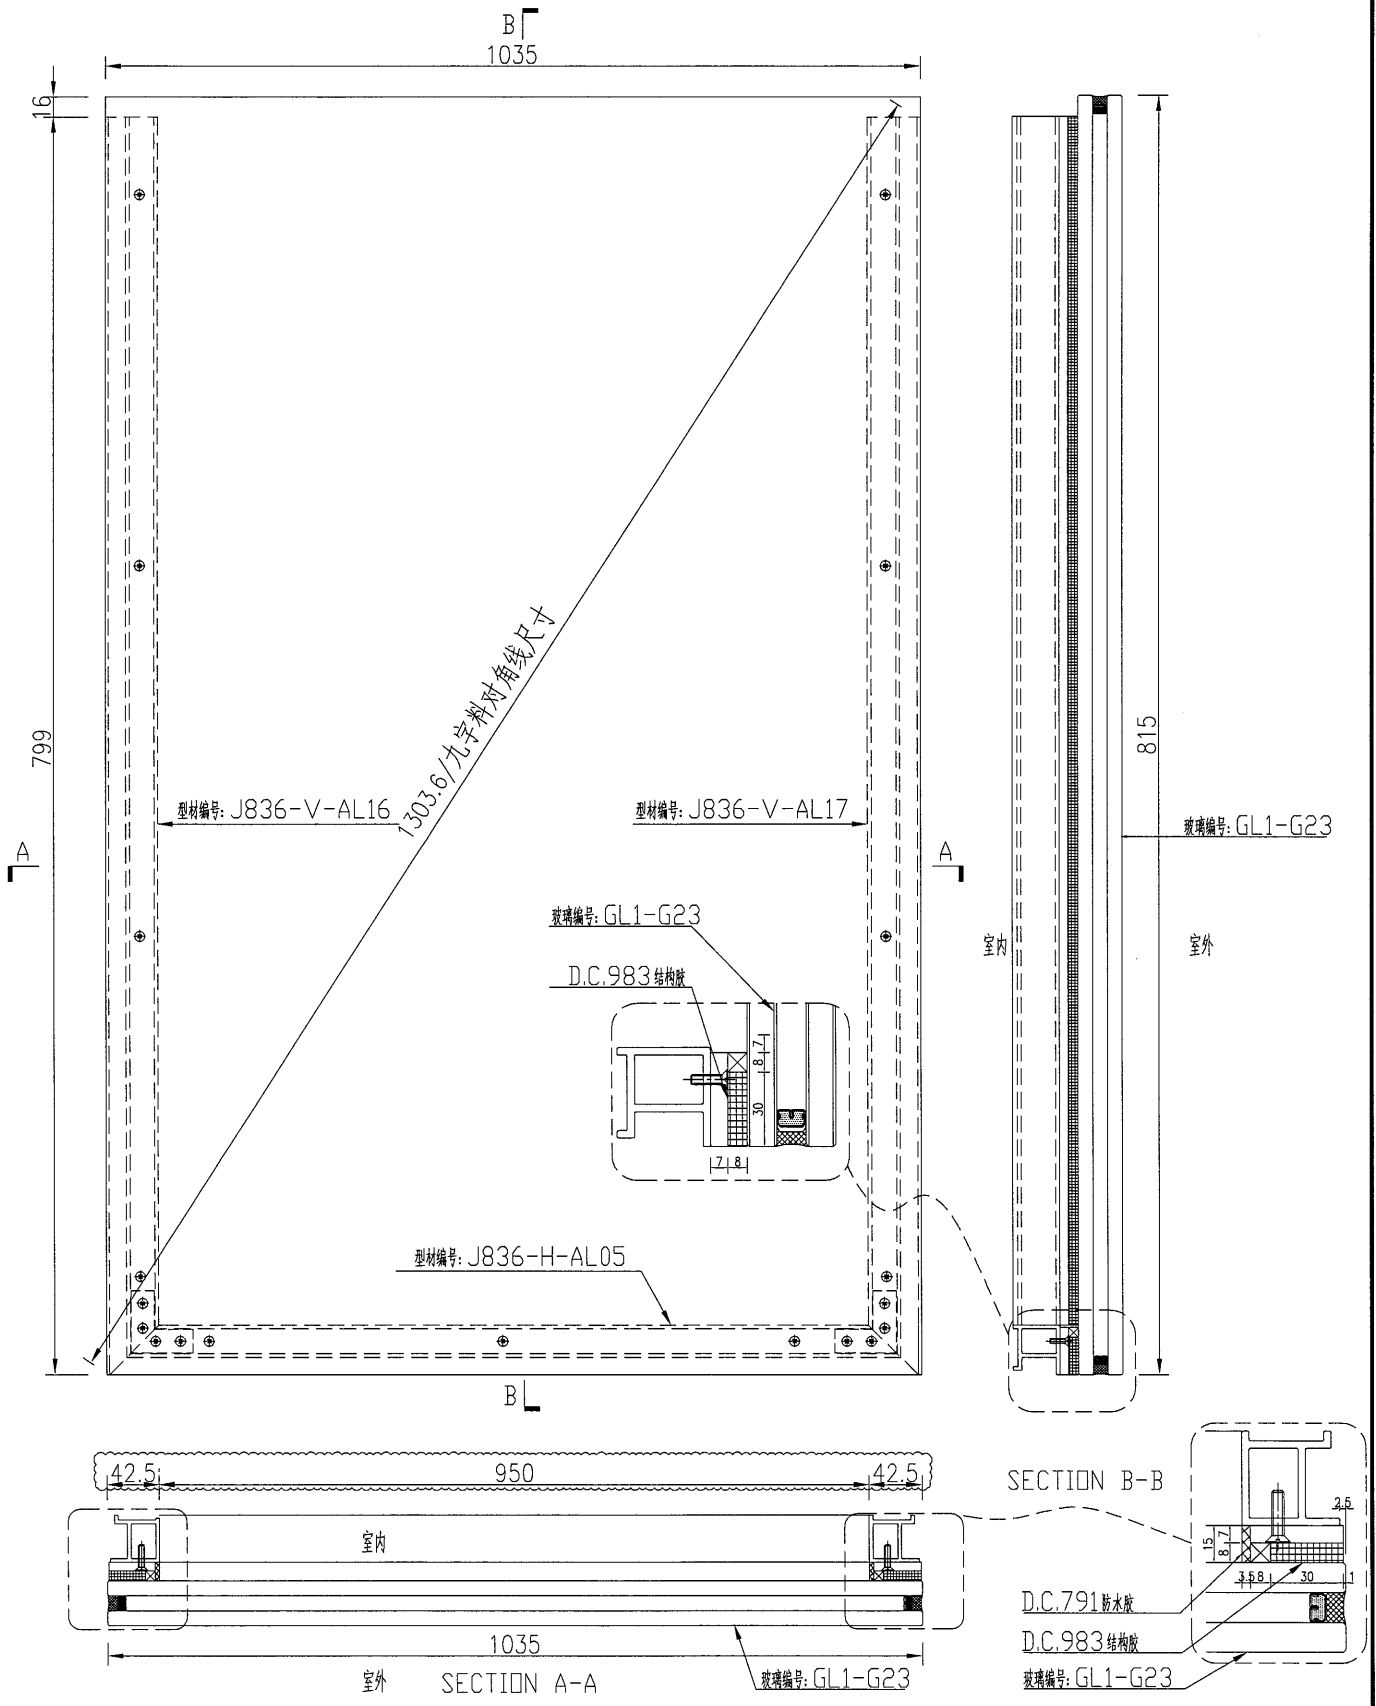


名稱	玻璃副框組框圖	制圖	吳禕瑜	2018.9.29	修改		
材料	-	復核			日期		
顏色	TUC51602XL(RY)-3(深灰)	批准			圖號	J836-FK29	



美特鋁質 有限公司
MIDI Aluminium Fabricator Ltd.

数量	备注
1	

工程號	J-836	地盤	日出康城
-----	-------	----	------

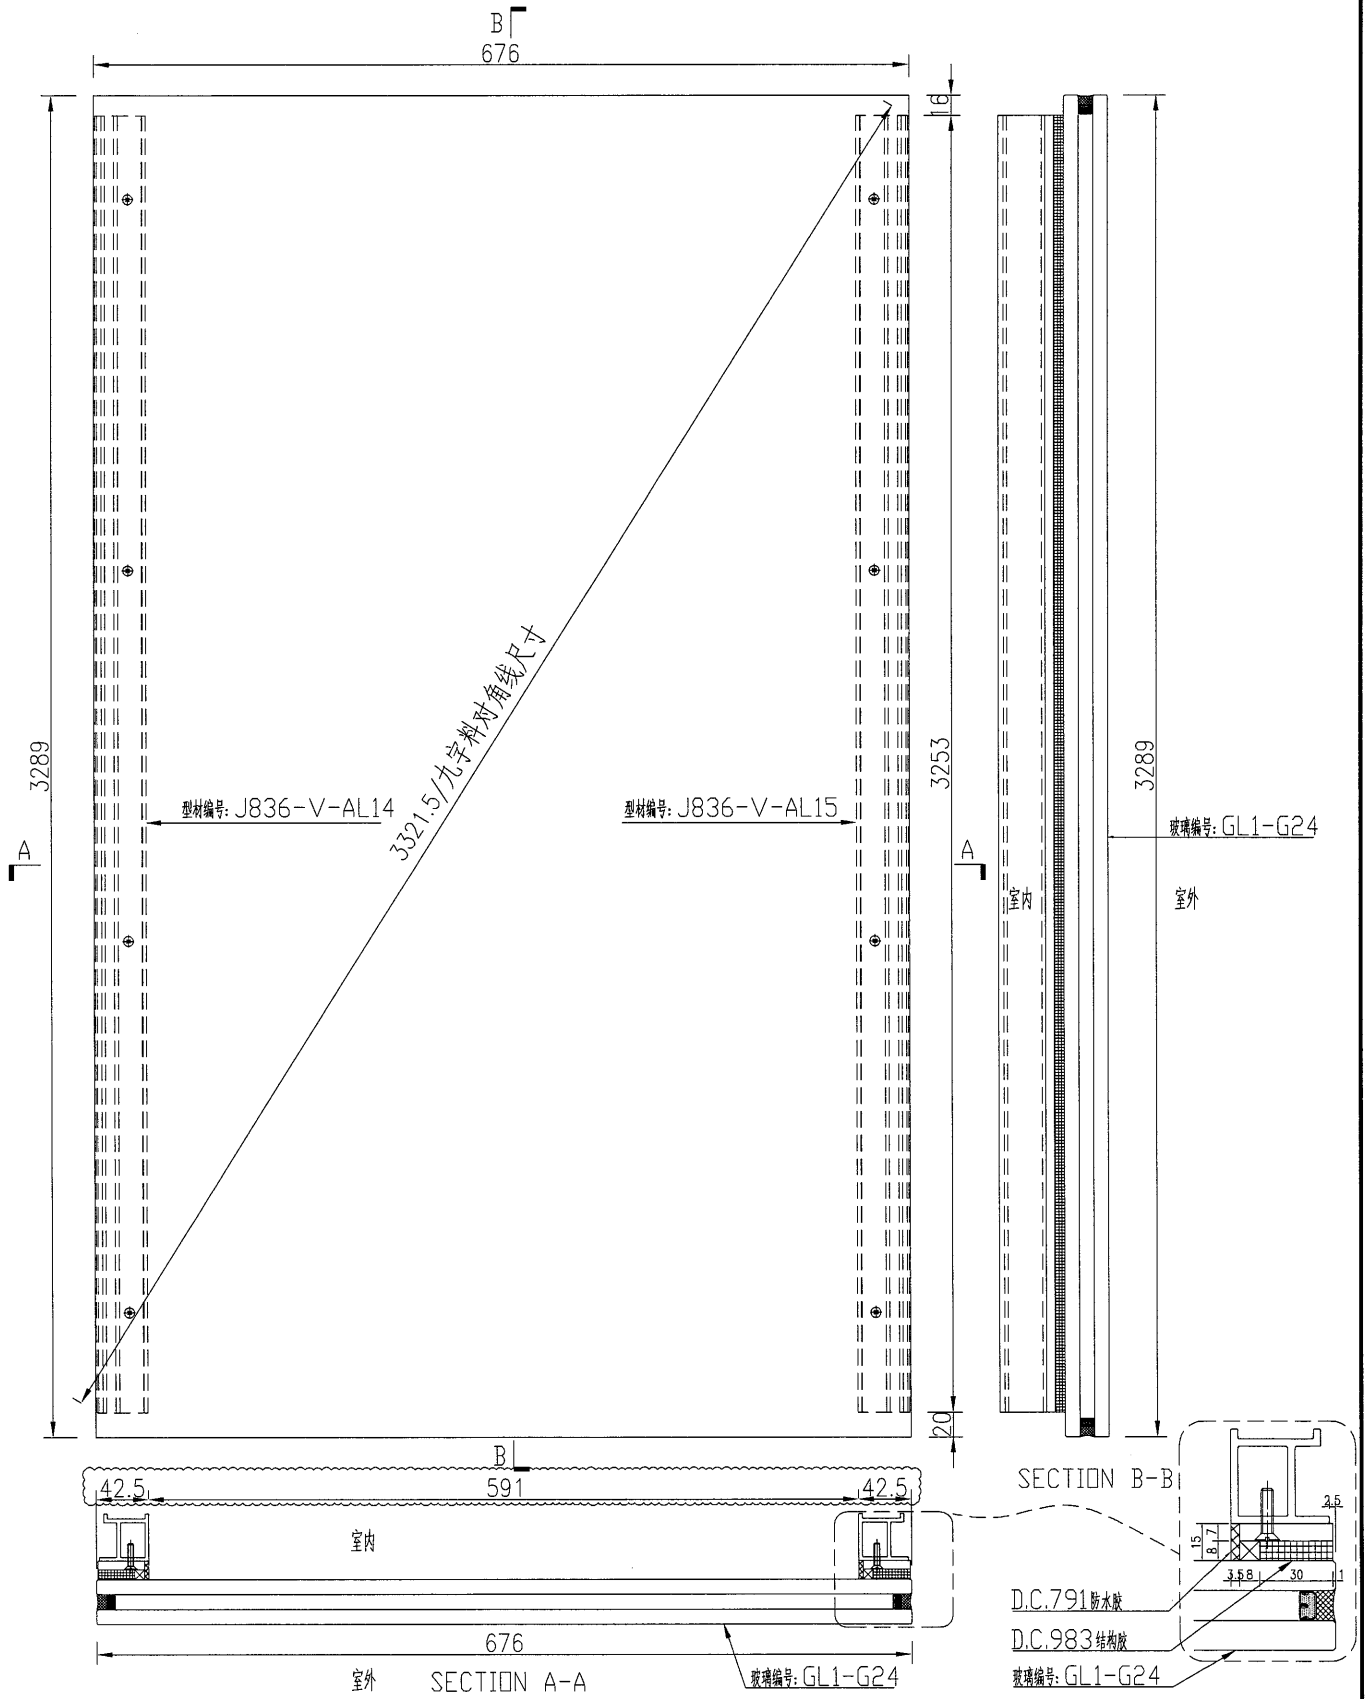


名稱	玻璃窗框組框圖	制圖	吳禕瑜	2018.9.29	修改		
材料	-	復核			日期		
顏色	TUC51602XL(RY)-3(深灰)	批准			圖號	J836-FK30	

美特鋁質有限公司
MIDI Aluminium Fabricator Ltd.

数量	备注
1	

工程號 J-836 地盤 日出康城

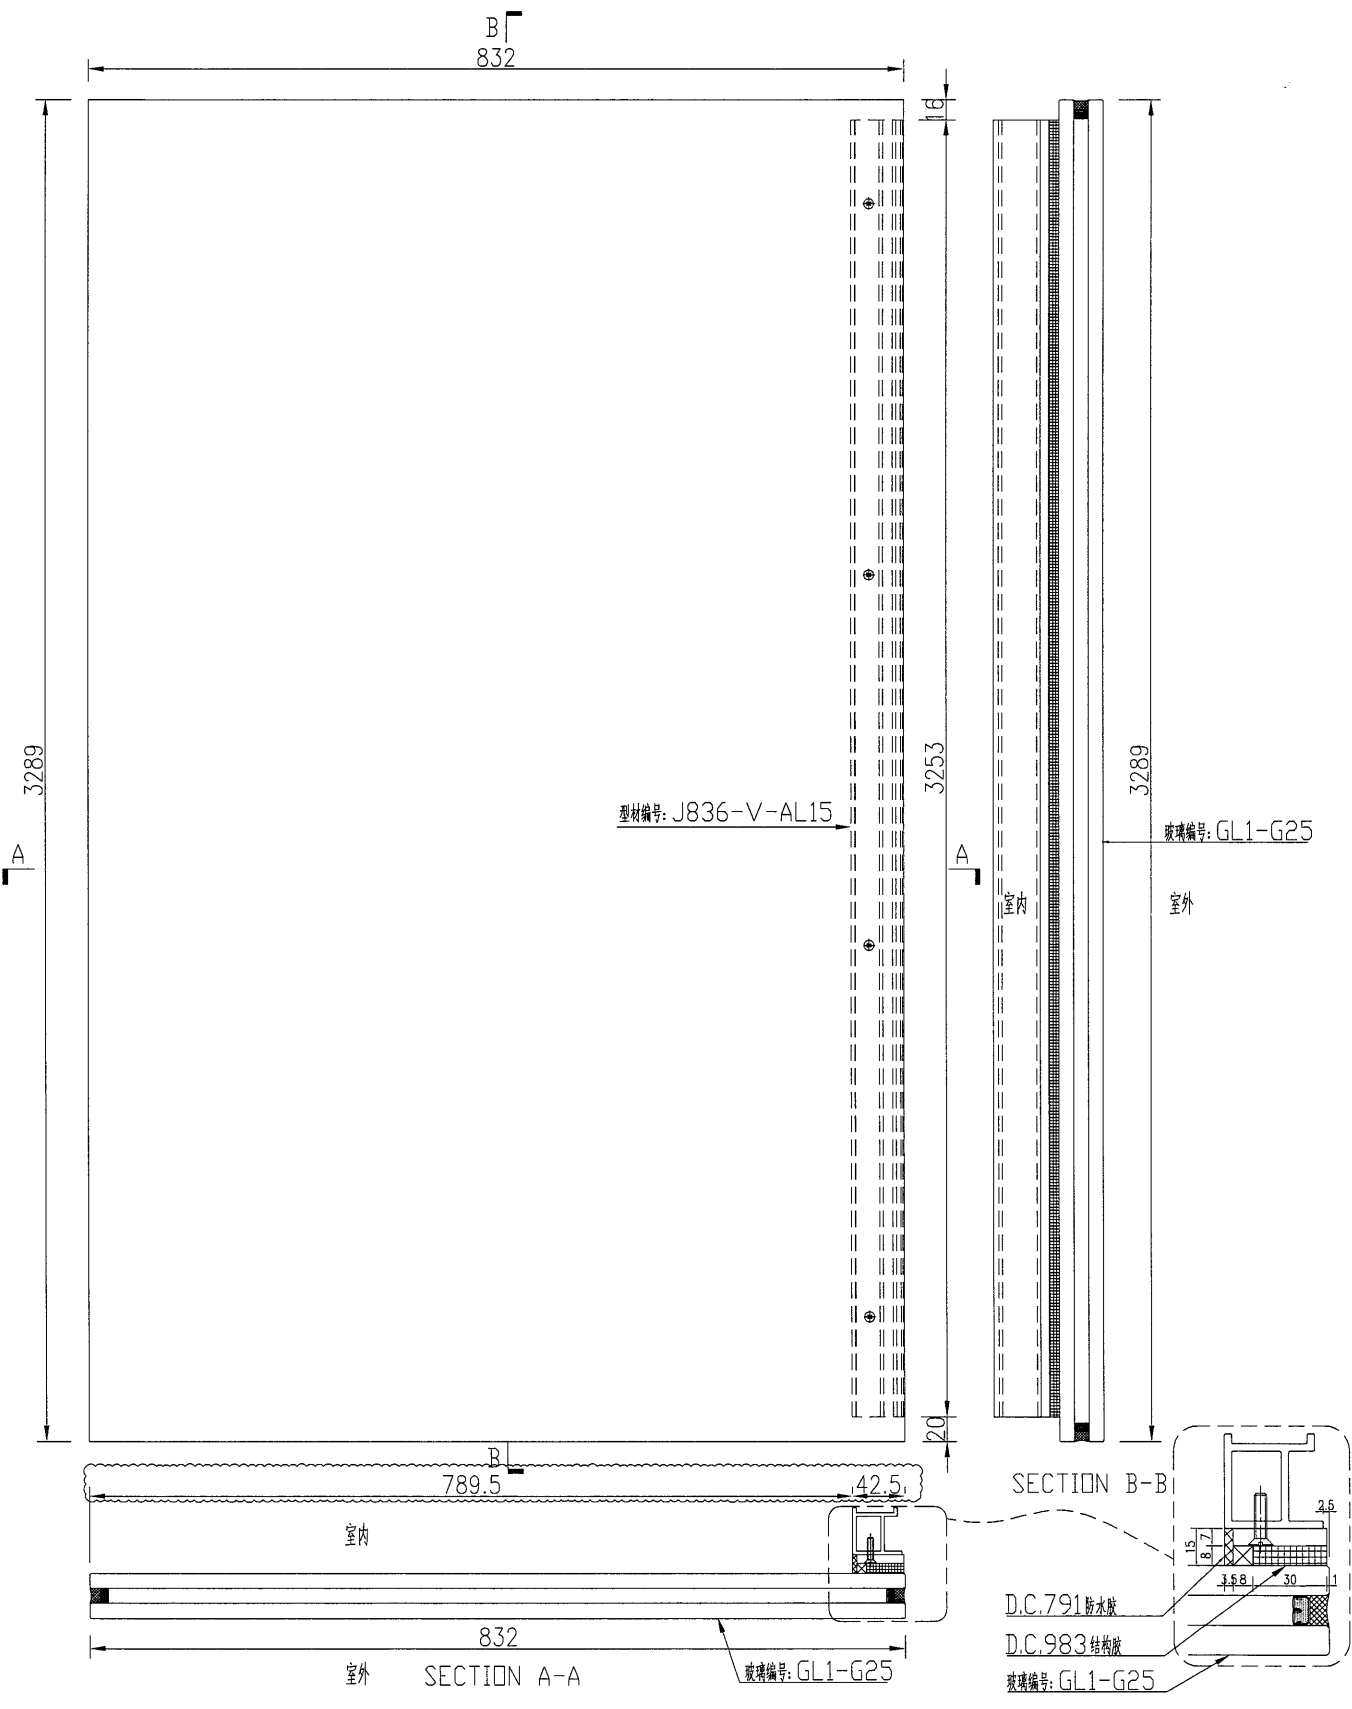




名稱	玻璃副框組框圖	制圖	吳禕瑜	2018.9.29	修改		
材料	-	復核			日期		
顏色	TUC51602XL(RY)-3(深灰)	批准			圖號	J836-FK31	



美特鋁質 有限公司
MIDI Aluminium Fabricator Ltd.

数量	备注
2	

工程號	J-836	地盤	日出康城
-----	-------	----	------

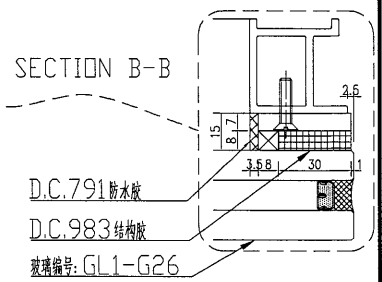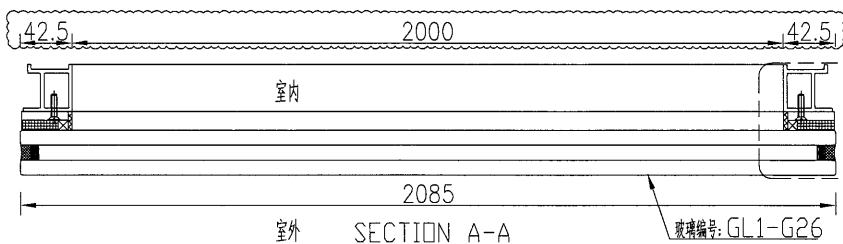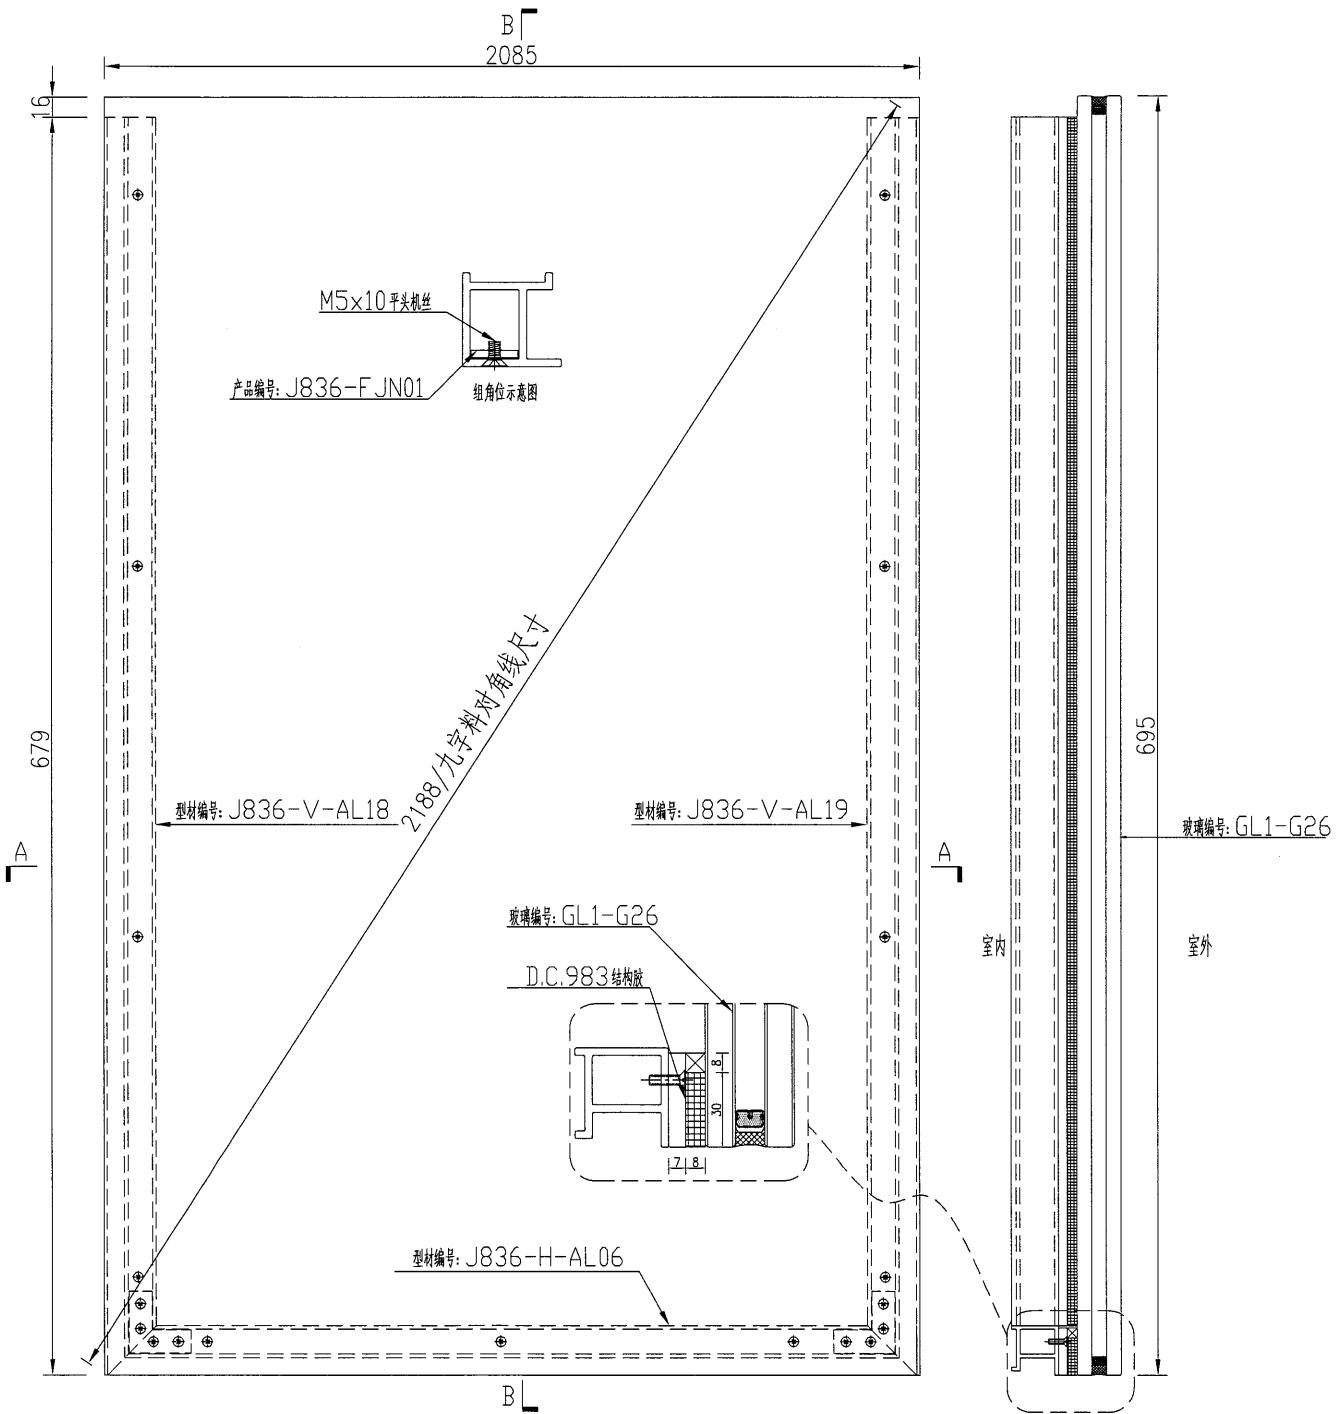


名稱	玻璃副框組框圖	制圖	吳禕瑜	2018.9.29	修改		
材料	-	復核			日期		
顏色	TUC51602XL(RY)-3(深灰)	批准			圖號	J836-FK32	



美特鋁質 有限公司
MIDI Aluminium Fabricator Ltd.

数量	备注
1	

工程號	J-836	地盤	日出康城
-----	-------	----	------

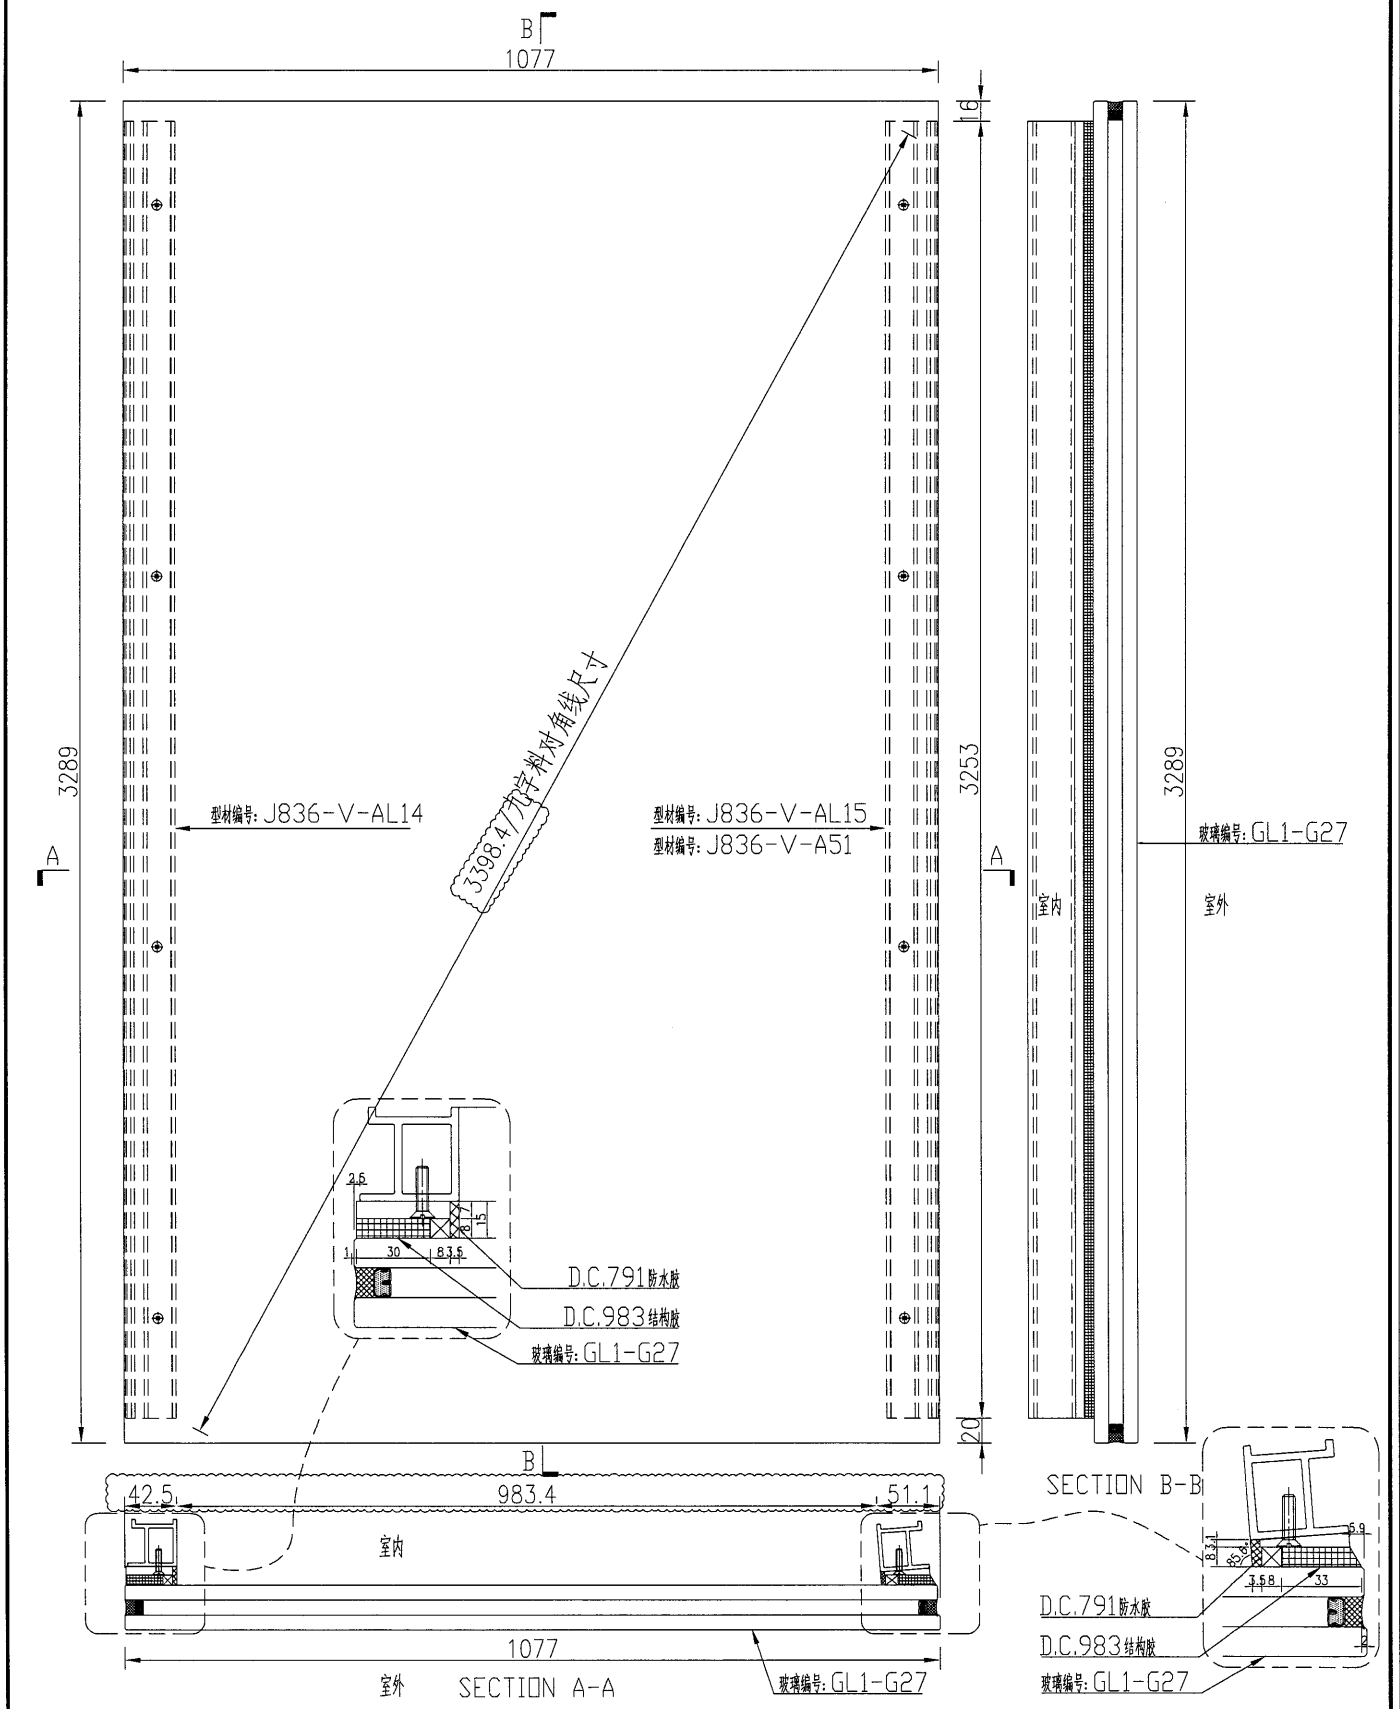


名稱	玻璃副框組框圖	制圖	吳禕瑜	2018.9.29	修改	A	
材料	-	復核	-		日期	2019.3.20	
顏色	TUC51602XL(RY)-3(深灰)	批准			圖號	J836-FK33	



美特鋁質 有限公司
MIDI Aluminium Fabricator Ltd.

数量	备注
1	

工程號	J-836	地盤	日出康城
-----	-------	----	------

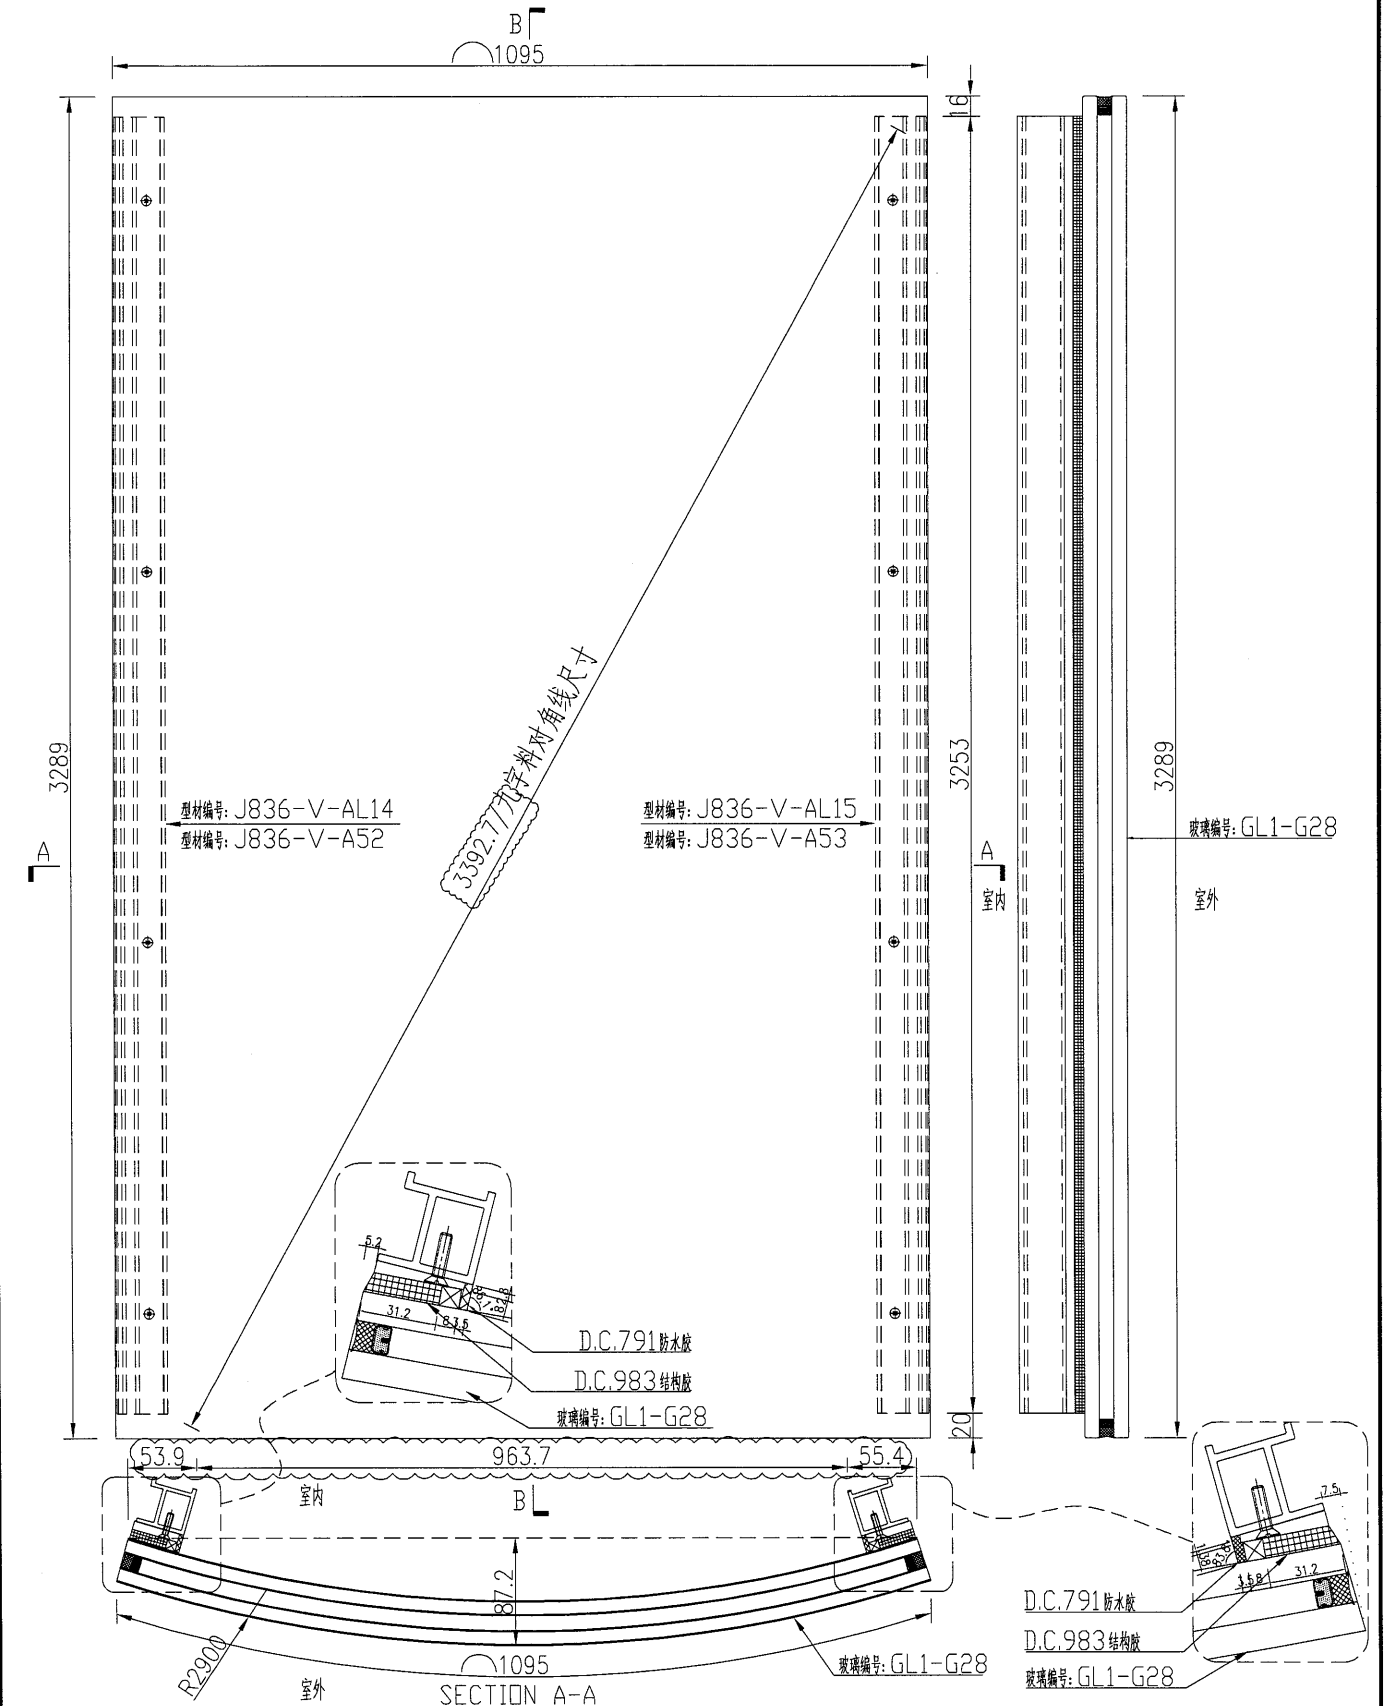

名稱	玻璃副框組框圖	制圖	吳禕瑜	2018.9.29	修改	A	
材料	-	復核			日期	2019.3.20	
顏色	TUC51602XL(RY)-3(深灰)	批准			圖號	J836-FK34	

35


EG-DWG3



美特鋁質 有限公司
MIDI Aluminium Fabricator Ltd.

数量	备注
1	

工程號	J-836	地盤	日出康城
-----	-------	----	------

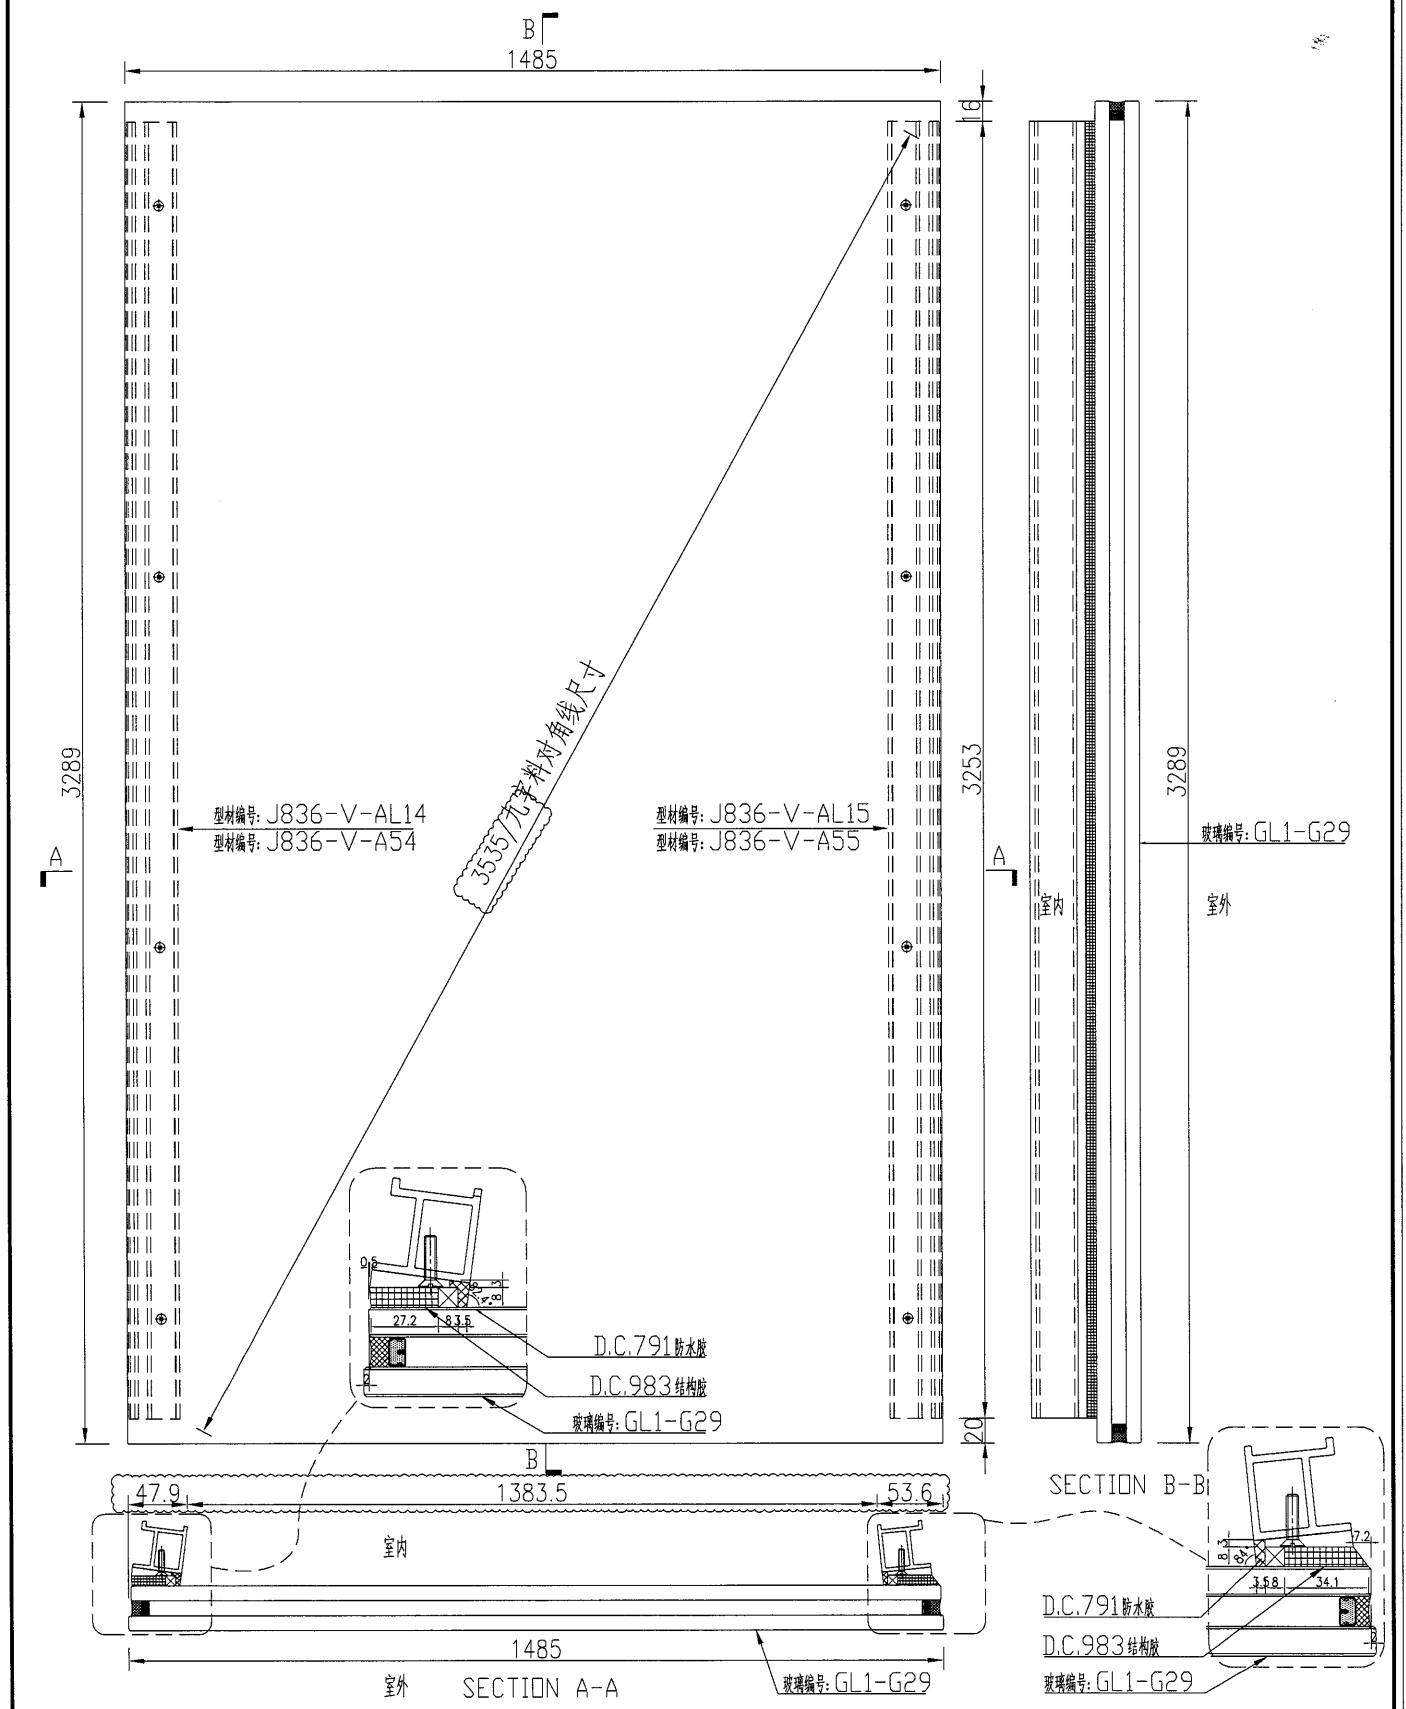


名稱	玻璃副框組框圖	制圖	吳禕瑜	2018.9.29	修改	A	
材料	-	復核			日期	2019.3.20	
顏色	TUC51602XL(RY)-3(深灰)	批准			圖號	J836-FK35	

美特鋁質 有限公司
MIDI Aluminium Fabricator Ltd.

数量	备注
1	

工程號	J-836	地盤	日出康城
-----	-------	----	------

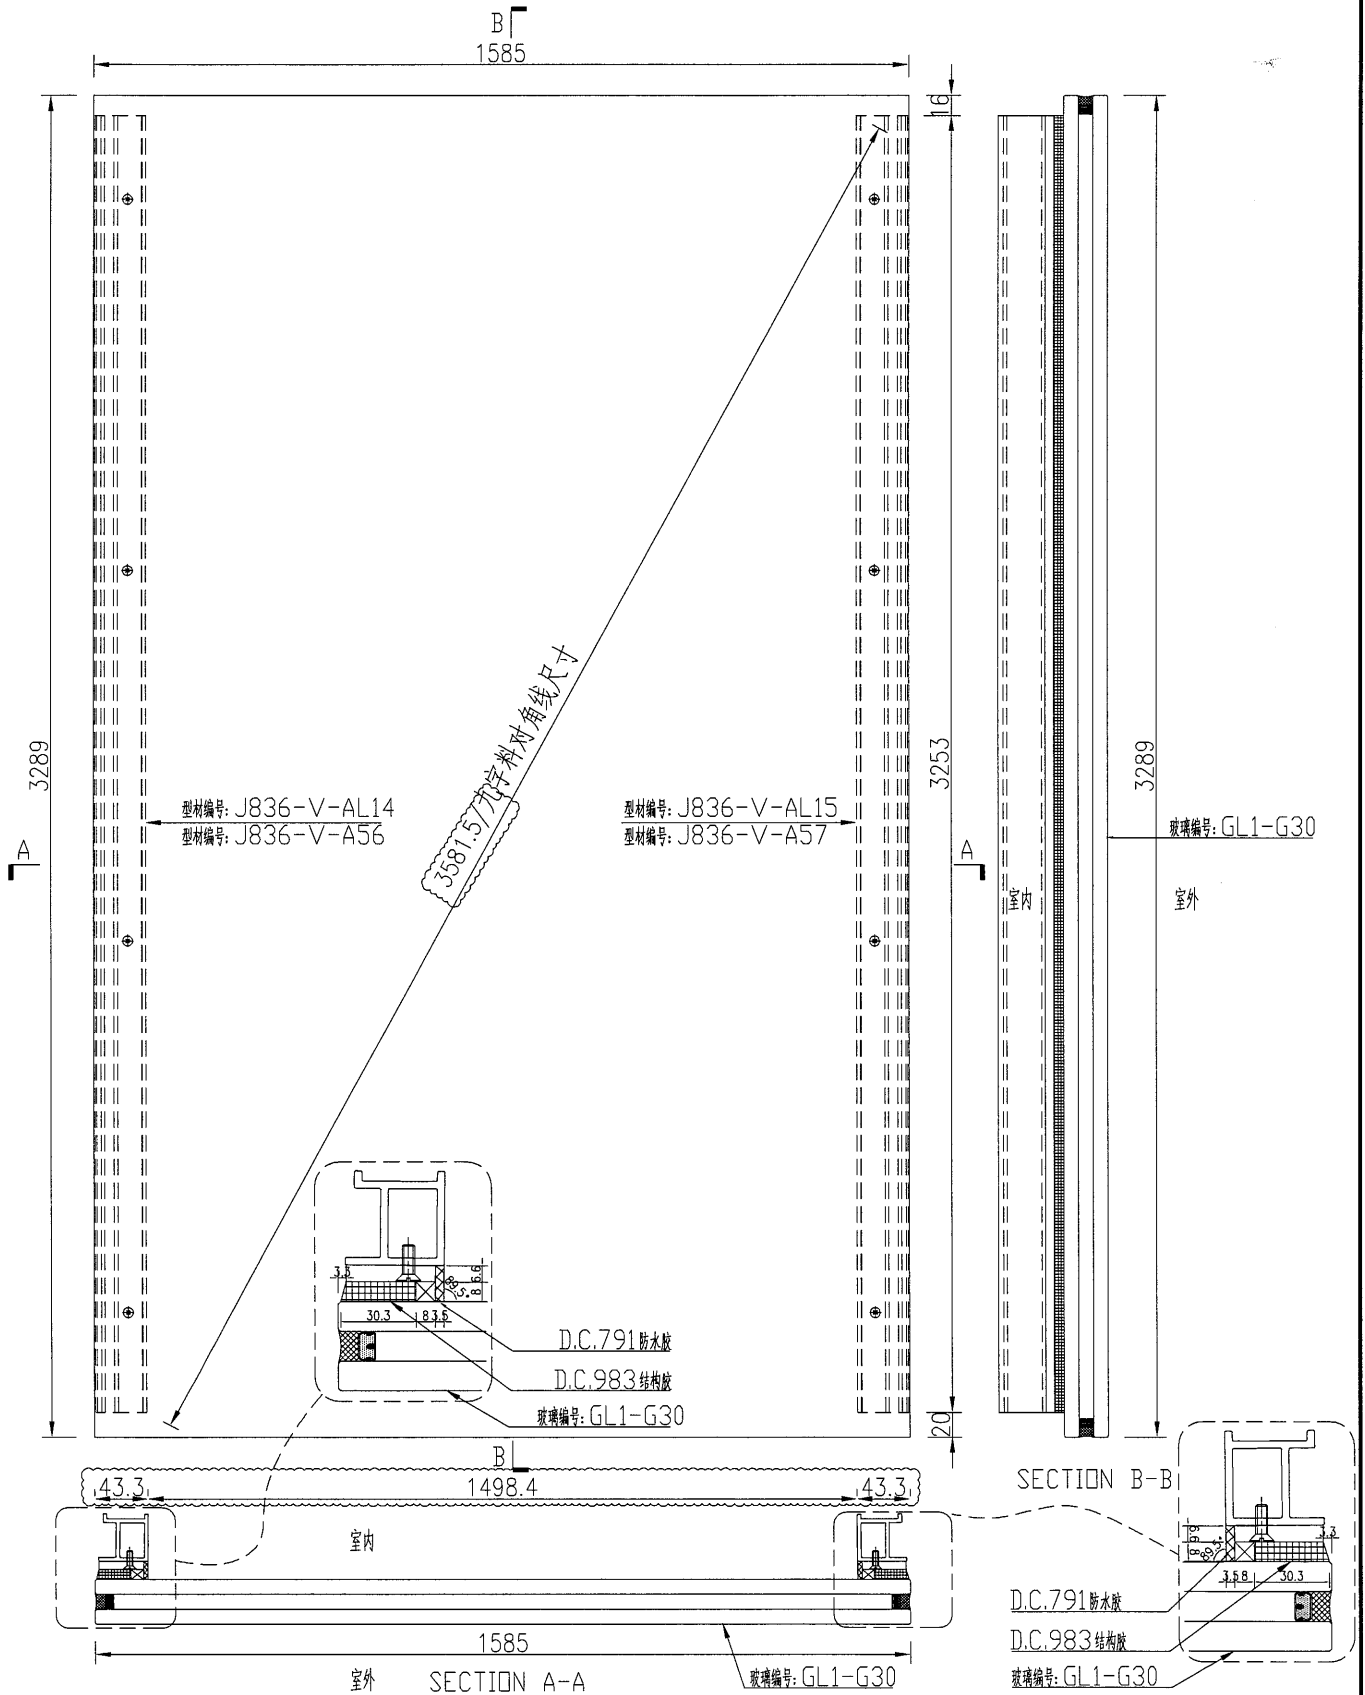


名稱	玻璃副框組框圖	制圖	吳禕瑜	2018.9.29	修改		
材料	-	復核			日期		
顏色	TUC51602XL(RY)-3(深灰)	批准			圖號	J836-FK36	

美特鋁質 有限公司
MIDI Aluminium Fabricator Ltd.

数量	备注
1	

工程號 J-836 地盤 日出康城

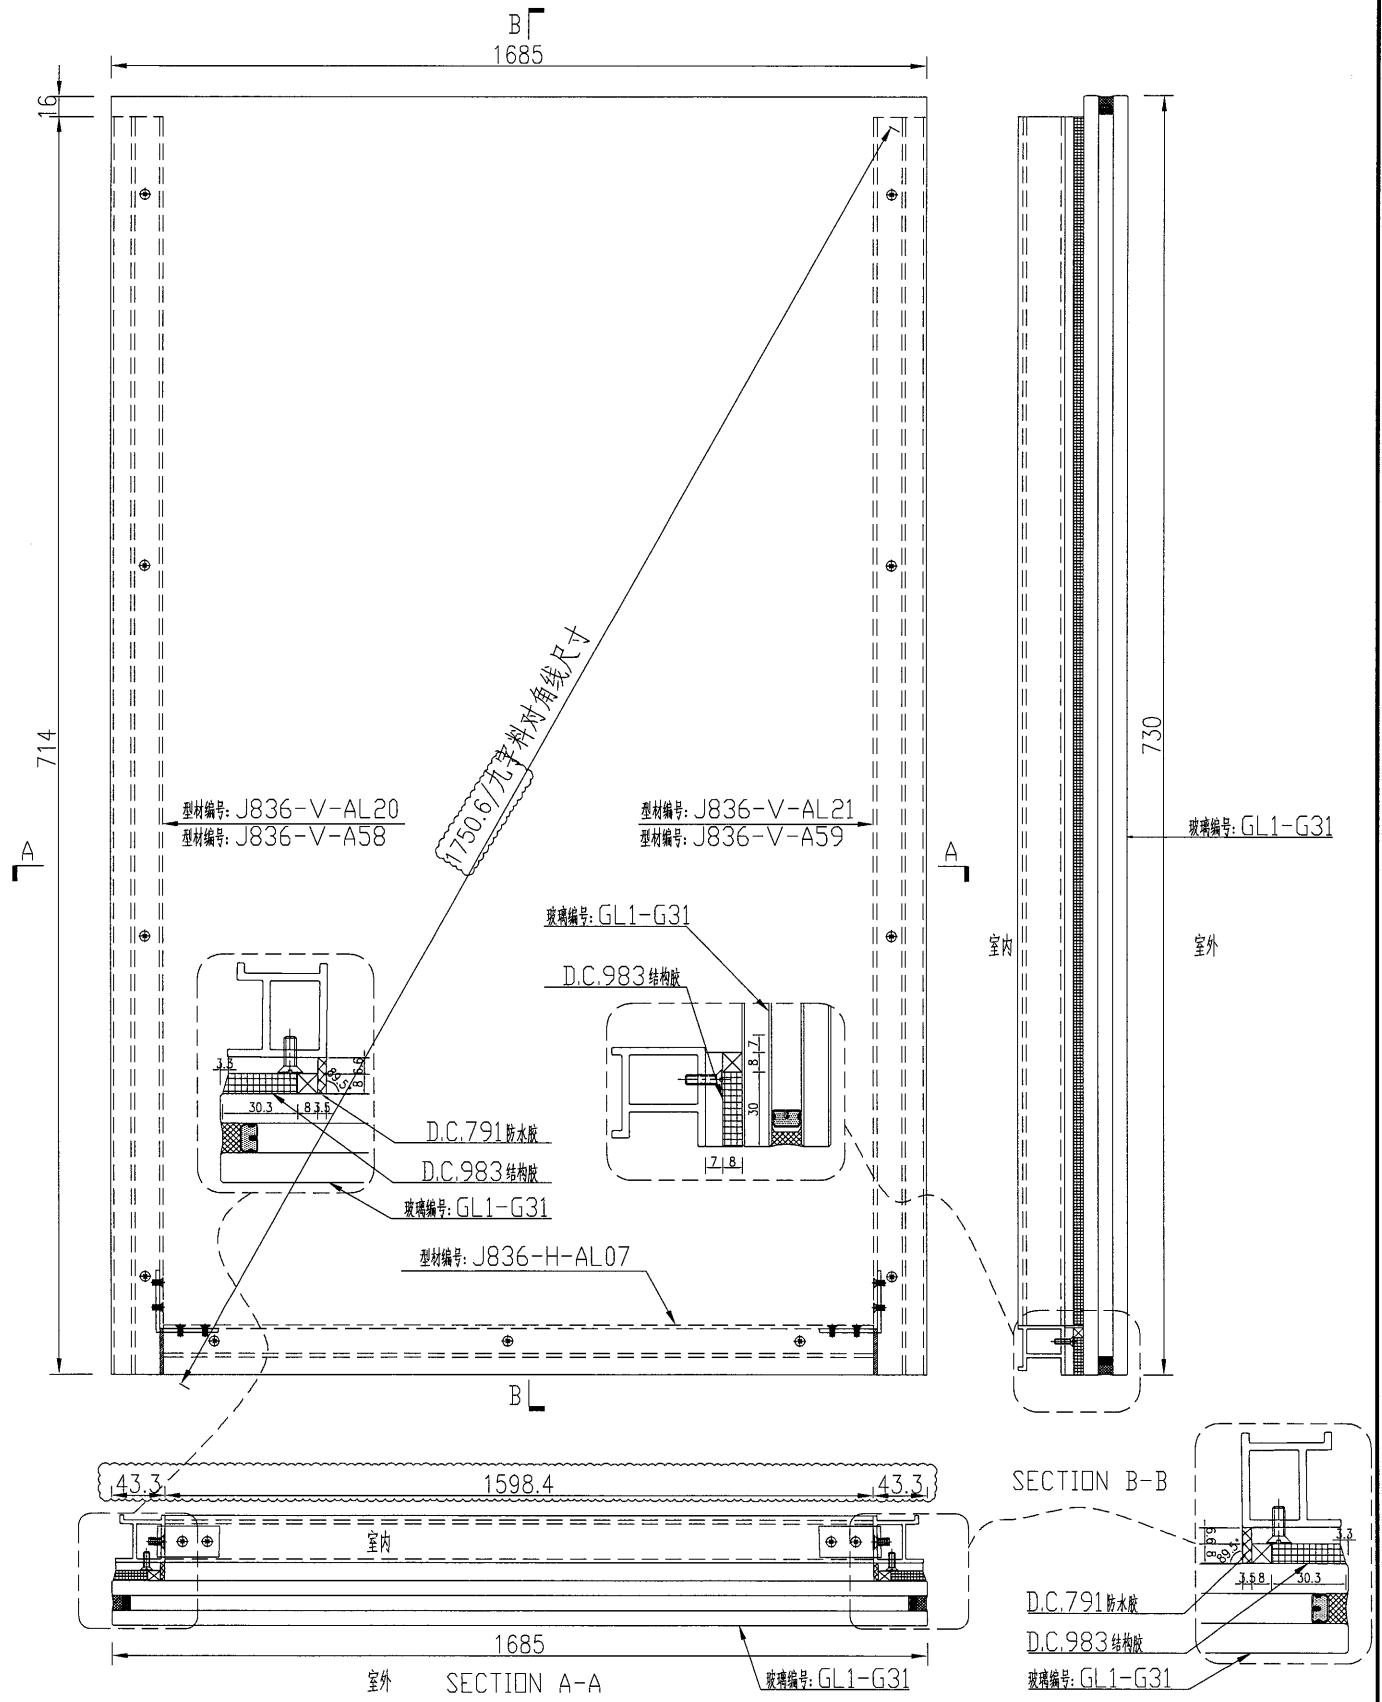


名稱	玻璃副框組框圖	制圖	吳禕瑜	2018.9.29	修改		
材料	-	復核			日期		
顏色	TUC51602XL(RY)-3(深灰)	批准			圖號	J836-FK37	

美特鋁質 有限公司
MIDI Aluminium Fabricator Ltd.

数量	备注
5	

工程號	J-836	地盤	日出康城
-----	-------	----	------

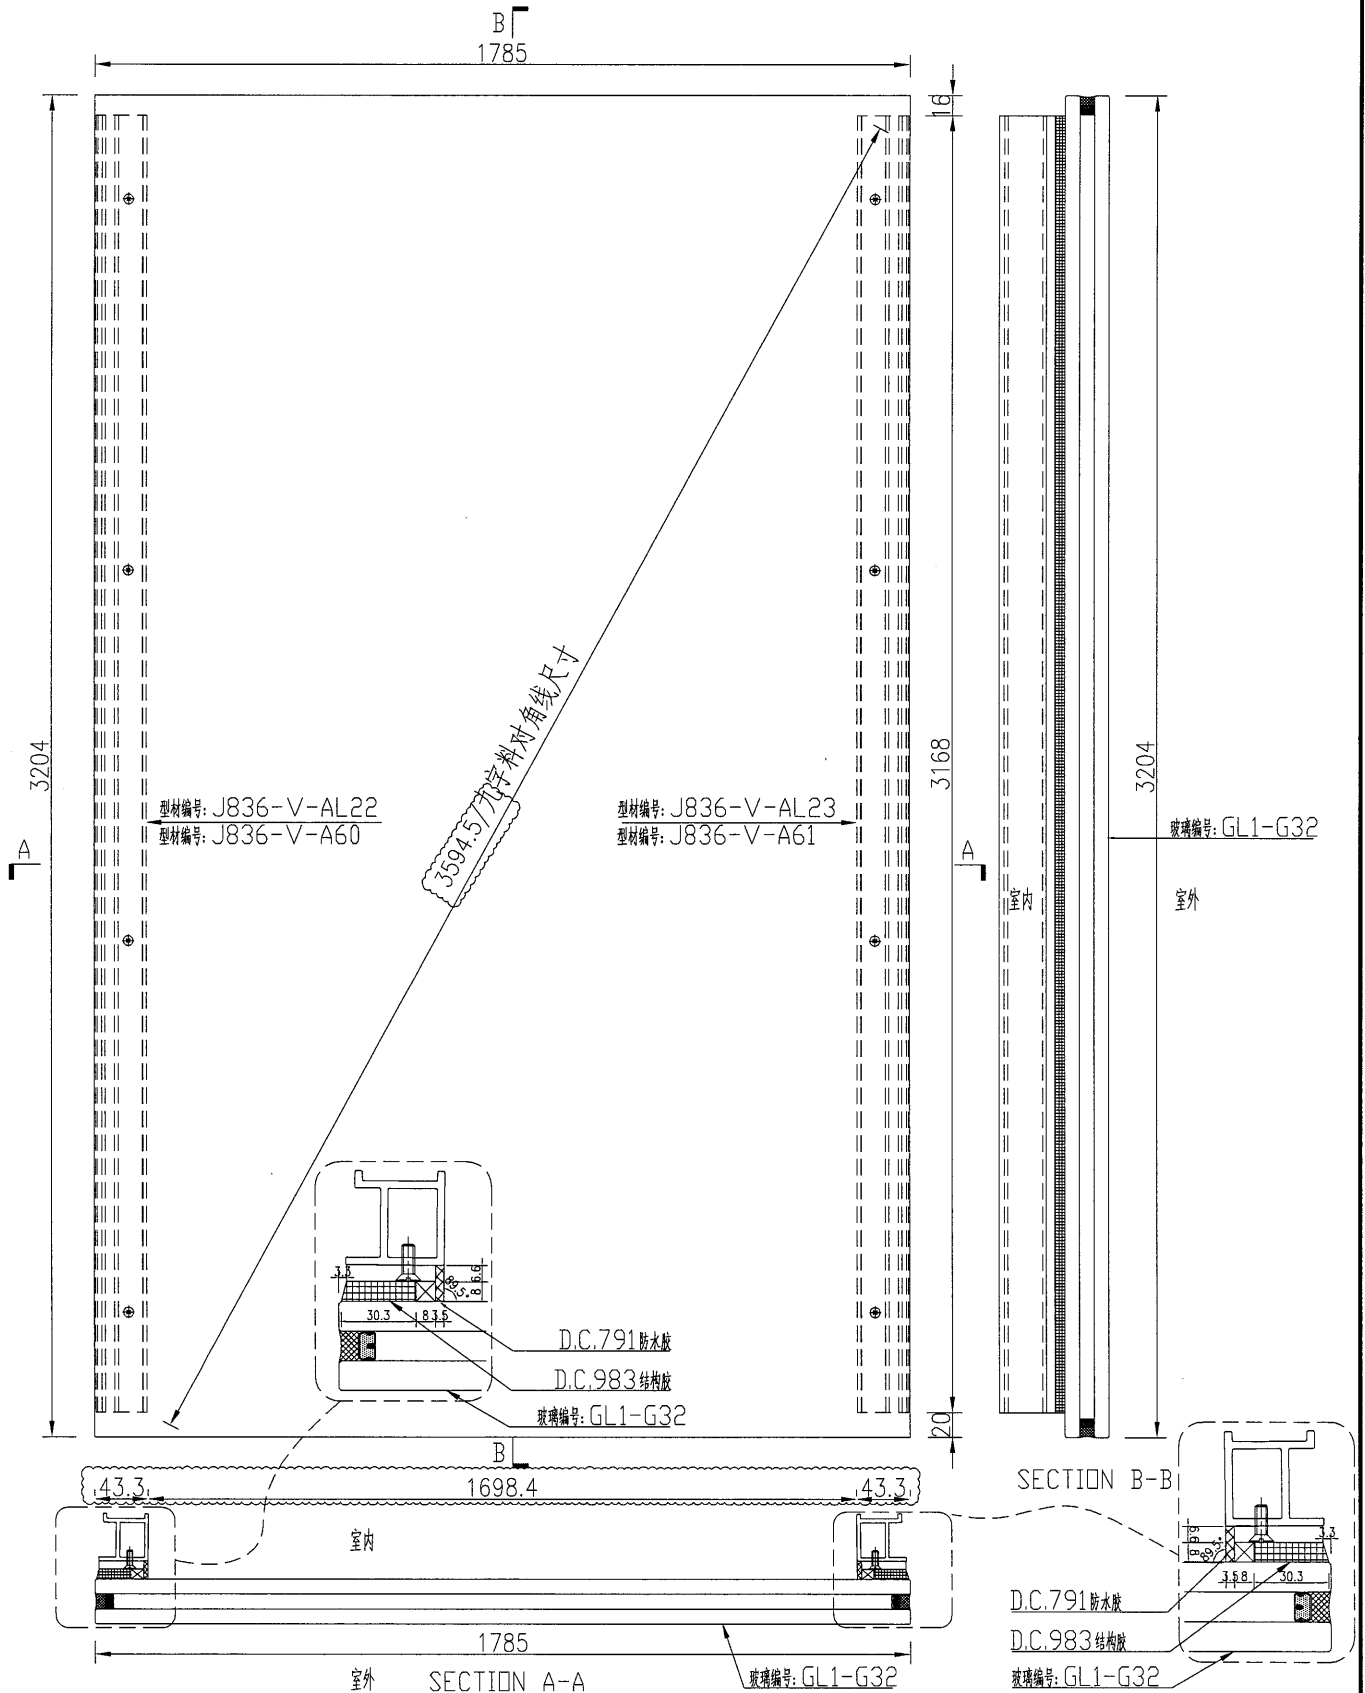


名稱	玻璃窗框組框圖	制圖	吳禕瑜	2018.9.29	修改		
材料	-	復核			日期		
顏色	TUC51602XL(RY)-3(深灰)	批准			圖號	J836-FK38	

美特鋁質 有限公司
MIDI Aluminium Fabricator Ltd.

数量	备注
1	

工程號 J-836 地盤 日出康城

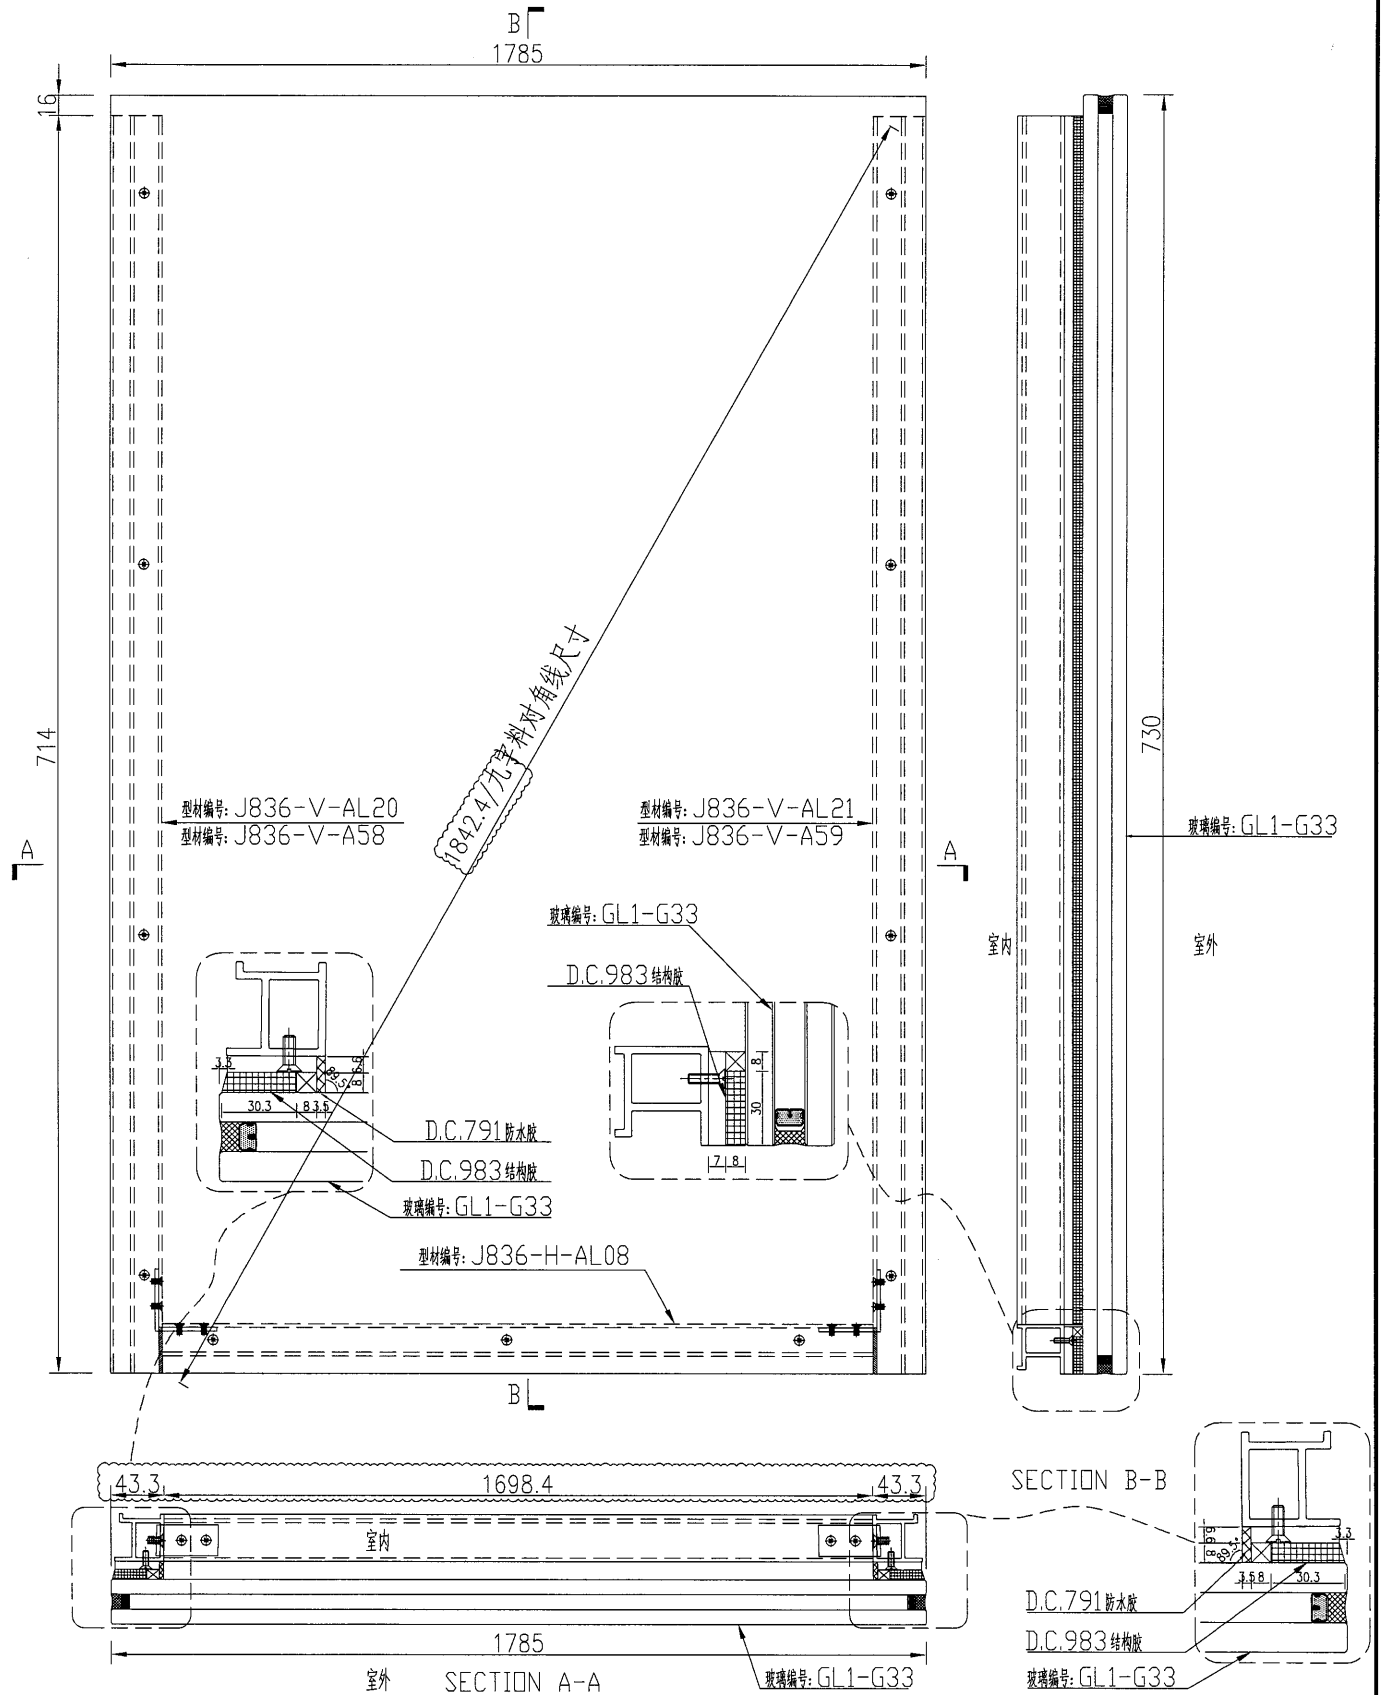


名稱	玻璃副框組框圖	制圖	吳禕瑜	2018.9.29	修改		
材料	-	復核			日期		
顏色	TUC51602XL(RY)-3(深灰)	批准			圖號	J836-FK39	

美特鋁質 有限公司
MIDI Aluminium Fabricator Ltd.

数量	备注
10	

工程號	J-836	地盤	日出康城
-----	-------	----	------

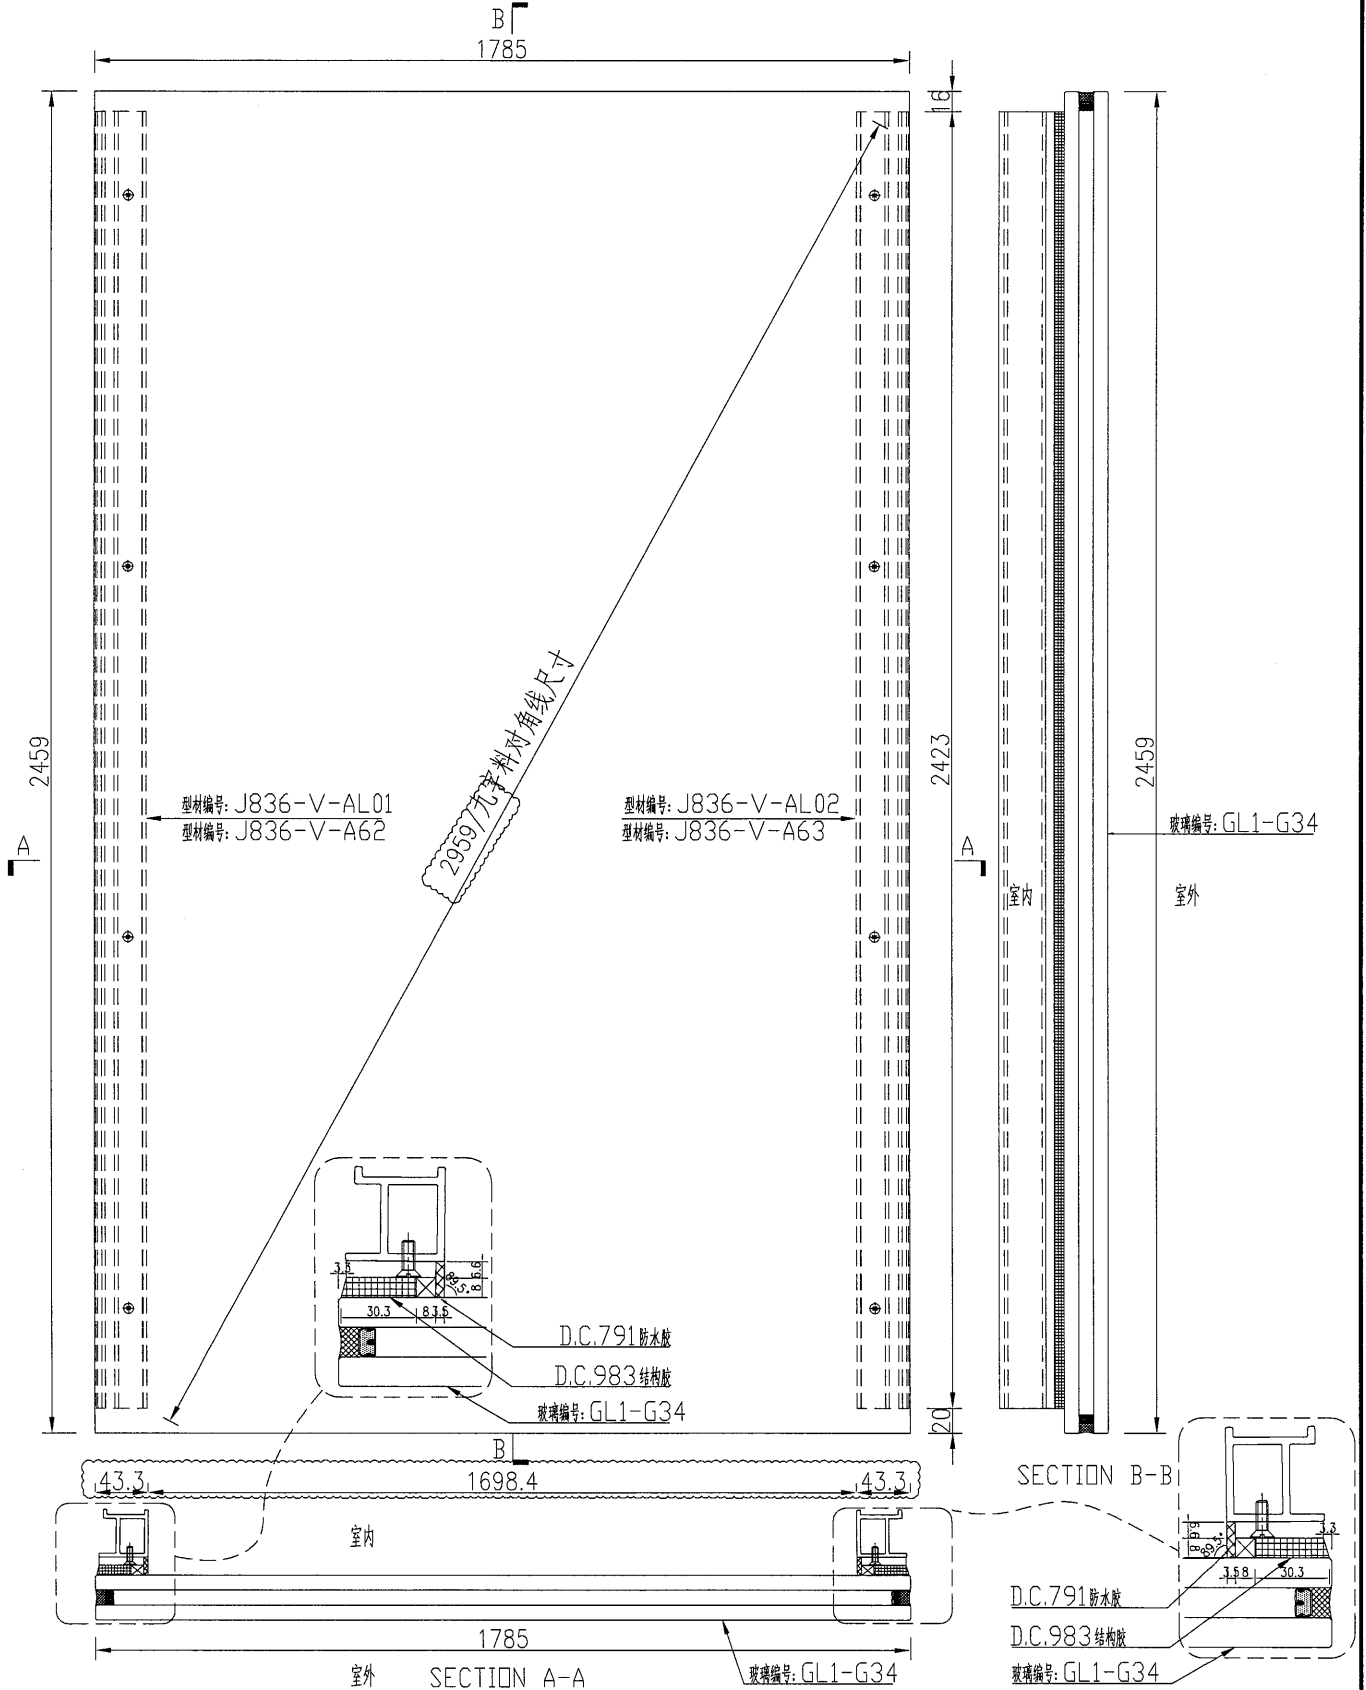


名稱	玻璃副框組框圖	制圖	吳禕瑜	2018.9.29	修改		
材料	-	復核			日期		
顏色	TUC51602XL(RY)-3(深灰)	批准			圖號	J836-FK40	

美特鋁質 有限公司
MIDI Aluminium Fabricator Ltd.

数量	备注
1	

工程號	J-836	地盤	日出康城
-----	-------	----	------

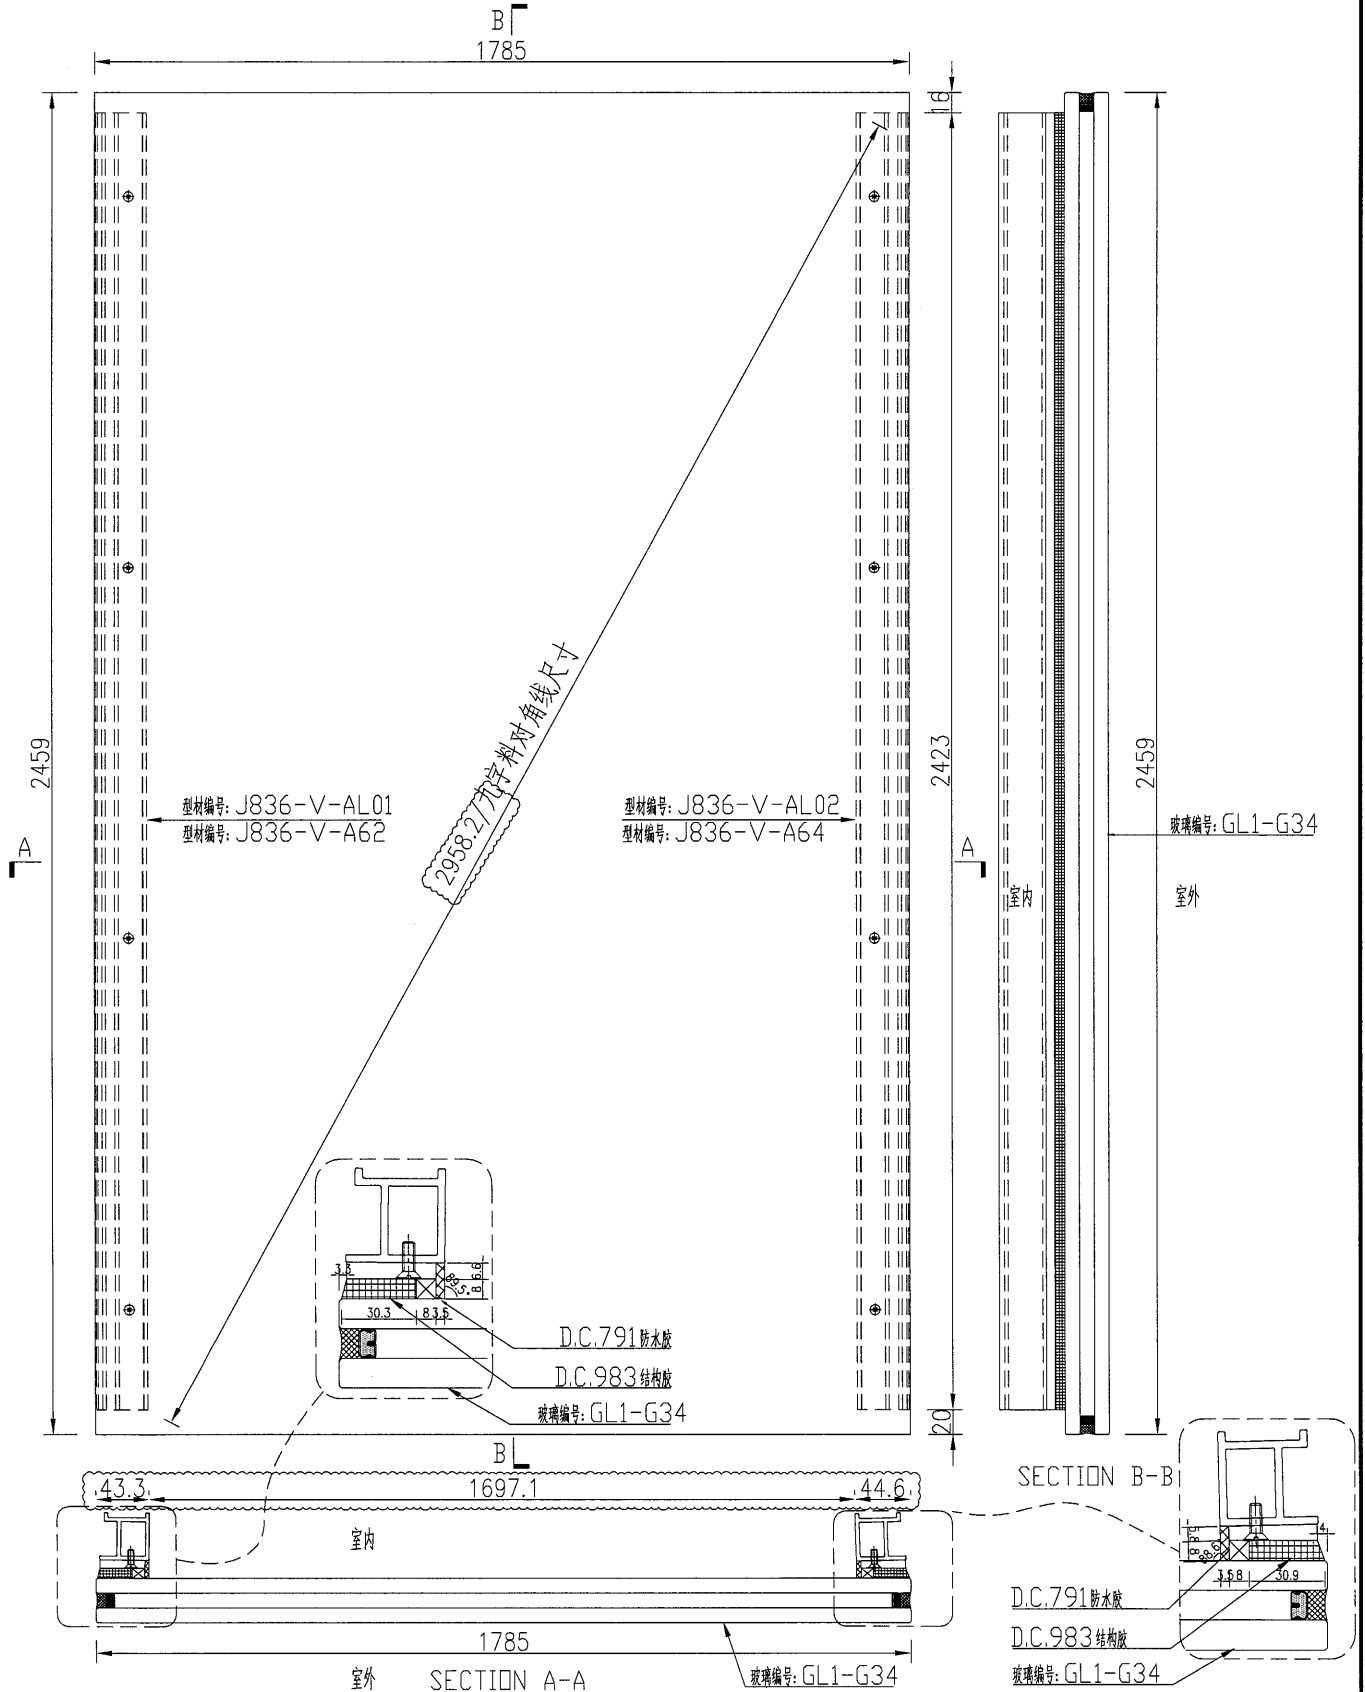


名稱	玻璃窗框組框圖	制圖	吳禕瑜	2018.9.29	修改		
材料	-	復核			日期		
顏色	TUC51602XL(RY)-3(深灰)	批准			圖號	J836-FK41	

美特鋁質 有限公司
MIDI Aluminium Fabricator Ltd.

数量	备注
1	

工程號	J-836	地盤	日出康城
-----	-------	----	------

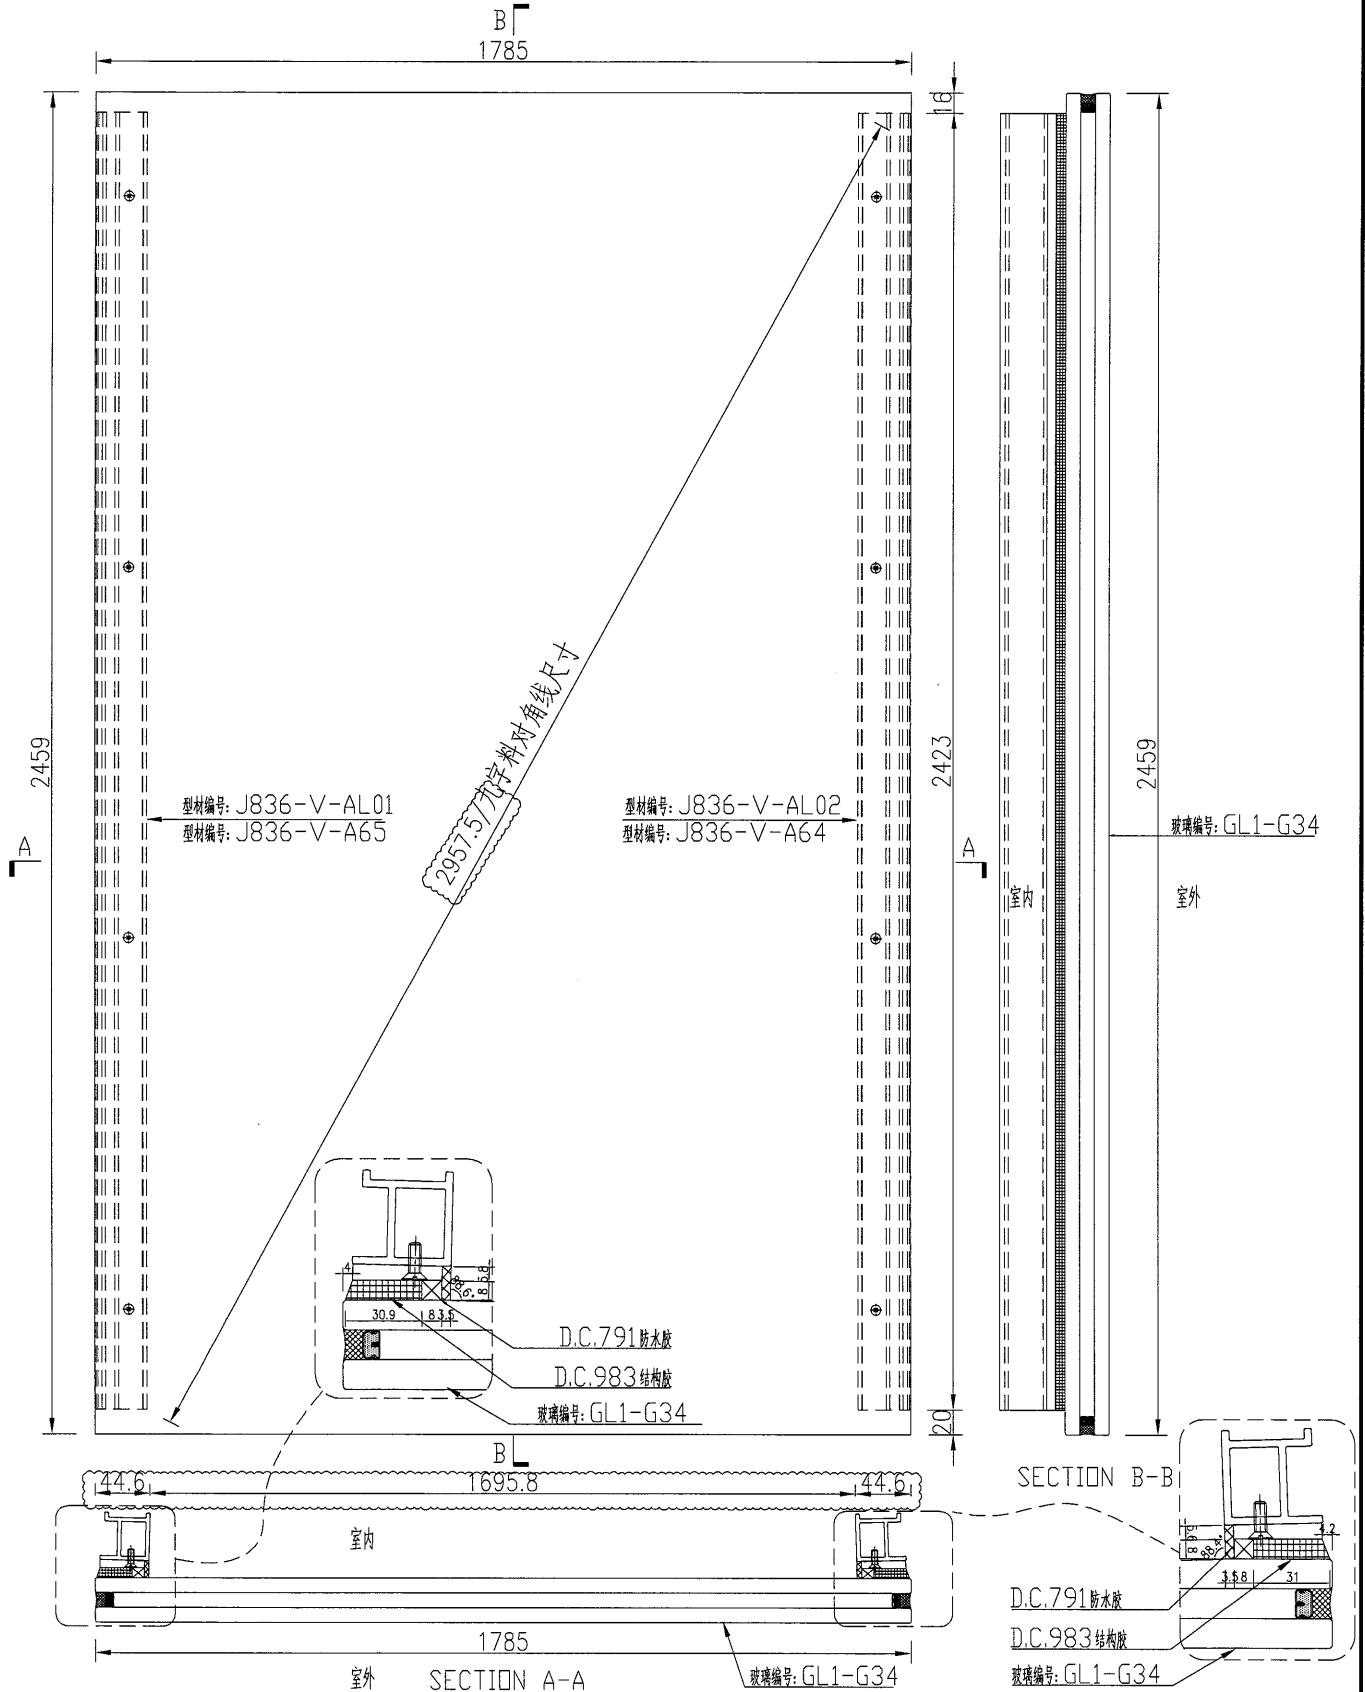


名稱	玻璃副框組框圖	制圖	吳禕瑜	2018.9.29	修改		
材料	-	復核			日期		
顏色	TUC51602XL(RY)-3(深灰)	批准			圖號	J836-FK42	

美特鋁質 有限公司
MIDI Aluminium Fabricator Ltd.

数量	备注
4	

工程號	J-836	地盤	日出康城
-----	-------	----	------

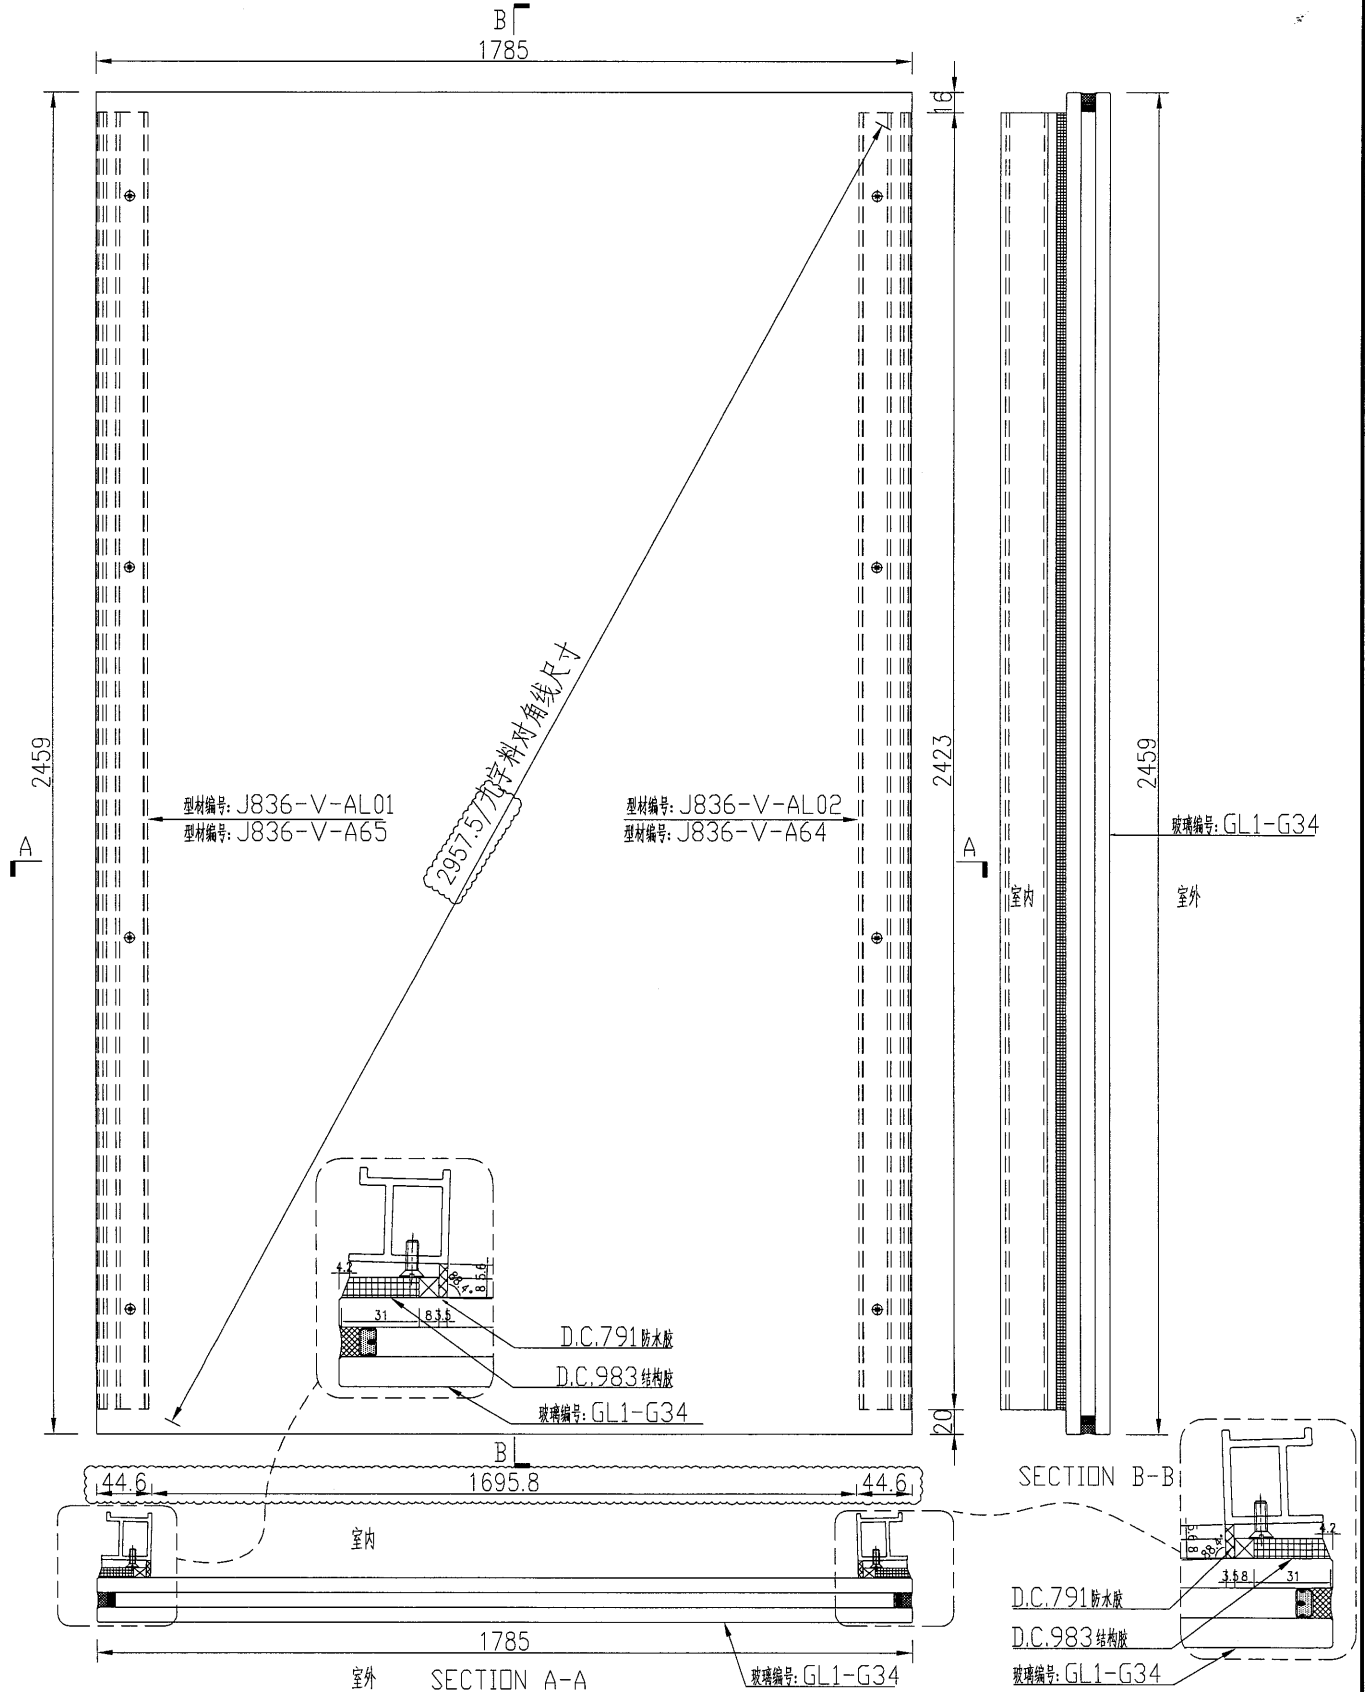


名稱	玻璃副框組框圖	制圖	吳禕瑜	2018.9.29	修改		
材料	-	復核			日期		
顏色	TUC51602XL(RY)-3(深灰)	批准			圖號	J836-FK43	

美特鋁質 有限公司
MIDI Aluminium Fabricator Ltd.

数量	备注
1	

工程號 J-836 地盤 日出康城

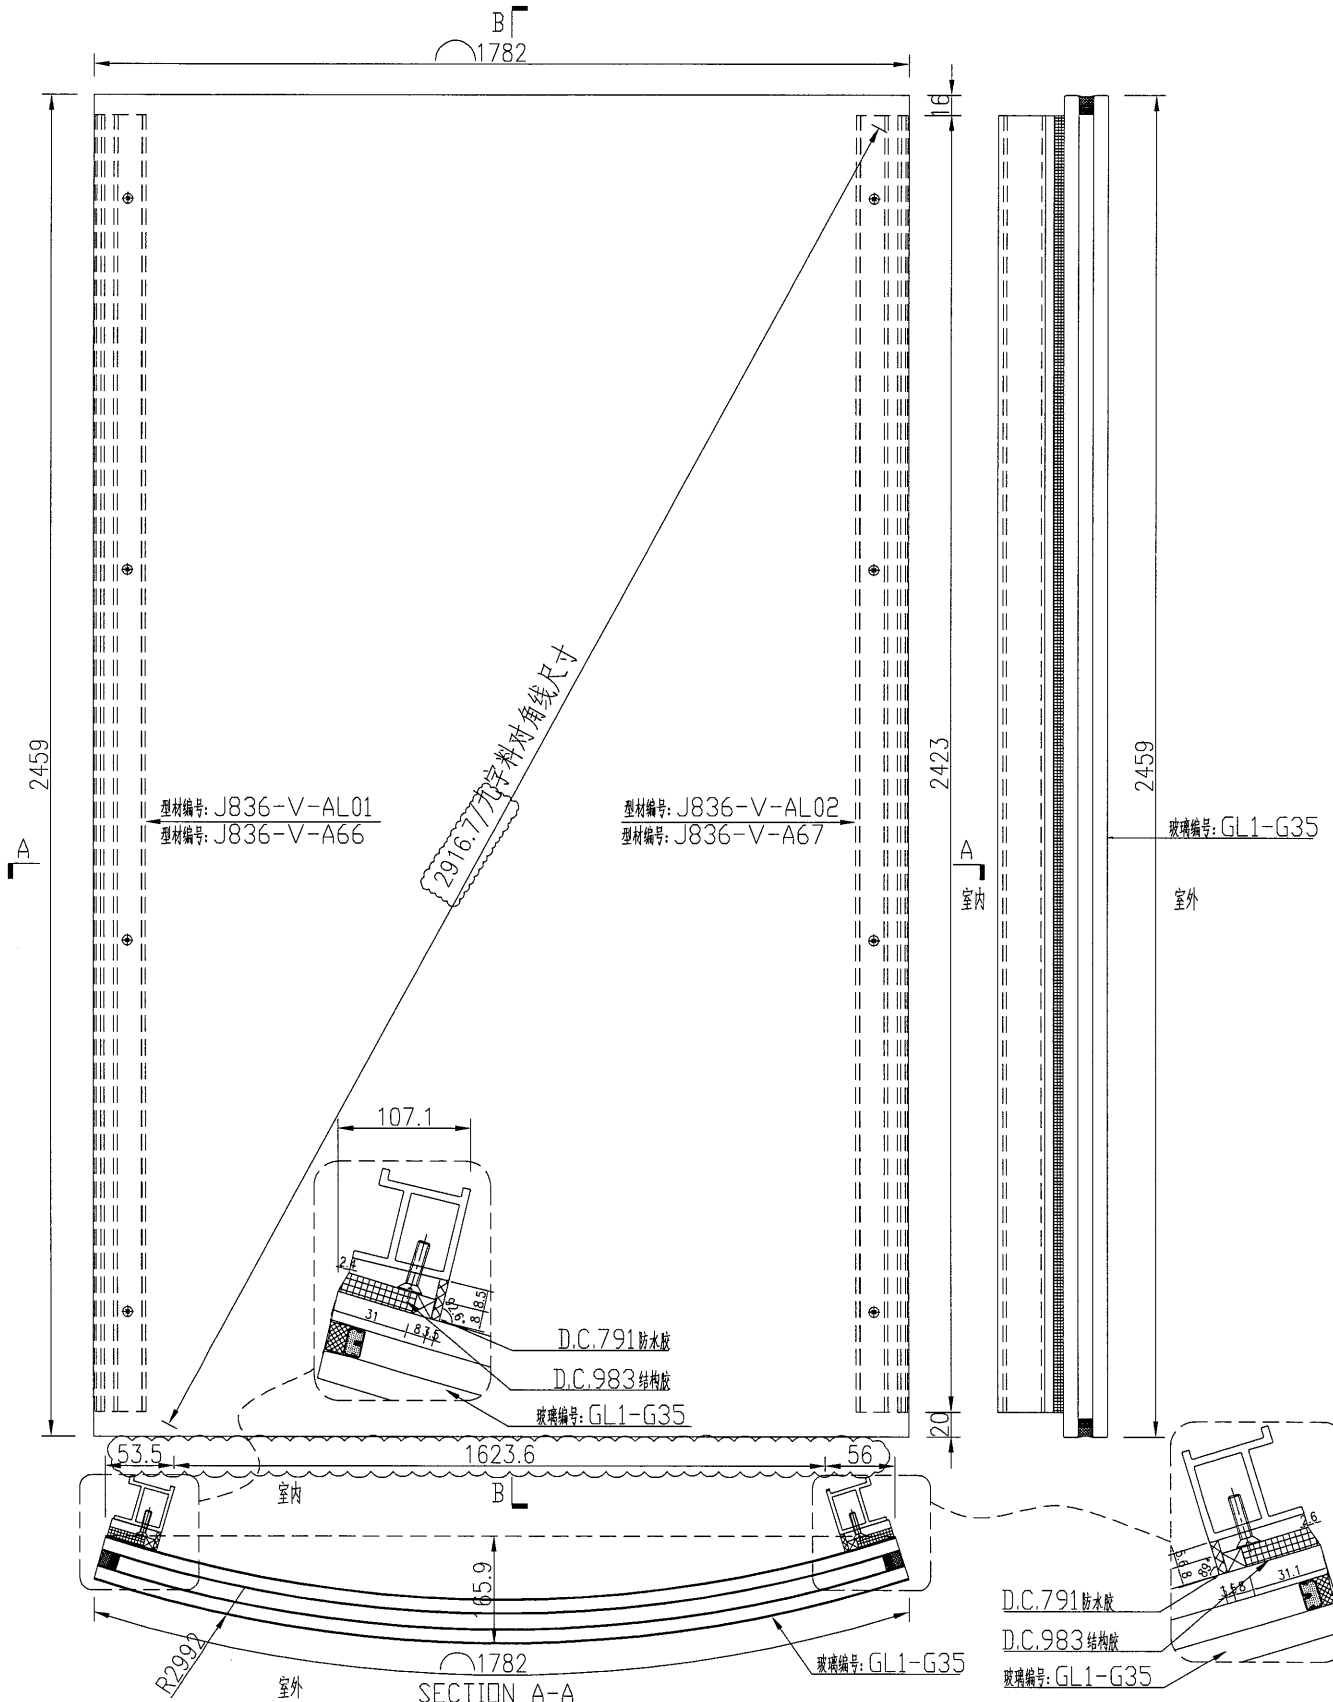


名稱	玻璃副框組框圖	制圖	吳禕瑜	2018.9.29	修改		
材料	-	復核			日期		
顏色	TUC51602XL(RY)-3(深灰)	批准			圖號	J836-FK44	

美特鋁質有限公司
MIDI Aluminium Fabricator Ltd.

数量	备注
1	

工程號	J-836	地盤	日出康城
-----	-------	----	------

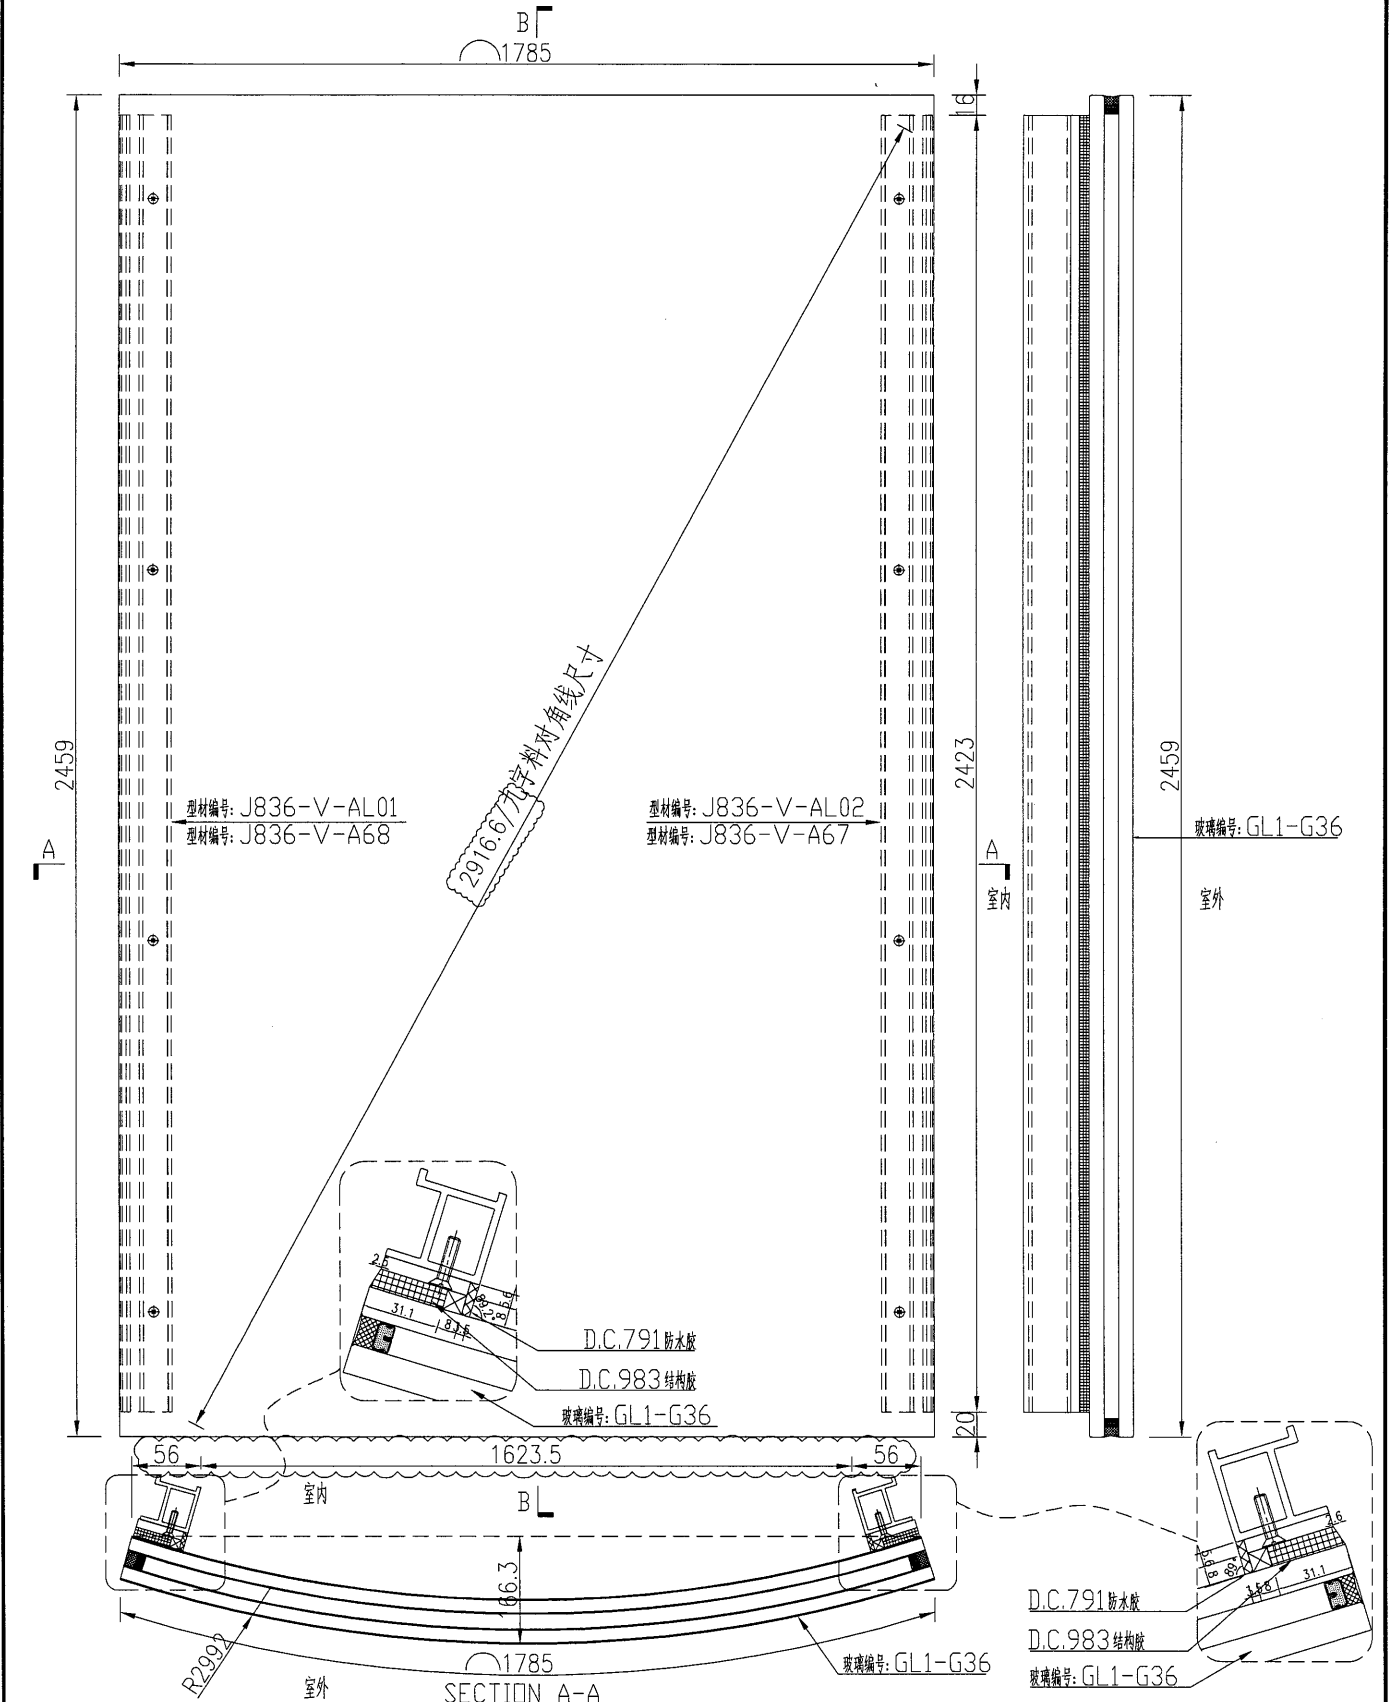


名稱	玻璃副框組框圖	制圖	吳禕瑜	2018.9.29	修改		
材料	-	復核			日期		
顏色	TUC51602XL(RY)-3(深灰)	批准			圖號	J836-FK45	



美特鋁質 有限公司
MIDI Aluminium Fabricator Ltd.

数量	备注
1	

工程號	J-836	地盤	日出康城
-----	-------	----	------

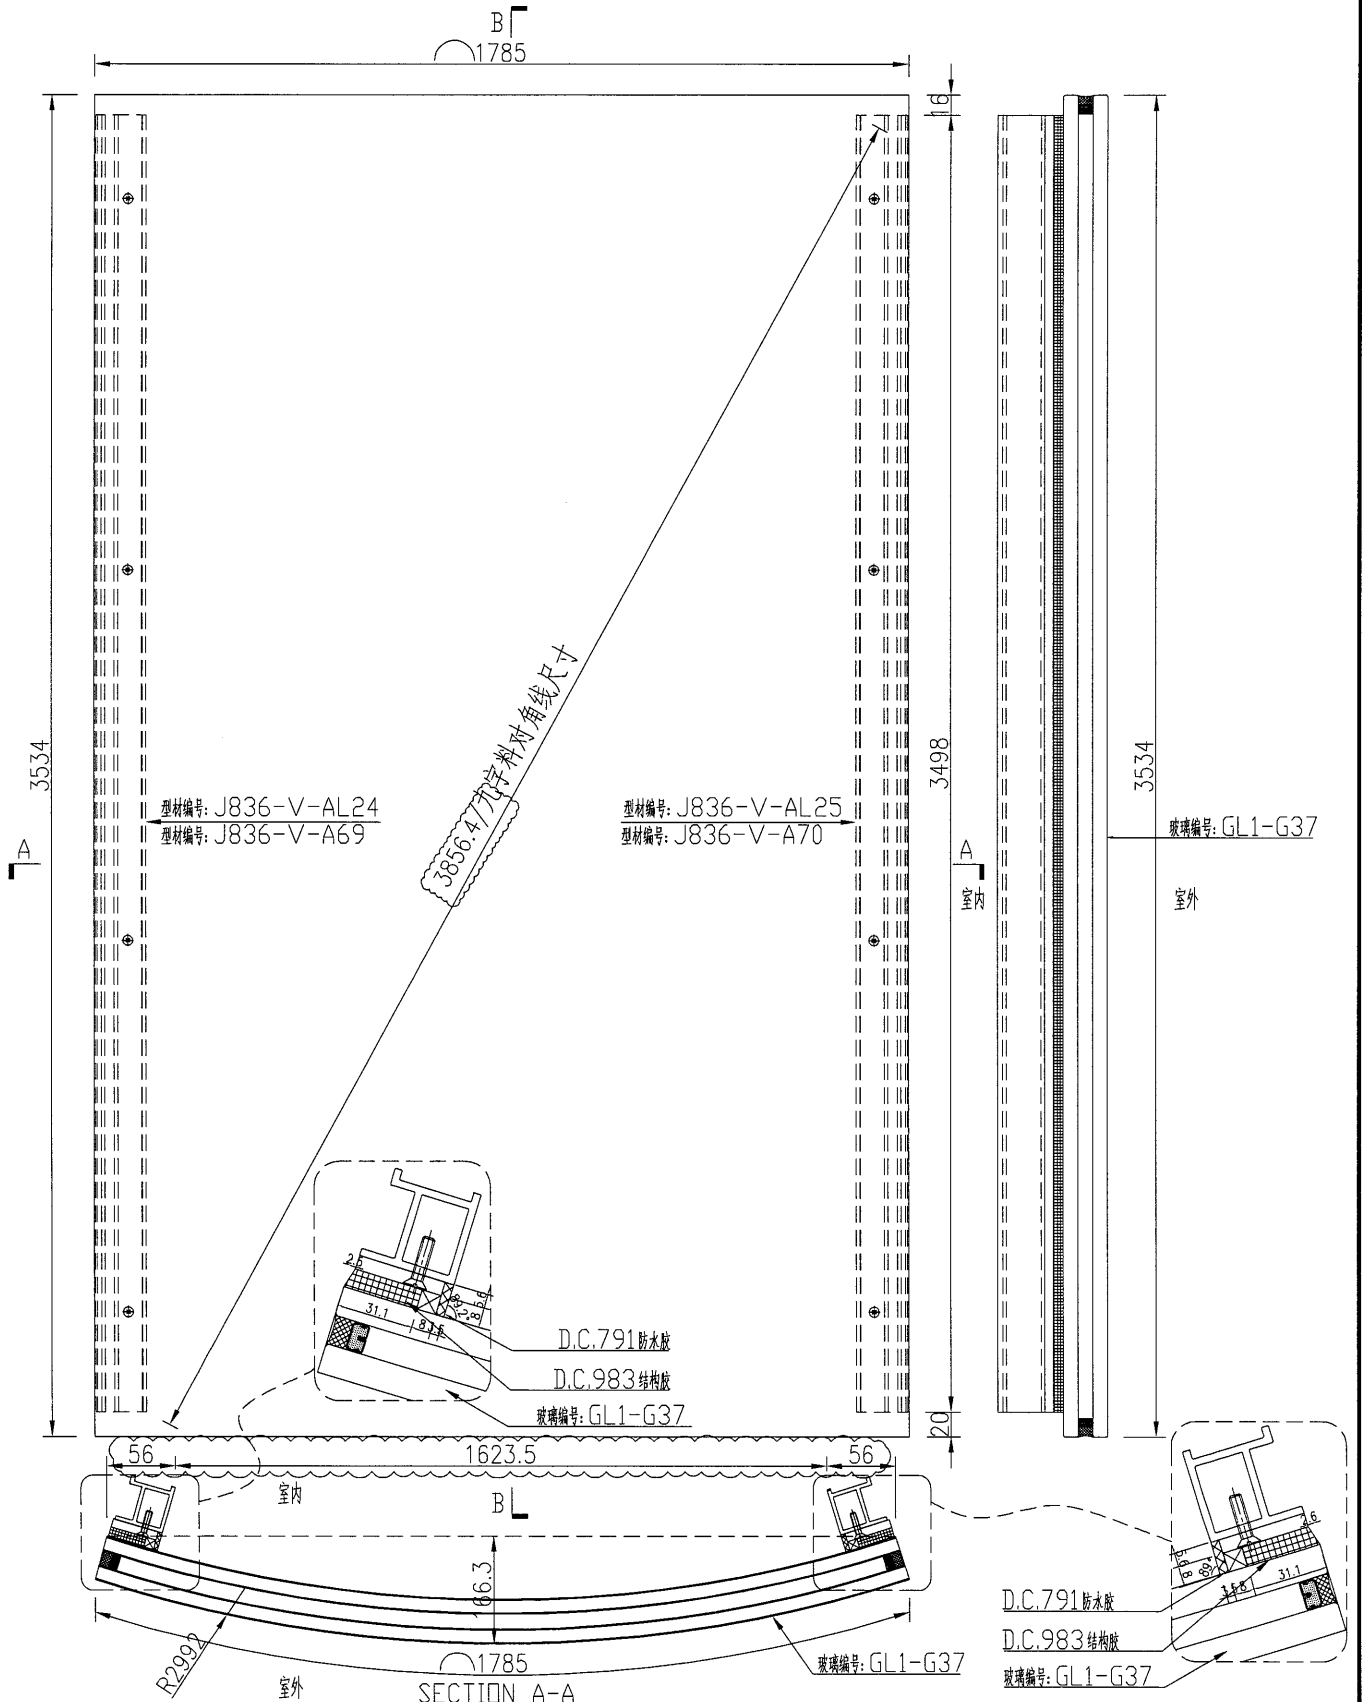


名稱	玻璃副框組框圖	制圖	吳禕瑜	2018.9.29	修改		
材料	-	復核			日期		
顏色	TUC51602XL(RY)-3(深灰)	批准			圖號	J836-FK46	

美特鋁質 有限公司
MIDI Aluminium Fabricator Ltd.

数量	备注
1	

工程號	J-836	地盤	日出康城
-----	-------	----	------

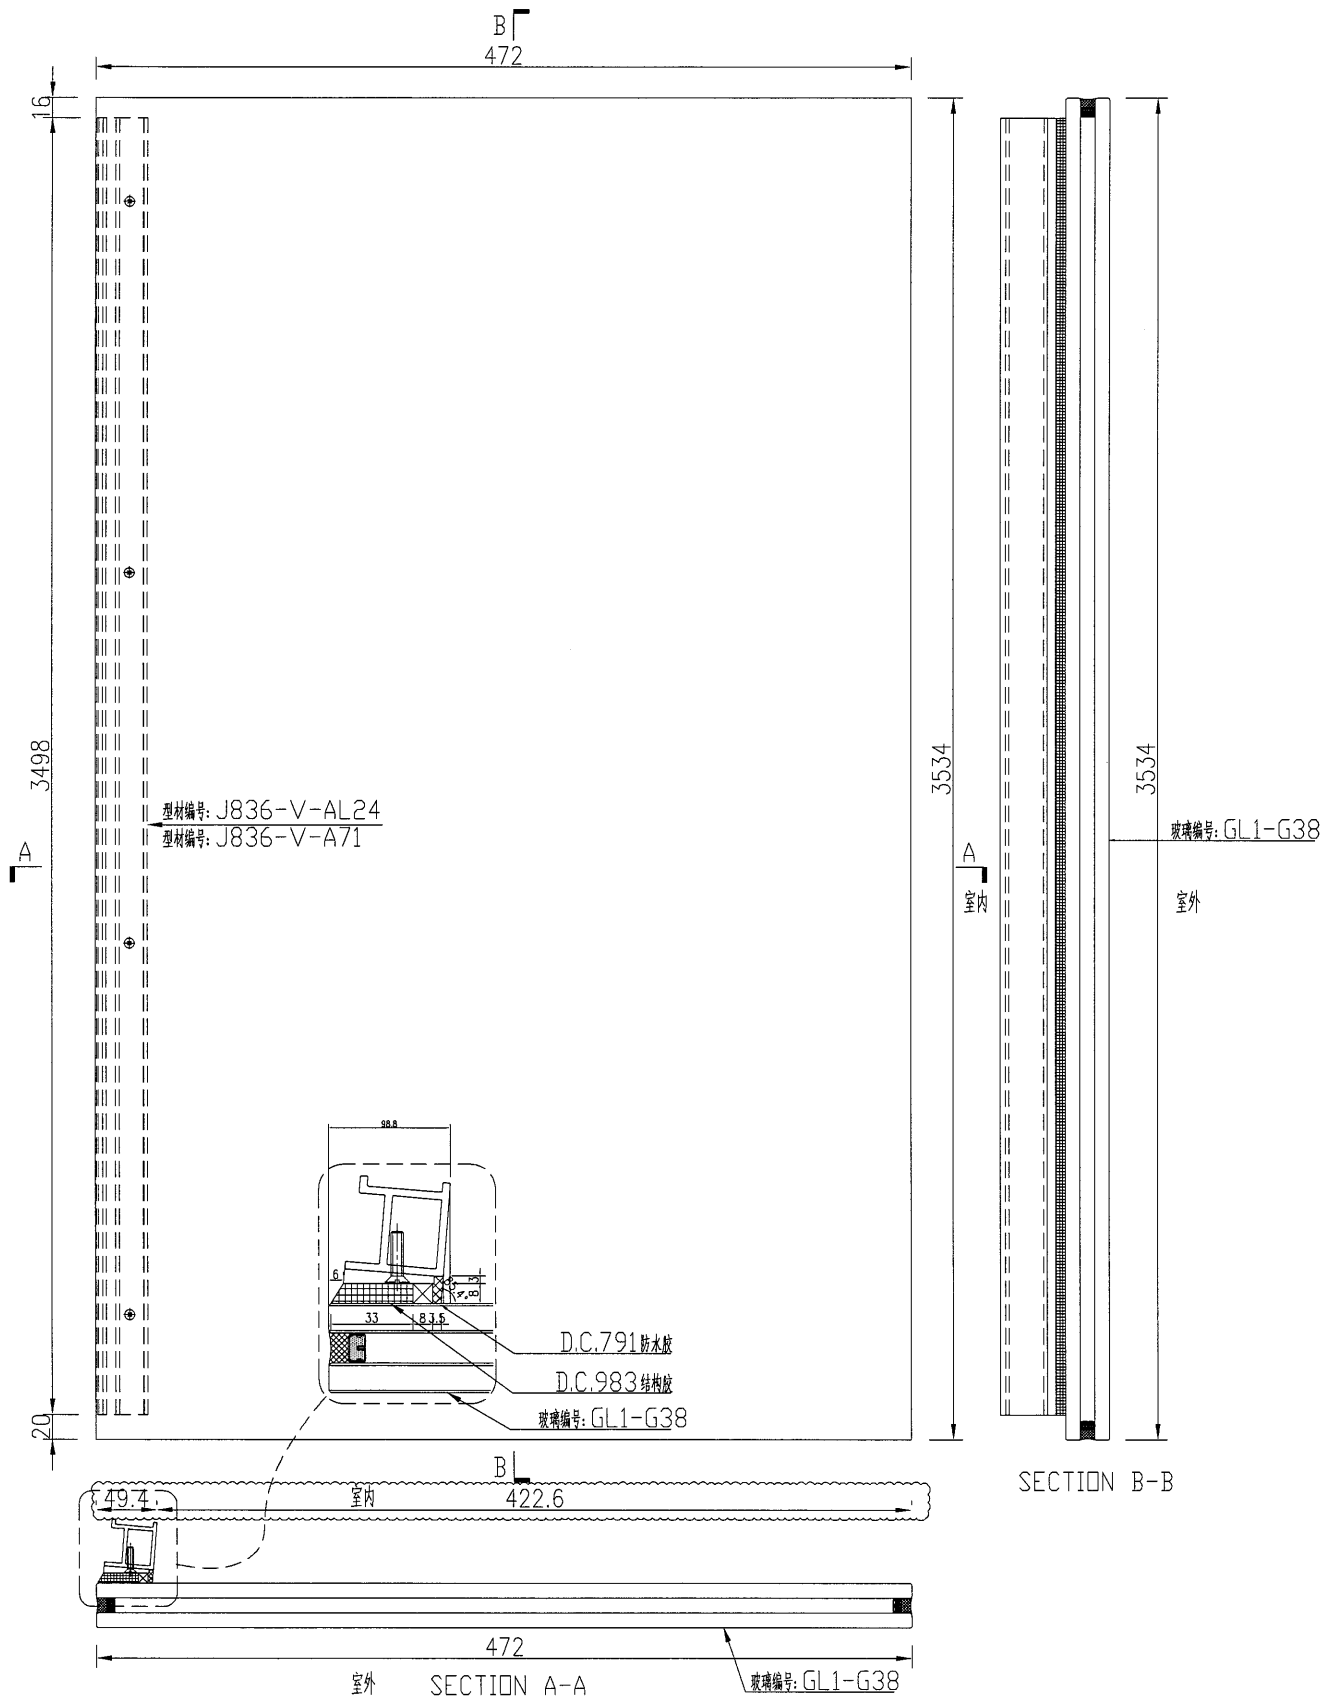



名稱	玻璃副框組框圖	制圖	吳禕瑜	2018.9.29	修改	A	
材料	-	復核			日期	2019.3.20	
顏色	TUC51602XL(RY)-3(深灰)	批准			圖號	J836-FK47	



美特鋁質 有限公司
MIDI Aluminium Fabricator Ltd.

数量	备注
1	

工程號	J-836	地盤	日出康城
-----	-------	----	------

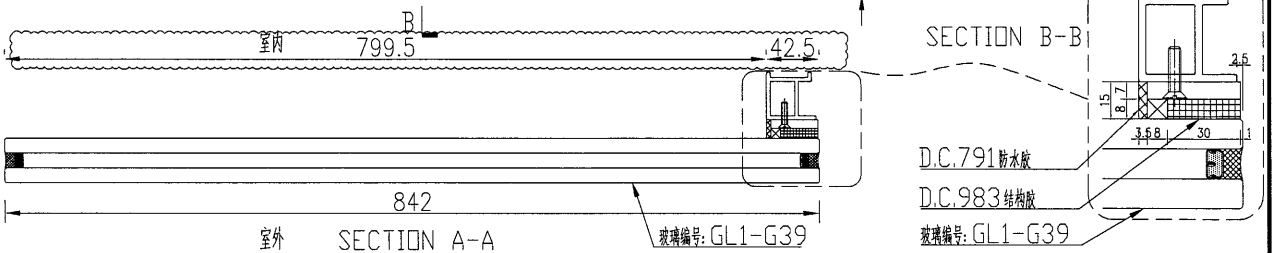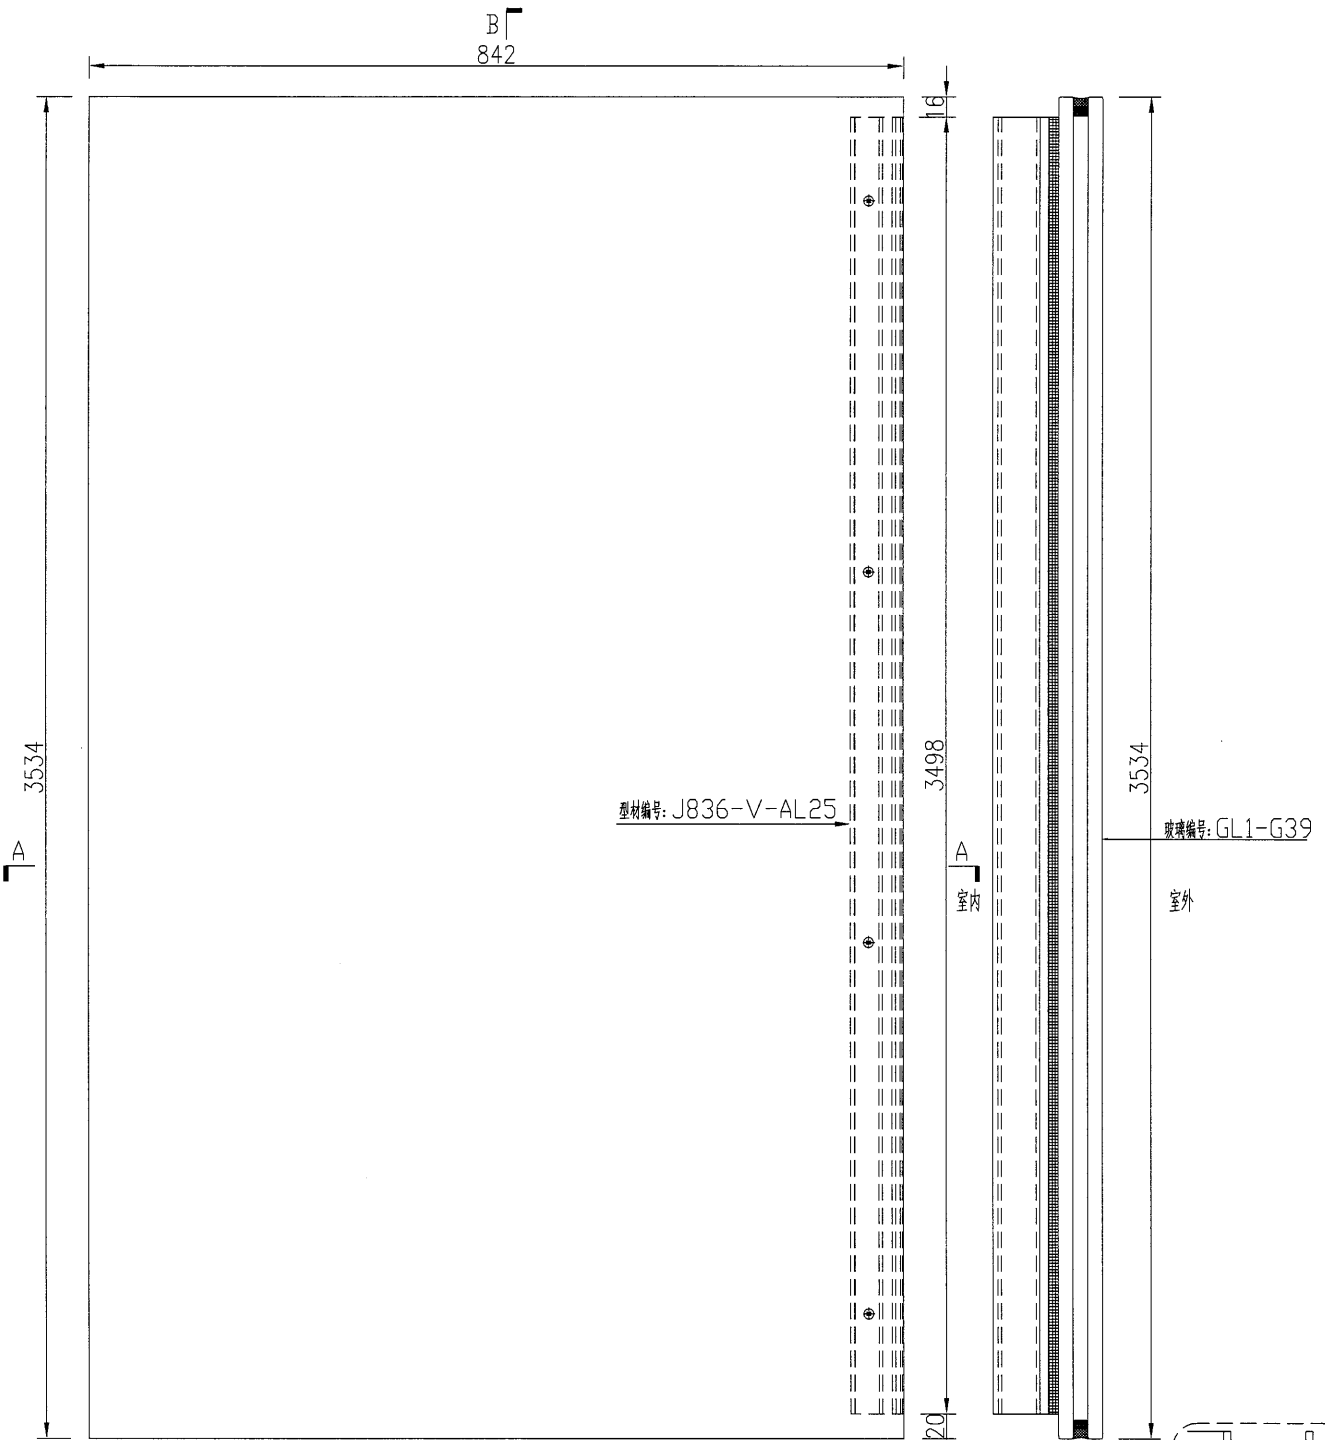


名稱	玻璃副框組框圖	制圖	吳禕瑜	2018.9.29	修改		
材料	-	復核			日期		
顏色	TUC51602XL(RY)-3(深灰)	批准			圖號	J836-FK48	



美特鋁質 有限公司
MIDI Aluminium Fabricator Ltd.

数量	备注
1	

工程號	J-836	地盤	日出康城
-----	-------	----	------

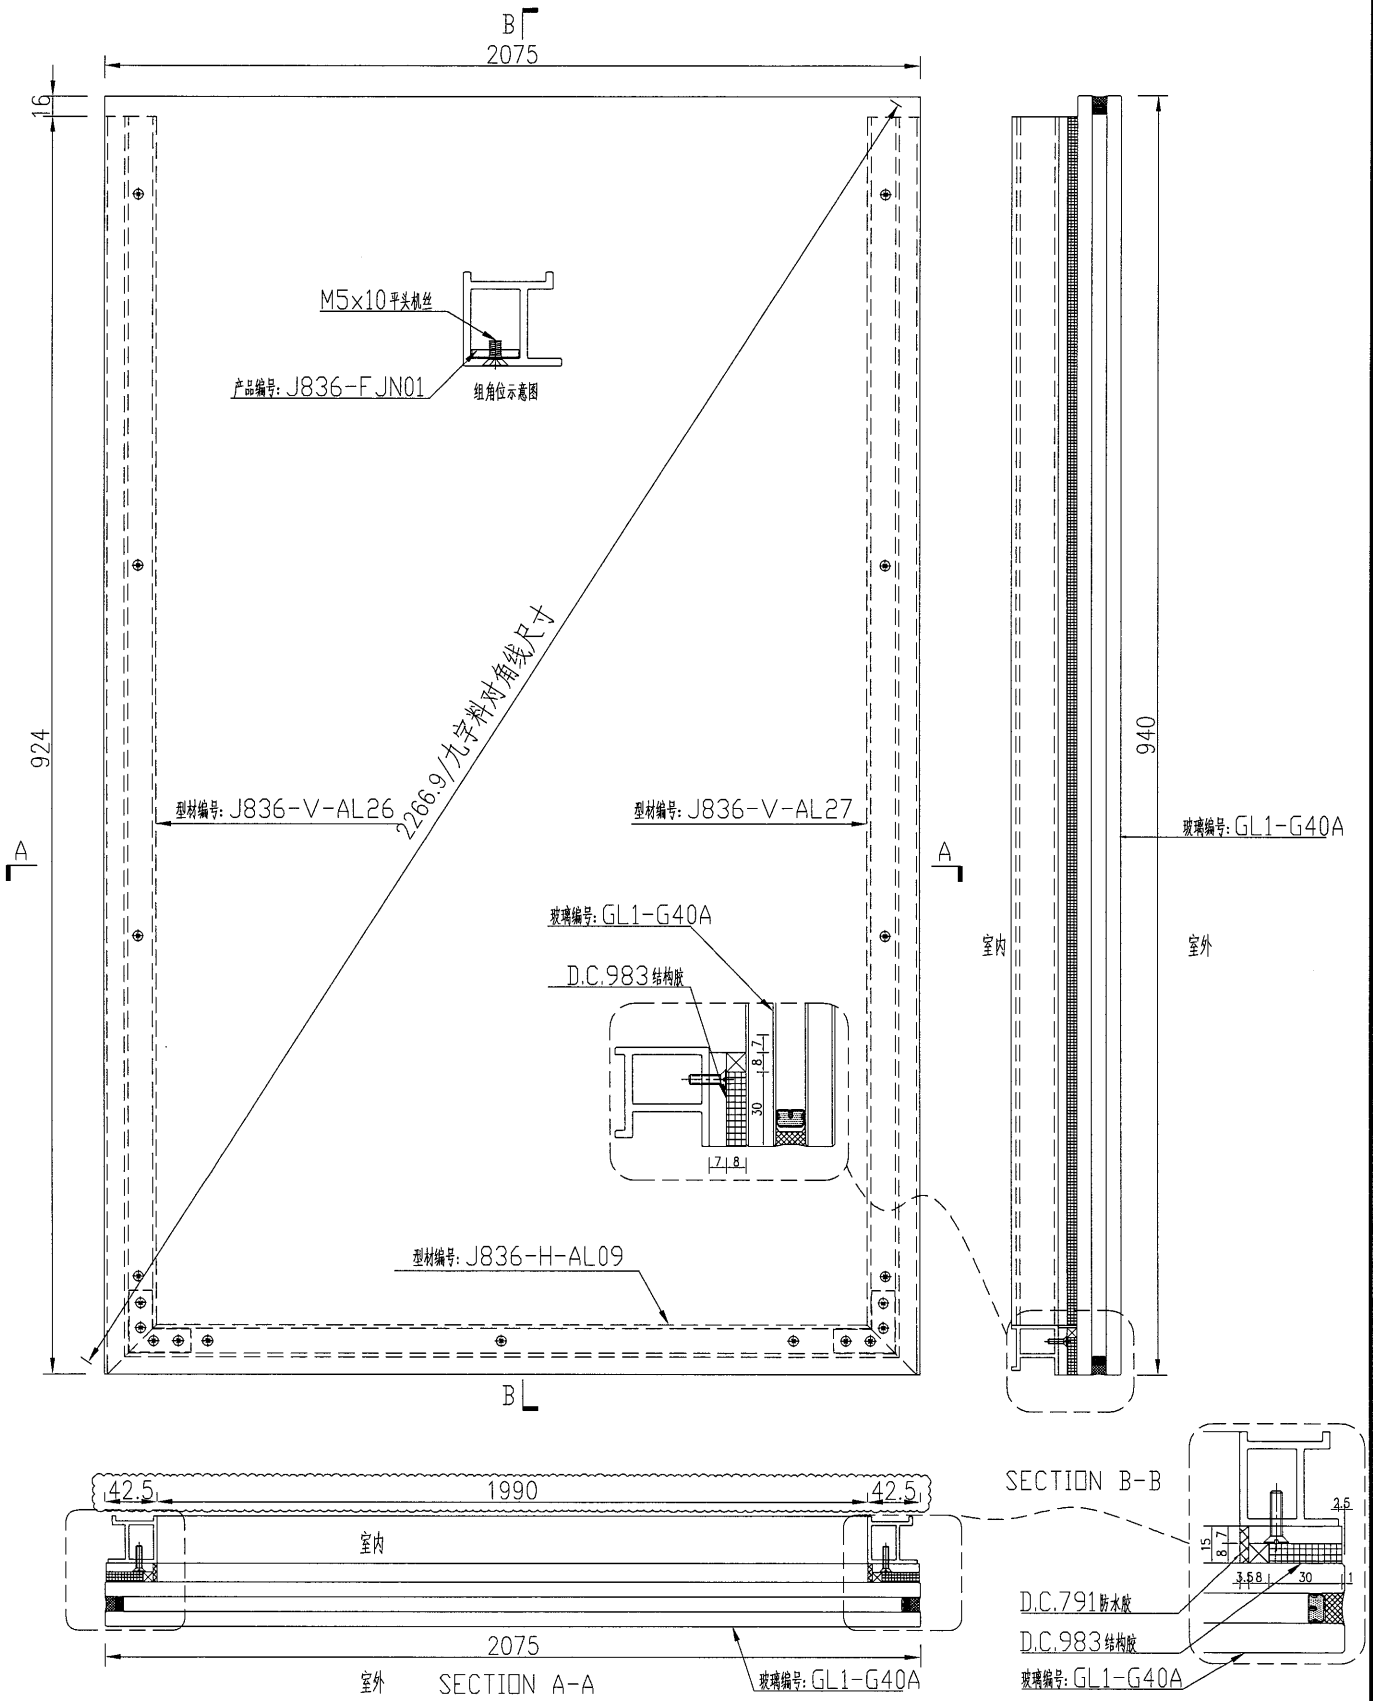



名稱	玻璃副框組框圖	制圖	吳禕瑜	2018.9.29	修改		
材料	-	復核			日期		
顏色	TUC51602XL(RY)-3(深灰)	批准			圖號	J836-FK49	



美特鋁質 有限公司
MIDI Aluminium Fabricator Ltd.

数量	备注
1	

工程號	J-836	地盤	日出康城
-----	-------	----	------

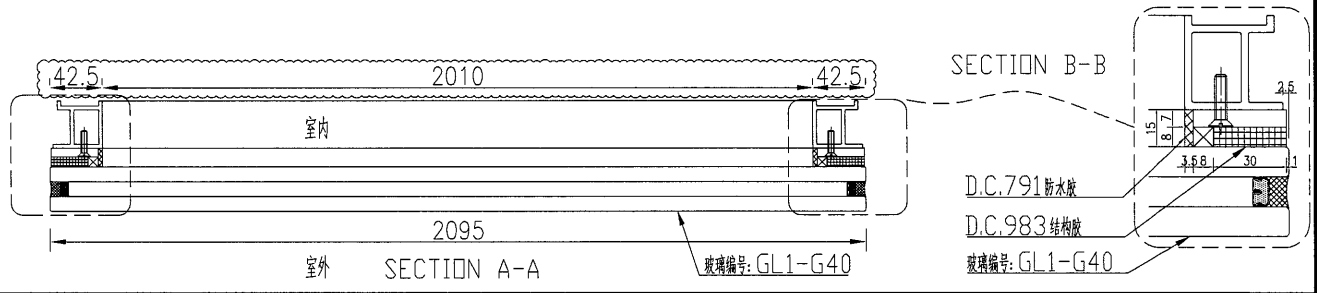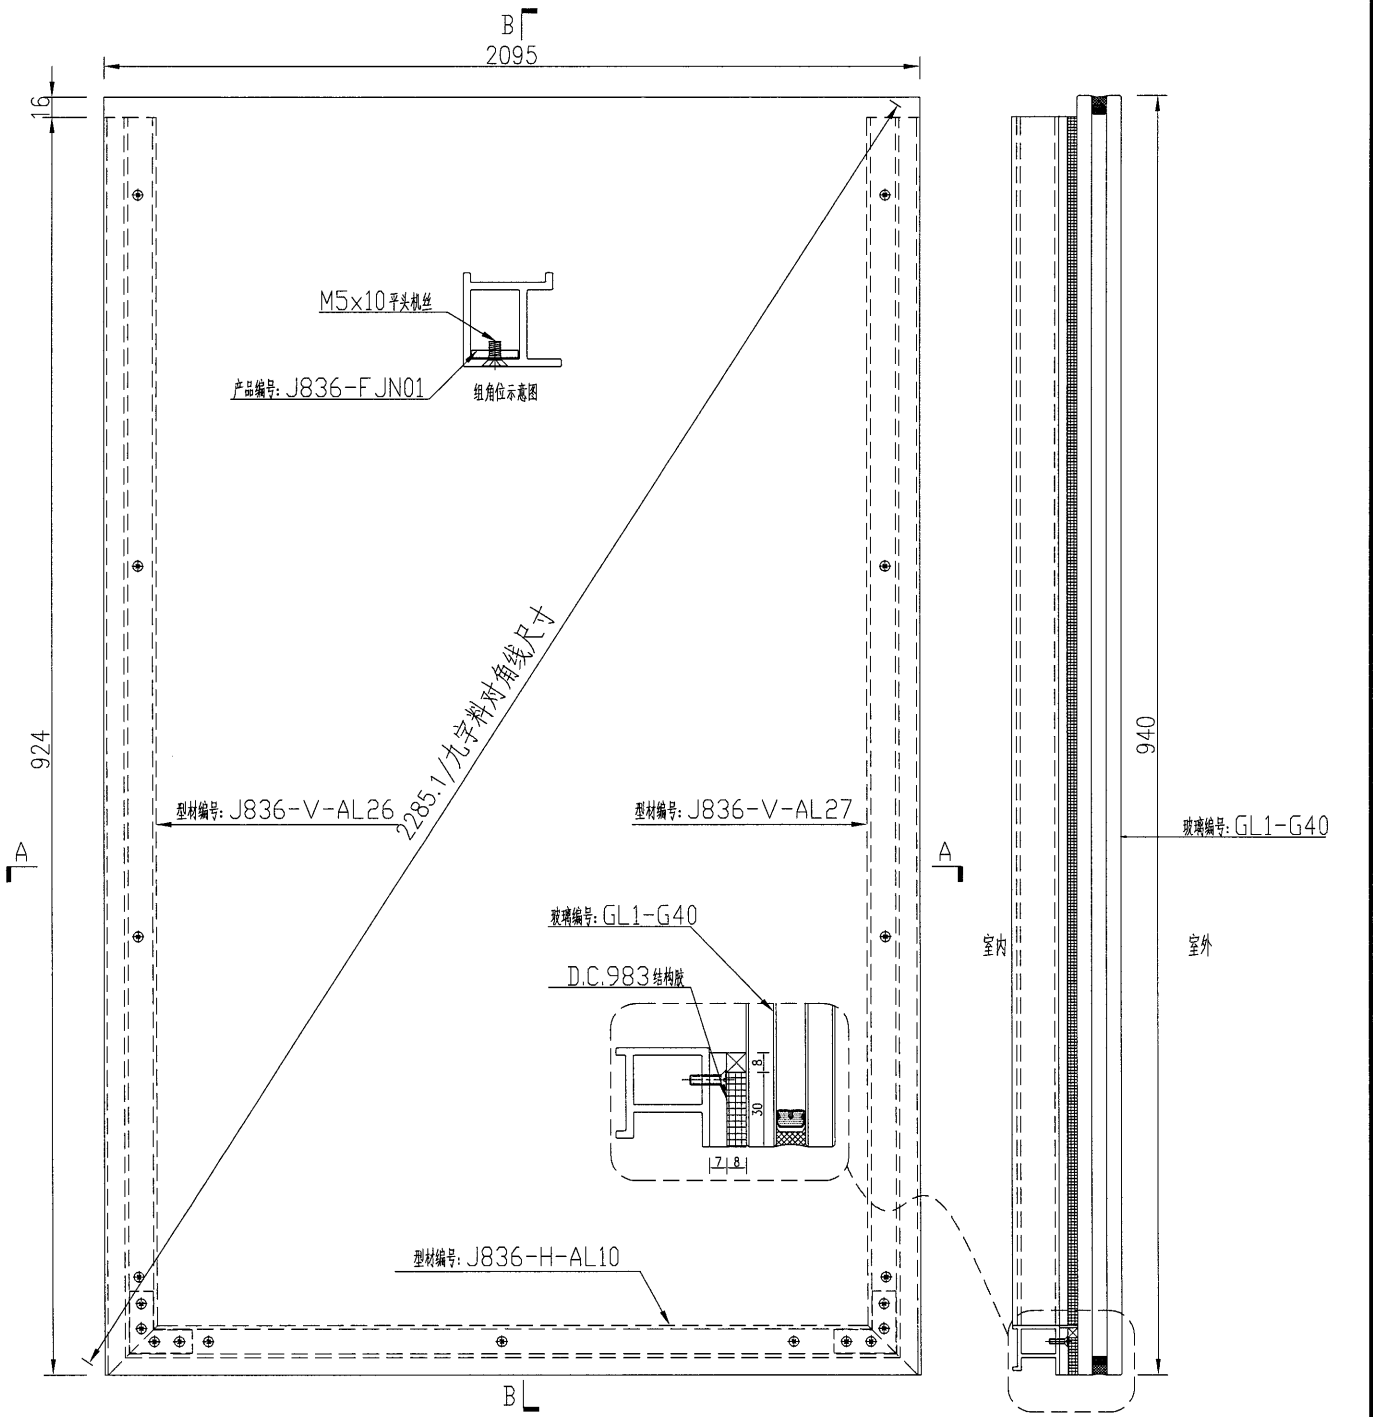


名稱	玻璃副框組框圖	制圖	吳禕瑜	2018.9.29	修改		
材料	-	復核			日期		
顏色	TUC51602XL(RY)-3(深灰)	批准			圖號	J836-FK50	



美特鋁質 有限公司
MIDI Aluminium Fabricator Ltd.

数量	备注
1	

工程號	J-836	地盤	日出康城
-----	-------	----	------

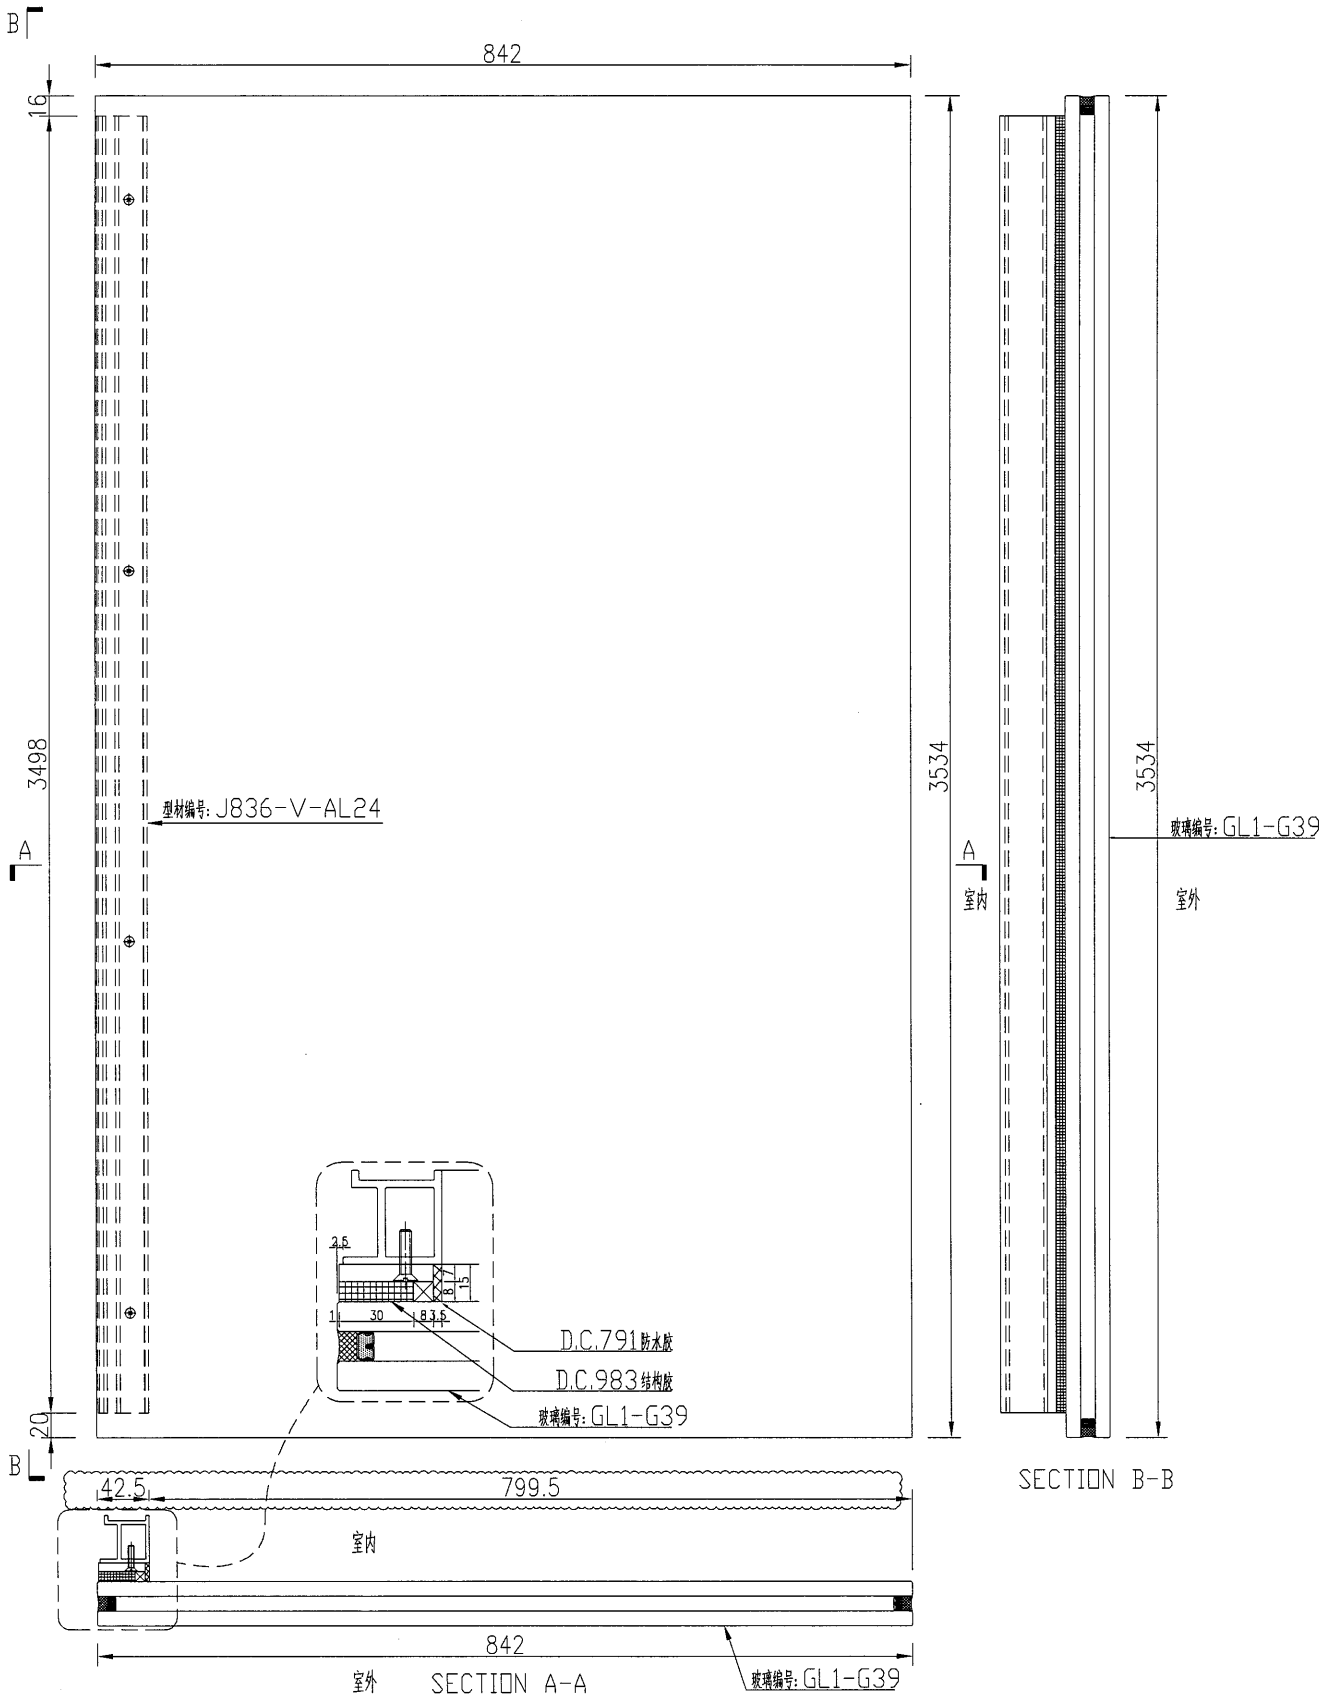




名稱	玻璃副框組框圖	制圖	吳禕瑜	2018.9.29	修改		
材料	-	復核			日期		
顏色	TUC51602XL(RY)-3(深灰)	批准			圖號	J836-FK51	



美特鋁質 有限公司
MIDI Aluminium Fabricator Ltd.

数量	备注
2	

工程號	J-836	地盤	日出康城
-----	-------	----	------

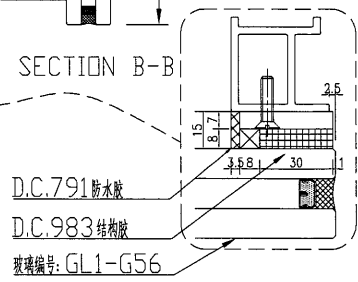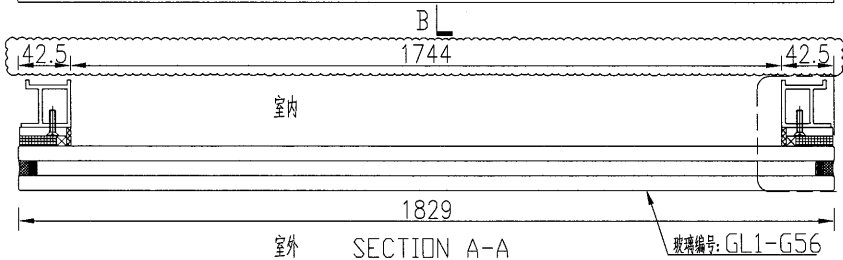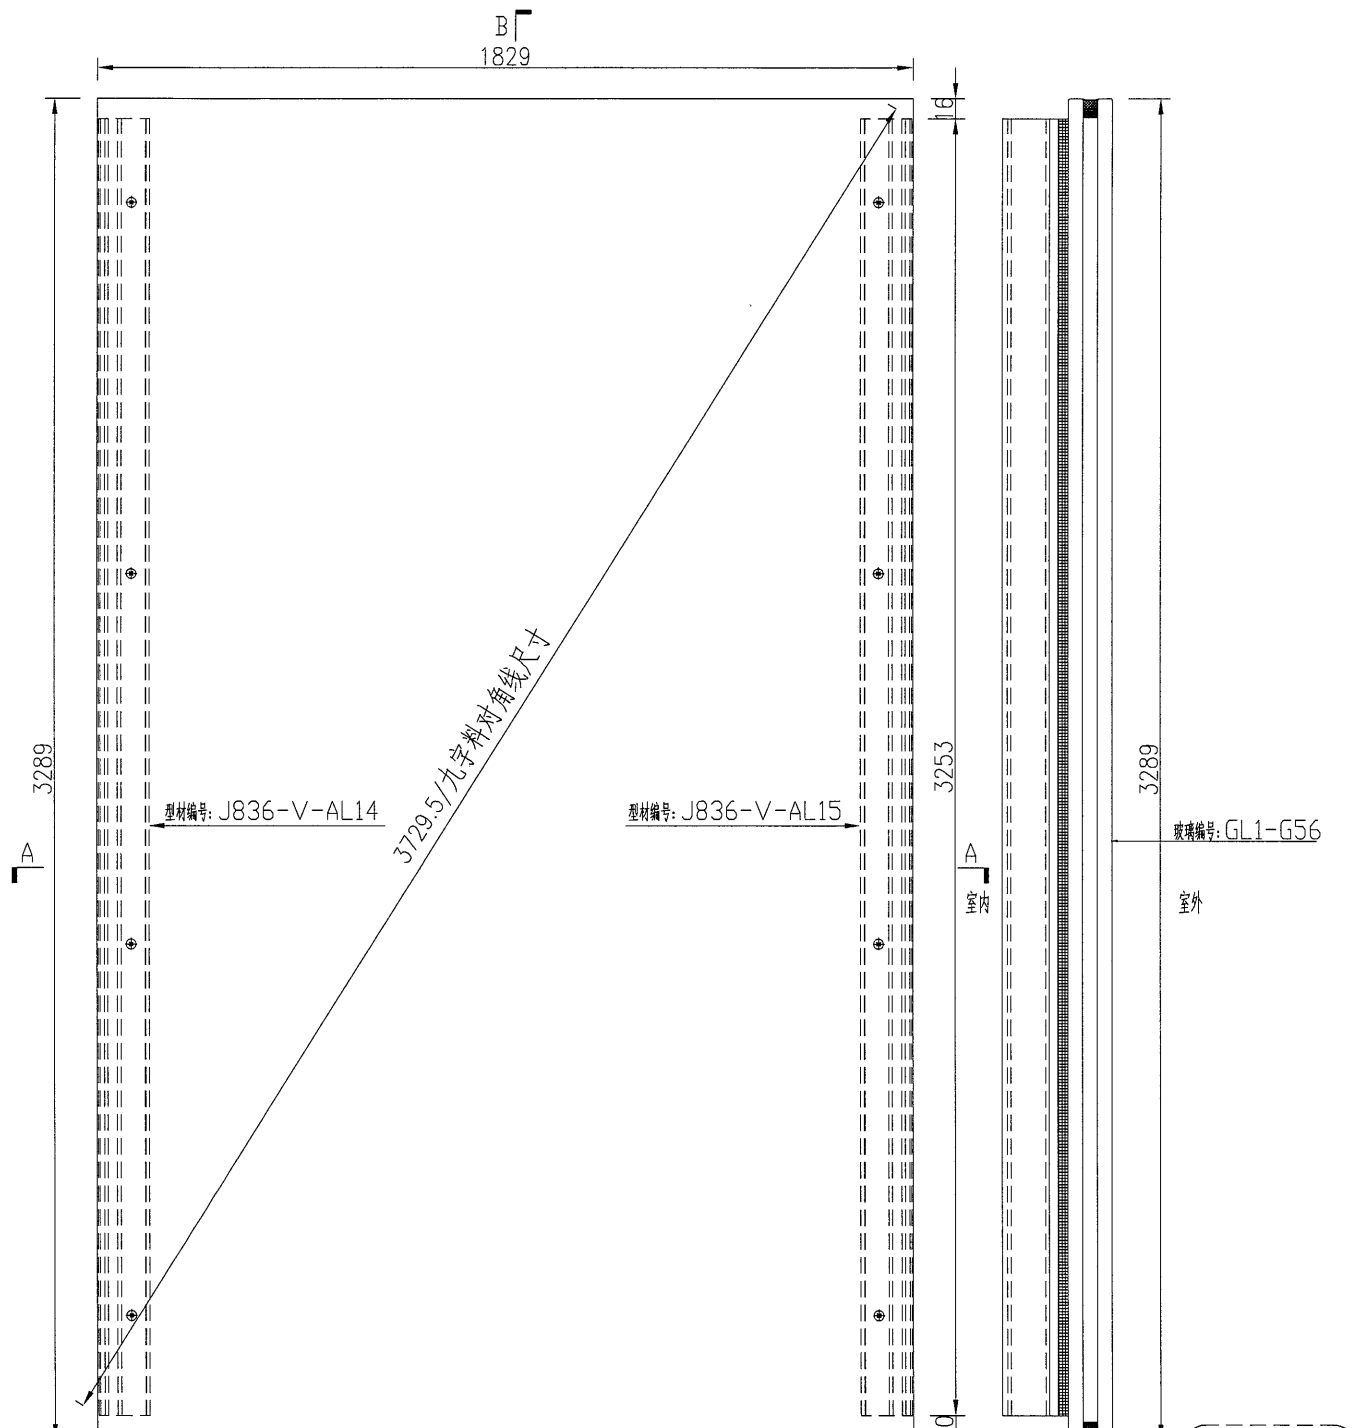


名稱	玻璃副框組框圖	制圖	吳禕瑜	2018.9.29	修改		
材料	-	復核			日期		
顏色	TUC51602XL(RY)-3(深灰)	批准			圖號	J836-FK52	

美特鋁質 有限公司
MIDI Aluminium Fabricator Ltd.

数量	备注
2	

工程號 J-836 地盤 日出康城

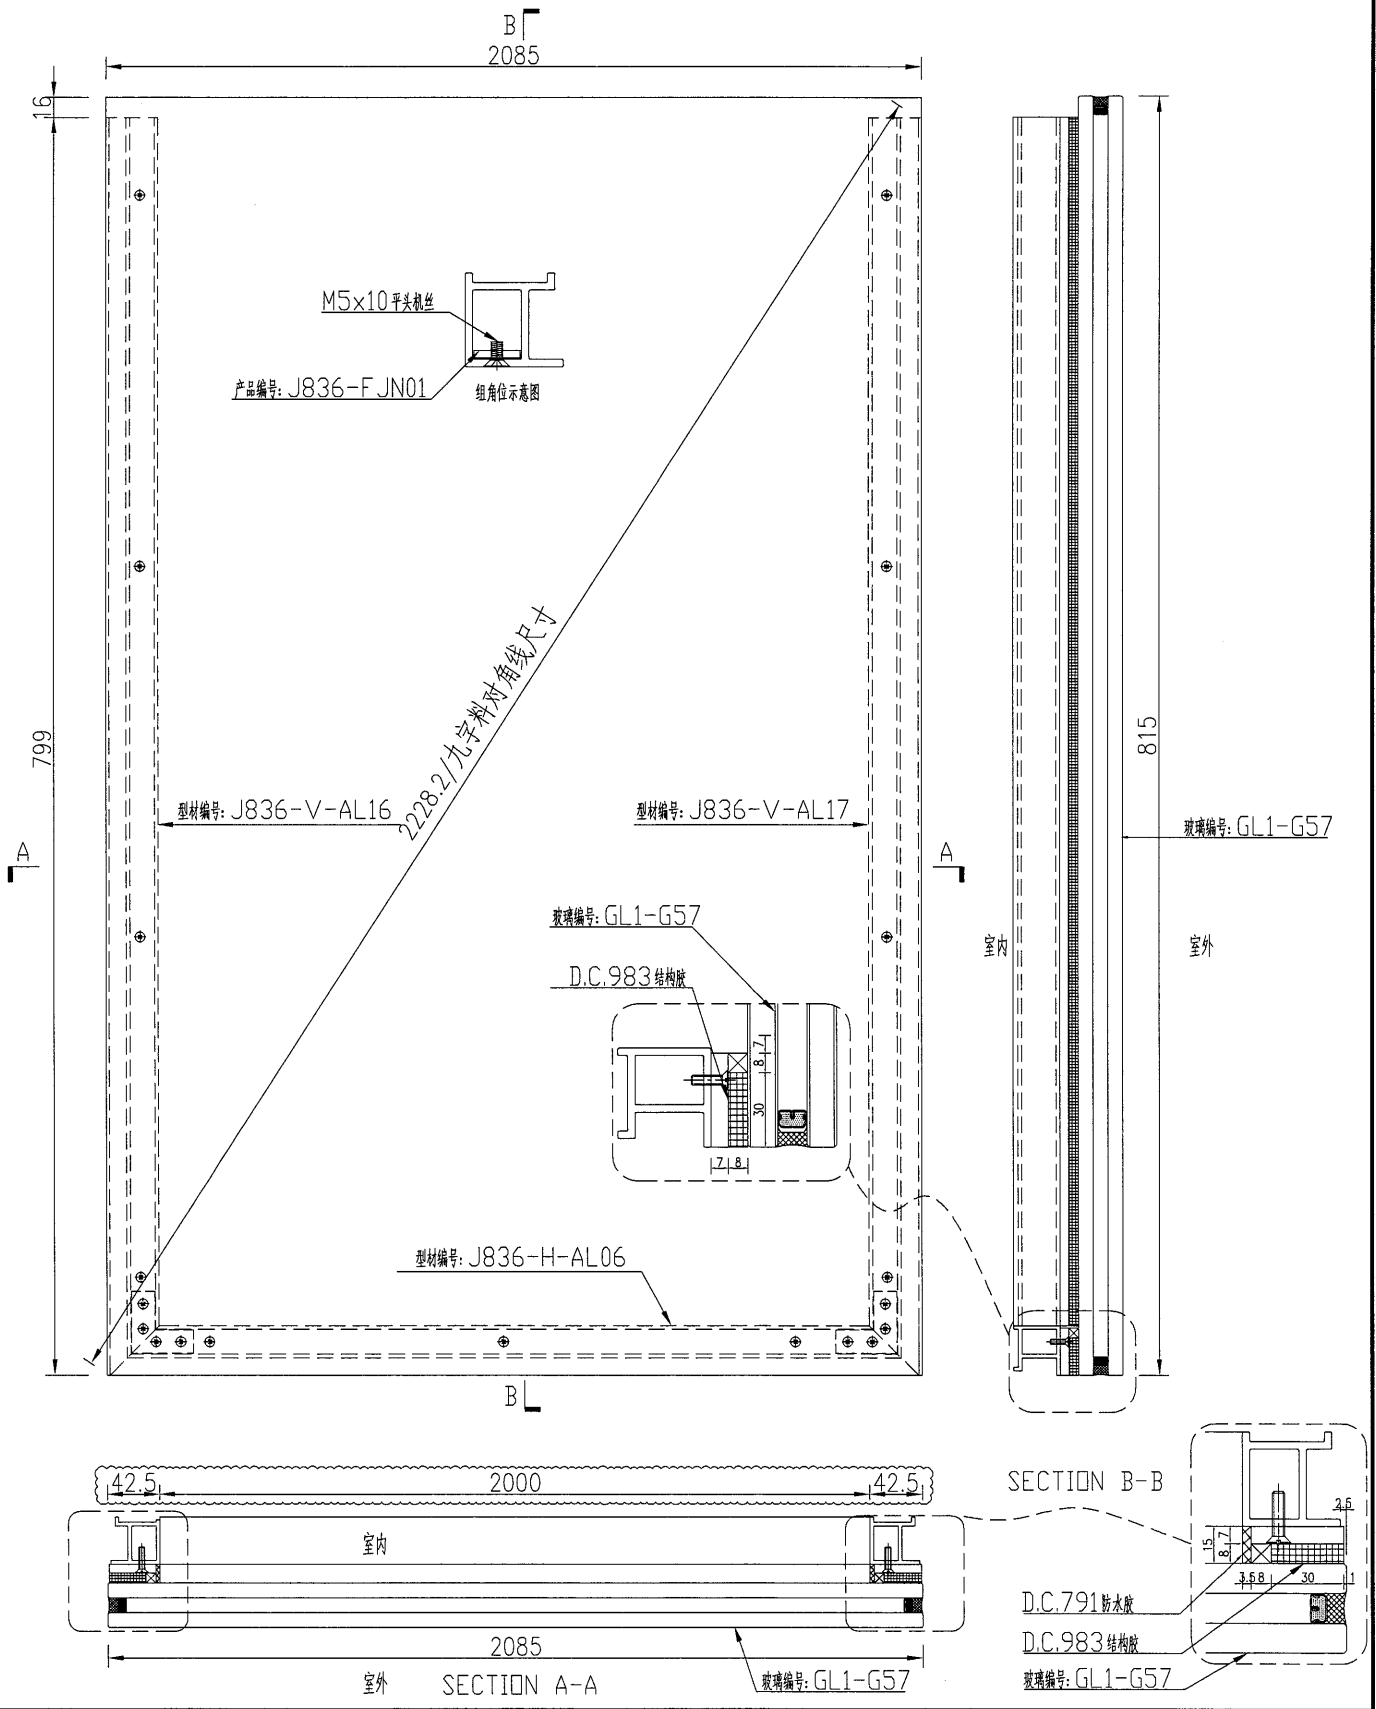


名稱	玻璃副框組框圖	制圖	吳禕瑜	2018.9.29	修改		
材料	-	復核			日期		
顏色	TUC51602XL(RY)-3(深灰)	批准			圖號	J836-FK53	



美特鋁質 有限公司
MIDI Aluminium Fabricator Ltd.

数量	备注
1	

工程號	J-836	地盤	日出康城
-----	-------	----	------

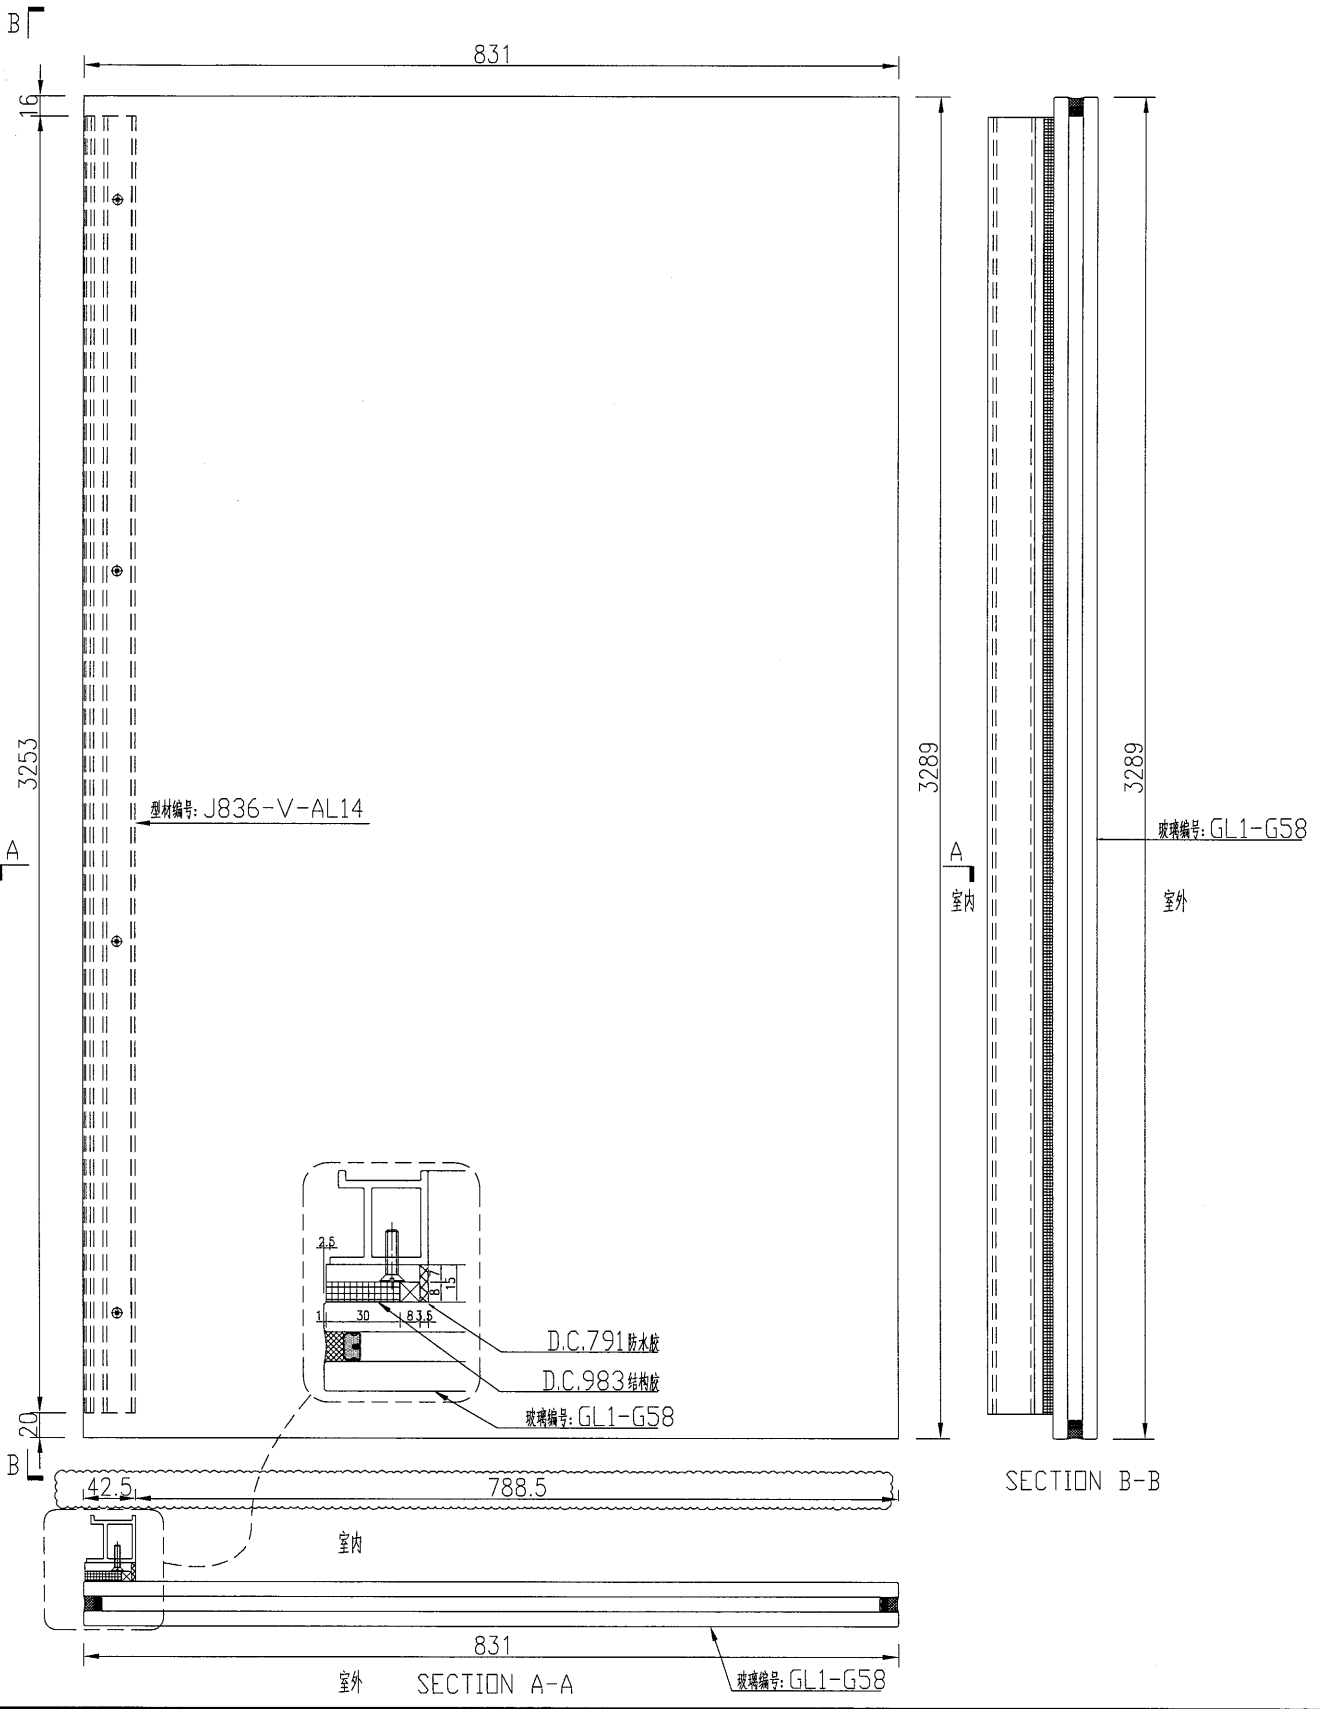


名稱	玻璃副框組框圖	制圖	吳禕瑜	2018.9.29	修改		
材料	-	復核	-		日期		
顏色	TUC51602XL(RY)-3(深灰)	批准			圖號	J836-FK54	

美特鋁質 有限公司
MIDI Aluminium Fabricator Ltd.

数量	备注
1	


工程號 J-836 地盤 日出康城

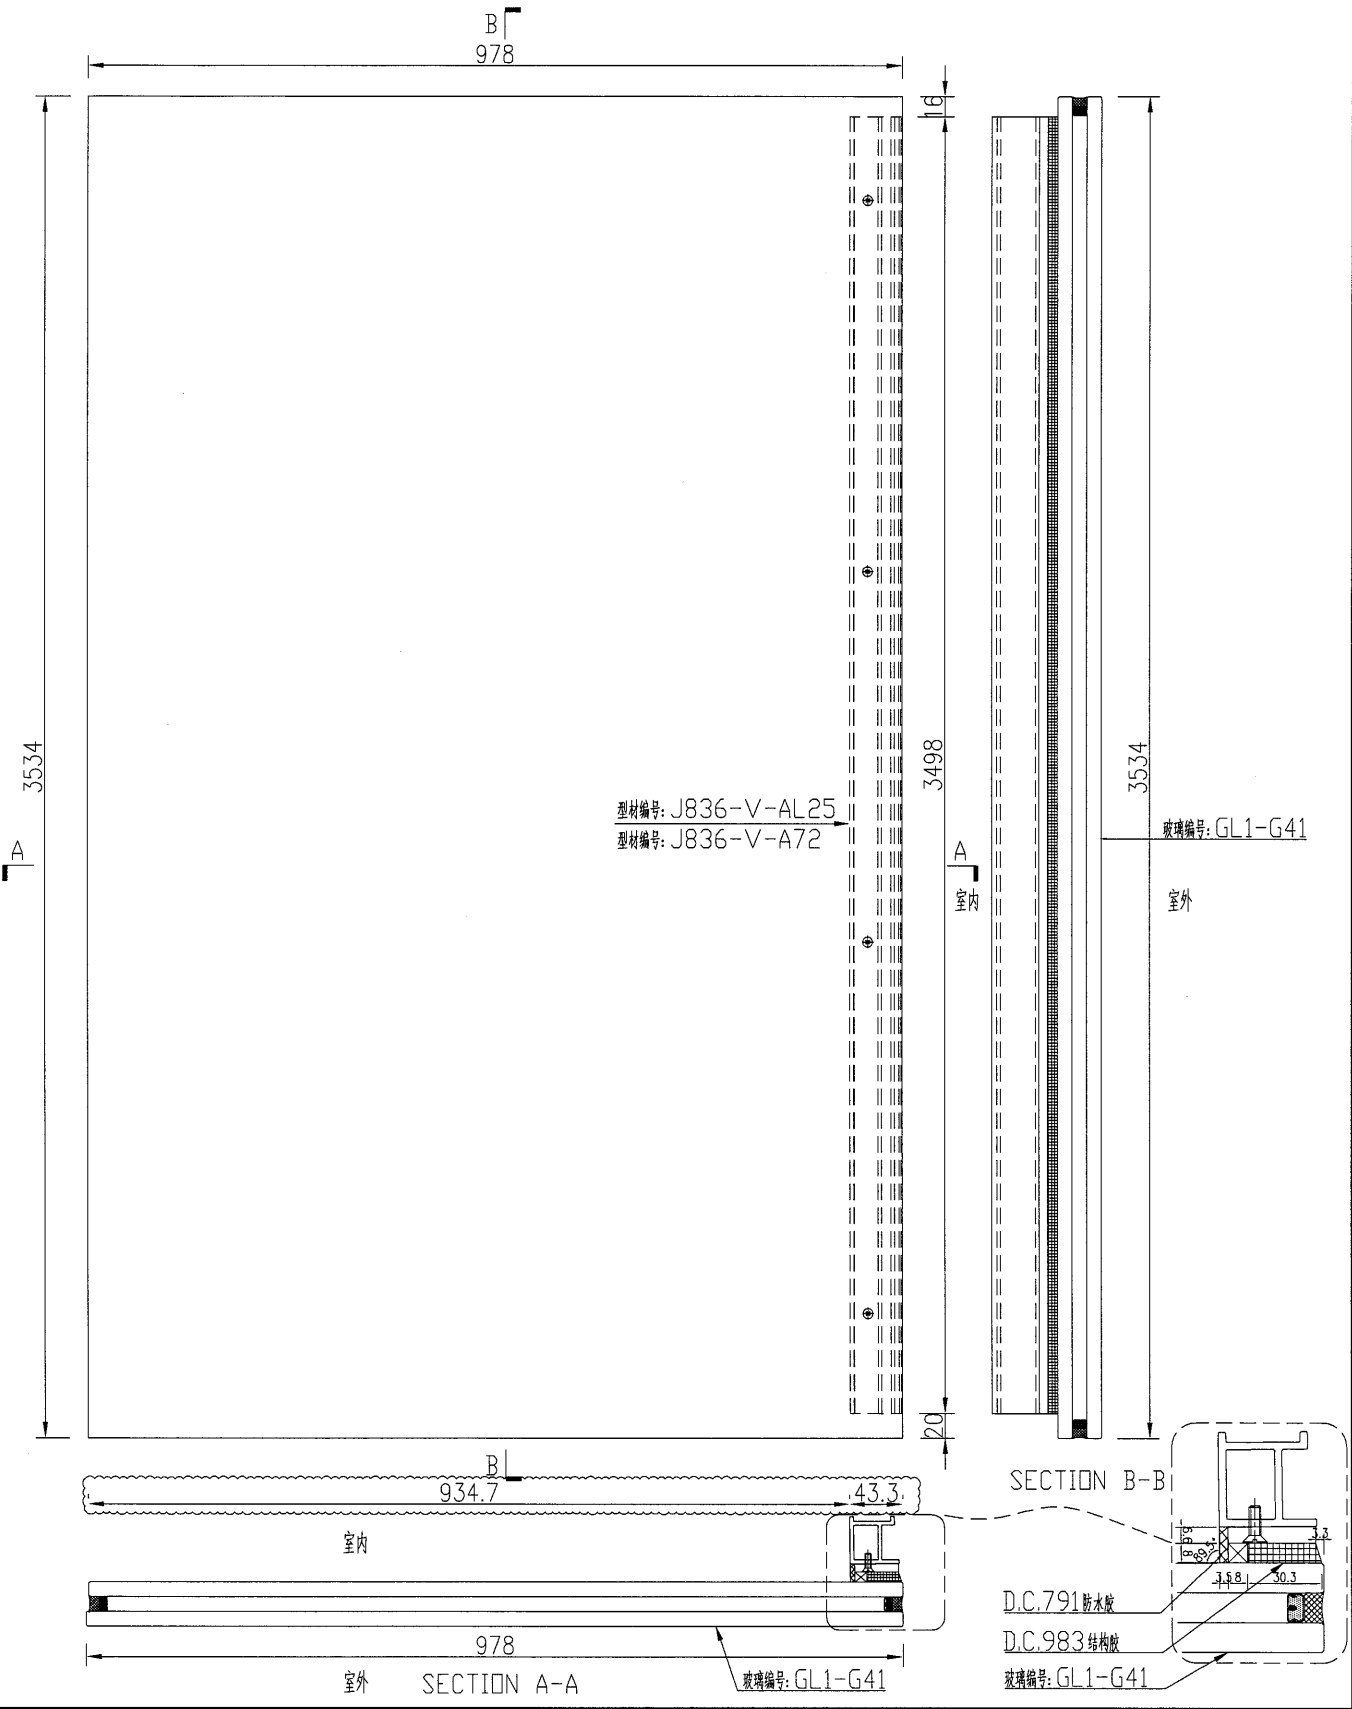

名稱	玻璃副框組框圖	制圖	吳禕瑜	2018.9.29	修改		
材料	-	復核	-		日期		
顏色	TUC51602XL(RY)-3(深灰)	批准			圖號	J836-FK55	

数量	备注
1	

工程號	J-836	地盤	日出康城
-----	-------	----	------

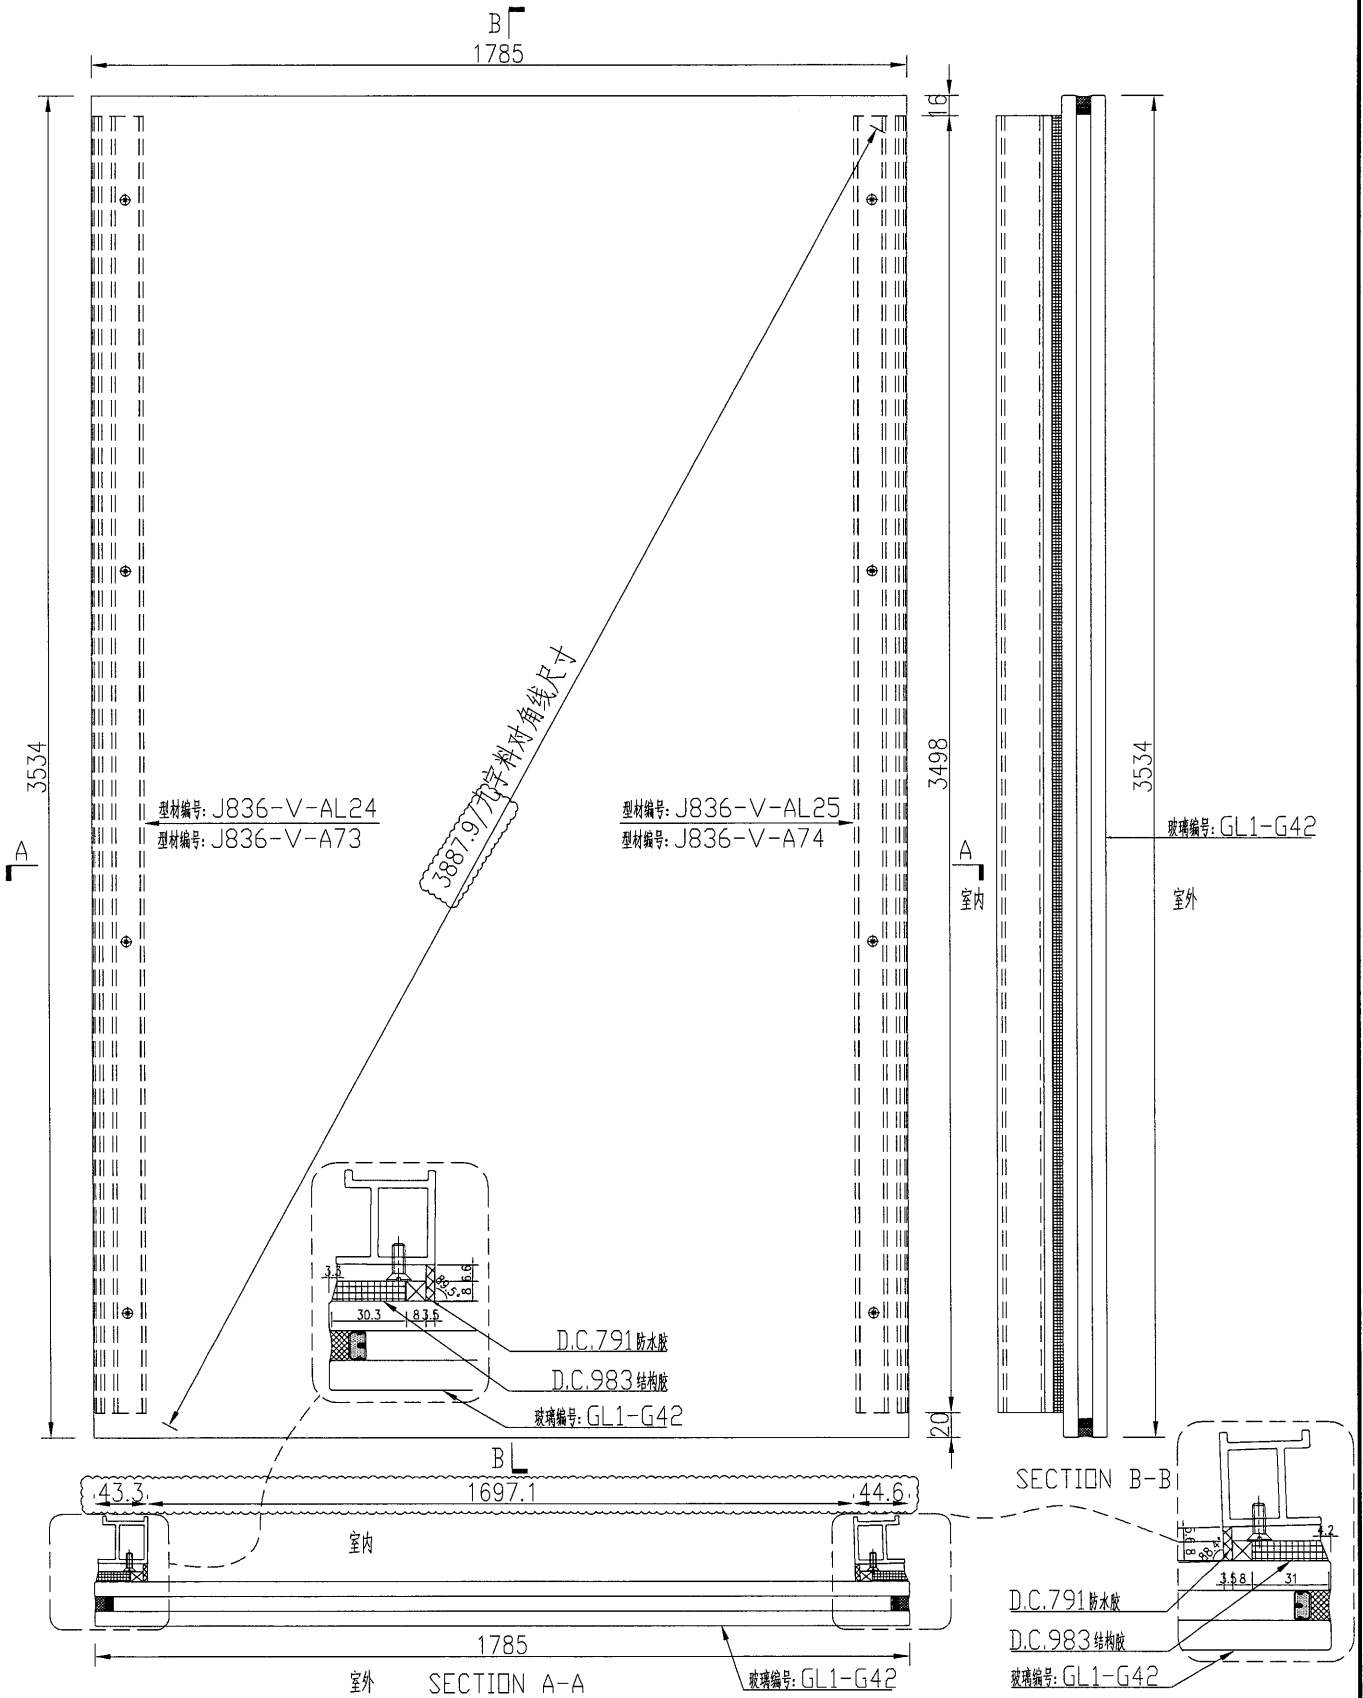


名稱	玻璃副框組框圖	制圖	吳禕瑜	2018.9.29	修改		
材料	-	復核			日期		
顏色	TUC51602XL(RY)-3(深灰)	批准			圖號	J836-FK56	



美特鋁質 有限公司
MIDI Aluminium Fabricator Ltd.

数量	备注
1	

工程號	J-836	地盤	日出康城
-----	-------	----	------

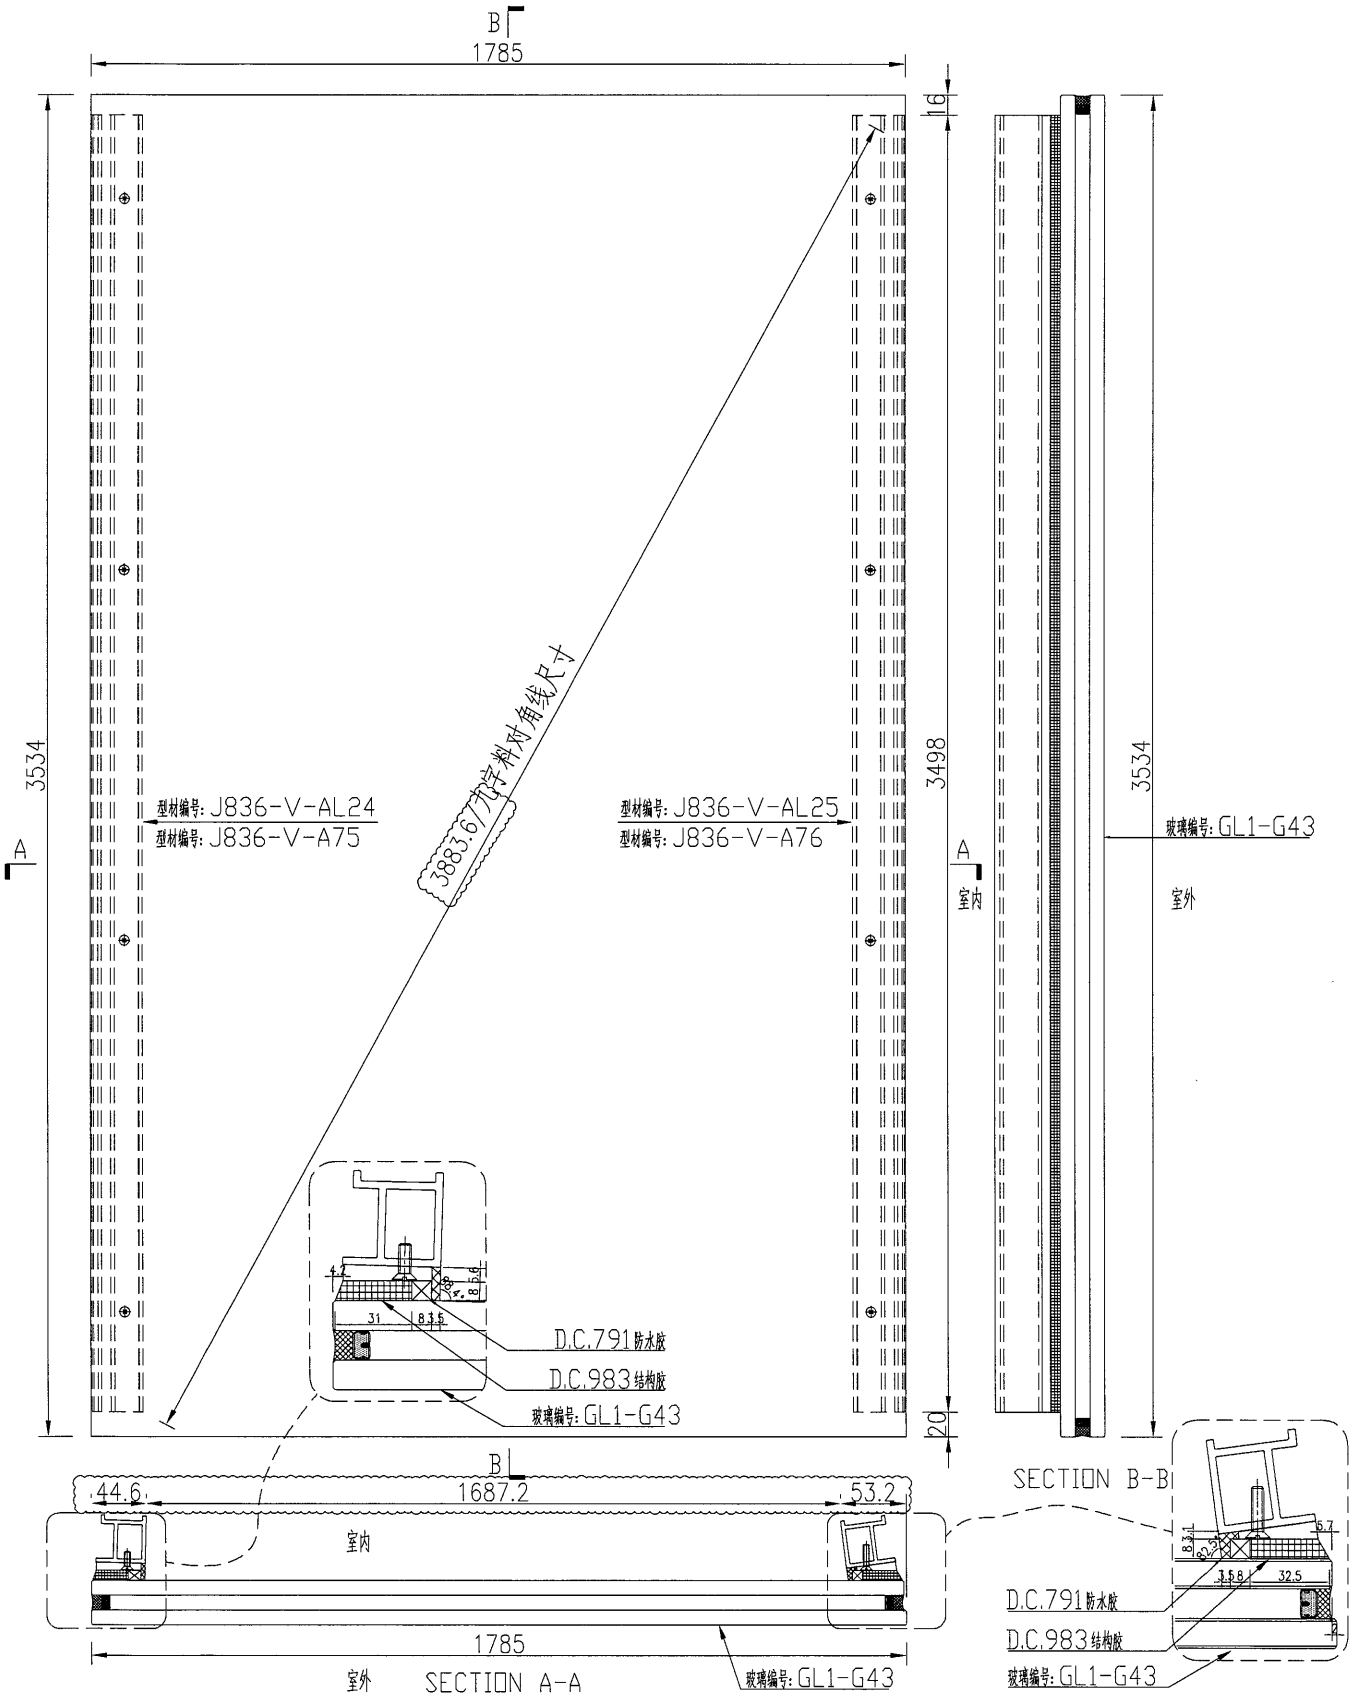


名稱	玻璃副框組框圖	制圖	吳禕瑜	2018.9.29	修改	A	
材料	-	復核			日期	2019.3.20	
顏色	TUC51602XL(RY)-3(深灰)	批准			圖號	J836-FK57	



美特鋁質 有限公司
MIDI Aluminium Fabricator Ltd.

数量	备注
1	

工程號	J-836	地盤	日出康城
-----	-------	----	------

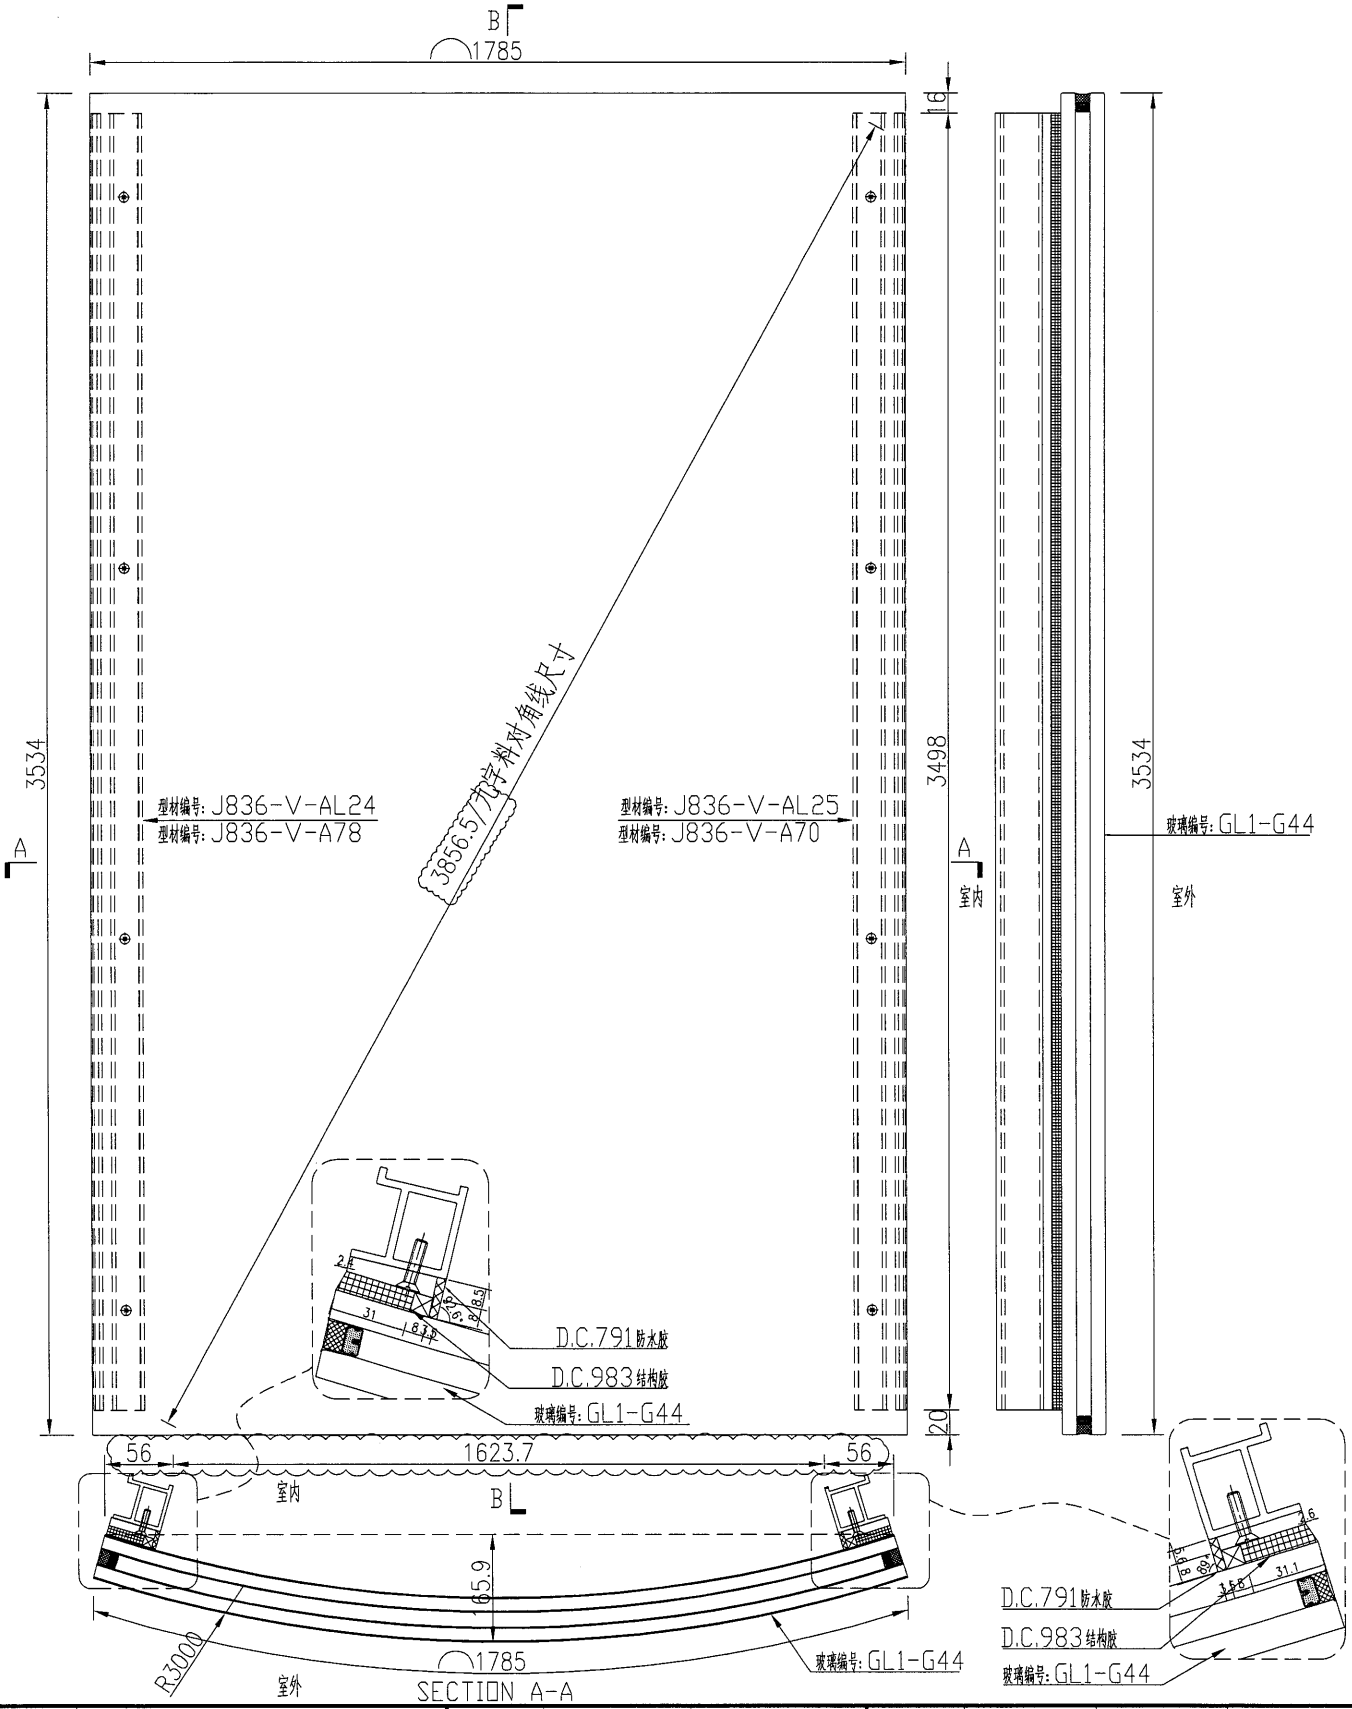


名稱	玻璃窗框組框圖	制圖	吳禕瑜	2018.9.29	修改		
材料	-	復核			日期		
顏色	TUC51602XL(RY)-3(深灰)	批准			圖號	J836-FK58	



美特鋁質 有限公司
MIDI Aluminium Fabricator Ltd.

数量	备注
1	

工程號	J-836	地盤	日出康城
-----	-------	----	------

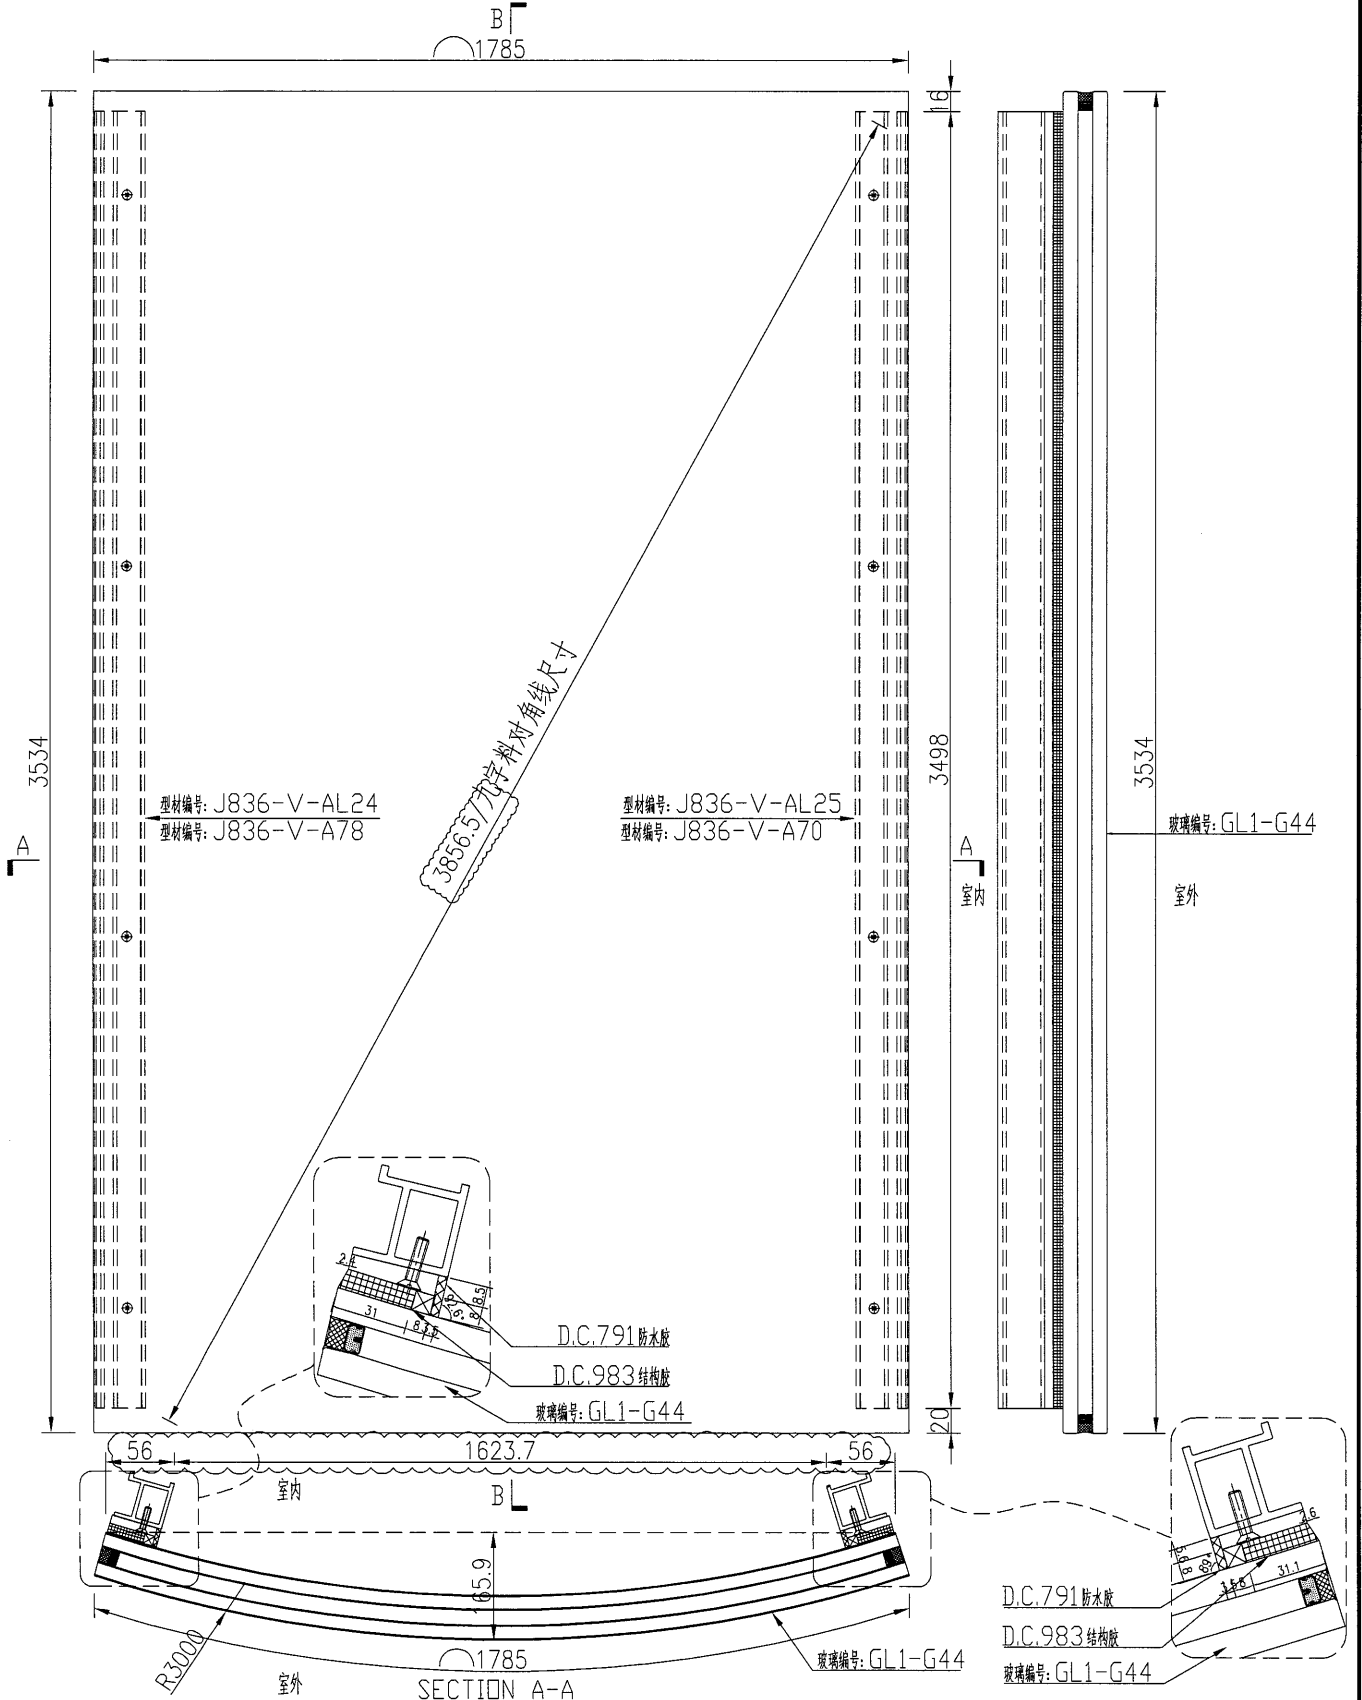


名稱	玻璃副框組框圖	制圖	吳禕瑜	2018.9.29	修改		
材料	-	復核			日期		
顏色	TUC51602XL(RY)-3(深灰)	批准			圖號	J836-FK59	

美特鋁質 有限公司
MIDI Aluminium Fabricator Ltd.

数量	备注
1	

工程號	J-836	地盤	日出康城
-----	-------	----	------

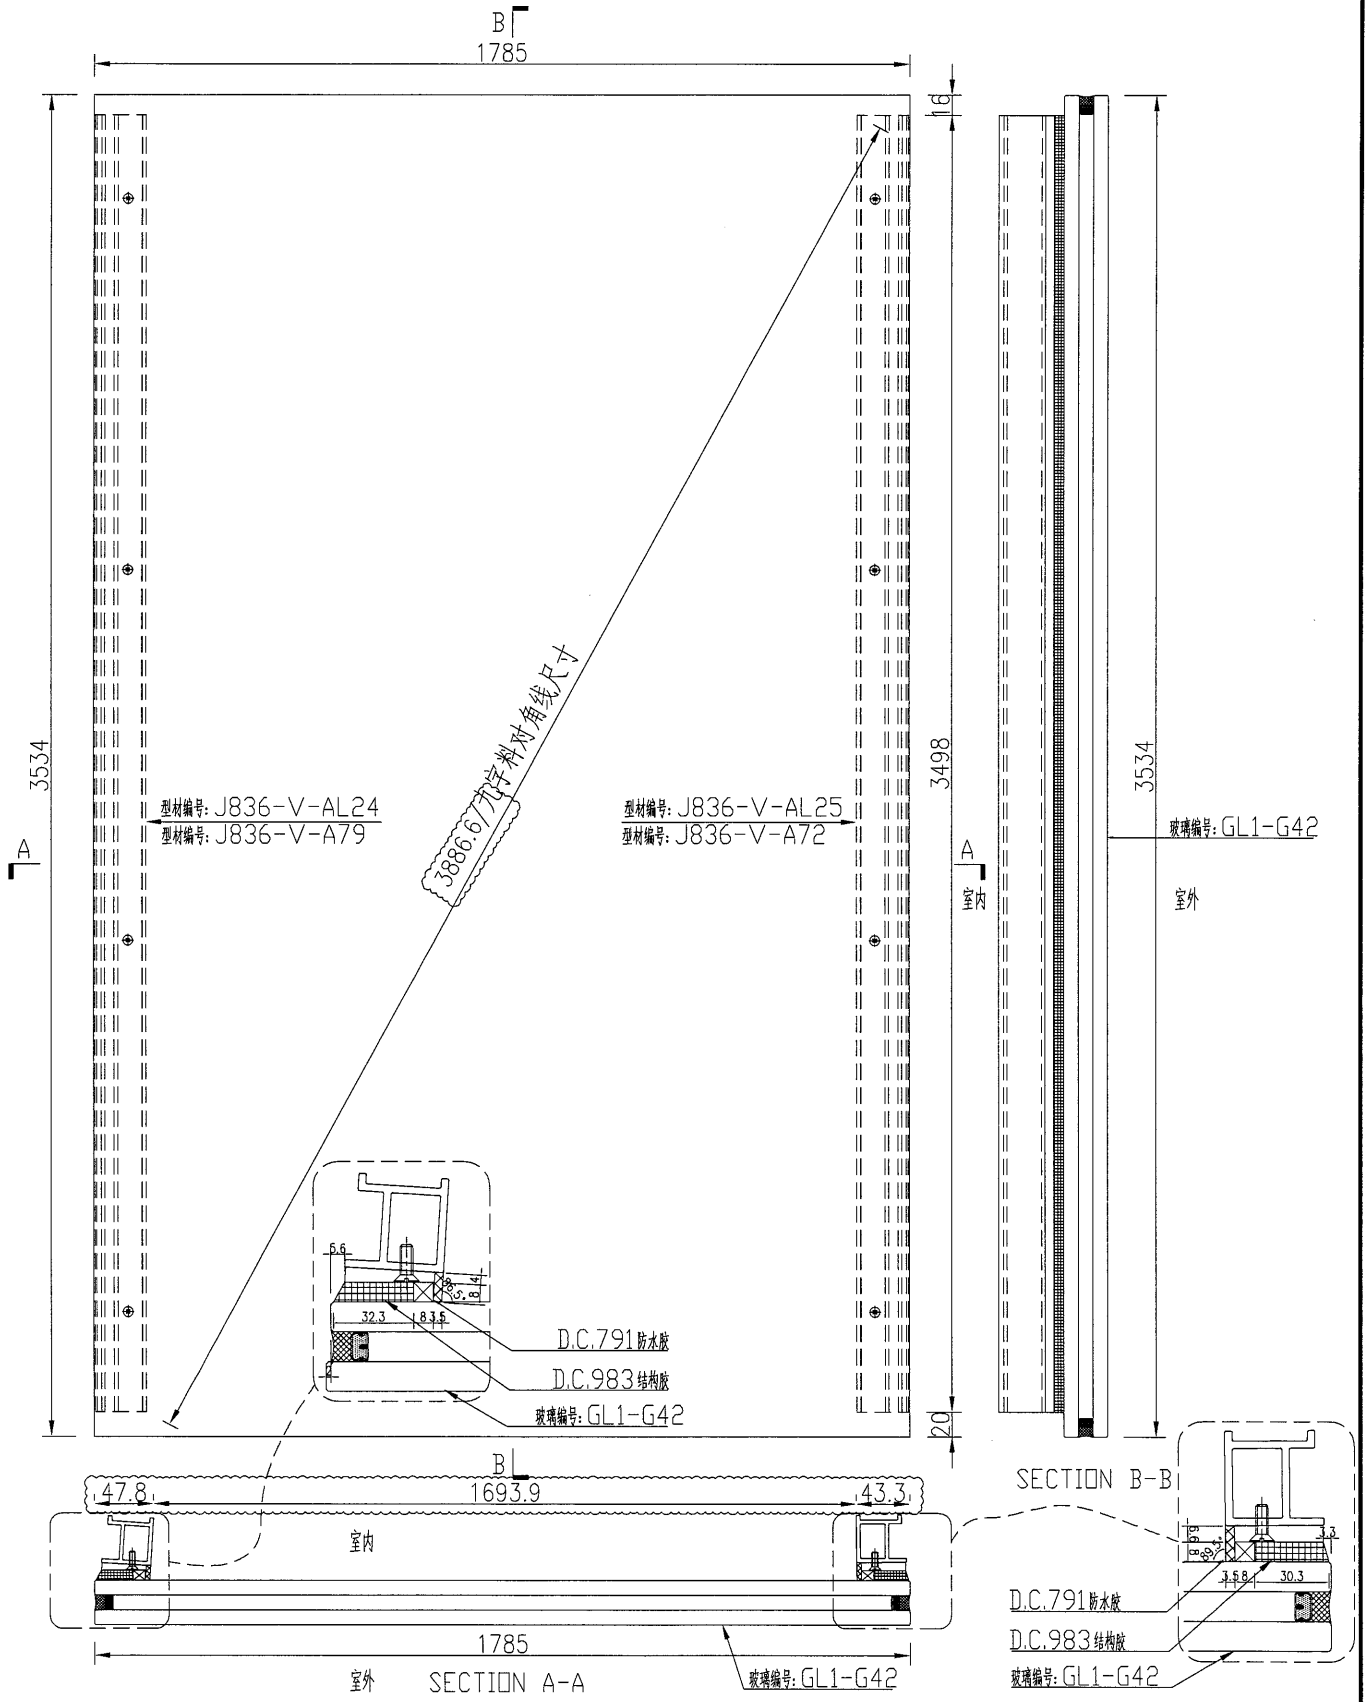


名稱	玻璃副框組框圖	制圖	吳禕瑜	2018.9.29	修改		
材料	-	復核			日期		
顏色	TUC51602XL(RY)-3(深灰)	批准			圖號	J836-FK60	



美特鋁質 有限公司
MIDI Aluminium Fabricator Ltd.

数量	备注
1	

工程號	J-836	地盤	日出康城
-----	-------	----	------

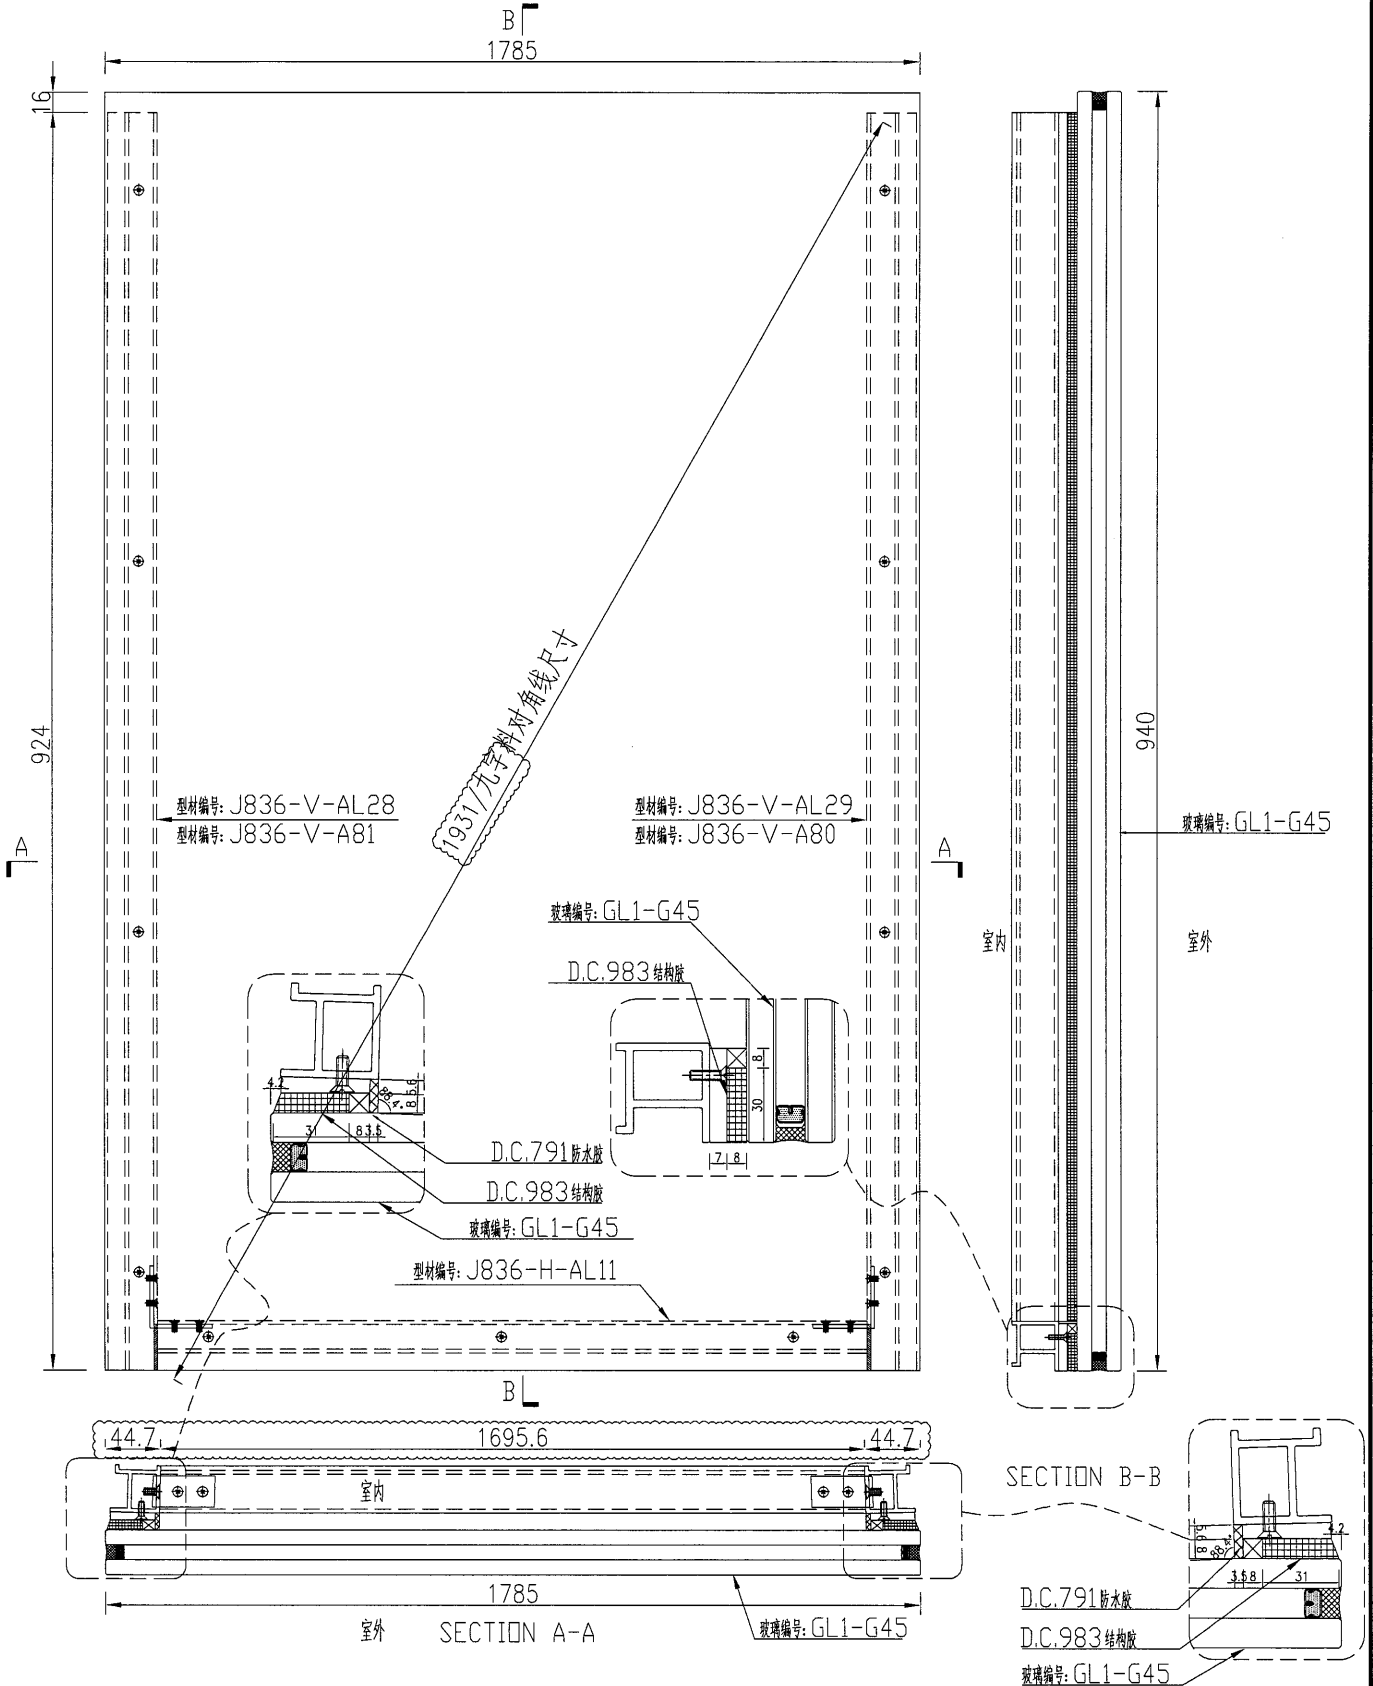


名稱	玻璃副框組框圖	制圖	吳禕瑜	2018.9.29	修改			
材料	-	復核			日期			
顏色	TUC51602XL(RY)-3(深灰)	批准			圖號	J836-FK61		



美特鋁質 有限公司
MIDI Aluminium Fabricator Ltd.

数量	备注
1	

工程號	J-836	地盤	日出康城
-----	-------	----	------

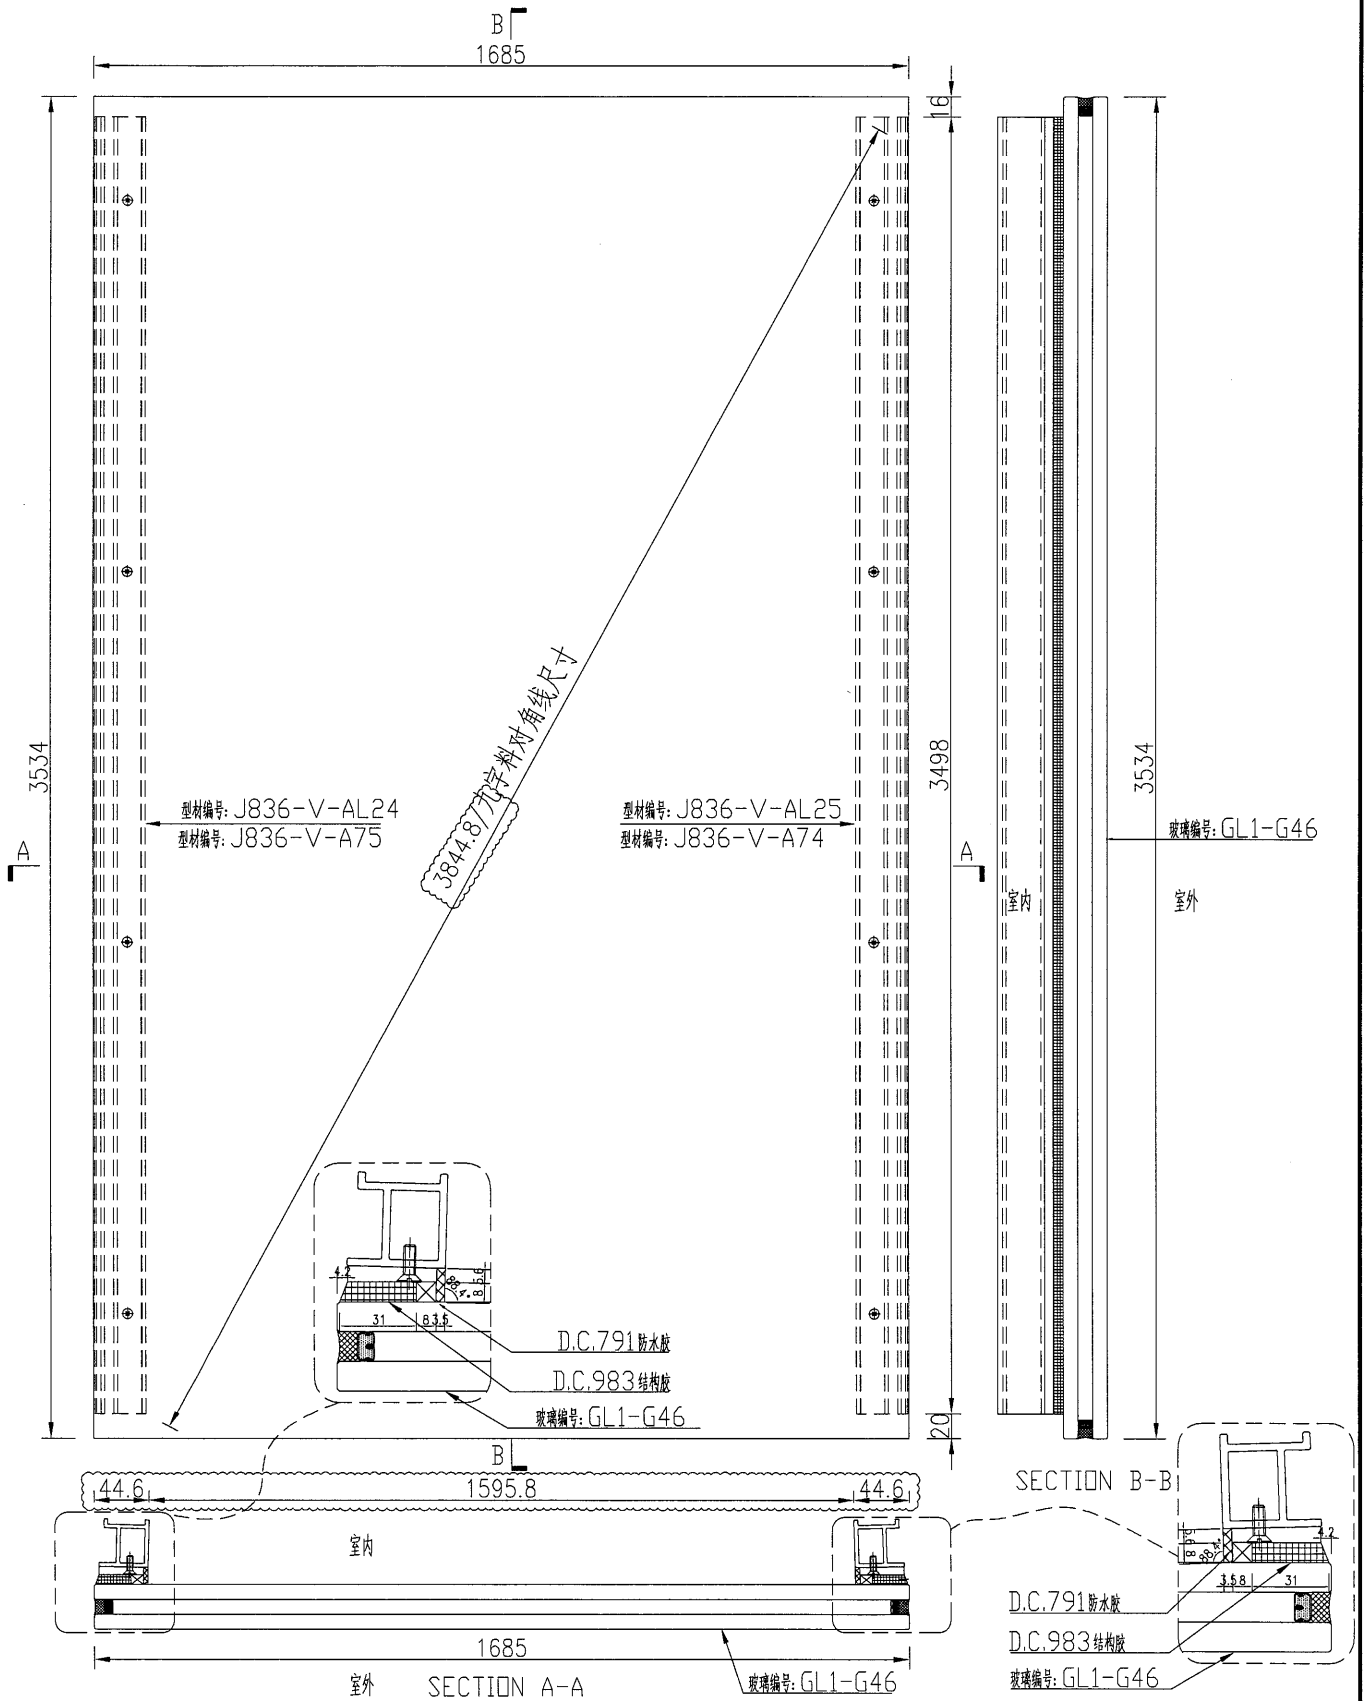


名稱	玻璃副框組框圖	制圖	吳禕瑜	2018.9.29	修改		
材料	-	復核			日期		
顏色	TUC51602XL(RY)-3(深灰)	批准			圖號	J836-FK62	



美特鋁質 有限公司
MIDI Aluminium Fabricator Ltd.

数量	备注
1	

工程號 J-836 地盤 日出康城

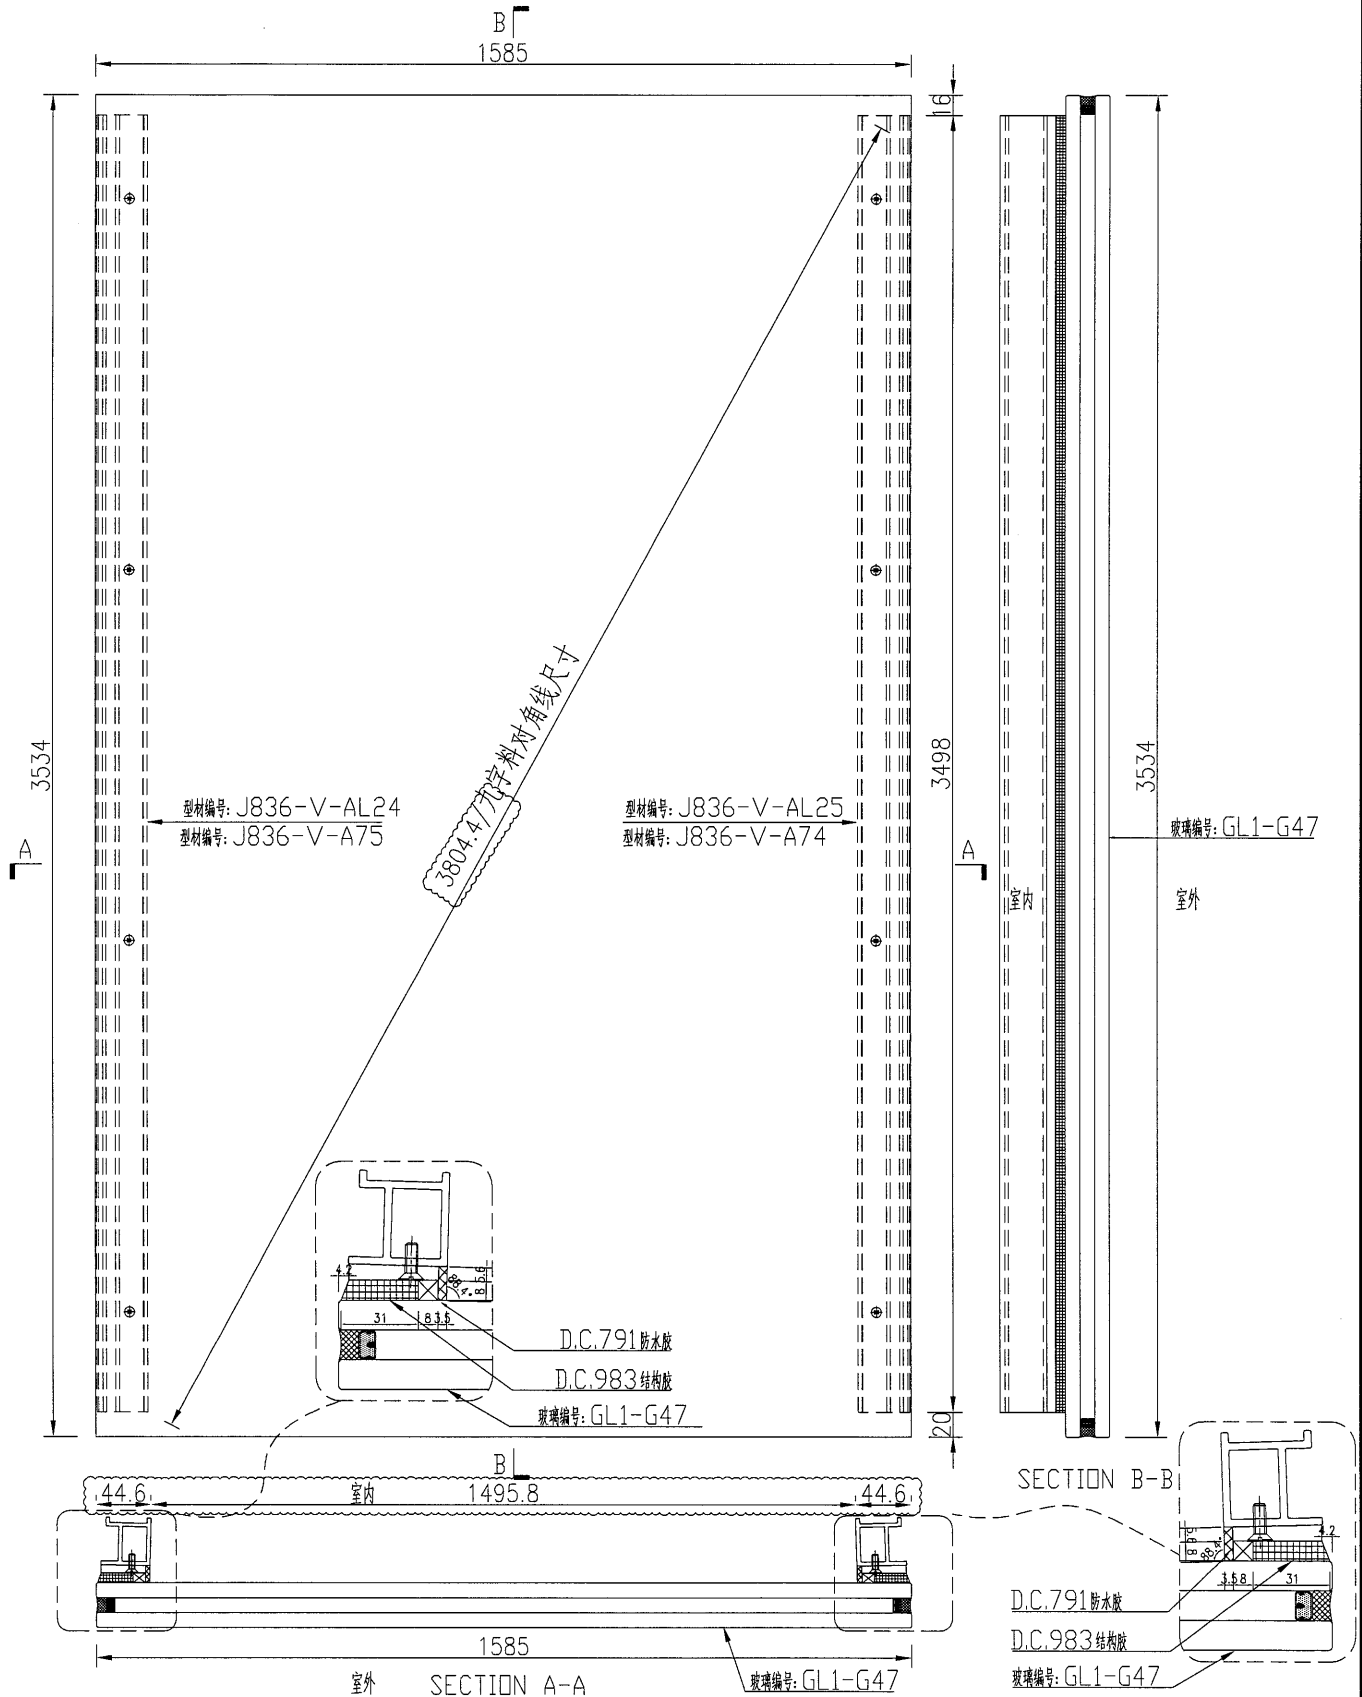


名稱	玻璃窗框組框圖	制圖	吳禕瑜	2018.9.29	修改		
材料	-	復核			日期		
顏色	TUC51602XL(RY)-3(深灰)	批准			圖號	J836-FK63	



美特鋁質 有限公司
MIDI Aluminium Fabricator Ltd.

数量	备注
1	

工程號	J-836	地盤	日出康城
-----	-------	----	------

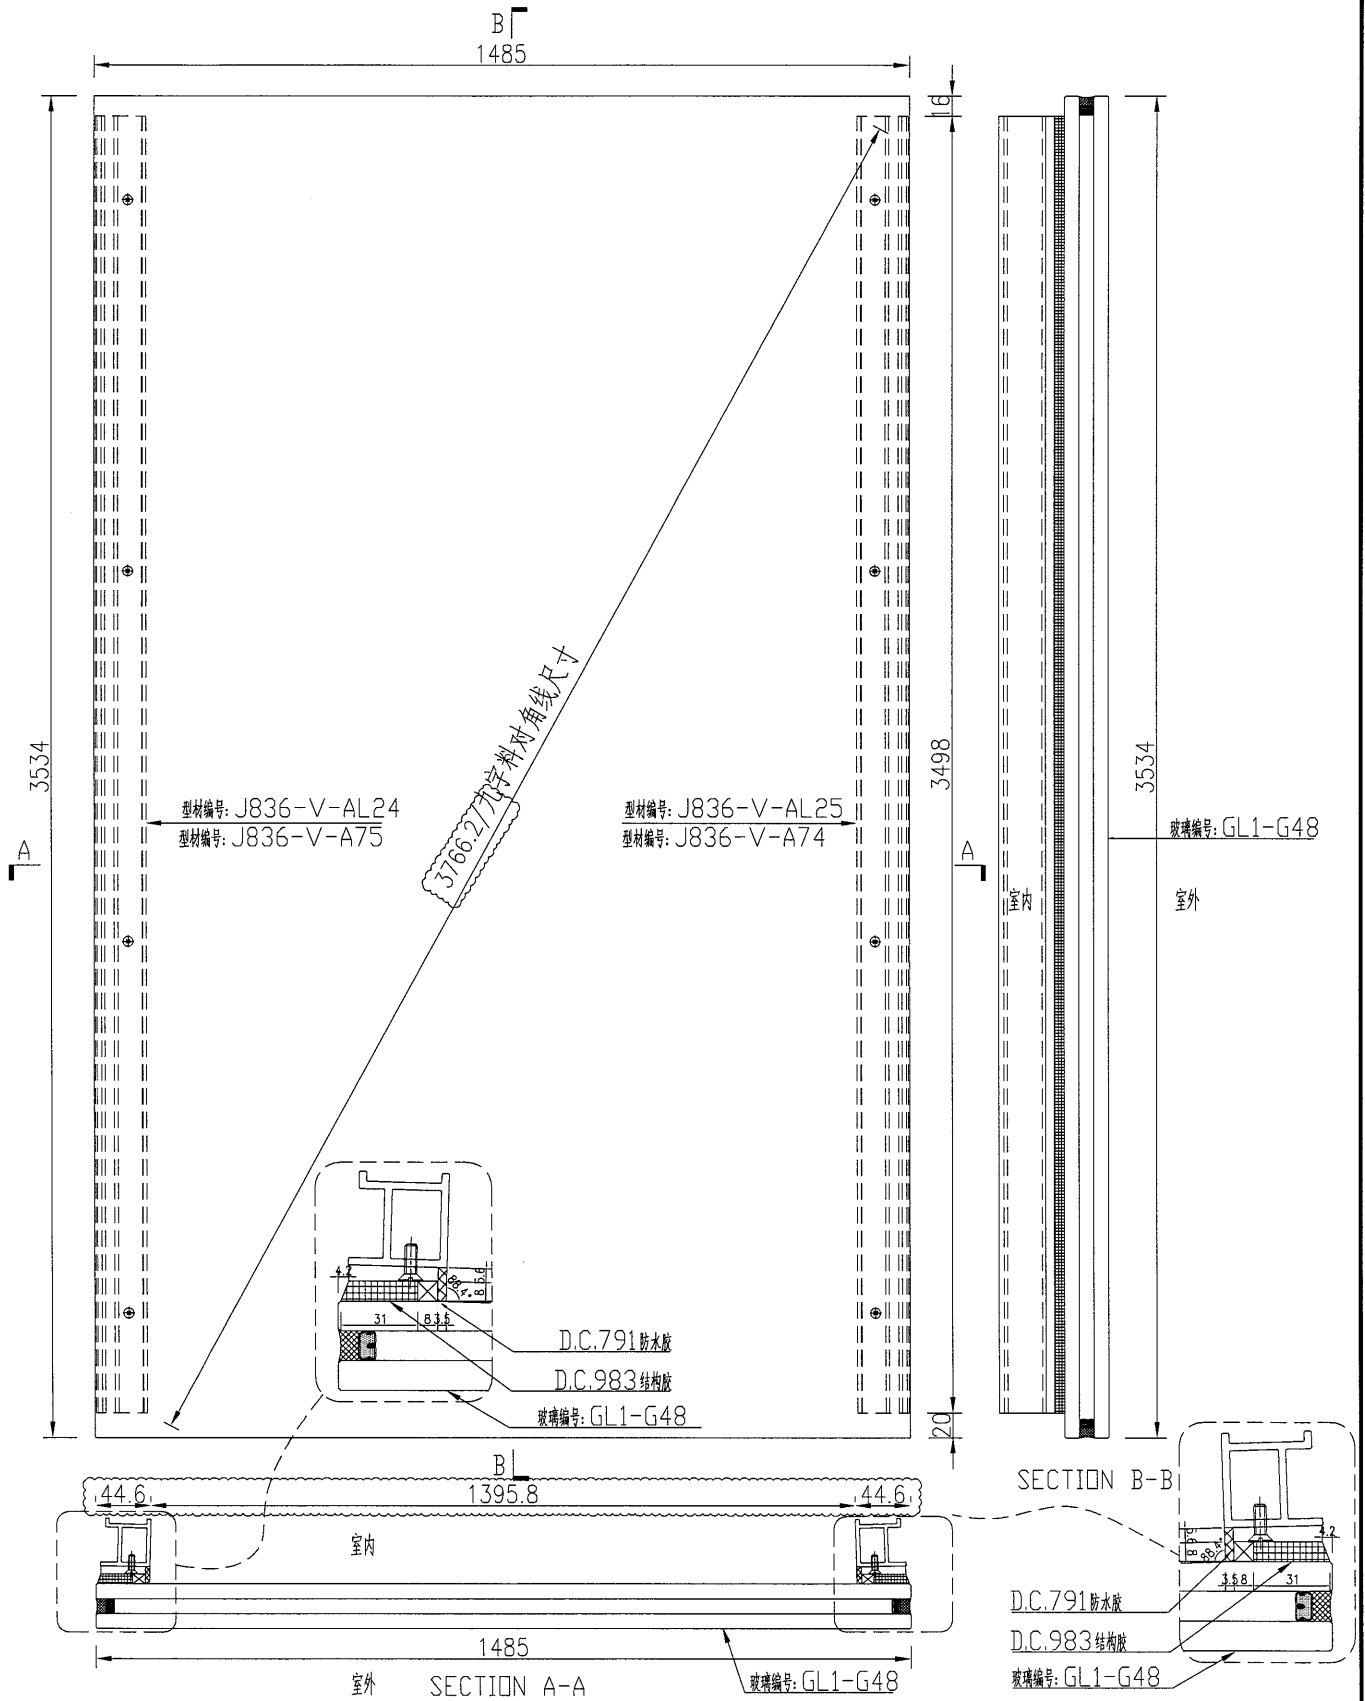


名稱	玻璃窗框組框圖	制圖	吳禕瑜	2018.9.29	修改		
材料	-	復核			日期		
顏色	TUC51602XL(RY)-3(深灰)	批准			圖號	J836-FK64	



美特鋁質 有限公司
MIDI Aluminium Fabricator Ltd.

数量	备注
1	

工程號	J-836	地盤	日出康城
-----	-------	----	------

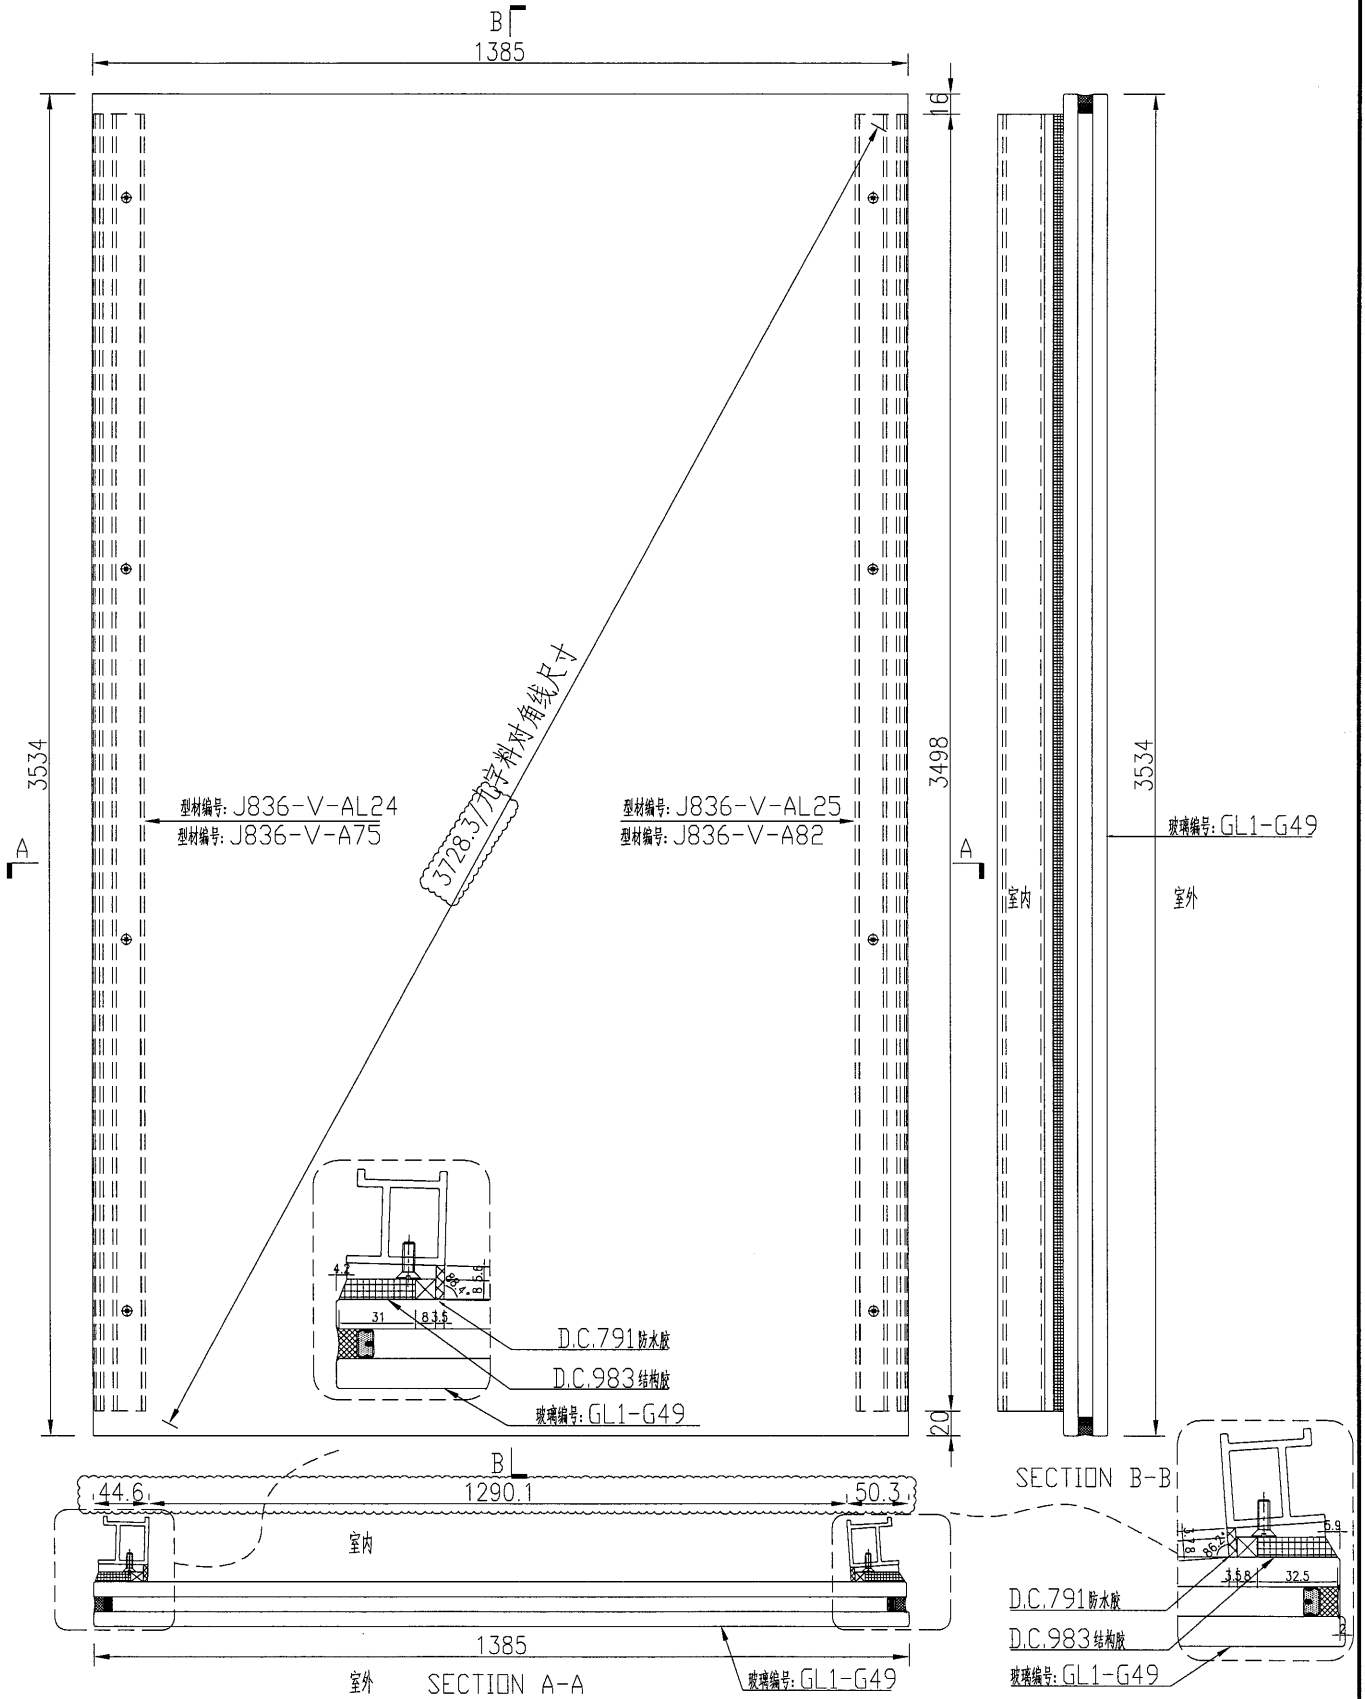


名稱	玻璃副框組框圖	制圖	吳禕瑜	2018.9.29	修改		
材料	-	復核			日期		
顏色	TUC51602XL(RY)-3(深灰)	批准			圖號	J836-FK65	



美特鋁質 有限公司
MIDI Aluminium Fabricator Ltd.

数量	备注
1	

工程號	J-836	地盤	日出康城
-----	-------	----	------

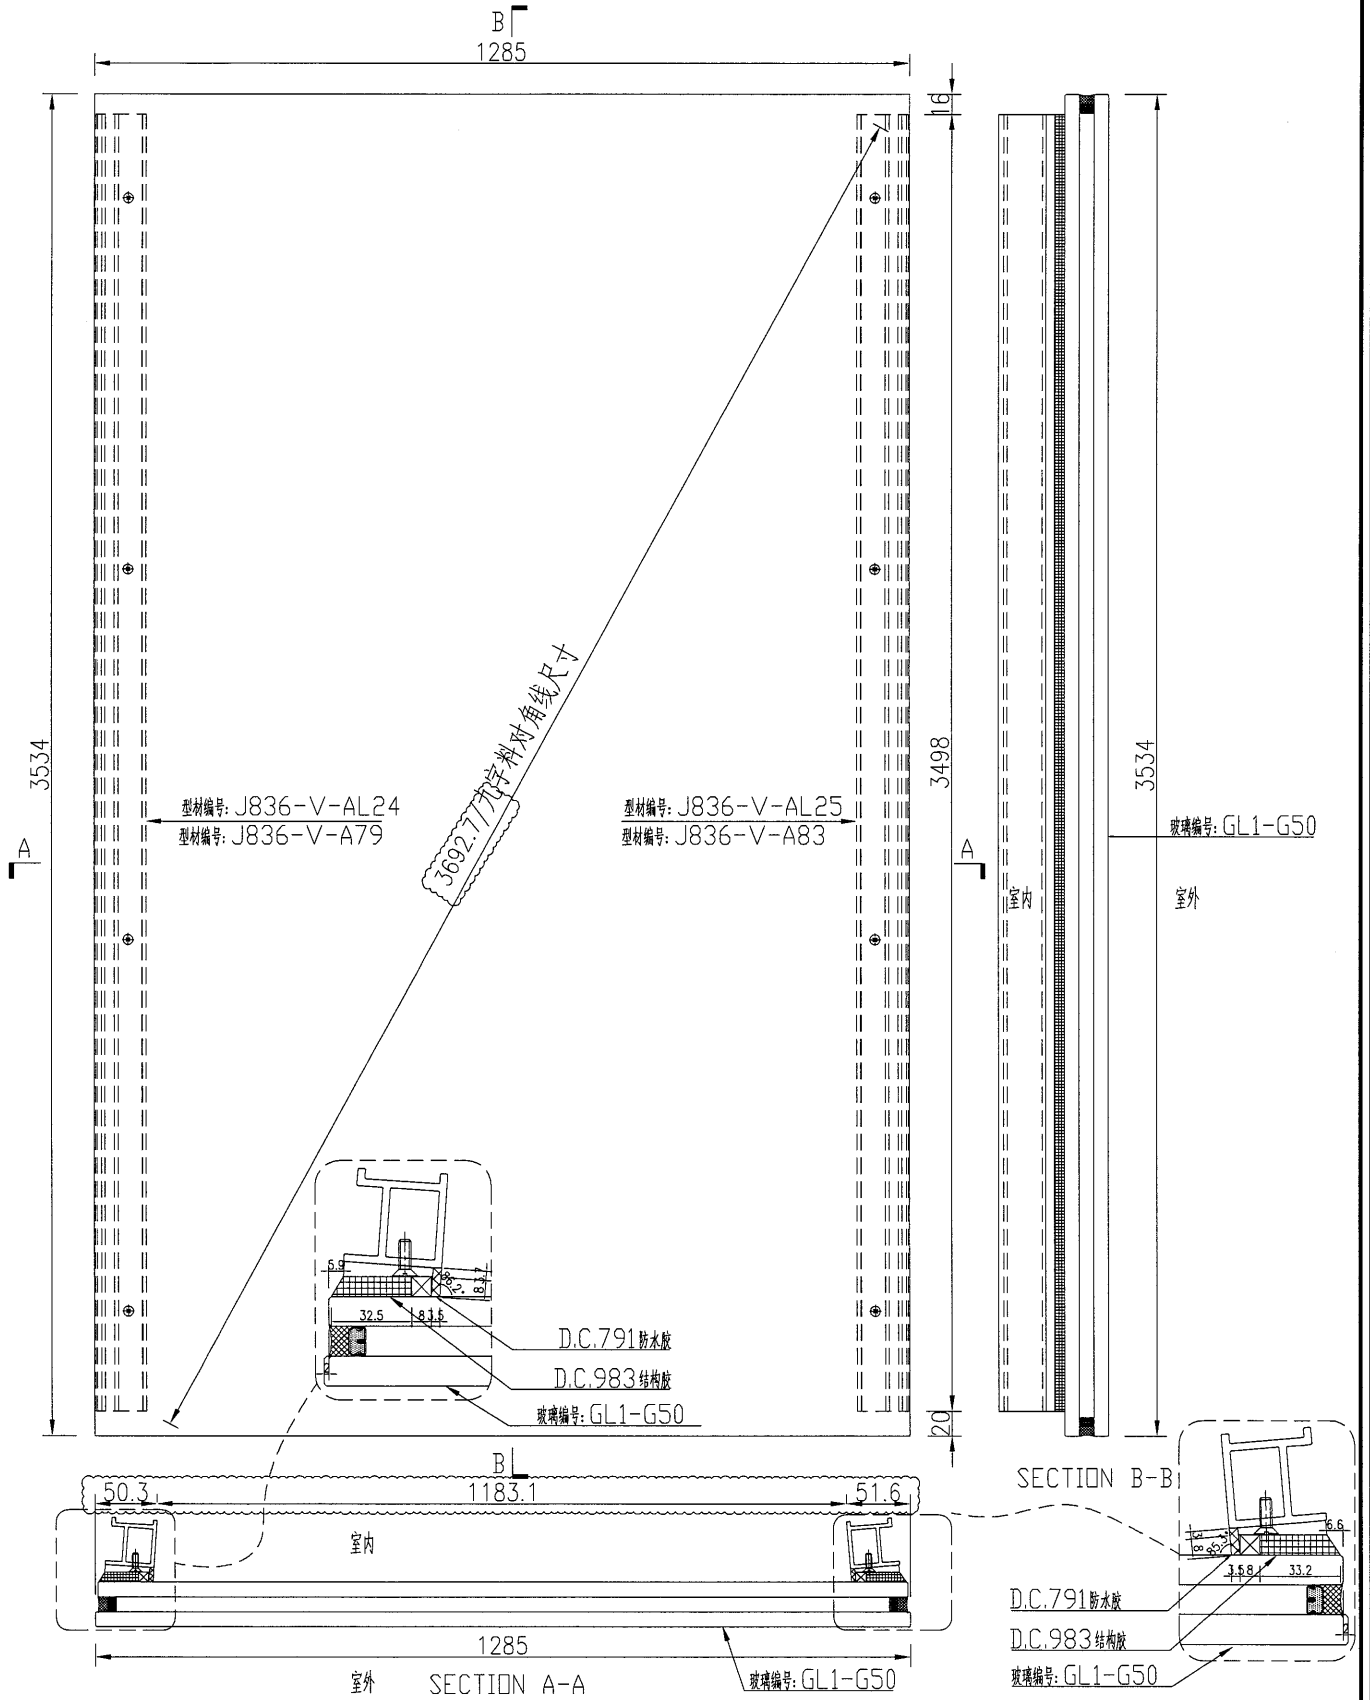


名稱	玻璃副框組框圖	制圖	吳禕瑜	2018.9.29	修改		
材料	-	復核			日期		
顏色	TUC51602XL(RY)-3(深灰)	批准			圖號	J836-FK66	



美特鋁質 有限公司
MIDI Aluminium Fabricator Ltd.

数量	备注
1	

工程號	J-836	地盤	日出康城
-----	-------	----	------

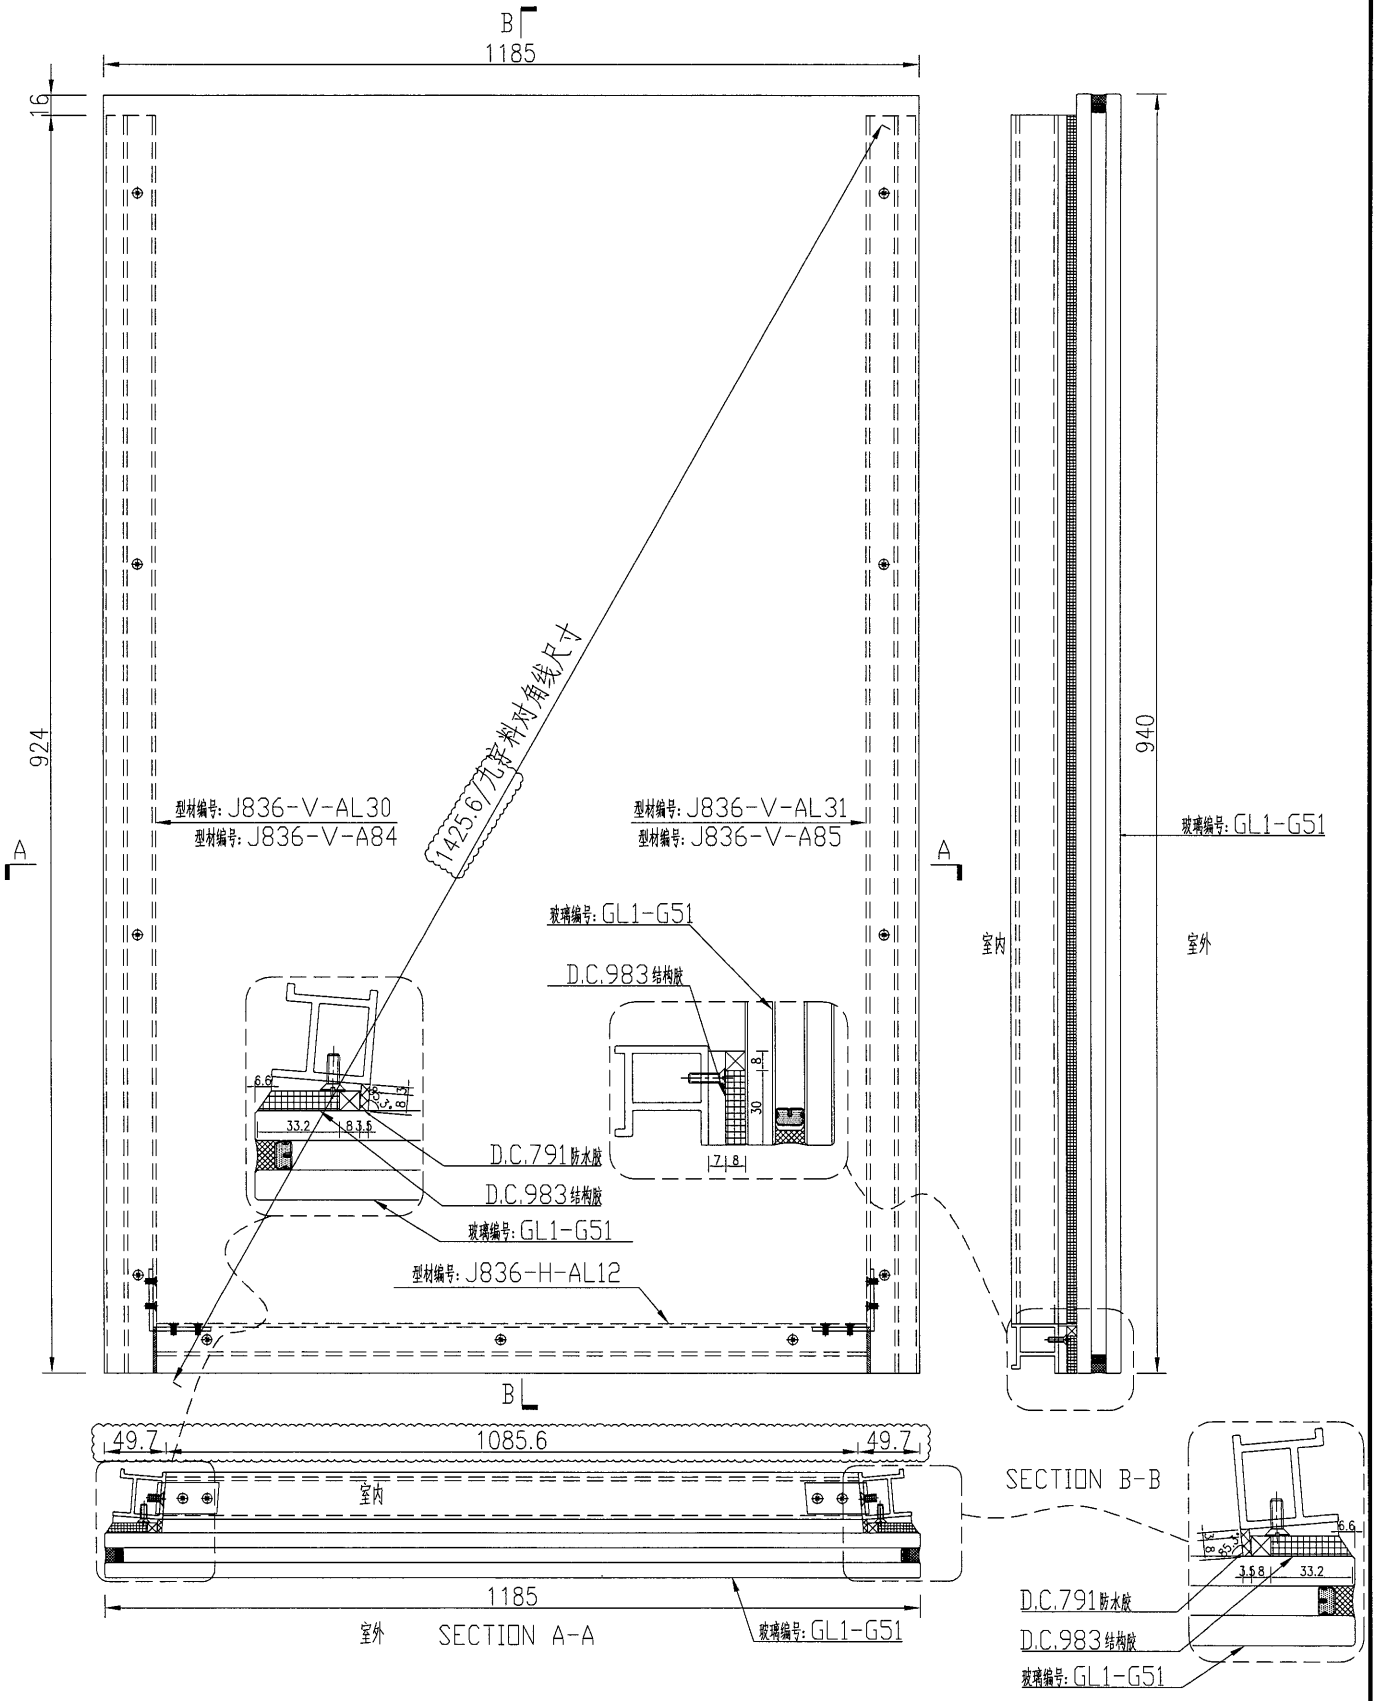

名稱	玻璃副框組框圖	制圖	吳禕瑜	2018.9.29	修改		
材料	-	復核			日期		
顏色	TUC51602XL(RY)-3(深灰)	批准			圖號	J836-FK67	


GF



美特鋁質 有限公司
MIDI Aluminium Fabricator Ltd.

数量	备注
2	


工程號	J-836	地盤	日出康城
-----	-------	----	------

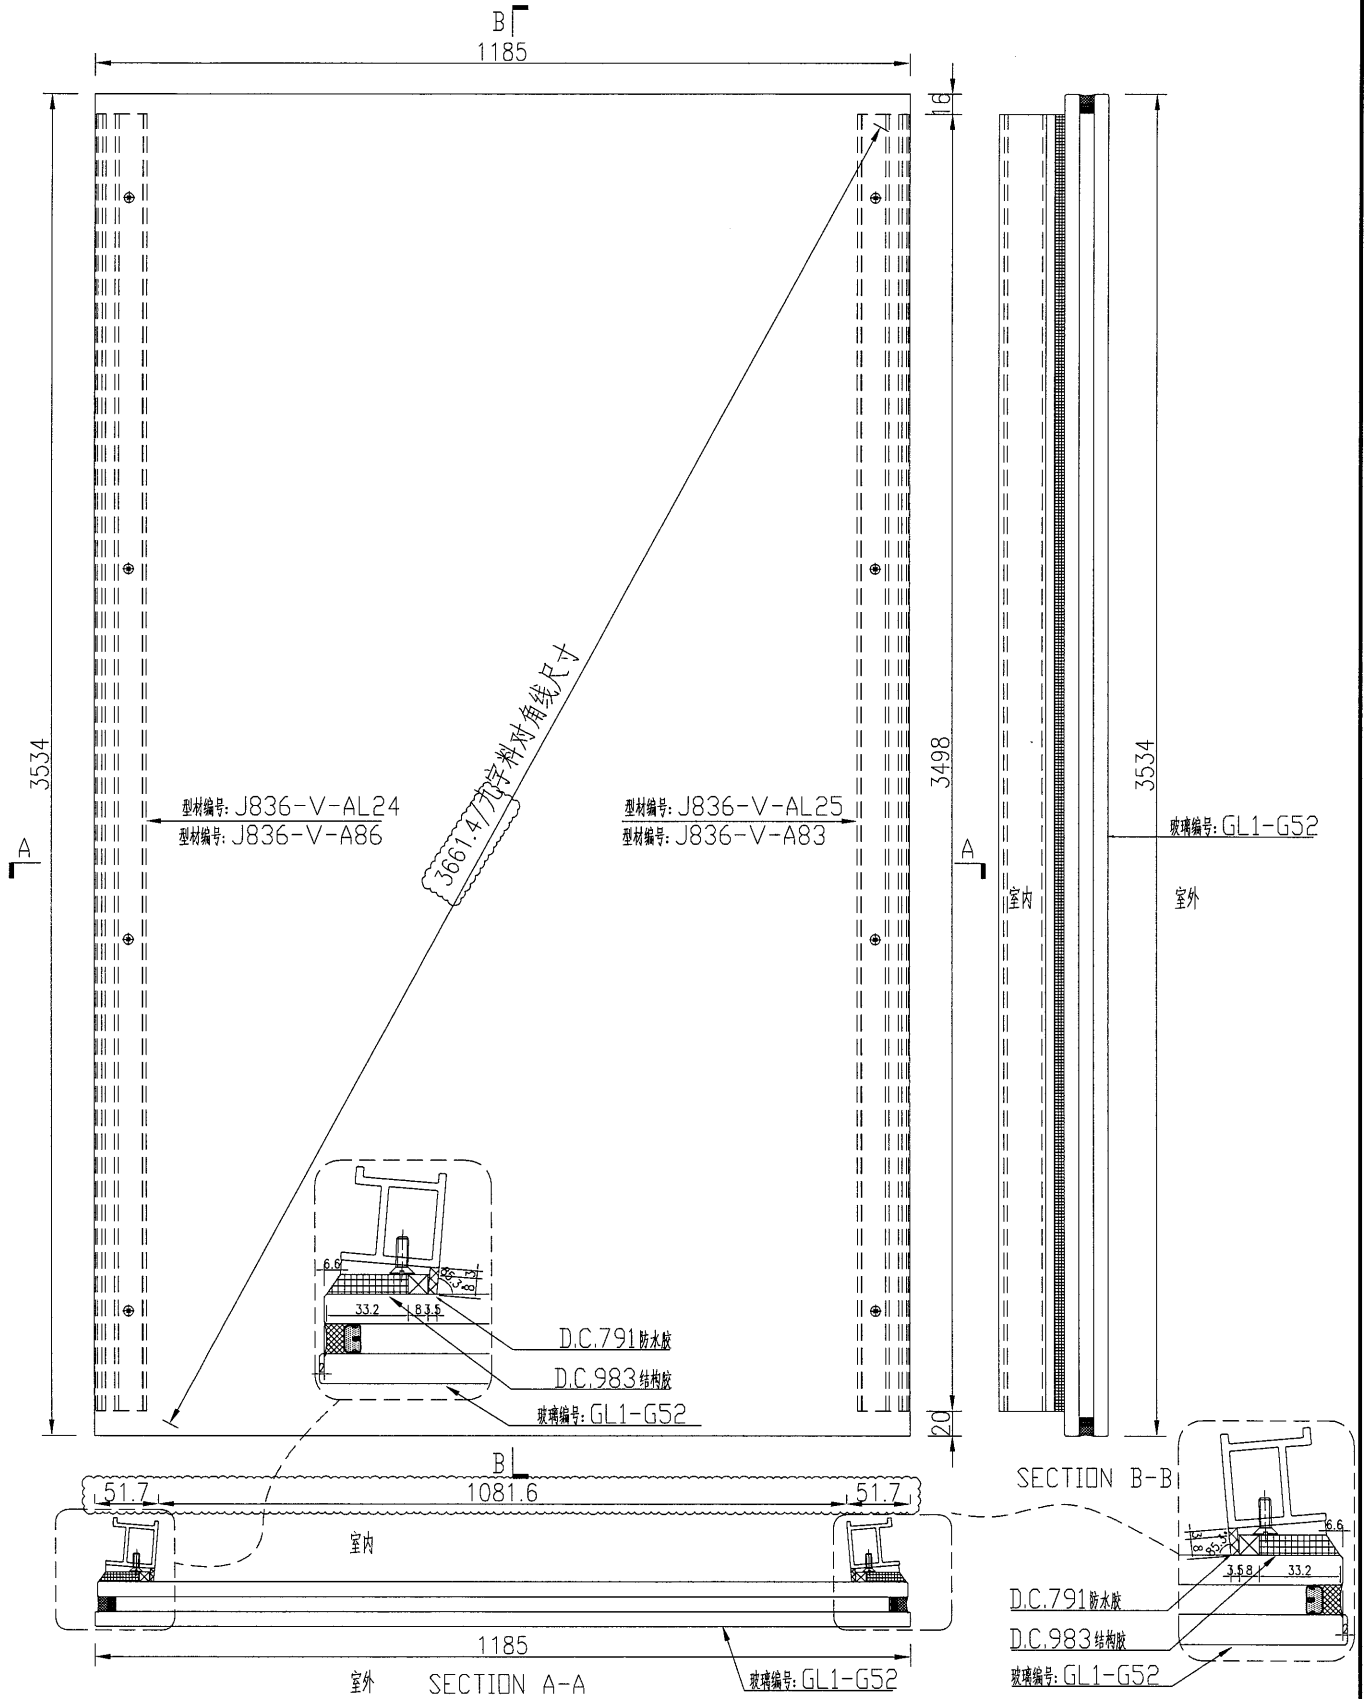

名稱	玻璃副框組框圖	制圖	吳禕瑜	2018.9.29	修改		
材料	-	復核			日期		
顏色	TUC51602XL(RY)-3(深灰)	批准			圖號	J836-FK68	

数量	备注
1	

工程號	J-836	地盤	日出康城
-----	-------	----	------

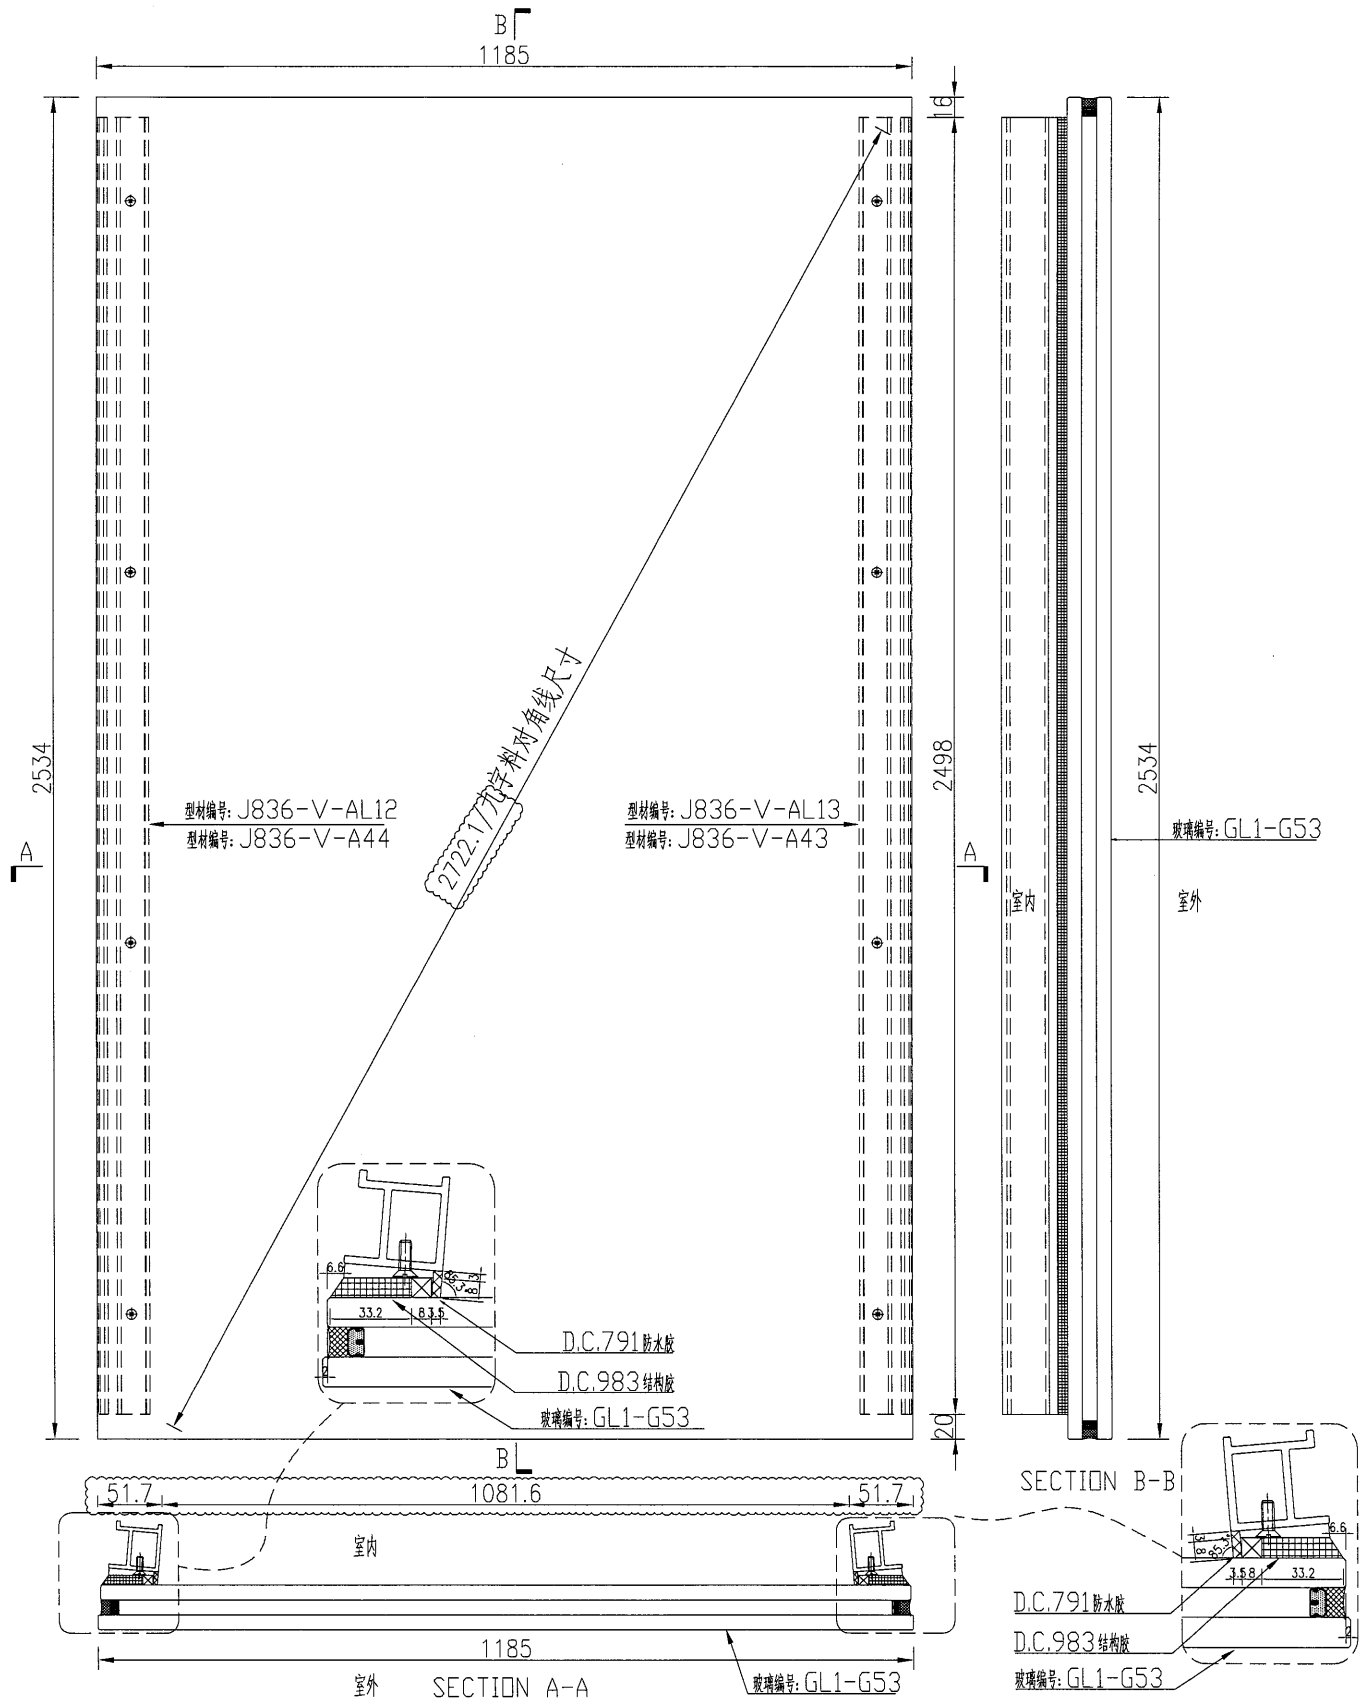


名稱	玻璃副框組框圖	制圖	吳禕瑜	2018.9.29	修改		
材料	-	復核			日期		
顏色	TUC51602XL(RY)-3(深灰)	批准			圖號	J836-FK69	

美特鋁質 有限公司
MIDI Aluminium Fabricator Ltd.

数量	备注
1	

工程號 J-836 地盤 日出康城

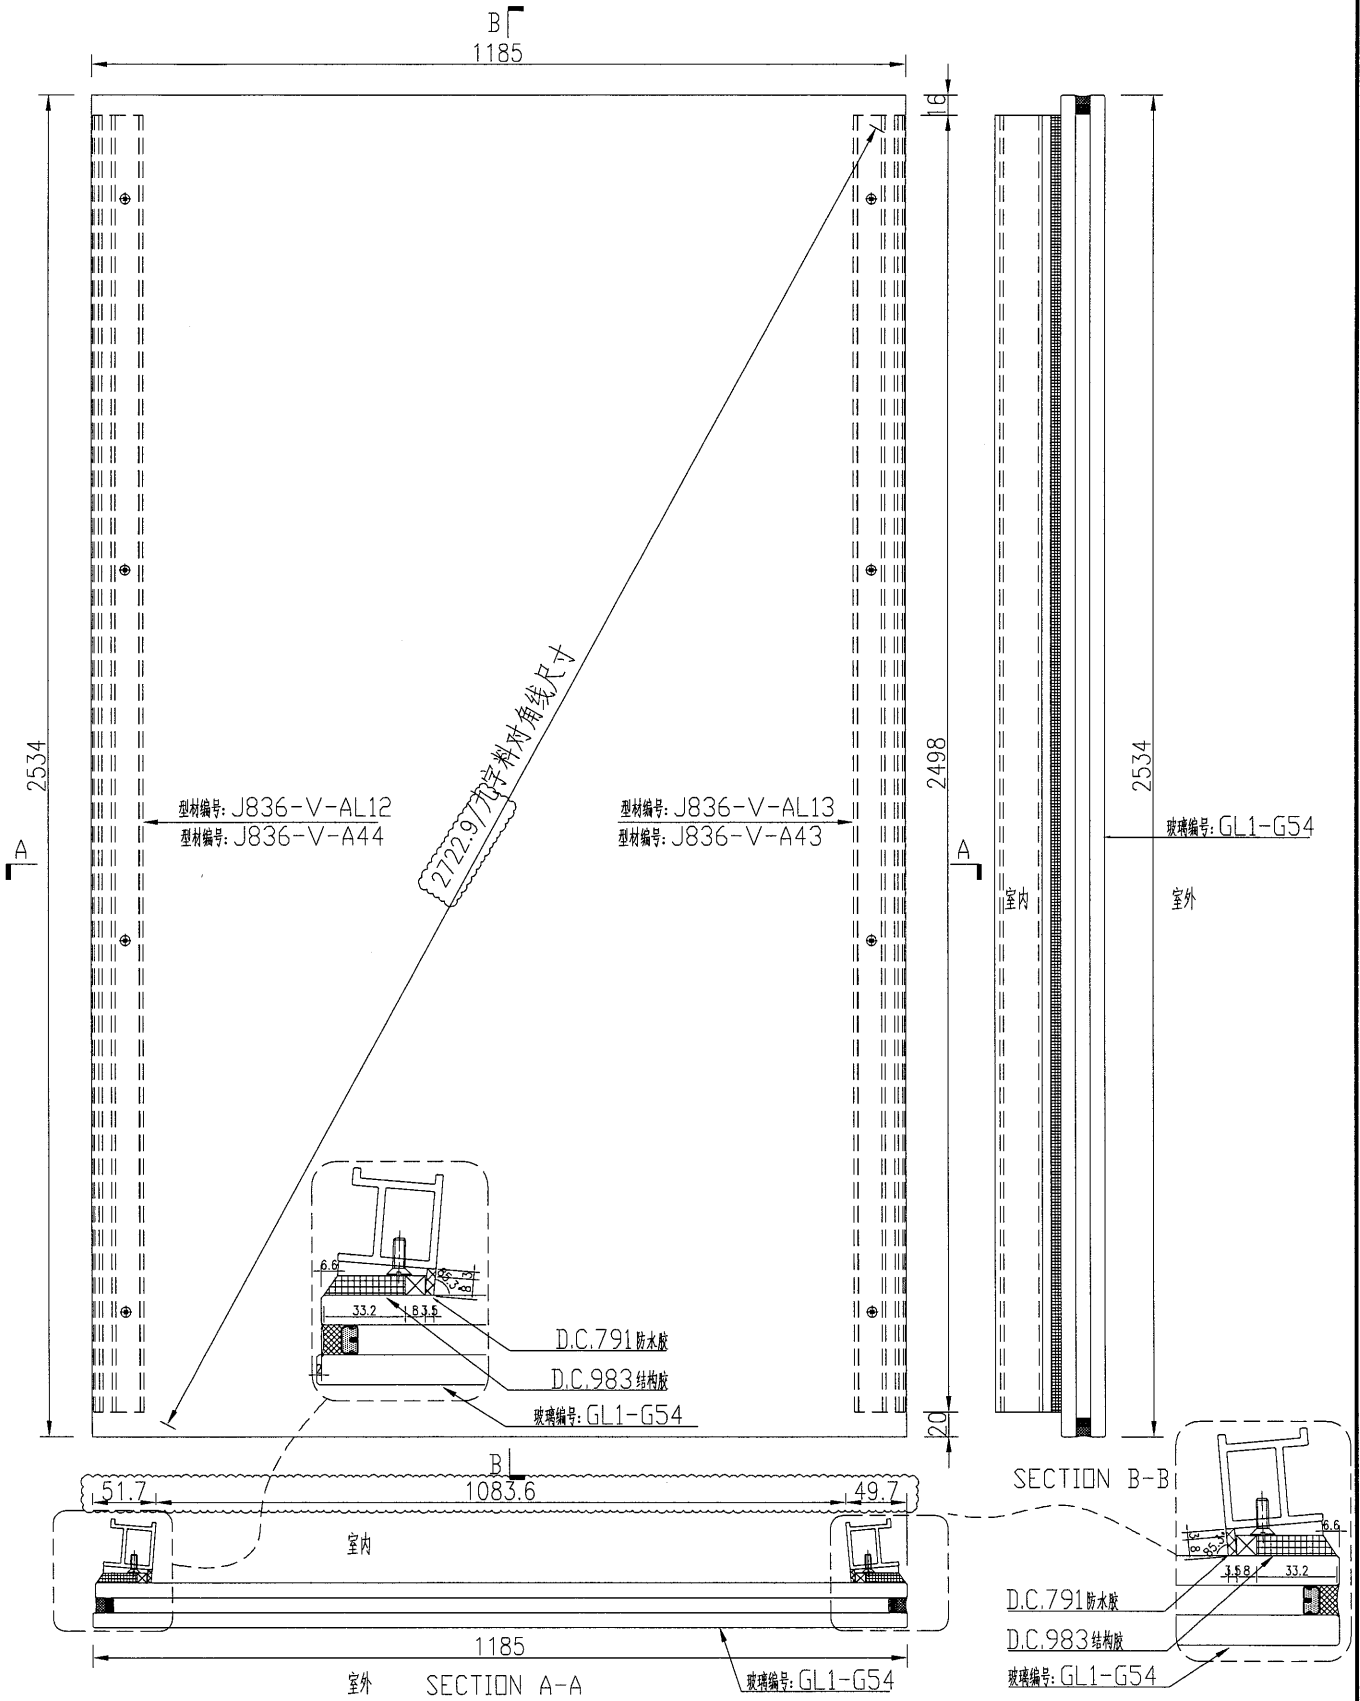


名稱	玻璃副框組框圖	制圖	吳禕瑜	2018.9.29	修改		
材料	-	復核			日期		
顏色	TUC51602XL(RY)-3(深灰)	批准			圖號	J836-FK70	



美特鋁質 有限公司
MIDI Aluminium Fabricator Ltd.

数量	备注
1	

工程號	J-836	地盤	日出康城
-----	-------	----	------

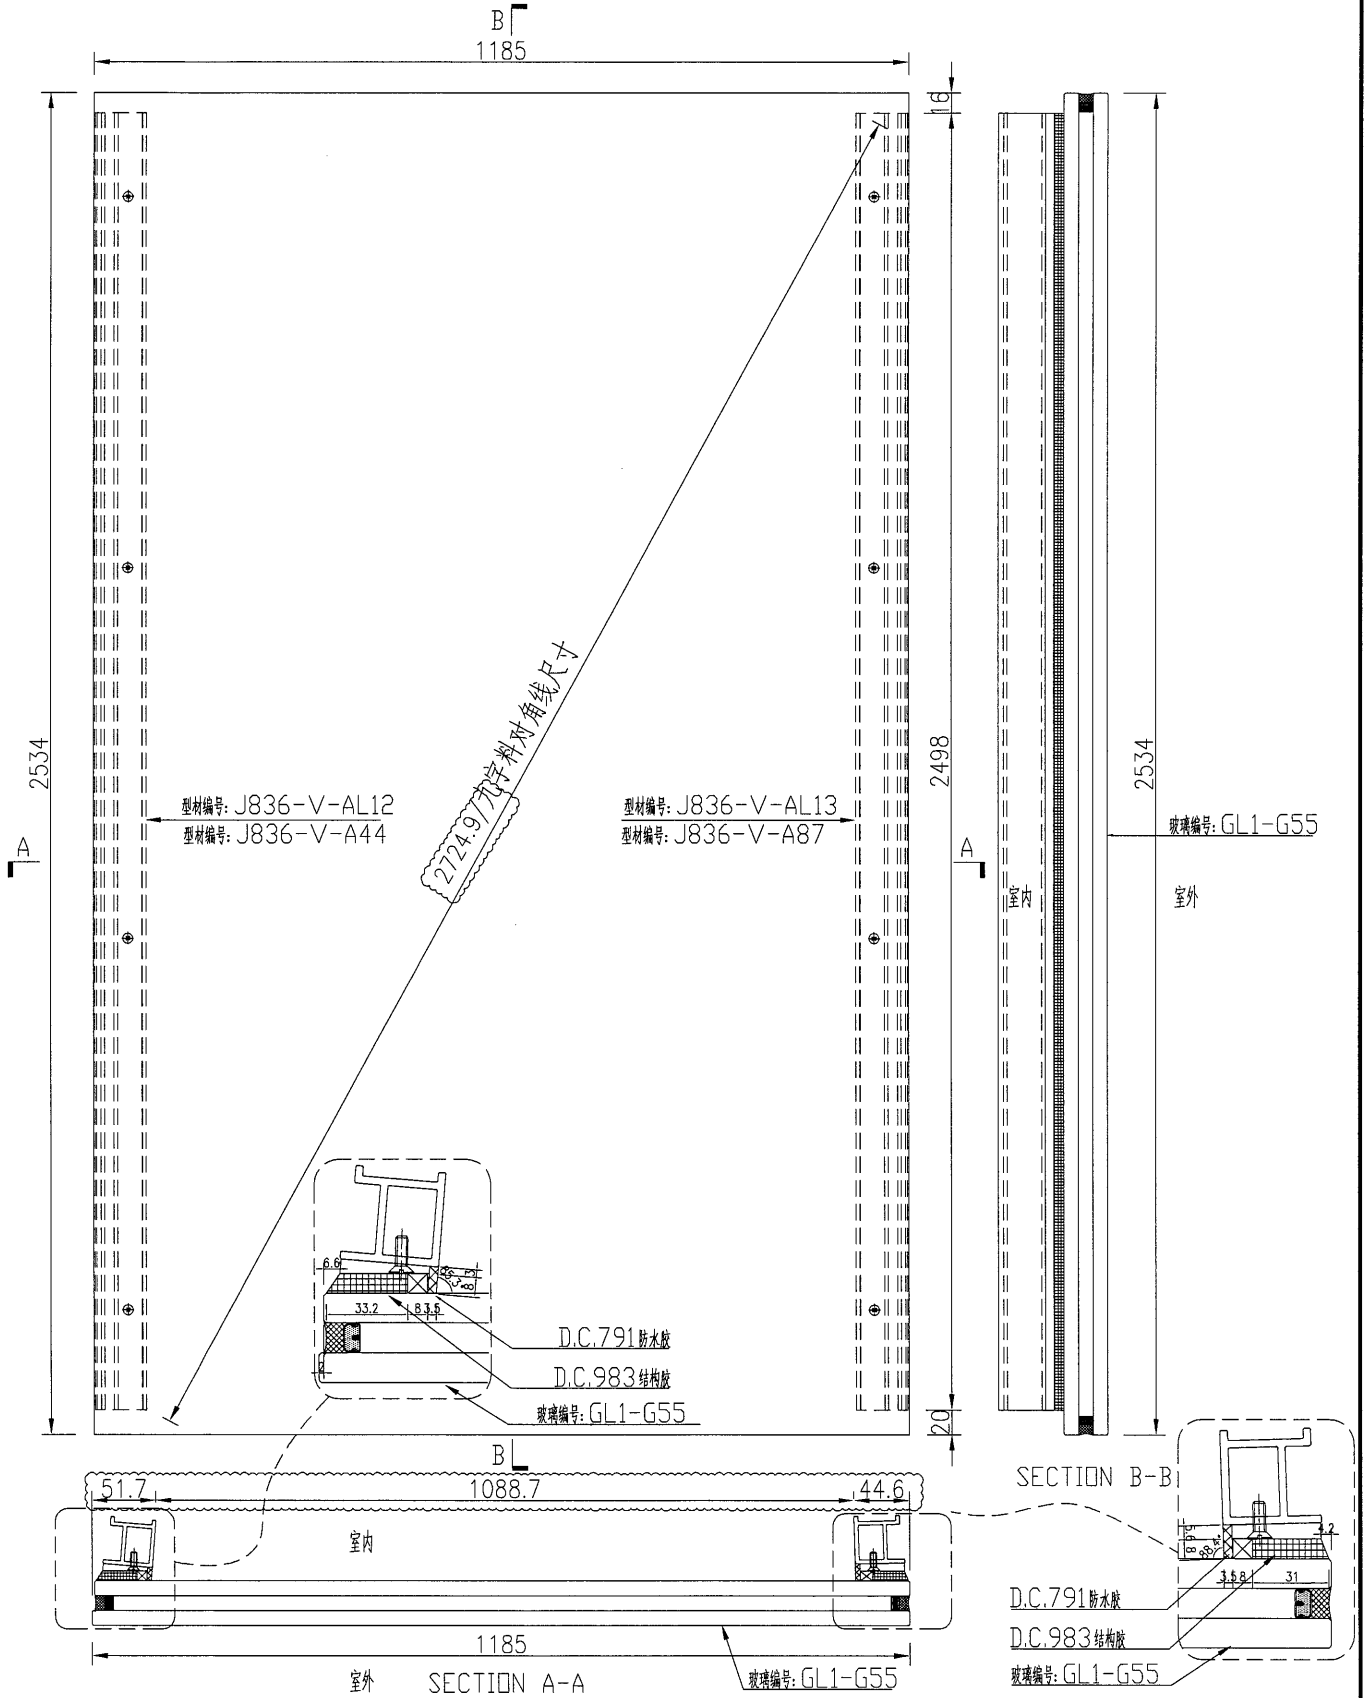


名稱	玻璃副框組框圖	制圖	吳禕瑜	2018.9.29	修改		
材料	-	復核			日期		
顏色	TUC51602XL(RY)-3(深灰)	批准			圖號	J836-FK71	



美特鋁質 有限公司
MIDI Aluminium Fabricator Ltd.

数量	备注
1	

工程號	J-836	地盤	日出康城
-----	-------	----	------

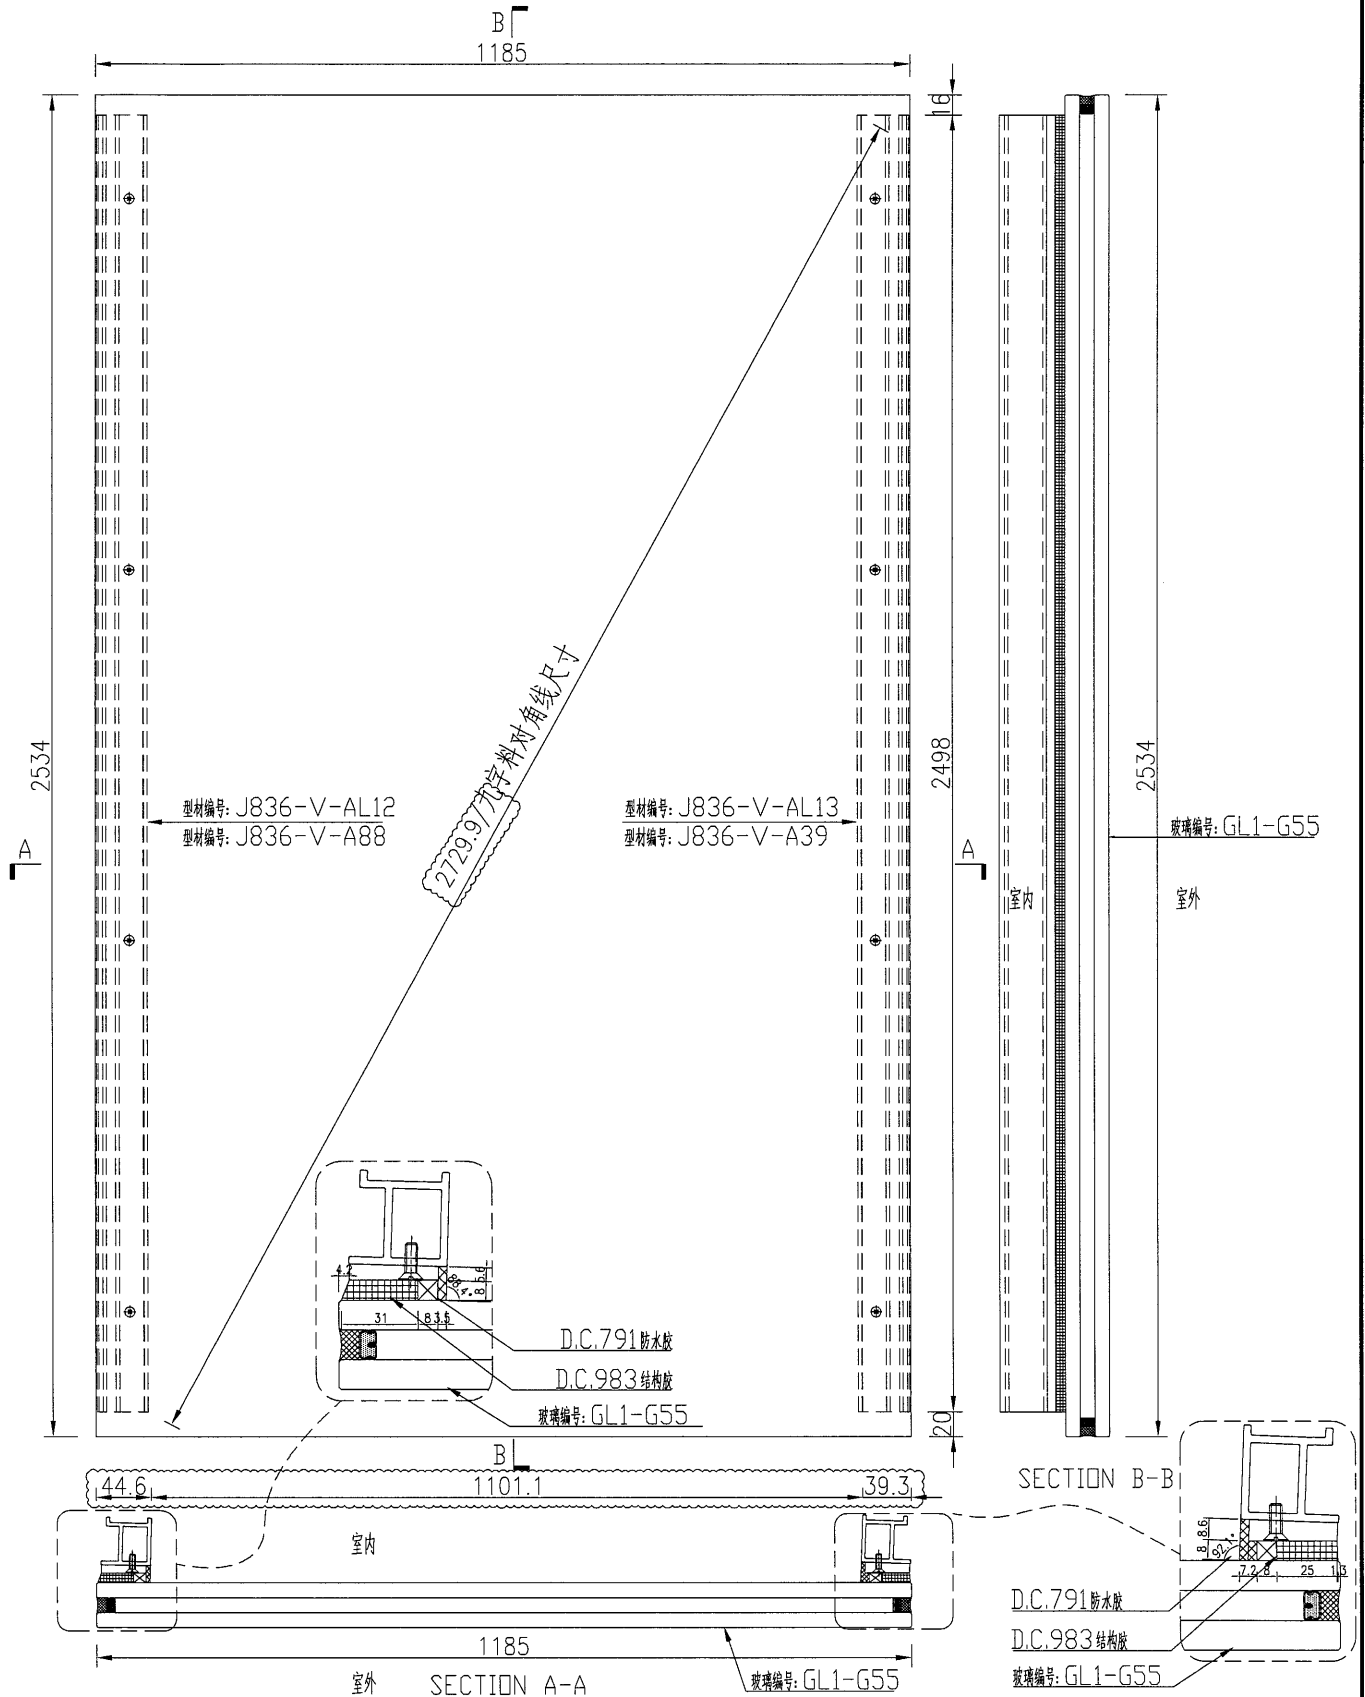


名稱	玻璃副框組框圖	制圖	吳禕瑜	2018.9.29	修改		
材料	-	復核			日期		
顏色	TUC51602XL(RY)-3(深灰)	批准			圖號	J836-FK72	

美特鋁質 有限公司
MIDI Aluminium Fabricator Ltd.

数量	备注
3	

工程號 J-836 地盤 日出康城

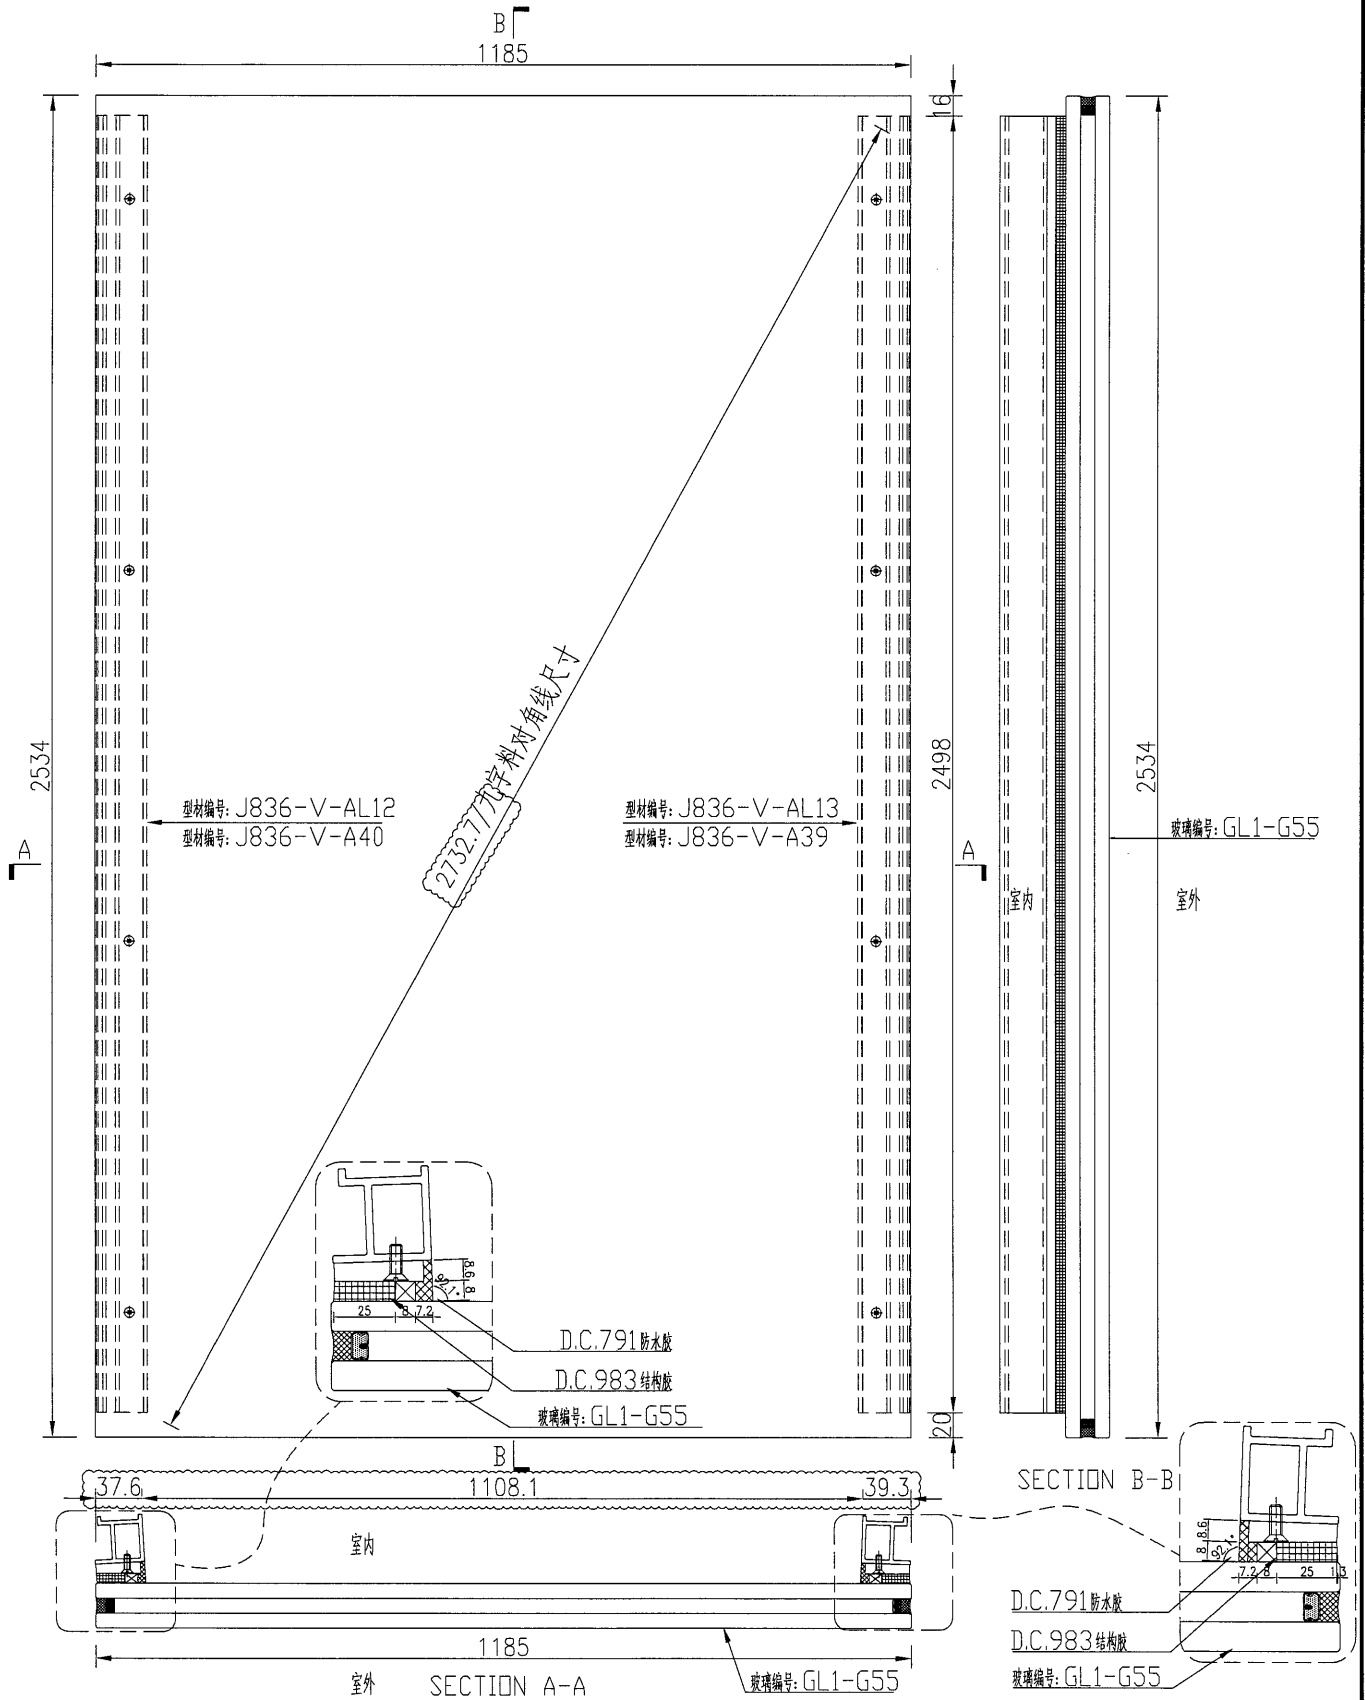


名稱	玻璃副框組框圖	制圖	吳禕瑜	2018.9.29	修改		
材料	-	復核			日期		
顏色	TUC51602XL(RY)-3(深灰)	批准			圖號	J836-FK73	



美特鋁質 有限公司
MIDI Aluminium Fabricator Ltd.

数量	备注
1	

工程號 J-836 地盤 日出康城

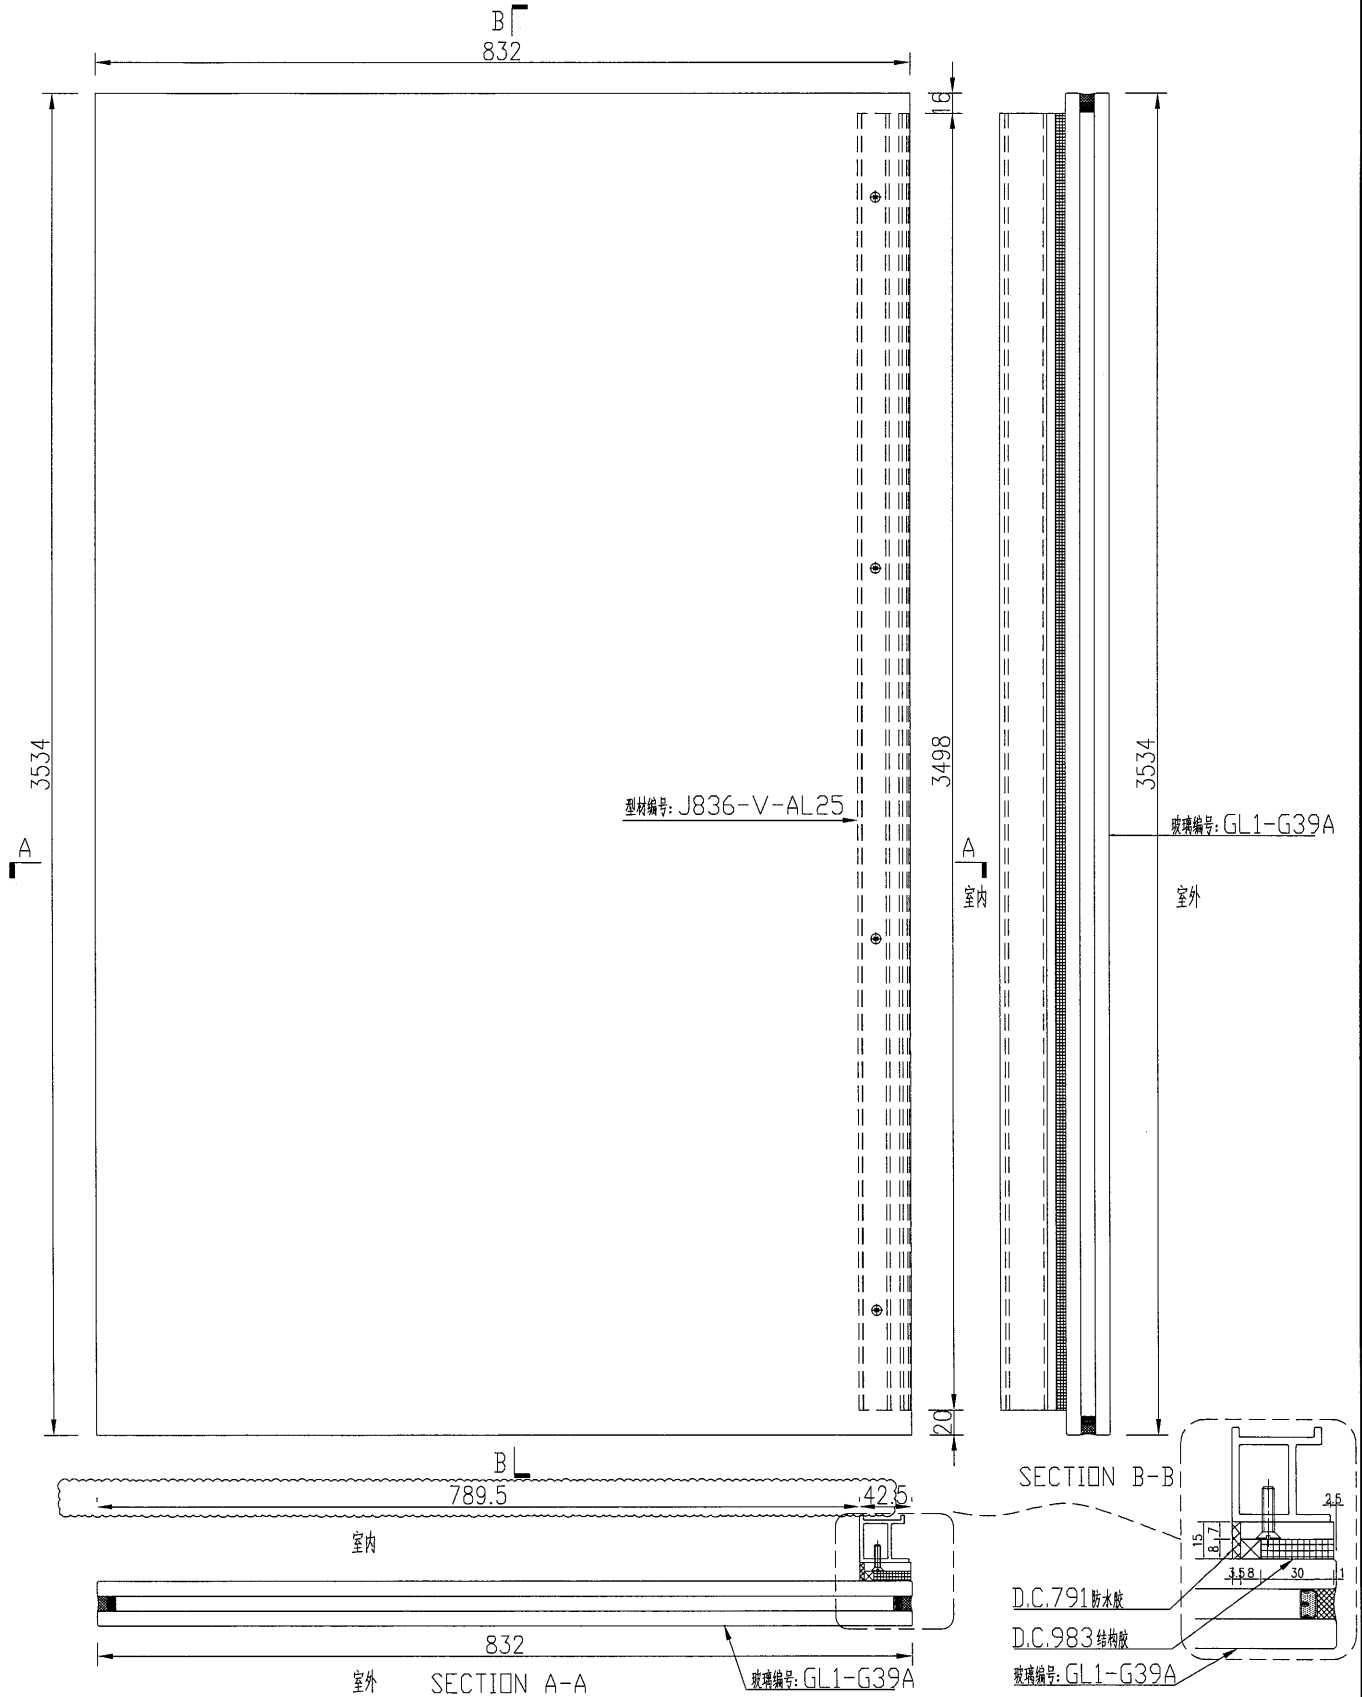


名稱	玻璃副框組框圖	制圖	吳禕瑜	2018.9.29	修改		
材料	-	復核			日期		
顏色	TUC51602XL(RY)-3(深灰)	批准			圖號	J836-FK74	



数量	备注
2	

工程號	J-836	地盤	日出康城
-----	-------	----	------

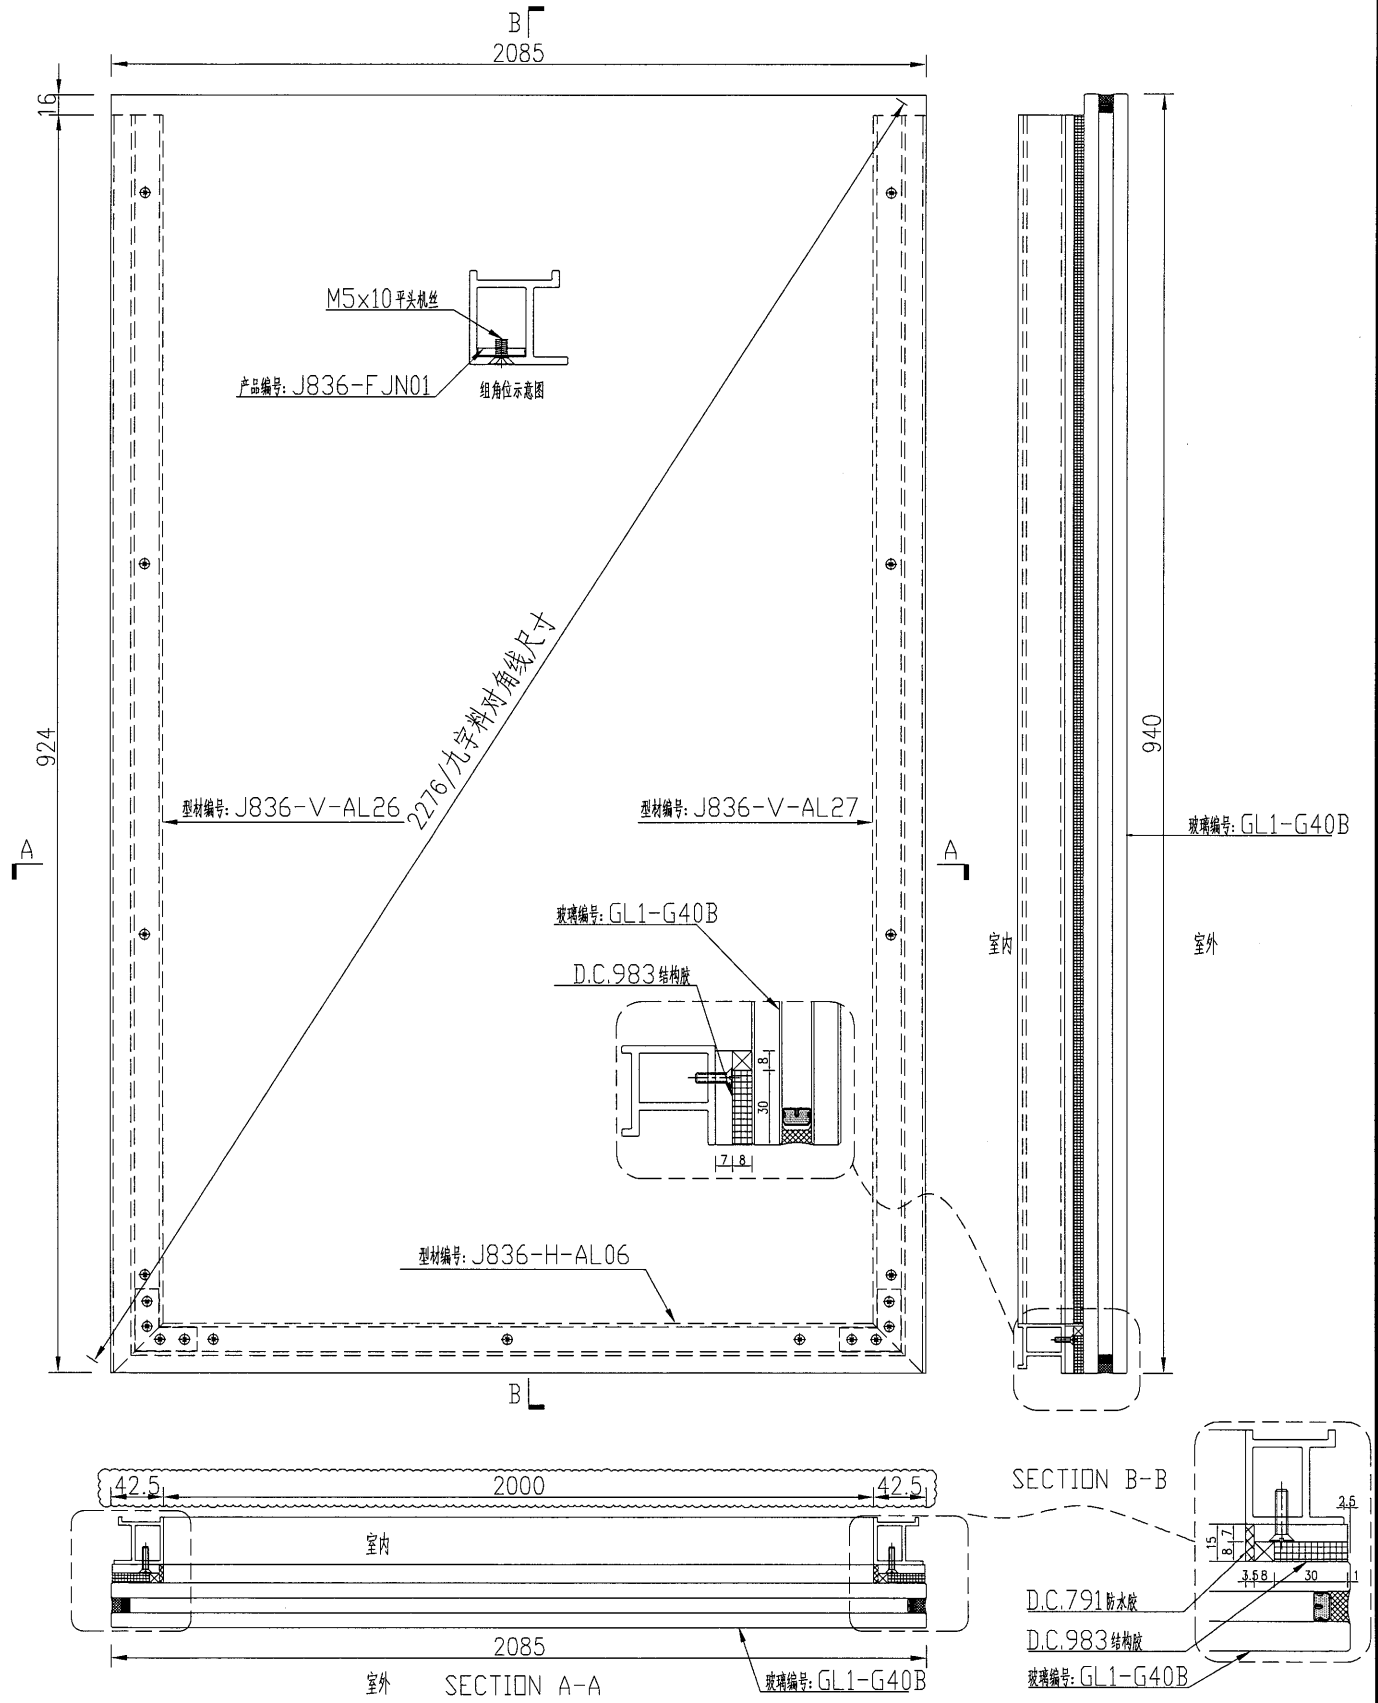


名稱	玻璃副框組框圖	制圖	吳禕瑜	2018.9.29	修改		
材料	-	復核			日期		
顏色	TUC51602XL(RY)-3(深灰)	批准			圖號	J836-FK75	

美特鋁質 有限公司
MIDI Aluminium Fabricator Ltd.

数量	备注
1	

工程號 J-836 地盤 日出康城

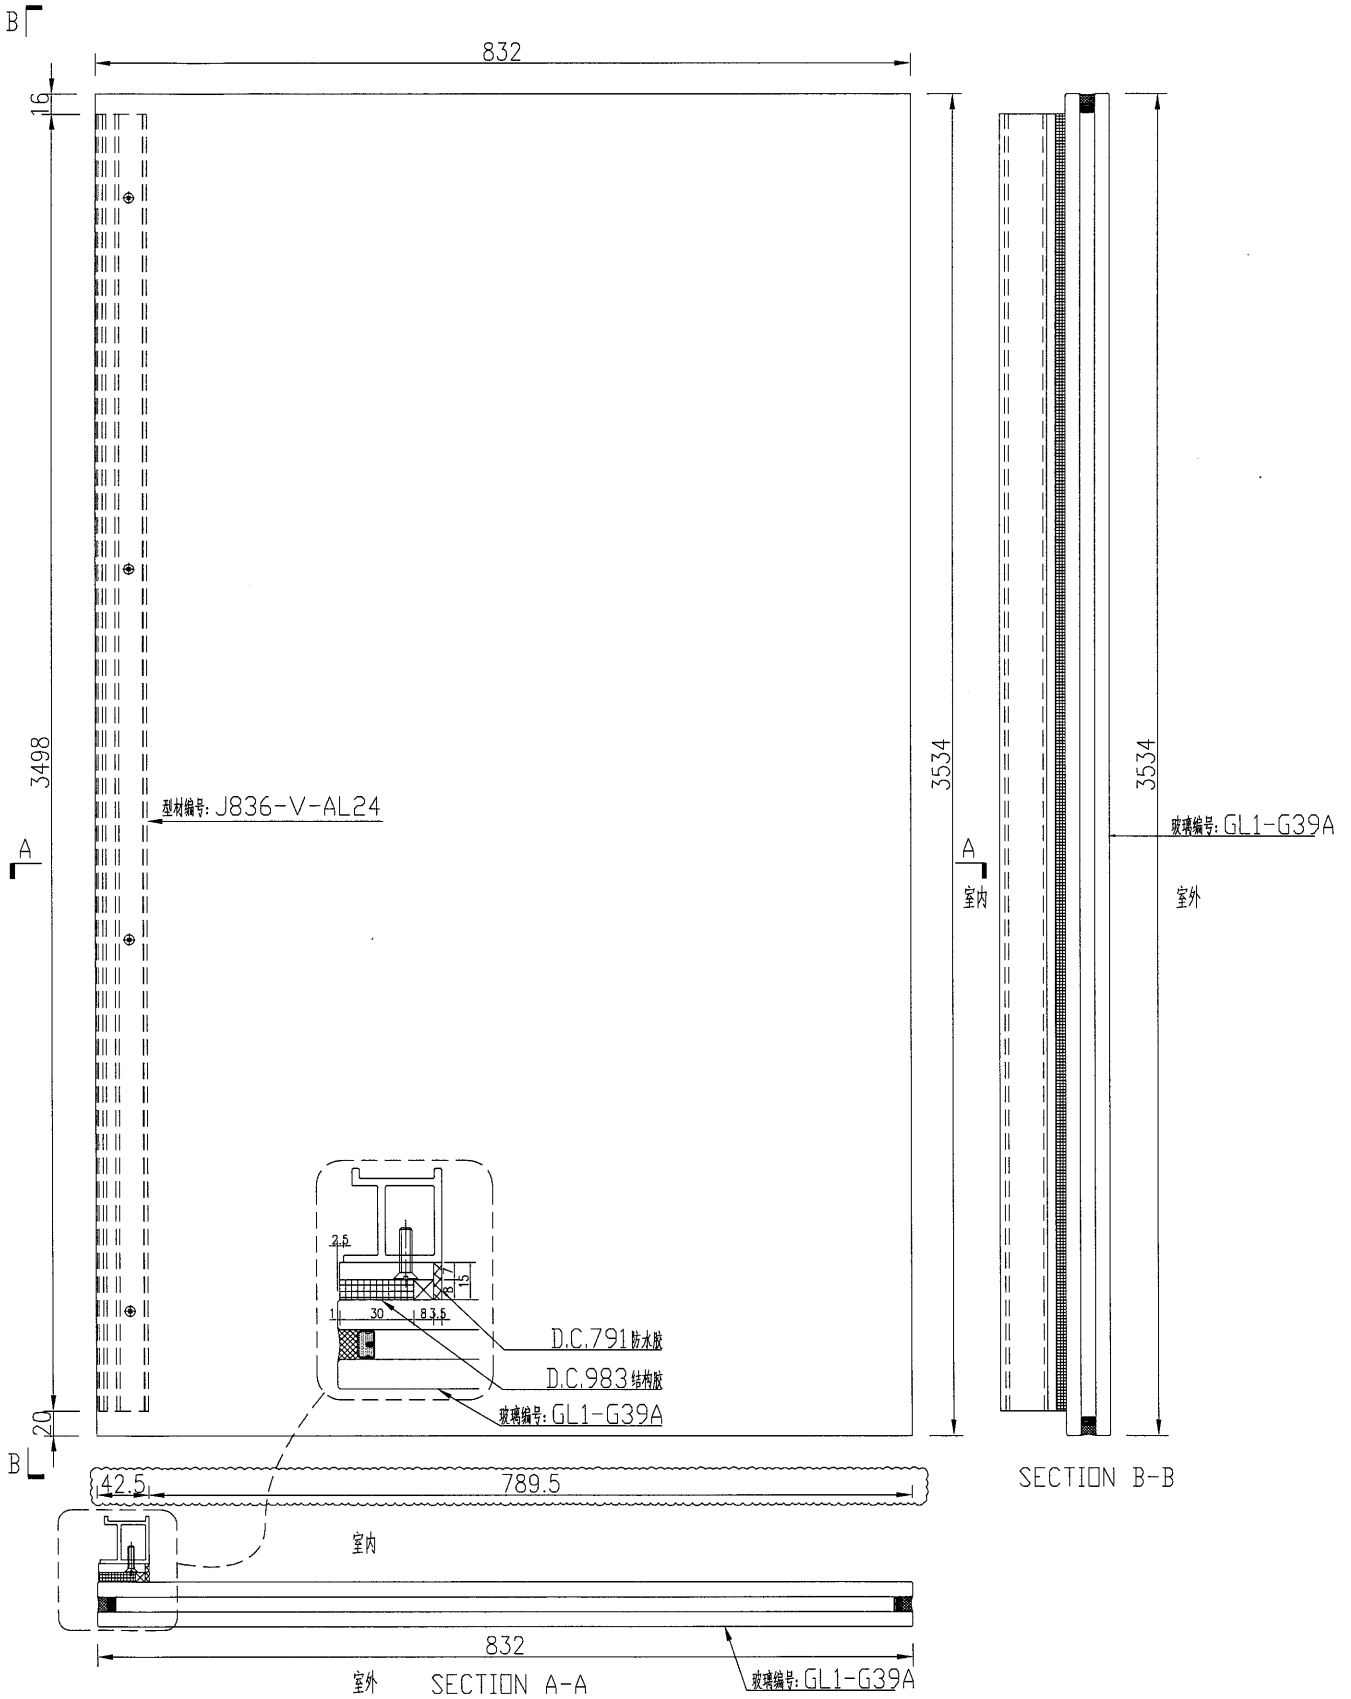


名稱	玻璃副框組框圖	制圖	吳禕瑜	2018.9.29	修改		
材料	-	復核			日期		
顏色	TUC51602XL(RY)-3(深灰)	批准			圖號	J836-FK76	

美特鋁質 有限公司
MIDI Aluminium Fabricator Ltd.

数量	备注
1	

工程號 J-836 地盤 日出康城

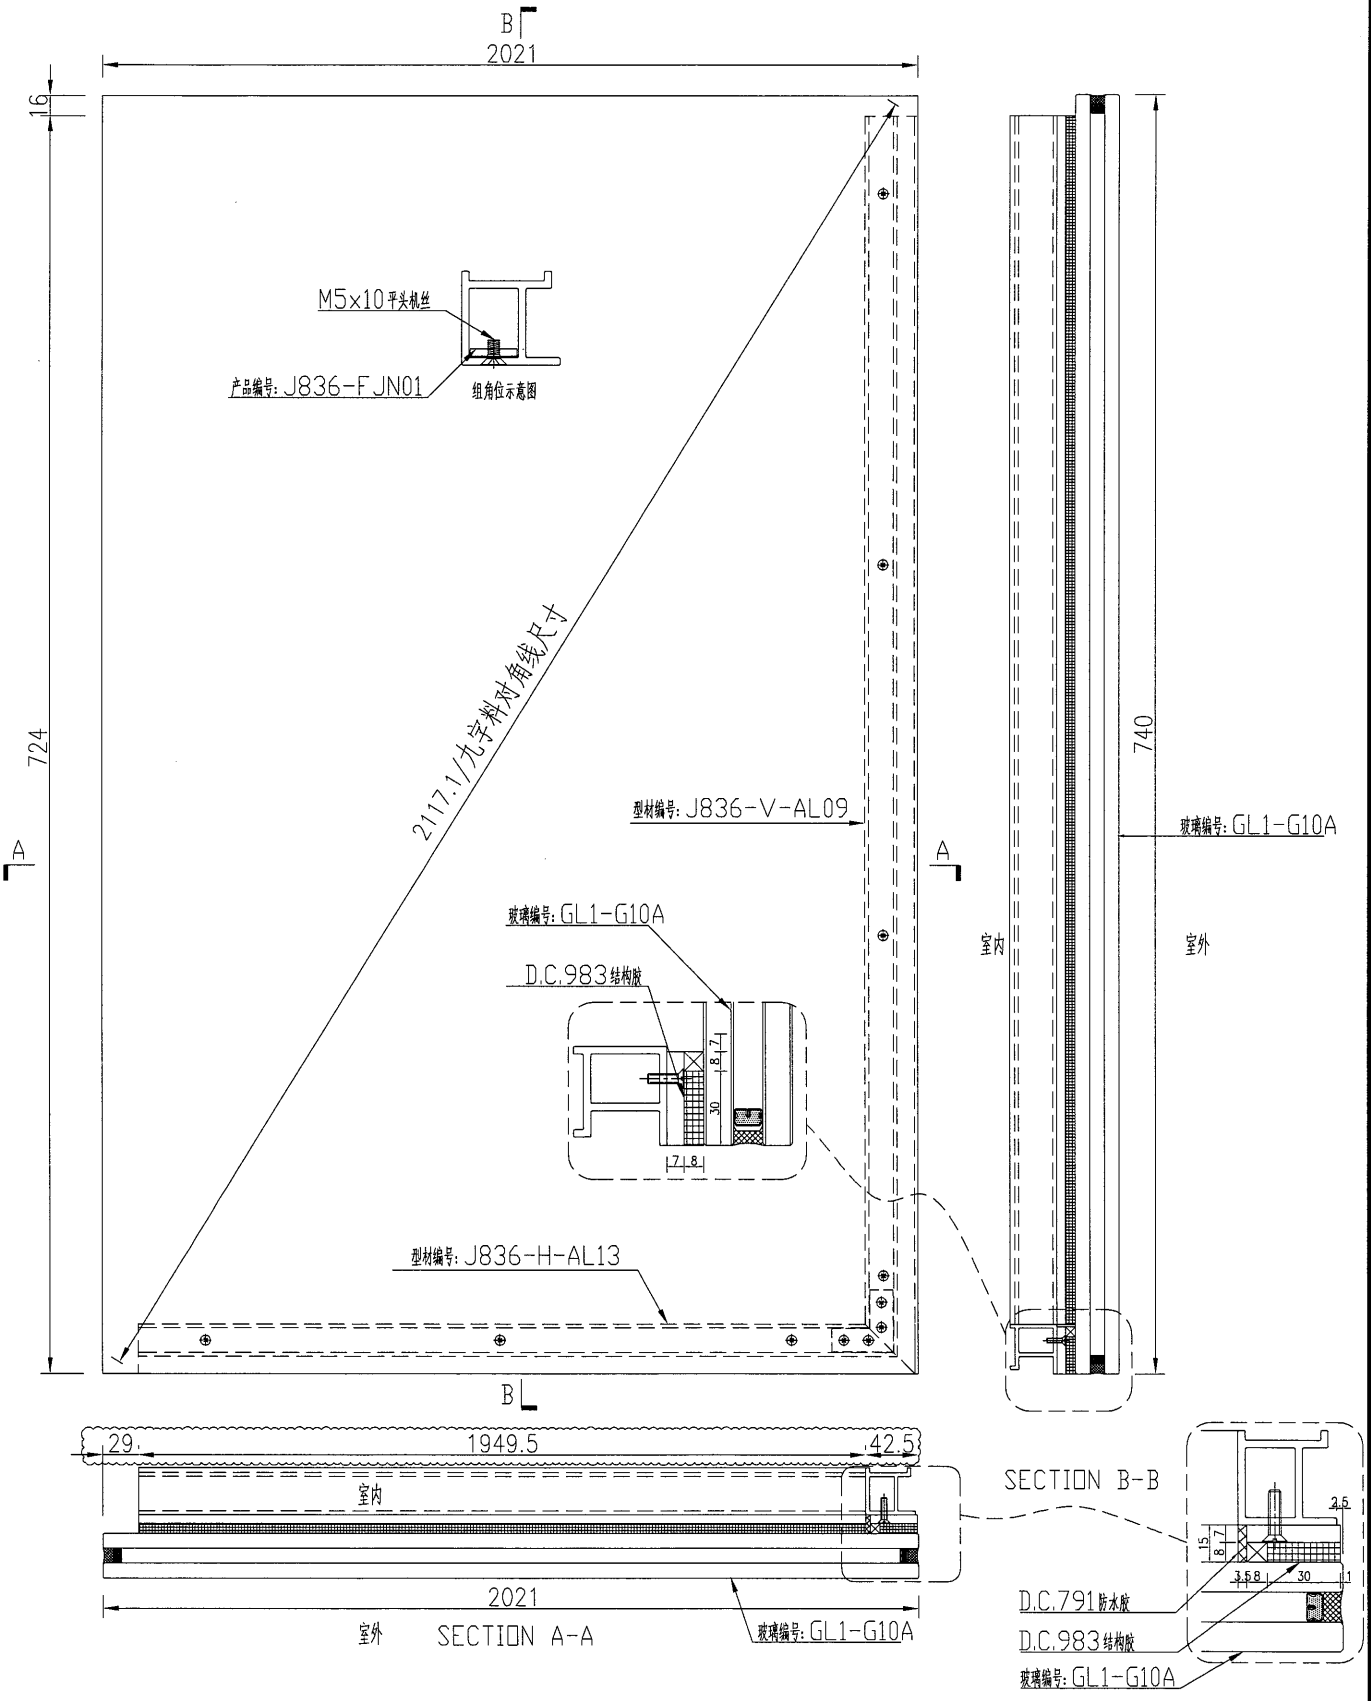


名稱	玻璃副框組框圖	制圖	吳禕瑜	2018.9.29	修改		
材料	-	復核			日期		
顏色	TUC51602XL(RY)-3(深灰)	批准			圖號	J836-FK77	

美特鋁質 有限公司
MIDI Aluminium Fabricator Ltd.

数量	备注
1	

工程號 J-836 地盤 日出康城

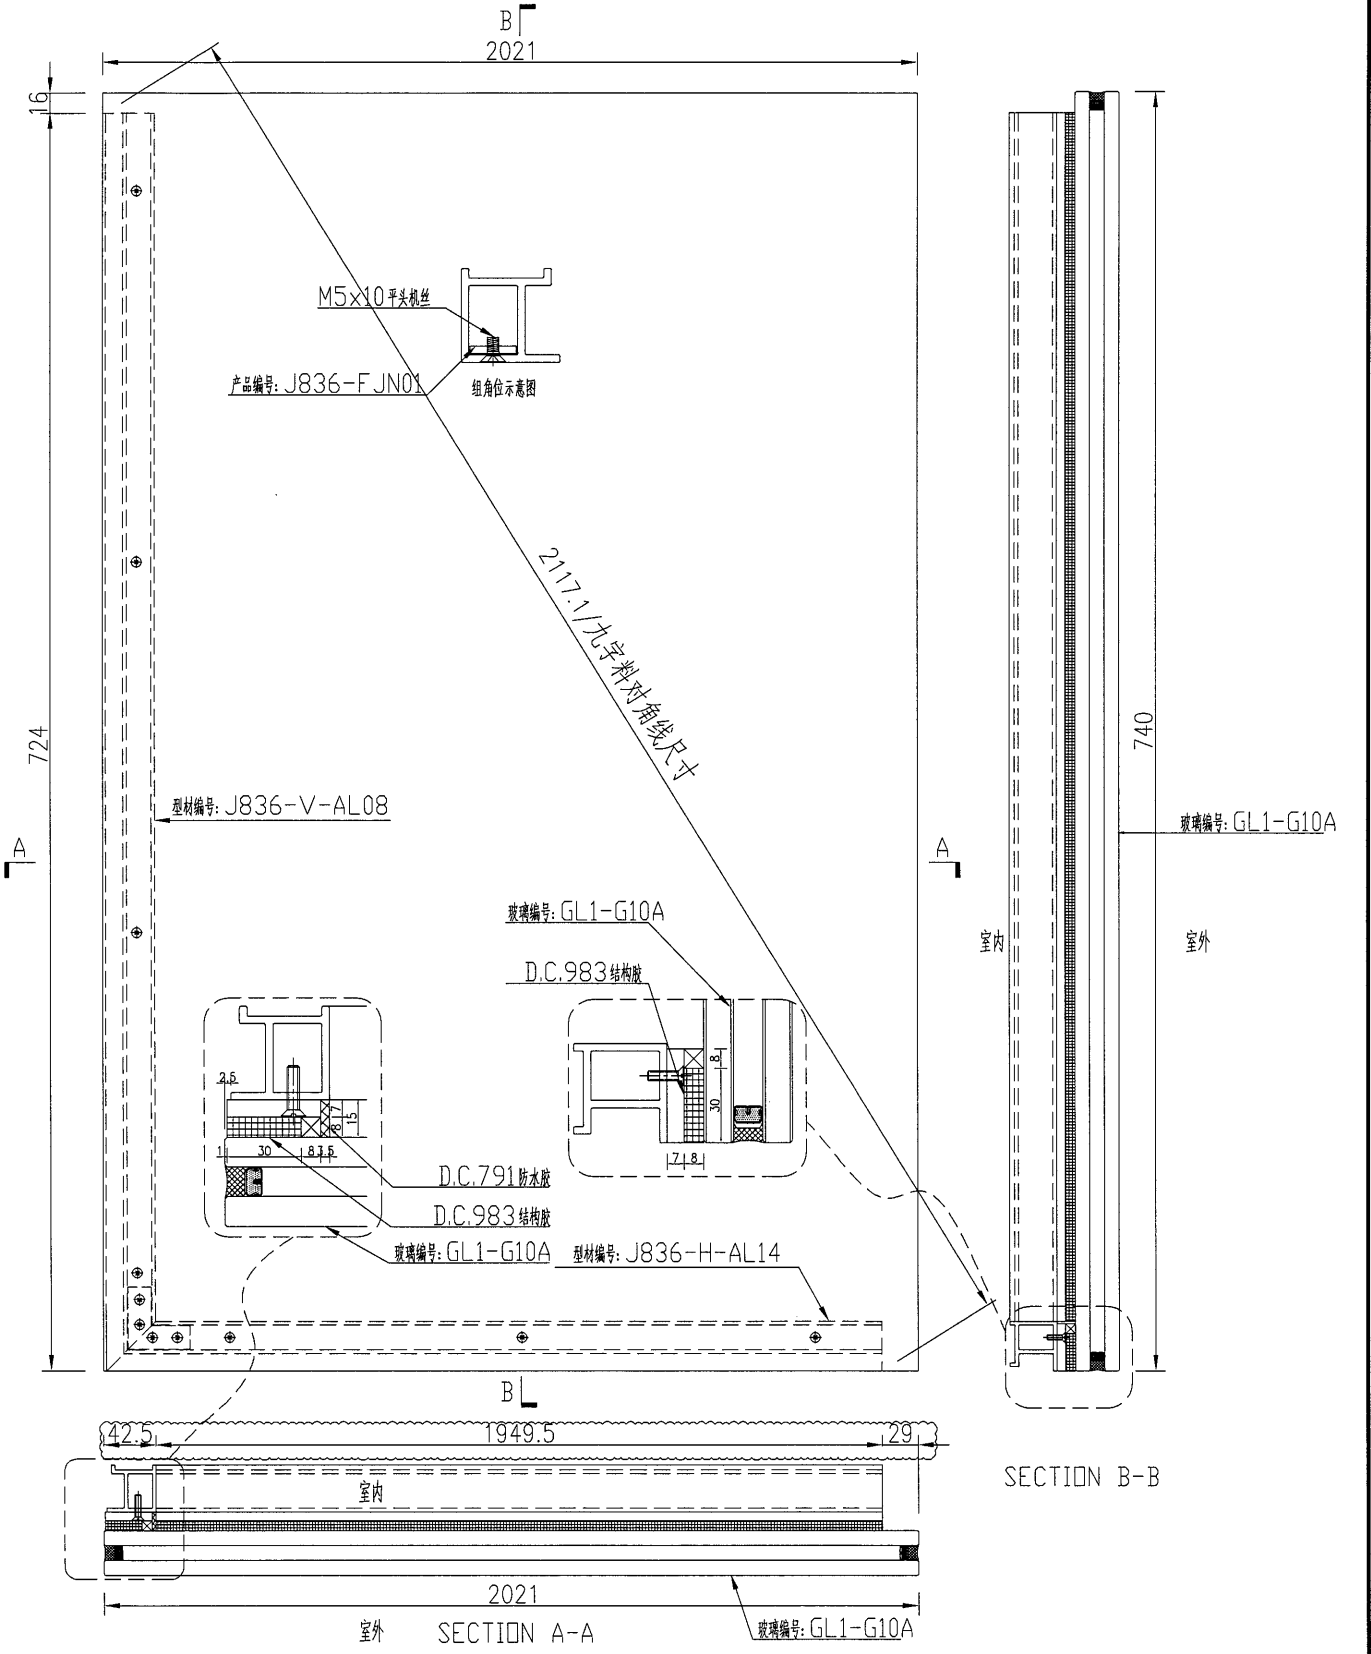


名稱	玻璃副框組框圖	制圖	吳禕瑜	2018.9.29	修改		
材料	-	復核			日期		
顏色	TUC51602XL(RY)-3(深灰)	批准			圖號	J836-FK78	



美特鋁質 有限公司
MIDI Aluminium Fabricator Ltd.

数量	备注
1	

工程號	J-836	地盤	日出康城
-----	-------	----	------

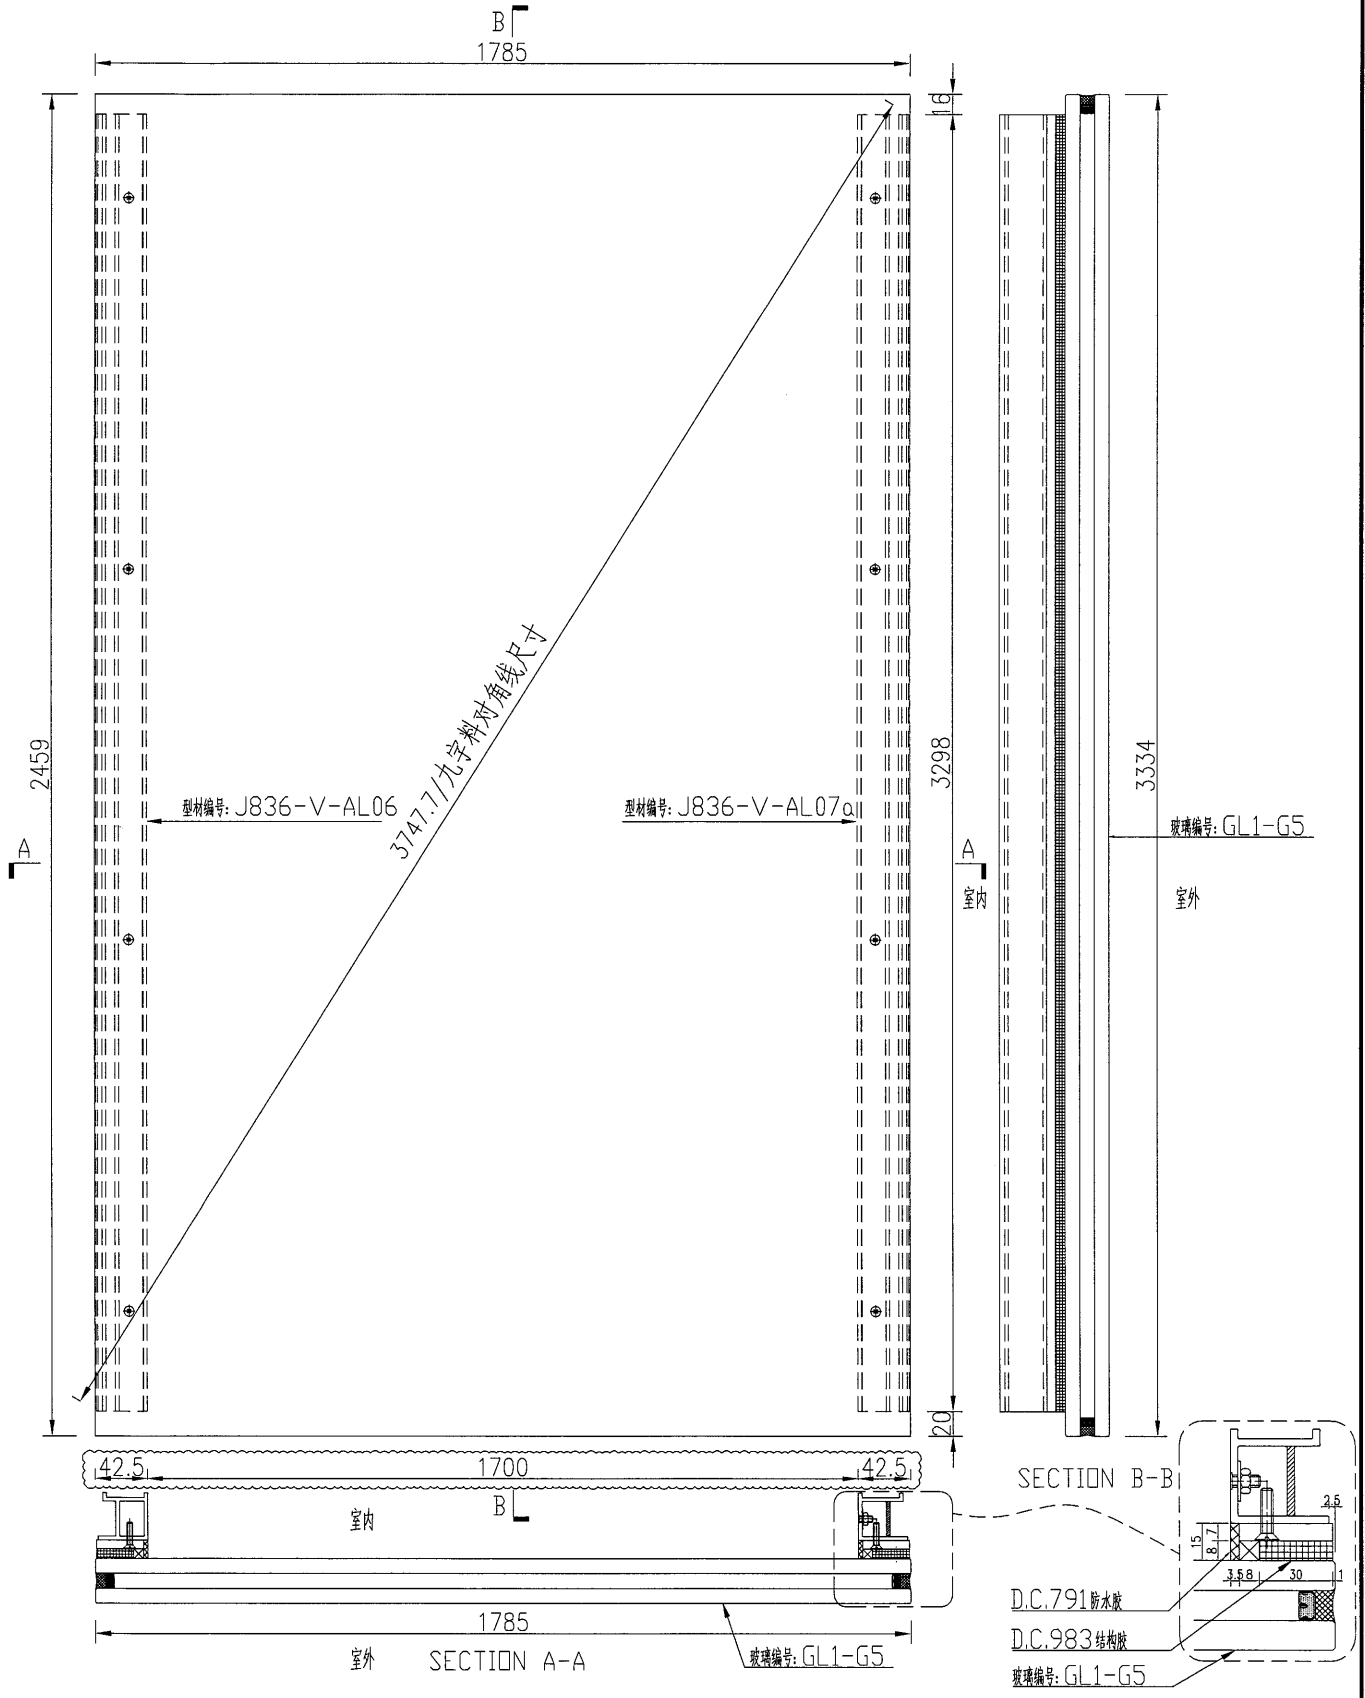


名稱	玻璃副框組框圖	制圖	吳禕瑜	2018.9.29	修改		
材料	-	復核			日期		
顏色	TUC51602XL(RY)-3(深灰)	批准			圖號	J836-FK07A	



美特鋁質 有限公司
MIDI Aluminium Fabricator Ltd.

数量	备注
1	

工程號	J-836	地盤	日出康城
-----	-------	----	------

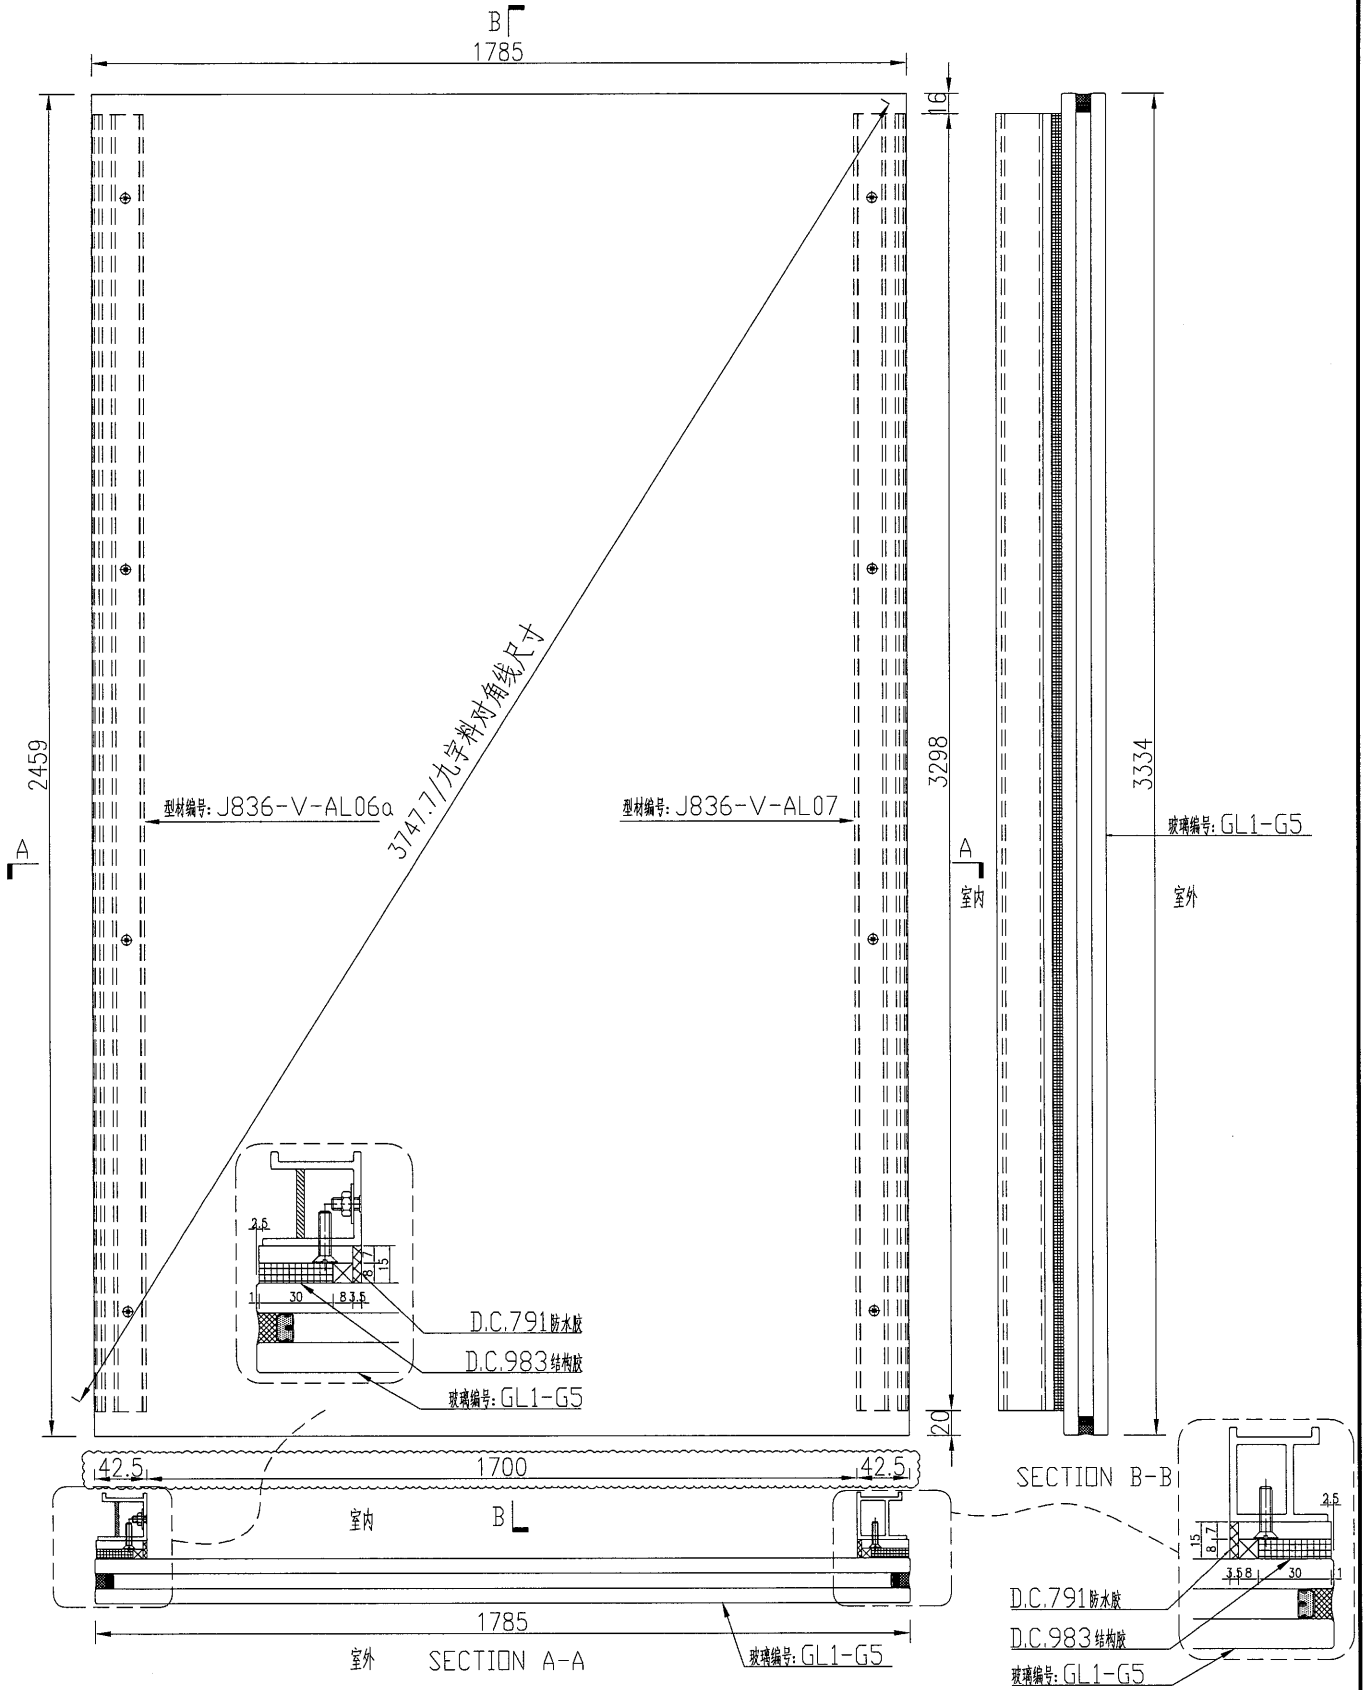


名稱	玻璃副框組框圖	制圖	吳禕瑜	2018.9.29	修改		
材料	-	復核			日期		
顏色	TUC51602XL(RY)-3(深灰)	批准			圖號	J836-FK07B	



美特鋁質 有限公司
MIDI Aluminium Fabricator Ltd.

数量	备注
1	

工程號	J-836	地盤	日出康城
-----	-------	----	------

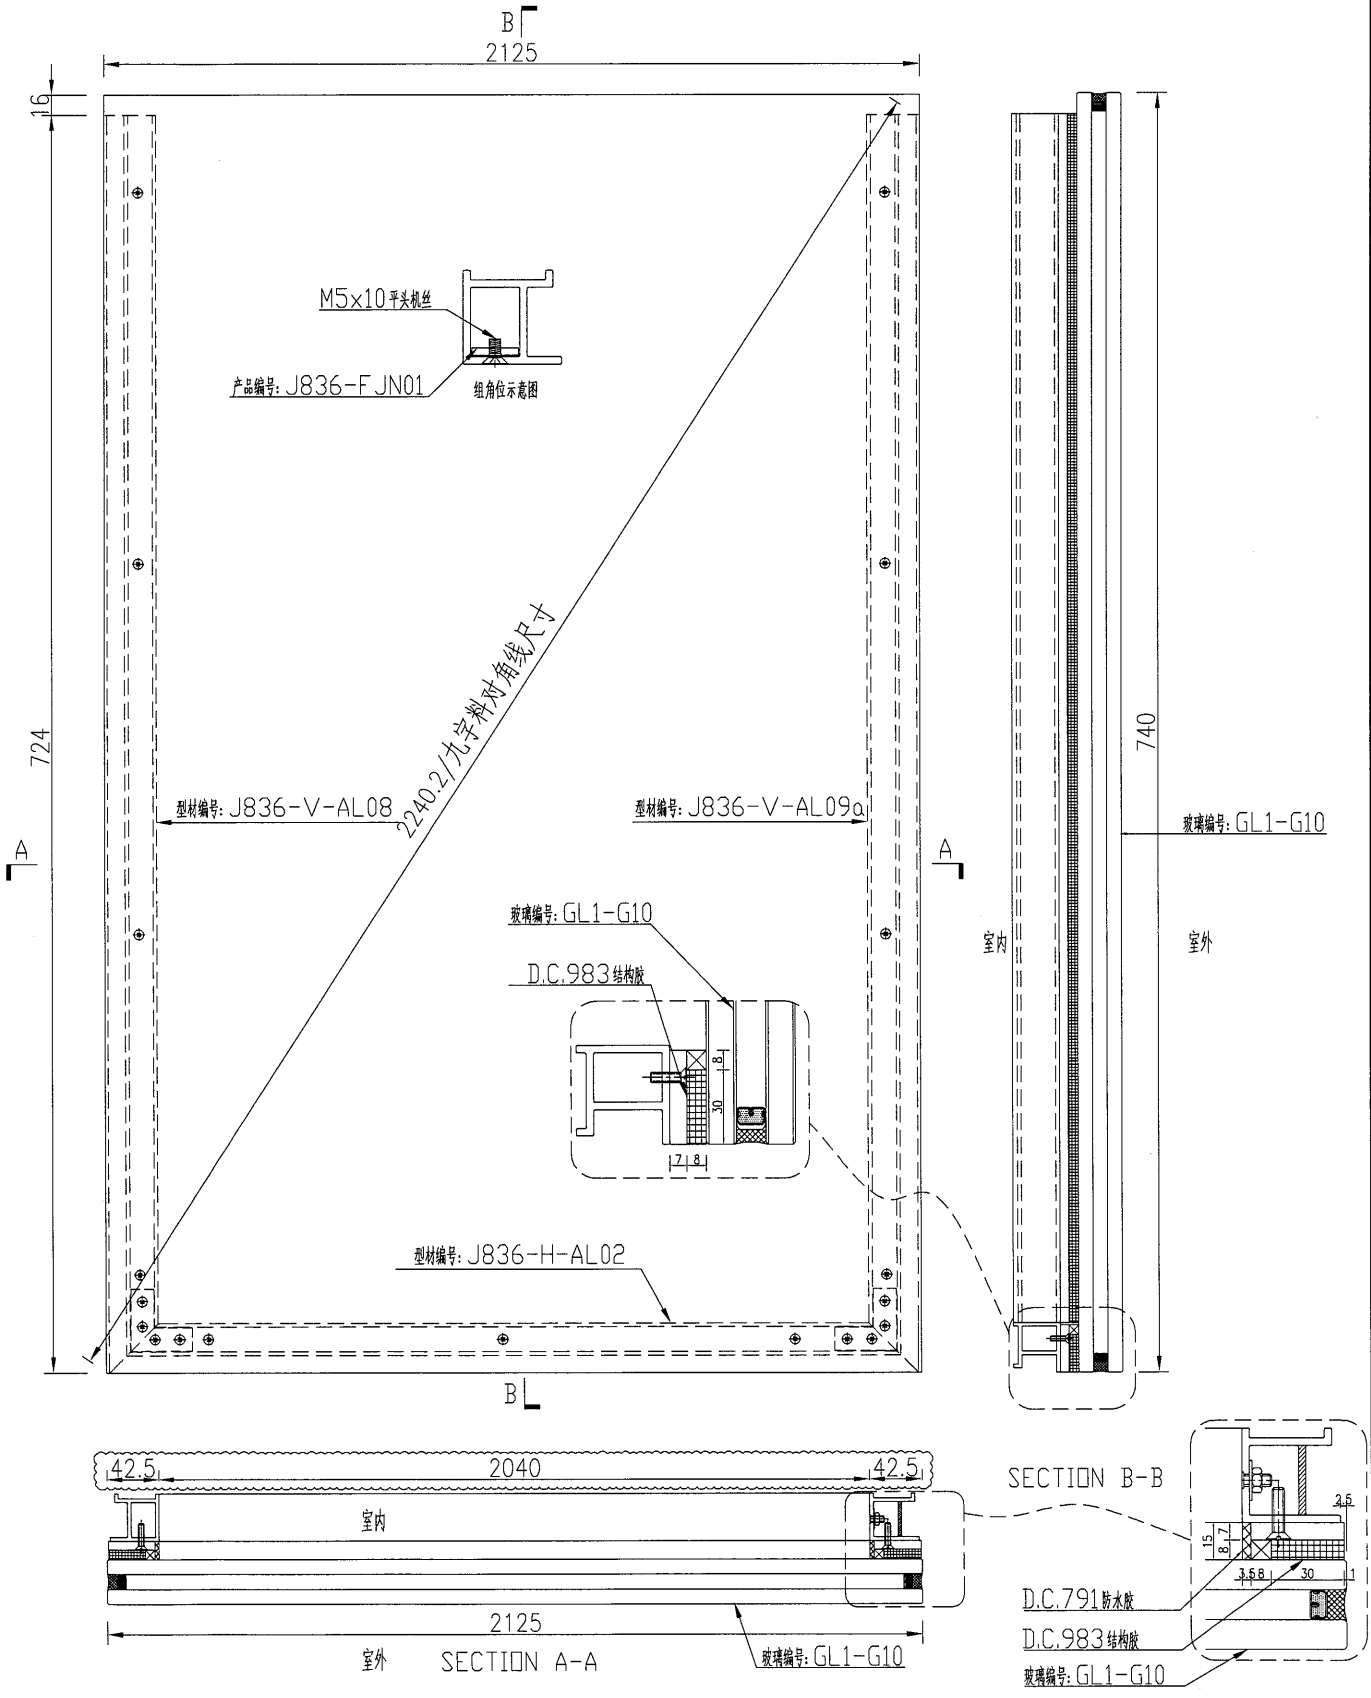

名稱	玻璃副框組框圖	制圖	吳禕瑜	2018.9.29	修改		
材料	-	復核			日期		
顏色	TUC51602XL(RY)-3(深灰)	批准			圖號	J836-FK14A	