



以此為準

工程指示 / 要求簡箋 (E.I.)

工程指示編號：EI / 1284 / 19 修改版次：

工程編號：J-836

工程名稱：日出康城 7 期 平台

工程項目：Window Wall (WW3) 企柱背收口

收件人：生統

發件人：大明

日期：02/12/2019

要求提供 /  確認 事項：

- |                                    |                                     |                               |
|------------------------------------|-------------------------------------|-------------------------------|
| <input type="checkbox"/> 初步鋁料 B.M. | <input type="checkbox"/> 加工拆圖，然後生產  | <input type="checkbox"/> 尺寸表  |
| <input type="checkbox"/> 正式鋁料 B.M. | <input type="checkbox"/> 技術上資料 / 指示 | <input type="checkbox"/> 報價   |
| <input type="checkbox"/> 配件 B.M.   | <input type="checkbox"/> 樣辦或貨品說明書   | <input type="checkbox"/> 分判合約 |
| <input type="checkbox"/> 其他：_____  |                                     |                               |

內容：

煩請按圖紙生產鋁摺件後送地盤安裝

請在 13/12/2019 前完成上列要求。

附有關圖紙 / 文件：BM 表 0 頁, 圖紙 2 頁

(請覆尺吋) 地盤

以上項目為：

- 原合約工程包                       原合約工程加 / 減賬                       新工程報價

原因：-

分發東莞各部門：

- ( ) 生產技術總監  連附件    ( ) 技術部     連附件    ( ) 生產部     連附件    ( ) 機械設計部  連附件  
 ( ) 採購部     連附件    ( ) 生產統籌部  連附件  
 ( ) 質檢部     連附件    ( ) 會計部     連附件    ( ) 報關組     連附件    ( ) 其他 \_\_\_\_\_  連附件

分發香港各部門：

- ( ) 行政部  連附件    ( ) 會計部  連附件    ( ) 統籌部  連附件    ( ) 工程部地盤科文  連附件  
 ( ) 採購部  連附件    ( ) QS 部  連附件    ( ) 維修部  連附件    ( ) 其他 \_\_\_\_\_  連附件

積存/二室

傳遞編號：



HK 2462

FTP

發件人簽署：

項目經理簽署：



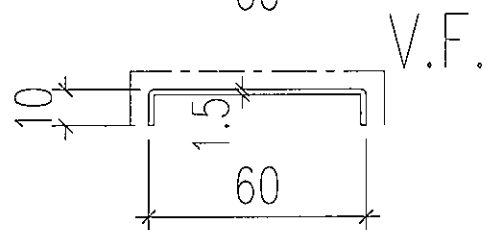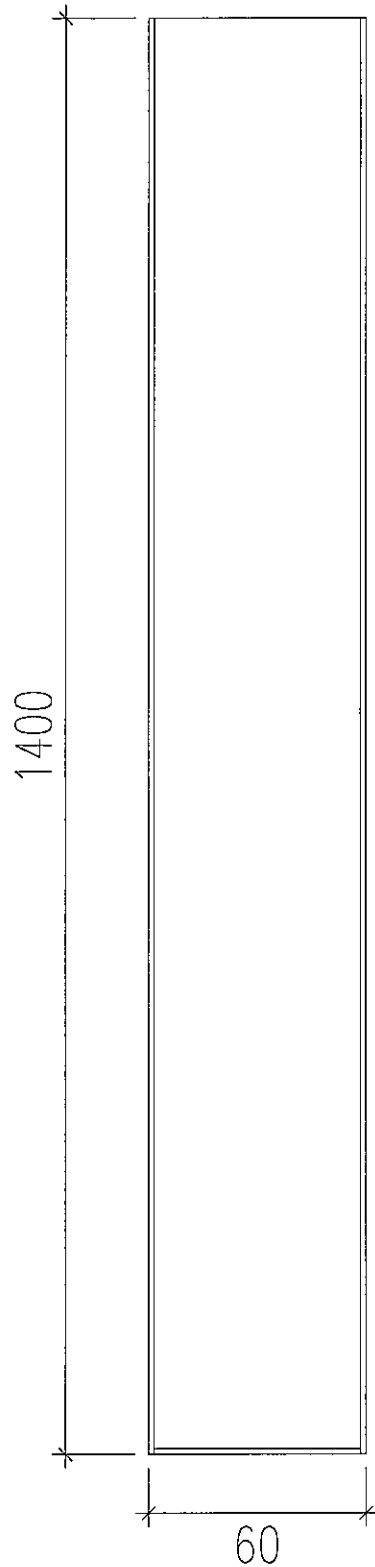

J836-WW3-002


WW3 企柱背收口罩

1.5mm 厚鋁摺件

顏色 : UCT28767XL-3 (深灰)

數量 = 47件

1.5mm 厚鋁片  
用DC791 膠古定

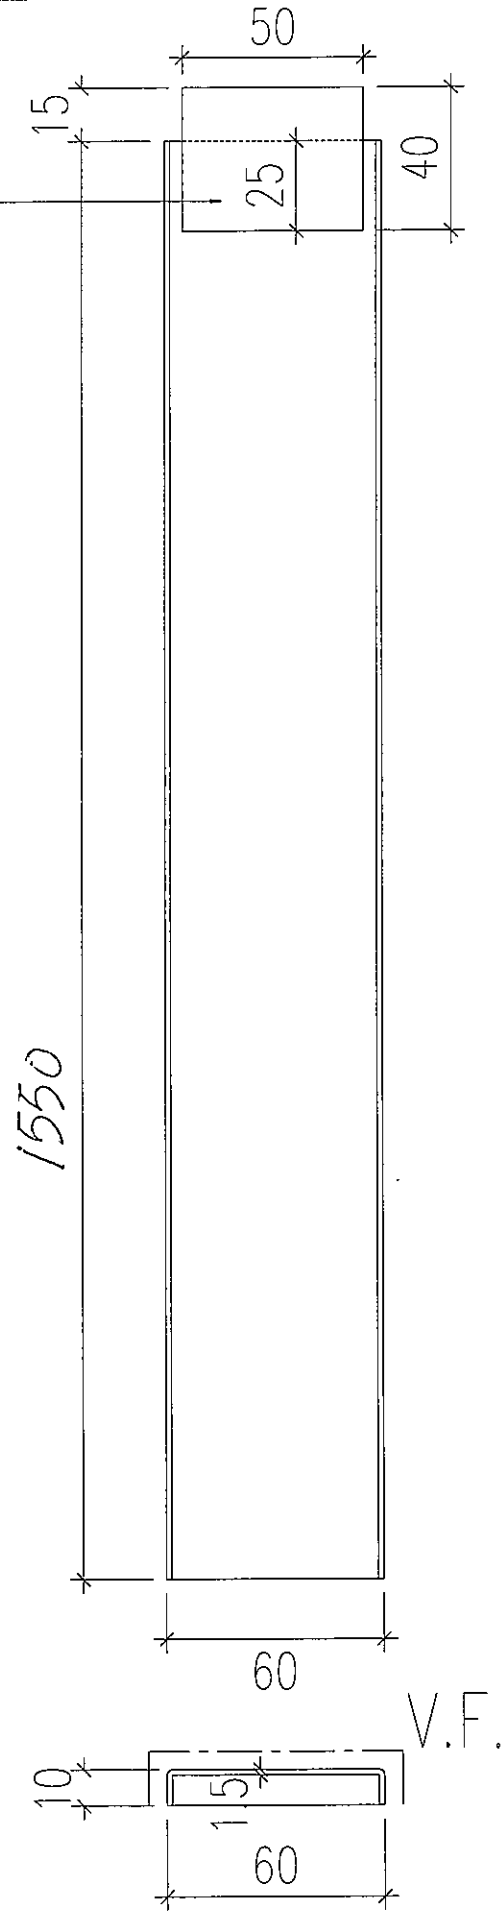



J836-WW3-001 -A

WW3 企柱背收口釘

1.5mm 厚鋁摺件

顏色: UCT28767XL-3 (深灰)

數量 = 3 件

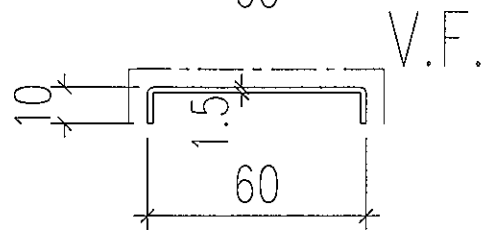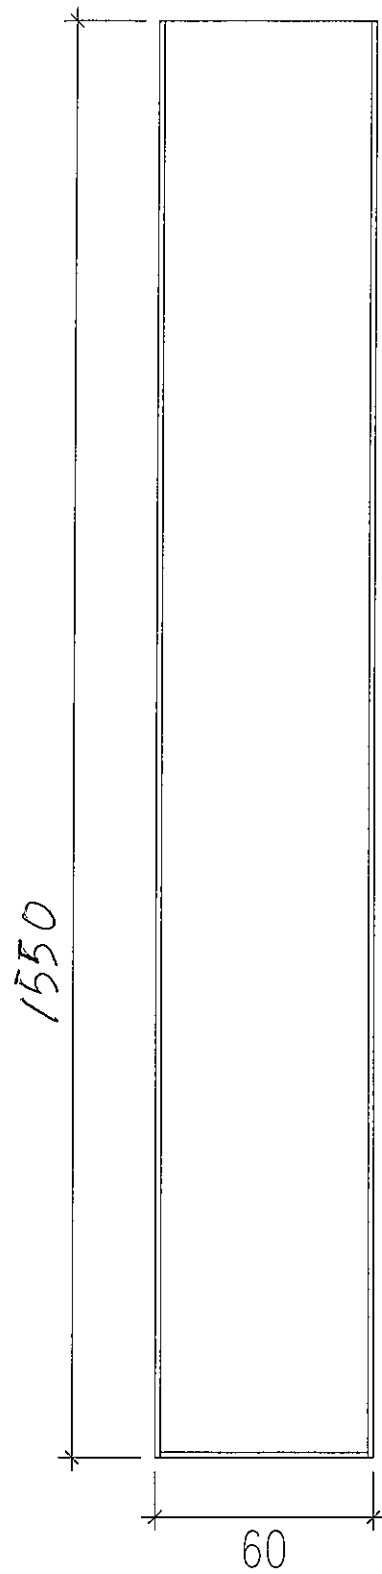


J836-WW3-002 - B

WW3 企柱背收口釘

1.5mm 厚鋁摺件

顏色 : UCT28767XL-3 (深灰)

數量 = 3 件

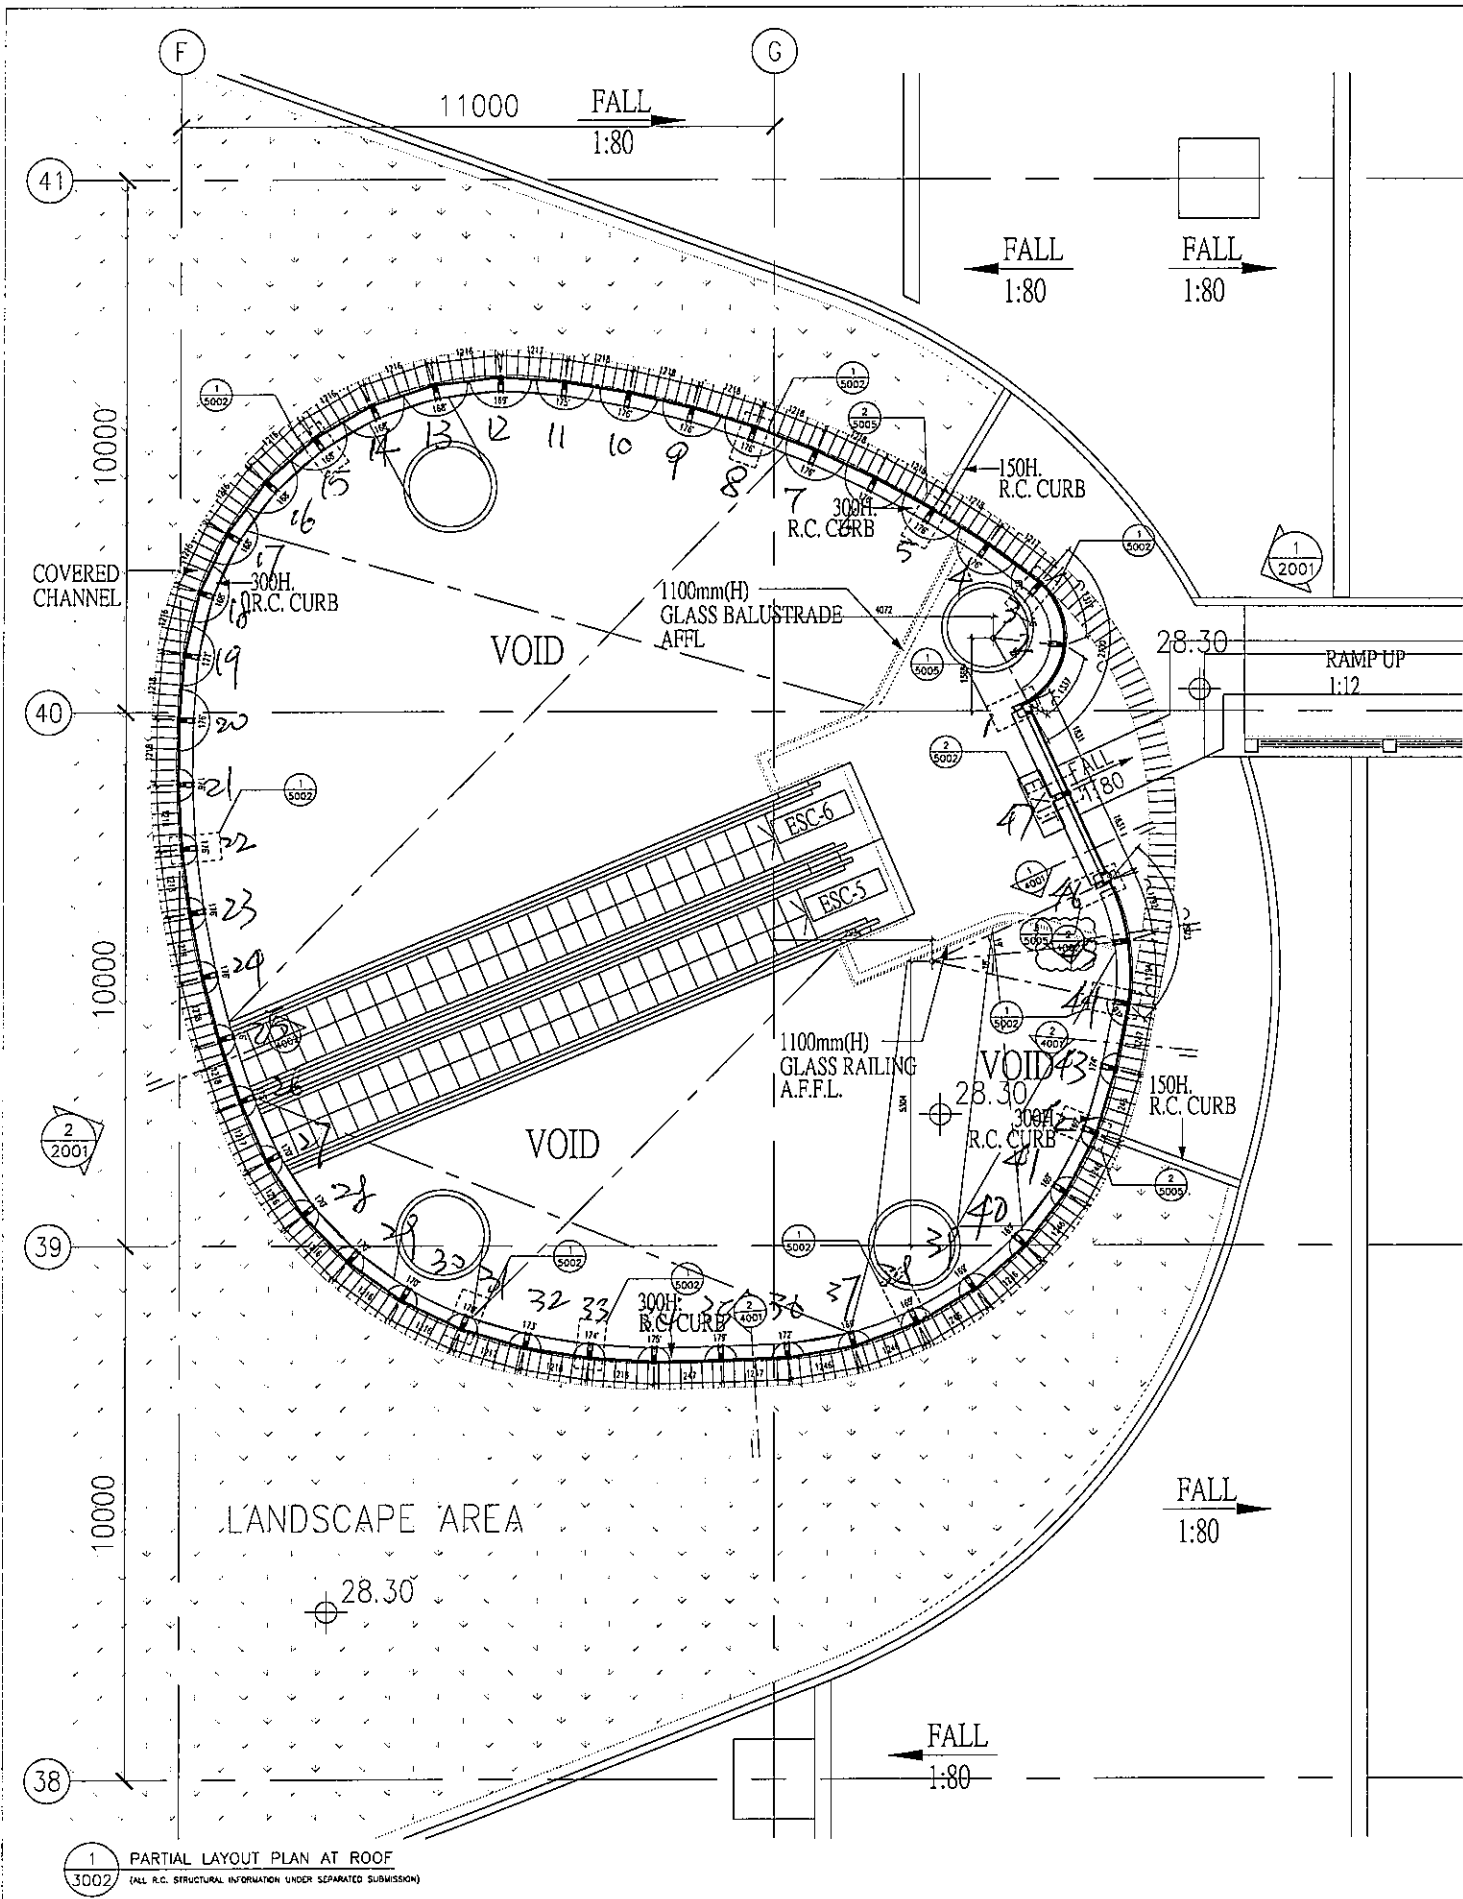

1 PARTIAL LAYOUT PLAN AT ROOF  
 (ALL R.C. STRUCTURAL INFORMATION UNDER SEPARATED SUBMISSION)