



工程指示 / 要求簡箋(E.I.)

工程指示編號：EI / 1561 / 20 修改版次：

工程編號：J-836

工程名稱：日出康城 7 期 平台

工程項目：Window Wall(WW4) 上台玻璃

收件人：Maggie

發件人：大明

日期：04/03/2020

要求提供 / 確認 事項：

- | | | |
|------------------------------------|-------------------------------------|-------------------------------|
| <input type="checkbox"/> 初步鋁料 B.M. | <input type="checkbox"/> 加工拆圖，然後生產 | <input type="checkbox"/> 尺寸表 |
| <input type="checkbox"/> 正式鋁料 B.M. | <input type="checkbox"/> 技術上資料 / 指示 | <input type="checkbox"/> 報價 |
| <input type="checkbox"/> 配件 B.M. | <input type="checkbox"/> 樣辦或貨品說明書 | <input type="checkbox"/> 分判合約 |
| <input type="checkbox"/> 其他：_____ | | |

內容：

煩請按圖生產玻璃後 送回廠加工。

請在 11/03/2020 前完成上列要求。

SI:C COBC/BHX/900/2019/2021-20274
30/09/2019

附有關圖紙 / 文件：BM 表 1 頁, 圖紙 1 頁

以上項目為:

- 原合約工程包 原合約工程加 / 減賬 新工程報價

原因：-

分發東莞各部門：

- () 生產技術總監 連附件 () 技術部 連附件 () 生產部 連附件 () 機械設計部 連附件
 () 採購部 連附件 () 生產統籌部 連附件
 () 質檢部 連附件 () 會計部 連附件 () 報關組 連附件 () 其他 _____ 連附件

分發香港各部門：

- () 行政部 連附件 () 會計部 連附件 () 統籌部 連附件 () 工程部地盤科文 連附件
 () 採購部 連附件 () QS 部 連附件 () 維修部 連附件 () 其他 _____ 連附件

傳遞編號：

發件人簽署：

項目經理簽署：



美特鋁質有限公司 MIDI Aluminium Fabricator Ltd.	工程號: J-836	計算:	黃漢卿	日期:	13/9/2018	送呈:	胡哥
廠用玻璃B.M.表	地盤名稱: 日出康城	核對:		日期:		副本:	
	項目類別: WW4(A-N)	批准:		日期:		A/C Code:	

BM編號:	修改版次:	總計玻璃面積 (平方米):	0.799	此BM依據
-------	-------	---------------	-------	-------

序號	修改內容	玻璃圖號	顏色與類型	厚度 (mm)	玻璃尺寸			數量 (塊)	總面積 (平方米)	備注
					寬度 (mm)	高度 (mm)				
17		J836-GL1-G16		36	1251.0	639.0	1	0.799		
59			12mm THK. TEMPERED GLASS+12mm AIR+12mm THK. TEMPERED GLASS I.G.U.							
60										
61										
62										
63										
68										
69a										
69										
70										
71										
72										
73										
							總計:	1	0.80	

- 加工注意事項:
- 1).本表中所採用之玻璃為信義玻璃廠出品之玻璃原片
 - 2).本表中所有玻璃對角線尺寸偏差要求不超過正負2mm。
 - 3).本表中所有玻璃要求相磨邊處理並倒棱角。
 - 4).本表中不同種類玻璃參照玻璃加工圖加工。
 - 5).本表中所有強化玻璃均需HEAT SOAK TEST。
 - 6).本表中所有強化玻璃之入爐方向均以寬度方向進入。
 - 7).本表中所有玻璃成品送交東莞莞美而特廠，每次交貨時須齊層、齊數、齊數量，每次來貨之具體數量由莞美而特廠生產統籌部提供。
 - 8).本表中所有玻璃成品均需注明室內外面及其玻璃編號，以便識別。



美特鋁質 有限公司
MIDI Aluminium Fabricator Ltd.




工程號

J-836

地盤

日出康城

詳細數據見圖紙 J836-GL1a

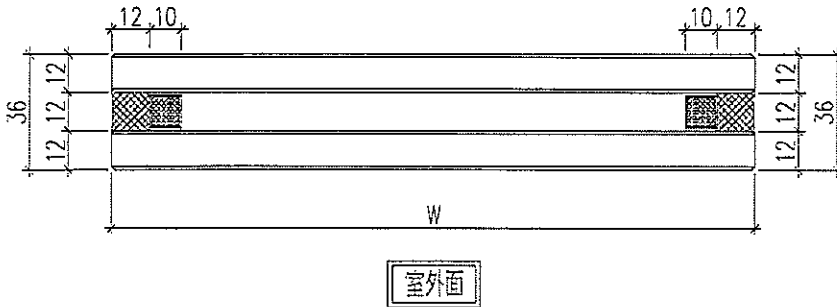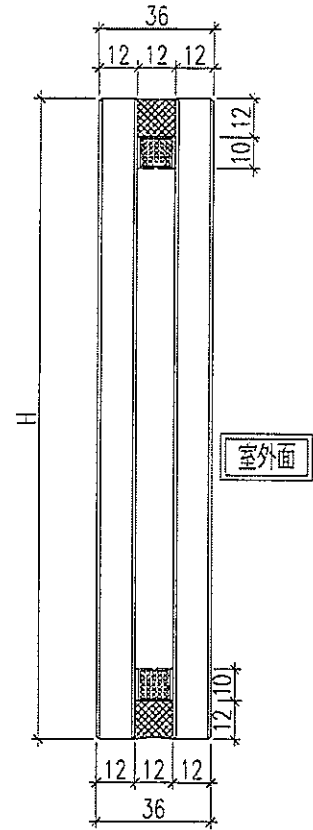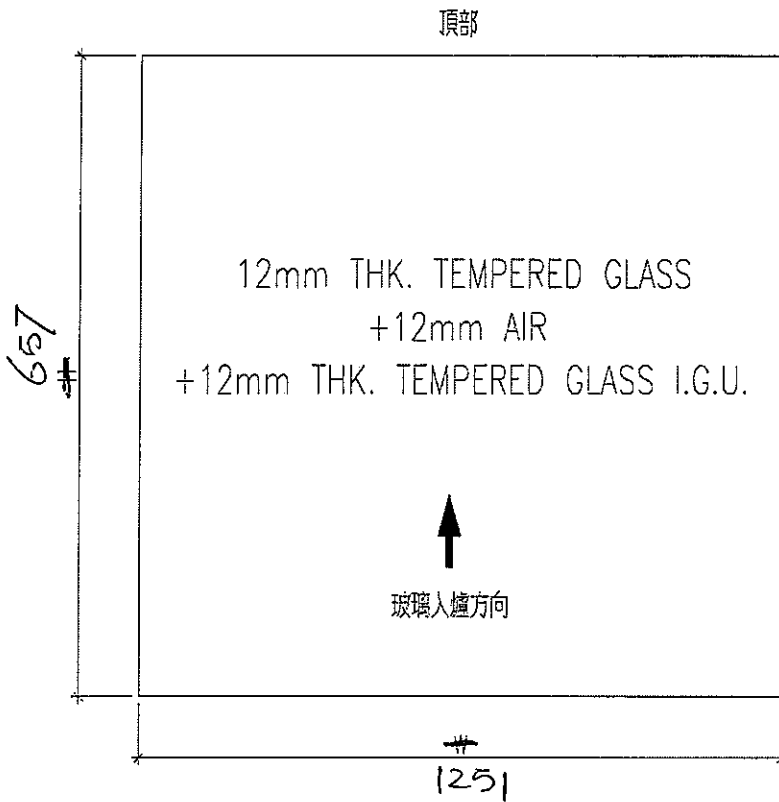

名稱	玻璃加工圖	制圖	黃漢卿	2018.9.13	修改		
材料		復核			日期		
顏色		批准			圖號	J836-GL1b	