



工程指示 / 要求簡箋(E.I.)

工程指示編號：EI / 1733 / 20 修改版次：

工程編號：J-836

工程名稱：日出康城 7 期 平台

工程項目：Window Wall 自動掩門收口鋁板 E1~E9

收件人：生統

發件人：大明

日期：23/04/2020

要求提供 / 確認 事項：

- | | | |
|------------------------------------|-------------------------------------|-------------------------------|
| <input type="checkbox"/> 初步鋁料 B.M. | <input type="checkbox"/> 加工拆圖，然後生產 | <input type="checkbox"/> 尺寸表 |
| <input type="checkbox"/> 正式鋁料 B.M. | <input type="checkbox"/> 技術上資料 / 指示 | <input type="checkbox"/> 報價 |
| <input type="checkbox"/> 配件 B.M. | <input type="checkbox"/> 樣辦或貨品說明書 | <input type="checkbox"/> 分判合約 |
| <input type="checkbox"/> 其他：_____ | | |

內容：

煩請按圖紙生產鋁摺件後 送地盤安裝。

請在 14/05/2020 前完成上列要求。

附有關圖紙 / 文件：BM 表 頁, 圖紙 4 頁

以上項目為：

- 原合約工程包 原合約工程加 / 減賬 新工程報價

原因：-

分發東莞各部門：

- () 生產技術總監 連附件 () 技術部 連附件 () 生產部 連附件 () 機械設計部 連附件
 () 採購部 連附件 (✓) 生產統籌部 連附件 單. 梅
 () 質檢部 連附件 () 會計部 連附件 () 報關組 連附件 () 其他 _____ 連附件



分發香港各部門：

- () 行政部 連附件 () 會計部 連附件 () 統籌部 連附件 () 工程部地盤科文 連附件 彭 積 奇
 () 採購部 連附件 () QS 部 連附件 () 維修部 連附件 () 其他 _____ 連附件


傳遞編號：HK 0673

發件人簽署：


項目經理簽署：

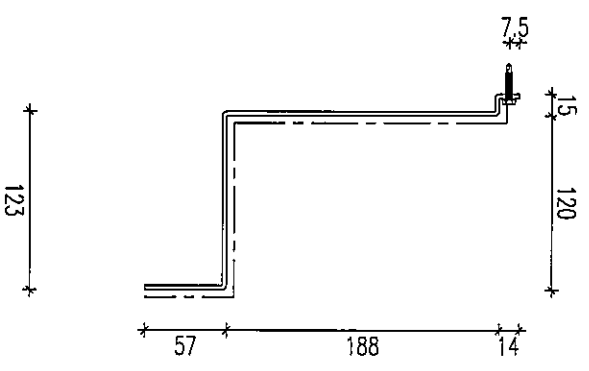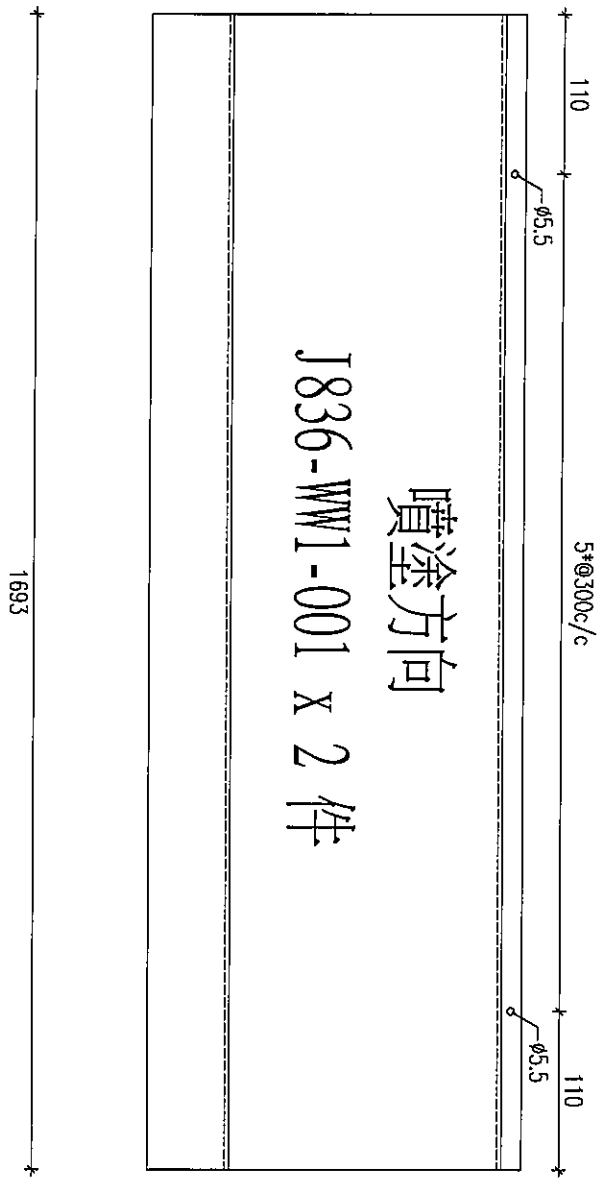

①

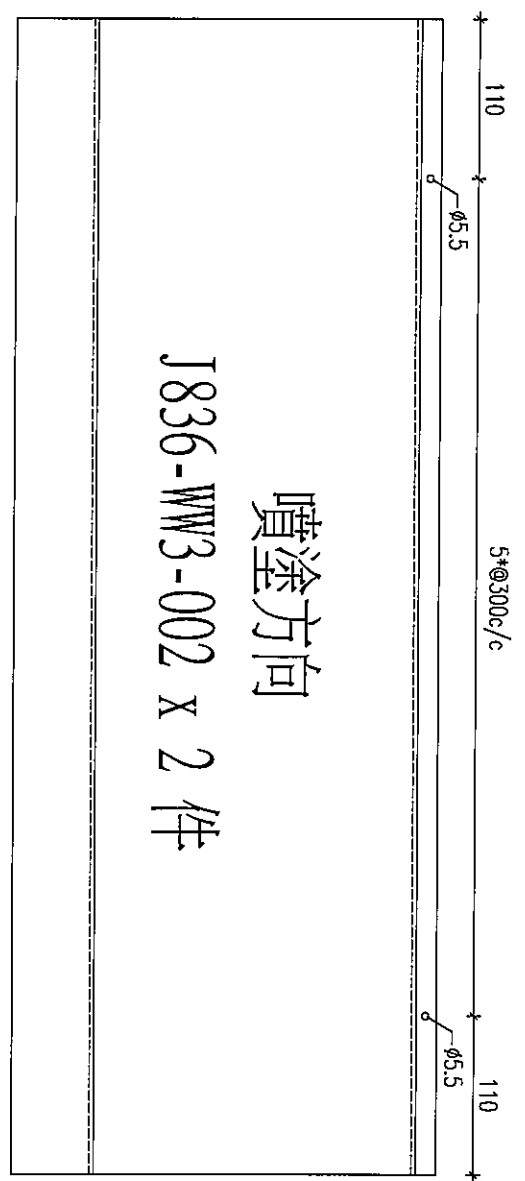

1720

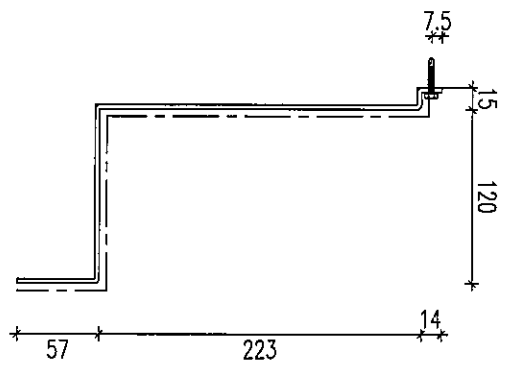

123

2

FALL
1:80

Fig


FALL
1:80

Top view
Plan view

14-4-2020


150H.
R.C. CURB

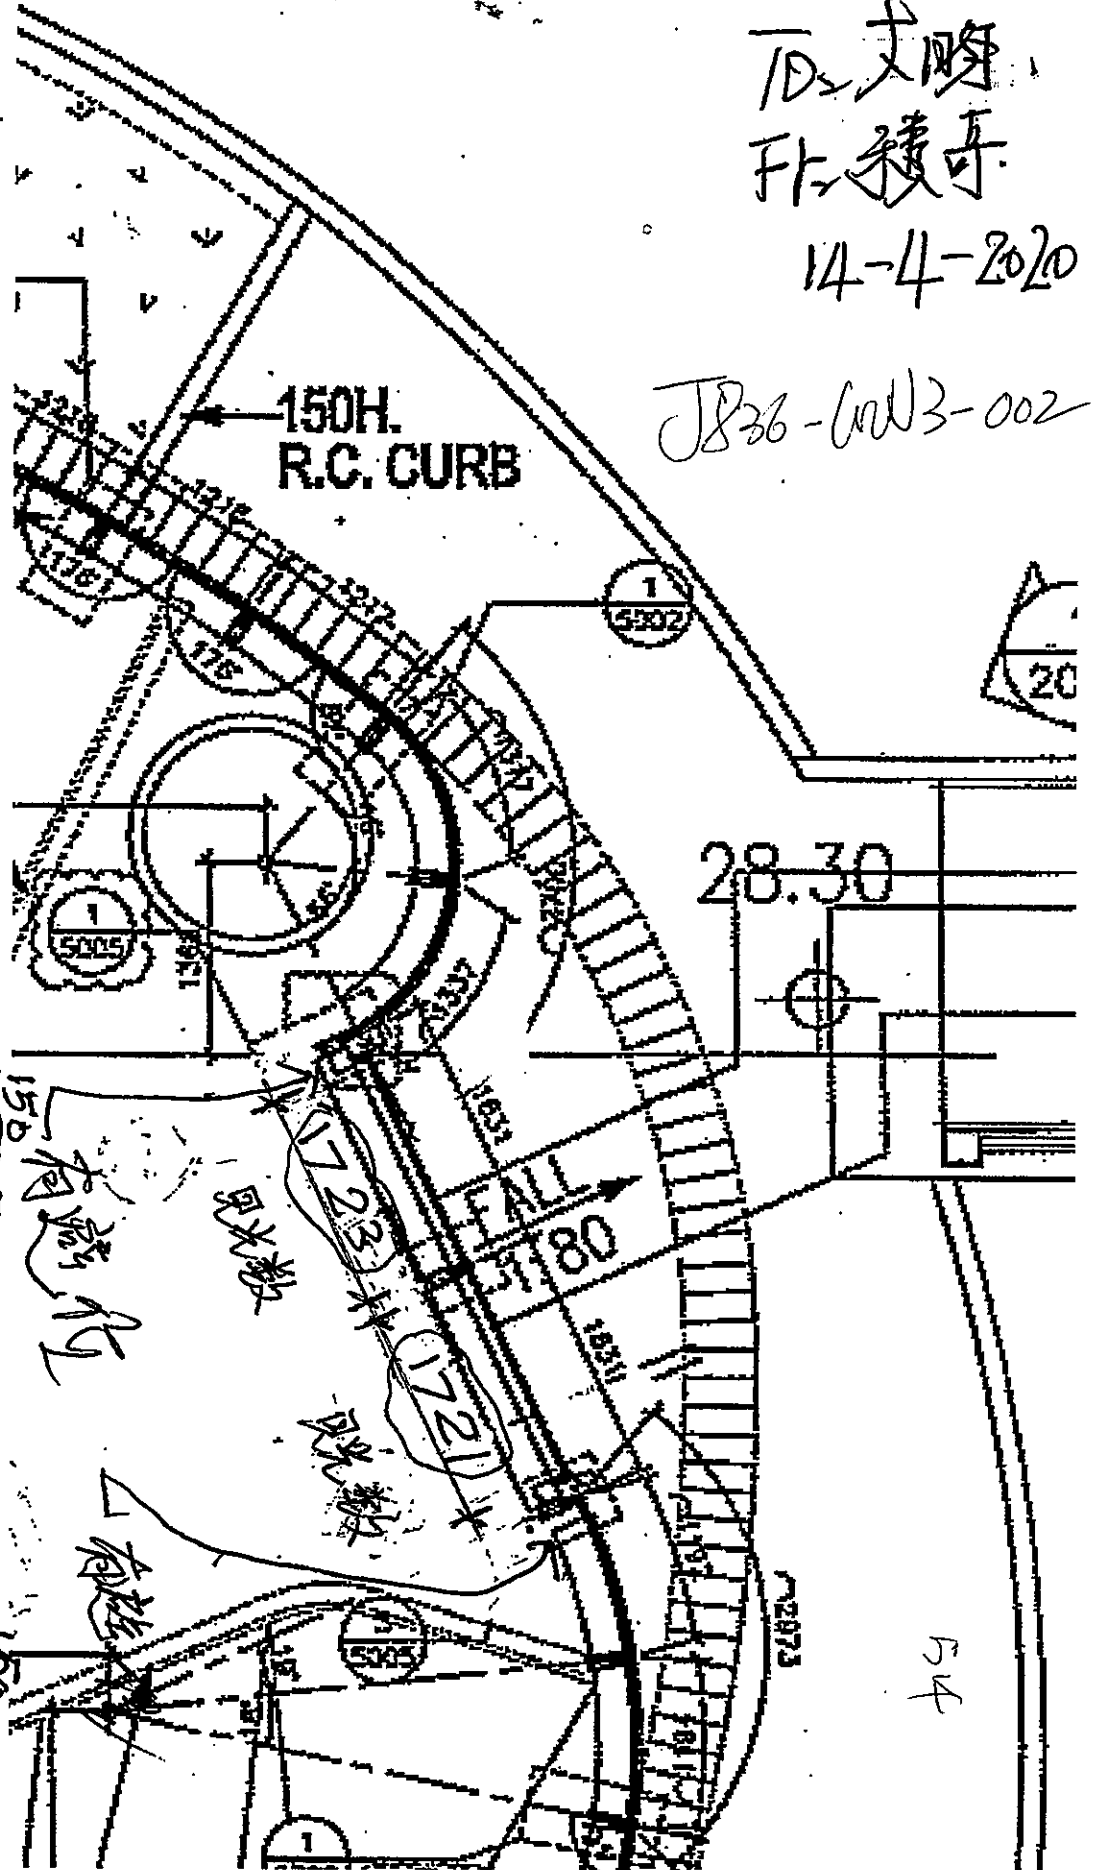

Fig

50

有遊行

有水敷

有水敷

有遊

28.30

20

00403

54

現場印
關遷位

寸
寸

J836-52-21

PEOJ
5013

IN. SIDE

J836-52-21

A A

1547

1637

D18
9006

2

2076

PEOK
5013

1976

1978

PEOH
5013

1346

1

J836-52-122

OUT. SIDE

J836-52-121

389

1800

D44B
9014A

PEOG
5013

D44C
9014A

D48
9014B

177° P5/8

WUC
F 4

E 2

IN SIDE

~~OUT SIDE~~

Cover window

P/6/8

J836-E2-212

J836-E5-212

①

?

1678

1678

9291

9291

PS01
5001

E5

18.325

18.400

J836-E5-212

1678

9291

1678

9291

J836-E5-212

103

②

?

50

150

T 台 E5.


~~IN SIDE~~

OUT SIDE

期

3.075

D30
9005

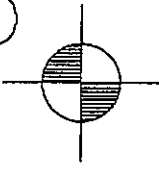

D35
9006

D35R
9006

J836-ES-213


16715

1678

E6

OUTSIDE

18.0

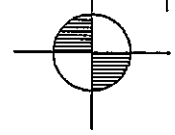

INSIDE

J836-ES-214

16719

1678

NW4
F4

F4 - E6

J836-ES-215

1680

1678

(2)

D36
9007

150

1500

1500

775

178°

175

P1/8

