



工程指示 / 要求簡箋(E.I.)

工程指示編號：EI /1733 /20 修改版次：(A)  
 工程編號：J-836 工程名稱：日出康城7期 平台  
 工程項目：Window Wall 自動掩門收口鋁板 E1~E9  
 收件人：生統 發件人：大明 日期：27/04/2020

□要求提供 / □確認 事項：

- ( ) 初步鋁料 B.M. ( ) 加工拆圖，然後生產 ( ) 尺寸表
- ( ) 正式鋁料 B.M. ( ) 技術上資料 / 指示 ( ) 報價
- ( ) 配件 B.M. ( ) 樣辦或貨品說明書 ( ) 分判合約
- ( ) 其他：\_\_\_\_\_

內容：

煩請按圖紙生產鋁摺件後 送地盤安裝。

增加圖紙

新增 20X25X3mm 厚鋁角

請在 14/05/2020 前完成上列要求。

L2 60mm

附有關圖紙 / 文件：BM表 頁,圖紙 4 頁

老和隻

以上項目為：

- 原合約工程包  原合約工程加 / 減賬  新工程報價

原因：-

分發東莞各部門：

- ( ) 生產技術總監  連附件 ( ) 技術部  連附件 ( ) 生產部  連附件 ( ) 機械設計部  連附件
- ( ) 採購部  連附件 ( ) 生產統籌部  連附件 單抽
- ( ) 質檢部  連附件 ( ) 會計部  連附件 ( ) 報關組  連附件 ( ) 其他 \_\_\_\_\_  連附件

分發香港各部門：


- ( ) 行政部  連附件 ( ) 會計部  連附件 ( ) 統籌部  連附件 ( ) 工程部地盤科文  連附件 彭積奇
- ( ) 採購部  連附件 ( ) QS 部  連附件 ( ) 維修部  連附件 ( ) 其他 \_\_\_\_\_  連附件

傳遞編號：HK 0706

發件人簽署：(Signature)

項目經理簽署：(Signature)

(FTP)

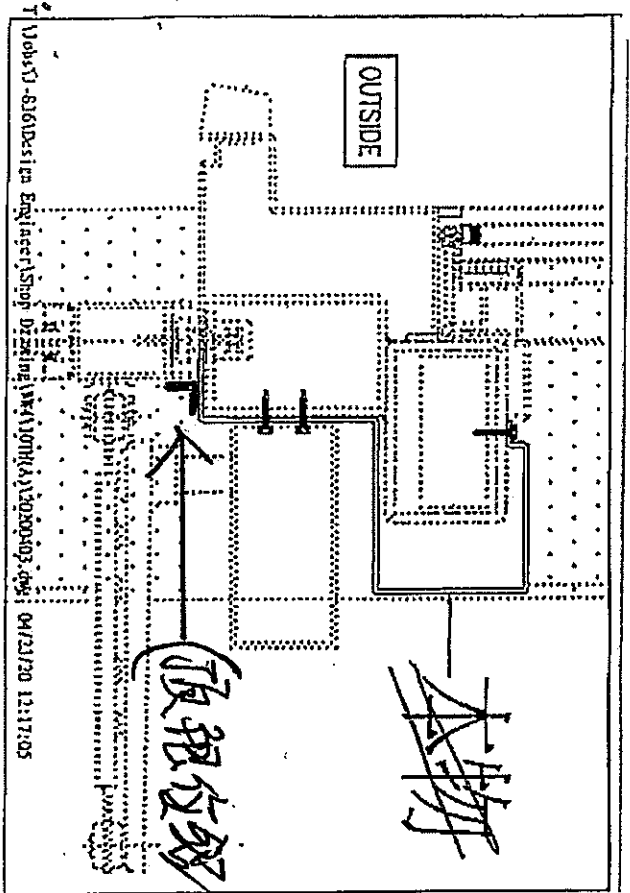

周文明  
承接



25-4-2020

E1-1733 自動捲門安裝

漏左所配套的預預位角

請補充

加工規格 =

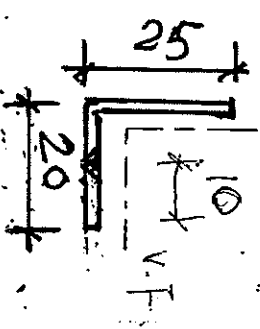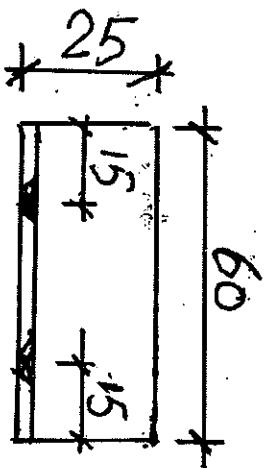

材料 1. 3MM厚鋁角 25X20X60

2. 顏色 = UC T51602 XL-41-3 (銀灰)

3. 數量 = 240 隻 (連後備)

4. 用途 = 跟膠門車向掩出

M5 平頭 3U X 2