



工程指示 / 要求簡箋(E.I.)

工程指示編號：EI / 1795 / 20 修改版次：
 工程編號：J-836 工程名稱：日出康城 7 期 平台
 工程項目：Window Wall (WW4)+E9 後加玻璃連九字框 一幅 4/F
 收件人：生統 發件人：大明 日期：11/05/2020

□要求提供 / □確認 事項：

- | | | |
|------------------------------------|-------------------------------------|-------------------------------|
| <input type="checkbox"/> 初步鋁料 B.M. | <input type="checkbox"/> 加工拆圖，然後生產 | <input type="checkbox"/> 尺寸表 |
| <input type="checkbox"/> 正式鋁料 B.M. | <input type="checkbox"/> 技術上資料 / 指示 | <input type="checkbox"/> 報價 |
| <input type="checkbox"/> 配件 B.M. | <input type="checkbox"/> 樣辦或貨品說明書 | <input type="checkbox"/> 分判合約 |
| <input type="checkbox"/> 其他：_____ | | |

內容：
 煩請按圖紙加工玻璃連九字框後 送地盤安裝。 中海 SI: 26959

請在 20 / 05 / 2020 前完成上列要求。

附有關圖紙 / 文件：BM 表 頁, 圖紙 3 頁

以上項目為:

- 原合約工程包 原合約工程加 / 減賬 新工程報價

原因：-

分發東莞各部門：

- 生產技術總監 連附件 技術部 連附件 生產部 連附件 機械設計部 連附件
 採購部 連附件 生產統籌部 連附件 軍, 梅
 質檢部 連附件 會計部 連附件 報關組 連附件 其他 _____ 連附件

分發香港各部門：

- 行政部 連附件 會計部 連附件 統籌部 連附件 工程部地盤科文 連附件 彭積奇
 採購部 連附件 QS 部 連附件 維修部 連附件 其他 _____ 連附件

傳遞編號：HK 0805

FTP

發件人簽署：
 項目經理簽署：

148

EG-DWG3




美特鋁質 有限公司
MIDI Aluminium Fabricator Ltd.

數量	備註
☆	

工程號	J-836	地盤	日出康城
-----	-------	----	------

1

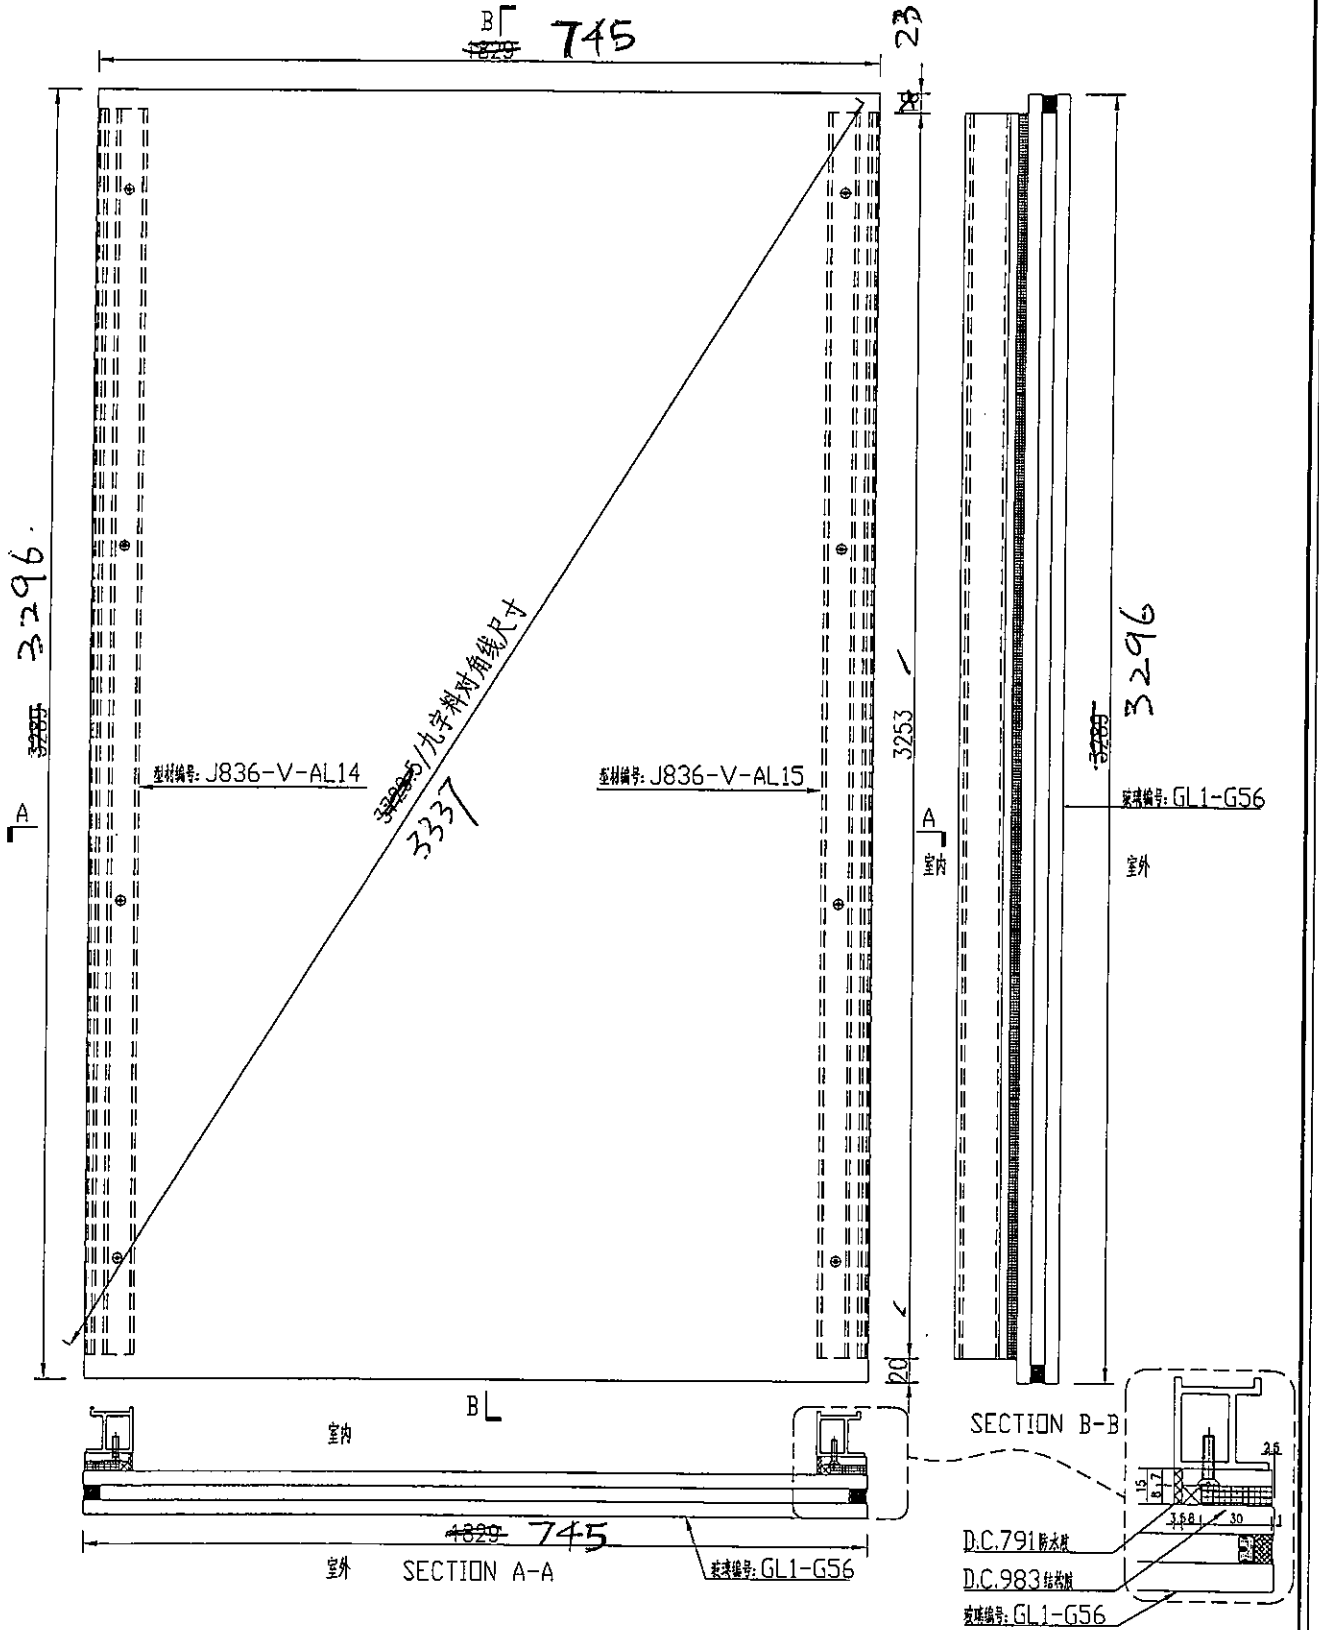



名稱	玻璃窗框組框圖	制圖	吳禕瑜	2018.9.29	修改		
材料	-	復核			日期		
顏色	TUC51602XL(RY)-3(深灰)	批准			圖號	J836-FK52	

 美特鋁質 有限公司
MIDI Aluminium Fabricator Ltd.

序號	物料編號	數量	長度L	A		N		B	鋁巴編號
1	J836-V-AL01	22	2423	161.5	300	x	7	161.5	J836-V-A01
3	J836-V-AL06	24	3208	149	300	x	10	149	J836-V-A06
4	J836-V-AL12	12	2498	49	300	x	8	49	—————
5	J836-V-AL14	1	3253	126.5	300	x	10	126.5	J836-V-A14
6	J836-V-AL22	1	3168	84	300	x	10	84	—————
7	J836-V-AL24	16	3498	99	300	x	11	99	J836-V-A24

工程號 J-836 地盤 日出康城

共 1 件

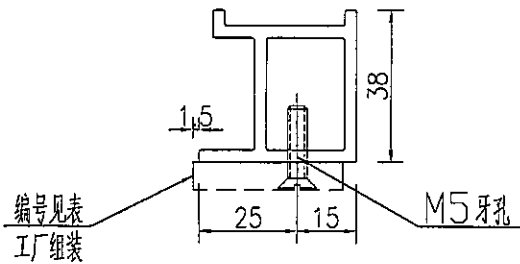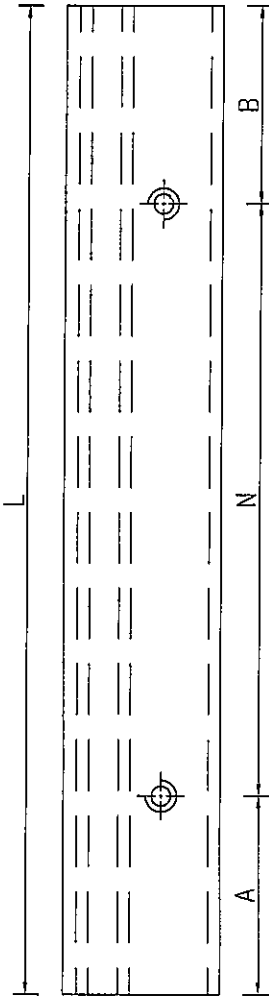

J836-V-AL-14

名稱	九字料加工圖	制圖	吳禕瑜	2018.9.29	修改			
材料	X85535	復核			日期			
顏色	TUC51602XL(RY)-3(深灰)	批准			圖號	J836-V-AL01		

EG-DWG3

13





美特鋁質 有限公司
MIDI Aluminium Fabricator Ltd.

序號	物料編號	數量	長度L	A		N		B	鋁巴編號
1	J836-V-AL02	23	2423	161.5	300	x	7	161.5	J836-V-A02
3	J836-V-AL07	23	3298	149	300	x	10	149	J836-V-A07
4	J836-V-AL13	12	2498	49	300	x	8	49	
5	J836-V-AL15	1	3253	126.5	300	x	10	126.5	J836-V-A15
6	J836-V-AL23	1	3168	84	300	x	10	84	
7	J836-V-AL25	16	3498	99	300	x	11	99	J836-V-A25

工程號	J-836	地盤	日出康城
-----	-------	----	------

共 1 件

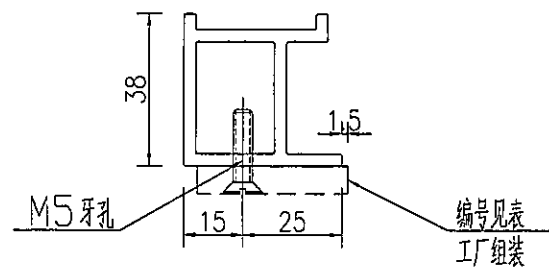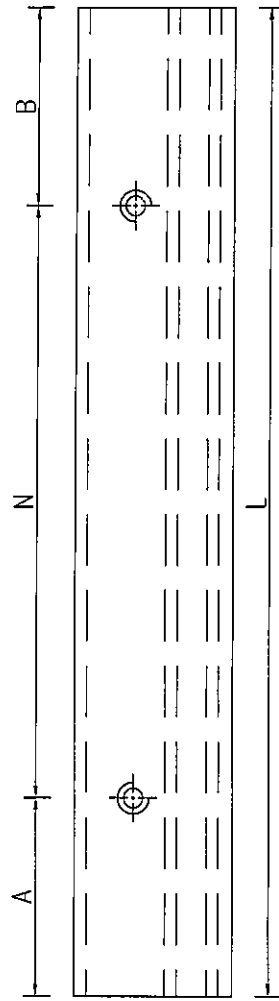

J836-V-AL-15

名稱	九字料加工圖	制圖	吳禱瑜	2018.9.29	修改		
材料	X85535	復核			日期		
顏色	TUC51602XL(RY)-3(珠)	批准			圖號	J836-V-AL02	