 美特鋁質 有限公司 MIDI Aluminium Fabricator Ltd.				圖號	L	數量	位置
工程號 J-836 地盤 日出康城				BEA-02-1	4985	2	WW1
				BEA-02-2	6485	3	WW2
				BEA-02-3	3568	1	WW3
				BEA-02-4	2436	1	WW1
				BEA-02-5	1874	1	WW3

JB36



E1BB93.


工字鋼
開Φ50孔

To: 葉哥

Fr: 鵬

2018/1/12

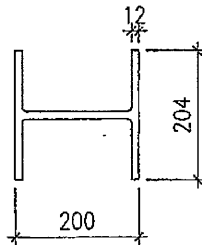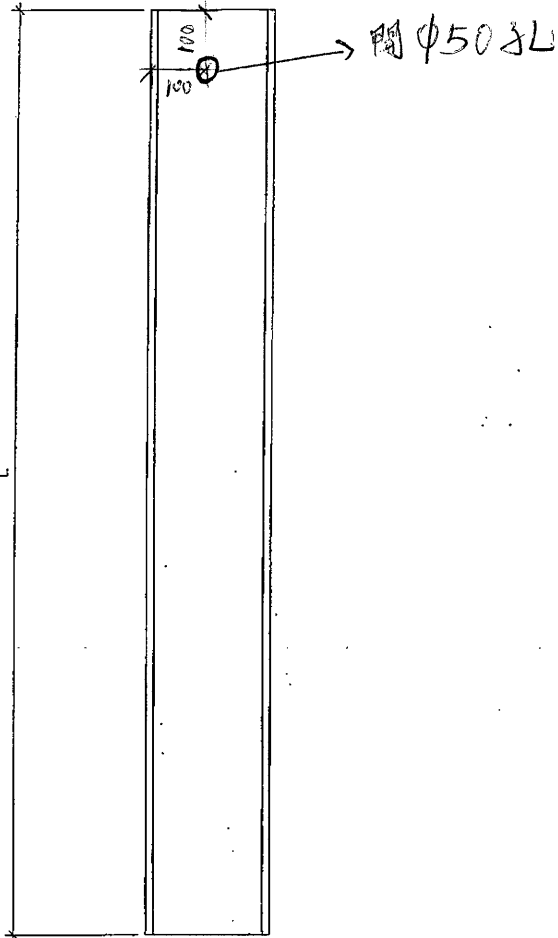

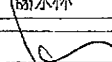名稱	工字鋼拆圖	制圖	劉俊宇	2017.12.29	修改			
材料	200x204x12mm工字鋼	復核	謝永林	2018.1.6	日期			
顏色	紅丹	批准			圖號	BEA-02		