

工程指示 / 要求簡箋(E.I.)

工程指示編號：EI / 8911 / 18 修改版次：A
 工程編號：J-836 工程名稱：日出康城 7 期 (Lohas Park)
 工程項目：廠用鋁料 BM
 收件人：生統 發件人：大明 日期：12/01/2018

要求提供 / 確認 事項：

- | | | |
|-----------------------------------------------|-------------------------------------|-------------------------------|
| <input checked="" type="checkbox"/> 初步鋁料 B.M. | <input type="checkbox"/> 加工拆圖，然後生產 | <input type="checkbox"/> 尺寸表 |
| <input type="checkbox"/> 正式鋁料 B.M. | <input type="checkbox"/> 技術上資料 / 指示 | <input type="checkbox"/> 報價 |
| <input type="checkbox"/> 配件 B.M. | <input type="checkbox"/> 樣辦或貨品說明書 | <input type="checkbox"/> 分判合約 |
| <input type="checkbox"/> 其他：_____ | | |

內容：

煩請按此 BM 表訂購鋁料

USUAL Mock-up

(送鋁板做返曠)

請在 18/01/2018 前完成上列要求。

附有關圖紙 / 文件：附上 BM 表 1 頁，圖紙 2 頁

以上項目為：

- 原合約工程包 原合約工程加 / 減賬 新工程報價

原因：-

分發東莞各部門：

- () 生產技術總監 連附件 () 技術部 連附件 () 生產部 連附件 () 機械設計部 連附件
 () 採購部 連附件 () 生產統籌部 連附件
 () 質檢部 連附件 () 會計部 連附件 () 報關組 連附件 () 其他 _____ 連附件

分發香港各部門：

- () 行政部 連附件 () 會計部 連附件 () 統籌部 連附件 () 工程部地盤科文 連附件
 () 採購部 連附件 () QS 部 連附件 () 維修部 連附件 () 其他 _____ 連附件

傳遞編號：

HK 0092 / 18










發件人簽署：

項目經理簽署：

FTP

1

J-836 (日出康城7期平臺) GLASS WALL 鋁料模圖

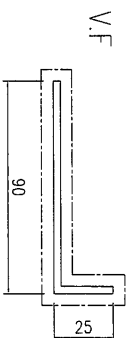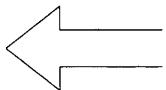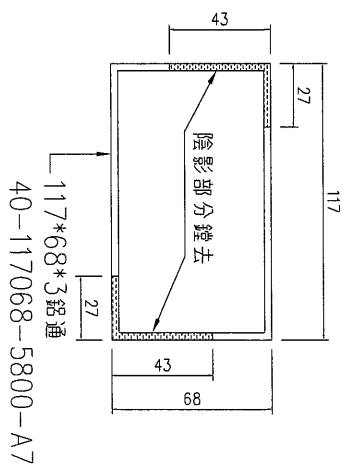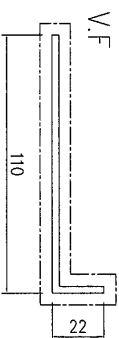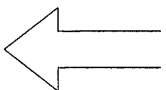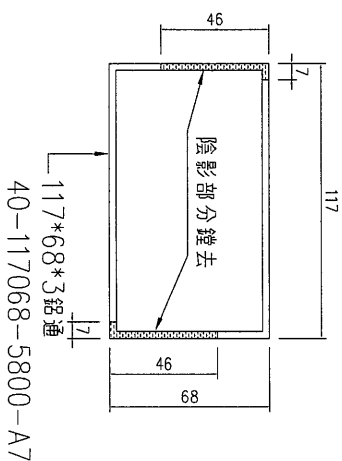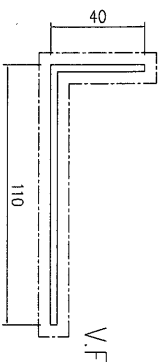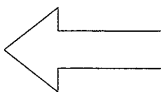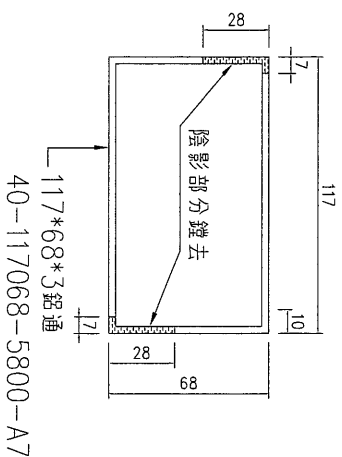


模號: 110*40*3鋁角
 名稱: 6063-T6
 合金狀態: 1.195KG/M
 重量: 300mm
 V.F.: (用117*68*3鋁通鑄成)




模號: 110*22*3鋁角
 名稱: 6063-T6
 合金狀態: 1.049KG/M
 重量: 264mm
 V.F.: (用117*68*3鋁通鑄成)

模號: 90*25*3鋁角
 名稱: 6063-T6
 合金狀態: 0.911KG/M
 重量: 230mm
 V.F.: (用117*68*3鋁通鑄成)

模號: 50*3鋁巴
 名稱: 6063-T6
 合金狀態: 0.407KG/M
 重量: 3mm
 V.F.:

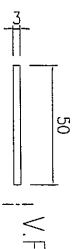


J-836 (日出康城7期平臺) GLASS WALL 鋁料模圖

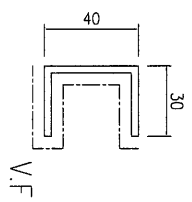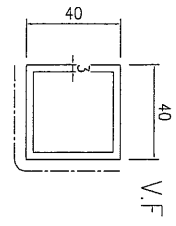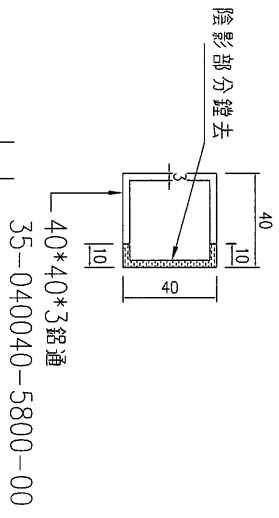


模號: 40*40*3鋁通
 名稱: 6063-T6
 合金狀態: 6063-T6
 重量: 1.203KG/M
 V.F.: 80mm


模號: 30*40*30鋁槽
 名稱: 6063-T6
 合金狀態: 6063-T6
 重量: 0.764KG/M
 V.F.: 124mm
 (用40*40*3鋁通鏤成)

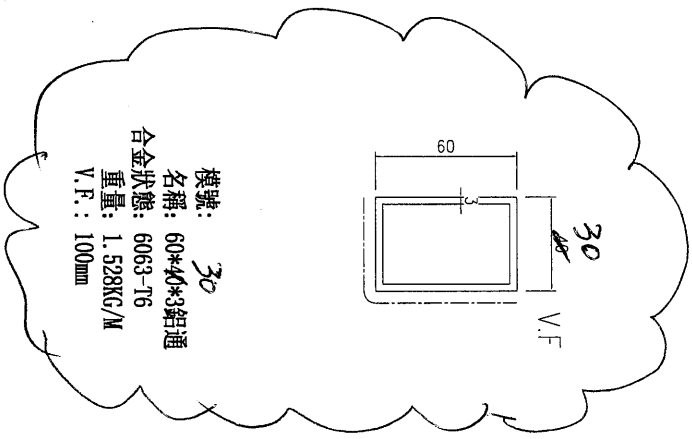

模號: 60*40*3鋁通
 名稱: 6063-T6
 合金狀態: 6063-T6
 重量: 1.528KG/M
 V.F.: 100mm

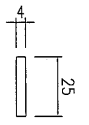

模號: 25*4鋁巴
 名稱: 6063-T6
 合金狀態: 6063-T6
 重量: 0.271KG/M

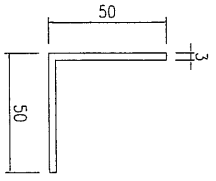

模號: 50*50*3鋁角
 名稱: 6063-T6
 合金狀態: 6063-T6
 重量: 0.788KG/M