



工程指示 / 要求簡箋 (E.I.)

工程指示編號：EI / 8911 / 18 修改版次： B
 工程編號： J-836 工程名稱： 日出康城 7 期 (Lohas Park)
 工程項目： 廠用鋁料 BM
 收件人： 生統 發件人： 大明 日期： 13/01/2018

要求提供 / 確認 事項：

- | | | |
|---|-------------------------------------|-------------------------------|
| <input checked="" type="checkbox"/> 初步鋁料 B.M. | <input type="checkbox"/> 加工拆圖，然後生產 | <input type="checkbox"/> 尺寸表 |
| <input type="checkbox"/> 正式鋁料 B.M. | <input type="checkbox"/> 技術上資料 / 指示 | <input type="checkbox"/> 報價 |
| <input type="checkbox"/> 配件 B.M. | <input type="checkbox"/> 樣辦或貨品說明書 | <input type="checkbox"/> 分判合約 |
| <input type="checkbox"/> 其他： _____ | | |

內容：

煩請按此 BM 表訂購鋁料

Visual Mock-up

(送鋁板做返項)

請在 18/01/2018 前完成上列要求。

附有關圖紙 / 文件：附上 BM 表 1 頁，圖紙 2 頁

以上項目為：

- 原合約工程包 原合約工程加 / 減賬 新工程報價

原因：-

分發東莞各部門：

- () 生產技術總監 連附件 () 技術部 連附件 () 生產部 連附件 () 機械設計部 連附件
 () 採購部 連附件 () 生產統籌部 連附件
 () 質檢部 連附件 () 會計部 連附件 () 報關組 連附件 () 其他 _____ 連附件

分發香港各部門：

- () 行政部 連附件 () 會計部 連附件 () 統籌部 連附件 () 工程部地盤科文 連附件
 () 採購部 連附件 () QS 部 連附件 () 維修部 連附件 () 其他 _____ 連附件

傳遞編號： HK 0109 / 18













發件人簽署：

FTP

項目經理簽署：

美特鋁質有限公司 MIDI Aluminium Fabricator Ltd.		工程號: J-836	計算: 羅志光	日期: 2017.12.26	送呈: 胡哥								
廠用鋁型材B.M.表		地盤名稱: 日出康城7期平台	核對: 謝永林	日期: 2017.12.26	副本:								
BM編號: 836-GW-M03-F-AP01		項目類別: GLASS WALL	批准:	日期:									
修改: EI/8911/18 B版 2018.01.12		有顏色鋁料(Kg) 280.51	無顏色鋁料(Kg) 13.21	V.F.總(米)	35.25								
序號	修改標示	物料編號	鋁料名稱	顏色	合金狀態	長度(mm)	數量(支)		重量(Kgs)	V.F.(米 ²)		備註	
							實用	後備		Kg/M	總重量		米 ² /米
1	B版 更改料型		113x40x3鋁角	TUC51602XL(RY)-3 深灰	6063-T6	5800	1	1	1.22	14.152	0.306	3.550	用117*68*3鋁通鏜成, 庫存鋁通: 40-117068-5800-A7
2	B版 更改料型		113x22x3鋁角	TUC51602XL(RY)-3 深灰	6063-T6	5800	4	1	1.073	31.117	0.27	7.830	用117*68*3鋁通鏜成, 庫存鋁通: 40-117068-5800-A7
3			90x25x3鋁角	TUC51602XL(RY)-3 深灰	6063-T6	5800	1	1	0.911	10.568	0.23	2.668	用117*68*3鋁通鏜成, 庫存鋁通: 40-117068-5800-A7
4	B版 增加數量		50x3鋁巴	UCT802580XL(A)-3 淺灰	6063-T6	5800	34	2	0.407	84.982	0.053	11.066	庫存鋁巴: 30-050003-5800-00
5			40x40x3鋁通	UCT802580XL(A)-3 淺灰	6063-T6	5800	1	1	1.203	13.955	0.08	0.928	庫存鋁通: 35-040040-5800-00
6			30x40x30x3鋁槽	UCT802580XL(A)-3 淺灰	6063-T6	5800	8	2	0.764	44.312	0.033	1.914	用40*40*3鋁通鏜成, 庫存鋁通: 35-040040-5800-00
7			60x30x3鋁通	UCT802580XL(A)-3 淺灰	6063-T6	5800	8	1	1.363	71.149	0.09	4.698	庫存鋁通: 40-060300-5800-00
8			25x4鋁巴	MILL	6063-T6	4550	8	0	0.271	9.864	0	0.000	庫存鋁巴: 30-025040-4550-00
9			50x50x3鋁角	MILL	6063-T6	4250	1	0	0.788	3.349	0	0.000	庫存鋁角: 40-005050-4250-00
10	B版 取消		40x3鋁巴	UCT802580XL(A)-3 淺灰	6063-T6	5800	0	0	0.407	0.000	0.053	0.000	庫存鋁巴: 30-050003-5800-00
11	B版 新增		87x25x3鋁角	TUC51602XL(RY)-3 深灰	6063-T6	5800	1	1	0.886	10.278	0.224	2.598	用117*68*3鋁通鏜成, 庫存鋁通: 40-117068-5800-A7
								合計:		293.72		35.252	

J-836 (日出康城7期平臺) GLASS WALL 鋁料模圖

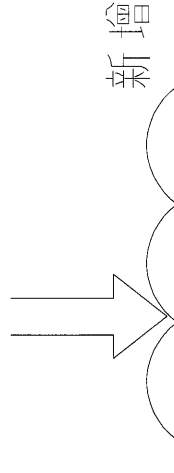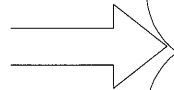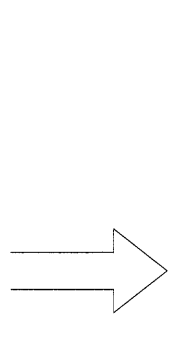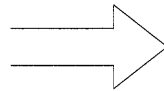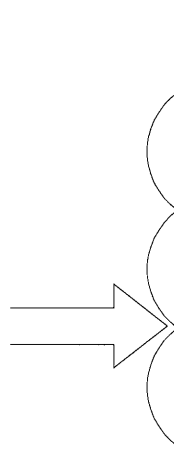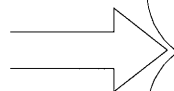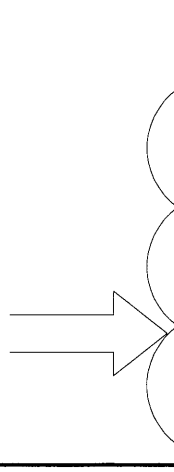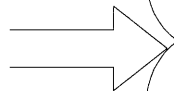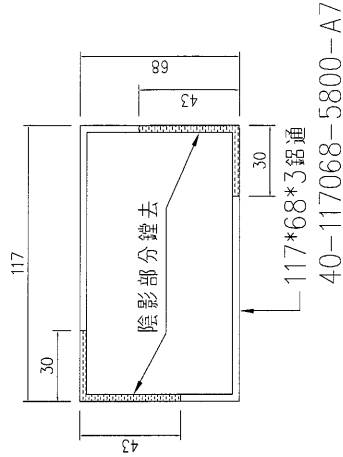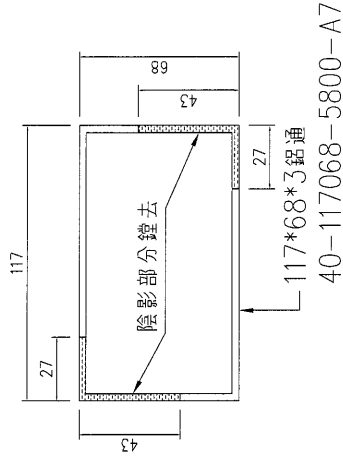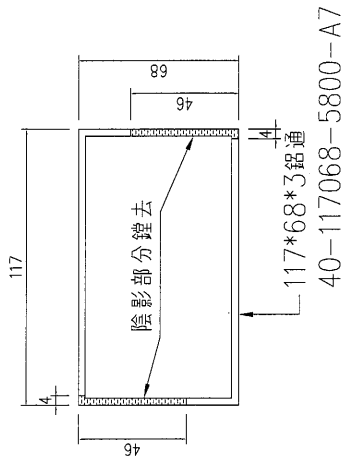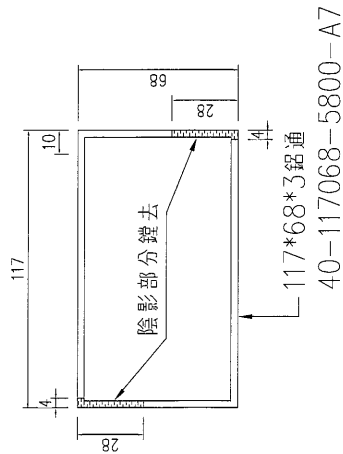

新增

模號:
名稱: 113*40*3鋁角
合金狀態: 6063-T6
重量: 1.22KG/M
V.F.: 306mm

(用117*68*3鋁通鏜成)

模號:
名稱: 113*22*3鋁角
合金狀態: 6063-T6
重量: 1.073KG/M
V.F.: 270mm

(用117*68*3鋁通鏜成)




模號:
名稱: 90*25*3鋁角
合金狀態: 6063-T6
重量: 0.911KG/M
V.F.: 230mm

(用117*68*3鋁通鏜成)


模號:
名稱: 87*25*3鋁角
合金狀態: 6063-T6
重量: 0.886KG/M
V.F.: 224mm

(用117*68*3鋁通鏜成)

J-836 (日出康城7期平臺) GLASS WALL 鋁料模圖

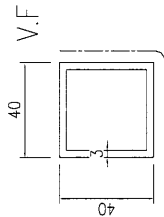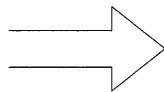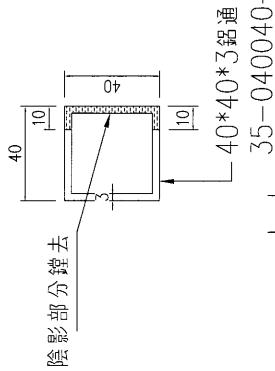


模號: 40*40*3鋁通
 名稱: 6063-T6
 合金狀態: 6063-T6
 重量: 1.203KG/M
 V.F.: 80mm

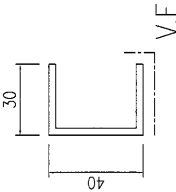

模號: 30*40*30*3鋁槽
 名稱: 6063-T6
 合金狀態: 6063-T6
 重量: 0.764KG/M
 V.F.: 33mm


(用40*40*3鋁通鏤成)

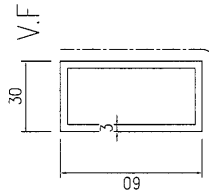


模號: 60*30*3鋁通
 名稱: 6063-T6
 合金狀態: 6063-T6
 重量: 1.363KG/M
 V.F.: 90mm



模號: 25*4鋁巴
 名稱: 6063-T6
 合金狀態: 6063-T6
 重量: 0.271KG/M

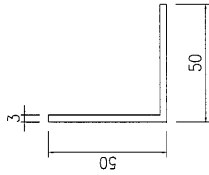

模號: 50*50*3鋁角
 名稱: 6063-T6
 合金狀態: 6063-T6
 重量: 0.788KG/M

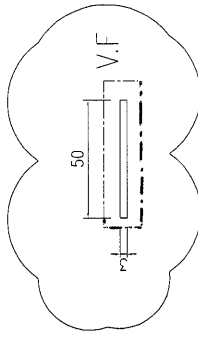

模號: 50*3鋁巴
 名稱: 6063-T6
 合金狀態: 6063-T6
 重量: 0.407KG/M
 V.F.: 53mm