



工程指示 / 要求簡箋(E.I.)

工程指示編號：EI / 8911 / 18

修改版次：C

工程編號：J-836

工程名稱：日出康城7期 (Lohas Park)

工程項目：廠用鋁料 BM

收件人：生統

發件人：李權鵬

日期：17/01/2018

要求提供 / 確認 事項：

- 初步鋁料 B.M. () 加工拆圖，然後生產 () 尺寸表
- () 正式鋁料 B.M. () 技術上資料 / 指示 () 報價
- () 配件 B.M. () 樣辦或貨品說明書 () 分判合約
- () 其他：_____

內容：

煩請按此 BM 表訂購鋁料

Visual Mock-up

(送鋁板做噴油)

因送鋁板做噴油，色號改跟同批出的鋁板色號

(只是 for Visual Mock-up)

請在 20 | 01 | 2018 前完成上列要求。

(EI/8939 確定色辦)

附有關圖紙 / 文件：附上 BM 表 1 頁，圖紙 2 頁

以上項目為：

- 原合約工程包 原合約工程加 / 減賬 新工程報價

原因：-

分發東莞各部門：

- () 生產技術總監 連附件 () 技術部 連附件 () 生產部 連附件 () 機械設計部 連附件
- () 採購部 連附件 生產統籌部 連附件
- () 質檢部 連附件 () 會計部 連附件 () 報關組 連附件 () 其他 _____ 連附件

分發香港各部門：

- () 行政部 連附件 () 會計部 連附件 () 統籌部 連附件 () 工程部地盤科文 連附件
- () 採購部 連附件 () QS 部 連附件 () 維修部 連附件 () 其他 _____ 連附件

傳遞編號：HK 0145 / 18




發件人簽署：

項目經理簽署：

FTP




 美特鋁質有限公司 Mei Tai Aluminum Fabricator Ltd.		工程號: J-836	計算: 羅志光	日期: 2017.12.26	送呈: 胡哥								
廠用鋁型材B.M.表		地盤名稱: 日出康城7期平台	核對: 謝永林	日期: 2017.12.26	副本:								
BM編號: 836-GW-M03-F-AP01		項目類別: GLASS WALL	批准:	日期:									
修改: E1/8911/18 2018/1/17 2018-01-12		有顏色鋁料(Kg) 280.51	無顏色鋁料(Kg) 13.21	V.F.總(米)	35.25								
序號	修改標示	物料編號	鋁料名稱	顏色	合金狀態	長度 (mm)	數量 (支)		重量 (Kg)	V.F. (米 ²)		備注	
							實用	後備		Kg/M	總重量		米 ² /米
1	C 修改色號		113x40x3鋁角	UCT28767XL-3 深灰	6063-T6	5800	1	1	1.22	14.152	0.306	3.550	用117*68*3鋁通鑄成, 庫存鋁通: 40-117068-5800-A7
2	C 修改色號		113x22x3鋁角	UCT28767XL-3 深灰	6063-T6	5800	4	1	1.073	31.117	0.27	7.830	用117*68*3鋁通鑄成, 庫存鋁通: 40-117068-5800-A7
3	C 修改色號		90x25x3鋁角	UCT28767XL-3 深灰	6063-T6	5800	1	1	0.911	10.568	0.23	2.668	用117*68*3鋁通鑄成, 庫存鋁通: 40-117068-5800-A7
4	C 修改色號		50x3鋁巴	UCT802787XL-3 淺灰	6063-T6	5800	34	2	0.407	84.982	0.053	11.066	庫存鋁巴: 30-050003-5800-00
5	C 修改色號		40x40x3鋁通	UCT802787XL-3 淺灰	6063-T6	5800	1	1	1.203	13.955	0.08	0.928	庫存鋁通: 35-040040-5800-00
6	C 修改色號		30x40x30x3鋁槽	UCT802787XL-3 淺灰	6063-T6	5800	8	2	0.764	44.312	0.033	1.914	用40*40*3鋁通鑄成, 庫存鋁通: 35-040040-5800-00
7	C 修改色號		60x30x3鋁通	UCT802787XL-3 淺灰	6063-T6	5800	8	1	1.363	71.149	0.09	4.698	庫存鋁通: 40-060300-5800-00
8			25x4鋁巴	MILL	6063-T6	4550	8	0	0.271	9.864	0	0.000	庫存鋁巴: 30-025040-4550-00
9			50x50x3鋁角	MILL	6063-T6	4250	1	0	0.788	3.349	0	0.000	庫存鋁角: 40-005050-4250-00
			40x3鋁巴	淺灰	6063-T6	5800	0	0	0.407	0.000	0.053	0.000	庫存鋁巴: 30-050003-5800-00
11	C 修改色號		87x25x3鋁角	UCT28767XL-3 深灰	6063-T6	5800	1	1	0.886	10.278	0.224	2.598	用117*68*3鋁通鑄成, 庫存鋁通: 40-117068-5800-A7
								合計:	293.72			35.252	

J-836 (日出康城7期平臺) GLASS WALL 鋁料模圖

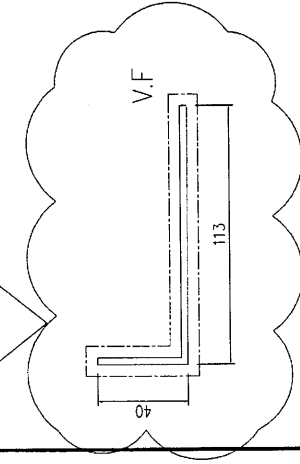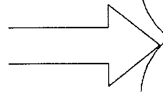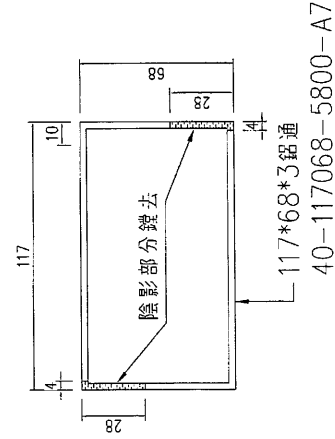




模號: 113*40*3鋁角
名稱: 113*40*3鋁角
合金狀態: 6063-T6
重量: 1.22KG/M
V.F.: 306mm

(用117*68*3鋁通鑄成)

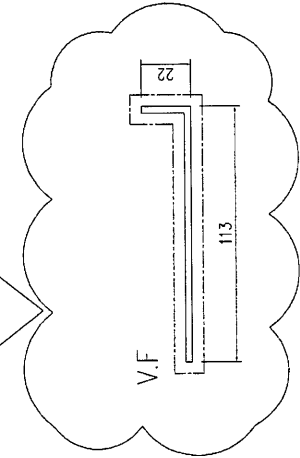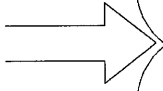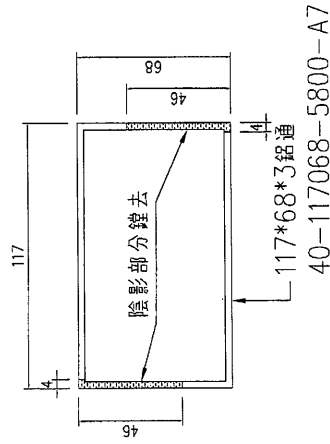




模號: 113*22*3鋁角
名稱: 113*22*3鋁角
合金狀態: 6063-T6
重量: 1.073KG/M
V.F.: 270mm

(用117*68*3鋁通鑄成)

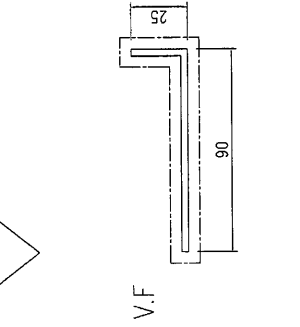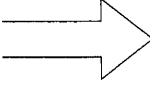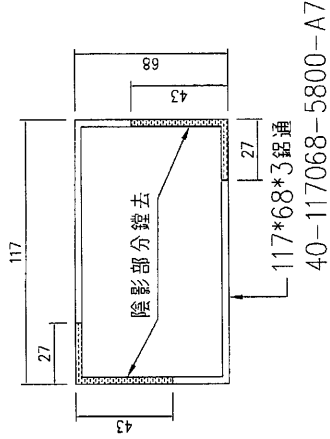

模號: 90*25*3鋁角
名稱: 90*25*3鋁角
合金狀態: 6063-T6
重量: 0.911KG/M
V.F.: 230mm

(用117*68*3鋁通鑄成)

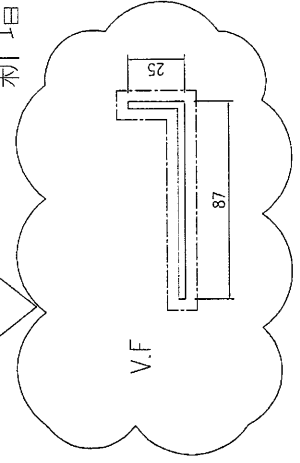
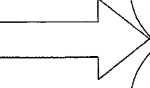
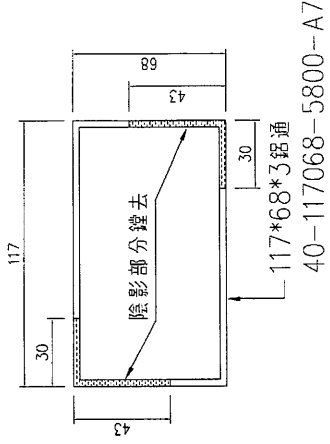


模號: 87*25*3鋁角
名稱: 87*25*3鋁角
合金狀態: 6063-T6
重量: 0.886KG/M
V.F.: 224mm


(用117*68*3鋁通鑄成)

新增

J-836 (日出康城7期平臺) GLASS WALL 鋁料模圖

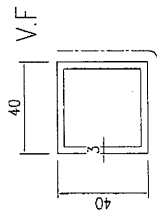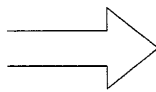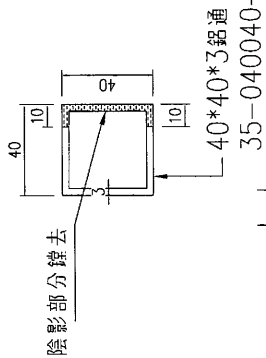

模號: 40*40*3鋁通
 V.F.: 80mm

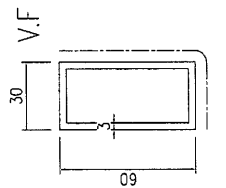


模號: 30*40*3鋁槽
 V.F.: 33mm


(用40*40*3鋁通鑿成)



模號: 25*4鋁巴
 名稱: 6063-T6
 合金狀態: 0.271KG/M
 重量: 0.271KG/M

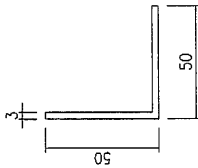

模號: 50*50*3鋁角
 名稱: 6063-T6
 合金狀態: 0.788KG/M
 重量: 0.788KG/M

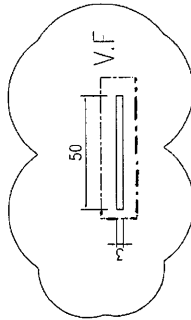

模號: 50*3鋁巴
 名稱: 6063-T6
 合金狀態: 0.407KG/M
 重量: 0.407KG/M
 V.F.: 53mm