

工程指示 / 要求簡箋(E.I.)

工程指示編號：EI/ 9088 /18 修改版次：A
 工程編號：J836 工程名稱：日出康城7期
 工程項目：Visual Mock Up 鐵件 (取消 SHS-01-1 生產)
 收件人：Maggie Lor 發件人：林超鵬 日期：2018/3/13

要求提供 / 確認 事項：

- | | | |
|------------------------------------|-------------------------------------|-------------------------------|
| <input type="checkbox"/> 初步鋁料 B.M. | <input type="checkbox"/> 加工拆圖，然後生產 | <input type="checkbox"/> 尺寸表 |
| <input type="checkbox"/> 正式鋁料 B.M. | <input type="checkbox"/> 技術上資料 / 指示 | <input type="checkbox"/> 報價 |
| <input type="checkbox"/> 配件 B.M. | <input type="checkbox"/> 樣辦或貨品說明書 | <input type="checkbox"/> 分判合約 |
| <input type="checkbox"/> 其他：_____ | | |

內容：

請取消鐵通 SHS01-1 生產，原紅其餘鐵件照生產。

請在 2018/3/19 前完成上列要求。

附有關圖紙 / 文件：

1張

以上項目為：

- 原合約工程包 原合約工程加 / 減賬 新工程報價

原因：-

分發東莞各部門：

- 生產技術總監 連附件 技術部 連附件 生產部 連附件 機械設計部 連附件
 採購部 連附件 生產統籌部 連附件
 質檢部 連附件 會計部 連附件 報關組 連附件 其他 _____ 連附件


分發香港各部門：

- 行政部 連附件 會計部 連附件 統籌部 連附件 工程部地盤科文 連附件
 採購部 連附件 QS 部 連附件 維修部 連附件 其他 林超鵬 連附件

傳遞編號：



發件人簽署：

項目經理簽署：

 美特鋁質有限公司 MIDI Aluminium Fabricator Ltd.	圖號	L	L1	N*M	L2	數量	位置	
	SHS-01-1	4528	418	13*300	210	2	WP1	
工程號	J-836	地盤	日出康城					

取消生產!

199 kg / pc

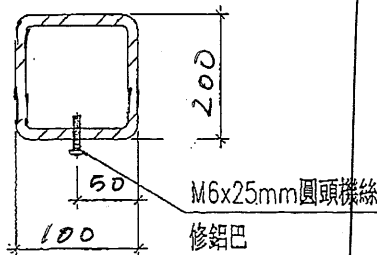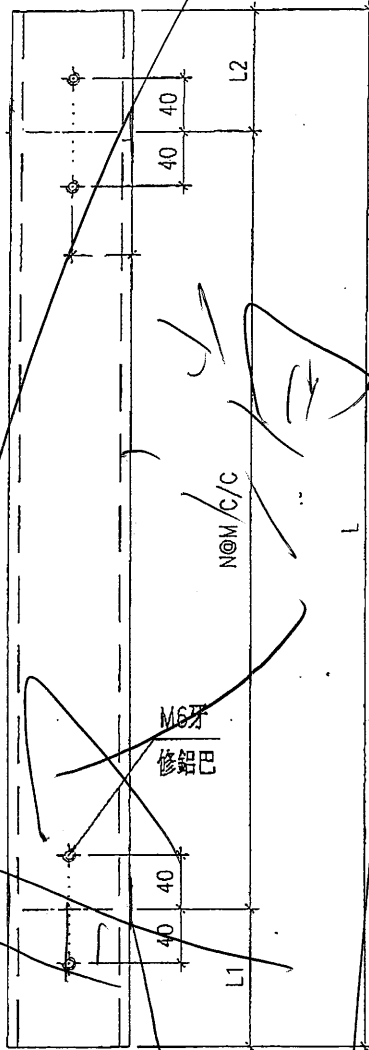

名稱	鐵通折圖	制圖	劉俊宇	2017.12.29	修改		
材料	200x100x10mm THK RW	復核	謝永林	2018.1.6	日期		
顏色	UCY 802580xL	批准			圖號	SHS-01	