

以此為準

工程指示 / 要求簡箋(E.I.)

工程指示編號：EI/ 9326 /18 修改版次：A
 工程編號：JB36 工程名稱：日出康城7期平台
 工程項目：VMU WW2 鉛料
 收件人：包銘 發件人：李耀輝 日期：2018/5/9

□要求提供 / □確認 事項：

- | | | |
|------------------------------------|-------------------------------------|-------------------------------|
| <input type="checkbox"/> 初步鉛料 B.M. | <input type="checkbox"/> 加工拆圖，然後生產 | <input type="checkbox"/> 尺寸表 |
| <input type="checkbox"/> 正式鉛料 B.M. | <input type="checkbox"/> 技術上資料 / 指示 | <input type="checkbox"/> 報價 |
| <input type="checkbox"/> 配件 B.M. | <input type="checkbox"/> 樣辦或貨品說明書 | <input type="checkbox"/> 分判合約 |
| <input type="checkbox"/> 其他：_____ | | |

包

內容：

煩請以此版本為準，安排以庫存料送鉛板廠返噴漆灰色，
 申作 E2/9318 鉛料裝板

請在 2018/5/14 前完成上列要求。

附有關圖紙 / 文件：

3頁

以上項目為：

- 原合約工程包 原合約工程加 / 減賬 新工程報價

原因：-

分發東莞各部門：

- 生產技術總監 連附件 技術部 連附件 生產部 連附件 機械設計部 連附件
 採購部 連附件 生產統籌部 連附件 均
 質檢部 連附件 會計部 連附件 報關組 連附件 其他 _____ 連附件

分發香港各部門：


- 行政部 連附件 會計部 連附件 統籌部 連附件 工程部地盤科文 連附件
 採購部 連附件 QS 部 連附件 維修部 連附件 其他 _____ 連附件

傳遞編號：


HK 0788 /18

發件人簽署：

項目經理簽署：

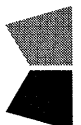 美特鋁質有限公司 MIDI Aluminium Fabricator Ltd.		工程號: J-836 地盤名稱: 日出康城7期平台 項目類別: GLASS WALL A/C Code:		計算: 核對: 批准:		Pang 有顏色鋁料(Kg) 48.15 無顏色鋁料(Kg)		日期: 日期: 日期:		9-May-18 送呈: 副本:		胡哥 V.F總(米 ²) 4.24	
---	--	---	--	-------------------	--	--------------------------------------	--	-------------------	--	------------------------	--	----------------------------------	--

序號	修改標示	物料編號	鋁料名稱	顏色	合金狀態	長度 (mm)		數量 (支)		重量 (Kgs)		V.F.(米 ²)		備注
						實用	後備	總數	Kg/M	總重量	米 ² /米	Total_V.F.		
1	A		60x30x3鋁通	UCT802787XL(A)-3 淺灰	6063-T6	5800	3	1	4	1.363	31.622	0.09	2.088	用J835剩餘倉存料送鋁板廠返噴
2	A		50x3鋁巴	UCT802787XL(A)-3 淺灰	6063-T6	5800	6	1	7	0.407	16.524	0.053	2.152	用剩餘倉存料送鋁板廠返噴
									合計: 11		48.15		4.240	

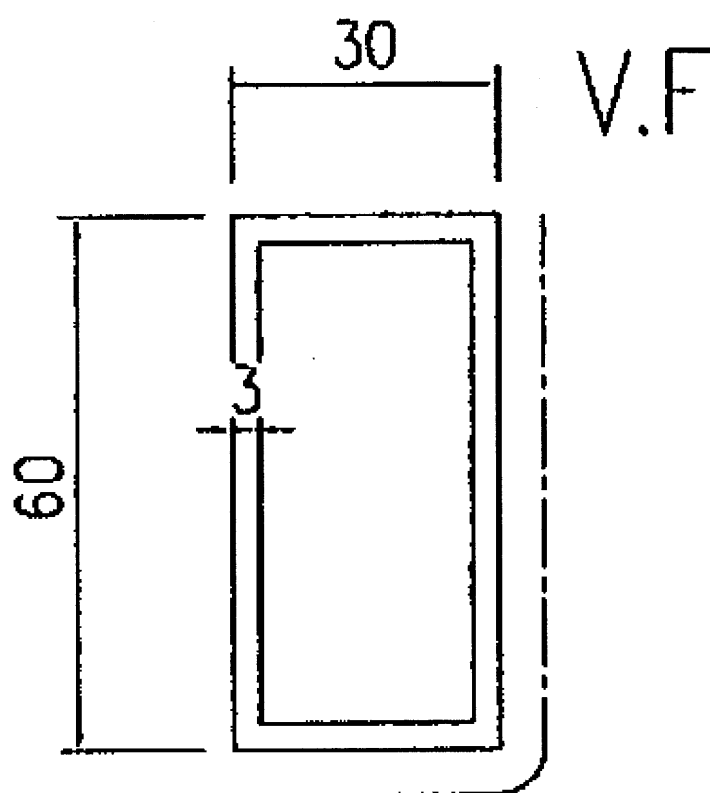


模號:

名稱: 60*30*3鋁通

合金狀態: 6063-T6

重量: 1.363KG/M

V. F. : 90mm

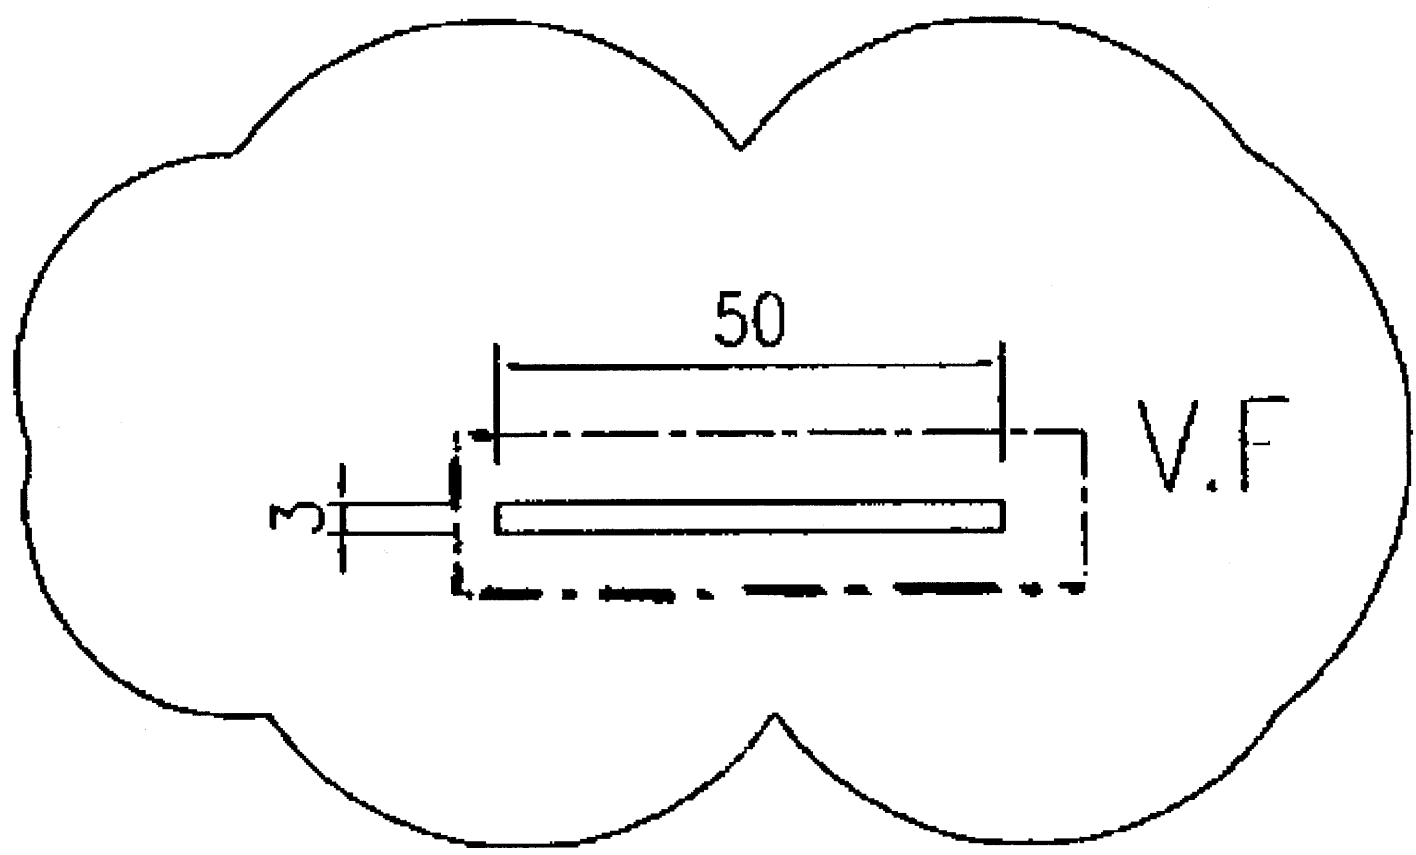

模號:

名稱: 50*3鋁巴

合金狀態: 6063-T6

重量: 0.407KG/M

V. F. : 53mm