

工程指示 / 要求簡箋(E.I.)

工程指示編號：EI/ 9452 /18 修改版次： C
 工程編號： J836 工程名稱： 日出康城 7 期 平台
 工程項目： WW2 鐵件修改
 收件人： Maggie Ior 發件人： Joe Chan 日期： 6/19/2018

要求提供 / 確認 事項：

- () 初步鋁料 B.M. () 加工拆圖，然後生產 () 尺寸表
- () 正式鋁料 B.M. () 技術上資料 / 指示 () 報價
- () 配件 B.M. () 樣辦或貨品說明書 () 分判合約
- () 其他： _____

內容： 因應地盤環境，鐵件 SC-1、SC-2 和 SB2-2
 需要修改。請按附件資料加工鐵件。

請在 30/9/2018 前完成上列要求。

附有關圖紙 / 文件：

4 頁

以上項目為：

- 原合約工程包 原合約工程加 / 減賬 新工程報價

原因：-

分發東莞各部門：

- () 生產技術總監 連附件 () 技術部 連附件 () 生產部 連附件 () 機械設計部 連附件
- () 採購部 連附件 () 生產統籌部 連附件 梅, 軍
- () 質檢部 連附件 () 會計部 連附件 () 報關組 連附件 () 其他 _____ 連附件

分發香港各部門：

- () 行政部 連附件 () 會計部 連附件 () 統籌部 連附件 () 工程部地盤科文 連附件 積, 豪, 二寶
- () 採購部 連附件 () QS 部 連附件 () 維修部 連附件 () 其他 _____ 連附件



傳遞編號： HK 1409/18

發件人簽署：

項目經理簽署：

美特鋁質有限公司 MIDI Aluminium Fabricator Ltd.		工程號: J836-WW2	計算:	日期: 14/06/2018	送呈:						
地盤名稱: 日出康城7期平台 <th>核對:</th> <td>日期: 14/06/2018 <td colspan="2">副本:</td> </td>		核對:	日期: 14/06/2018 <td colspan="2">副本:</td>	副本:							
項目類別: 幕牆 <th>批准:</th> <td colspan="3">日期:</td>		批准:	日期:								
修改版次: EI/9393 <th>A/C Code:</th> <td colspan="3">鐵件總重量KG: 71835.09</td>		A/C Code:	鐵件總重量KG: 71835.09								
序號	修改內容	鐵件圖號	鐵件名稱	顏色	實用	後備	總數	單位	單件 (kg)	總重量 (kg)	備註
1		P-1	4mm鐵板	GMS+UCT802580XL (A)- 3, LIGHT GREY	828	0	828	件	0.050	41.599	3F/4F
2		SB1-1	200*100*8mm扁通+15*40*3mm鐵槽	GMS+UCT802580XL (A)- 3, LIGHT GREY	56	0	56	件	67.899	3802.344	3F
3		SB2-1	150*100*8mm扁通+25*25*3mm角鐵	GMS+UCT802580XL (A)- 3, LIGHT GREY	22	0	22	件	50.183	1104.026	2F
4	修改	SB2-2	150*100*8mm扁通+73*40*3mm鐵槽	GMS+UCT802580XL (A)- 3, LIGHT GREY	22	0	22	件	56.548	1244.056	2.5F
5		SB2-3	150*100*8mm扁通+15*40*3mm鐵槽	GMS+UCT802580XL (A)- 3, LIGHT GREY	28	0	28	件	50.980	1427.440	4F
6		SB2-4	150*100*8mm扁通+25*25*3mm角鐵	GMS+UCT802580XL (A)- 3, LIGHT GREY	6	0	6	件	50.183	301.098	2F
7		SB2-5	150*100*8mm扁通+73*40*3mm鐵槽	GMS+UCT802580XL (A)- 3, LIGHT GREY	6	0	6	件	56.548	339.288	2.5F
8		SB3-1	300*200*8mm扁通	GMS+UCT802580XL (A)- 3, LIGHT GREY	28	0	28	件	100.672	2818.816	2F
9		SB4-1	60*60*5mm角鐵	GMS+UCT802580XL (A)- 3, LIGHT GREY	28	0	28	件	7.591	212.548	2F
10	修改	SC-1	15mm鐵板+80*80*5方通+120*80*5扁通	GMS+UCT802580XL (A)- 3, LIGHT GREY	1	0	1	件	2042.042	2042.042	4F
11	修改	SC-2	15mm鐵板+80*80*5方通+120*80*5扁通	GMS+UCT802580XL (A)- 3, LIGHT GREY	27	0	27	件	2048.512	55309.824	2F/2.5F/3F/4F
12		SC2-1	150*100*8mm扁通	GMS+UCT802580XL (A)- 3, LIGHT GREY	28	0	28	件	30.613	857.164	2F/2.5F
13		SC-3	15mm鐵板+80*80*5方通+120*80*5扁通	GMS+UCT802580XL (A)- 3, LIGHT GREY	1	0	1	件	2042.042	2042.042	4F
14		SM-1	200*150*10mm角鐵	GMS+UCT802580XL (A)- 3, LIGHT GREY	61	0	61	件	4.800	292.800	4F
合計:					1142			件	合計:	71835.087	

零件编号	规格(mm)	数量	重量(kg)	备注
M7	RHS150*100*8.0	1	46	表重(kg)
M14	RHS80*40*3.0	1	3.24	0.80
M15	RHS80*40*3.0	3	3.24	0.18
合计:			54.09	

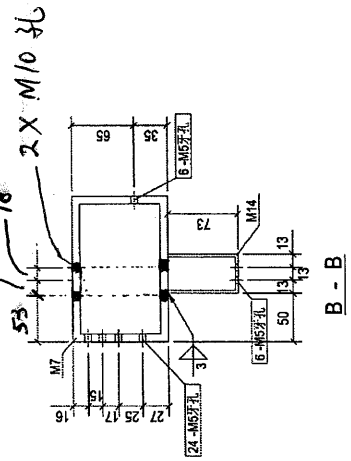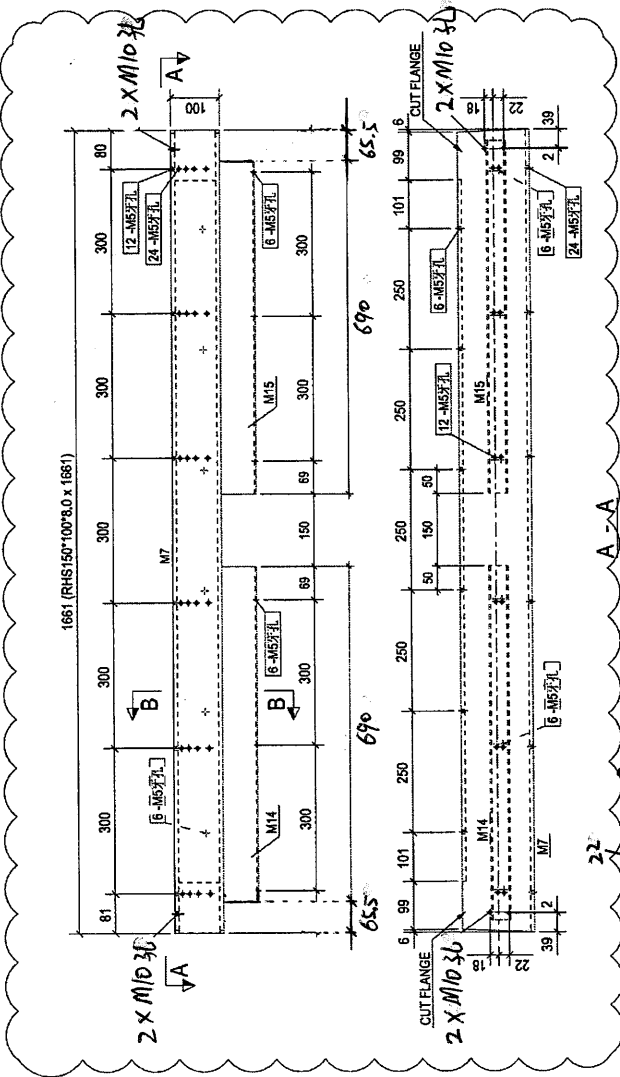


Rev.	第2次推排	Description	Date
A			2018-06-21

PROJECT: PROPOSED SITE C1 DEVELOPMENT AT AREA 88, TKOIL 70 RP, TSEUNG KWAN O, NEW TERRITORIES

CLIENT: 美特铝业有限公司
MIDI Aluminium Corporation Ltd.

材料表		SC-1		材料数量		1		构件重量		2041.5	
零件编号	规格(mm)	长度(mm)	数量	重量(kg)	长度(mm)	数量	重量(kg)	重量(kg)	长度(mm)	数量	重量(kg)
M2	SHS50*50*5.0	60	47	0	8.85	0	0.01				
M5	SHS50*50*5.0	60	5	0	0.94	0	0.01				
M19	EP10*485*15 板拼	15135	1	2014	2013.83	35.29					
M20	SHS80*80*5.0	100	2	1	2.36	0.03					
M21	SHS80*80*5.0	100	1	1	1.19	0.03					
M22	RHS120*80*5.0	100	2	1	2.98	0.04					
合计:								2030.1			

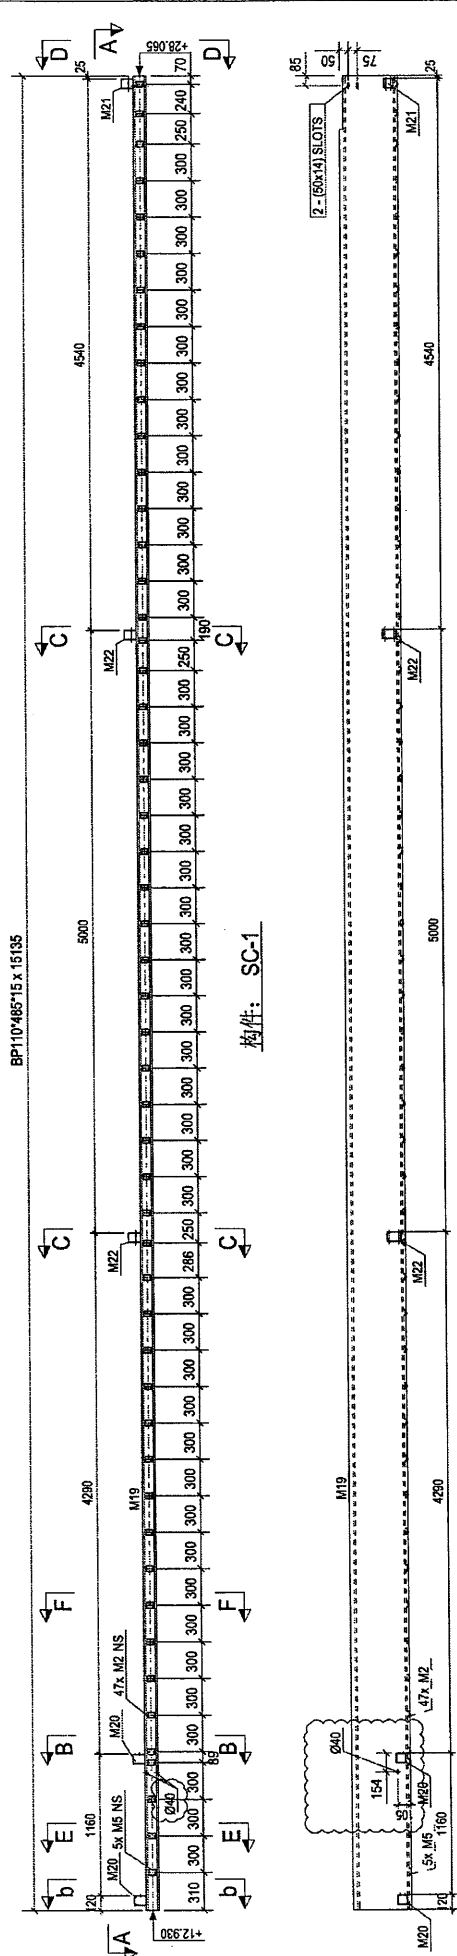

C	Rev.	描述	日期
		初次报批	2018-06-23

PROPOSED SITE C1
DEVELOPMENT AT AREA B6,
TKOIL 70 RP, TSEUNG KWAN O,
NEW TERRITORIES


CLIENT:
美特铝业有限公司
MIDI ALUMINUM MANUFACTURE CO.
1005 8-2, Sunny Industrial Centre, 17
810, Chee Chee Road, Kowloon
TEL: 3429211-4 FAX: 3429272-6

银同有限公司
Silver Town Limited


DRAWING TITLE:
[SC-1]

CAD File Name:
Designed by
Drawn by
Reviewed by
Approved by
Scale


DWG NO.: J-836-WW2-[SC-1]
REV: C

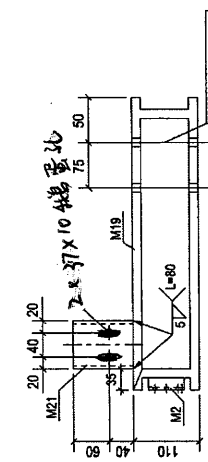


D - D

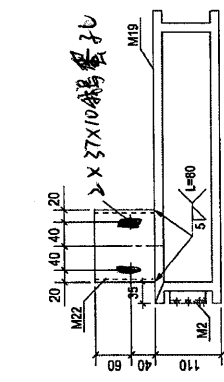


C - C

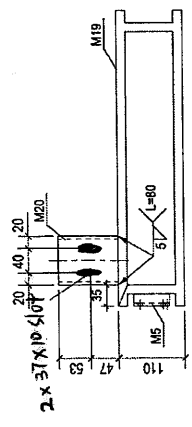


B - B
B-b Similar but no M5

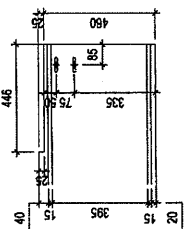

切口示意图

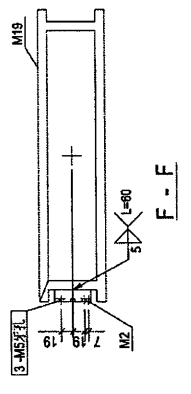

F - F

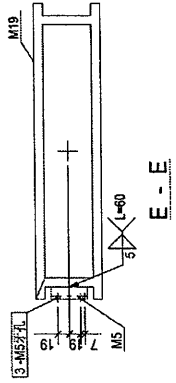

E - E

