



工程指示 / 要求簡箋(E.I.)

工程指示編號：EI/ 9493 /18 修改版次：B  
 工程編號：J836 工程名稱：日出東城7期平台  
 工程項目：WW1鋁料檢閱修改  
 收件人：Maggie Lor 發件人：李耀輝 日期：2018/7/19

要求提供 / 確認 事項：

- |                                    |                                     |                               |
|------------------------------------|-------------------------------------|-------------------------------|
| <input type="checkbox"/> 初步鋁料 B.M. | <input type="checkbox"/> 加工拆圖，然後生產  | <input type="checkbox"/> 尺寸表  |
| <input type="checkbox"/> 正式鋁料 B.M. | <input type="checkbox"/> 技術上資料 / 指示 | <input type="checkbox"/> 報價   |
| <input type="checkbox"/> 配件 B.M.   | <input type="checkbox"/> 樣辦或貨品說明書   | <input type="checkbox"/> 分判合約 |
| <input type="checkbox"/> 其他：_____  |                                     |                               |

內容：

因德榮陽廠有反映，型材 X85538 及 X85539 的閉口修改需改程  
 以减低崩斷機會，現確認此修改。  
 另 X85539 因北則問題，需由 135mm 長度改至 165mm。

附上相關修改以作記錄。

請在 2018/7/19 前完成上列要求。

附有關圖紙 / 文件：

1頁

以上項目為：

- 原合約工程包       原合約工程加 / 減賬       新工程報價

原因：-

分發東莞各部門：

- ( ) 生產技術總監  連附件    ( ) 技術部     連附件    ( ) 生產部     連附件    ( ) 機械設計部  連附件  
 ( ) 採購部     連附件    ( ) 生產統籌部  連附件  
 ( ) 質檢部     連附件    ( ) 會計部     連附件    ( ) 報關組     連附件    ( ) 其他 \_\_\_\_\_  連附件

分發香港各部門：


- ( ) 行政部  連附件    ( ) 會計部  連附件    ( ) 統籌部  連附件    ( ) 工程部地盤科文  連附件  
 ( ) 採購部  連附件    ( ) QS 部     連附件    ( ) 維修部  連附件    ( ) 其他 \_\_\_\_\_  連附件

傳遞編號：

發件人簽署：

項目經理簽署：


因德北则改至165mm长。

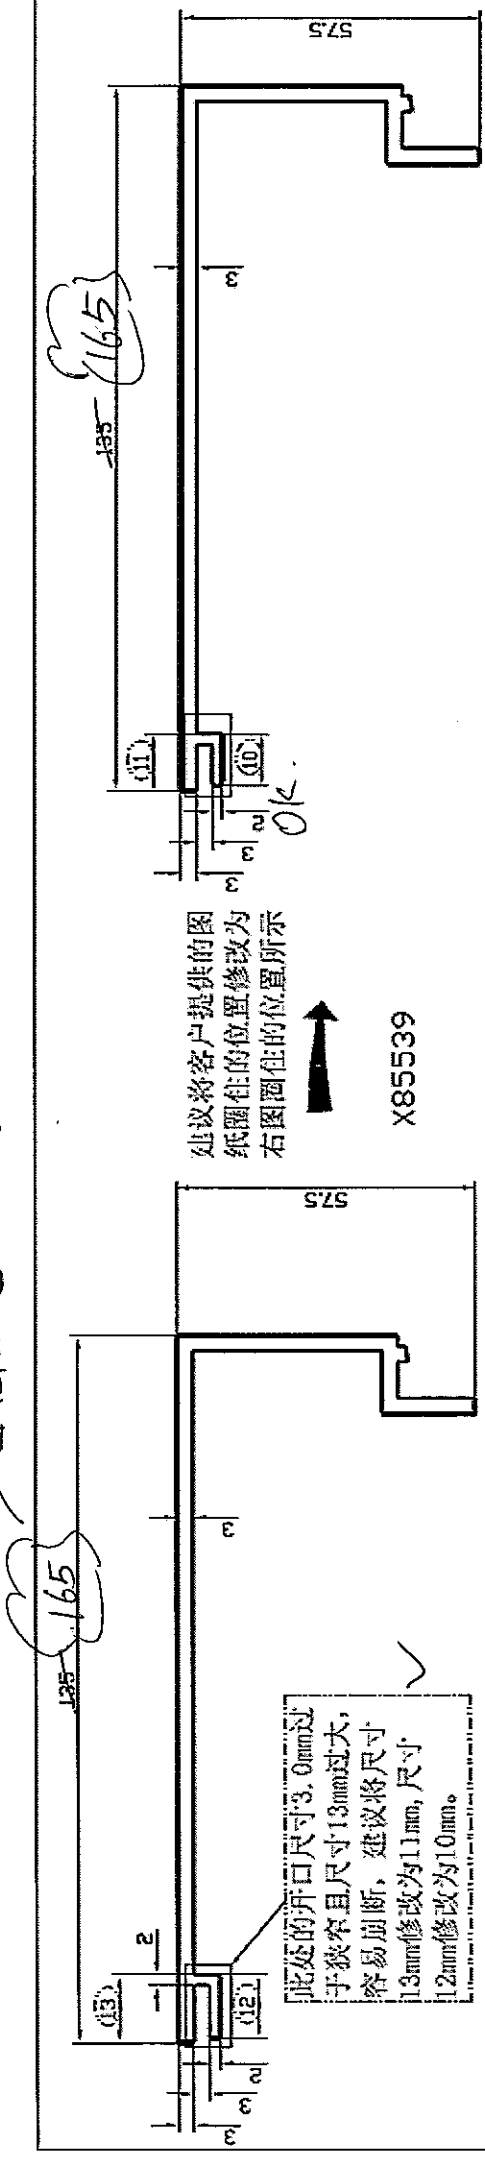

建议将客户提供的图纸圈住的位置修改为右图圈住的位置所示



X85539

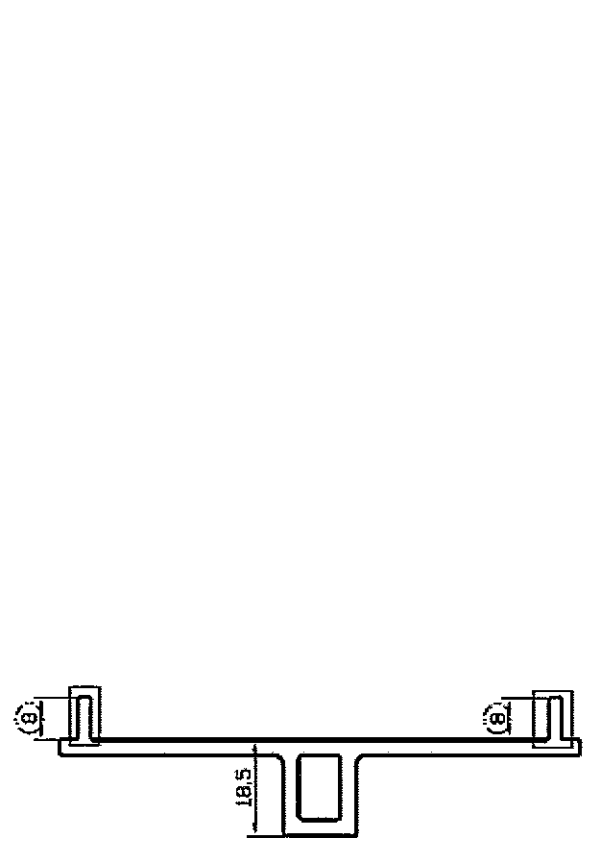

建议将客户提供的图纸圈住的位置修改为右图圈住的位置所示



X85538

此两处为了可以与X85539配合，建议将尺寸10mm修改为8.0mm。

Ok

