

以此為準

工程指示 / 要求簡箋(E.I.)

工程指示編號：EI/ 9540 /18      修改版次： A  
 工程編號           ： JB36                            工程名稱           ： 日出康城7期平台  
 工程項目           ： WW2 試水箱主在機料修葺  
 收件人             ： 卓然                            發件人           ： 李耀鵬                            日期：2018/7/26

要求提供 / 確認 事項：

- |                                    |                                     |                               |
|------------------------------------|-------------------------------------|-------------------------------|
| <input type="checkbox"/> 初步鋁料 B.M. | <input type="checkbox"/> 加工拆圖，然後生產  | <input type="checkbox"/> 尺寸表  |
| <input type="checkbox"/> 正式鋁料 B.M. | <input type="checkbox"/> 技術上資料 / 指示 | <input type="checkbox"/> 報價   |
| <input type="checkbox"/> 配件 B.M.   | <input type="checkbox"/> 樣辦或貨品說明書   | <input type="checkbox"/> 分判合約 |
| <input type="checkbox"/> 其他：_____  |                                     |                               |

內容：

請依附件修改資料，安排生產 WW2 試水箱主在機料

請在 2018/7/6 前完成上列要求。

附有關圖紙 / 文件：

14 頁

以上項目為：

- 原合約工程包                            原合約工程加 / 減賬                            新工程報價

原因：-

分發東莞各部門：

- ( ) 生產技術總監  連附件 ( / ) 技術部  連附件 永林 ( ) 生產部  連附件 ( ) 機械設計部  連附件  
 ( ) 採購部  連附件 ( / ) 生產統籌部  連附件 梅  
 ( ) 質檢部  連附件 ( ) 會計部  連附件 ( ) 報關組  連附件 ( ) 其他 \_\_\_\_\_  連附件

分發香港各部門：

- ( ) 行政部  連附件 ( ) 會計部  連附件 ( ) 統籌部  連附件 ( ) 工程部地盤科文  連附件  
 ( ) 採購部  連附件 ( ) QS 部  連附件 ( ) 維修部  連附件 ( ) 其他 \_\_\_\_\_  連附件

傳遞編號：

HK 1122 / 18

發件人簽署：




項目經理簽署：

<b>圖則登記表</b> DRAWING REGISTER										
接收日期 Receiving Date (適用於客戶圖則)										
工程名稱 Project Title: <b>日出康城7期平台</b>					年					
<b>WW2(試水箱)</b>					月					
工程編號 Project No: <b>J-836</b>					日					
分發予 Distributed To					發出日期 Issued Date					
					年	<b>18</b>	<b>18</b>			
					月	<b>7</b>	<b>7</b>			
					日	<b>25</b>	<b>26</b>			
圖則編號 Drg. No.	圖則名稱 Drawing Title		修訂編號 Revision No.							
WW2-DW1	底托橫加工圖	1	-	A						
WW2-DW2	底托橫加工圖	2	-	A						
WW2-DW3	底托橫加工圖	3	-							
WW2-DW4	底托橫加工圖	4	-	A						
WW2-HW1	橫外飾蓋加工圖	5	-	A						
WW2-QA1	底托企加工圖	6	-	A						
WW2-QA2	生窗位底托企加工圖	7	-	A						
WW2-QA3	底托企加工圖	8	-	A						
WW2-QA4	底托企加工圖	9	-	A						
WW2-QA5	底托企加工圖	10	-	A						
WW2-QA6	底托企加工圖	11	-	A						
WW2-AA1	雙邊壓碼加工圖	12	-							
WW2-AA2	雙邊壓碼加工圖	13	-							
WW2-AA3	單邊壓碼加工圖	14	-	A						
WW2-AA4	單邊壓碼加工圖	15	-	取消						
WW2-AB1	鋁巴加工圖	16	-	A						
<b>GW-WW2</b>	<b>位置圖</b>	17	-							



EG-DWG4


 美特鋁質有限公司 MIDI Aluminium Fabricator Ltd.				類別	物料號		
				制圖	邱紅	2018.07.23	圖號 WW2-DW2
修改	A			復核	謝永林	2018.07.25	數量 6
日期	2018.07.26			批准			位置

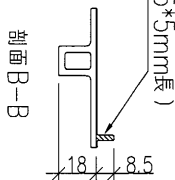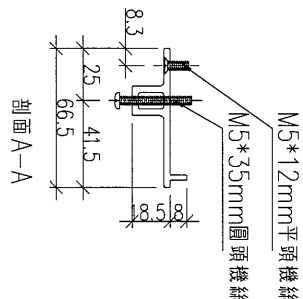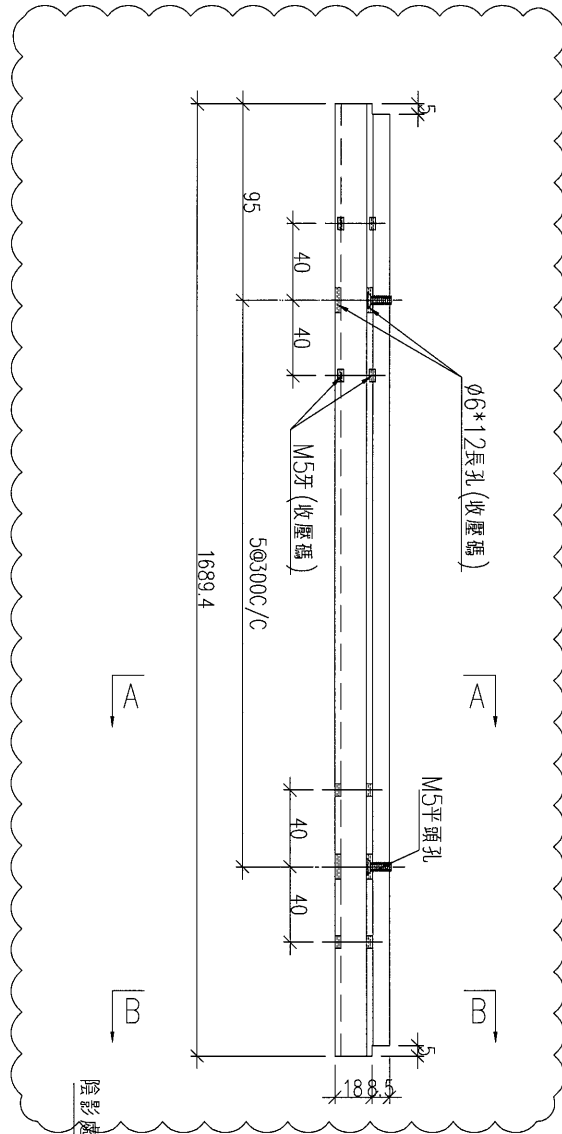

陰影處避位 (8.5\*5mm長)

工程號	J-836	地盤	日出康城 7期平台	附 件
名稱	底托橫加工圖		採用	
材料	X85524		地盤	
顏色	UCT802580XL(A)-3淺灰		工廠	


EG--DWG4


 美特鋁質有限公司 MIDI Aluminium Fabricator Ltd.		類別	物料號	
修改	A	制圖	邱紅	2018.07.23
日期	2018.07.26	復核	謝永林	2018.07.25
		批准		
			圖號	WW2-DW4
			數量	3
			位置	

安裝示意圖

參見節點 1/6002



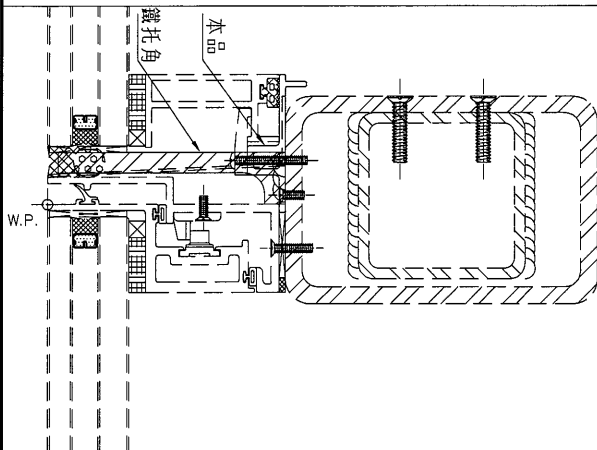

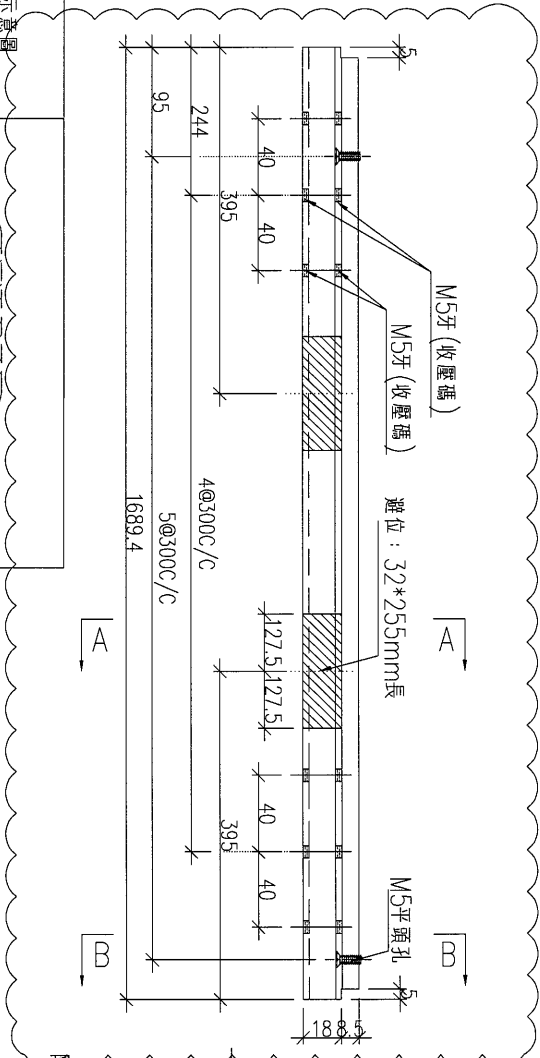
剖面A-A

剖面B-B

工程號	J-836	地盤	日出康城7期平台	附 件
名稱	底托橫加工圖		採用	
材料	X85524		地盤	
顏色	UCT802580XL(A)-3淺灰		工廠	


EG-DWG4


 美特鋁質有限公司 MIDI Aluminium Fabricator Ltd.				類別	物料號		
修改	A			制圖 邱紅	2018.07.23	圖號	WW2-HW1
日期	2018.07.26			復核 謝永林	2018.07.25	數量	9
				批准		位置	

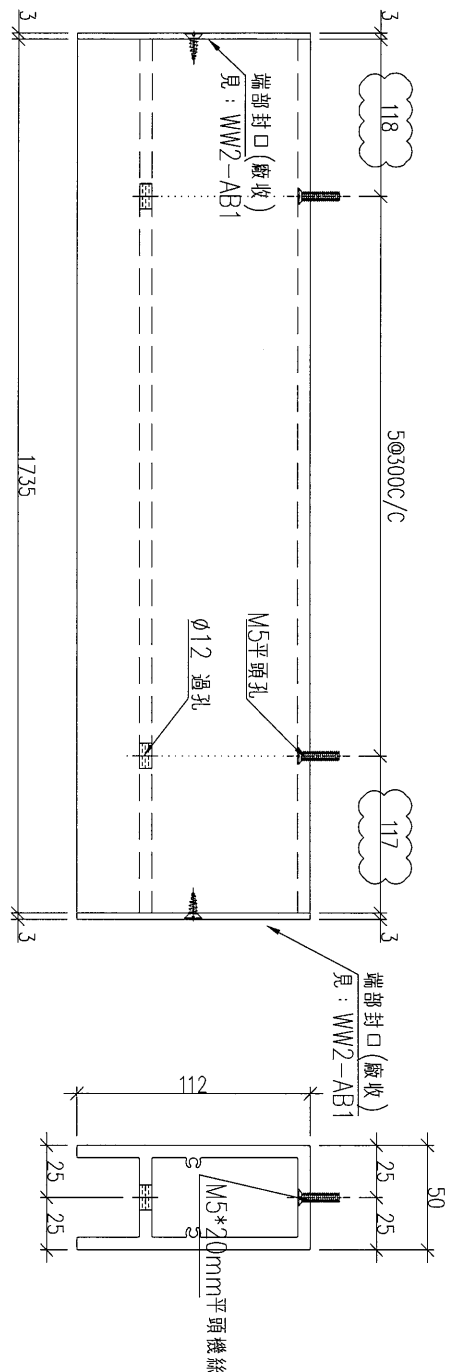

工程號	J-836	地盤	日出康城7期平台	附 件
名稱	橫外飾蓋加工圖		採用	
材料	X85526		地盤	
顏色	TUC51602XL(RY)-3深灰		工廠	


EG-DWG4


 美特鋁質有限公司 MIDI Aluminium Fabricator Ltd.			類別	物料號
修改	A		制圖 邱紅	2018.07.23
日期	2018.07.26		復核 謝永林	2018.07.25
			批准	
				圖號 WW2-QA1
				數量 4
				位置

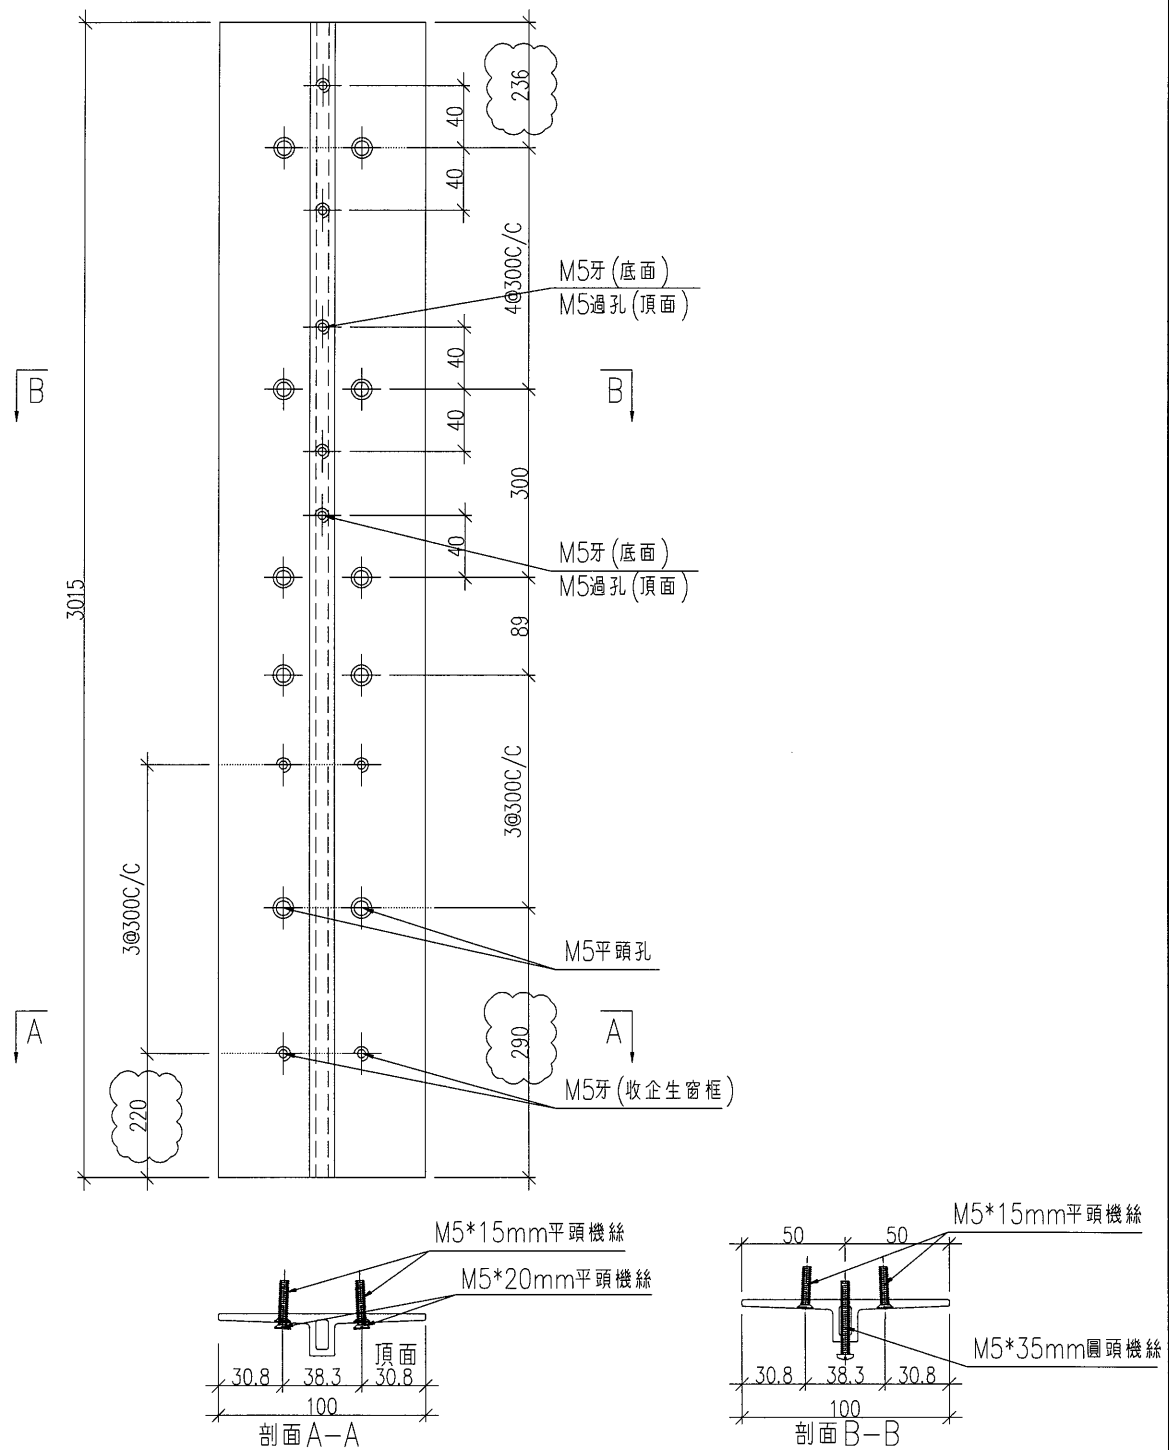

工程號	J-836	地盤	日出康城 7期平台	附 件
名稱	底托企加工圖		採用	
材料	X85523		地盤	
顏色	UCT802580XL(A)-3淺灰		工廠	

EG-DWG4


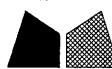
 美特鋁質有限公司 MIDI Aluminium Fabricator Ltd.				類別	物料號		
				制圖	邱紅	2018.07.23	圖號 WW2-QA2
修改	A			復核	謝永林	2018.07.25	數量 3
日期	2018.07.26			批准			位置

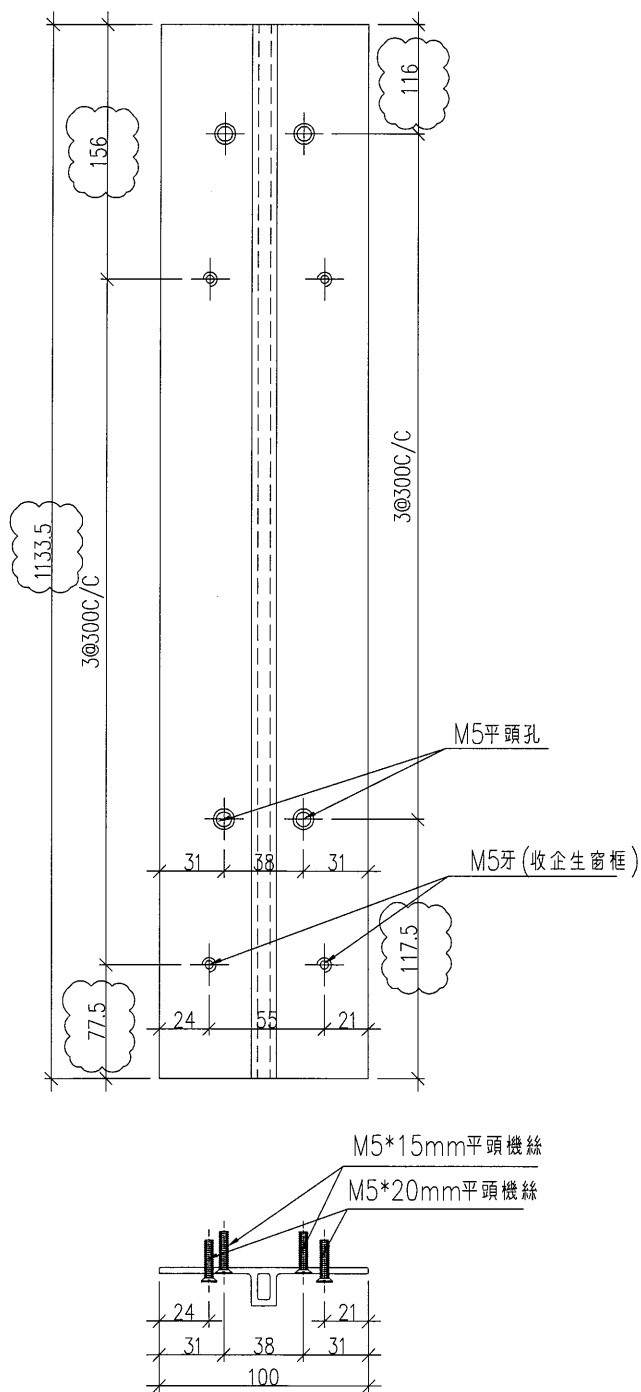

工程號	J-836	地盤	日出康城7期平台	附 件
名稱	生窗位底托企加工圖		採用	
材料	X85522		地盤	
顏色	UCT802580XL(A)-3淺灰		工廠	

EG-DWG4



 美特鋁質有限公司 MIDI Aluminium Fabricator Ltd.			類別	物料號	
修改	A		制圖 邱紅	2018.07.23	圖號 WW2-QA3
日期	2018.07.26		復核 謝永林	2018.07.25	數量 4
			批准		位置

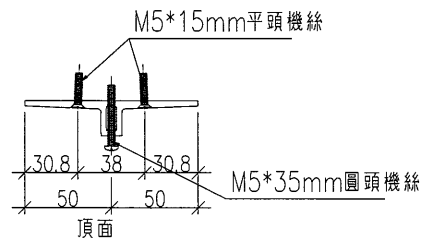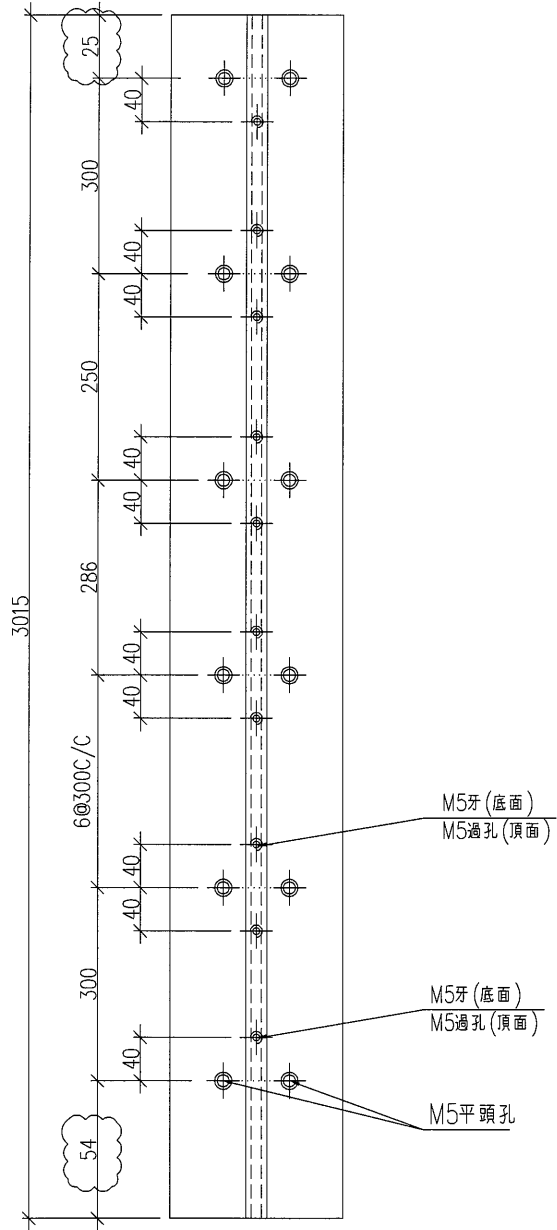

工程號	J-836	地盤	日出康城 7期平台	附 件
名稱	底托企加工圖		採用	
材料	X85523		地盤	
顏色	UCT802580XL(A)-3淺灰		工廠	


EG-DWG4



 美特鋁質有限公司 MIDI Aluminium Fabricator Ltd.				類別	物料號		
				制圖	邱紅	2018.07.23	圖號 WW2-QA4
修改	A			復核	謝永林	2018.07.25	數量 4
日期	2018.07.26			批准			位置

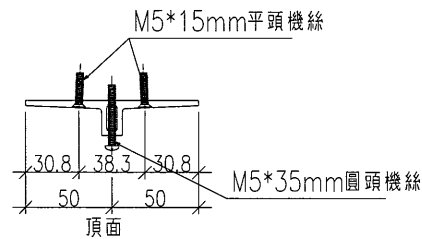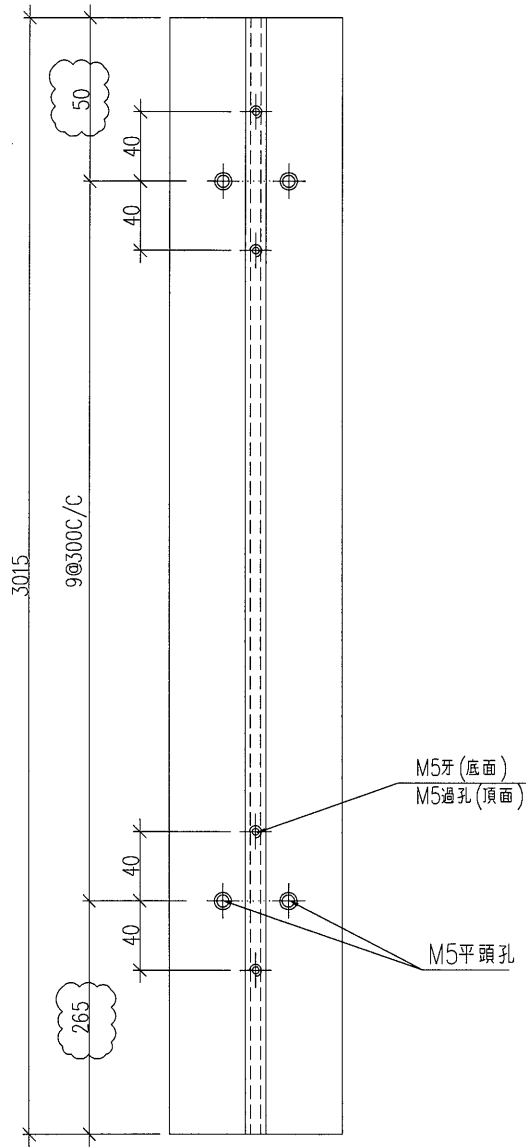

工程號	J-836	地盤	日出康城7期平台	附件
名稱	底托企加工圖		採用	
材料	X85523		地盤	
顏色	UCT802580XL(A)-3淺灰		工廠	


EG-DWG4



 美特鋁質有限公司 MIDI Aluminium Fabricator Ltd.				類別	物料號		
				制圖	邱紅	2018.07.23	圖號 WW2-QA5
修改	A			復核	謝永林	2018.07.25	數量 4
日期	2018.07.26			批准			位置

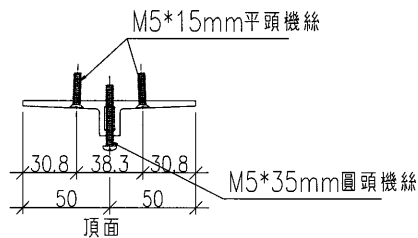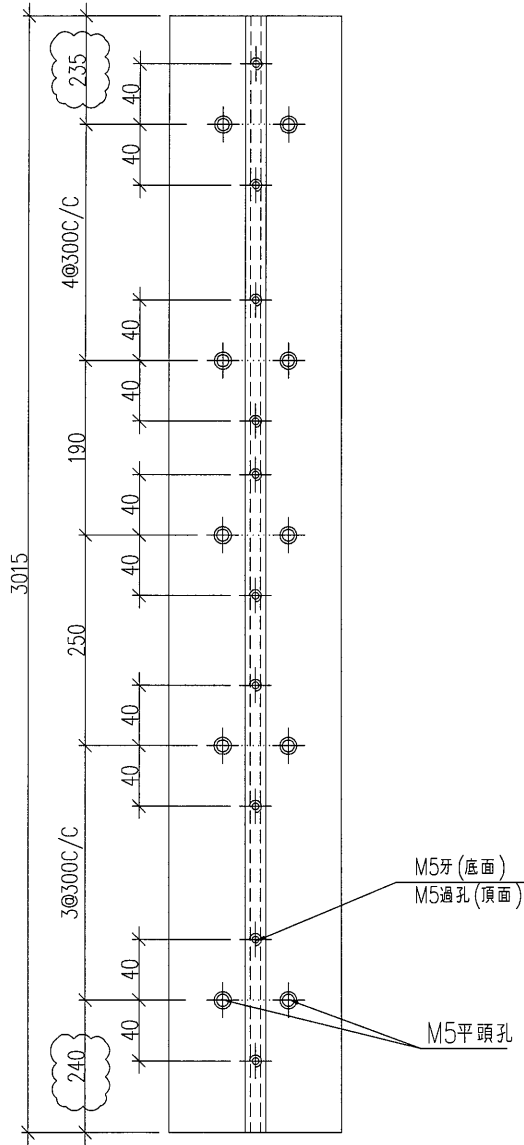

工程號	J-836	地盤	日出康城7期平台	附 件
名稱	底托企加工圖		採用	
材料	X85523		地盤	
顏色	UCT802580XL(A)-3淺灰		工廠	


EG-DWG4




 美特鋁質有限公司 MIDI Aluminium Fabricator Ltd.				類別	物料號		
				制圖 邱紅	2018.07.23	圖號 WW2-QA6	
修改	A			復核 謝永林	2018.07.25	數量 4	
日期	2018.07.26			批准		位置	

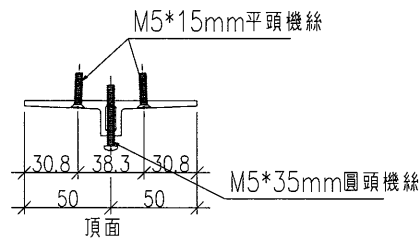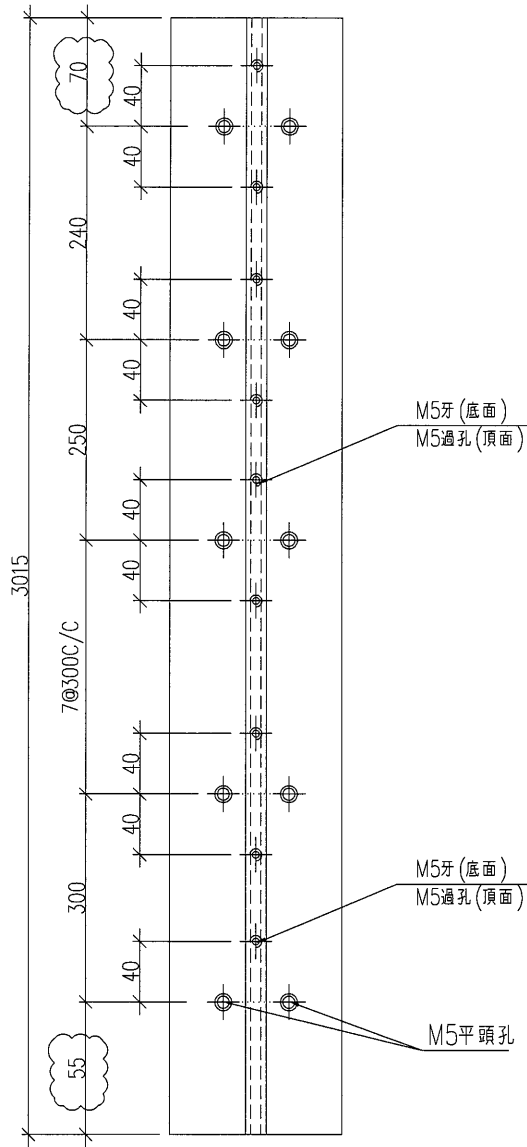

工程號	J-836	地盤	日出康城7期平台	附 件
名稱	底托企加工圖		採用	
材料	X85523		地盤	
顏色	UCT802580XL(A)-3淺灰		工廠	


EG-DWG4

 美特鋁質有限公司 MIDI Aluminium Fabricator Ltd.				類別	物料號	
修改	A			制圖 邱紅	2018.07.23	圖號 WW2-AA3
日期	2018.07.26			復核 謝永林	2018.07.25	數量 (113+7後備)=120
				批准		位置

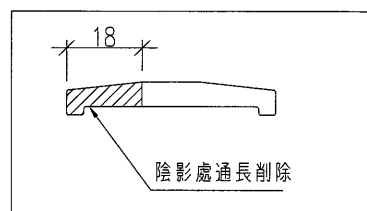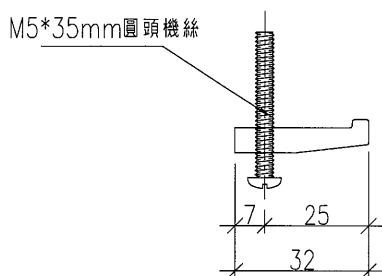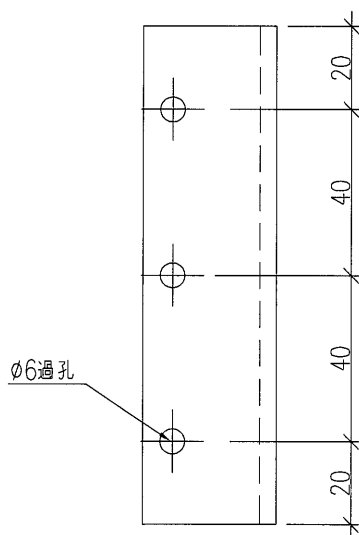


工程號	J-836	地盤	日出康城7期平台	附件
名稱	單邊壓碼加工圖		採用	
材料	X85533		地盤	
顏色	MILL		工廠	



EG-DWG4

 美特鋁質有限公司 MIDI Aluminium Fabricator Ltd.				類別	物料號		
				制圖	2018.07.23	圖號	WW2-AA4
修改	A			復核	2018.07.25	數量	18+2(後備)=20
日期	2018.07.26			批准		位置	

取消

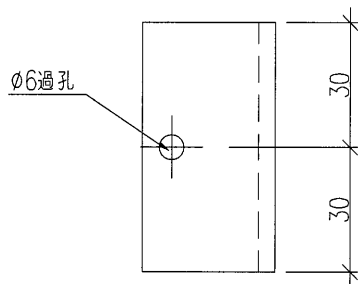


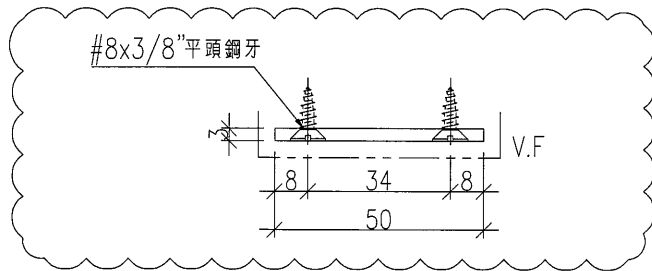
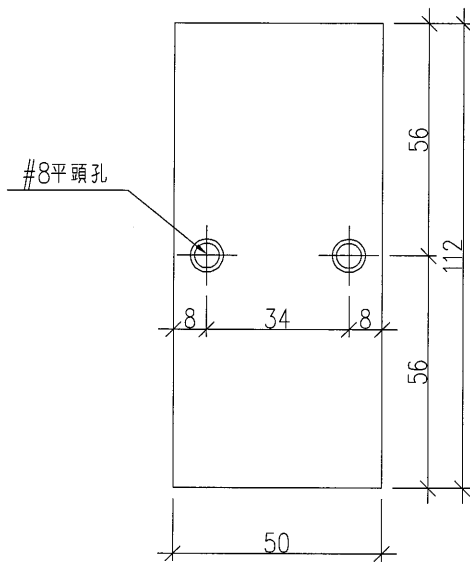
M5\*35mm圓頭機絲

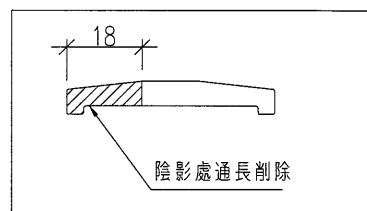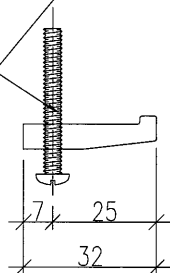

工程號	J-836	地盤	日出康城7期平台	附 件
名稱	單邊壓碼加工圖		採用	
材料	X85533		地盤	
顏色	MILL		工廠	

EG-DWG4

 美特鋁質有限公司 MIDI Aluminium Fabricator Ltd.			類別	物料號	
修改	A		制圖 邱紅	2018.07.23	圖號 WW2-AB1
日期	2018.07.26		復核 謝永林	2018.07.25	數量 18+2(後備)=20
			批准		位置



工程號	J-836	地盤	日出康城7期平台	附 件
名稱	鋸巴拆圖	採用		
材料	50X3mm鋁巴	地盤		
顏色	<del>TUC61602XL(RY) 3深灰</del>	工廠		

Mill 料