



工程指示 / 要求簡箋(E.I.)

工程指示編號：EI 9638 118 修改版次：A
 工程編號：JB36 工程名稱：日出康城7期平台
 工程項目：Skyline 大貨鋁料B.M (弧位型材修正長度)
 收件人：Maggie Lor, 吳浩 發件人：李權鵬 日期：28/08/18

要求提供 / 確認 事項：

- | | | |
|------------------------------------|-------------------------------------|-------------------------------|
| <input type="checkbox"/> 初步鋁料 B.M. | <input type="checkbox"/> 加工拆圖，然後生產 | <input type="checkbox"/> 尺寸表 |
| <input type="checkbox"/> 正式鋁料 B.M. | <input type="checkbox"/> 技術上資料 / 指示 | <input type="checkbox"/> 報價 |
| <input type="checkbox"/> 配件 B.M. | <input type="checkbox"/> 樣辦或貨品說明書 | <input type="checkbox"/> 分判合約 |
| <input type="checkbox"/> 其他：_____ | | |

內容：

請依附件資料，安排訂購鋁料回廠

請在 2018/10/28 前完成上列要求。

附有關圖紙 / 文件：

7頁

以上項目為：

- 原合約工程包 原合約工程加 / 減賬 新工程報價

原因：-

分發東莞各部門：

- () 生產技術總監 連附件 () 技術部 連附件 () 生產部 連附件 () 機械設計部 連附件
 () 採購部 連附件 () 生產統籌部 連附件 楊軍
 () 質檢部 連附件 () 會計部 連附件 () 報關組 連附件 () 其他 AK 連附件

分發香港各部門：

- () 行政部 連附件 () 會計部 連附件 () 統籌部 連附件 () 工程部地盤科文 連附件
 () 採購部 連附件 () QS 部 連附件 () 維修部 連附件 () 其他 _____ 連附件

傳遞編號：

HK 1344


發件人簽署：

項目經理簽署：


(FTP)

BM編號:		美特鋁質 有限公司 MHI Aluminium Fabricator Ltd.		工程號: J-836		計算: 曾建平		日期: 9/8/2018		送呈: 胡哥		副本:		
鋁型材B.M.表		項目類別: SKYLIGHT		地盤名稱: 日出康城		核對: 莊禮秋		日期: 9/8/2018		A/C Code:				
修改版次: A 2018/8/20		有顏色鋁料(Kg): 49.454		批准:		無電鍍鋁料(Kg):		0.000		V.F.總面積(米²):		5.710		
序號	修改內容	物料編號	鋁料名稱	顏色	合金狀態	長度 (mm)	數量 (支)		重量(Kg)		V.F.(米²)		備注	
							實用	後備	Kg/M	總重量	米²/米	Total_V.F.		
1	A	X84307	九字料	UCT802580XL(A)-3 淺灰色	6063-T4	2055	3	1	4	0.904	7.069	0.063	0.493	內彎弧 = 745
2	A	X84307	九字料	UCT802580XL(A)-3 淺灰色	6063-T4	1472	4	1	5	0.904	6.201	0.063	0.432	內彎弧 = 1619
3	A	X84307	九字料	UCT802580XL(A)-3 淺灰色	6063-T4	2225	4	1	5	2.305	24.491	0.286	3.039	內彎弧 = 4078
4	A	X84307	九字料	UCT802580XL(A)-3 淺灰色	6063-T4	2361	4	1	5	0.179	2.024	0.111	1.255	內彎弧 = 8360
5	A	X84307	九字料	UCT802580XL(A)-3 淺灰色	6063-T4	5563	2	1	3	0.590	9.670	0.030	0.492	內彎弧 = 13723
6														
7														
20										49.5	合計:	5.710		

(2)

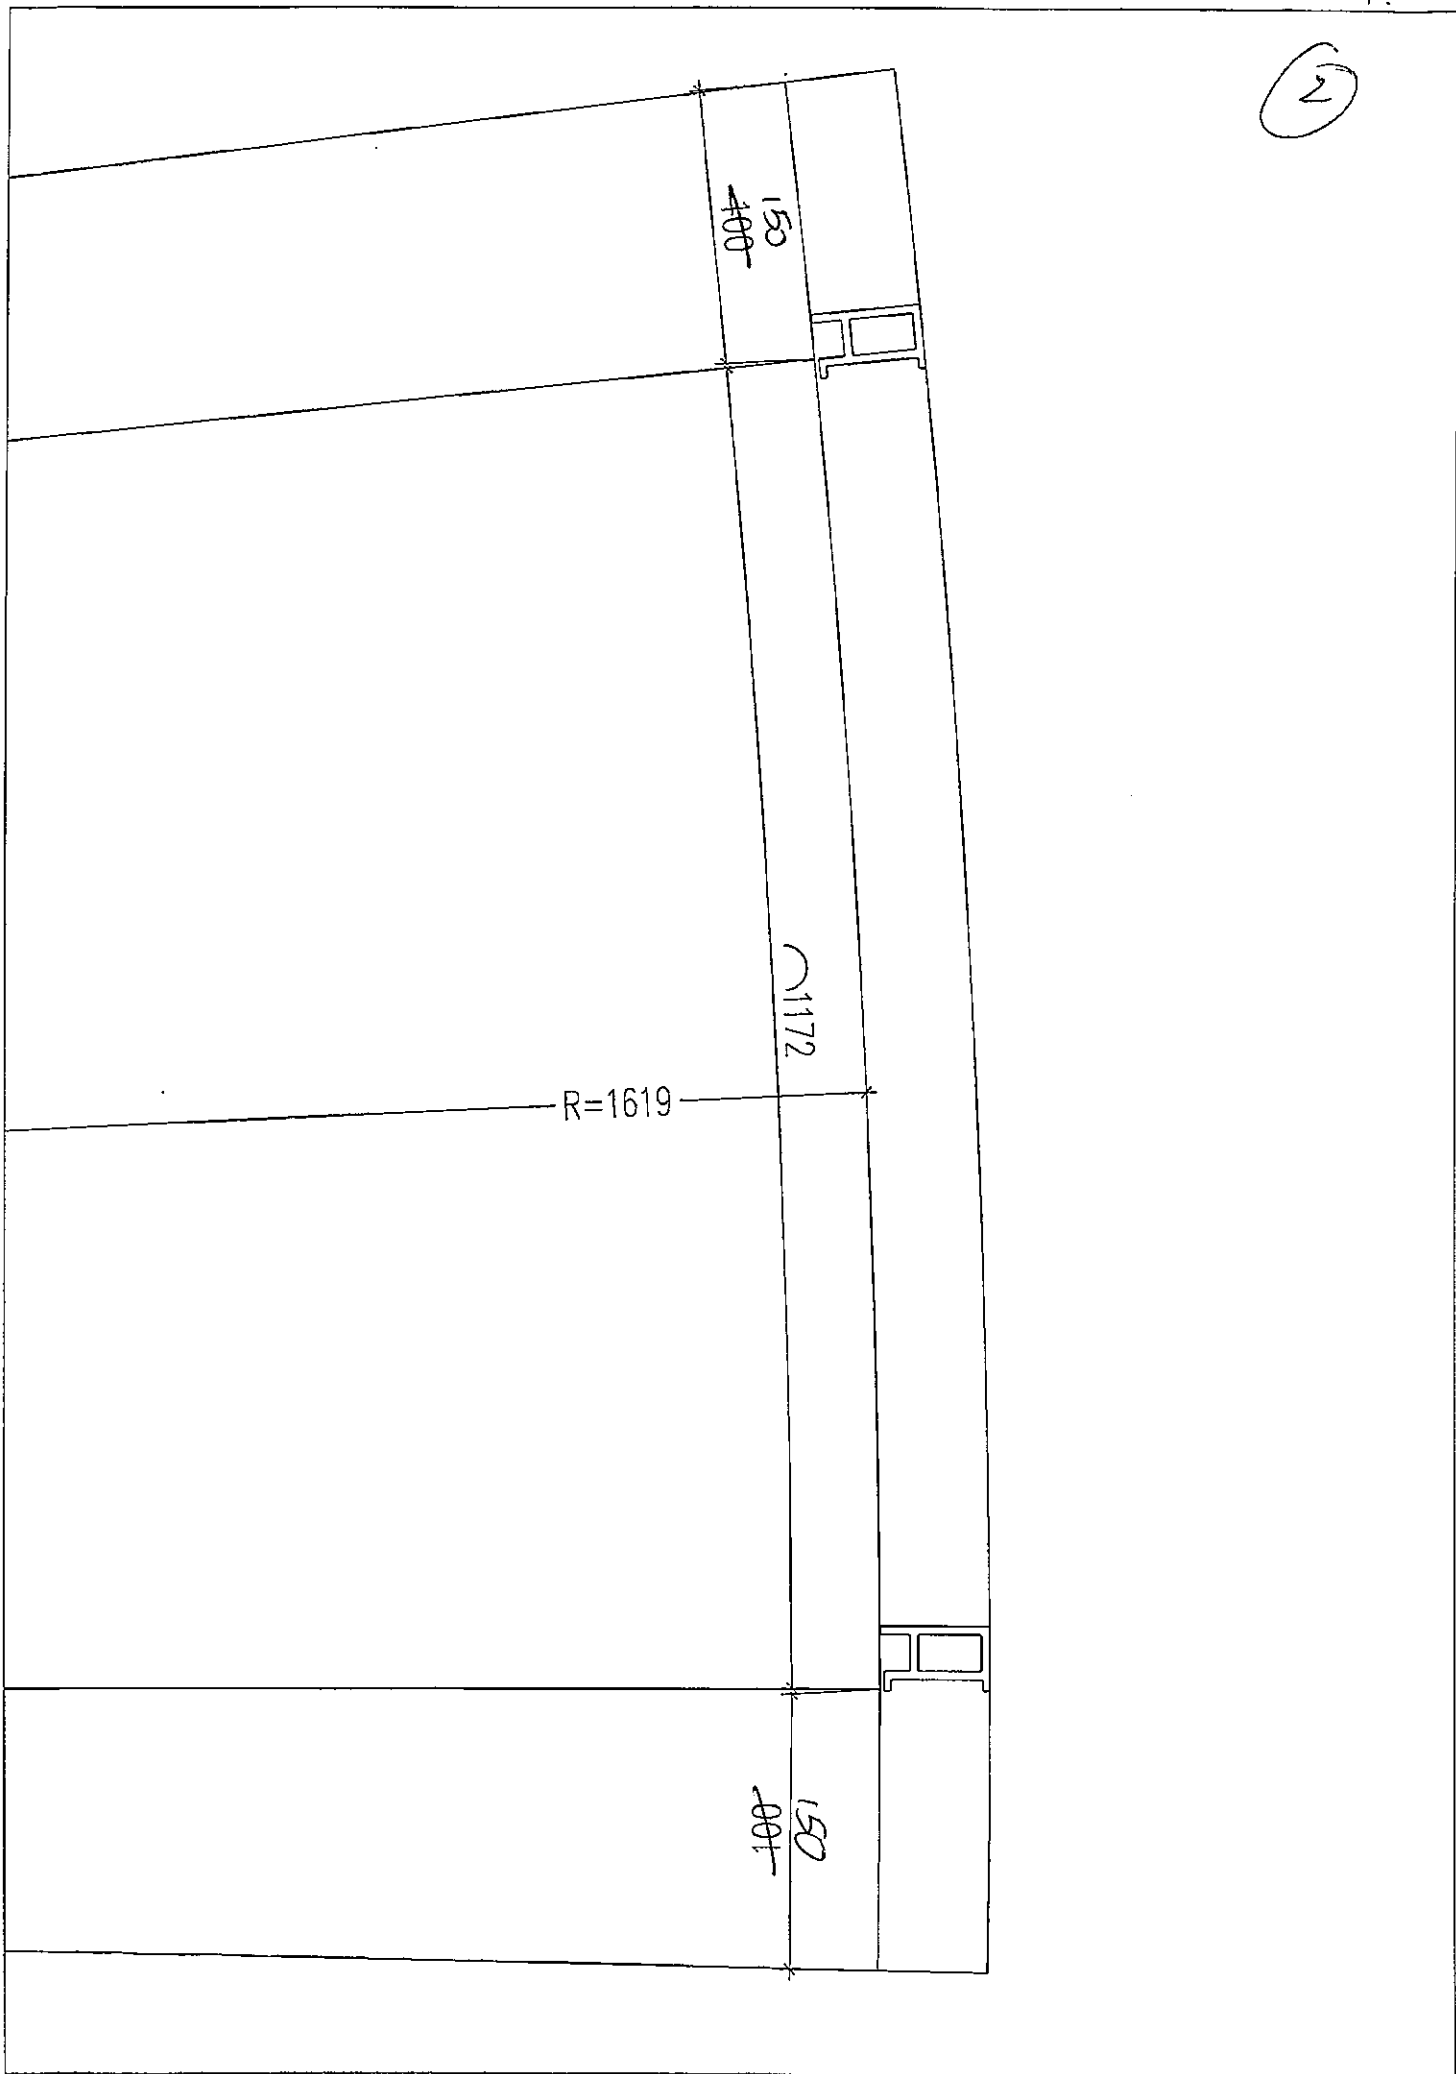

3

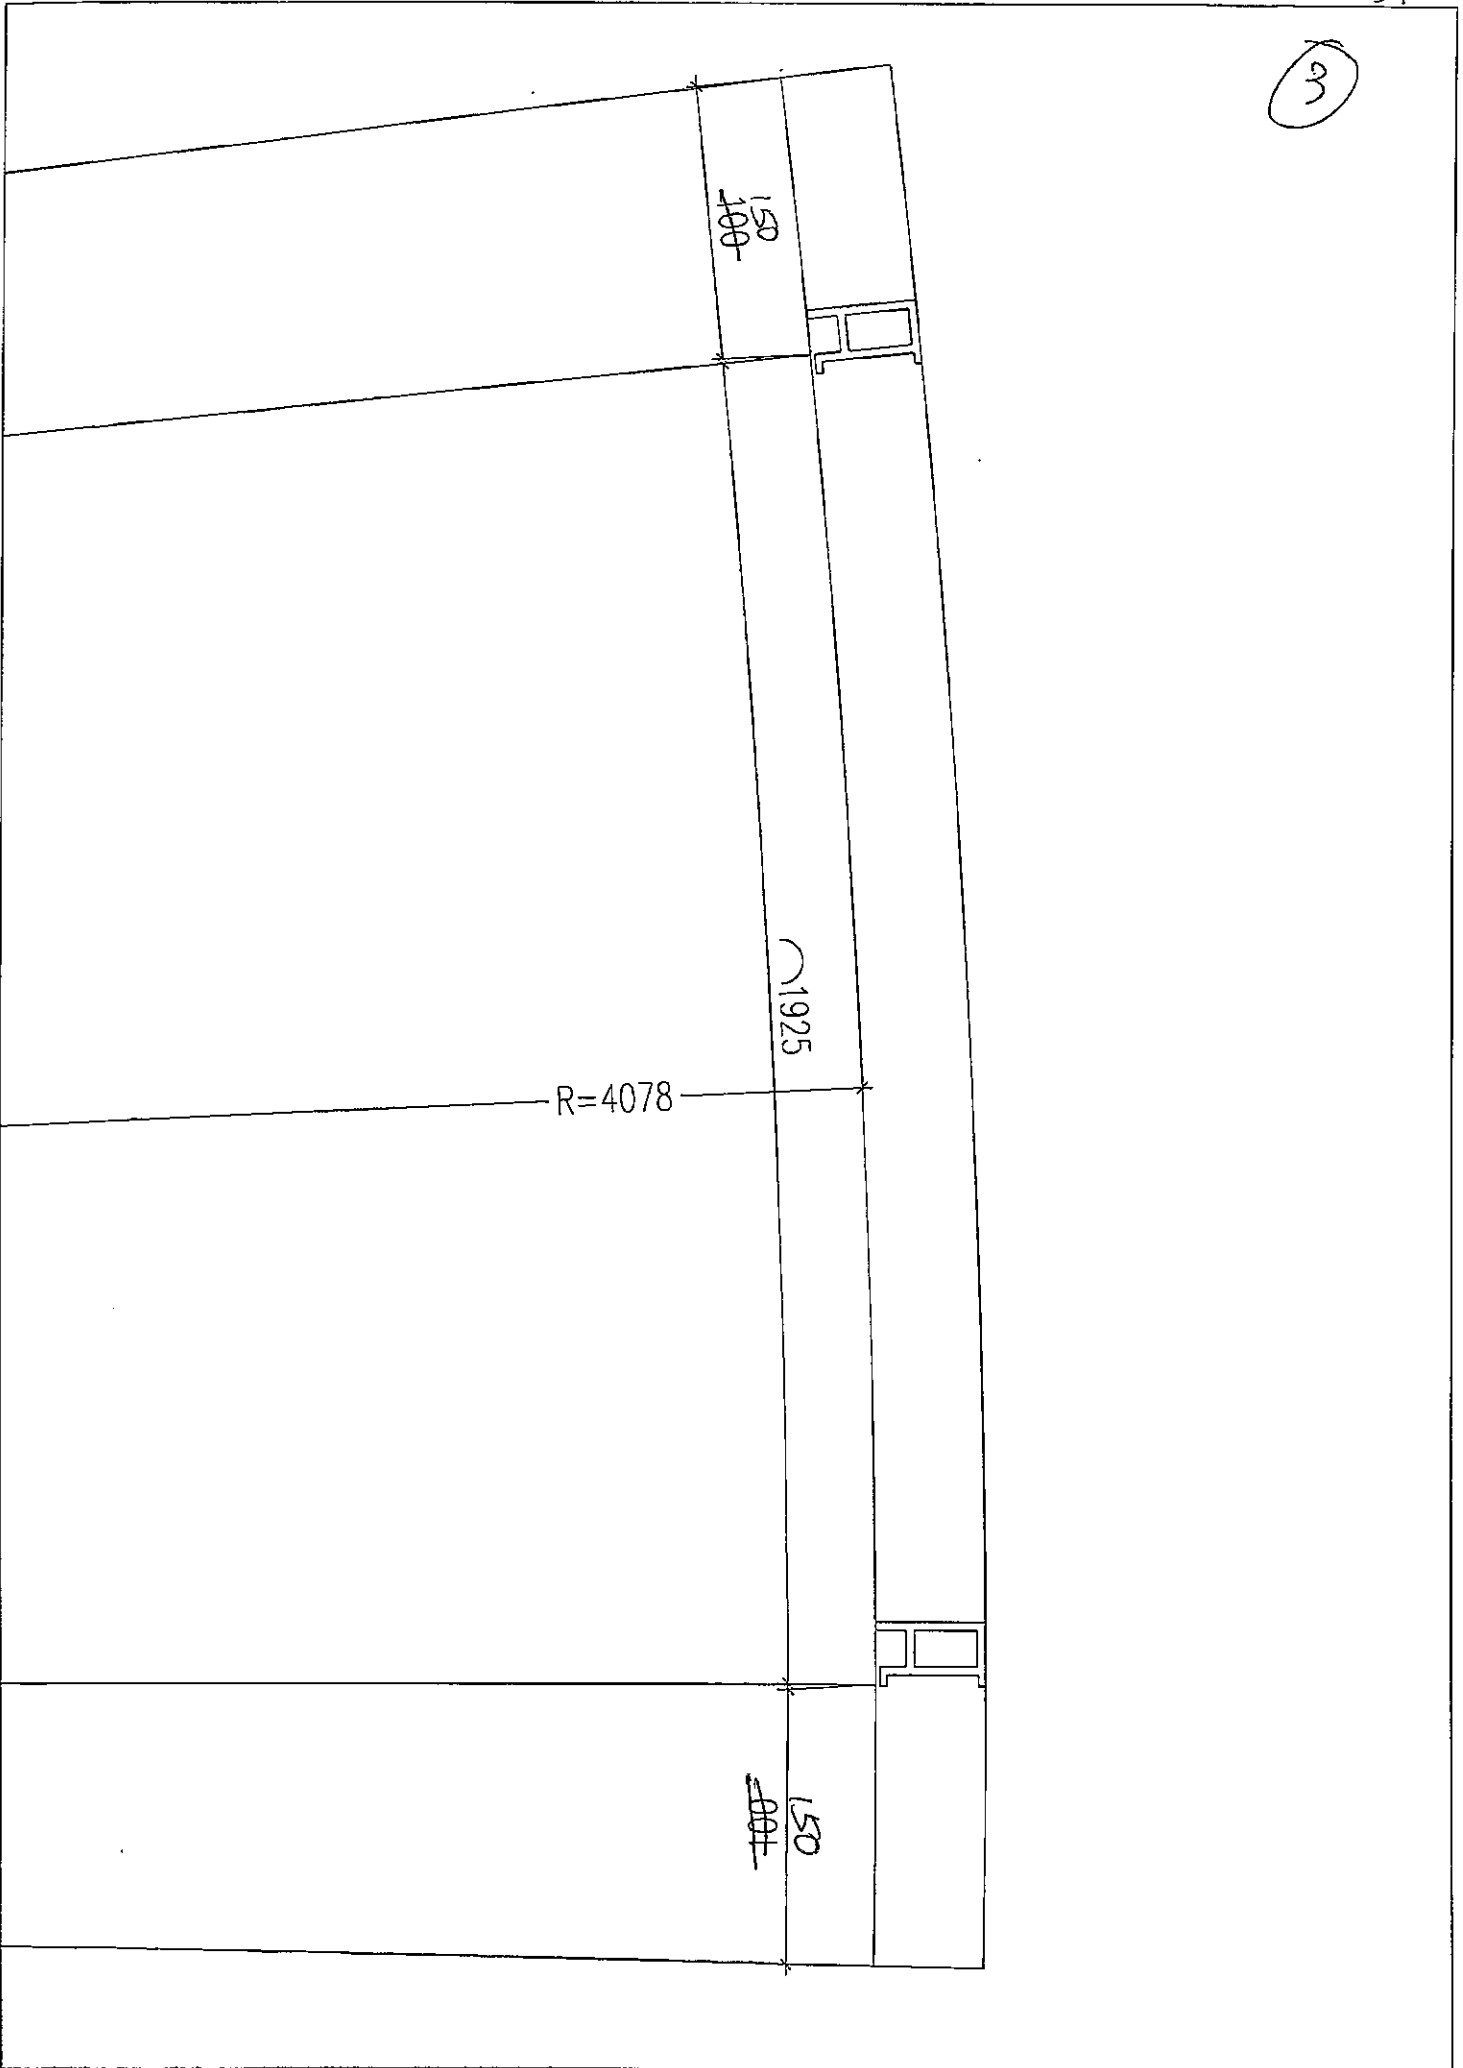

9

